


# INFORMATIEFORMULIER

Thema: gasLageDruk



**PEN** aansluitschets laagspanningsnet

huis nr.	groeps nr.	straat	HOUTDRAAIERSTRAAT
lichtmastnr.	3045/ 3046	gemeente	ALKMAAR
		plaats	
aansluitdatum		coörd. gbkn	111.518.71
kabellengte m	kabeltype:	kunststof gplk-	deb.nr.:
kabeldoorsnede mm <sup>2</sup>	lichtmastmodel lph m		
aansl.kast/kunstst./ijzer/autom. A	armatuur W ind./cap./gecomp.		
derden/PEN		opmerkingen:	
KO HARTOG ELEKTROTECHNIEK R. HEIDA		3 L.M. GEPLAATST	
rapport no.:			

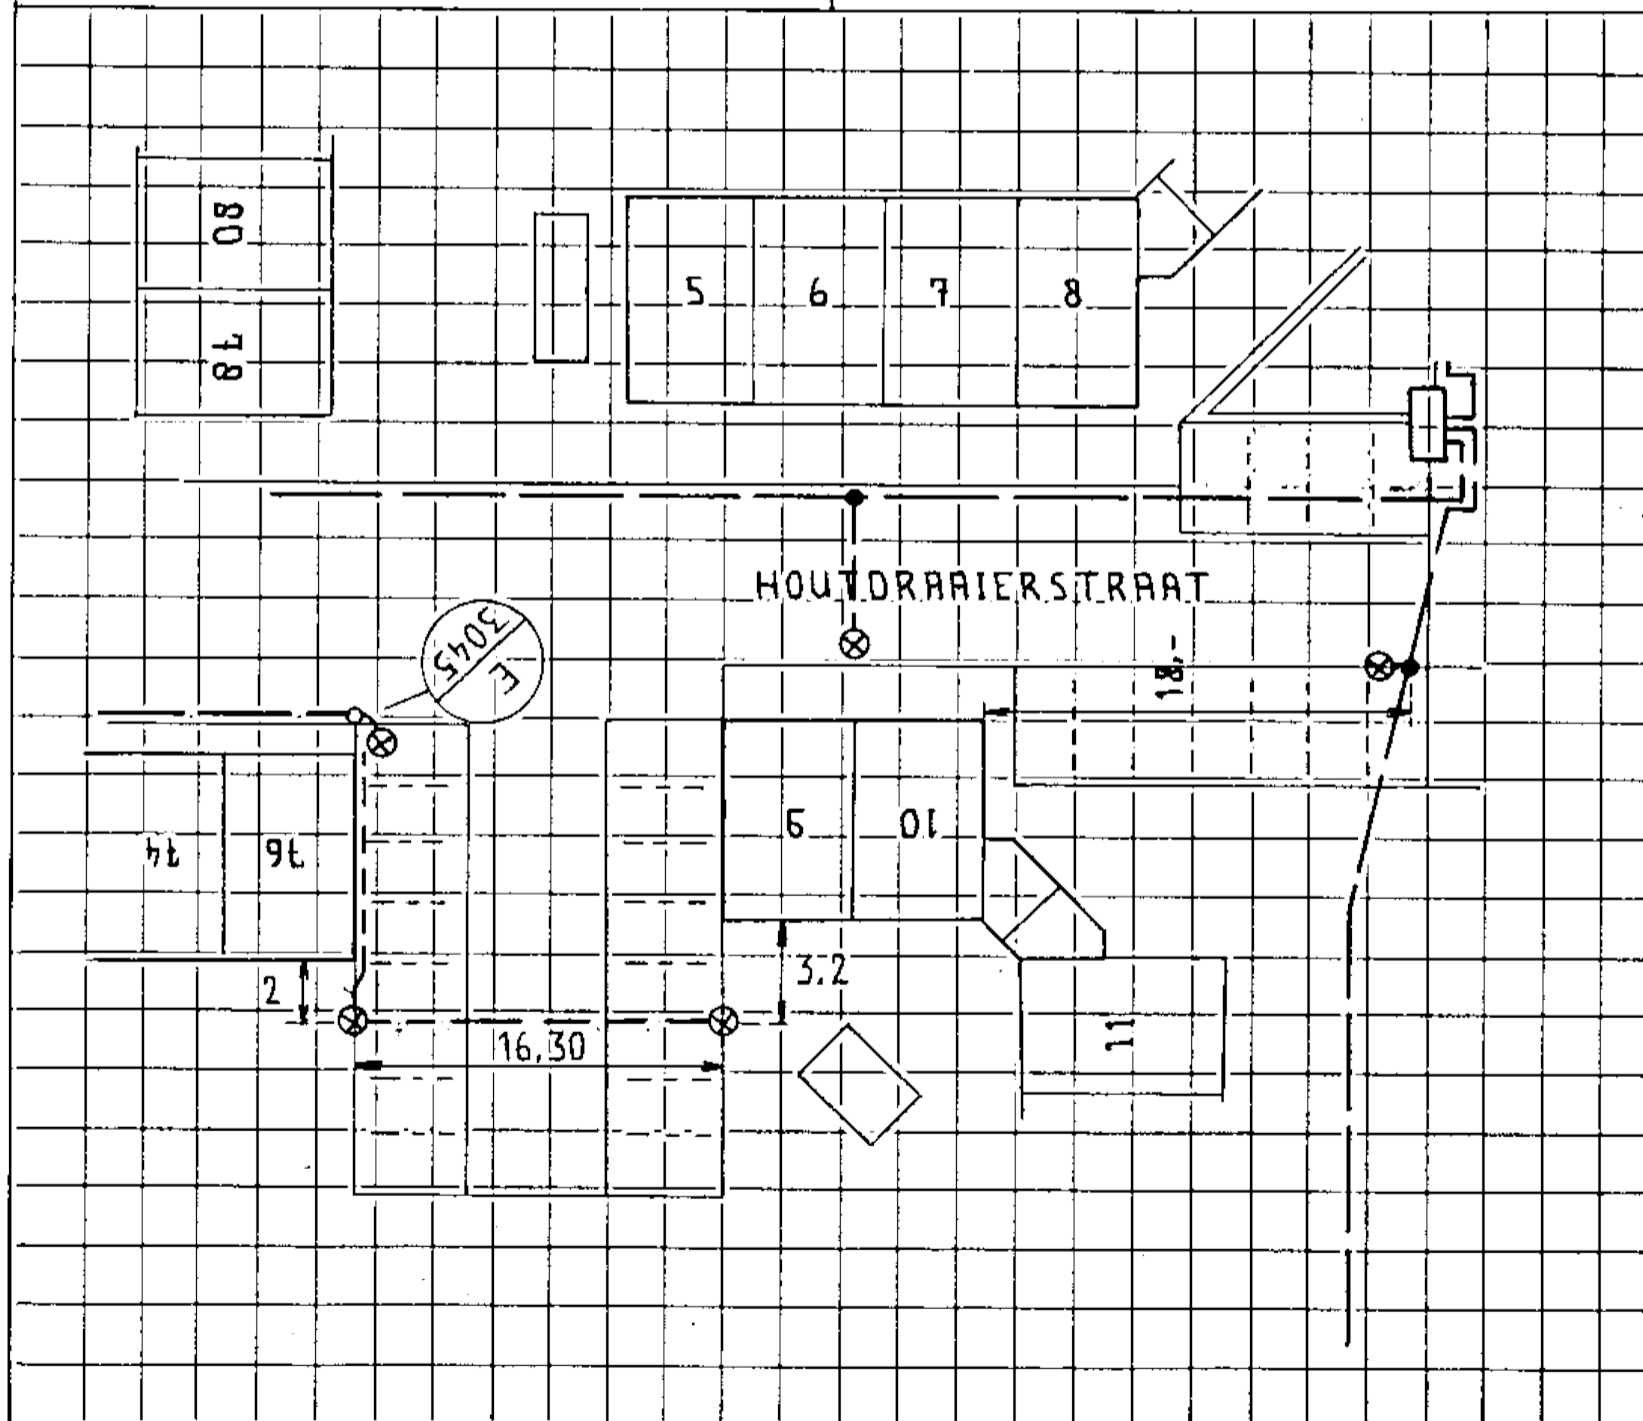

808.076

Gemeente, Plaats, Adres en Postcode:  
Alkmaar, Alkmaar, Houtdraaijerstraat 1, 1825AL