

INFORMATIEFORMULIER

Thema: gasLageDruk




PEN aansluitschete laagspanningsnet

straat HOVENIERSTRAAT	huis nr. NB 105	gemeente / plaats ALKMAAR.	groeps nr. 3046
kabeldoornede 3 x 2 1/2 RG mm ²	kabel lengte 4- m		
aansluitdatum 15-6-'81	nr. l.s. beheerkaart		
huisaansluiting		ov-aansluiting	
afgetakt van perceel nr. _____		lichtmast nr. _____	
aansluitkast <u>kunststof</u> <u>gietijzer</u> A	lichtmastmodel lph 4- m		
		armatuur 40 W ind. / cap. / gecomp.	

opmerkingen: **RAPP. 40.25-19**

NR. 184

OUDSHOORN'S AANN. BEDRIJF B.V.
 ZUIDERWEG 6
 1741 NA SCHAGEN
 TEL. 02240-12479-12733

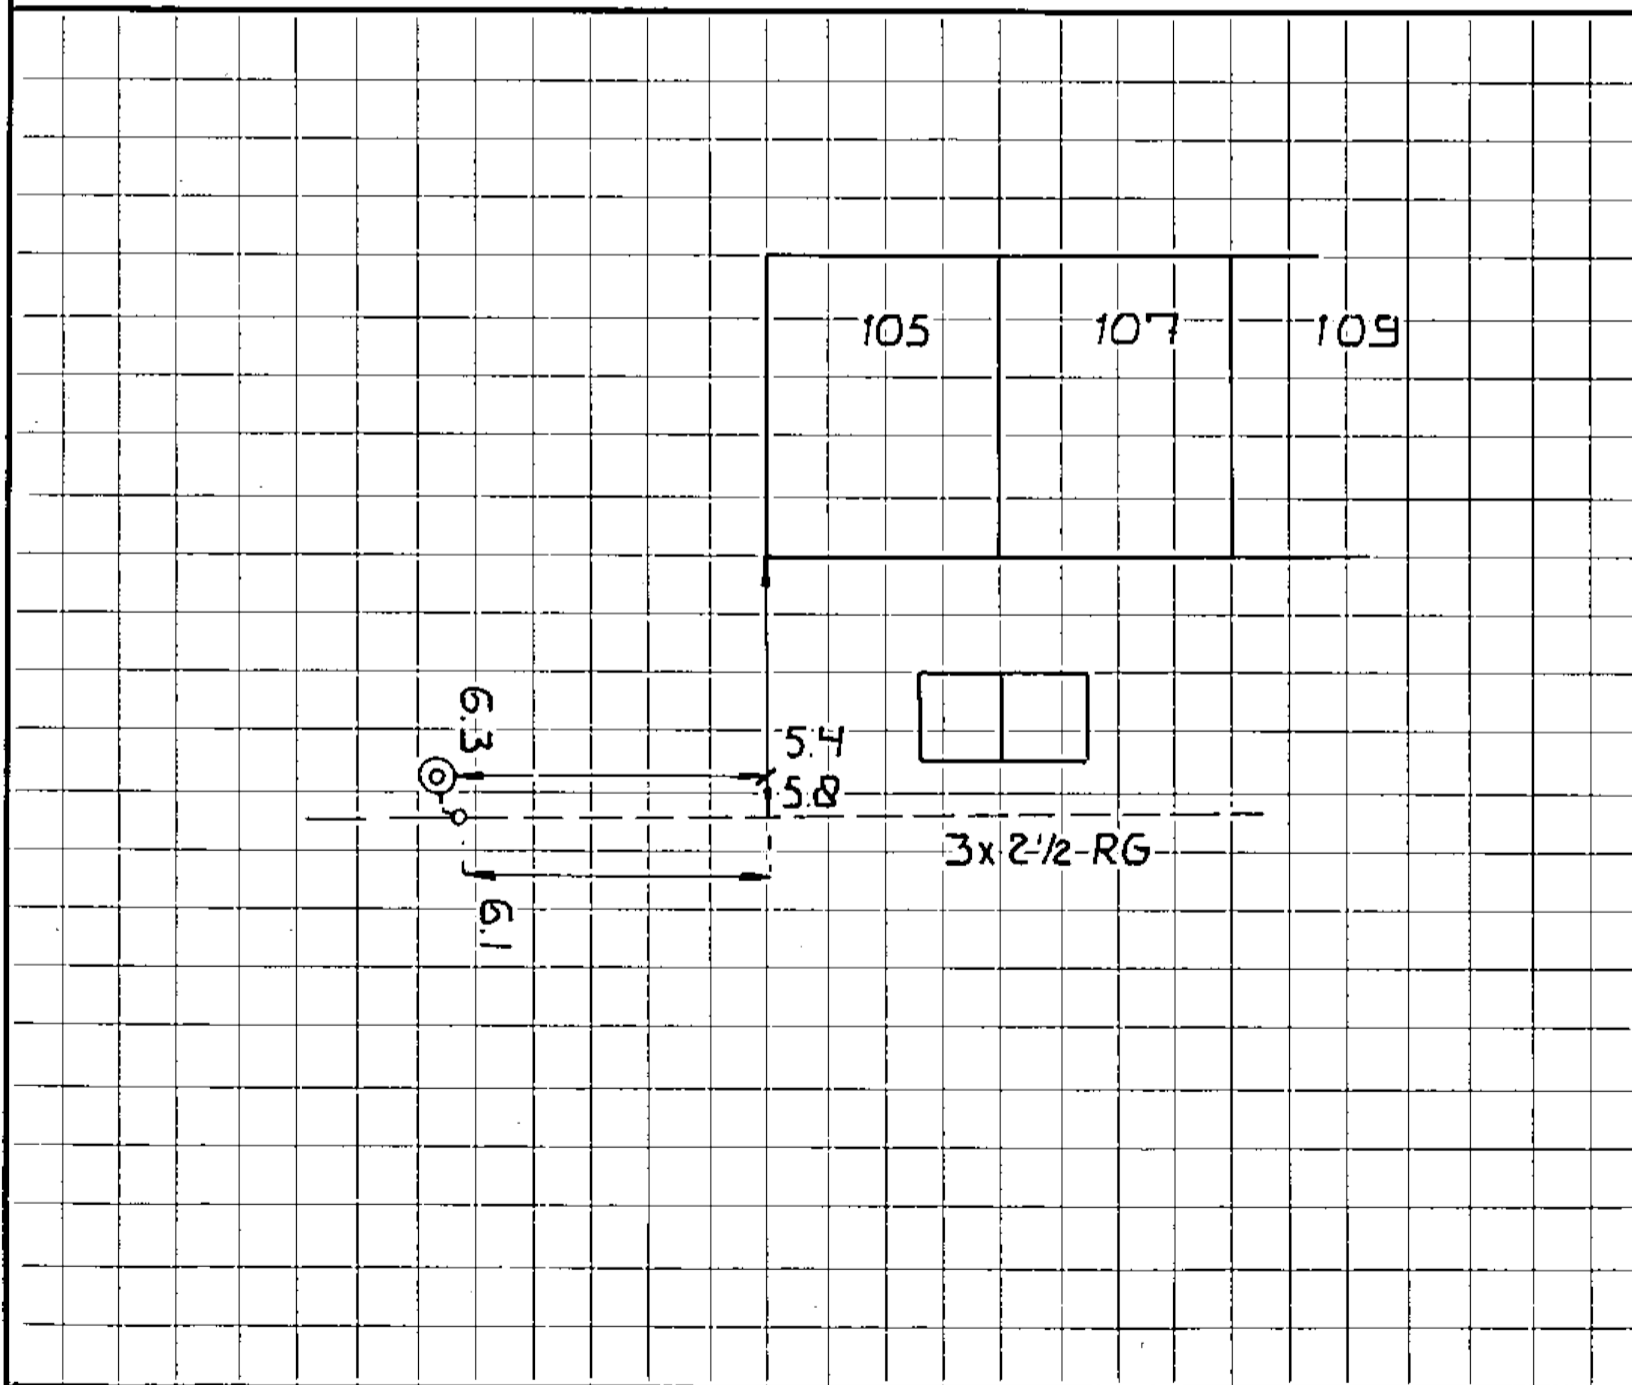

808.076 - 1000 (50 x 1) - 2 - '80

Gemeente, Plaats, Adres en Postcode:
 Alkmaar, Alkmaar, Hovenierstraat 105, 1825AP