


# INFORMATIEFORMULIER

Thema: gasLageDruk



**PEN** aansluitchets laagspanningsnet

|   |  |   |                           |
|---|--|---|---------------------------|
| straat<br><b>HOVENIERSTRAAT</b>                           | huis nr.<br><b>NB 111</b>                  | gemeente / plaats<br><b>ALKMAAR.</b>  | groeps nr.<br><b>3046</b> |
| kabeldoorsnede <b>3 x 2 1/2 RG</b> mm <sup>2</sup>        | kabel lengte <b>4-</b> m                   |   |                           |
| aansluitdatum <b>15-6-'81</b>                             | nr. l.s. beheerkaart .....                 |   |                           |
| huisaansluiting   |  | ov-aansluiting  |                           |
| afgetakt van perceel nr. ....                             |  | lichtmast nr. ....  |                           |
| aansluitkast <u>kunststof</u><br><u>gietijzer</u> ..... A | lichtmastmodel ..... lph <b>4-</b> m       |   |                           |
|   | armatuur <b>40</b> W ind. / cap. / gecomp. |   |                           |
| opmerkingen: <b>RAPP. 40-25-19.</b>                       |  |   |                           |
| <b>NR. 174</b>  |  | <b>OUDSHOORN'S AANN. BEDRIJF B.V.</b><br>ZUIDERWEG 6<br>1741 NA SCHAGEN<br>TEL. 02240-12479-12733 |                           |

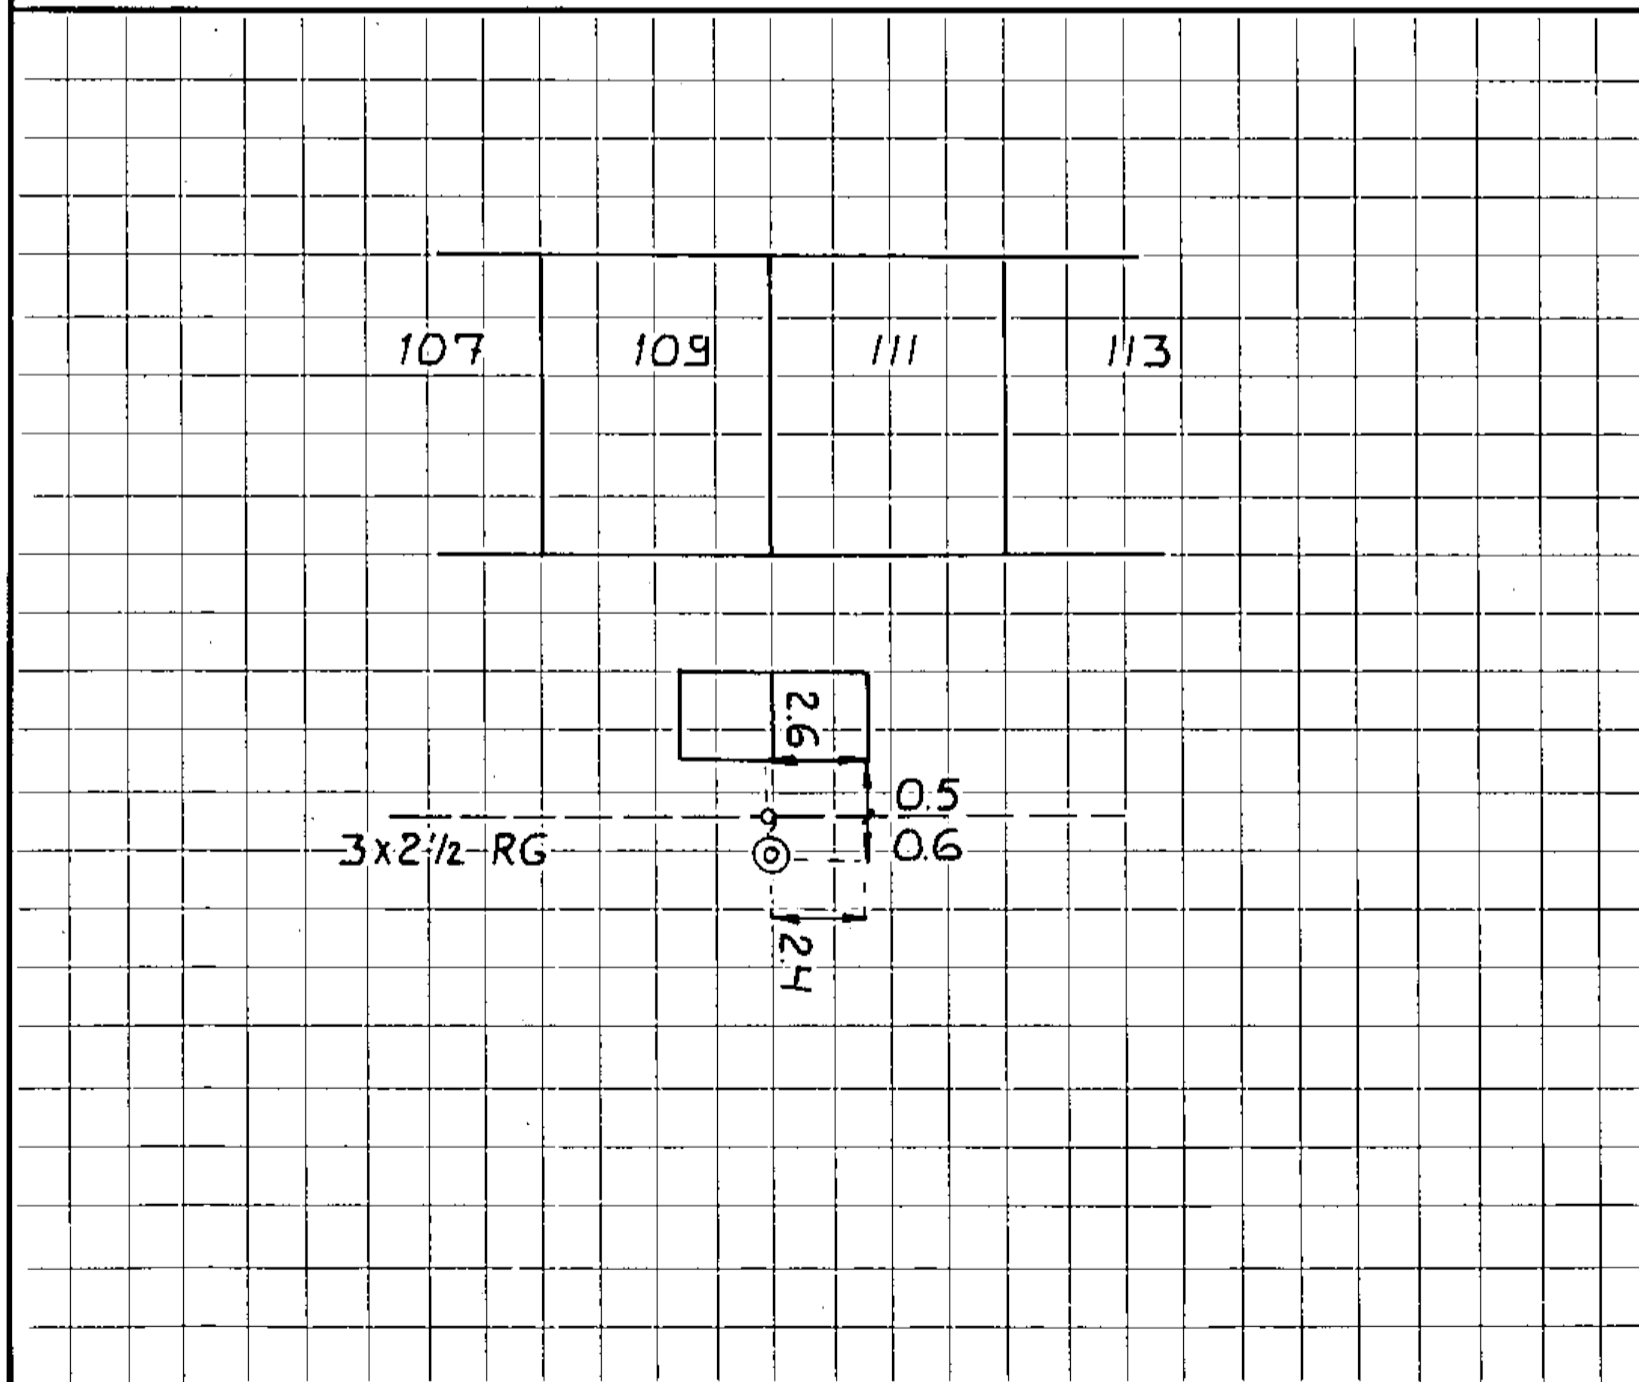

808.076 - 1000 (50 x 1) - 2 - '80

Gemeente, Plaats, Adres en Postcode:  
 Alkmaar, Alkmaar, Hovenierstraat 111, 1825AP