


Energie Noord West aansluitschets laagspanningsnet

huis nr. NB 10	groeps nr. 1750	straat Oude Kanaaldijk
lichtmastnr.		gemeente Alkmaar
aansluitdatum 22-4-96		coörd. gbkn
kabellengte 25 m	kabeltype: kunststof gpk	deb.nr.:
kabeldoorsnede 4x10 mm ²	lichtmastmodel	lph m
aansl.kast/kunstst./ijzer/autom. 63 A	armatuur	W ind./cap./gecomp.
derden/ Energie Noord West M. Spruijt M. de Waal.		opmerkingen: Pomplust.
rapport no.:		

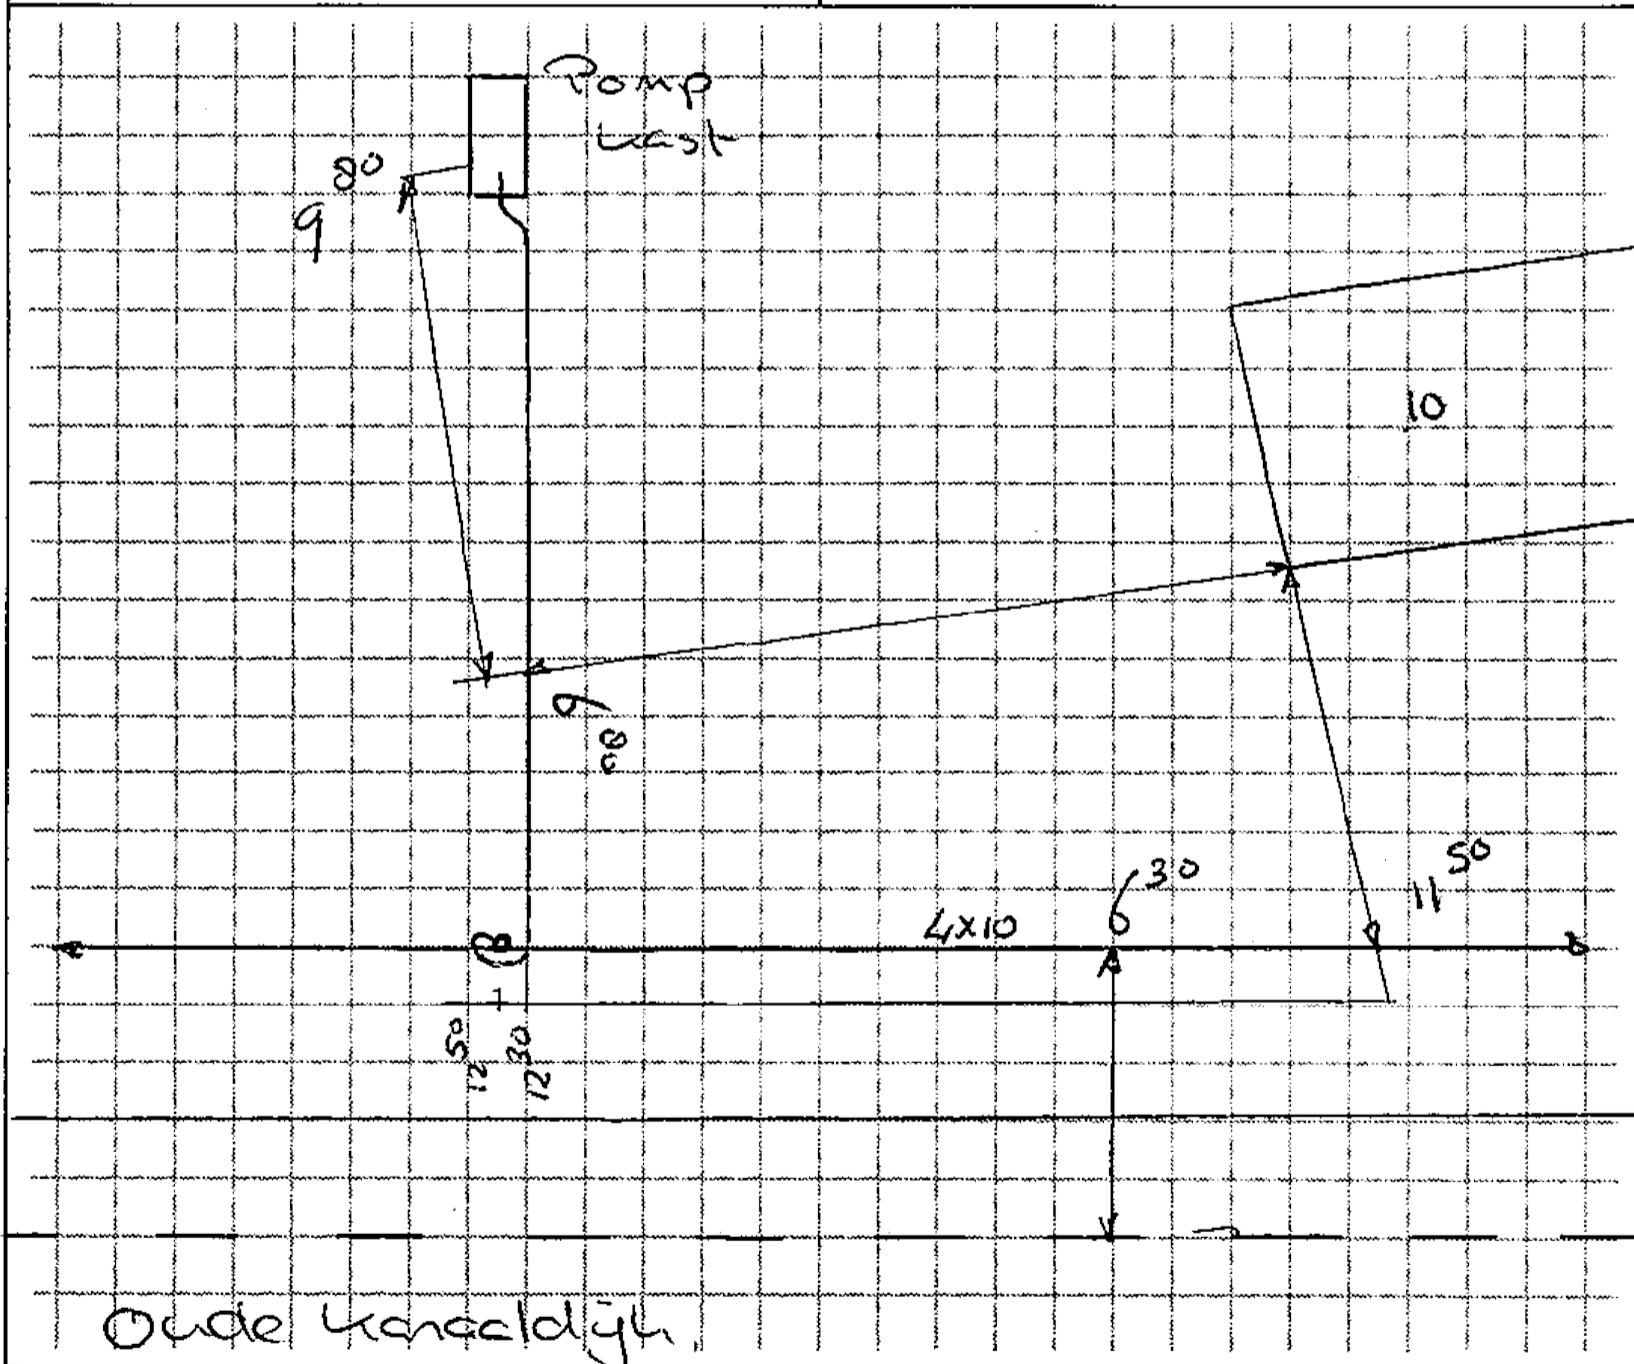

808.076