


N.A.P.

N.A.P.

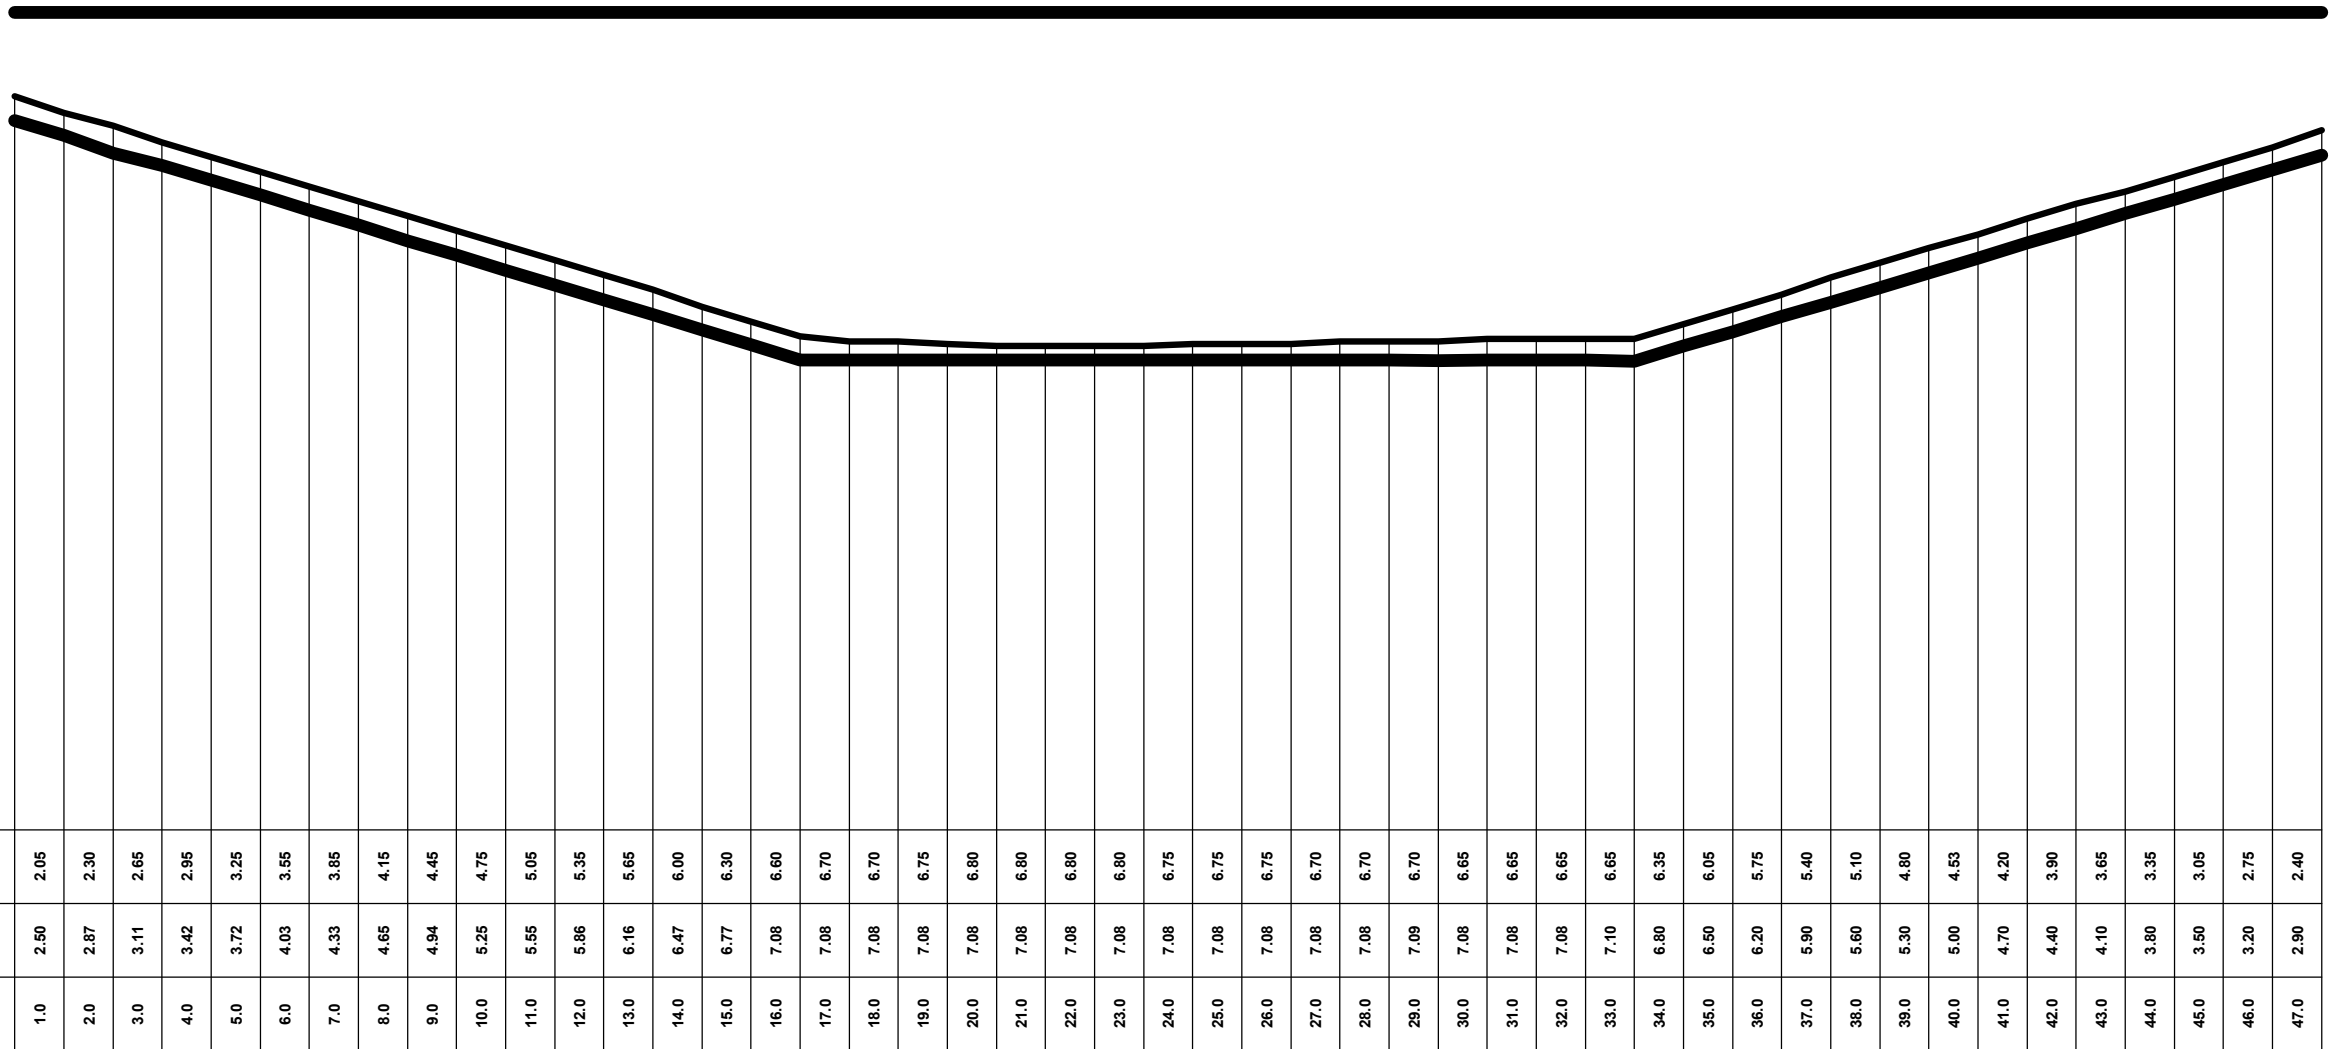

Copyright © KPN B.V. All Rights Reserved.

Tekening Type	Waterkruising
Formaat	A3
Naam	W003748
Meldnummer	220072897
Datum	8 jun 2022
Geprint door	KPN Klic-WION
Detailnaam	NOORDHOLLANDSCH KANA
Peildatum	30 mrt 2009