


W168679
 GEPEILD 06-06-2008
 LENGTE SCHAAL 1:100
 DIEPTE SCHAAL 1:100

HELDRESEWEG

N

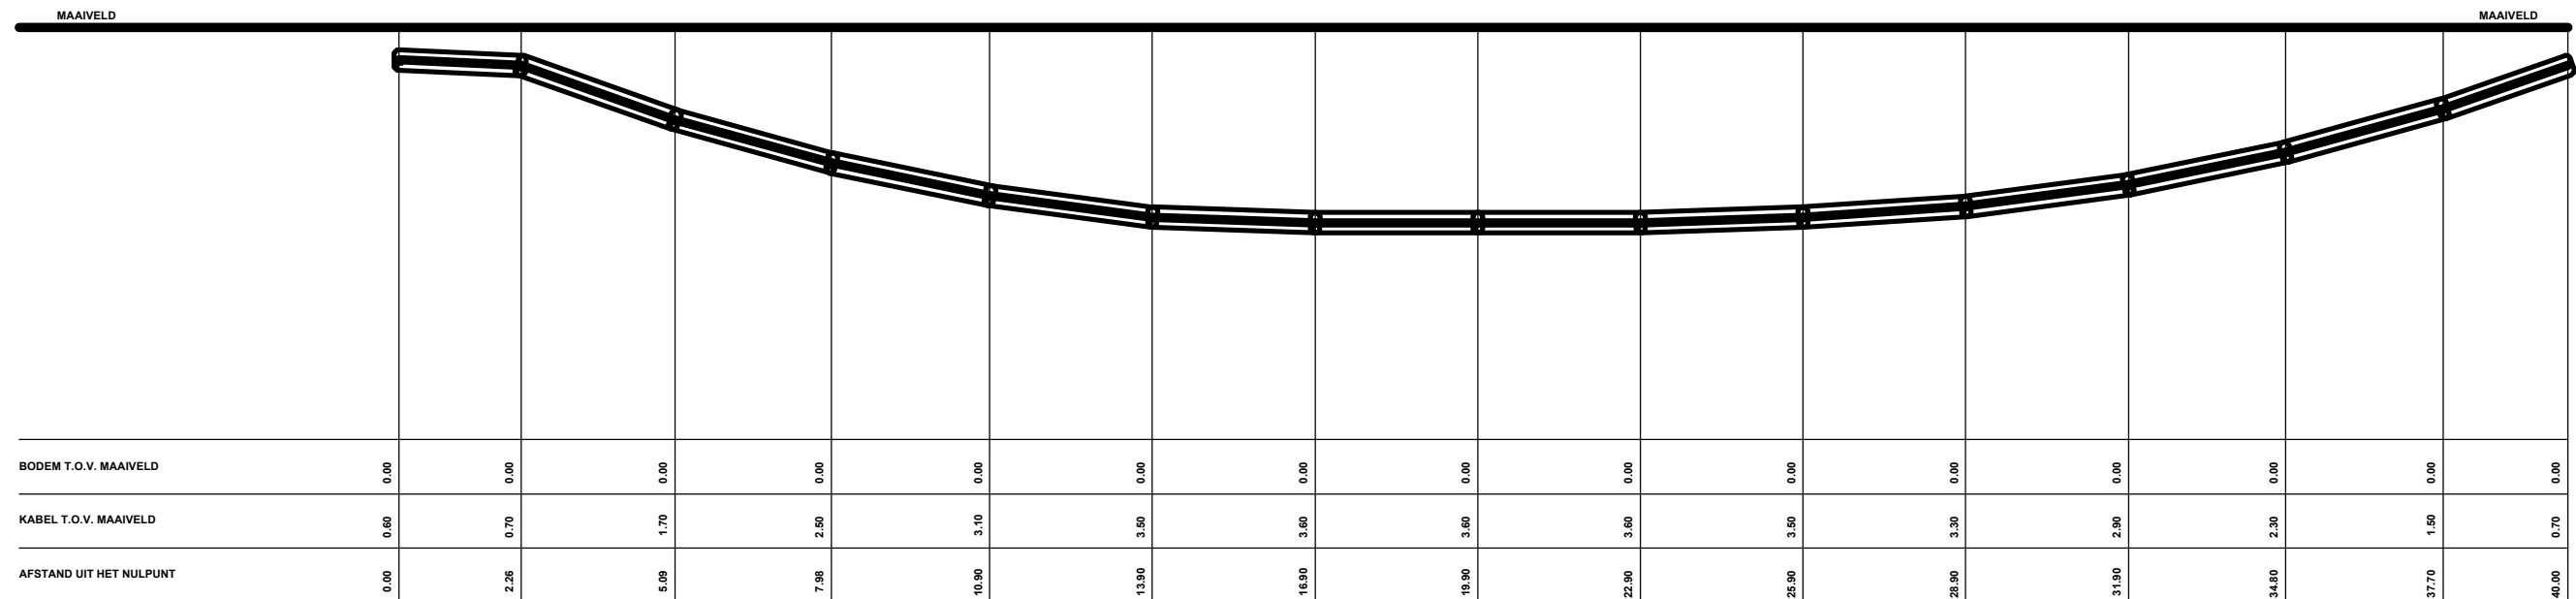

TELECOM NETVLAK
 WEGKRUISING (GB)
 Komt voor in
 1110.51800

CGB NAAM: AMR-DMR

W168679



Copyright © KPN B.V. All Rights Reserved.

Tekening Type	Waterkruising
Formaat	A3
Naam	W168679
Meldnummer	220072897
Datum	8 jun 2022
Geprint door	KPN Klic-WION
Detailnaam	HELDRESEWEG
Peildatum	6 jun 2008