



Cgb-nummer <b>007200</b>	UTS <b>AMR-C</b>	Woonplaats <b>ALKMAAR</b>	Straatnaam <b>HELDERSEWEG</b>	Postcode <b>1817BB</b>	Huisnr <b>55 VRI</b>	Lasnr <b>-</b>
Lasmof <b>KR1</b>	Firmaanaam <b>VWNB/VWA</b>	Bestrating <del>Vast (asfalt, betoplaat etc)</del>	Opmerkingen <b>LAS LIGT 1.5m DIEP</b>			
Lasbehuizing <b>-</b>	Lasser <b>LOHUES</b>	Los (tegels, klinkers etc)	<b>-</b>			
Lastechniek Wurg Module Fusie	Datum <b>21-07-2005</b>	<del>Geen (zand, aarde etc)</del>	<b>-</b>			

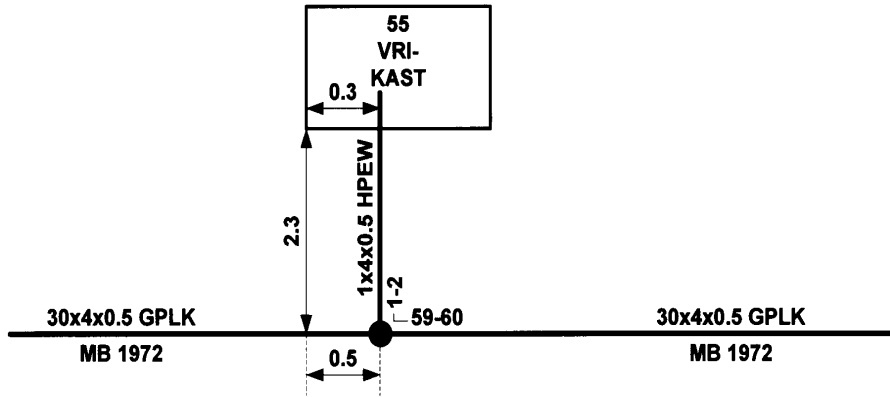


Td 127 - 97 5350 psp

Telefoonnet <b>Amr-C</b>	Plaats <b>Alkmaar</b>	Nummer <b>1817BB 0.1</b>	Straatnaam <b>Helderseweg</b>	Perceelnr. <b>55</b>
Perceelnr. <b>Bk1</b>	Type lasmof <b>Bk1</b>	Lengte ik invoerkabel <b>In kantoor onder luik</b>	Toestand invoerkabel <b>TCH</b>	Naam lasser <b>J. Schadden</b>
				Naam toezichtman <b>J. Schadden</b>
				Datum
				Soort bestrating

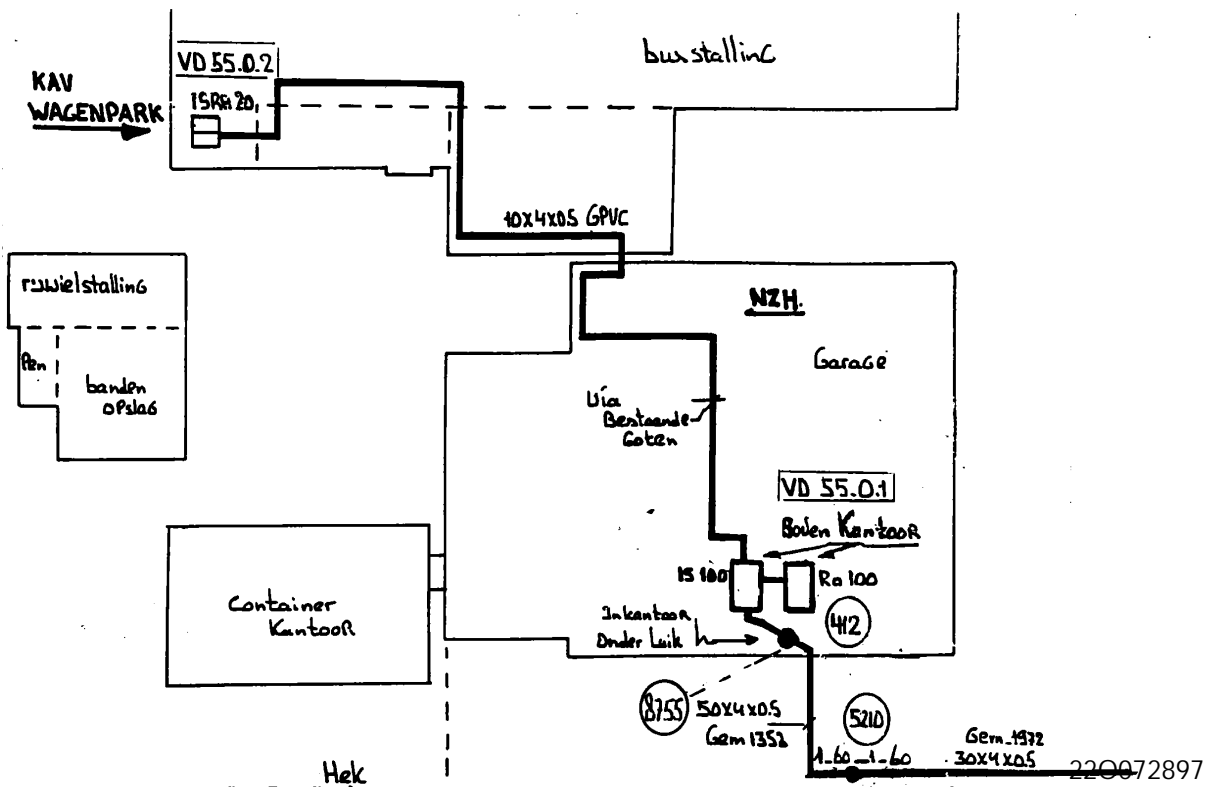


Telefoonnr Hmr-C Plaats Alkmaar Nummer 1817BB 0.2 Straatnaam Helderseweg Perceelnr. 55

Perceelnr. Rkt Type lasmof Rkt Lengte ik invoerkabel In kantoor onder Luik Plaats lasdop In kantoor onder Luik Toestand invoerkabel TCH Naam lesser J. Schaddah Naam toezichtman I. Schaddah Datum  Soort bestrating

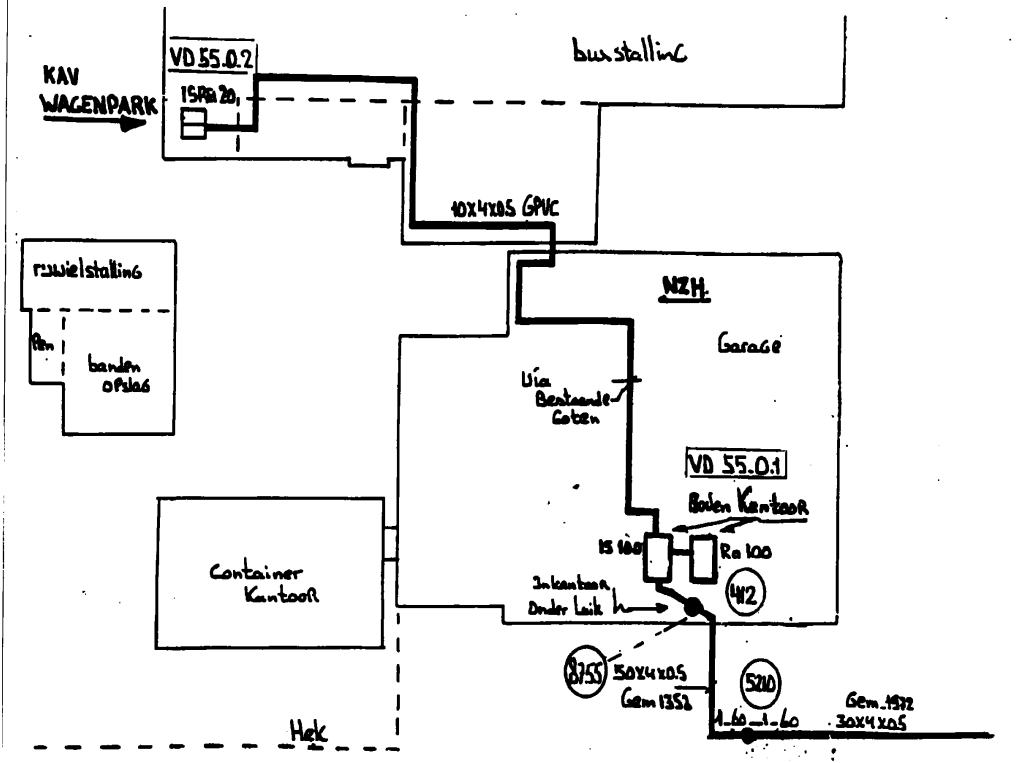


Cgb-nummer	Uts	Woonplaats	Straatnaam	Postcode	Huisnr	Lasnr	
007200	AMR-C	ALKMAAR	HELDERSEWEG	1817BB	55A	9876	
Lasnof	KR21	Firmanaam	STAM EN CO	bestrating	vast	(asfalt, betonplaat, ect.)	Opmerkingen
Lasbehuizing		Lasser	N.DE.HAAM		los	(tegels, klinkers ect.)	
Lastechniek	Wurg Module Fusie	Datum	5-01-2015		geen	(zand, aarde, ect.)	

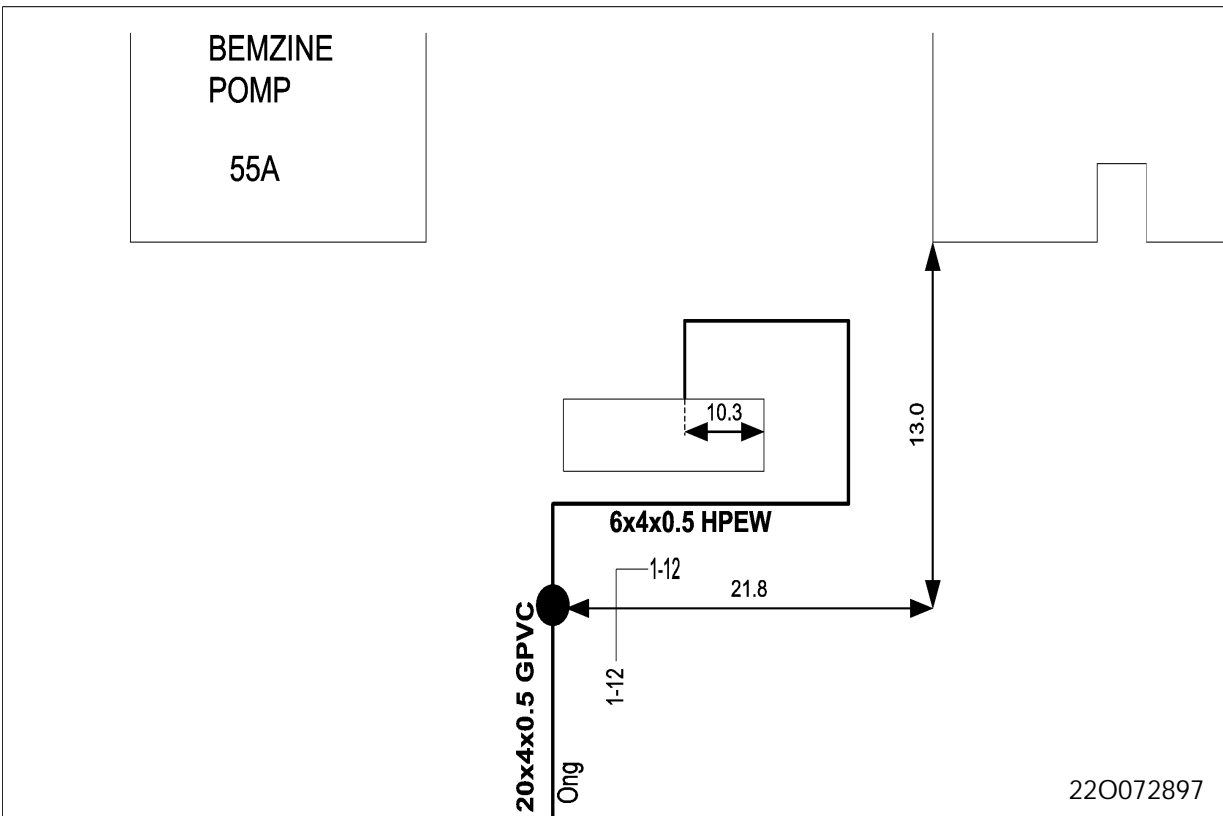

220072897

Cgb-nummer	UTS	Woonplaats	Straatnaam	Postcode	Huisnr	Lasnr
007200	AMR-C	ALKMAAR	HELDERSEWG	1817BB	55-B	9428
Lasmof		Firmanaam	DARICO	Bestrating	<del>Vast</del> (ASFALT, BETONPLAAT ETC)	Opmerkingen
Lasbehuizing	ISRA10M+	Lasser	P. RAMLAKMAN		<del>Los</del> (TEGELS, KLINKERS ETC)	
Lastechniek	<del>Wurg</del> <del>Module</del> <del>Fusie</del>	Datum	20-2-2015		<del>Geen</del> (ZAND, AARDE ETC)	

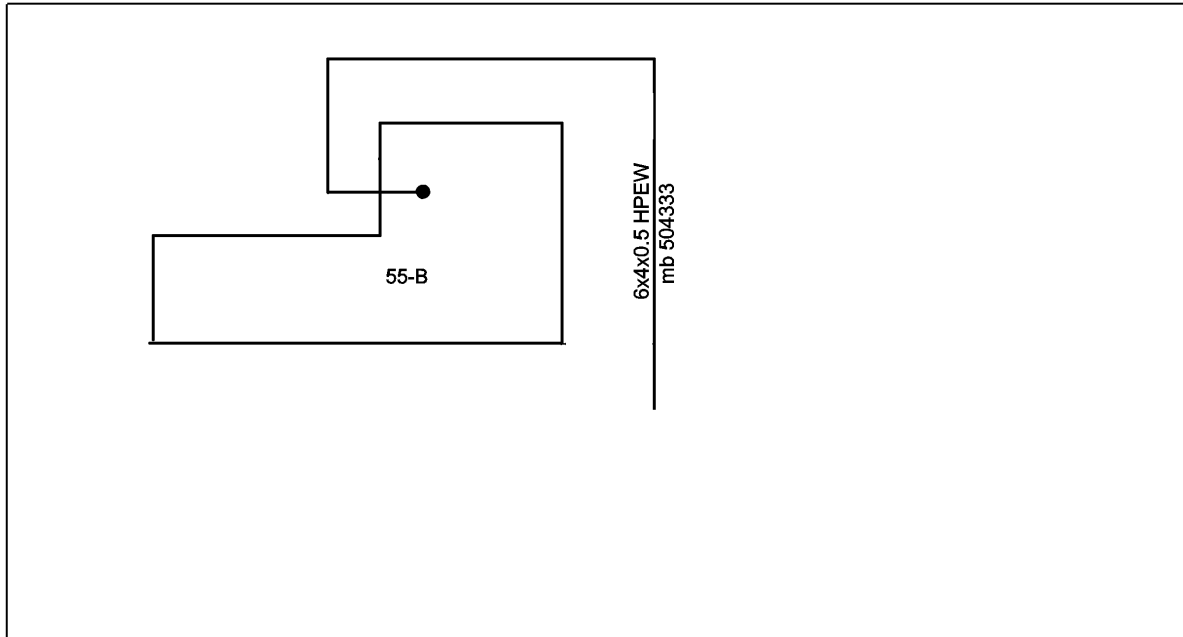


## Lasgegevens KPN


STRAAT : Helderseweg  
 HUISNUMMER : 55-KT  
 POSTCODE : 1817BB  
 WOONPLAATS : Alkmaar  
 CGB-CODE : Amr-C  
 IK-VOLGNUMMER : 2

PLAATS INVOERING:  
 IK-PLAATS : PORTO CAB

AK-HUISNUMMER : 55-KT  
 AK-POSTCODE : 1817BB  
 AK-PLAATS : -  
 LAS-PLAATS : -  
 LAS-TYPE : KS1  
 LAS-DATUM : 20021129

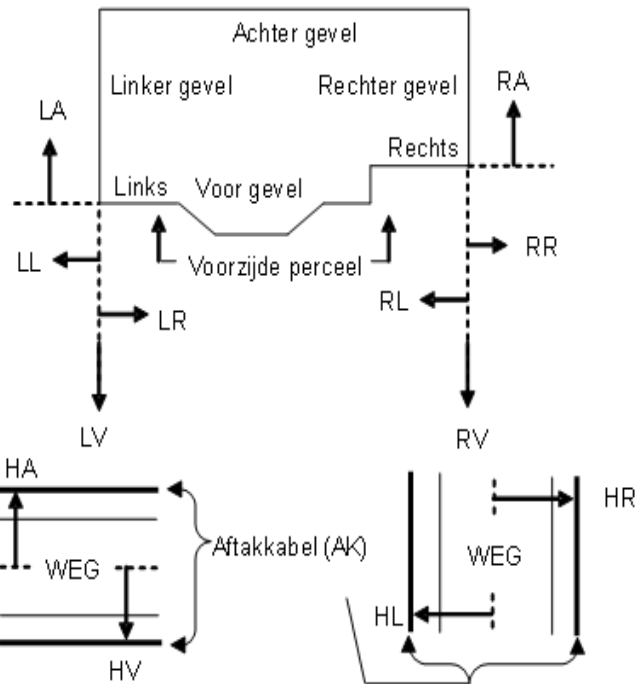

## Voorbeeld

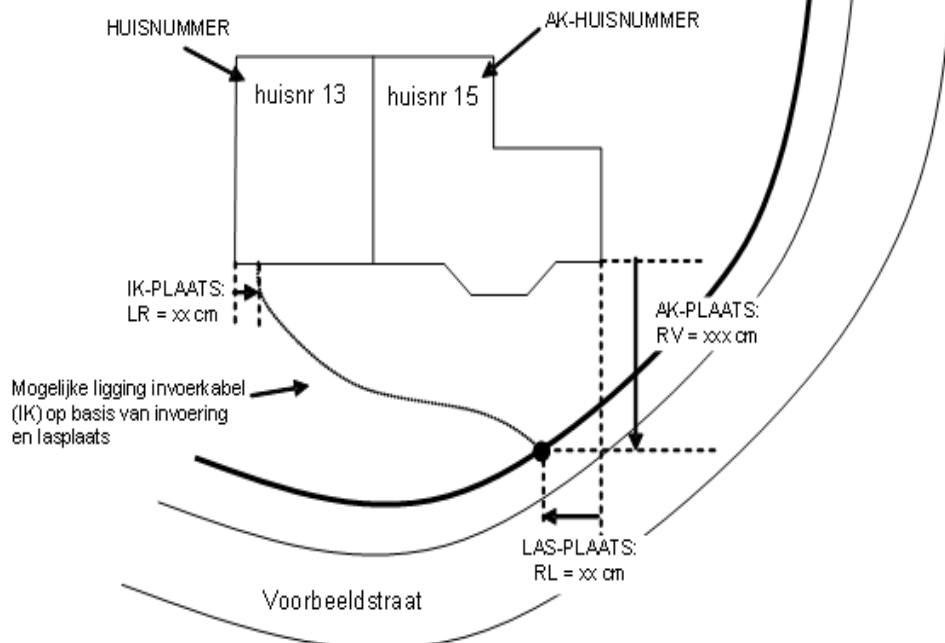

### Legenda:

LV = Links naar Voor	RV = Rechts naar Voor	HV = Hart weg naar Voor	VG = Voor gevel
LA = Links naar Achter	RA = Rechts naar Achter	HA = Hart weg naar Achter	AG = Achter gevel
LL = Links naar Links	RL = Rechts naar Link	HL = Hart weg naar Links	LG = Linker gevel
LR = Links naar Rechts	RR = Rechts naar Rechts	HR = Hart weg naar Rechts	RG = Rechter gevel

### Toelichting op ligginggegevens per invoerkabel:

IK-plaats = Plaats waar de invoerkabel het perceel binnentreedt.

AK-plaats = Ligging van de Aftakkabel in centimeters vanuit de aangegeven hoek.

Las-Plaats = Aantal centimeters vanuit de aangegeven hoek tot aan het punt waar de invoerkabel verbonden (las) is met de aftakkabel.

Alle maten zijn in centimeters