


## Lasgegevens KPN


STRAAT : Oude Kanaaldijk  
 HUISNUMMER : 12  
 POSTCODE : 1825AT  
 WOONPLAATS : Alkmaar  
 CGB-CODE : Amr-Dmr  
 IK-VOLGNUMMER: 1

PLAATS INVOERING:  
 IK-PLAATS : GTK ?

AK-HUISNUMMER: 12  
 AK-POSTCODE : 1825AT  
 AK-PLAATS : A-LAS 141  
 LAS-PLAATS : -  
 LAS-TYPE : -  
 LAS-DATUM : -

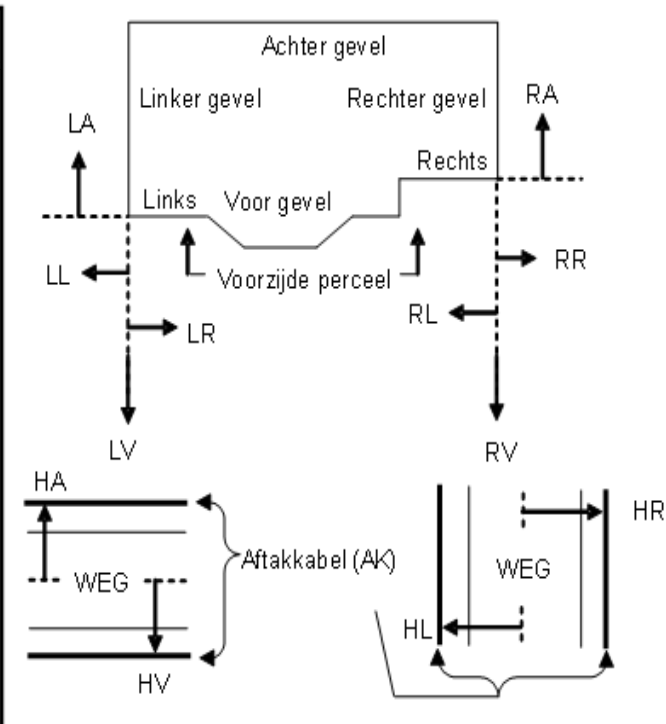

## Voorbeeld

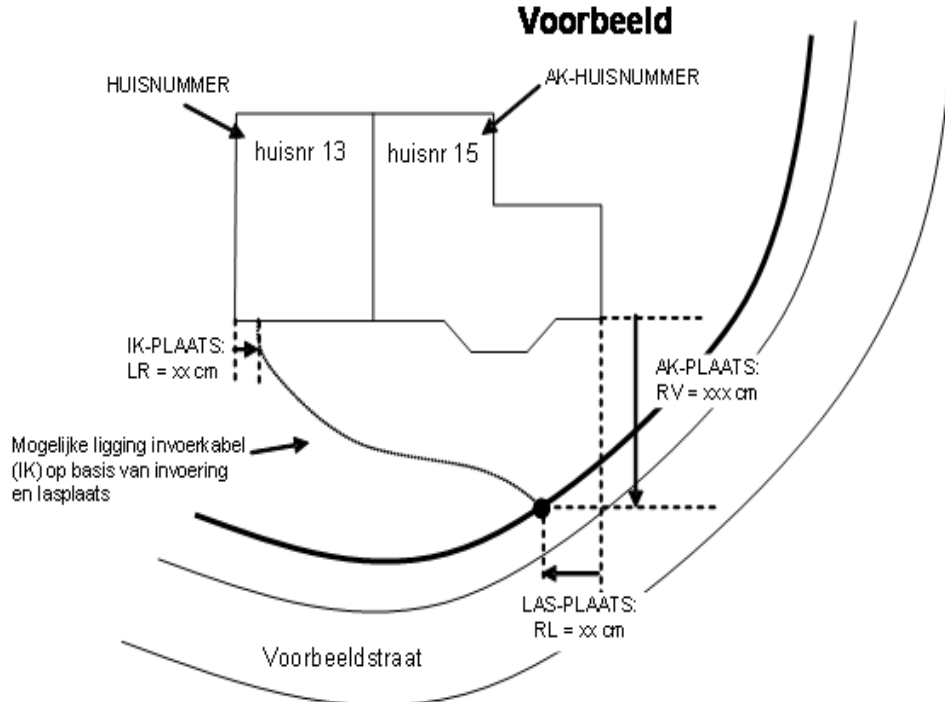

**Legenda:**  
 LV = Links naar Voor    RV = Rechts naar Voor    HV = Hart weg naar Voor    VG = Voor gevel  
 LA = Links naar Achter    RA = Rechts naar Achter    HA = Hart weg naar Achter    AG = Achter gevel  
 LL = Links naar Links    RL = Rechts naar Link    HL = Hart weg naar Links    LG = Linker gevel  
 LR = Links naar Rechts    RR = Rechts naar Rechts    HR = Hart weg naar Rechts    RG = Rechter gevel

**Toelichting op ligginggegevens per invoerkabel:**  
 IK-plaats = Plaats waar de invoerkabel het perceel binnentreedt.  
 AK-plaats = Ligging van de Aftakkabel in centimeters vanuit de aangegeven hoek.  
 Las-Plaats = Aantal centimeters vanuit de aangegeven hoek tot aan het punt waar de invoerkabel verbonden (las) is met de aftakkabel.  
 Alle maten zijn in centimeters