




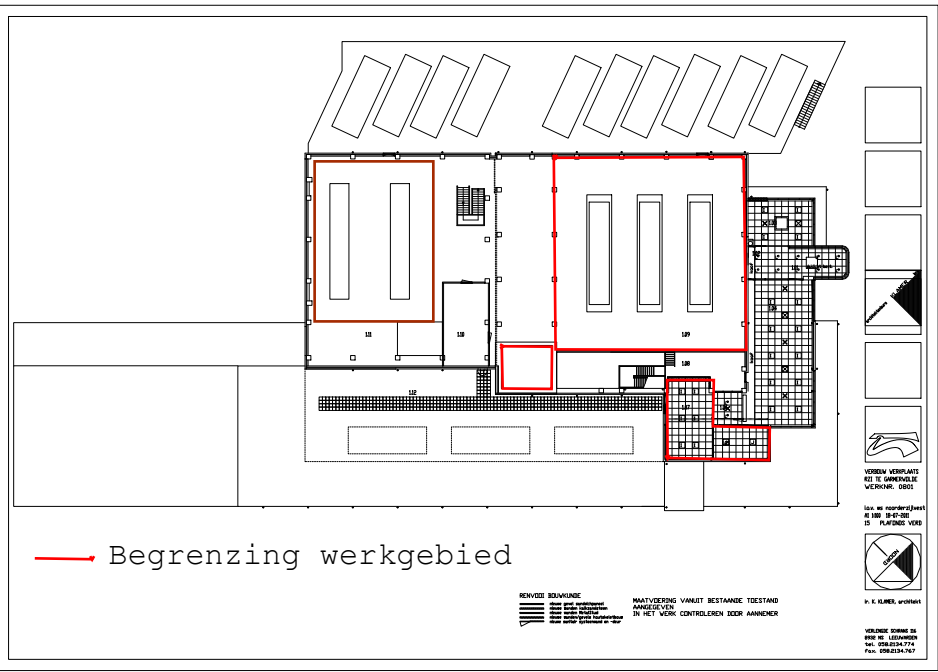


— = Werkgebied begrenzing
SOI-gebouw

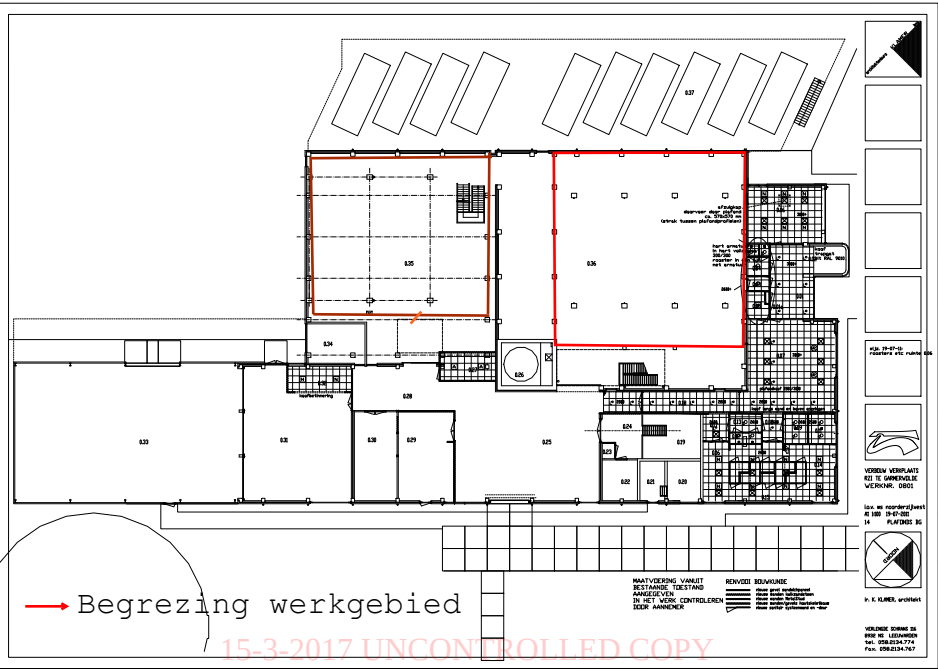

— = Werkgebied begrenzing
SOI-gebouw

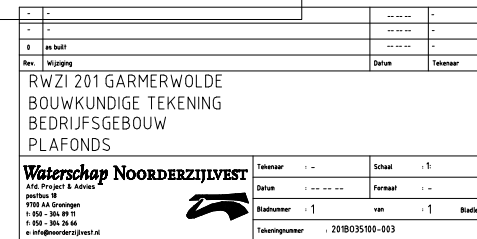

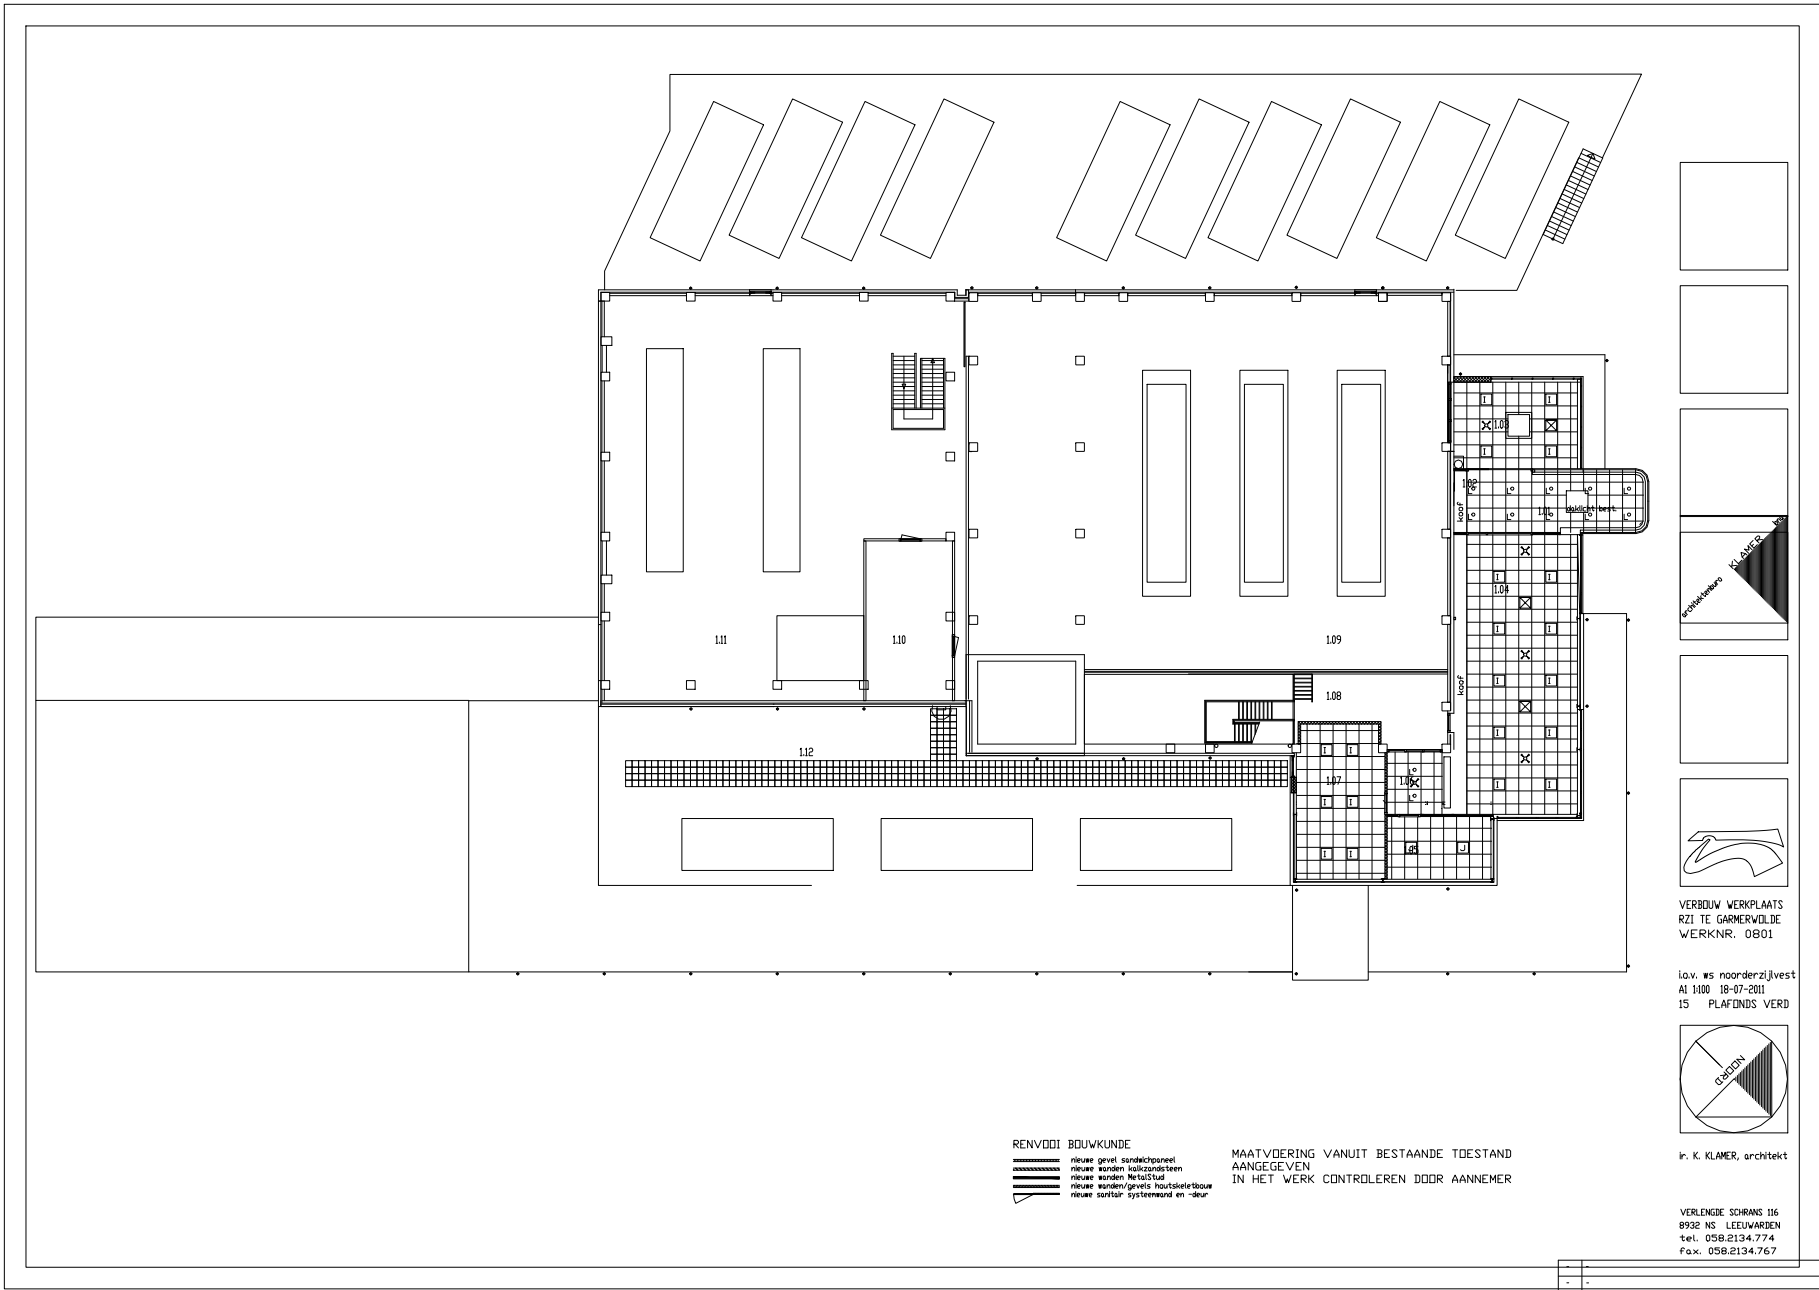


RENVODI BOUWKUNDE
rijuee gevel sandwichpaneel
rijuee wanden kalkzandsteen

MAATVOERING VANUIT BESTAANDE TOESTAND
AANGEGEVEN
IN HET WERK CONTROLEREN DOOR AANNEMER

VERBOUW WERKPLAATS
RZI TE GARMERWOLDE
WERKNR. 0801

i.o.v. ws noorderzijlvest
AI 1000 18-07-2011
15 PLAFONDS VERD

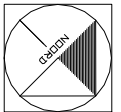

ir. K. KLAMER, architect

VERLENGE SCHIANS 116
8932 NS LEEUWARDEN
tel. 058.2134.774
fax. 058.2134.767

Rev.	Wijziging	Datum	Tekenaar
0	as built		
RWZI 201 GARMERWOLDE BOUWKUNDIGE TEKENING BEDRIJFSGEBOUW PLAFONDS			
Waterschap Noorderzijlvest		Tekenaar	Schaal
Atf. Project & Advies		Datum	Formaat
postbus 10		Bladzijde	van
e: info@noorderzijlvest.nl			