


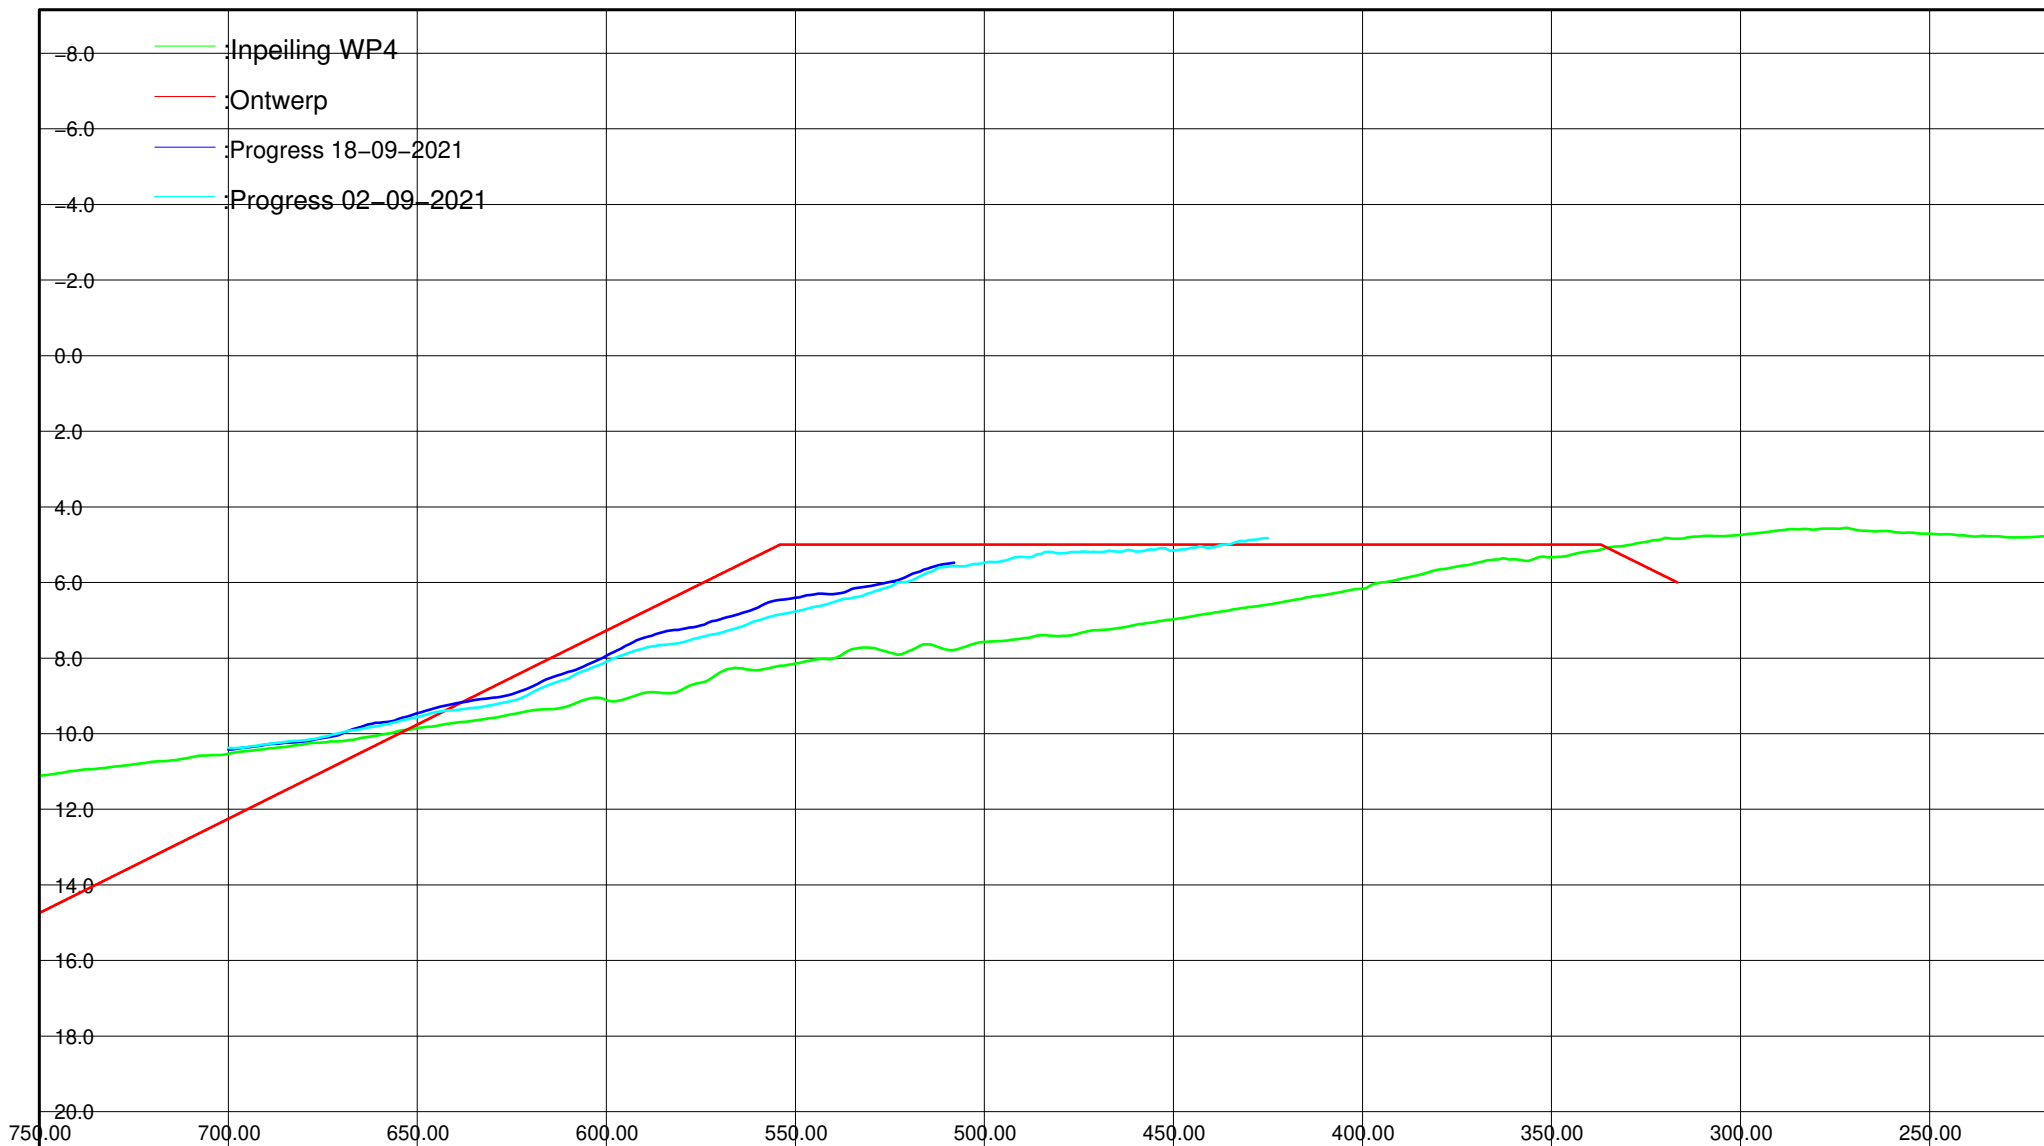

Kustlijnzorg Texel

WP4 – Texel noord vooroever inpeiling + ontwerp

Getekend	ASCR	par	d.d. 20210920	Project nr Boskalis: 11E040511
Gecontroleerd	PHAF	par	d.d. 20210920	Project nr klant: 311.47.147
Vrijgegeven	LMAS	par	d.d. 20210920	Formaat : A4

Status : Ter Informatie

Versie: 0


Pagina : 1


Lijn nr : 21010

Horizontaal 1:2000

Verticaal 1: 200

 **Boskalis**

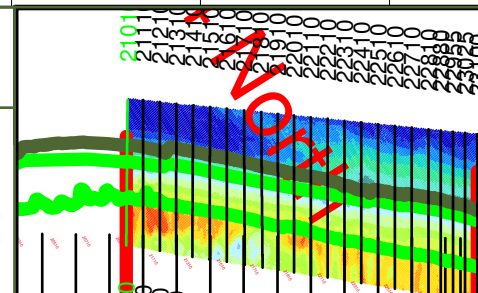

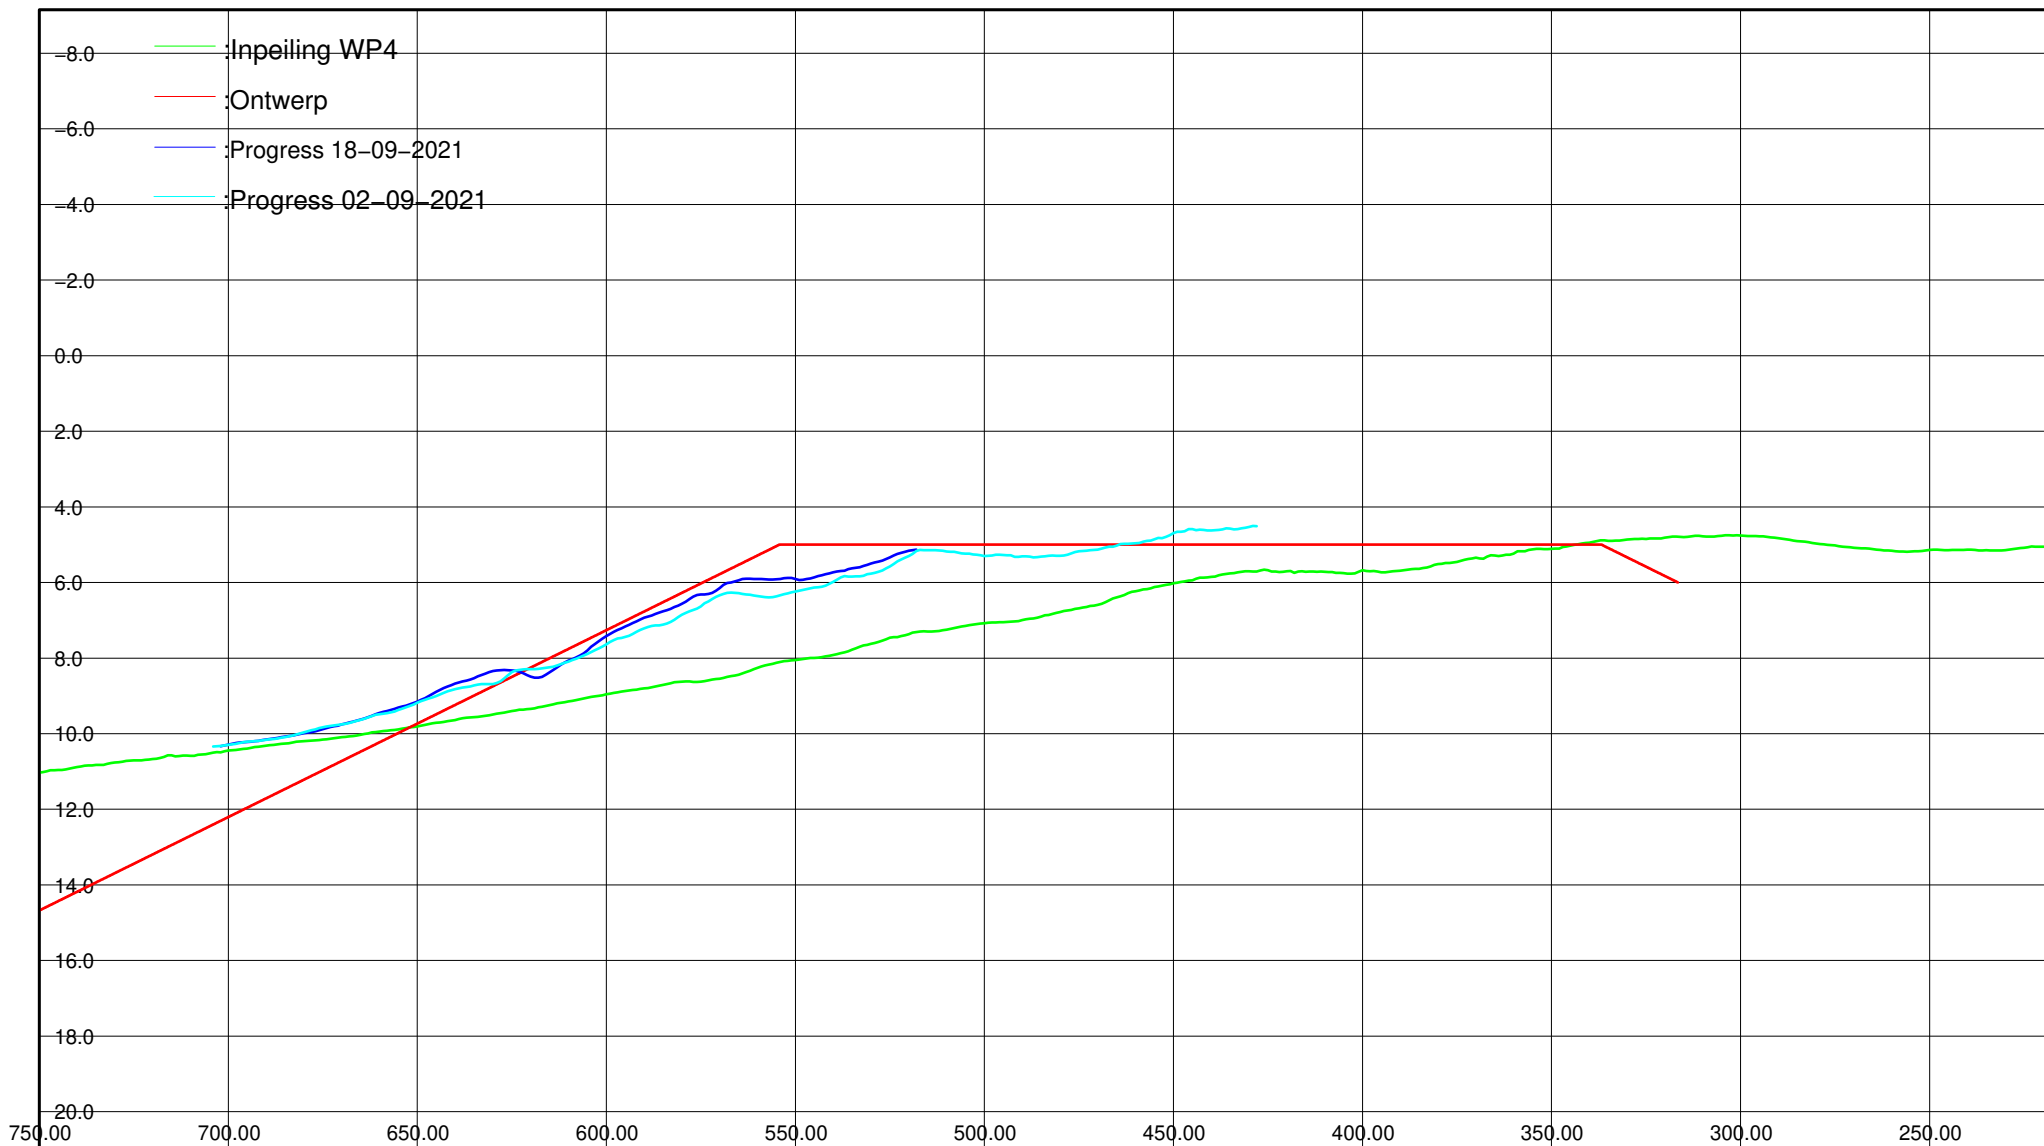

Kustlijnzorg Texel

WP4 – Texel noord vooroever inpeiling + ontwerp

Getekend	ASCR	par	d.d. 20210920	Project nr Boskalis: 11E040511
Gecontroleerd	PHAF	par	d.d. 20210920	Project nr klant: 311.47.147
Vrijgegeven	LMAS	par	d.d. 20210920	Formaat : A4

Status : Ter Informatie

Versie: 0


Pagina : 2


Lijn nr : 21110

Horizontaal 1:2000

Verticaal 1: 200

 **Boskalis**

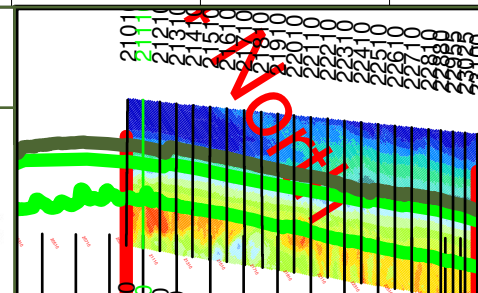

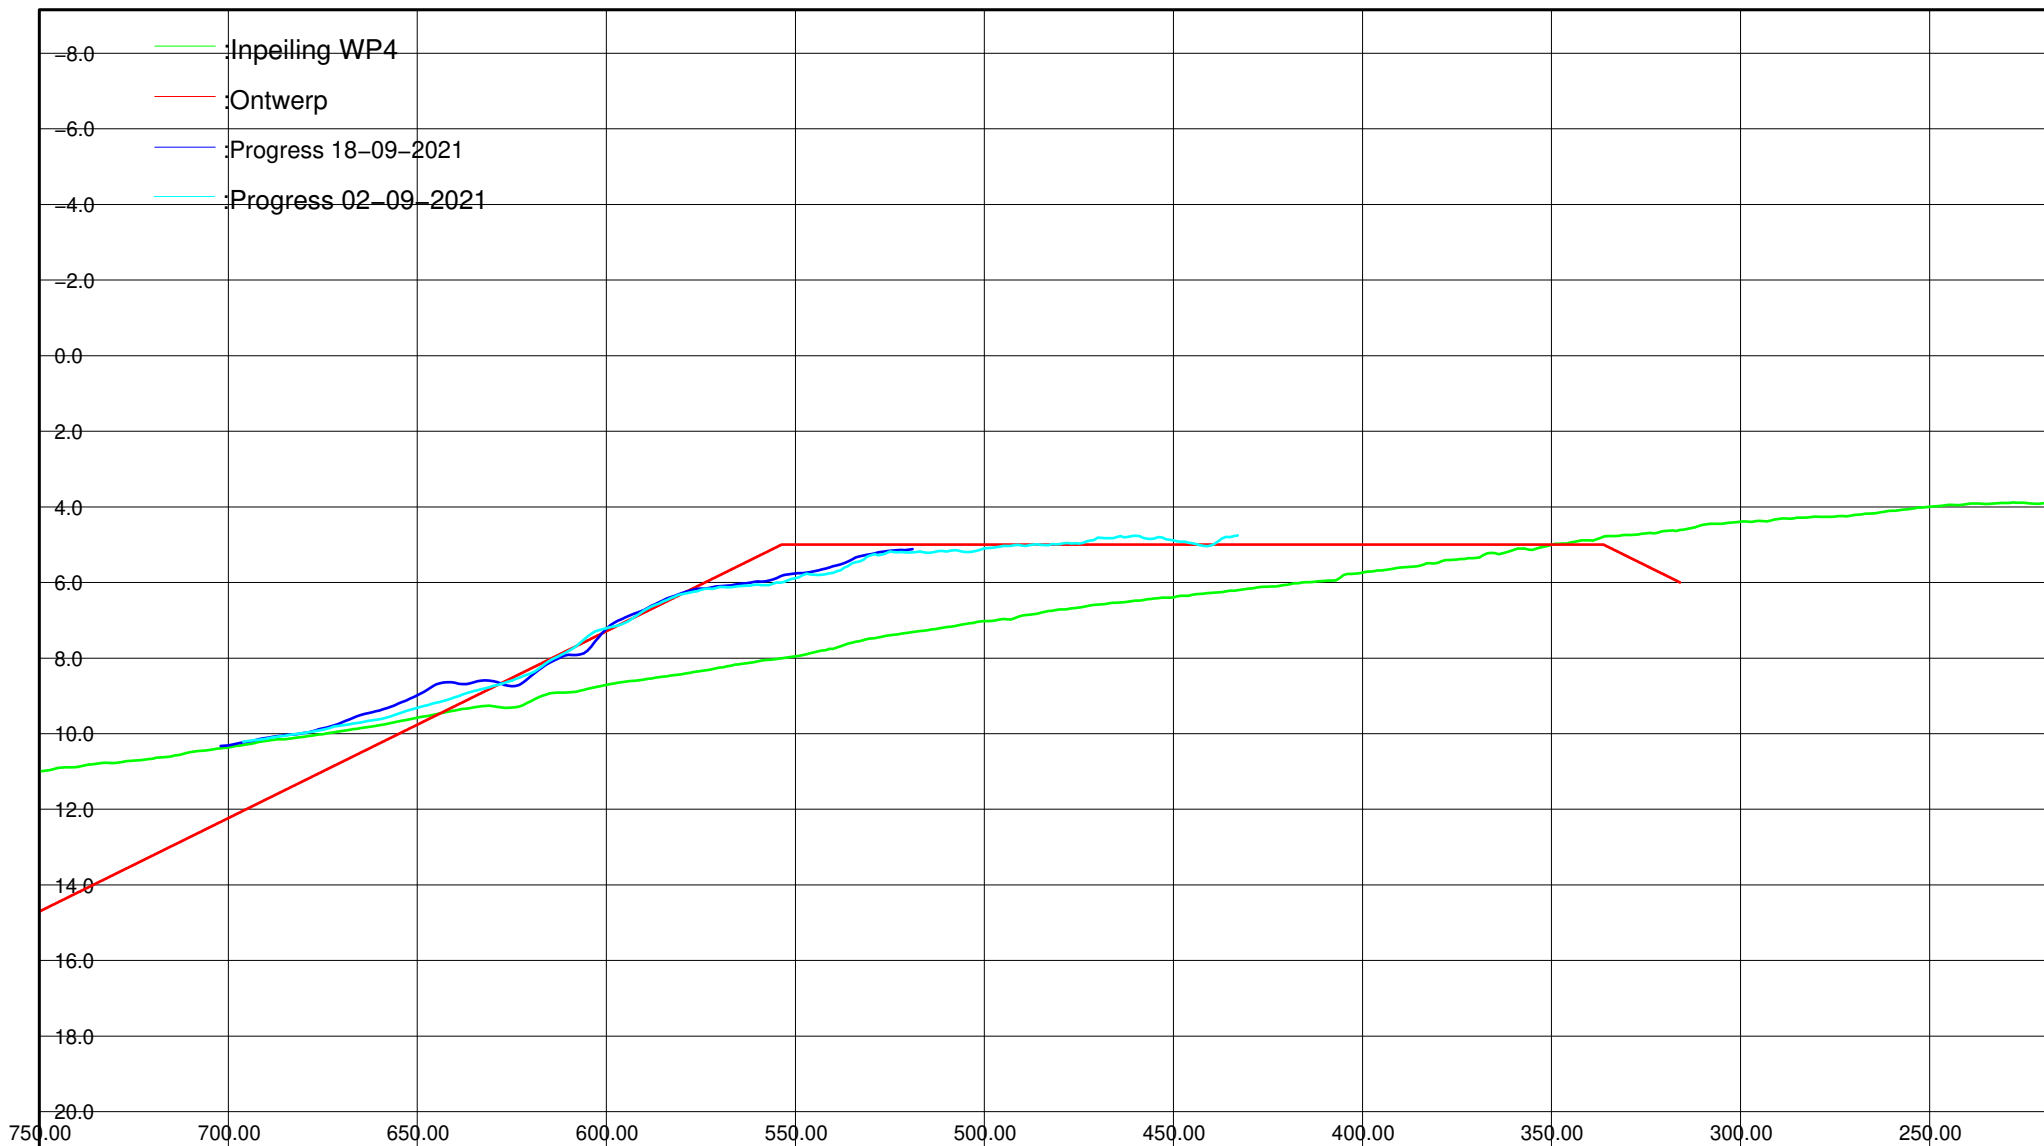

Kustlijnzorg Texel

WP4 – Texel noord vooroever inpeiling + ontwerp

Getekend	ASCR	par	d.d. 20210920	Project nr Boskalis: 11E040511
Gecontroleerd	PHAF	par	d.d. 20210920	Project nr klant: 311.47.147
Vrijgegeven	LMAS	par	d.d. 20210920	Formaat : A4

Status : Ter Informatie

Versie: 0


Pagina : 3


Lijn nr : 21210

Horizontaal 1:2000

Verticaal 1: 200

 **Boskalis**

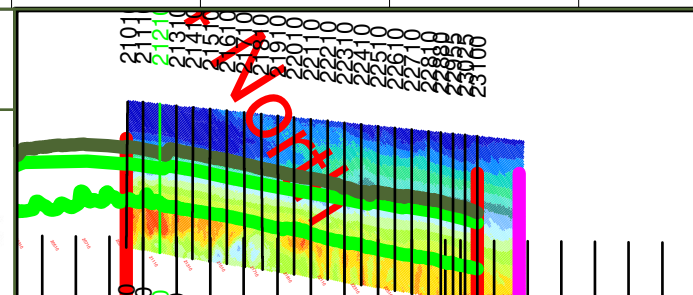

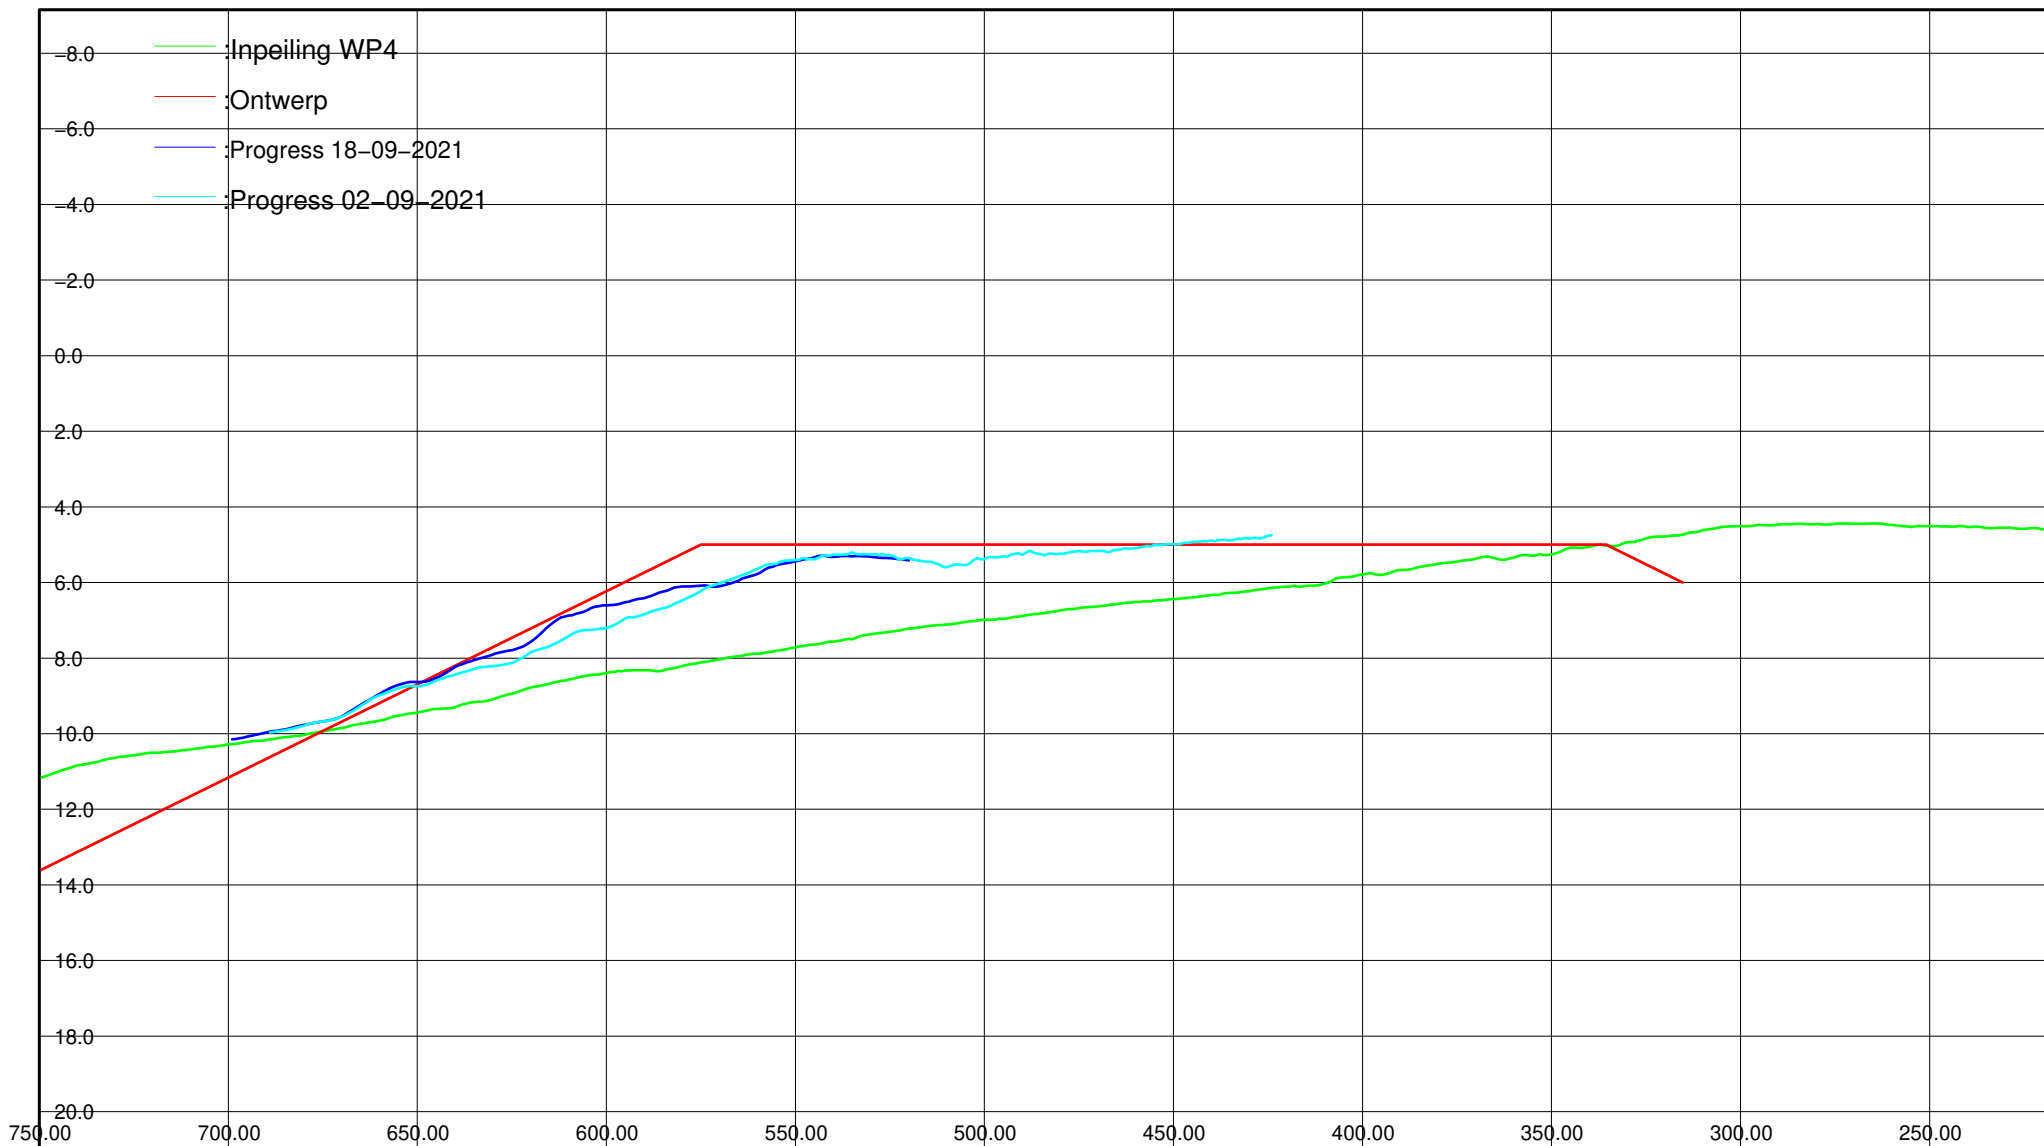

Kustlijnzorg Texel

WP4 – Texel noord vooroever inpeiling + ontwerp

Getekend	ASCR	par	d.d. 20210920	Project nr Boskalis: 11E040511
Gecontroleerd	PHAF	par	d.d. 20210920	Project nr klant: 311.47.147
Vrijgegeven	LMAS	par	d.d. 20210920	Formaat : A4

Status : Ter Informatie

Versie: 0


Pagina : 4


Lijn nr : 21310

Horizontaal 1:2000

Verticaal 1: 200

 **Boskalis**

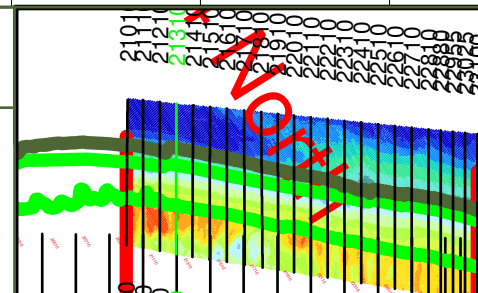

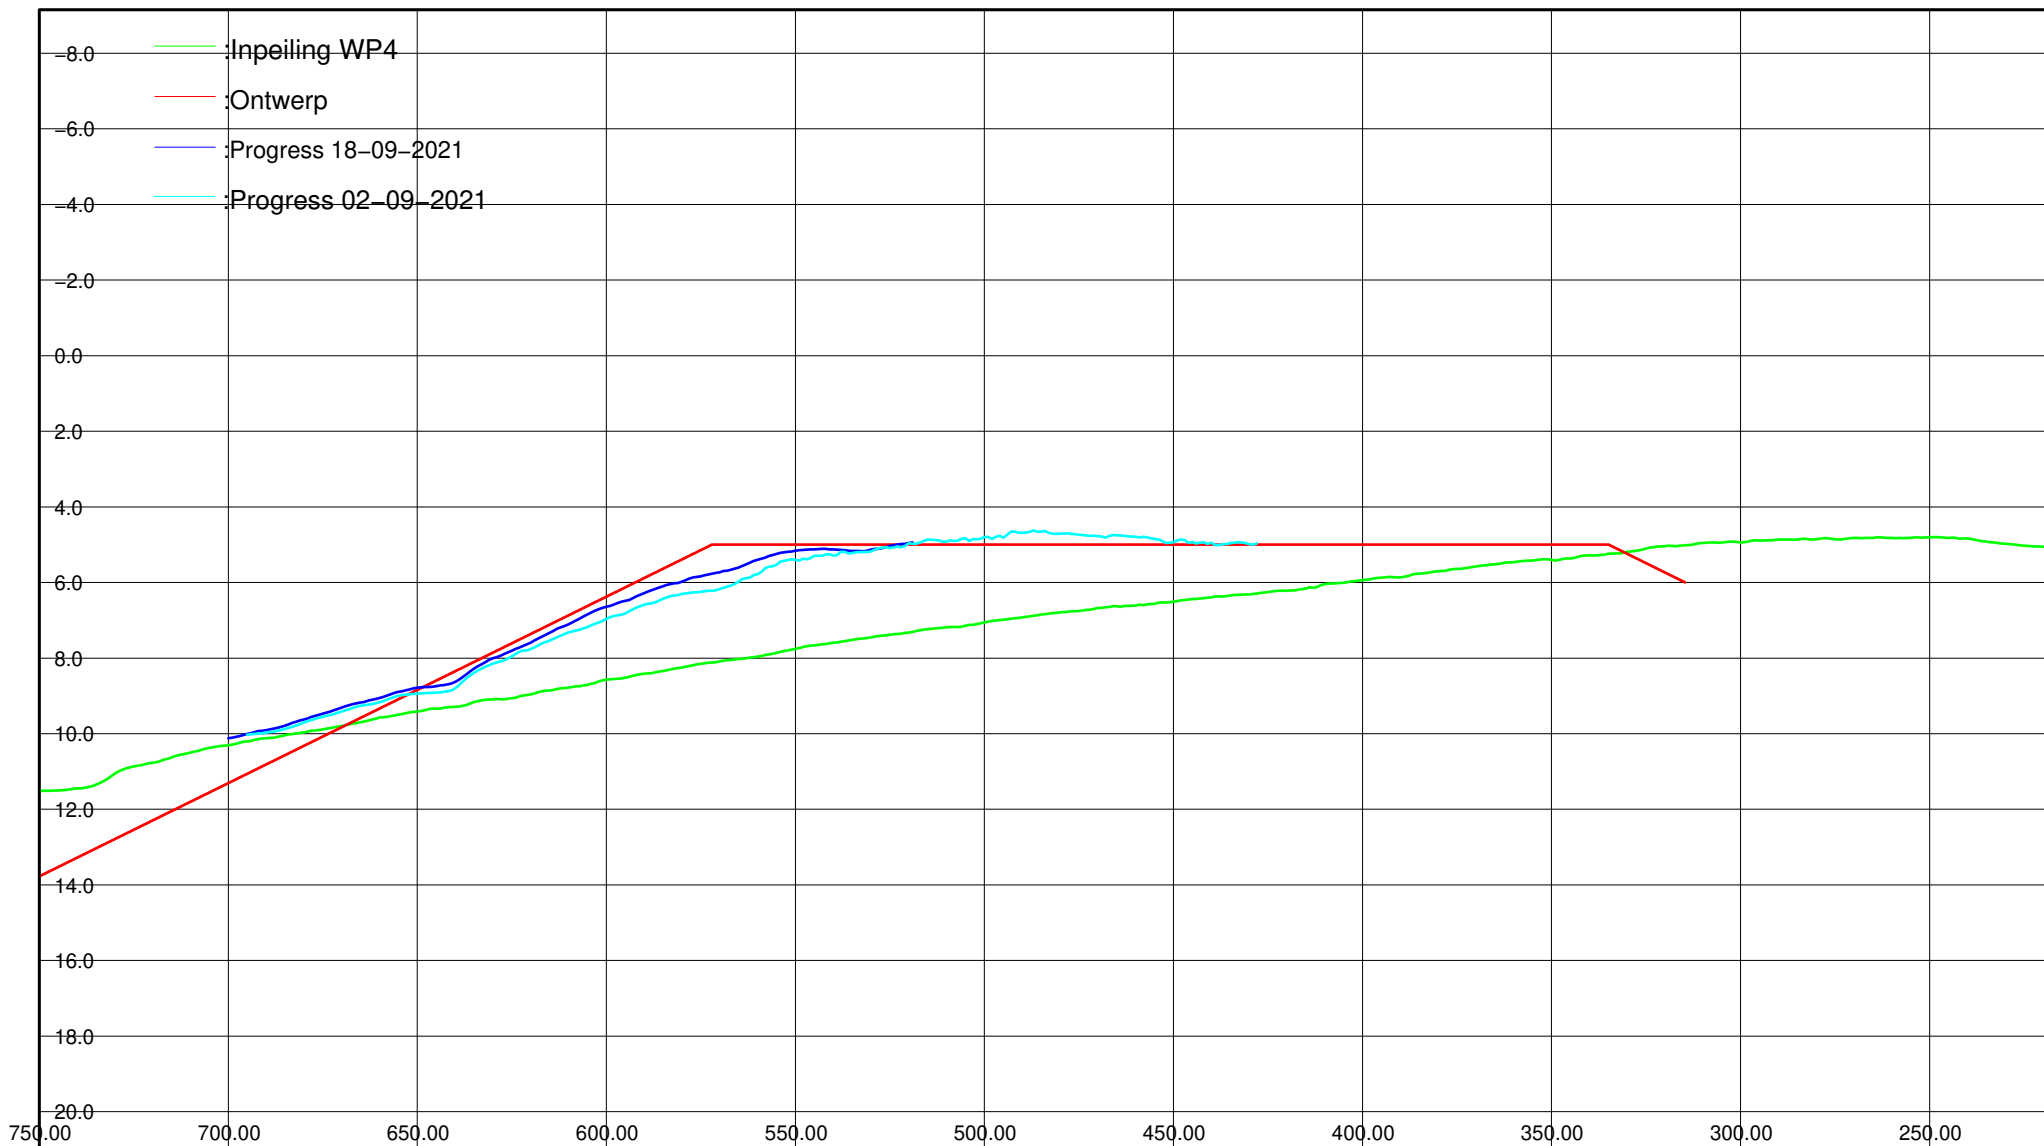

Kustlijnzorg Texel

WP4 – Texel noord vooroever inpeiling + ontwerp

Getekend	ASCR	par	d.d. 20210920	Project nr Boskalis: 11E040511
Gecontroleerd	PHAF	par	d.d. 20210920	Project nr klant: 311.47.147
Vrijgegeven	LMAS	par	d.d. 20210920	Formaat : A4

Status : Ter Informatie

Versie: 0


Pagina : 5


Lijn nr : 21410

Horizontaal 1:2000

Verticaal 1: 200

 **Boskalis**

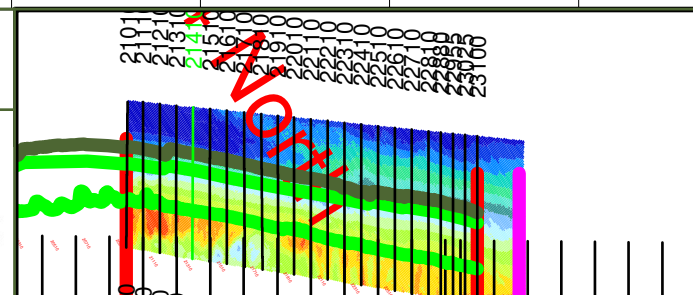

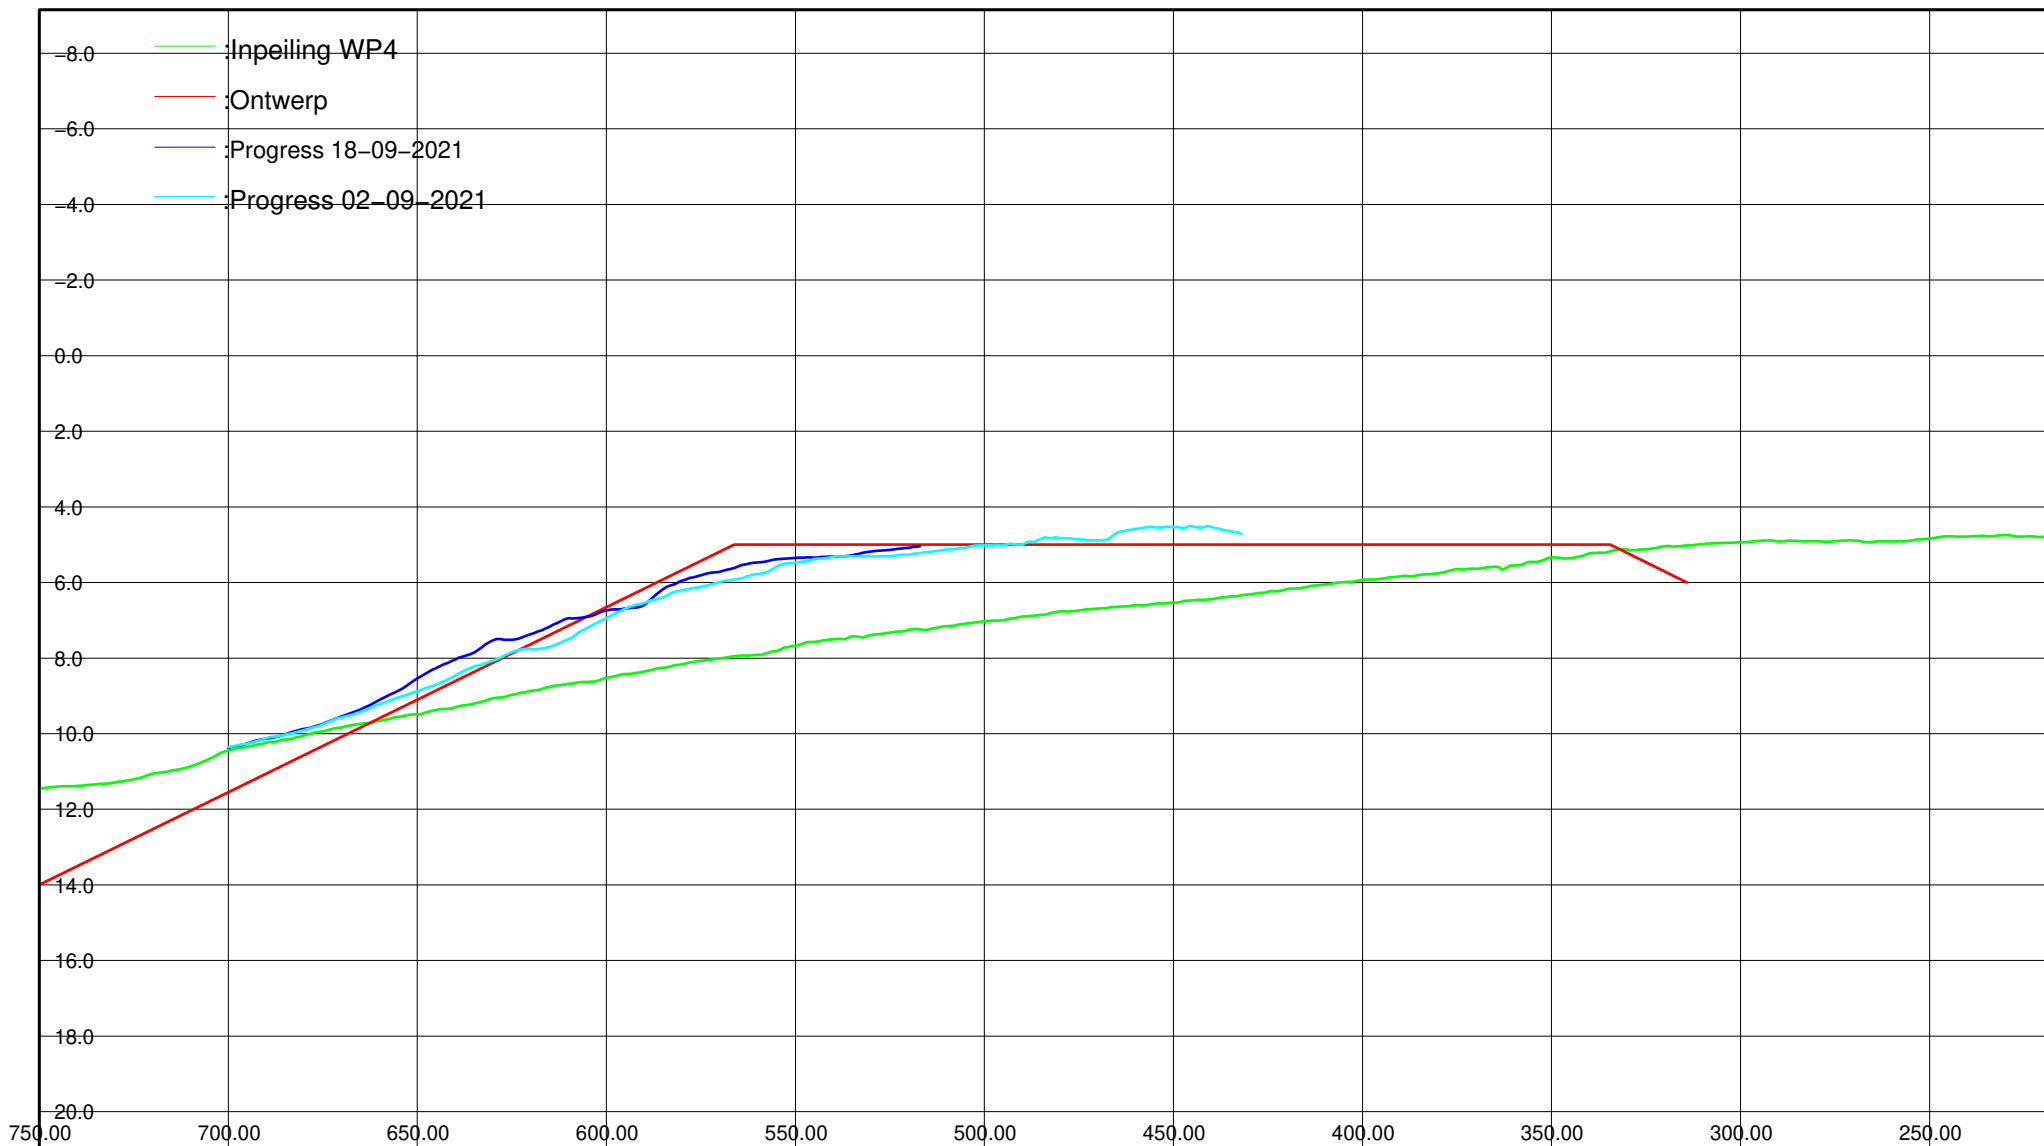

Kustlijnzorg Texel

WP4 – Texel noord vooroever inpeiling + ontwerp

Getekend	ASCR	par	d.d. 20210920	Project nr Boskalis: 11E040511
Gecontroleerd	PHAF	par	d.d. 20210920	Project nr klant: 311.47.147
Vrijgegeven	LMAS	par	d.d. 20210920	Formaat : A4

Status : Ter Informatie

Versie: 0


Pagina : 6


Lijn nr : 21510

Horizontaal 1:2000

Verticaal 1: 200

 **Boskalis**

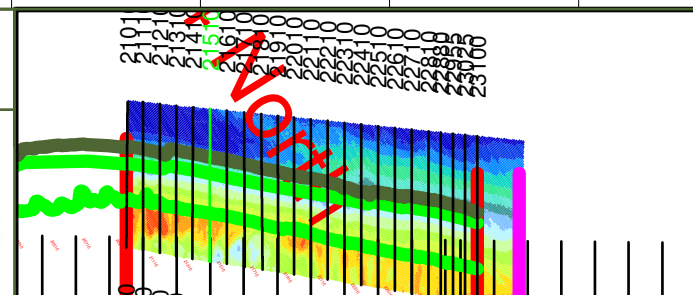

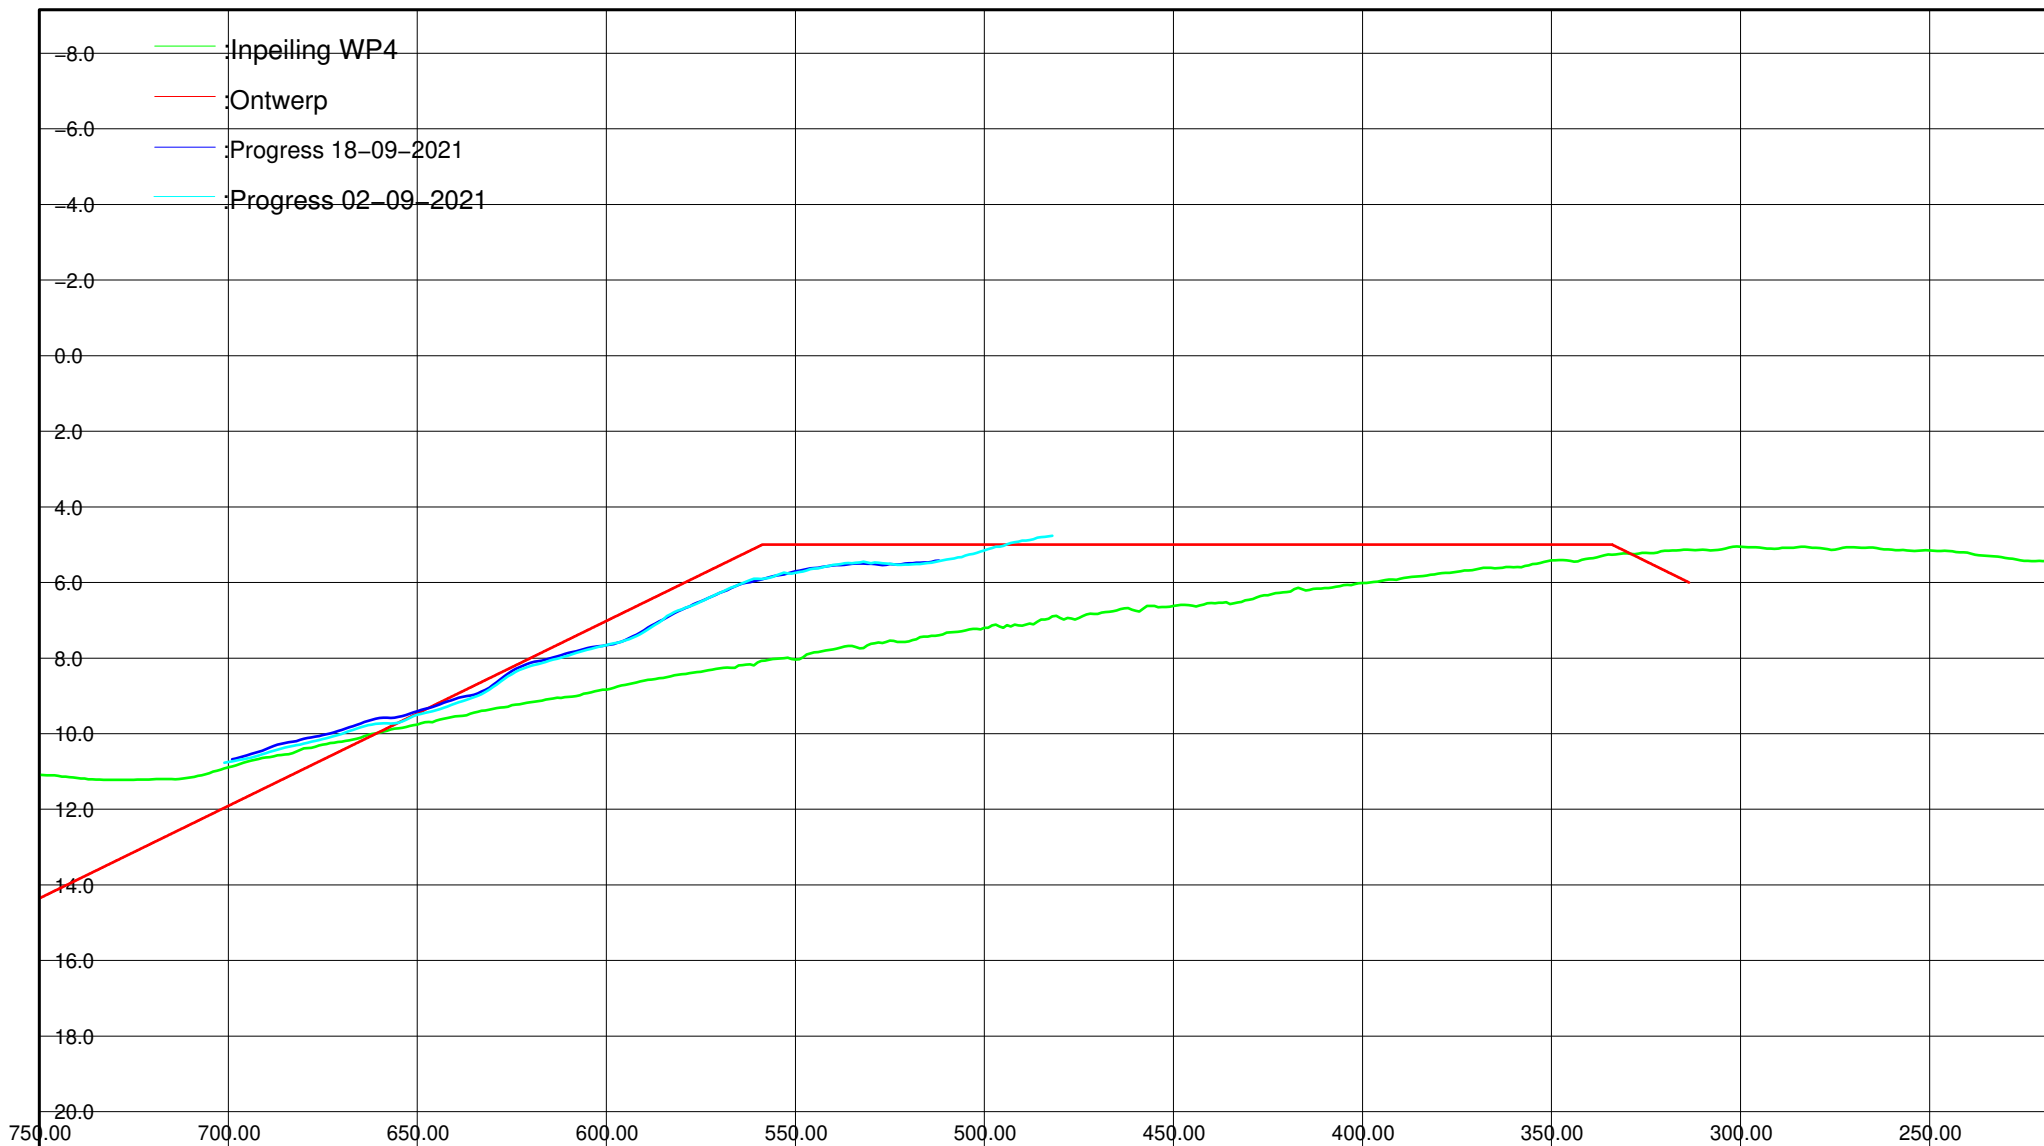

Kustlijnzorg Texel

WP4 – Texel noord vooroever inpeiling + ontwerp

Getekend	ASCR	par	d.d. 20210920	Project nr Boskalis: 11E040511
Gecontroleerd	PHAF	par	d.d. 20210920	Project nr klant: 311.47.147
Vrijgegeven	LMAS	par	d.d. 20210920	Formaat : A4

Status : Ter Informatie

Versie: 0


Pagina : 7


Lijn nr : 21610

Horizontaal 1:2000

Verticaal 1: 200

 **Boskalis**

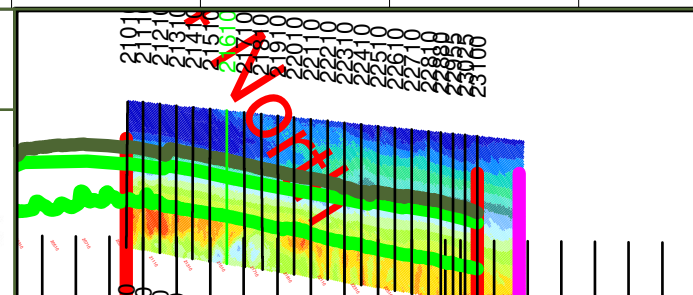

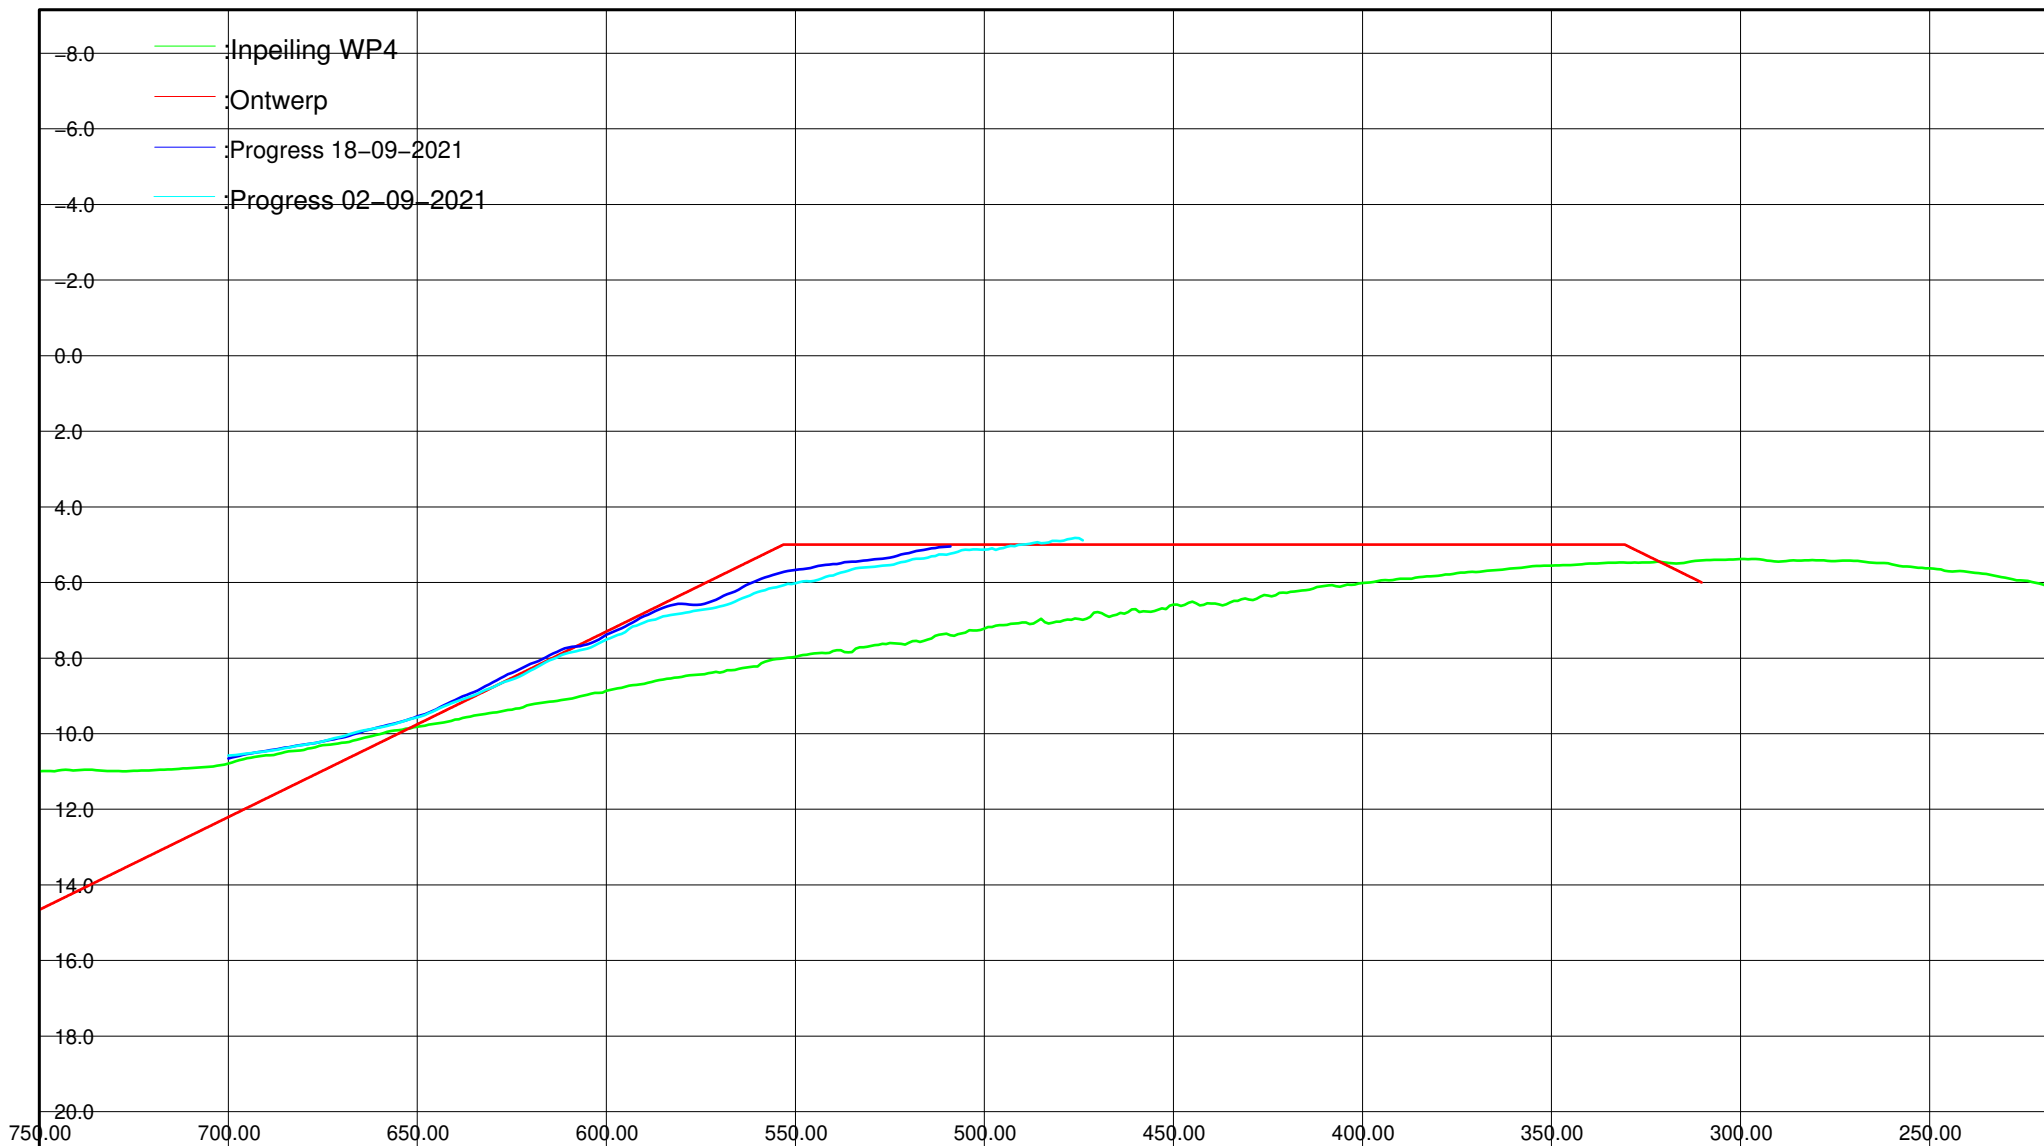

Kustlijnzorg Texel

WP4 – Texel noord vooroever inpeiling + ontwerp

Getekend	ASCR	par	d.d. 20210920	Project nr Boskalis: 11E040511
Gecontroleerd	PHAF	par	d.d. 20210920	Project nr klant: 311.47.147
Vrijgegeven	LMAS	par	d.d. 20210920	Formaat : A4

Status : Ter Informatie

Versie: 0


Pagina : 8


Lijn nr : 21710

Horizontaal 1:2000

Verticaal 1: 200

 **Boskalis**

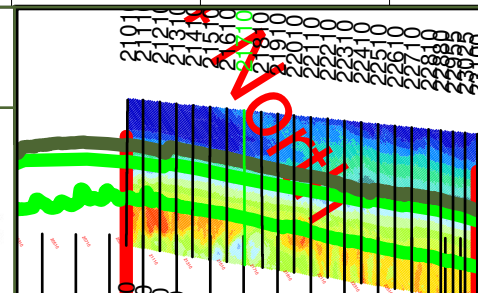

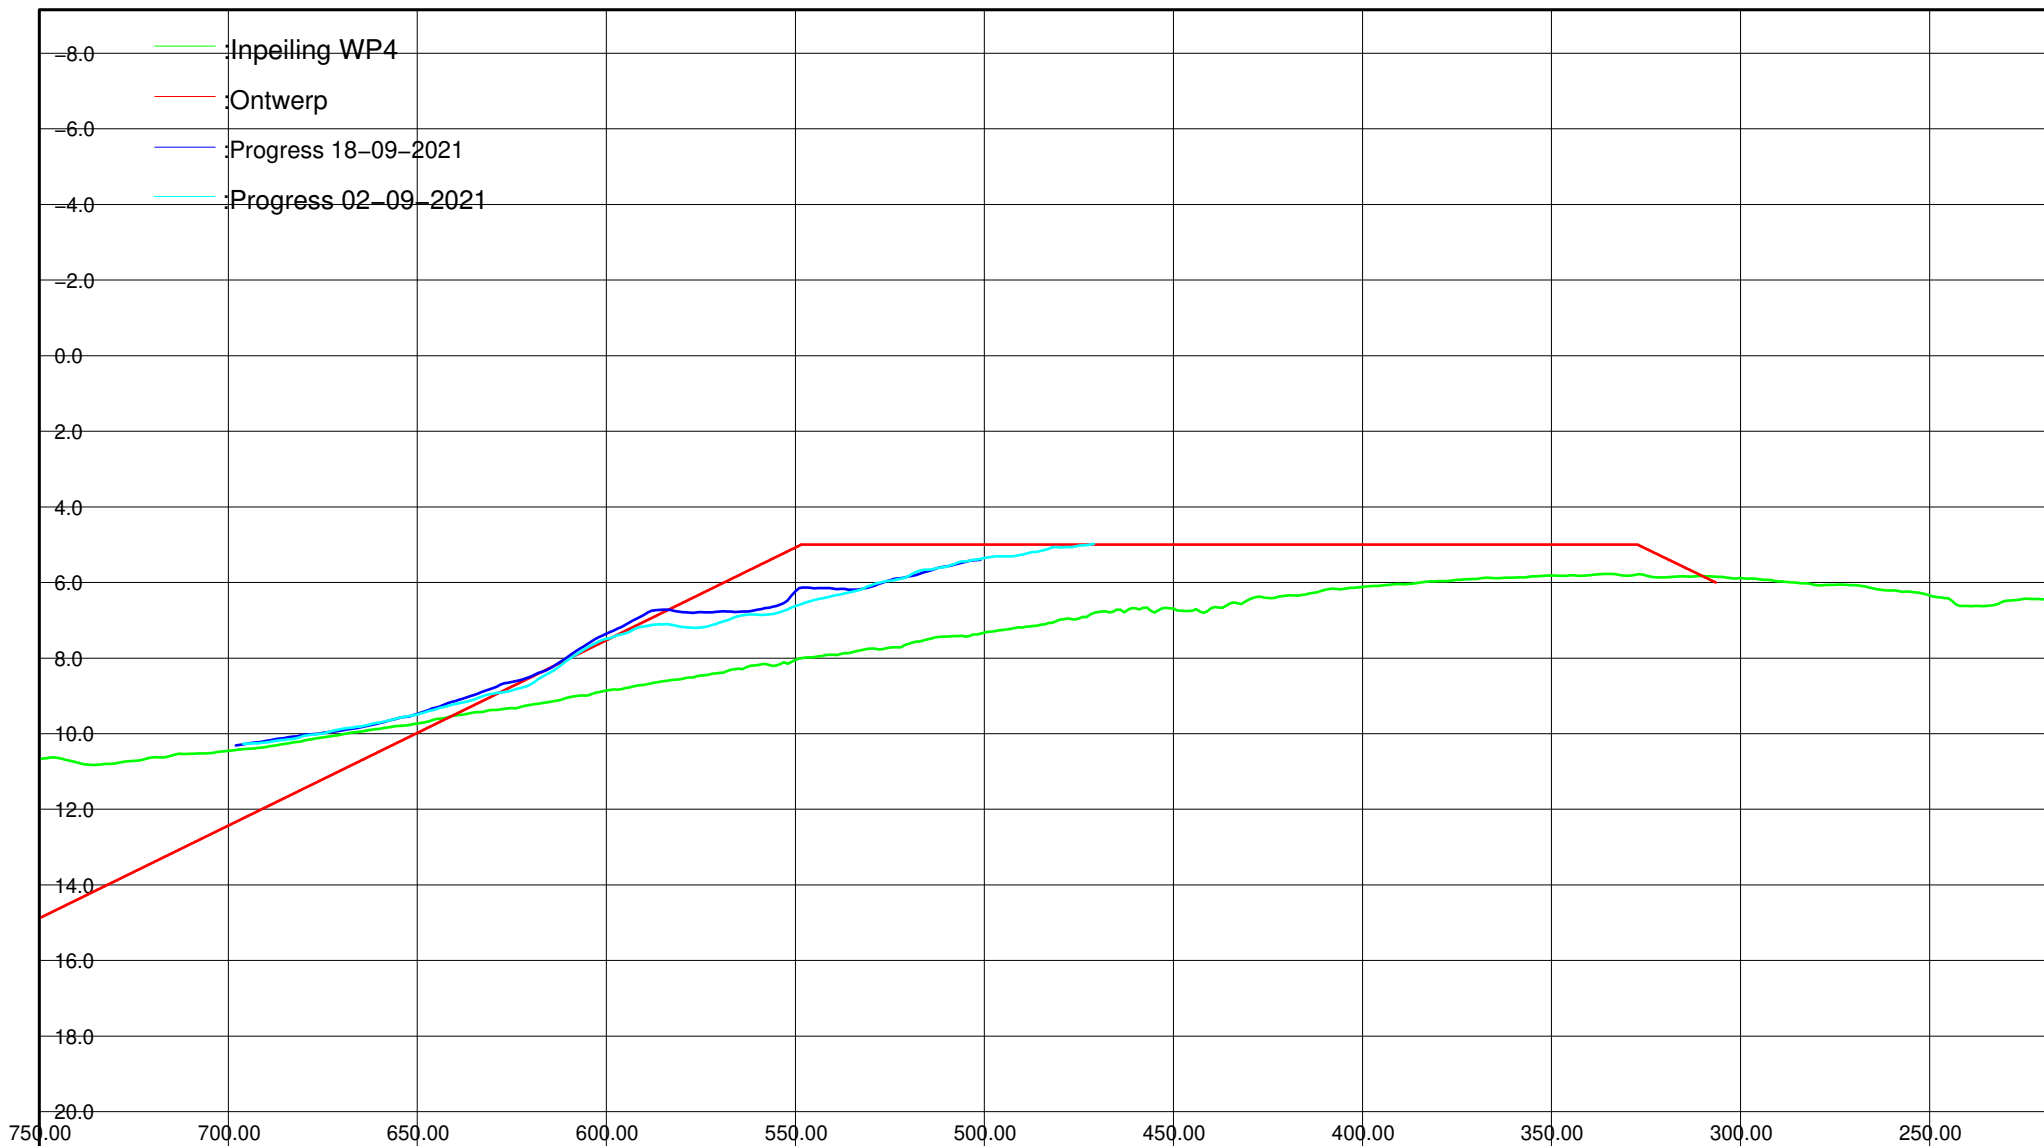

Kustlijnzorg Texel

WP4 – Texel noord vooroever inpeiling + ontwerp

Getekend	ASCR	par	d.d. 20210920	Project nr Boskalis: 11E040511
Gecontroleerd	PHAF	par	d.d. 20210920	Project nr klant: 311.47.147
Vrijgegeven	LMAS	par	d.d. 20210920	Formaat : A4

Status : Ter Informatie

Versie: 0


Pagina : 9


Lijn nr : 21810

Horizontaal 1:2000

Verticaal 1: 200

 **Boskalis**

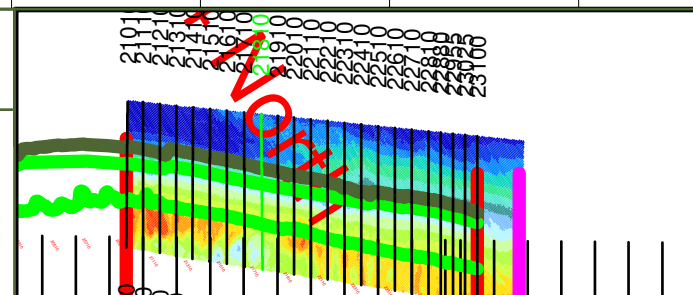

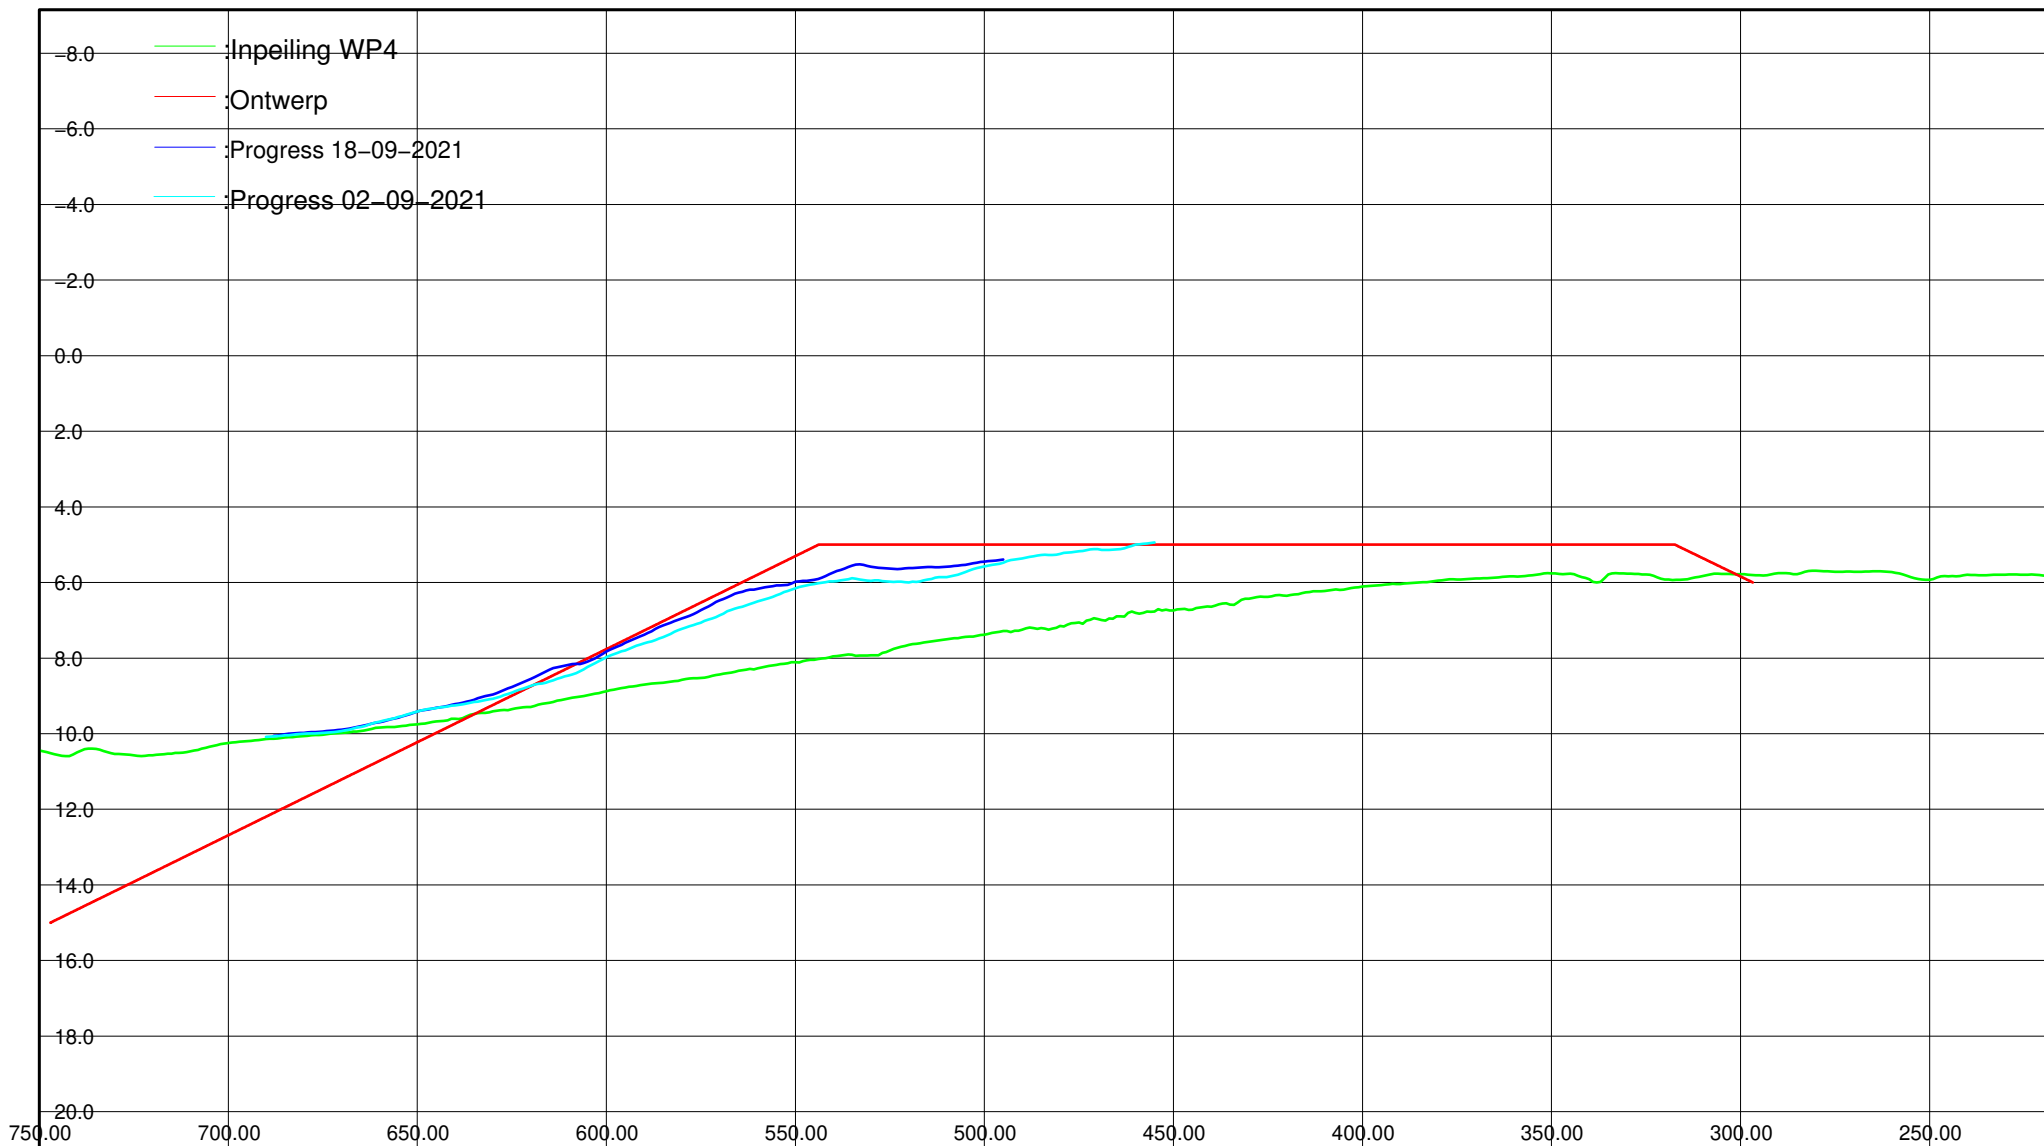

Kustlijnzorg Texel

WP4 – Texel noord vooroever inpeiling + ontwerp

Getekend	ASCR	par	d.d. 20210920	Project nr Boskalis: 11E040511
Gecontroleerd	PHAF	par	d.d. 20210920	Project nr klant: 311.47.147
Vrijgegeven	LMAS	par	d.d. 20210920	Formaat : A4

Status : Ter Informatie

Versie: 0


Pagina : 10


Lijn nr : 21910

Horizontaal 1:2000

Verticaal 1: 200

 **Boskalis**

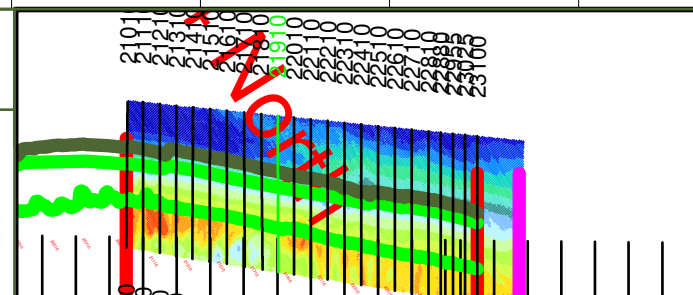

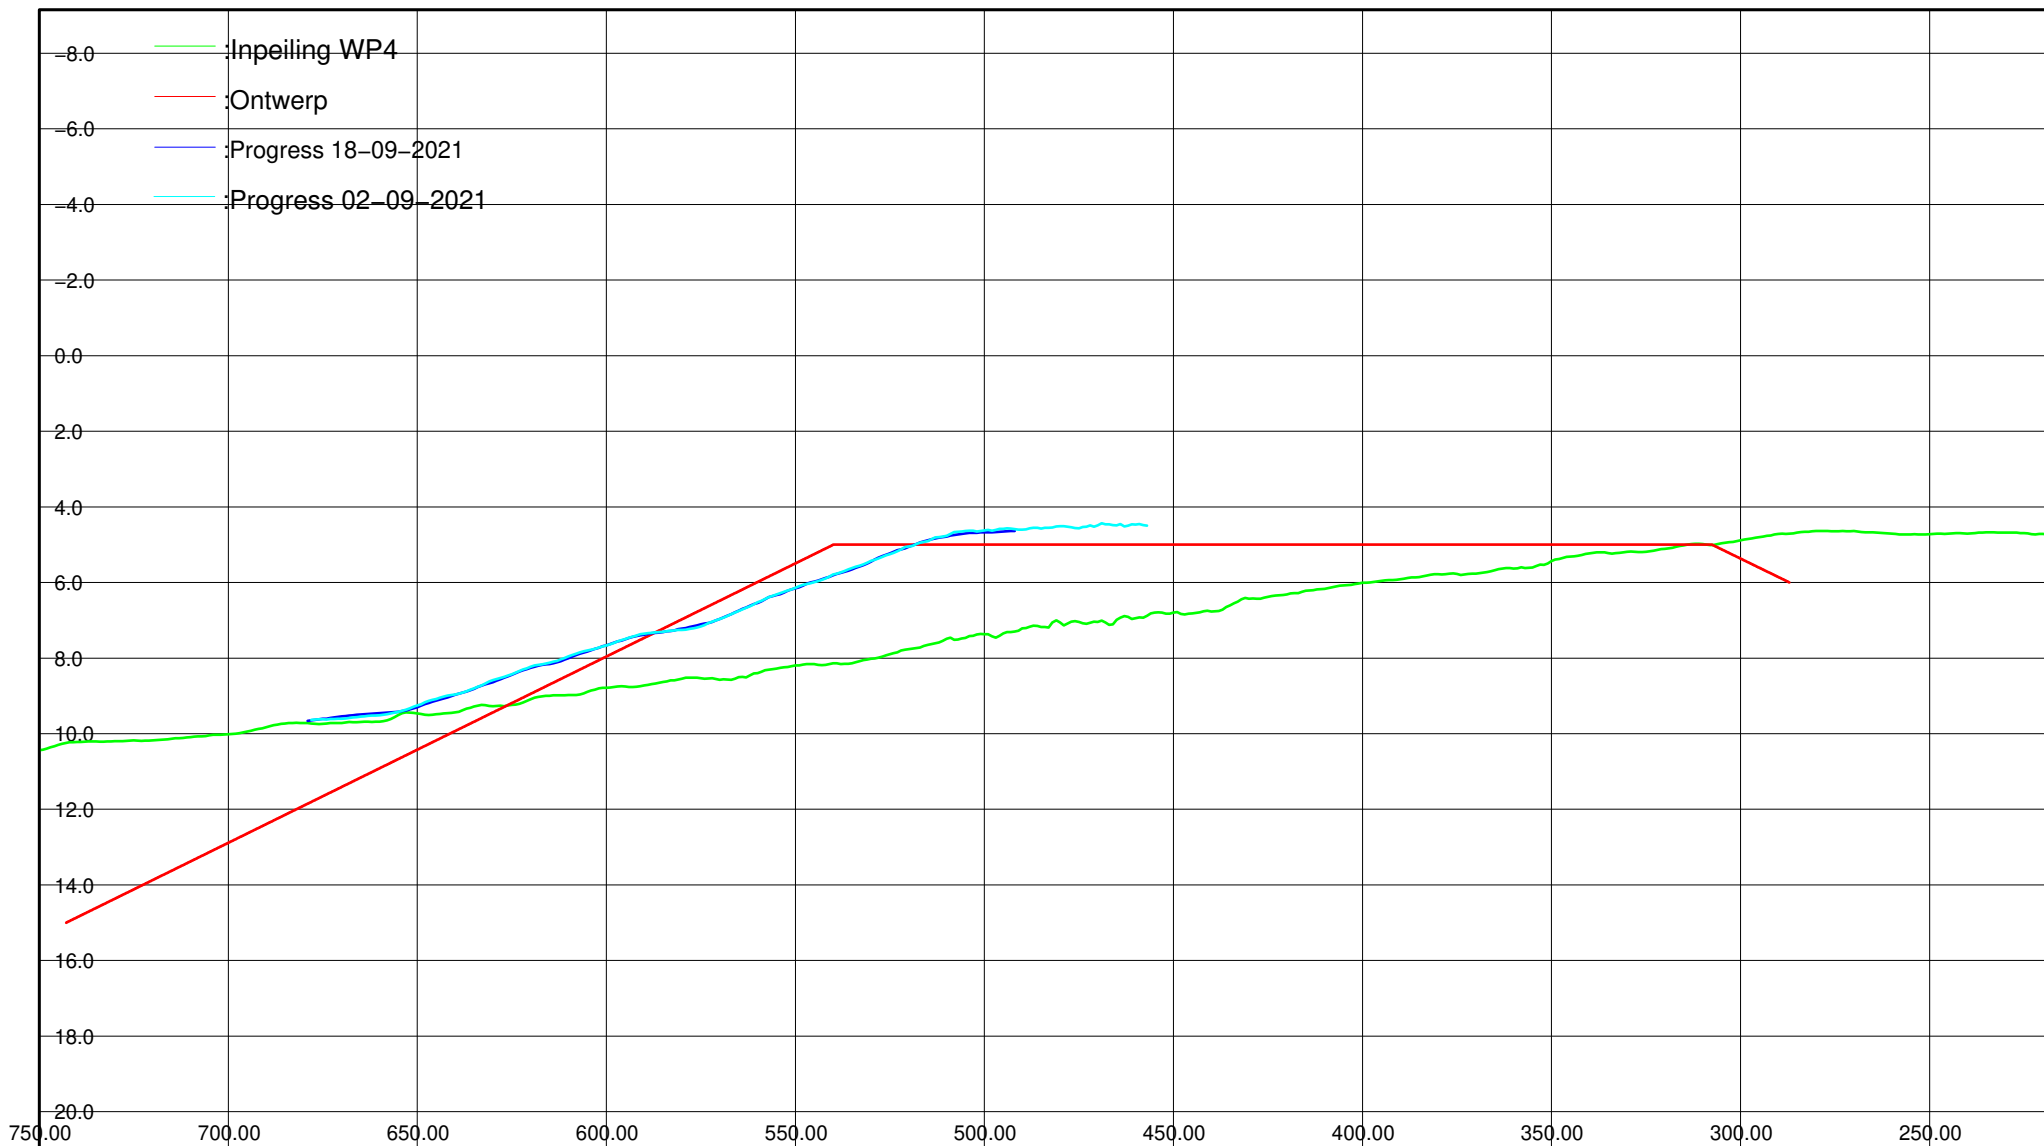

Kustlijnzorg Texel

WP4 – Texel noord vooroever inpeiling + ontwerp

Getekend	ASCR	par	d.d. 20210920	Project nr Boskalis: 11E040511
Gecontroleerd	PHAF	par	d.d. 20210920	Project nr klant: 311.47.147
Vrijgegeven	LMAS	par	d.d. 20210920	Formaat : A4

Status : Ter Informatie

Versie: 0


Pagina : 11


Lijn nr : 22010

Horizontaal 1:2000

Verticaal 1: 200

 **Boskalis**

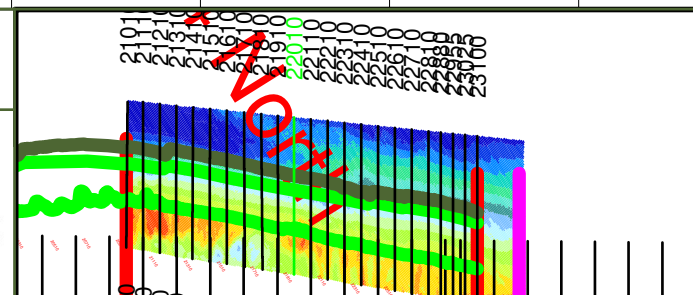

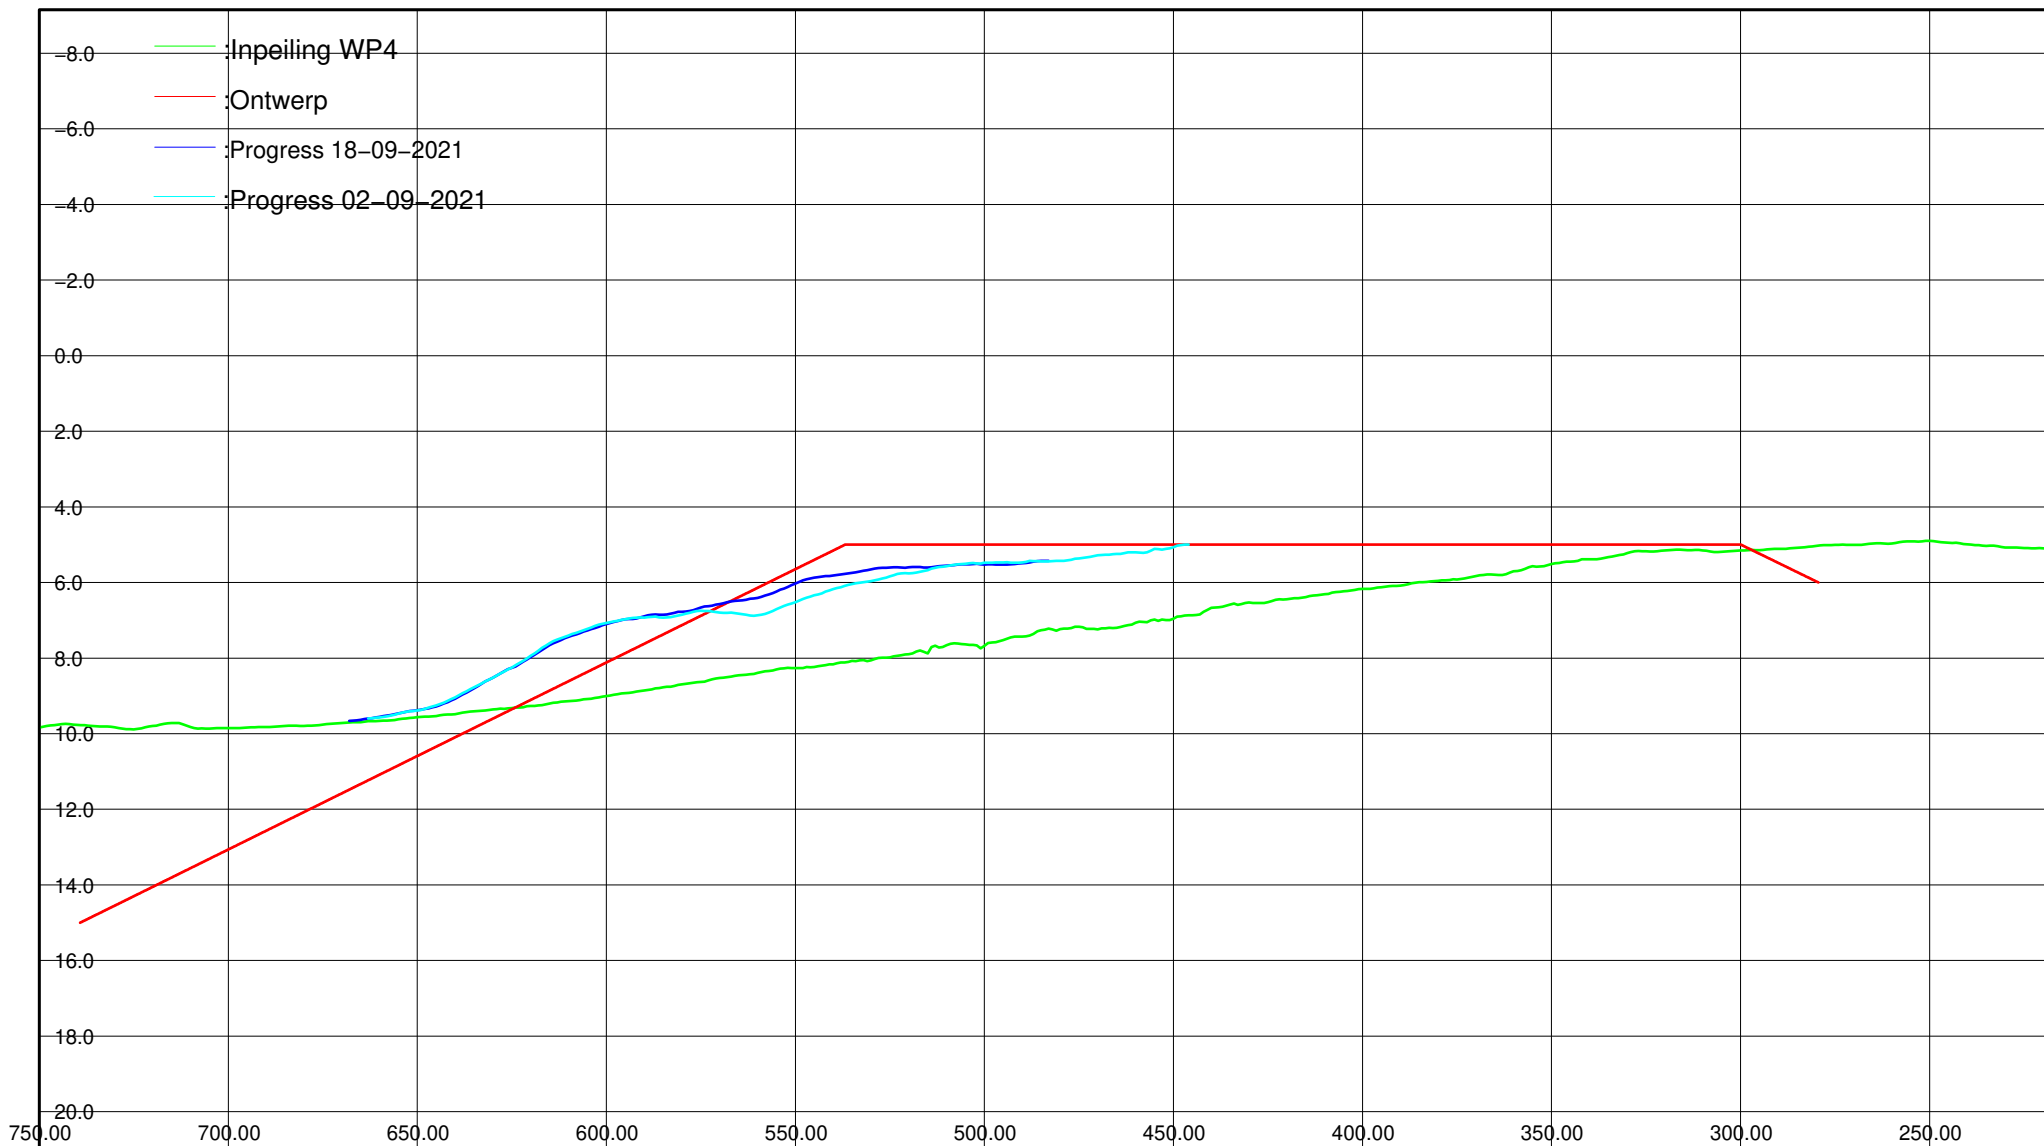

Kustlijnzorg Texel

WP4 – Texel noord vooroever inpeiling + ontwerp

Getekend	ASCR	par	d.d. 20210920	Project nr Boskalis: 11E040511
Gecontroleerd	PHAF	par	d.d. 20210920	Project nr klant: 311.47.147
Vrijgegeven	LMAS	par	d.d. 20210920	Formaat : A4

Status : Ter Informatie

Versie: 0


Pagina : 12


Lijn nr : 22110

Horizontaal 1:2000

Verticaal 1: 200

 **Boskalis**

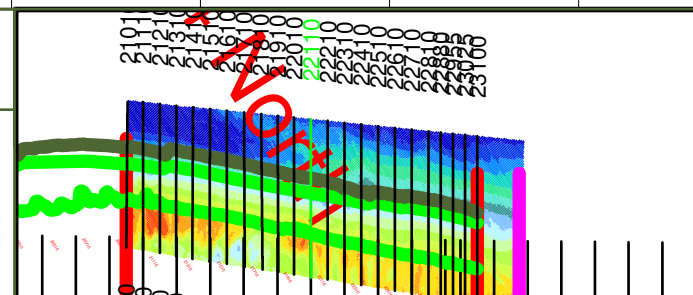

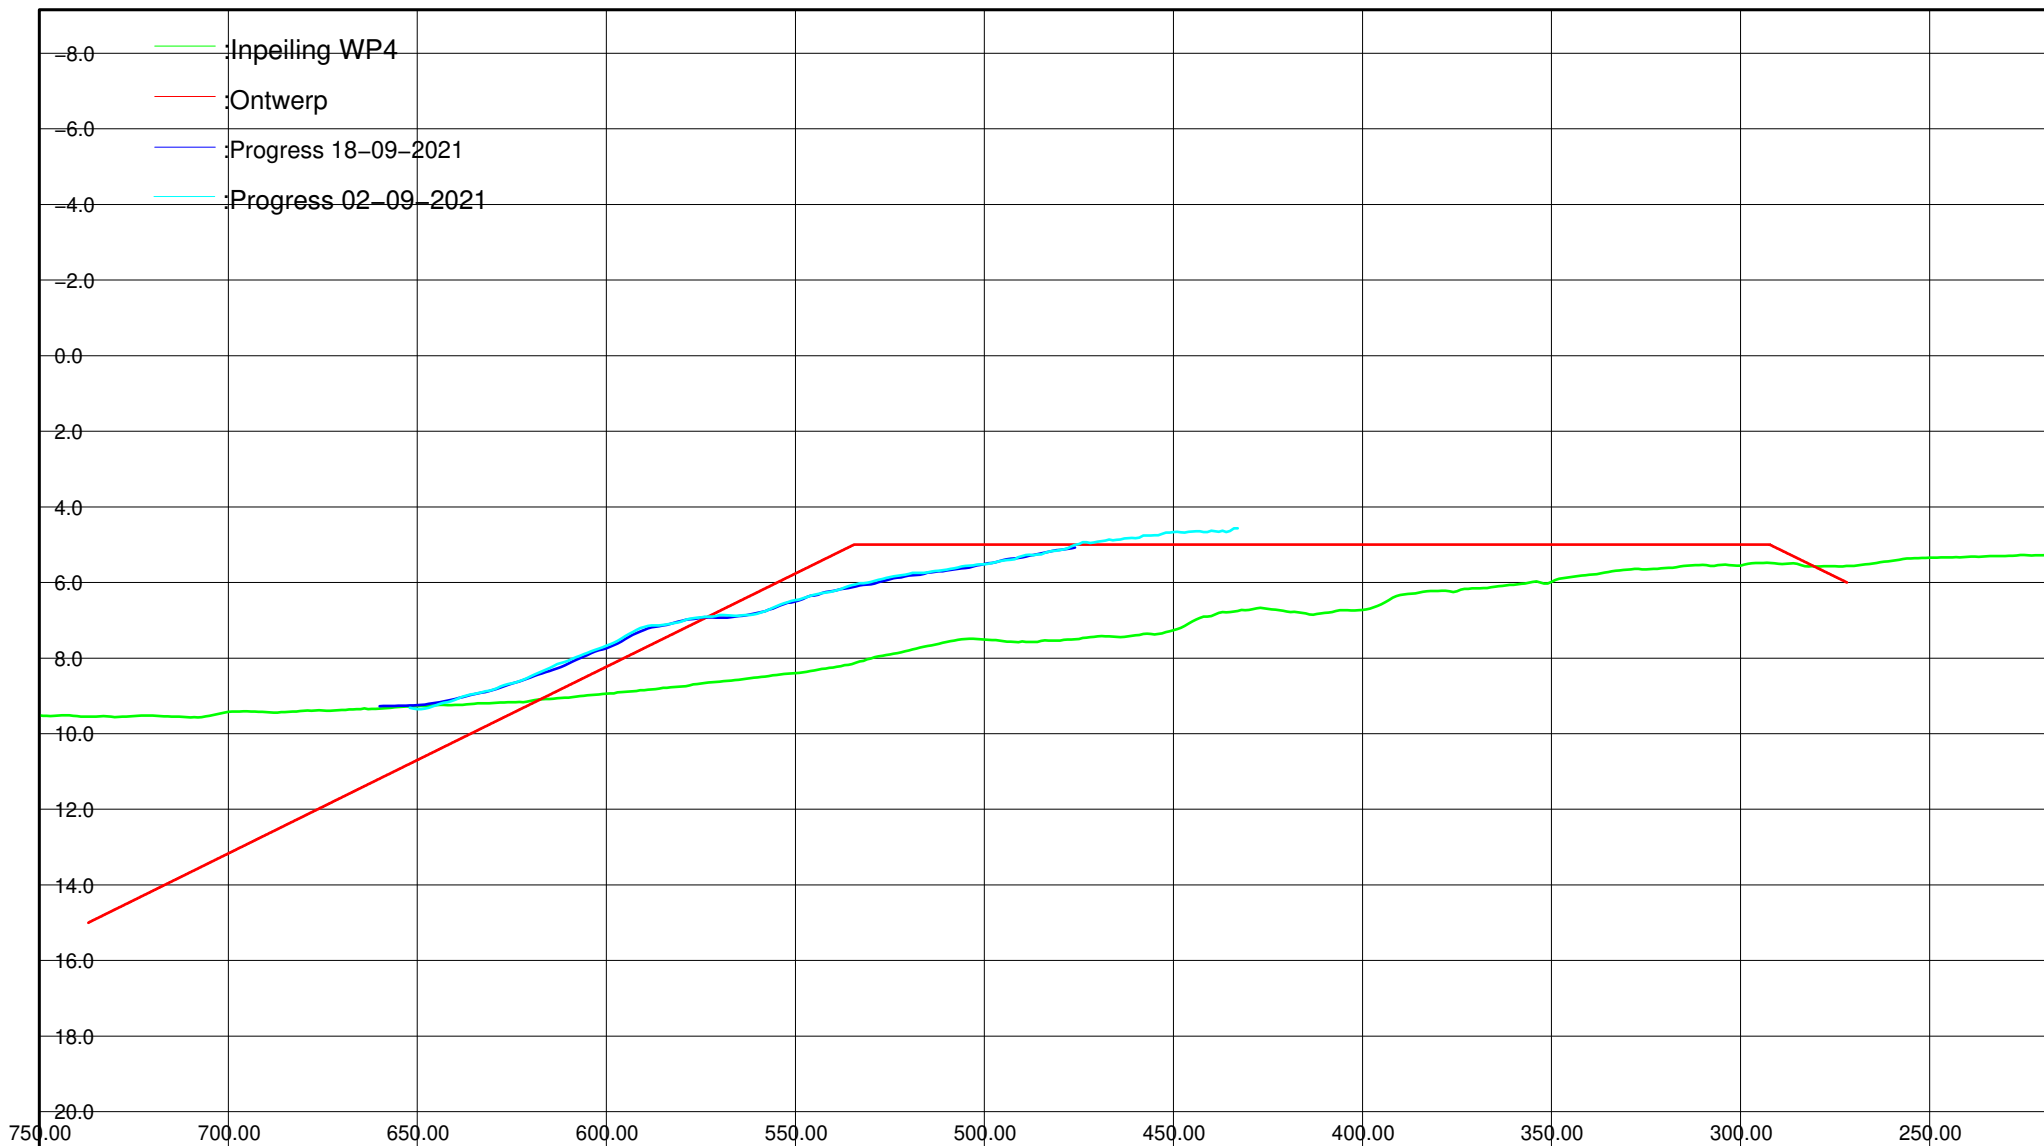

Kustlijnzorg Texel

WP4 – Texel noord vooroever inpeiling + ontwerp

Getekend	ASCR	par	d.d. 20210920	Project nr Boskalis: 11E040511
Gecontroleerd	PHAF	par	d.d. 20210920	Project nr klant: 311.47.147
Vrijgegeven	LMAS	par	d.d. 20210920	Formaat : A4

Status : Ter Informatie

Versie: 0


Pagina : 13


Lijn nr : 22210

Horizontaal 1:2000

Verticaal 1: 200

 **Boskalis**

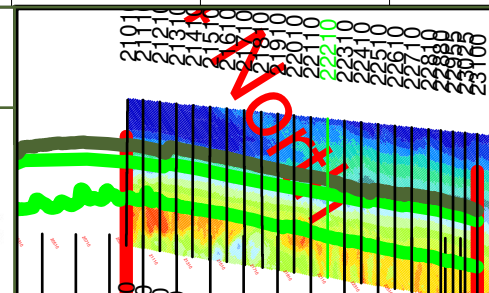

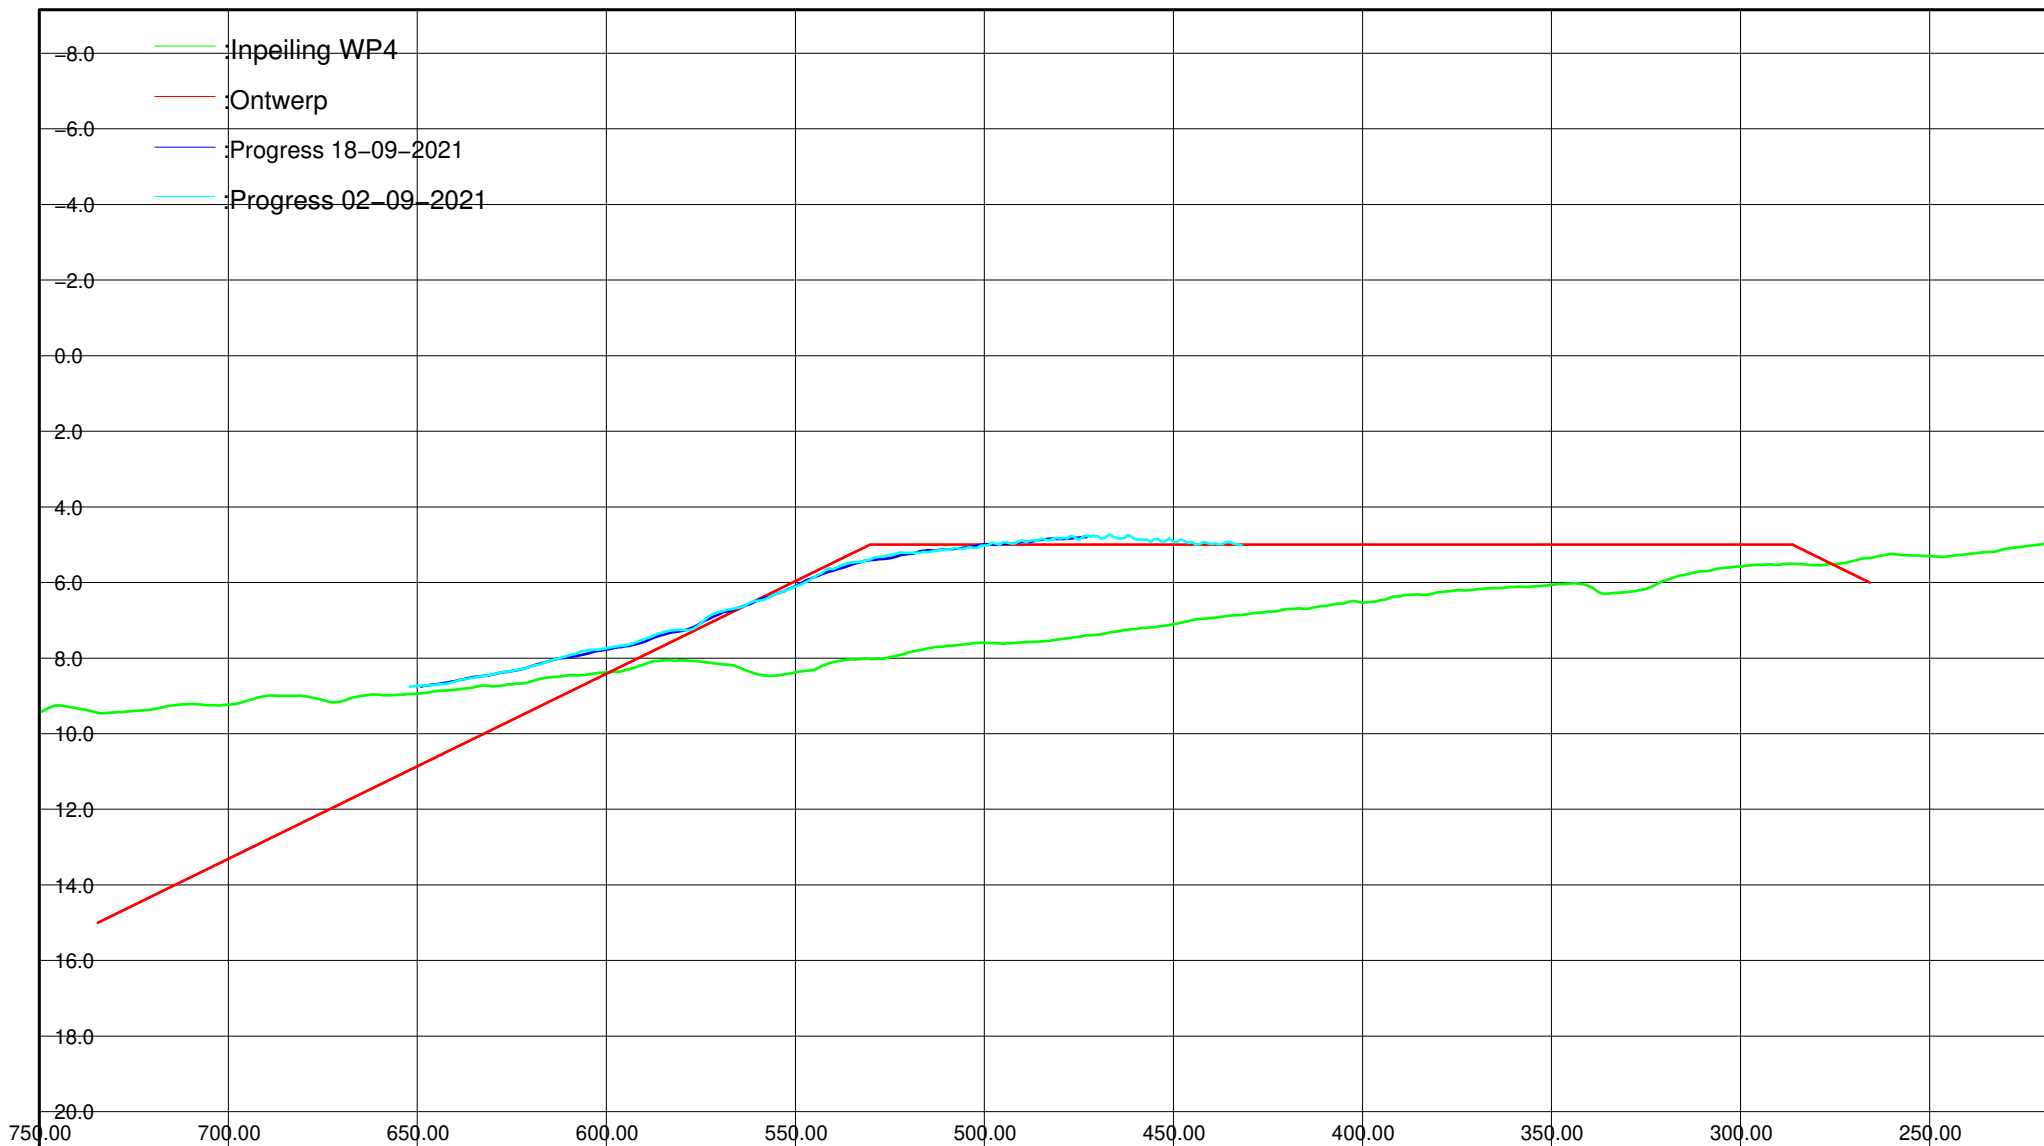

Kustlijnzorg Texel

WP4 – Texel noord vooroever inpeiling + ontwerp

Getekend	ASCR	par	d.d. 20210920	Project nr Boskalis: 11E040511
Gecontroleerd	PHAF	par	d.d. 20210920	Project nr klant: 311.47.147
Vrijgegeven	LMAS	par	d.d. 20210920	Formaat : A4

Status : Ter Informatie

Versie: 0


Pagina : 14


Lijn nr : 22310

Horizontaal 1:2000

Verticaal 1: 200

 **Boskalis**

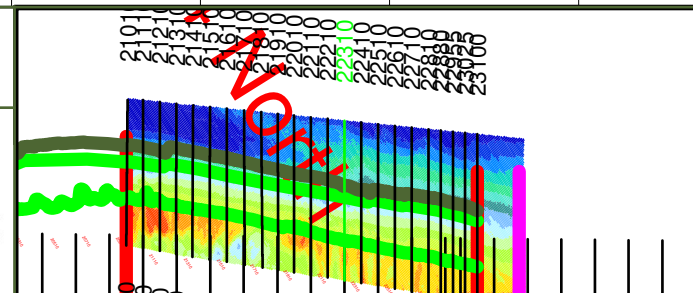

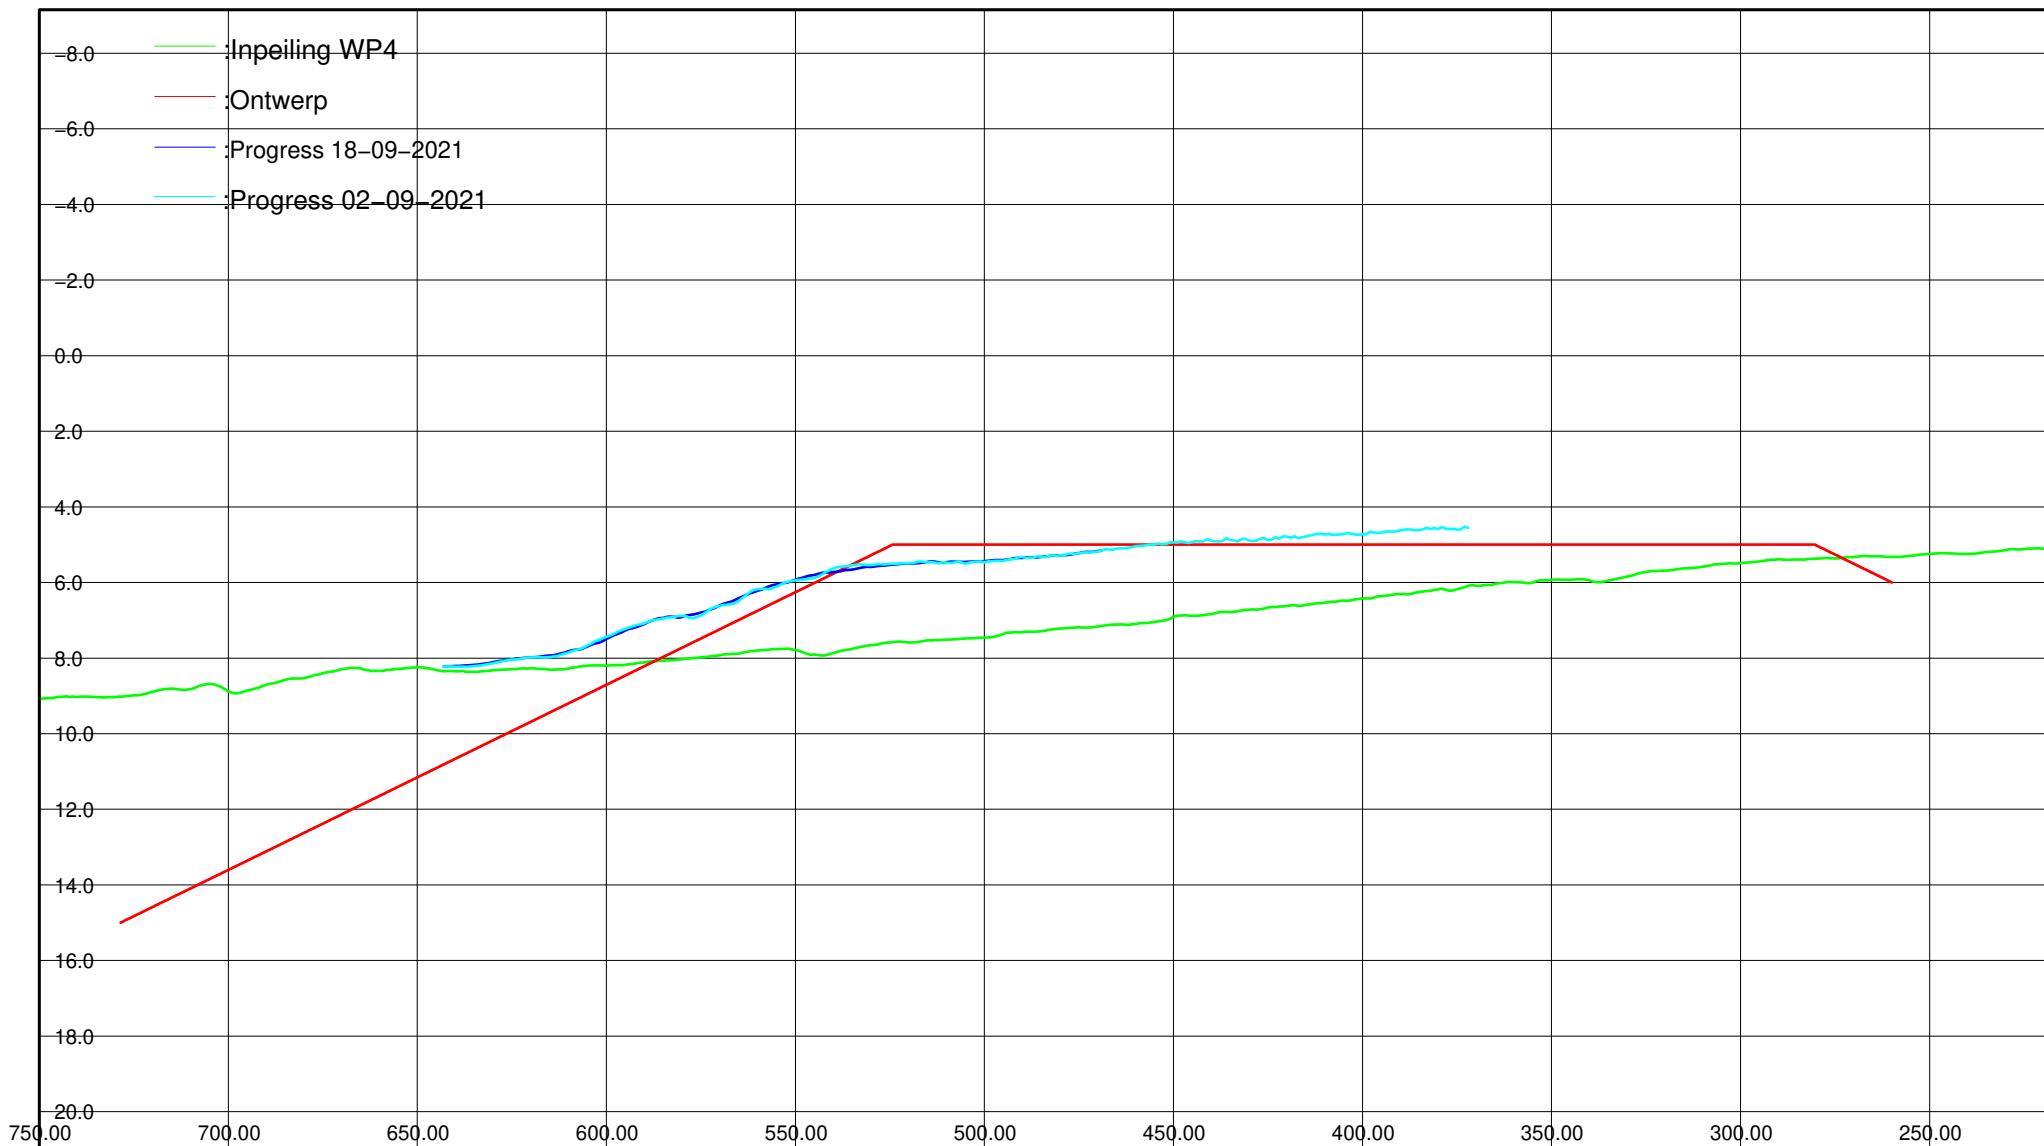

Kustlijnzorg Texel

WP4 – Texel noord vooroever inpeiling + ontwerp

Getekend	ASCR	par	d.d. 20210920	Project nr Boskalis: 11E040511
Gecontroleerd	PHAF	par	d.d. 20210920	Project nr klant: 311.47.147
Vrijgegeven	LMAS	par	d.d. 20210920	Formaat : A4

Status : Ter Informatie

Versie: 0


Pagina : 15


Lijn nr : 22410

Horizontaal 1:2000

Verticaal 1: 200

 **Boskalis**

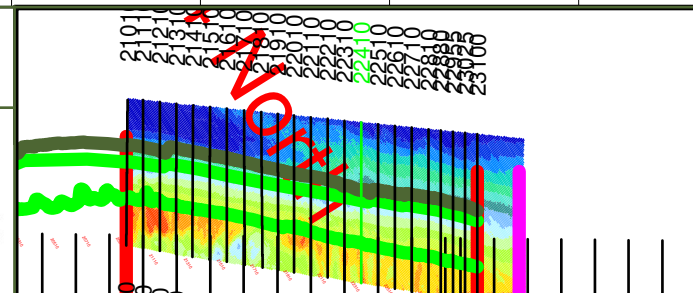

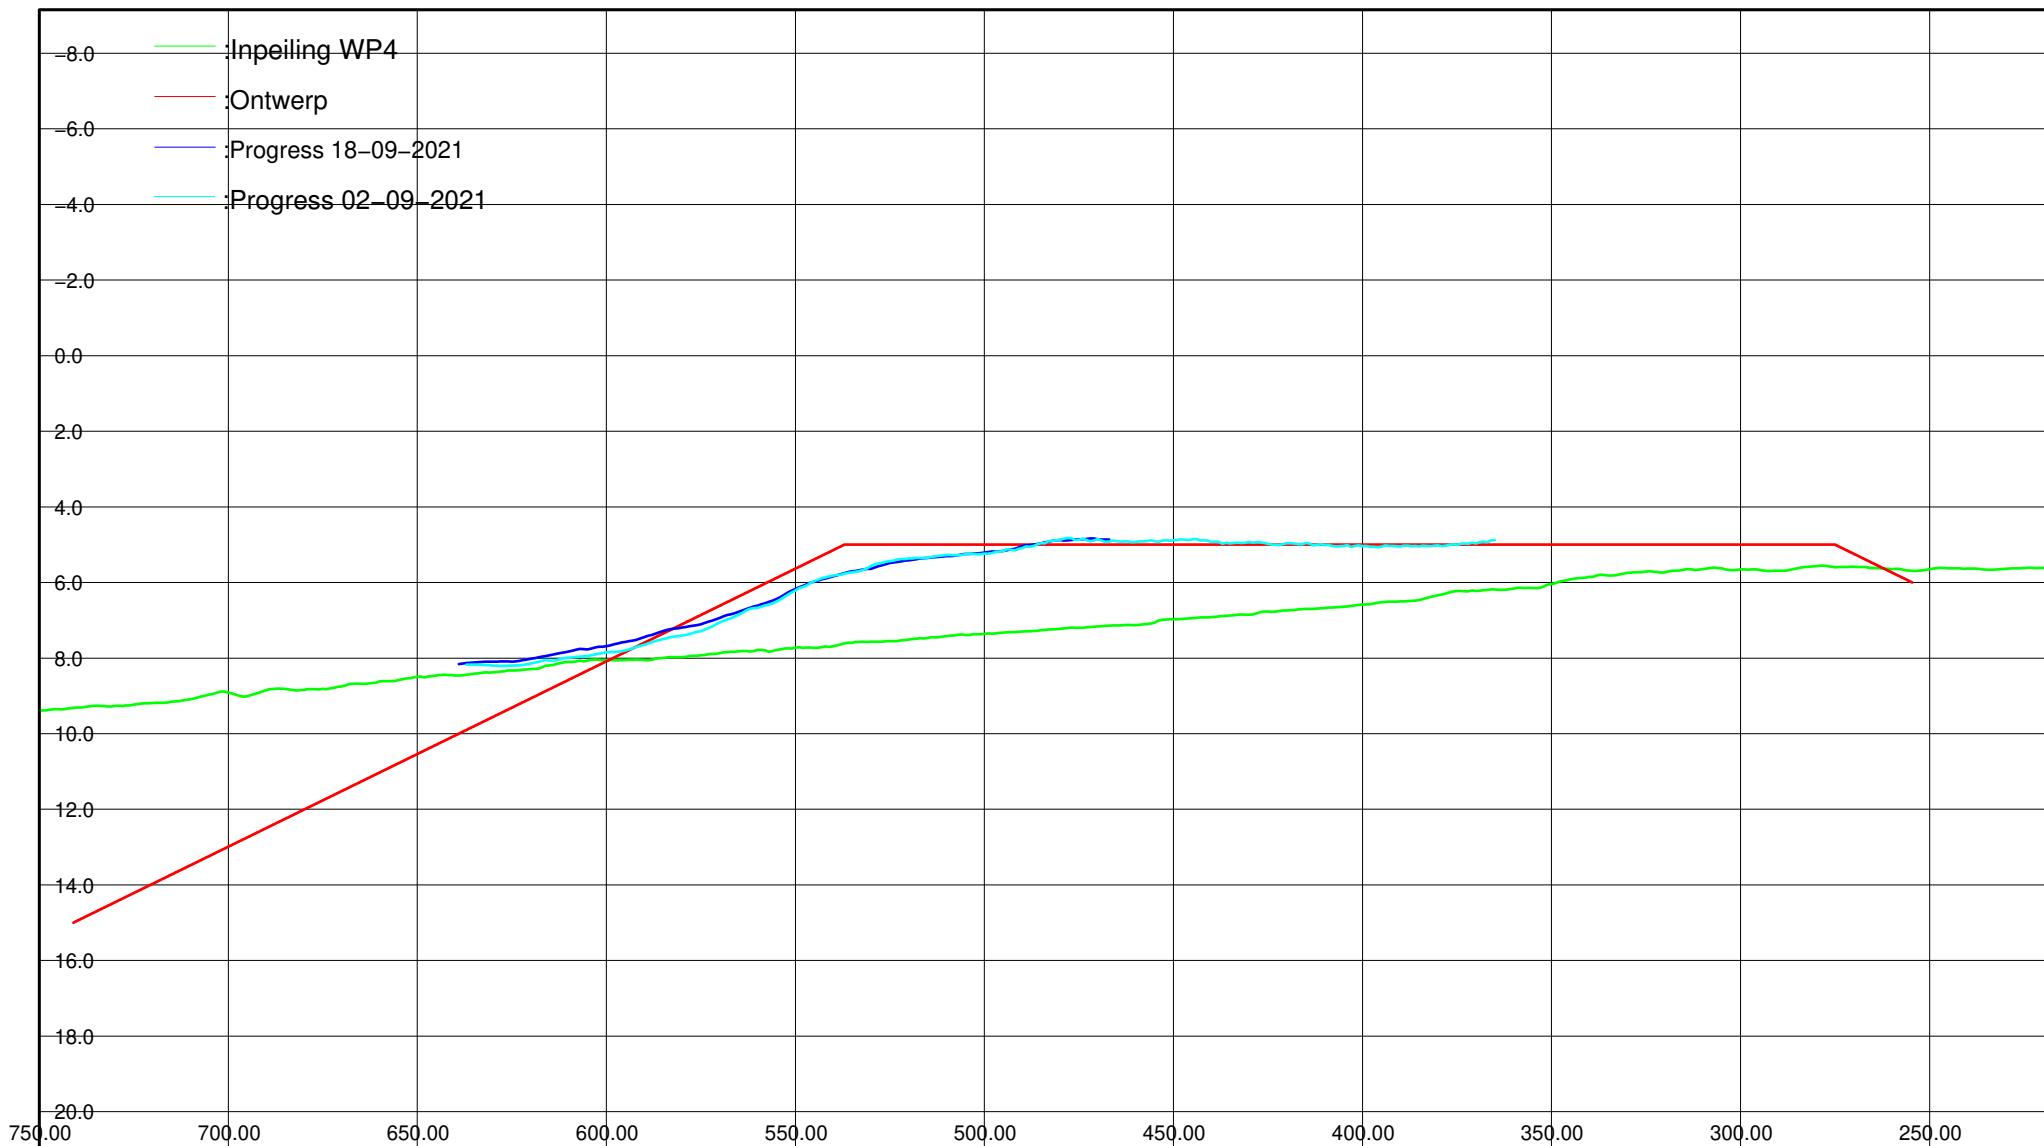

Kustlijnzorg Texel

WP4 – Texel noord vooroever inpeiling + ontwerp

Getekend	ASCR	par	d.d. 20210920	Project nr Boskalis: 11E040511
Gecontroleerd	PHAF	par	d.d. 20210920	Project nr klant: 311.47.147
Vrijgegeven	LMAS	par	d.d. 20210920	Formaat : A4

Status : Ter Informatie

Versie: 0


Pagina : 16


Lijn nr : 22510

Horizontaal 1:2000

Verticaal 1: 200

 **Boskalis**

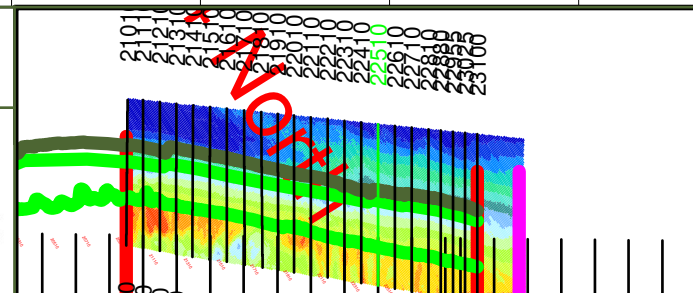

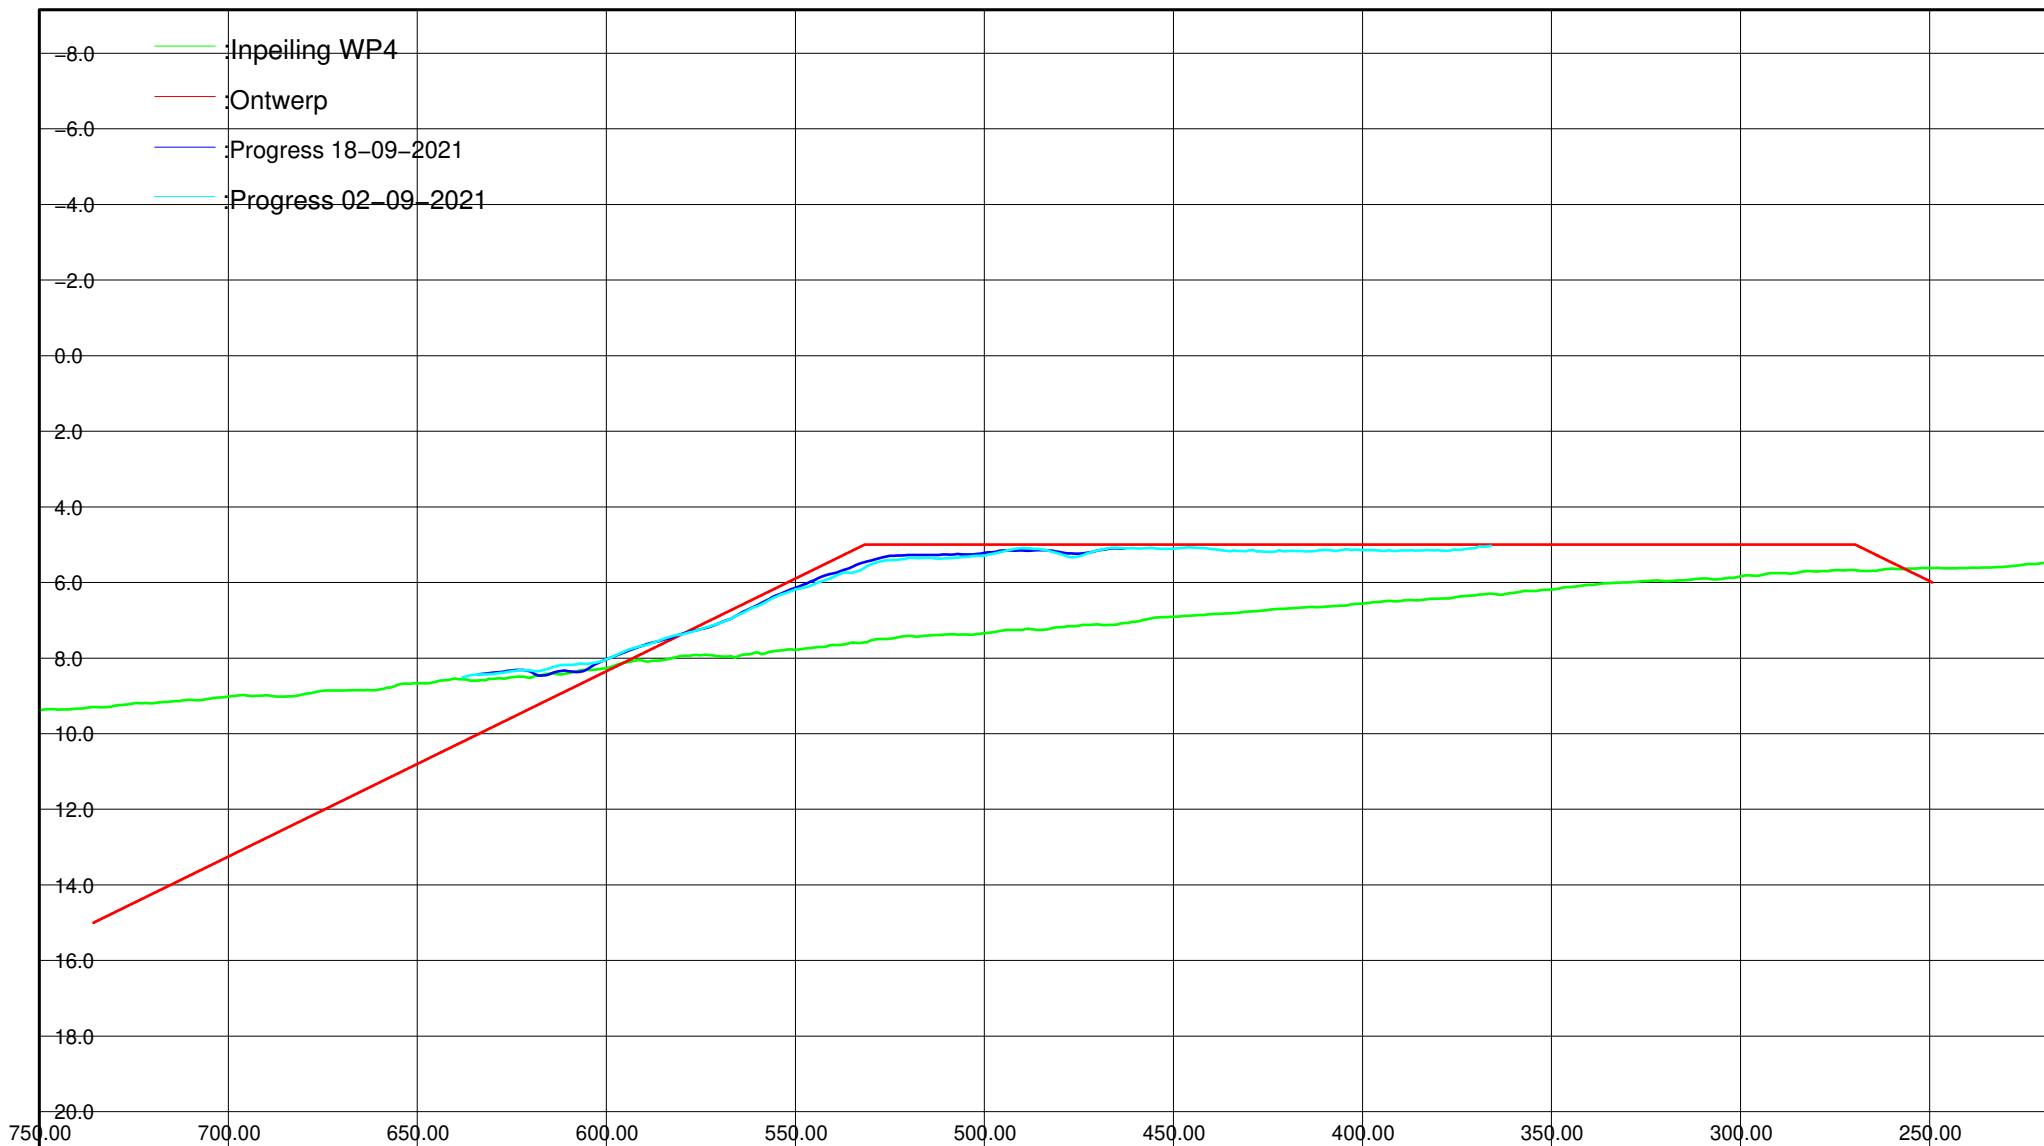

Kustlijnzorg Texel

WP4 – Texel noord vooroever inpeiling + ontwerp

Getekend	ASCR	par	d.d. 20210920	Project nr Boskalis: 11E040511
Gecontroleerd	PHAF	par	d.d. 20210920	Project nr klant: 311.47.147
Vrijgegeven	LMAS	par	d.d. 20210920	Formaat : A4

Status : Ter Informatie

Versie: 0


Pagina : 17


Lijn nr : 22610

Horizontaal 1:2000

Verticaal 1: 200

 **Boskalis**

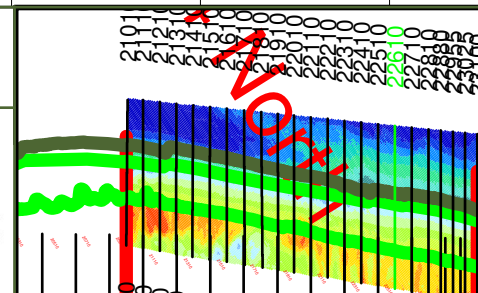

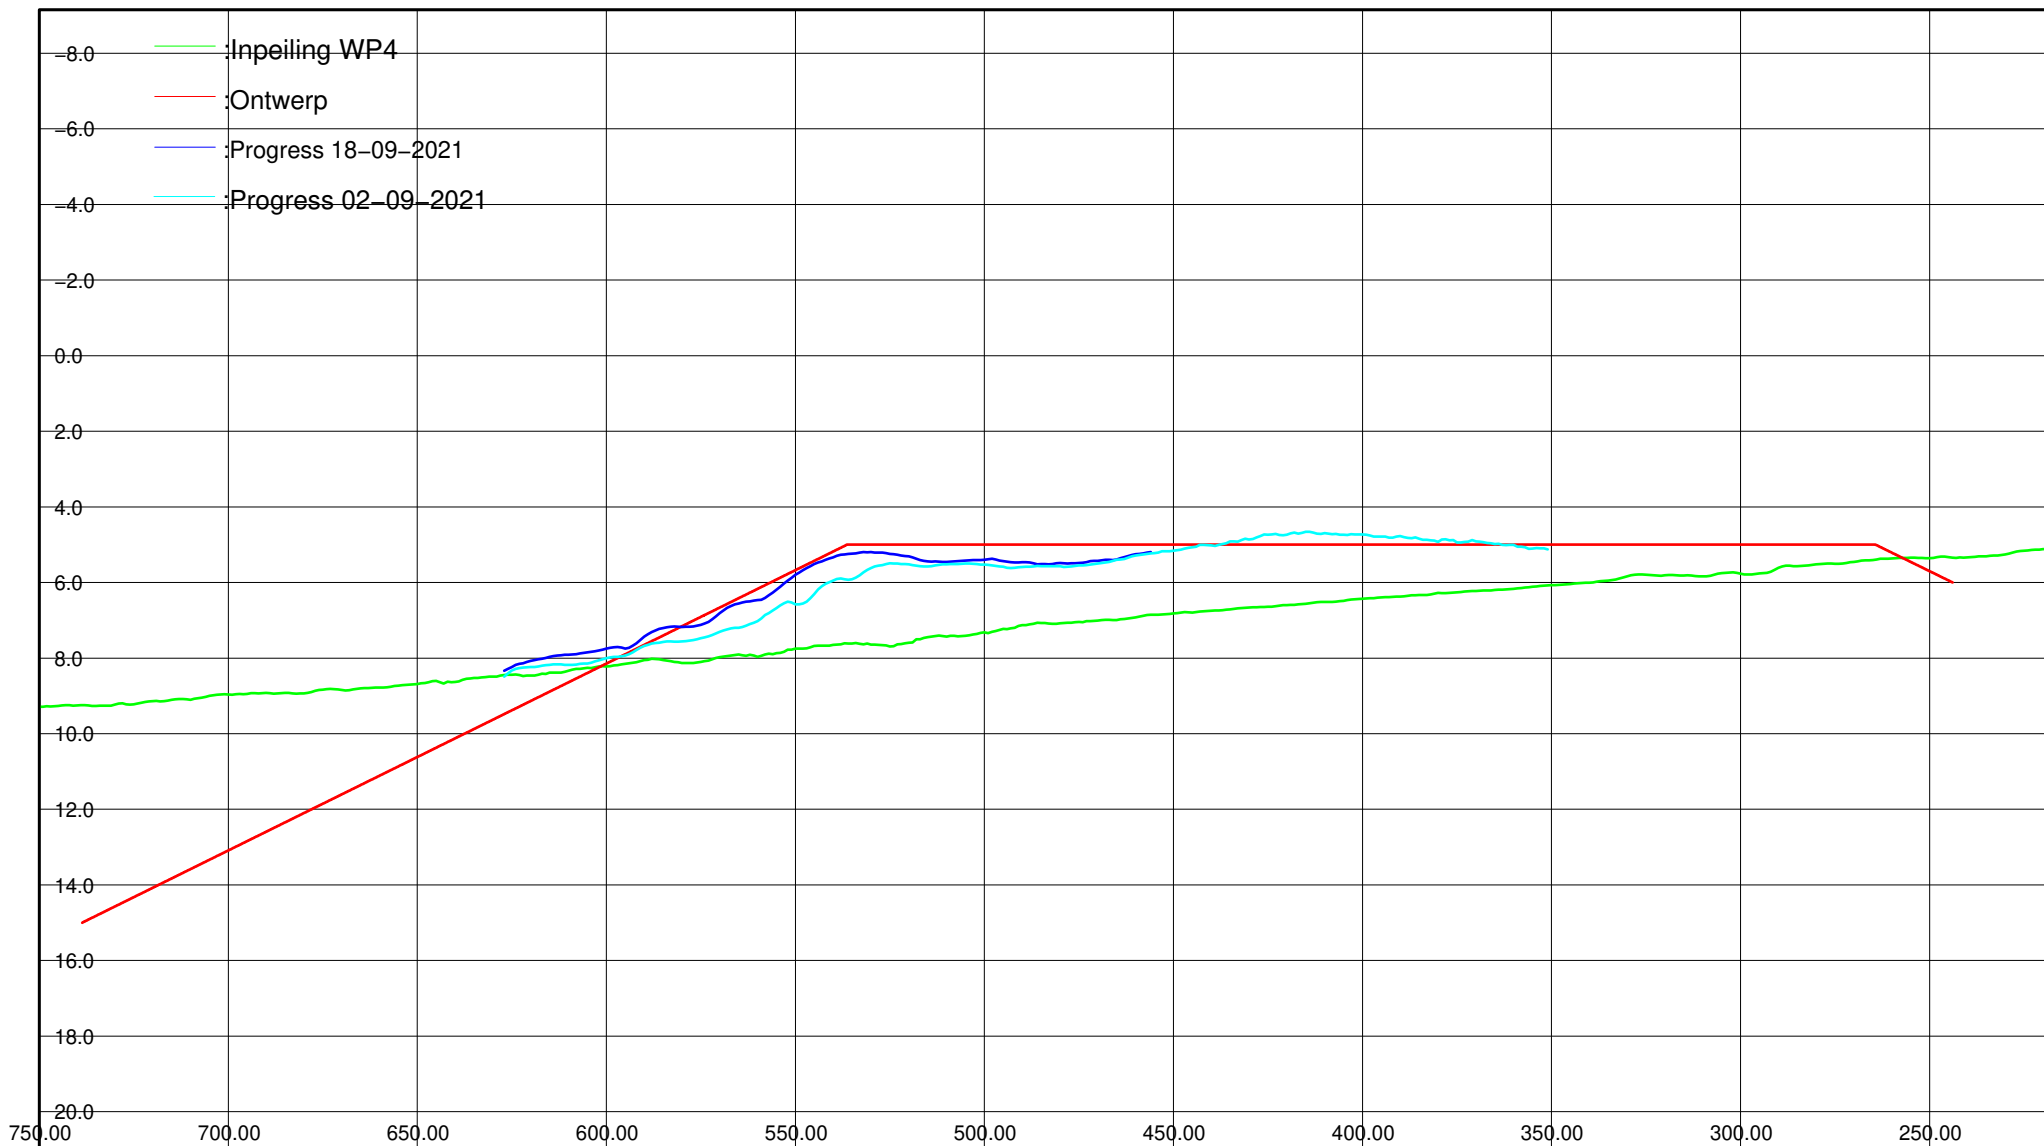

Kustlijnzorg Texel

WP4 – Texel noord vooroever inpeiling + ontwerp

Getekend	ASCR	par	d.d. 20210920	Project nr Boskalis: 11E040511
Gecontroleerd	PHAF	par	d.d. 20210920	Project nr klant: 311.47.147
Vrijgegeven	LMAS	par	d.d. 20210920	Formaat : A4

Status : Ter Informatie

Versie: 0


Pagina : 18


Lijn nr : 22710

Horizontaal 1:2000

Verticaal 1: 200

 **Boskalis**

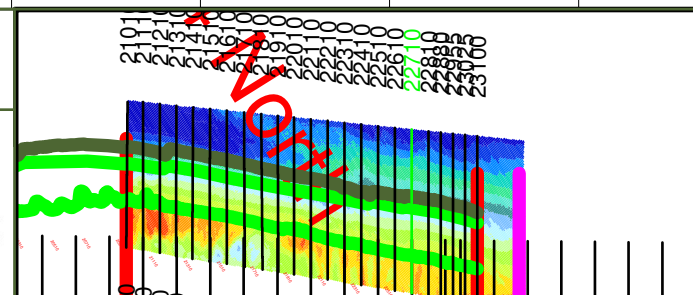

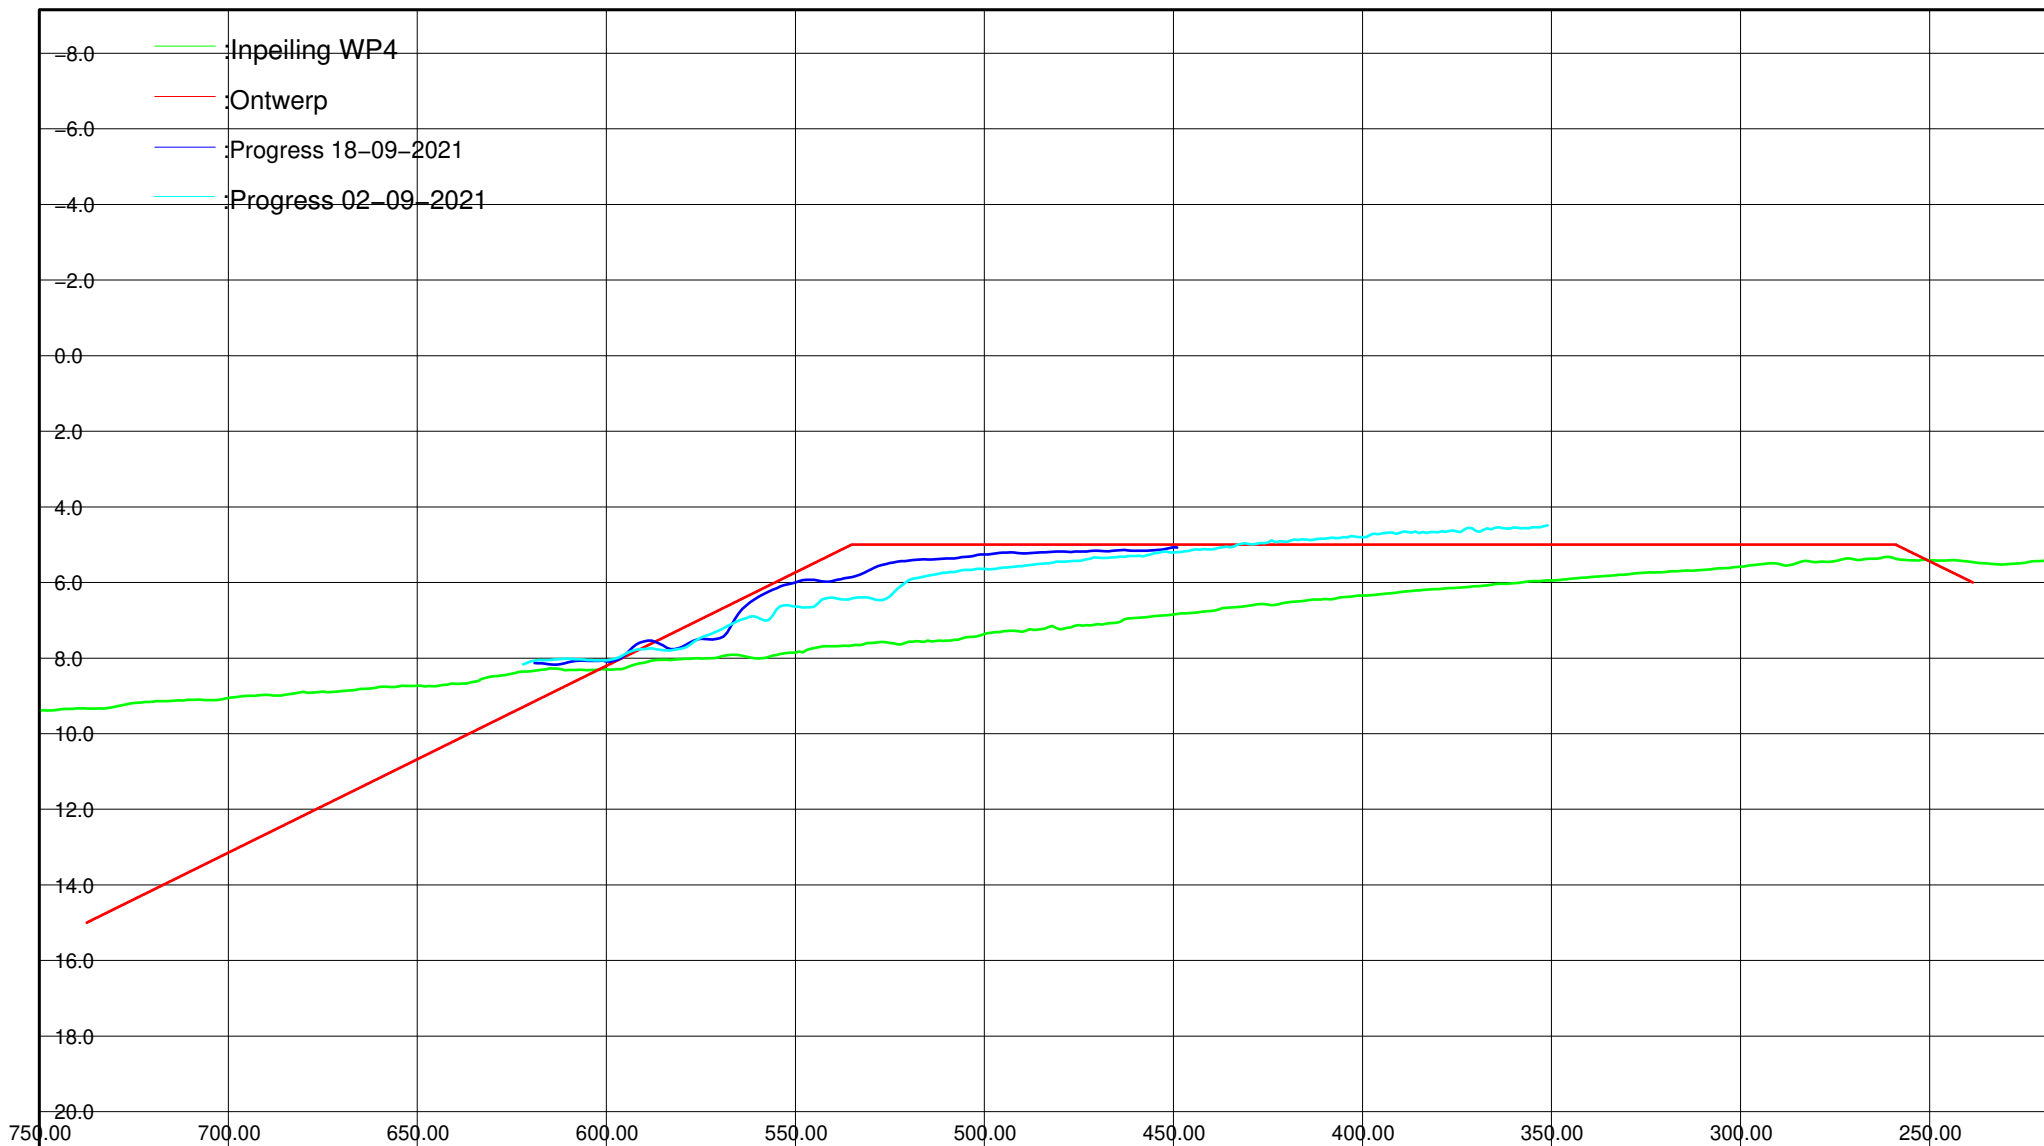

Kustlijnzorg Texel

WP4 – Texel noord vooroever inpeiling + ontwerp

Getekend	ASCR	par	d.d. 20210920	Project nr Boskalis: 11E040511
Gecontroleerd	PHAF	par	d.d. 20210920	Project nr klant: 311.47.147
Vrijgegeven	LMAS	par	d.d. 20210920	Formaat : A4

Status : Ter Informatie

Versie: 0


Pagina : 19


Lijn nr : 22810

Horizontaal 1:2000

Verticaal 1: 200

 **Boskalis**

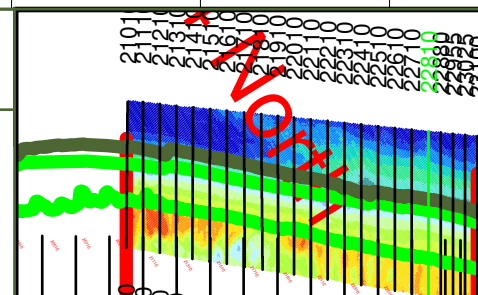

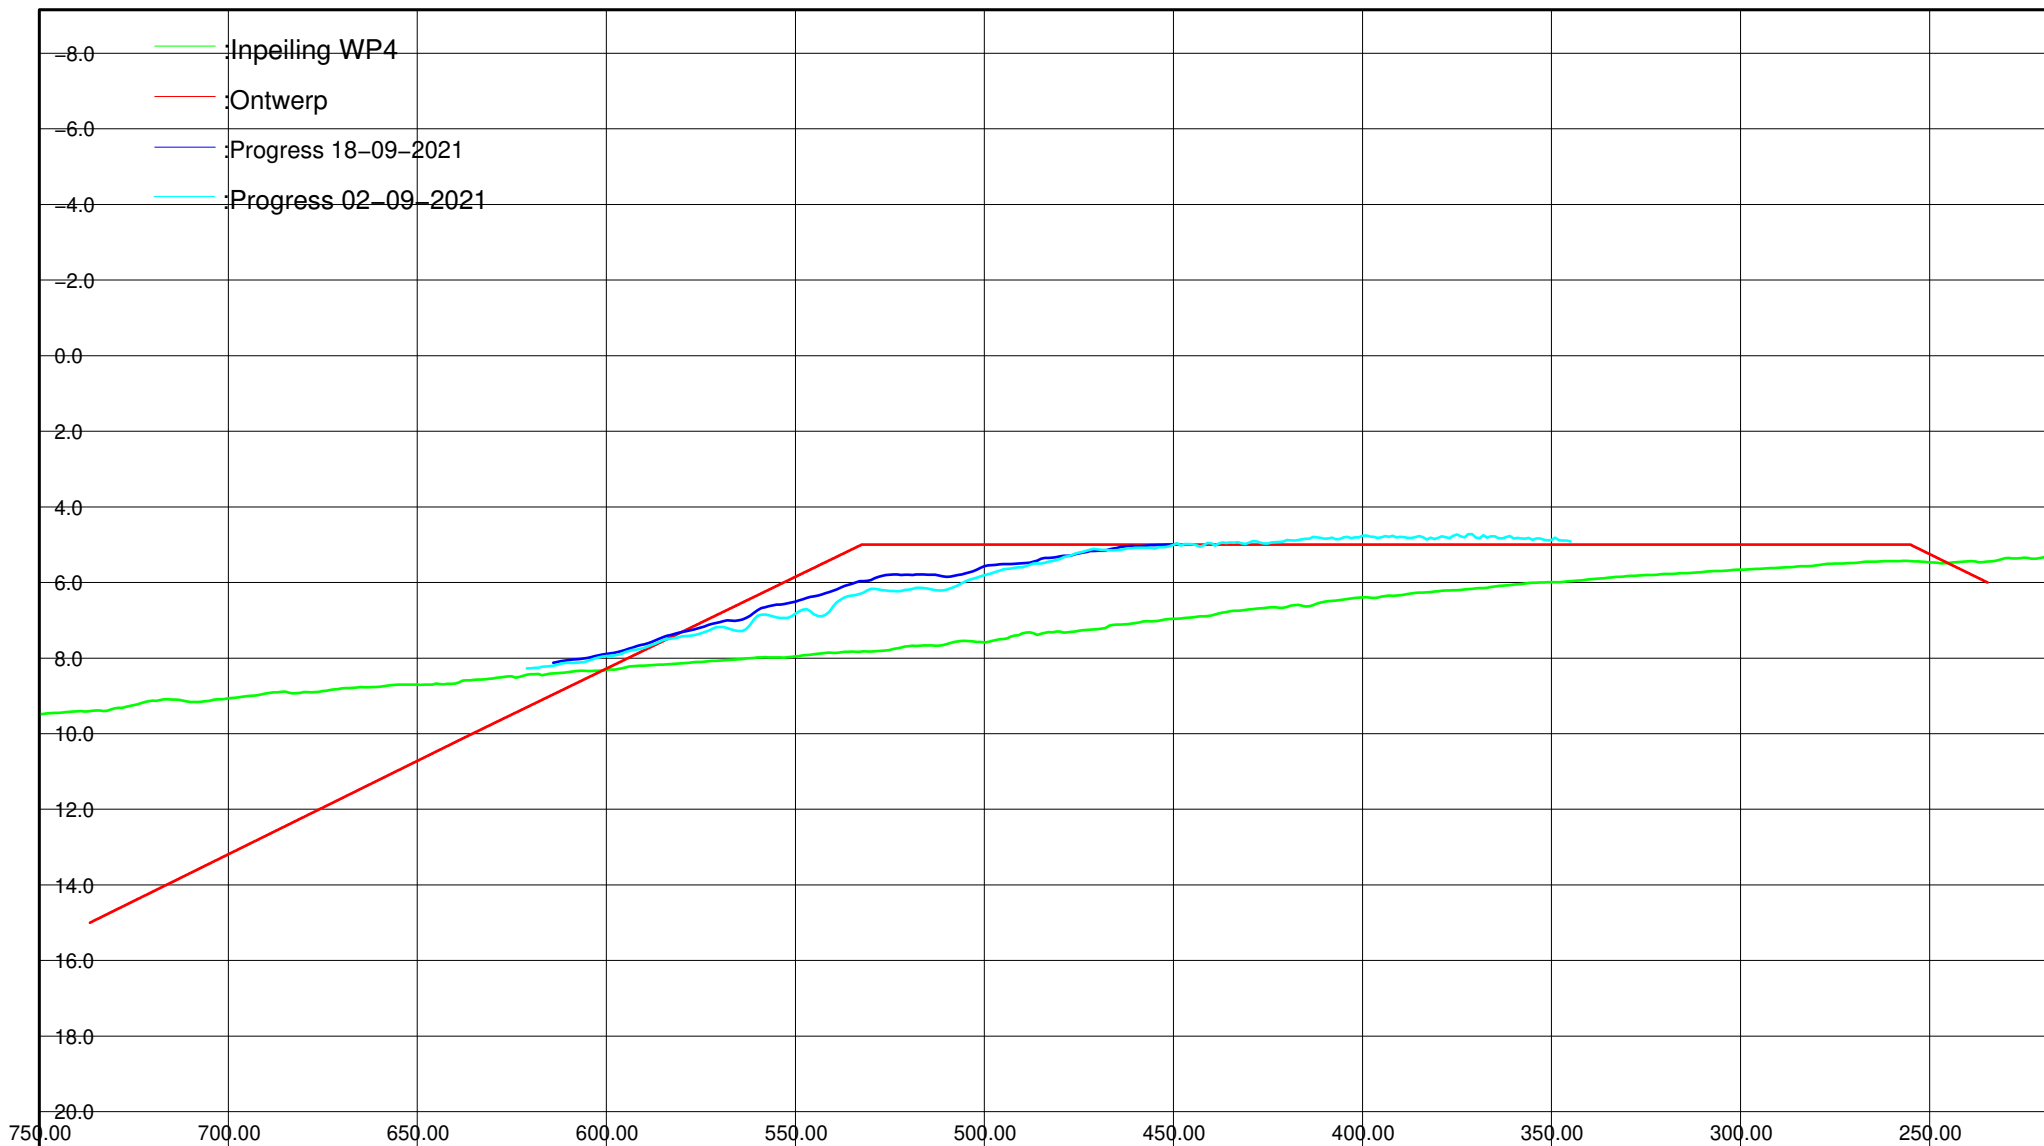

Kustlijnzorg Texel

WP4 – Texel noord vooroever inpeiling + ontwerp

Getekend	ASCR	par	d.d. 20210920	Project nr Boskalis: 11E040511
Gecontroleerd	PHAF	par	d.d. 20210920	Project nr klant: 311.47.147
Vrijgegeven	LMAS	par	d.d. 20210920	Formaat : A4

Status : Ter Informatie

Versie: 0


Pagina : 20


Lijn nr : 22880

Horizontaal 1:2000

Verticaal 1: 200

 **Boskalis**

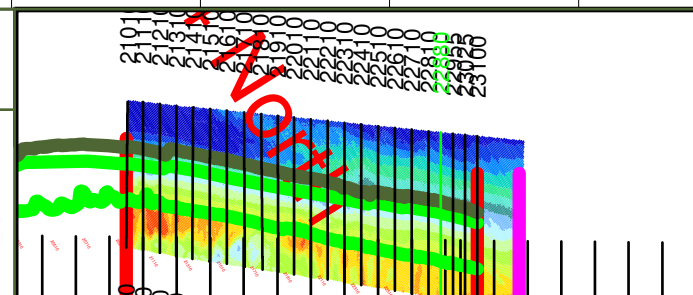

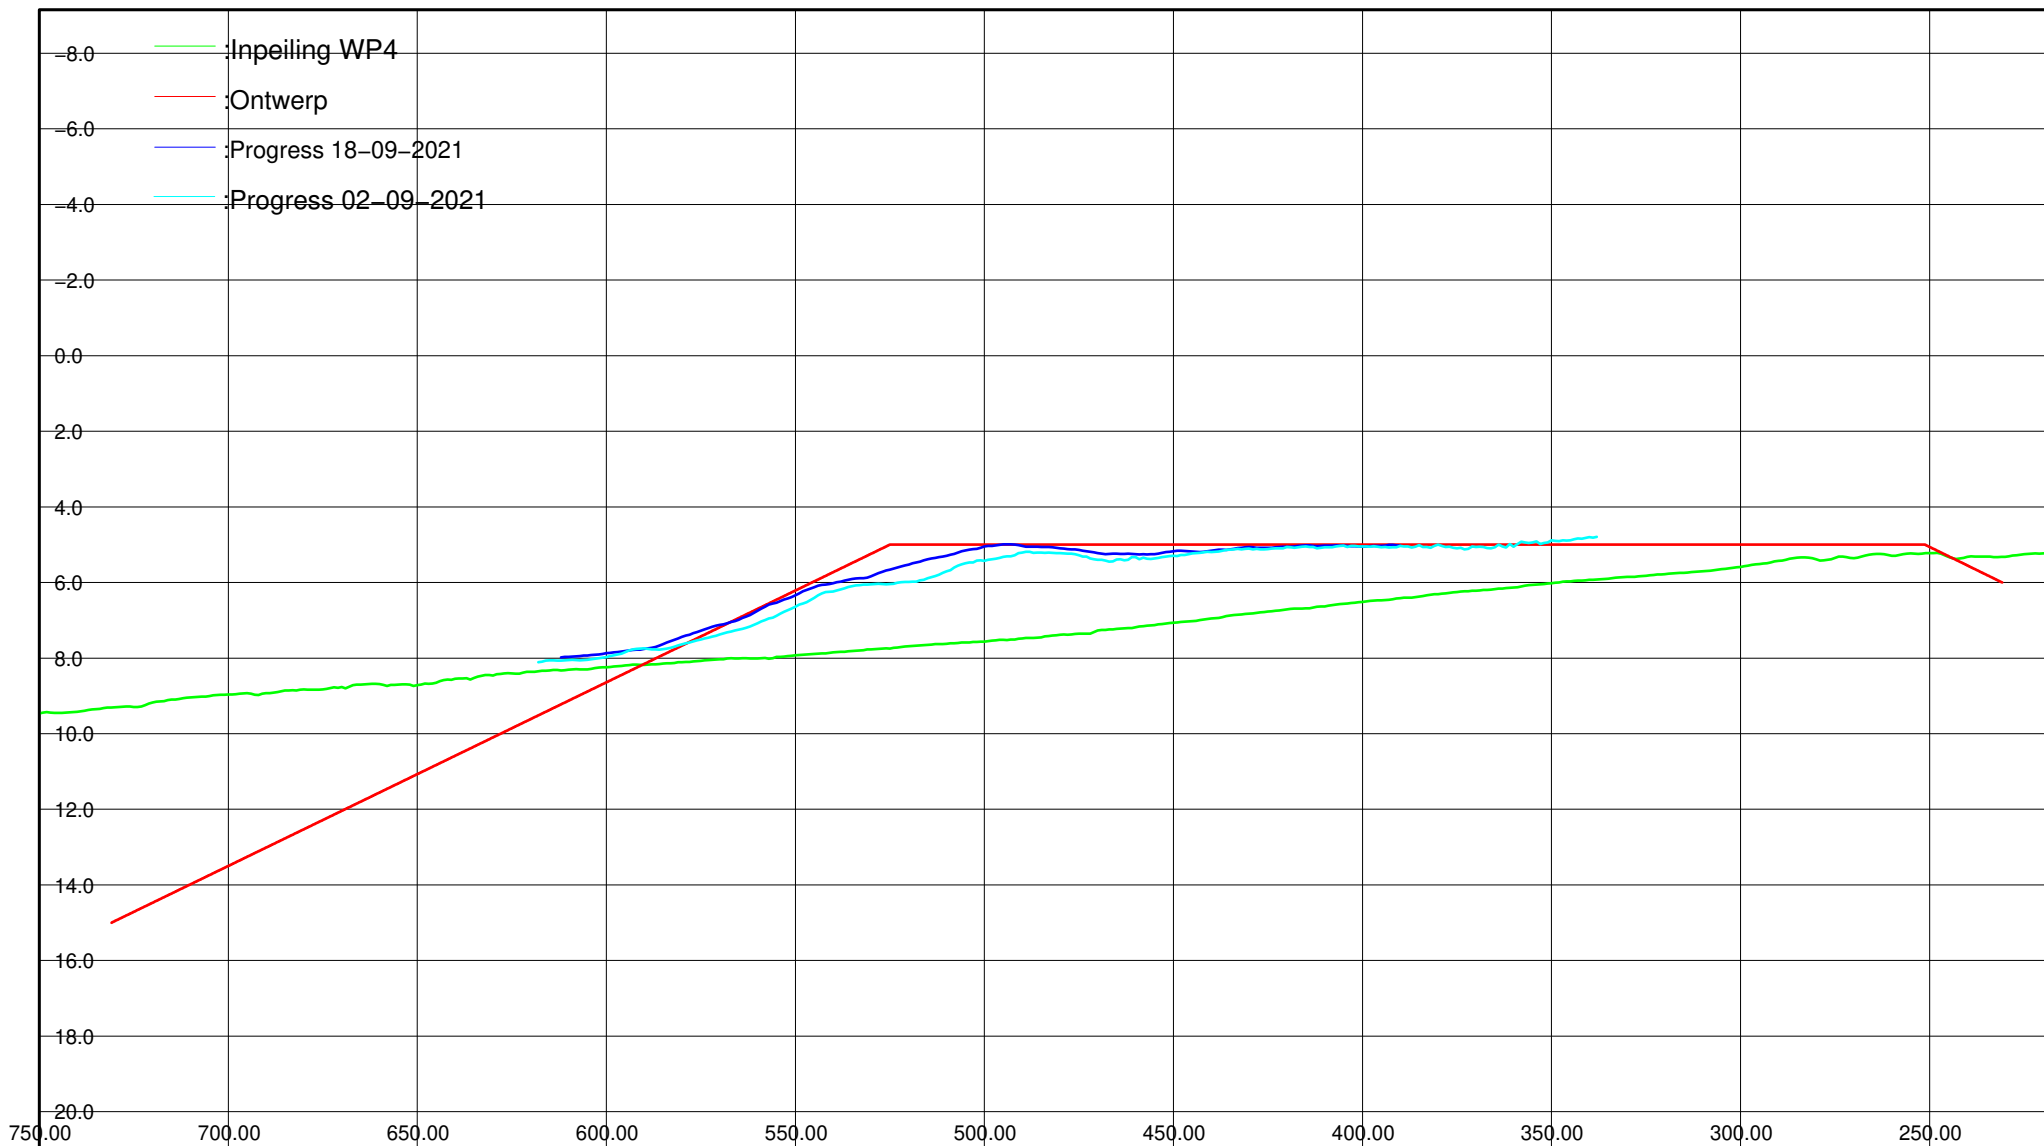

Kustlijnzorg Texel

WP4 – Texel noord vooroever inpeiling + ontwerp

Getekend	ASCR	par	d.d. 20210920	Project nr Boskalis: 11E040511
Gecontroleerd	PHAF	par	d.d. 20210920	Project nr klant: 311.47.147
Vrijgegeven	LMAS	par	d.d. 20210920	Formaat : A4

Status : Ter Informatie

Versie: 0


Pagina : 21


Lijn nr : 22955

Horizontaal 1:2000

Verticaal 1: 200

 **Boskalis**

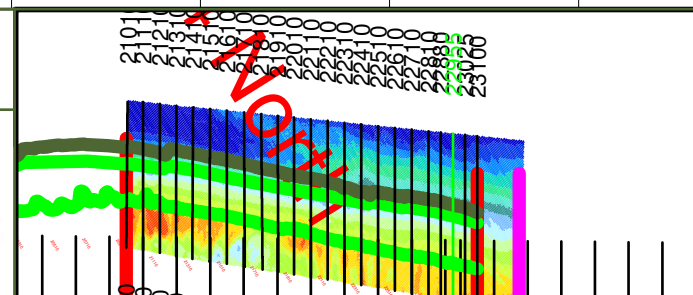

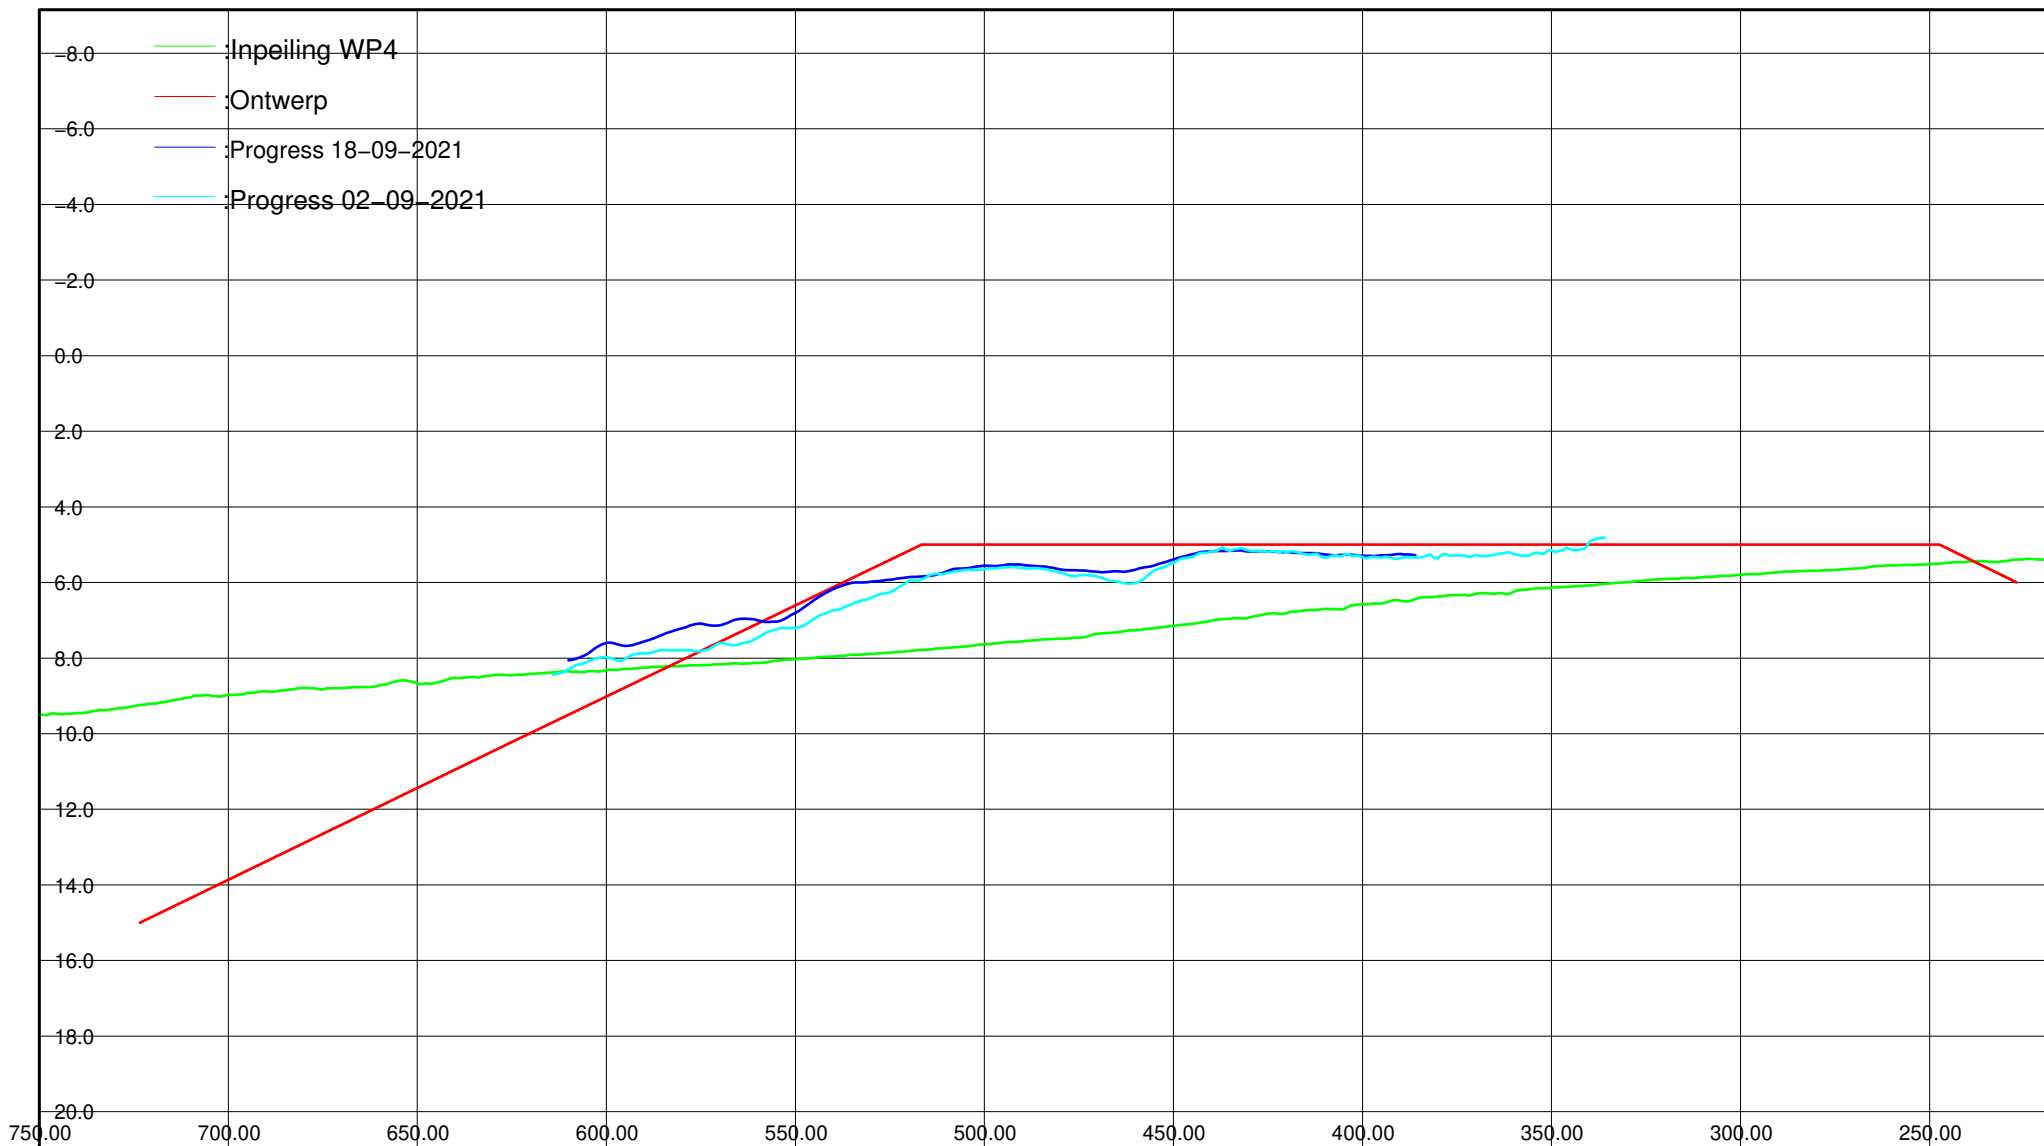

Kustlijnzorg Texel

WP4 – Texel noord vooroever inpeiling + ontwerp

Getekend	ASCR	par	d.d. 20210920	Project nr Boskalis: 11E040511
Gecontroleerd	PHAF	par	d.d. 20210920	Project nr klant: 311.47.147
Vrijgegeven	LMAS	par	d.d. 20210920	Formaat : A4

Status : Ter Informatie

Versie: 0


Pagina : 22


Lijn nr : 23025

Horizontaal 1:2000

Verticaal 1: 200

 **Boskalis**

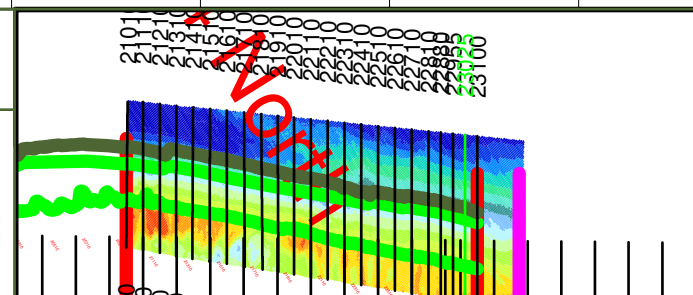

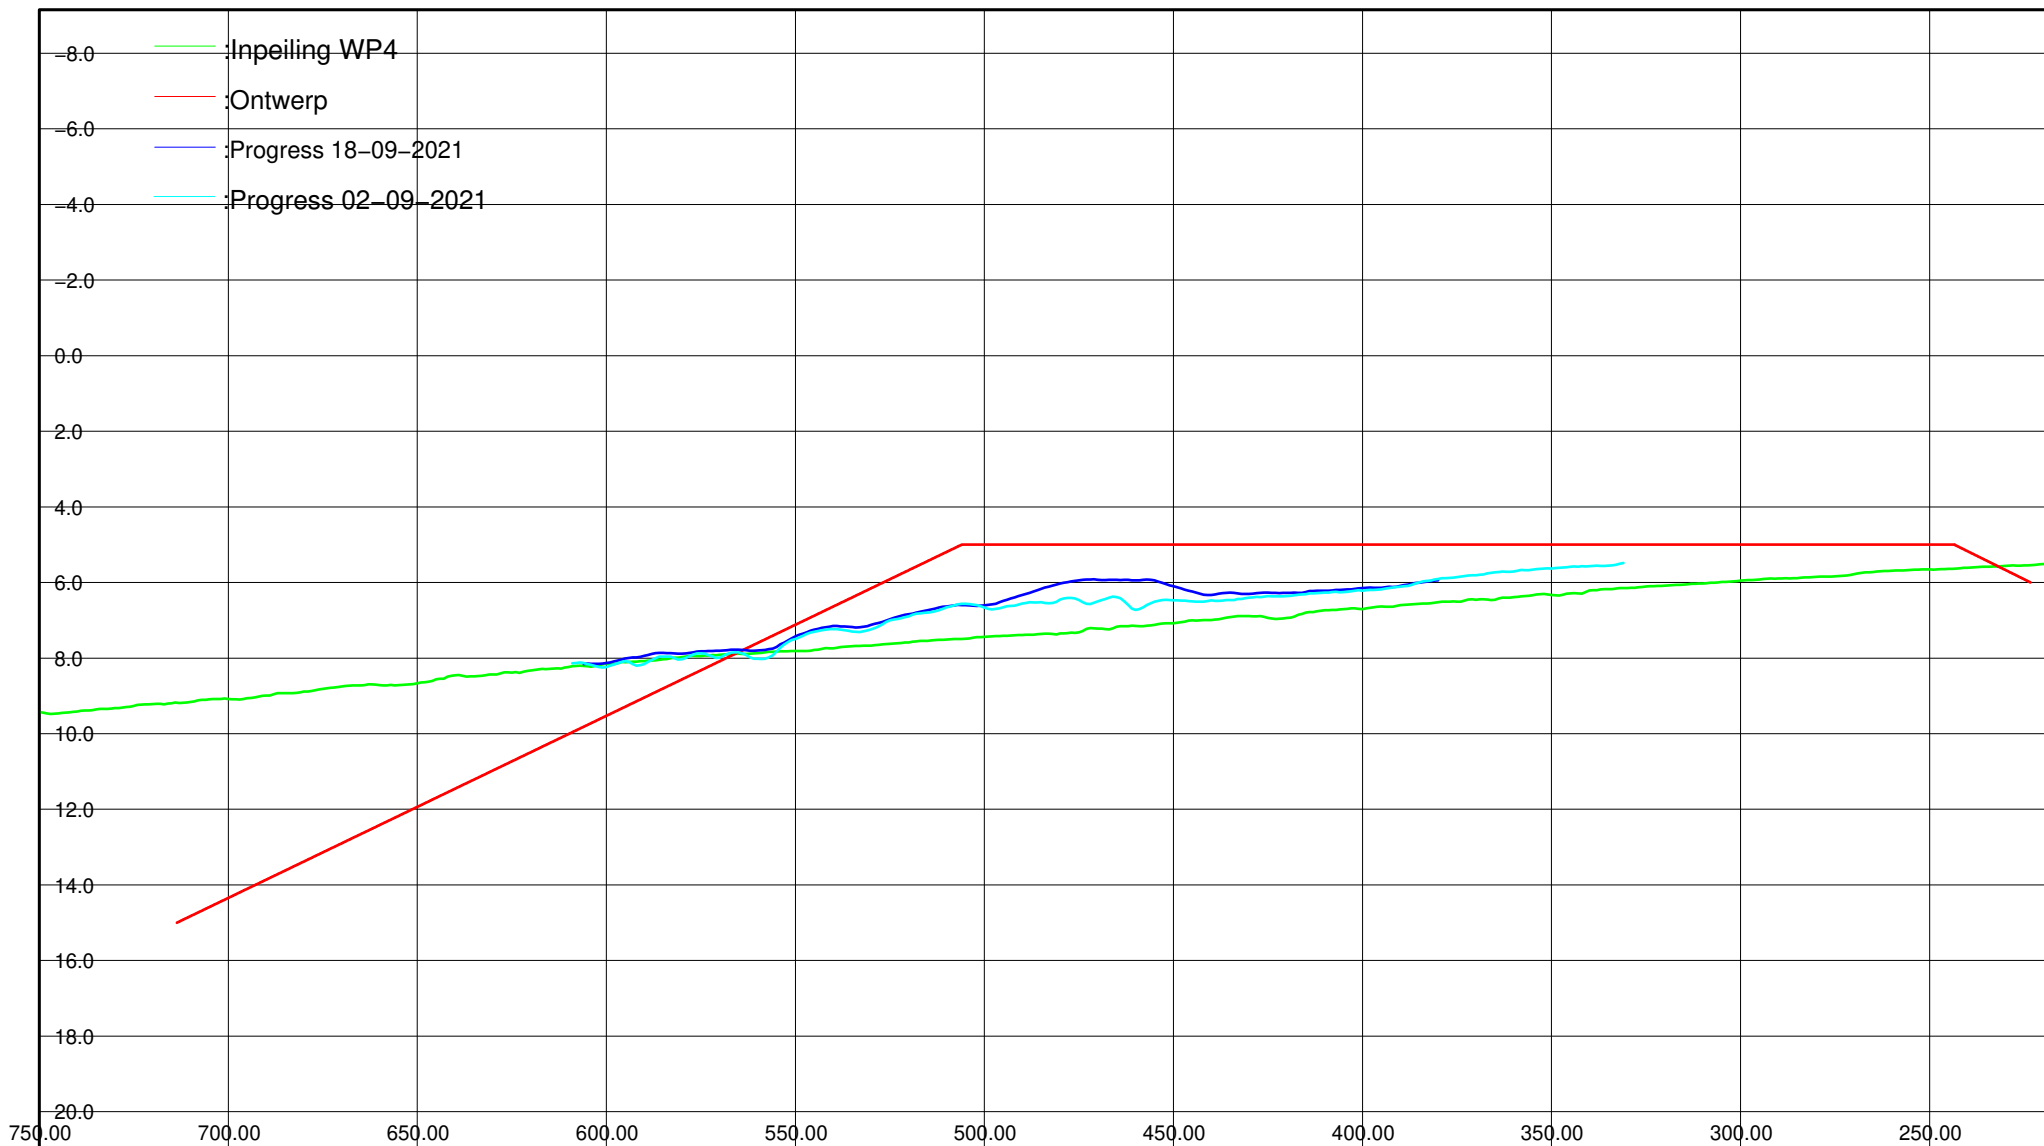

Kustlijnzorg Texel

WP4 – Texel noord vooroever inpeiling + ontwerp

Getekend	ASCR	par	d.d. 20210920	Project nr Boskalis: 11E040511
Gecontroleerd	PHAF	par	d.d. 20210920	Project nr klant: 311.47.147
Vrijgegeven	LMAS	par	d.d. 20210920	Formaat : A4

Status : Ter Informatie

Versie: 0

Pagina : 23

Lijn nr : 23100

Horizontaal 1:2000

Verticaal 1: 200

 **Boskalis**

