


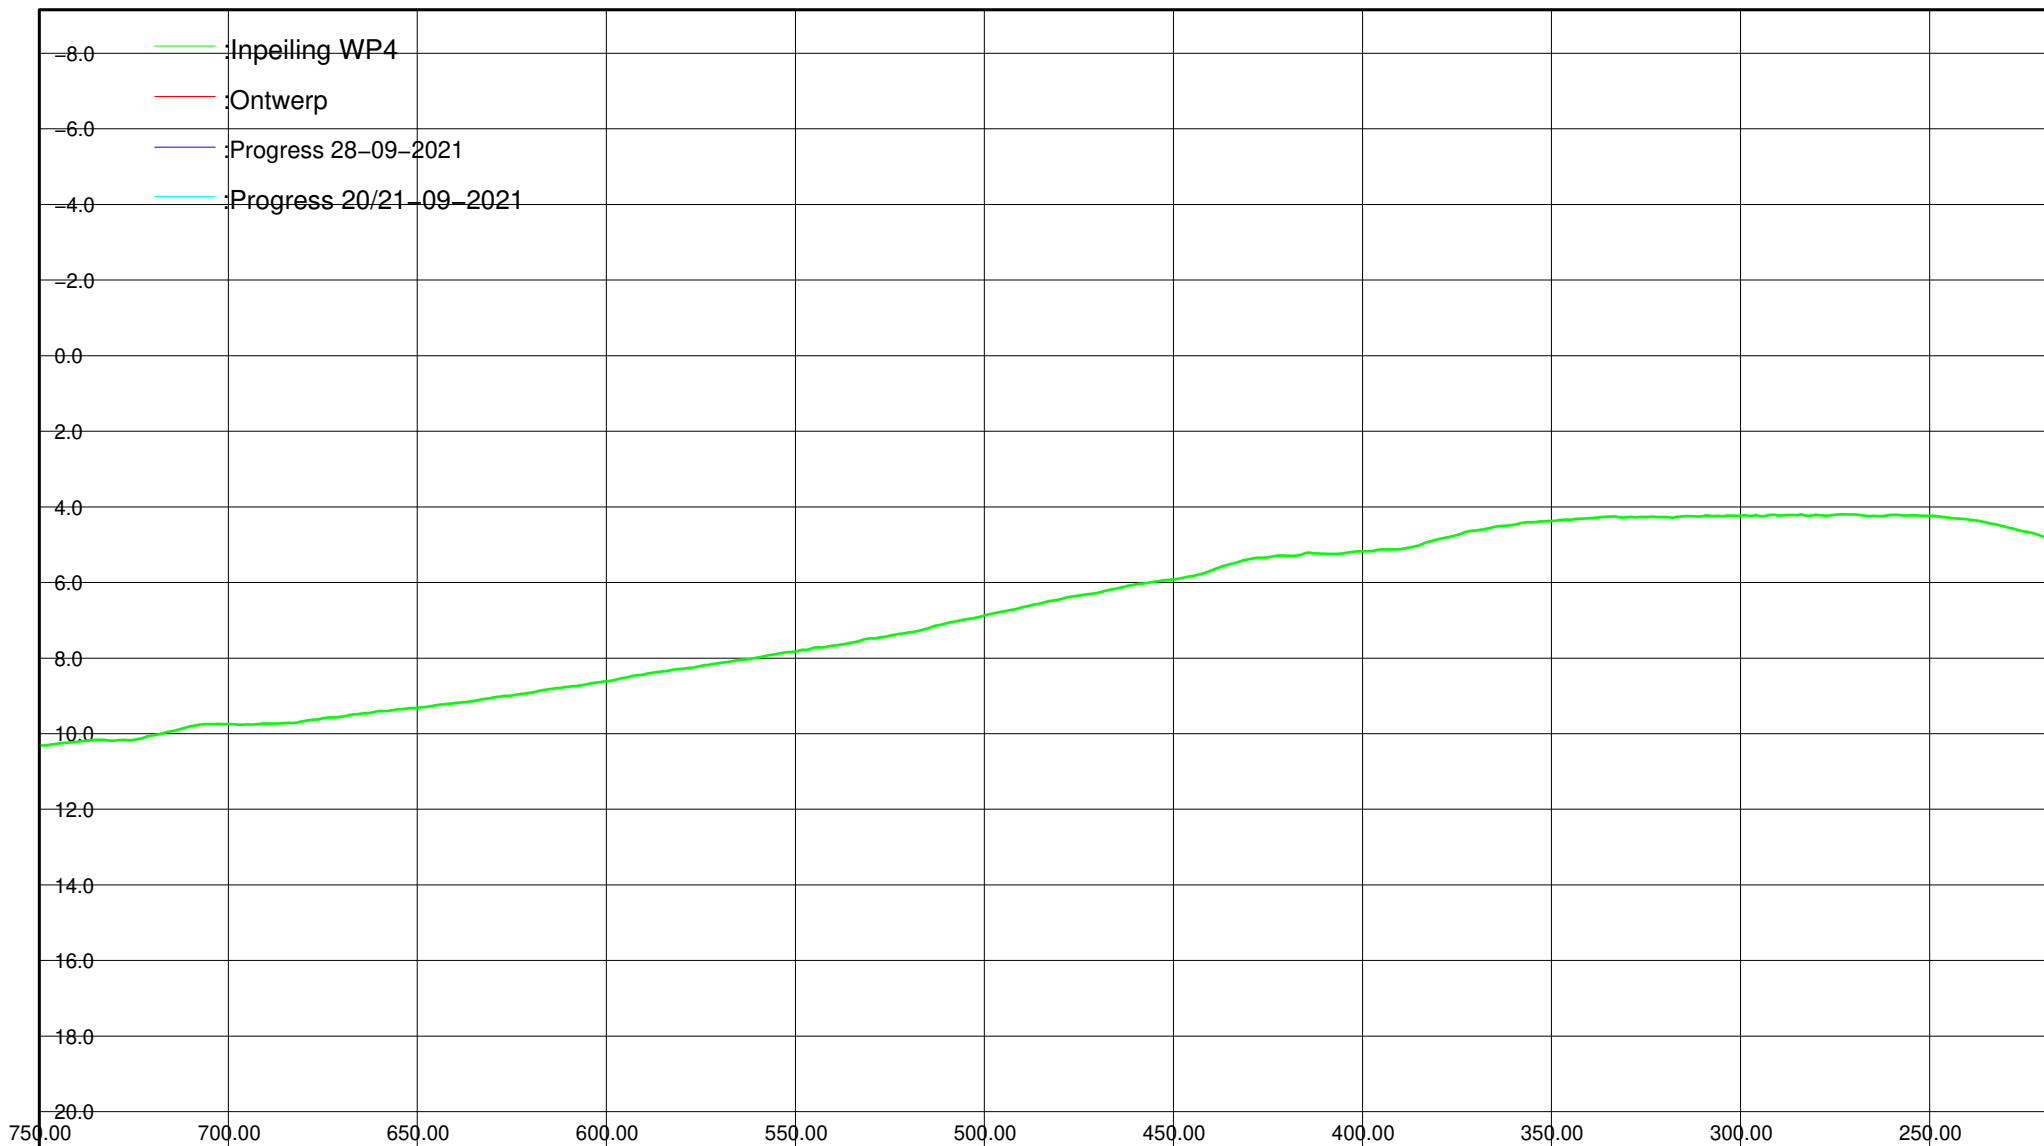

Kustlijnzorg Texel

WP4 – Texel zuid vooroever inpeiling + ontwerp

Getekend	ASCR	par	d.d. 20210928	Project nr Boskalis: 11E040511
Gecontroleerd	PHAF	par	d.d. 20210928	Project nr klant: 311.47.147
Vrijgegeven	LMAS	par	d.d. 20210928	Formaat : A4

Status : Ter Informatie


Versie: 0


Pagina : 1

Lijn nr : 14100

Horizontaal 1:2000

Verticaal 1: 200

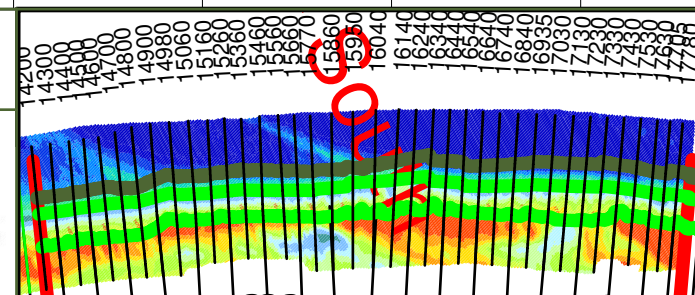

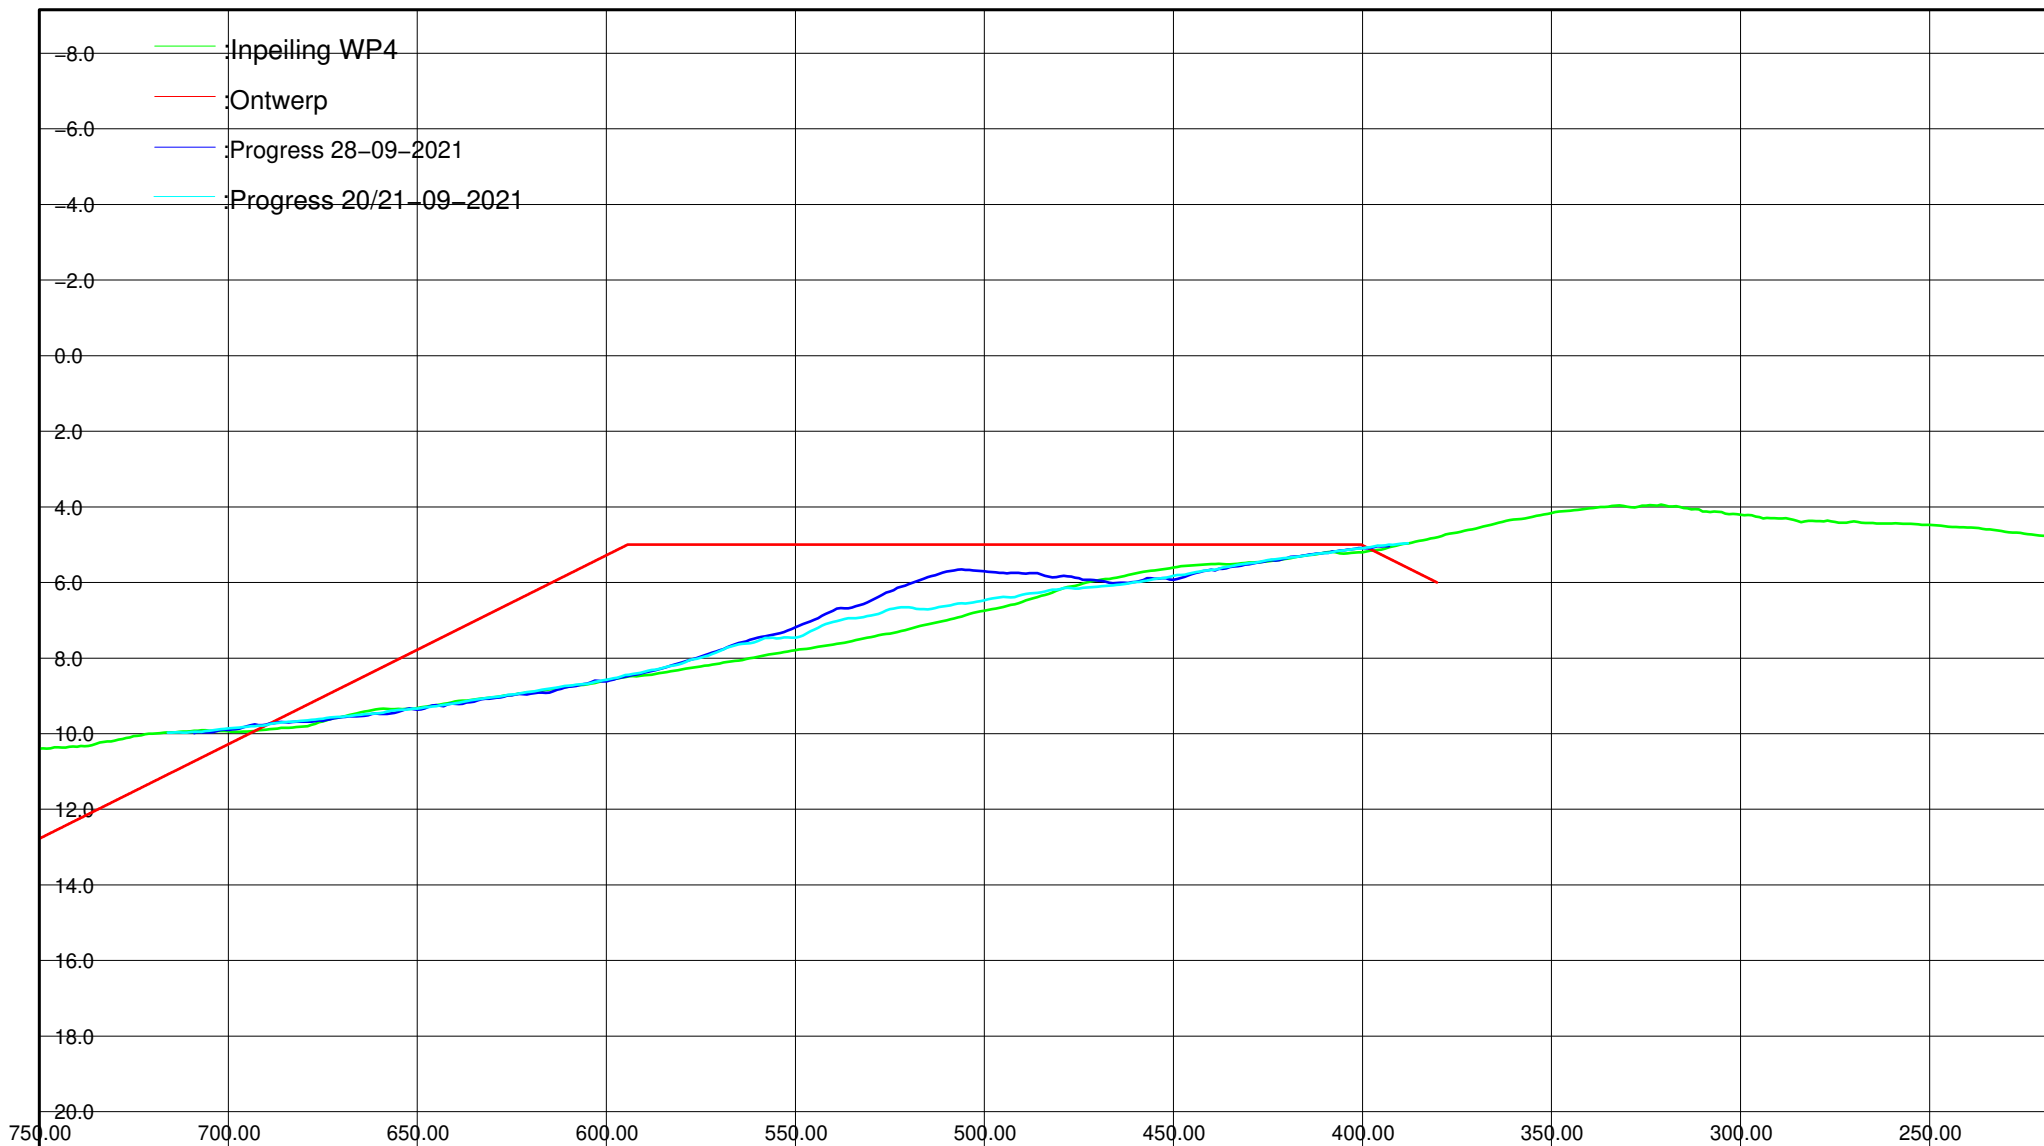

Kustlijnzorg Texel

WP4 – Texel zuid vooroever inpeiling + ontwerp


Getekend	ASCR	par	d.d. 20210928	Project nr Boskalis: 11E040511
Gecontroleerd	PHAF	par	d.d. 20210928	Project nr klant: 311.47.147
Vrijgegeven	LMAS	par	d.d. 20210928	Formaat : A4


Status : Ter Informatie Versie: 0 Pagina : 2 Lijn nr : 14200

Horizontaal 1:2000

Verticaal 1: 200

 **Boskalis**

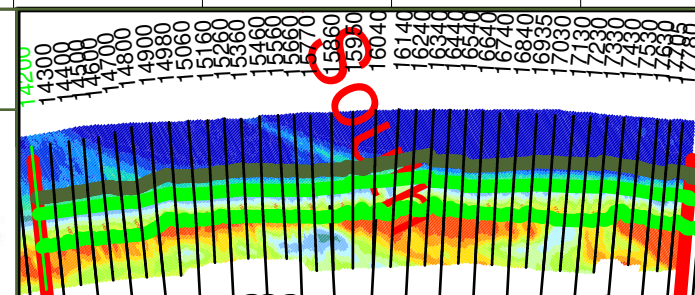

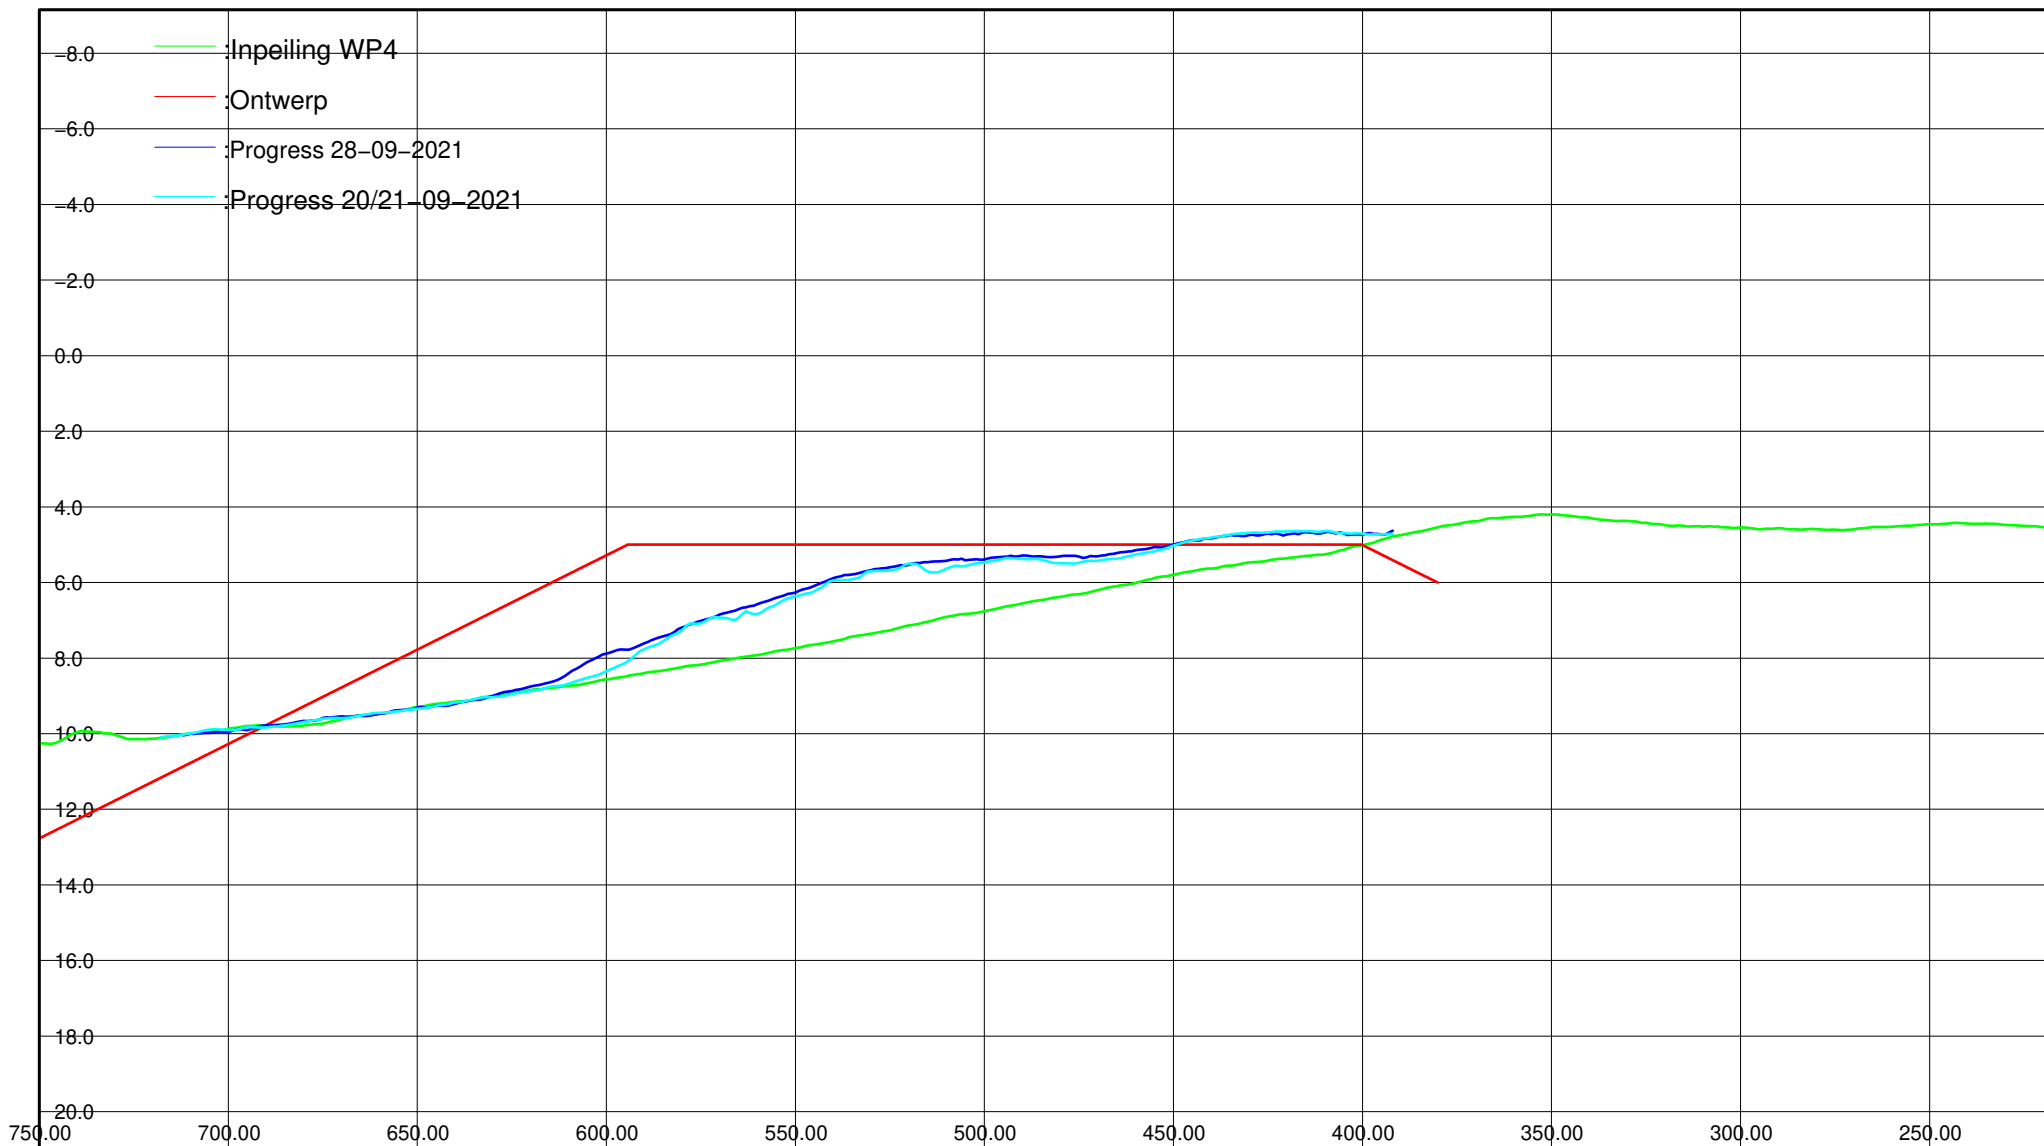

Kustlijnzorg Texel

WP4 – Texel zuid vooroever inpeiling + ontwerp

Getekend	ASCR	par	d.d. 20210928	Project nr Boskalis: 11E040511
Gecontroleerd	PHAF	par	d.d. 20210928	Project nr klant: 311.47.147
Vrijgegeven	LMAS	par	d.d. 20210928	Formaat : A4

Status : Ter Informatie

Versie: 0


Pagina : 3


Lijn nr : 14300

Horizontaal 1:2000

Verticaal 1: 200

 **Boskalis**

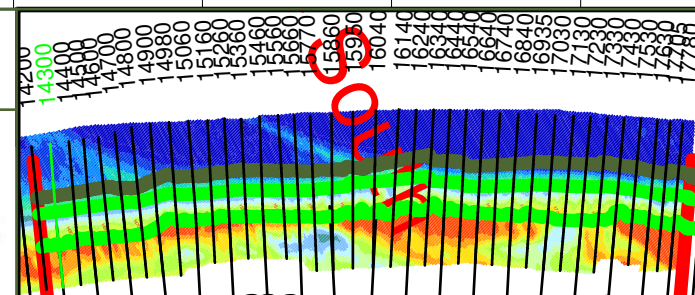

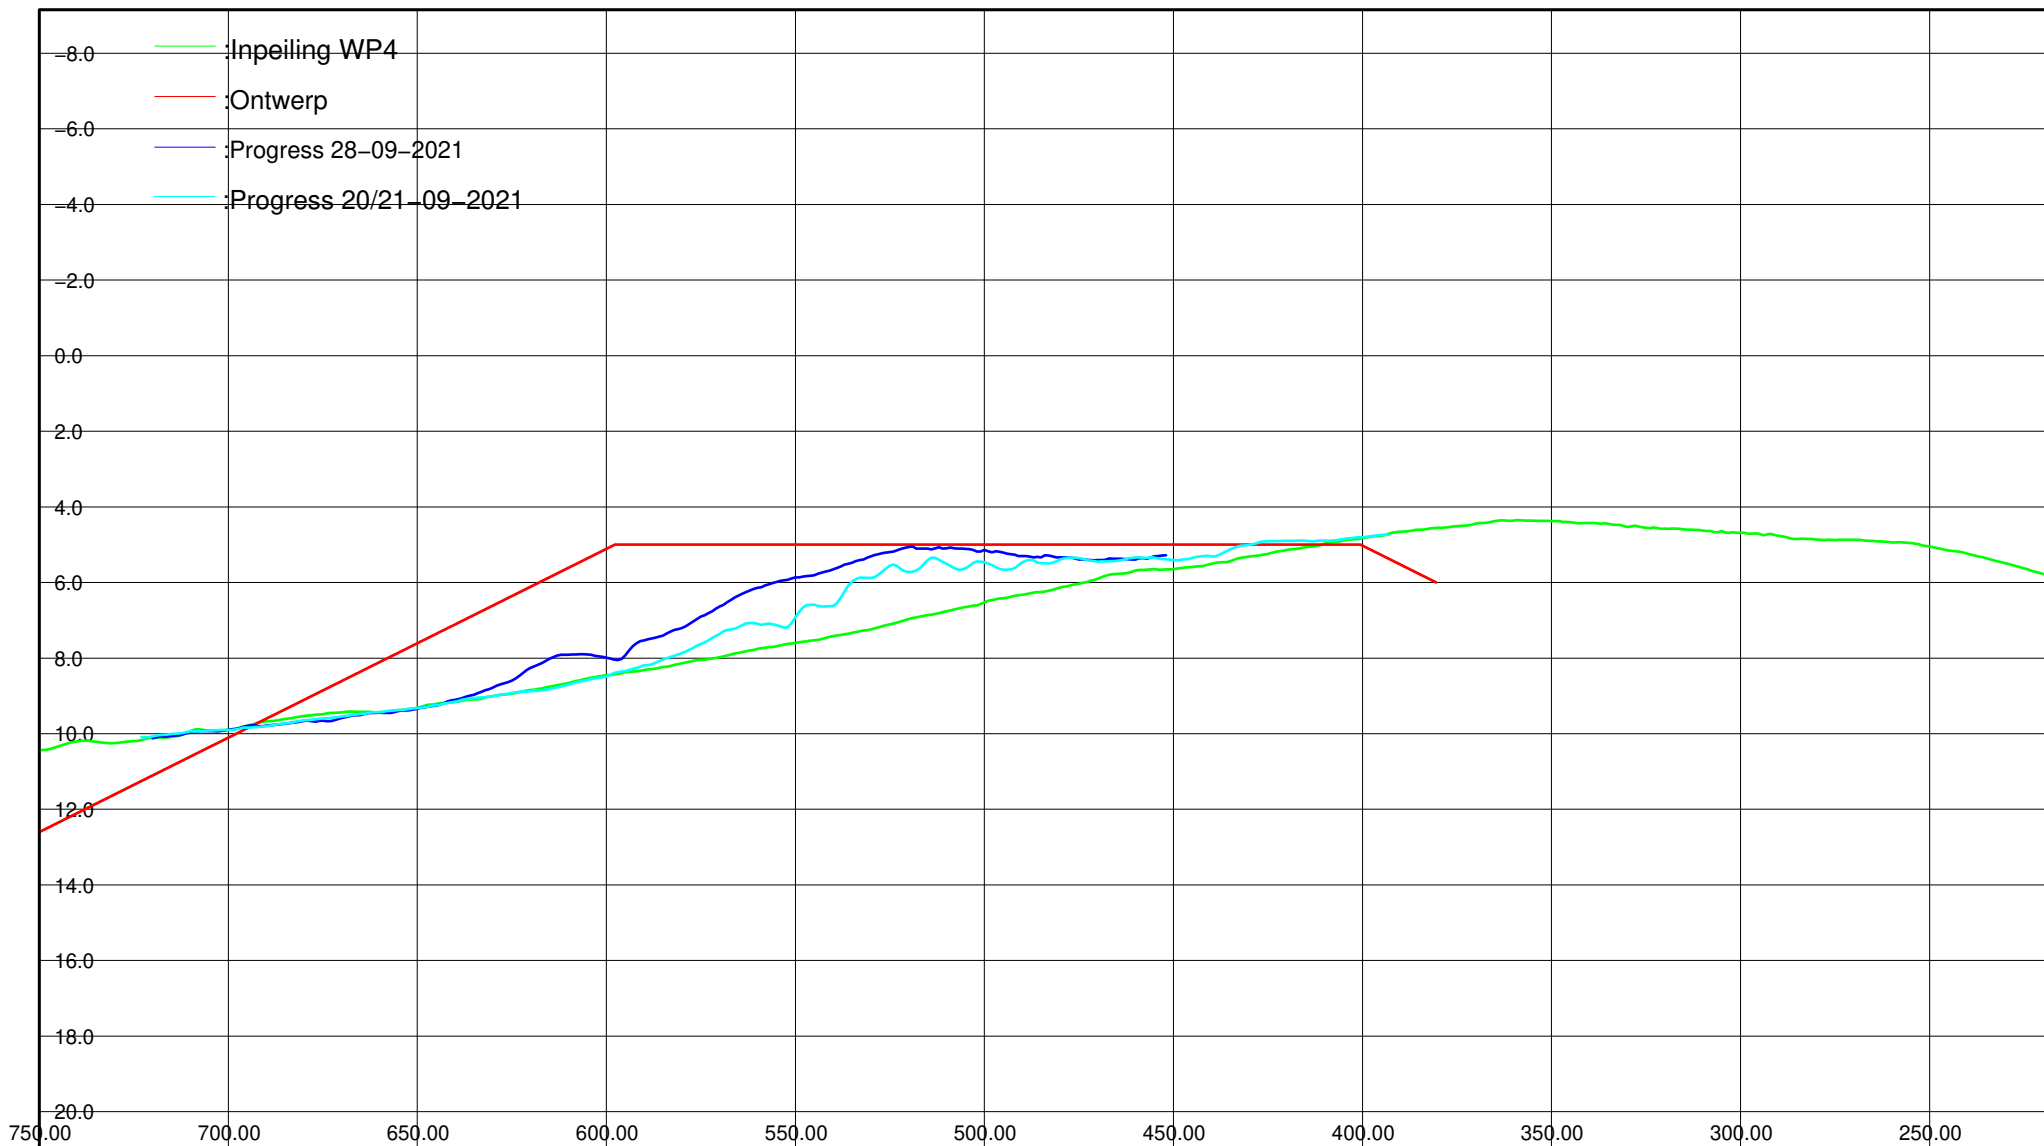

Kustlijnzorg Texel

WP4 – Texel zuid vooroever inpeiling + ontwerp

Getekend	ASCR	par	d.d. 20210928	Project nr Boskalis: 11E040511
Gecontroleerd	PHAF	par	d.d. 20210928	Project nr klant: 311.47.147
Vrijgegeven	LMAS	par	d.d. 20210928	Formaat : A4

Status : Ter Informatie

Versie: 0


Pagina : 4


Lijn nr : 14400

Horizontaal 1:2000

Verticaal 1: 200

 **Boskalis**

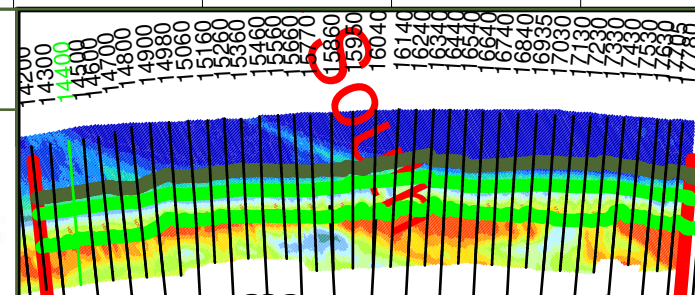

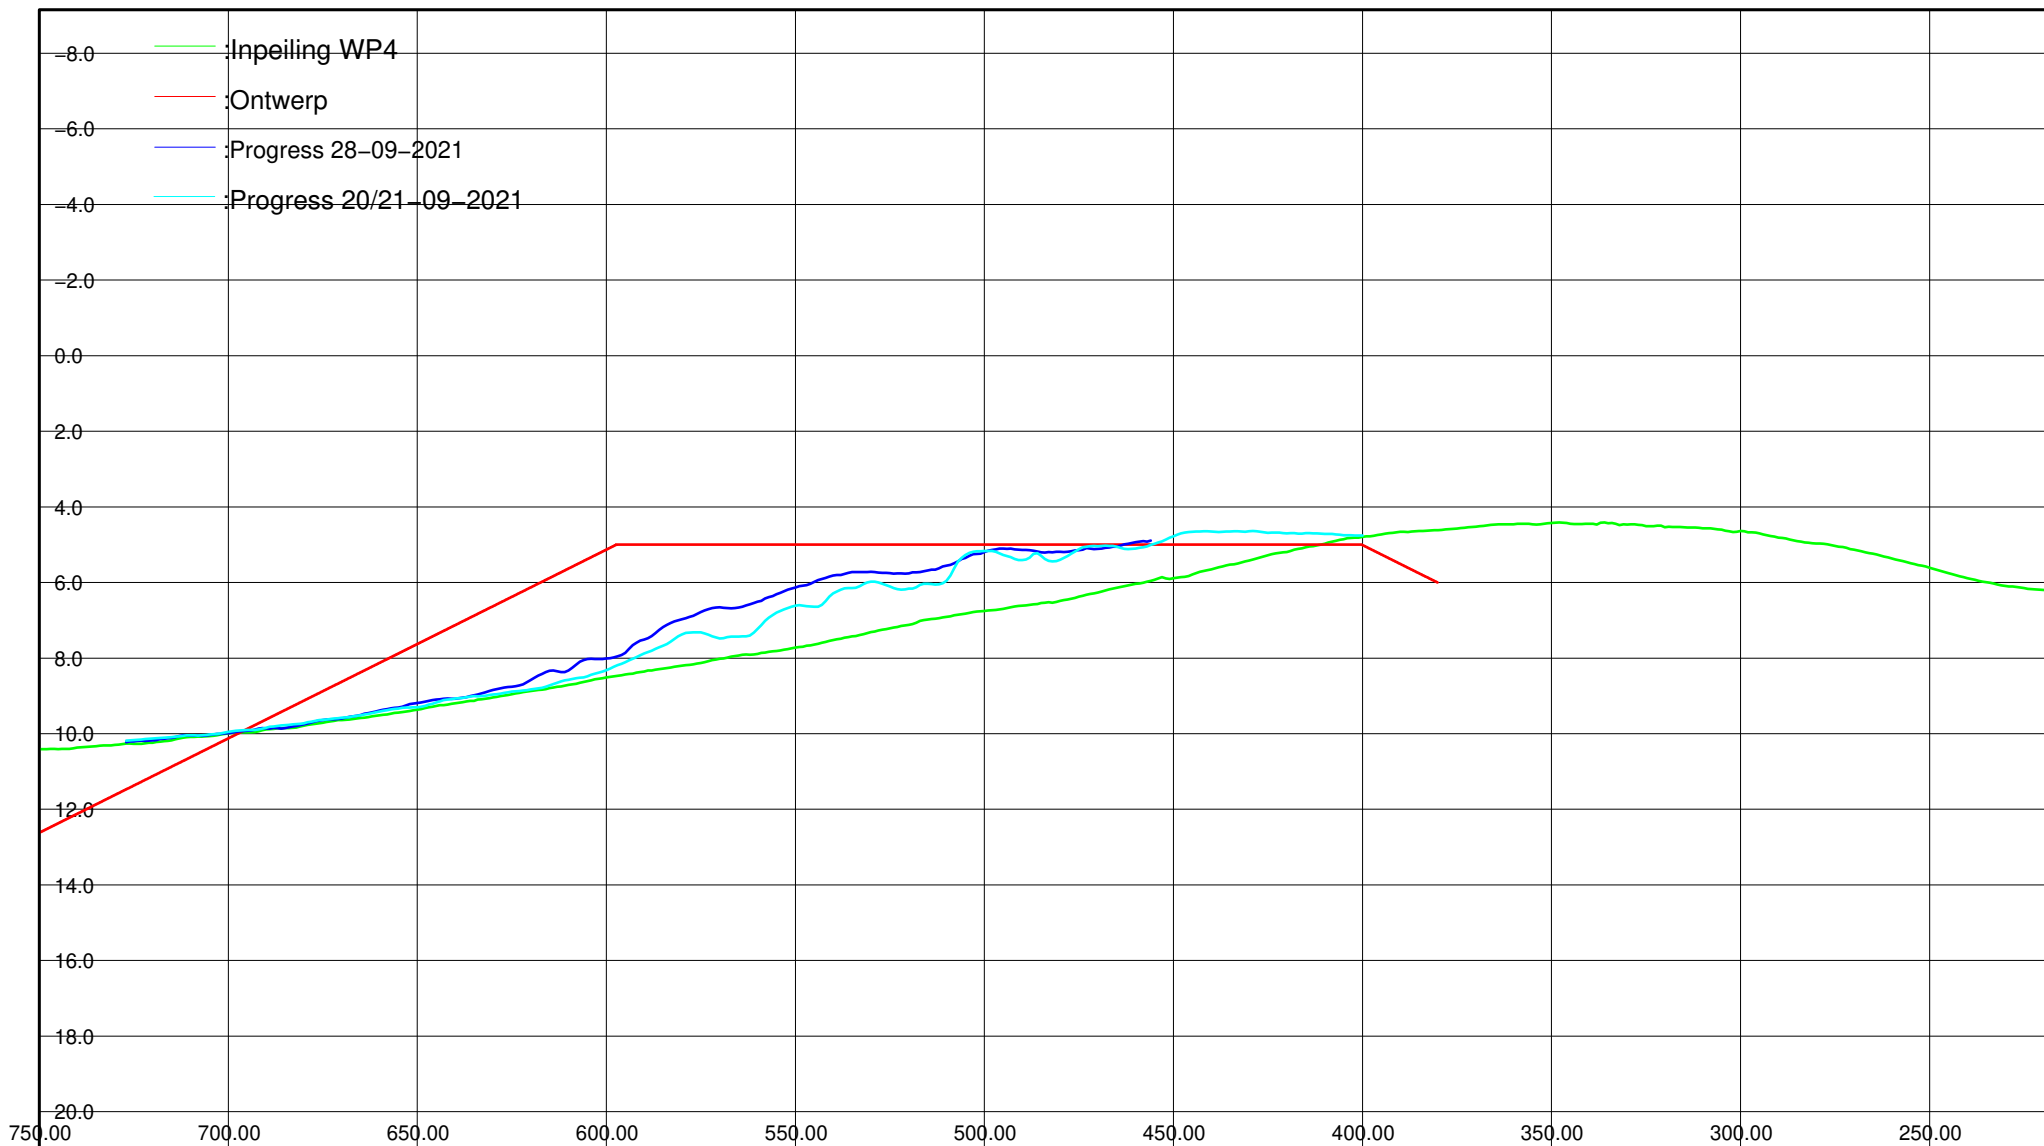

Kustlijnzorg Texel

WP4 – Texel zuid vooroever inpeiling + ontwerp

Getekend	ASCR	par	d.d. 20210928	Project nr Boskalis: 11E040511
Gecontroleerd	PHAF	par	d.d. 20210928	Project nr klant: 311.47.147
Vrijgegeven	LMAS	par	d.d. 20210928	Formaat : A4

Status : Ter Informatie

Versie: 0


Pagina : 5


Lijn nr : 14500

Horizontaal 1:2000

Verticaal 1: 200

 **Boskalis**

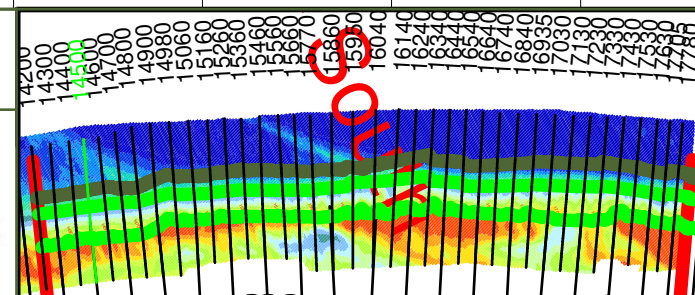

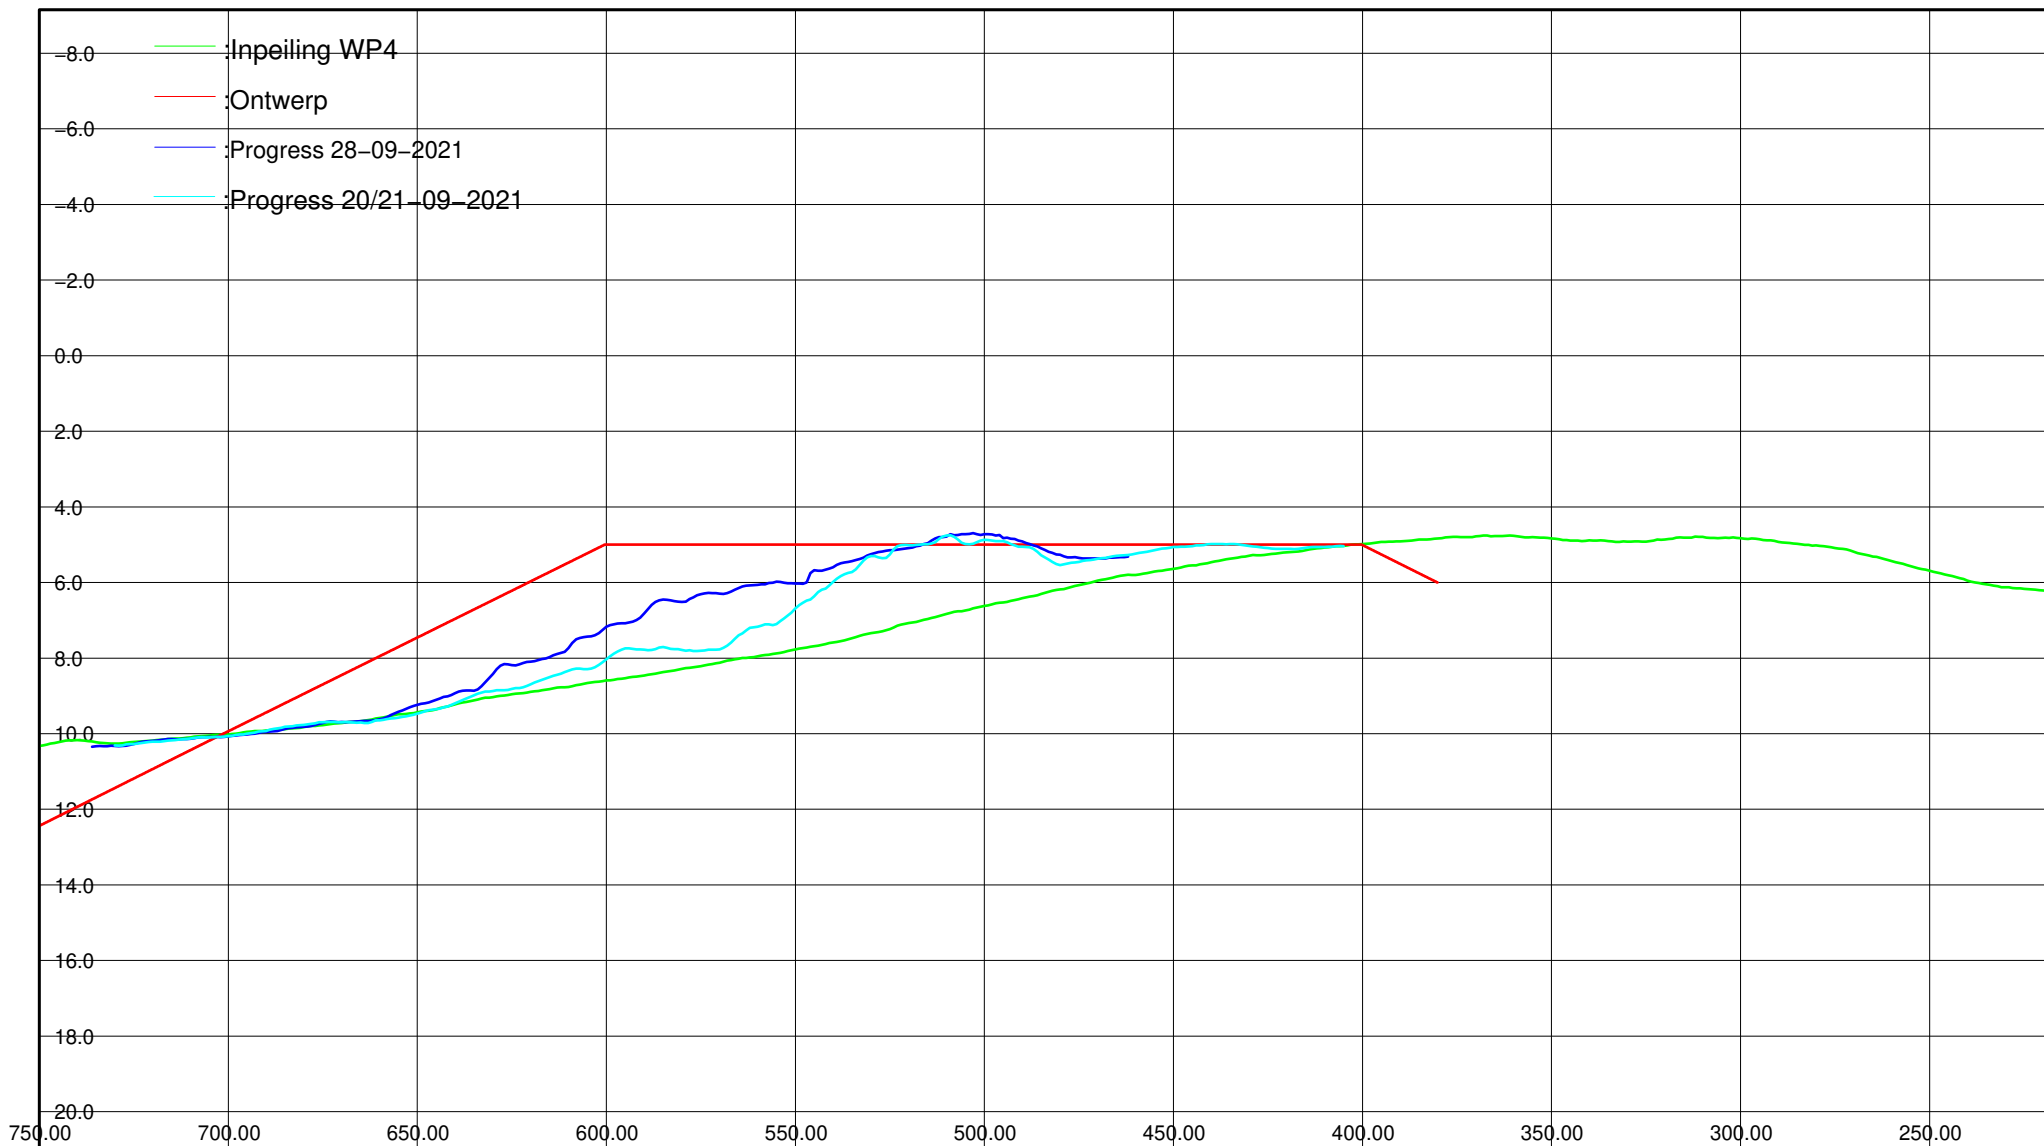

Kustlijnzorg Texel

WP4 – Texel zuid vooroever inpeiling + ontwerp

Getekend	ASCR	par	d.d. 20210928	Project nr Boskalis: 11E040511
Gecontroleerd	PHAF	par	d.d. 20210928	Project nr klant: 311.47.147
Vrijgegeven	LMAS	par	d.d. 20210928	Formaat : A4

Status : Ter Informatie

Versie: 0


Pagina : 6


Lijn nr : 14600

Horizontaal 1:2000

Verticaal 1: 200

 **Boskalis**

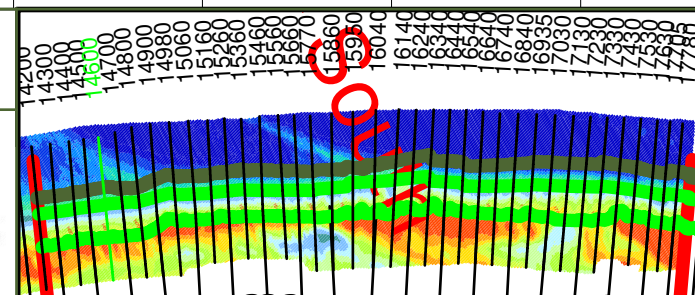

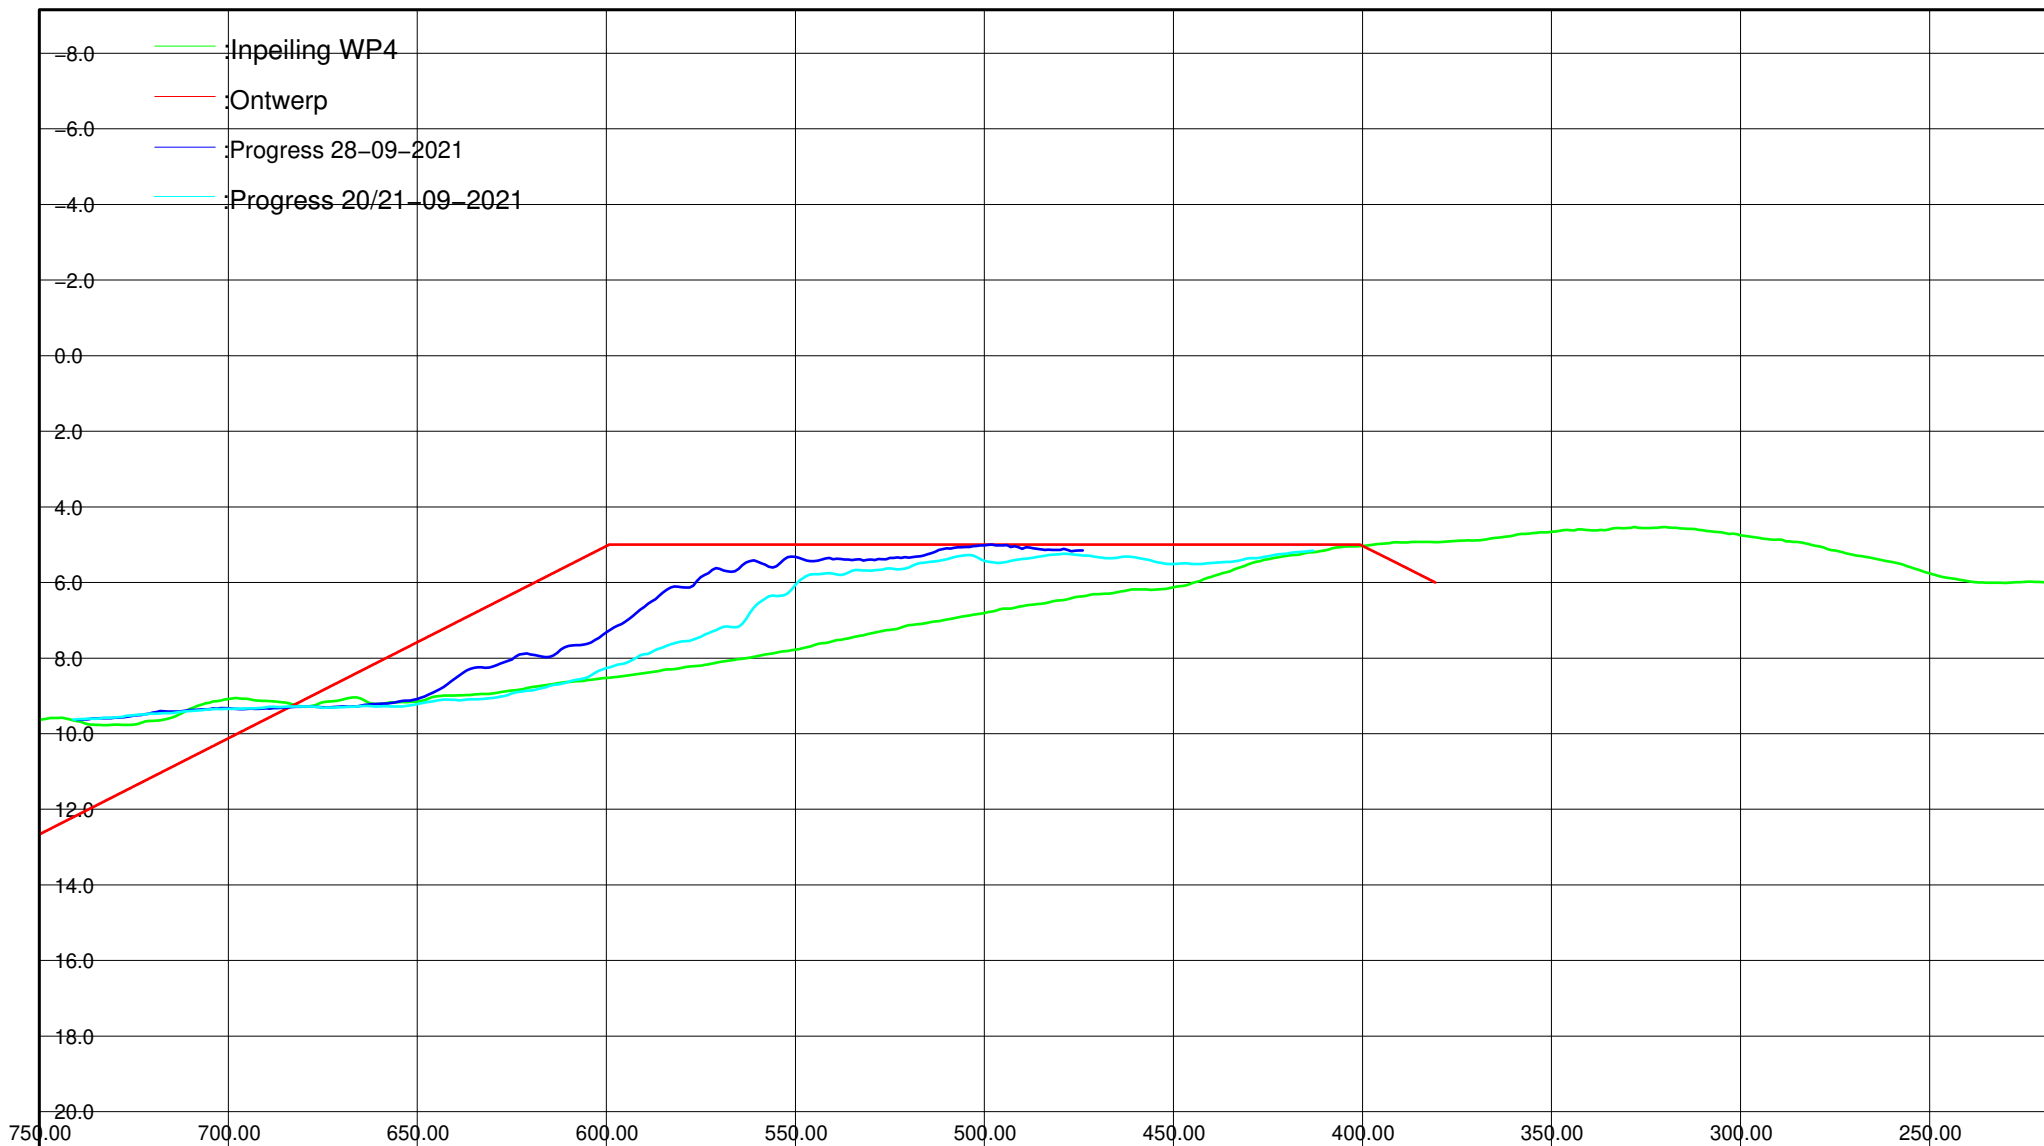

Kustlijnzorg Texel

WP4 – Texel zuid vooroever inpeiling + ontwerp

Getekend	ASCR	par	d.d. 20210928	Project nr Boskalis: 11E040511
Gecontroleerd	PHAF	par	d.d. 20210928	Project nr klant: 311.47.147
Vrijgegeven	LMAS	par	d.d. 20210928	Formaat : A4

Status : Ter Informatie

Versie: 0


Pagina : 7


Lijn nr : 14700

Horizontaal 1:2000

Verticaal 1: 200

 **Boskalis**

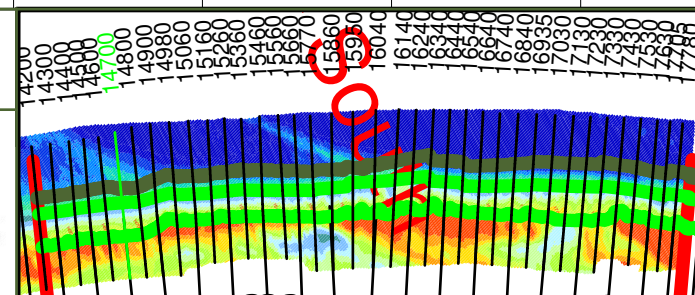

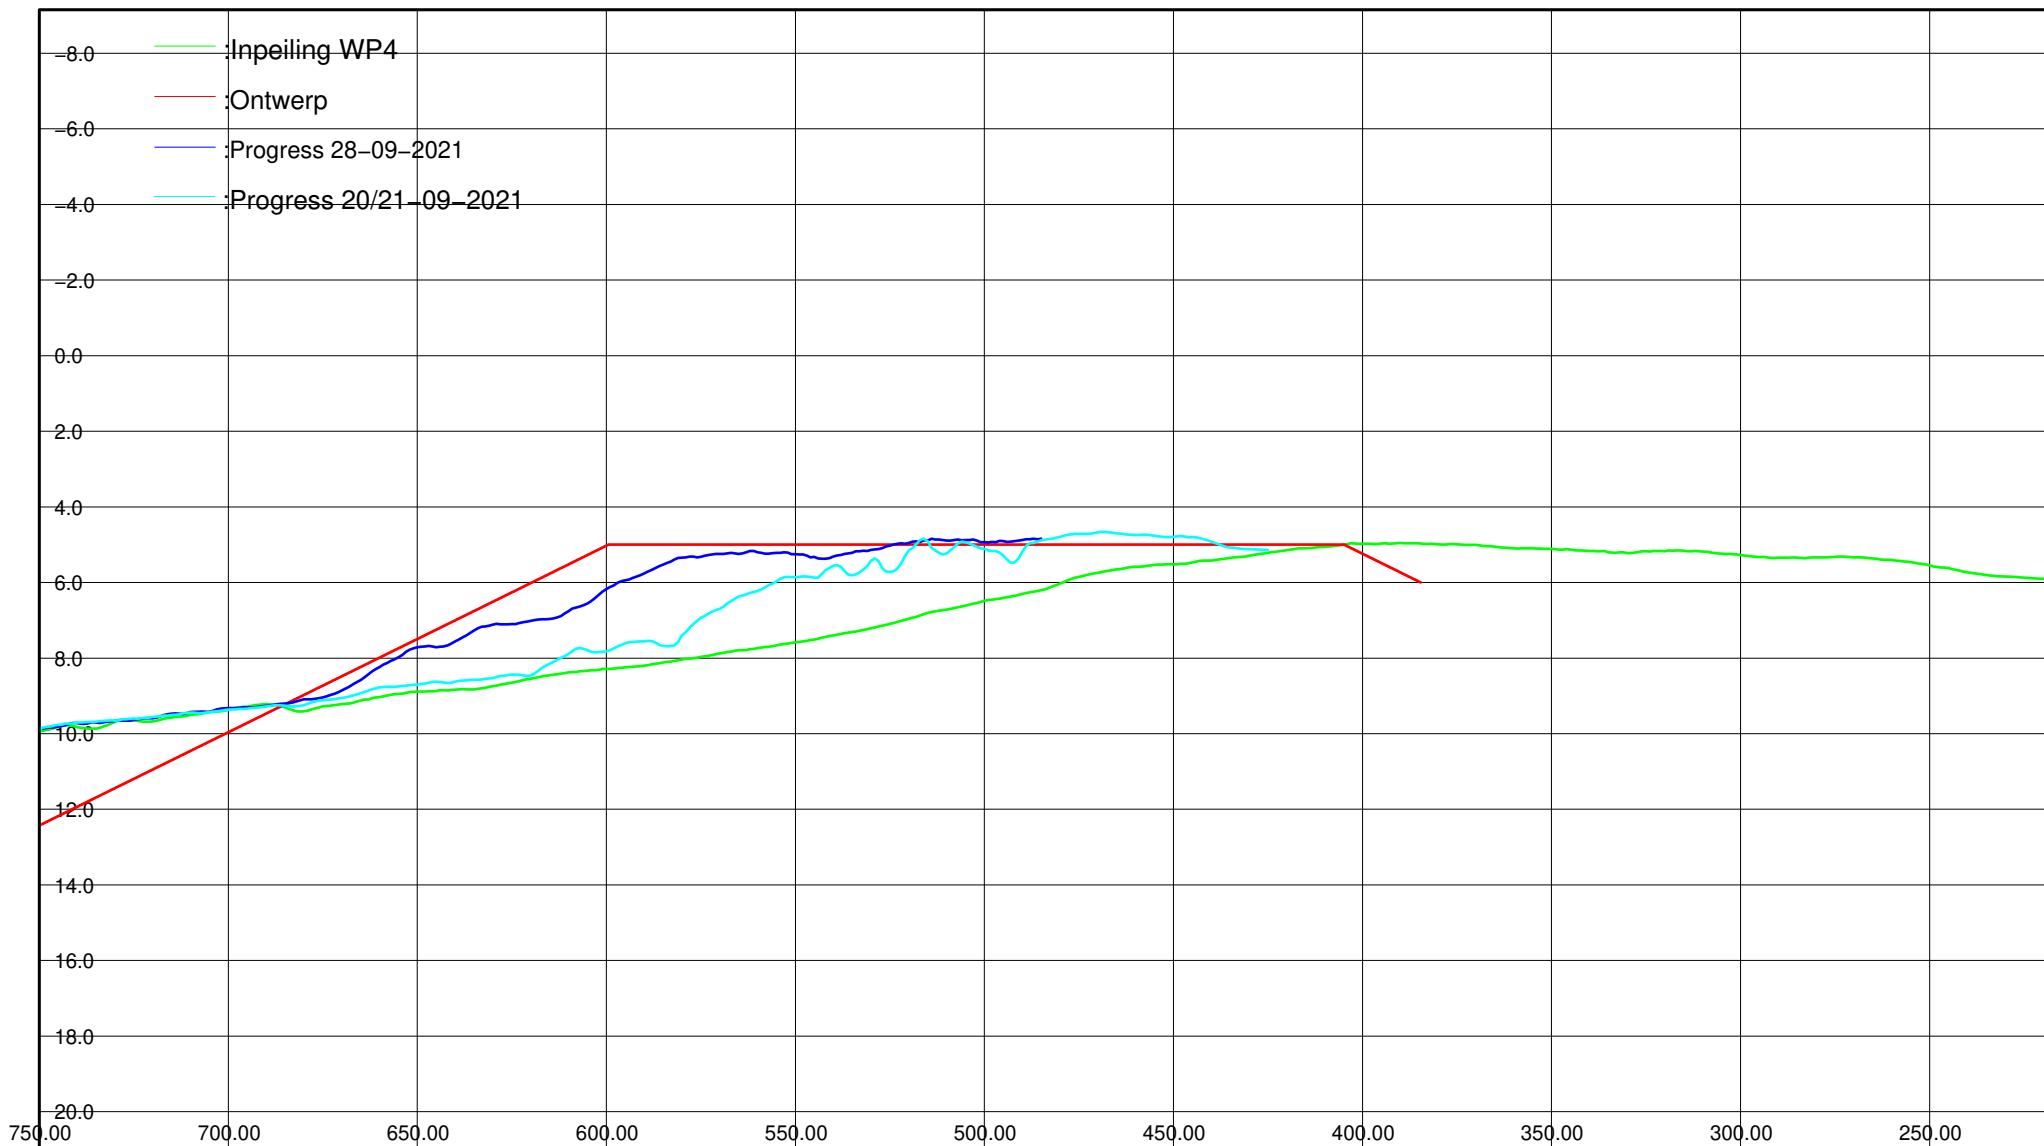

Kustlijnzorg Texel

WP4 – Texel zuid vooroever inpeiling + ontwerp

Getekend	ASCR	par	d.d. 20210928	Project nr Boskalis: 11E040511
Gecontroleerd	PHAF	par	d.d. 20210928	Project nr klant: 311.47.147
Vrijgegeven	LMAS	par	d.d. 20210928	Formaat : A4

Status : Ter Informatie

Versie: 0


Pagina : 8


Lijn nr : 14800

Horizontaal 1:2000

Verticaal 1: 200

 **Boskalis**

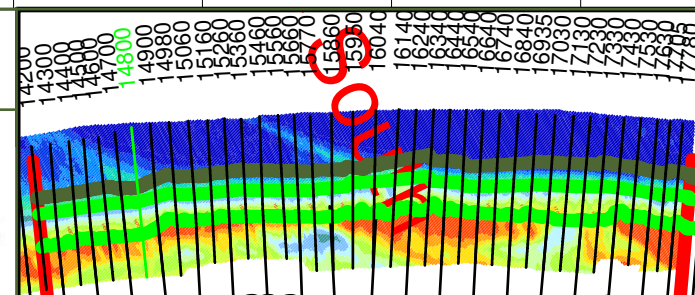

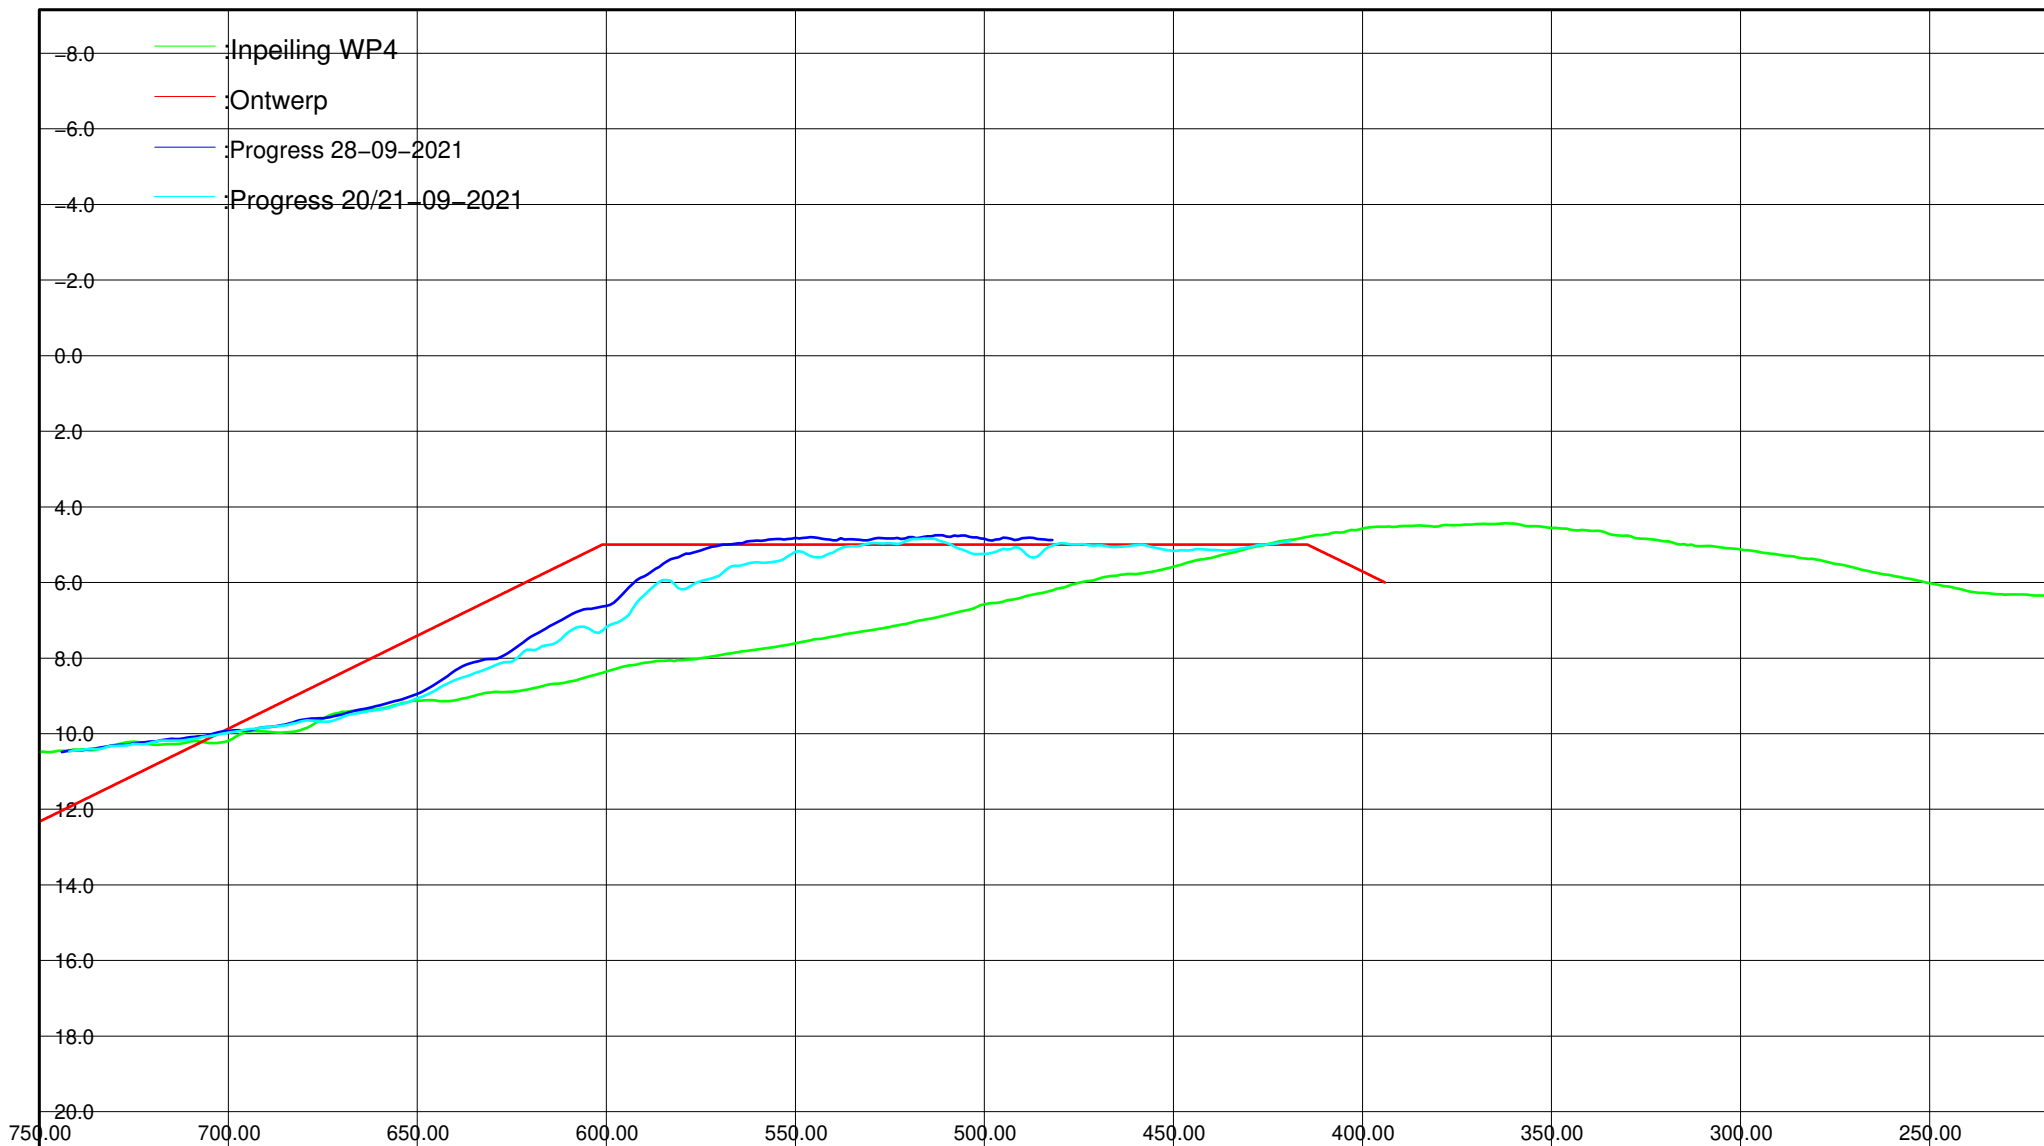

Kustlijnzorg Texel

WP4 – Texel zuid vooroever inpeiling + ontwerp

Getekend	ASCR	par	d.d. 20210928	Project nr Boskalis: 11E040511
Gecontroleerd	PHAF	par	d.d. 20210928	Project nr klant: 311.47.147
Vrijgegeven	LMAS	par	d.d. 20210928	Formaat : A4

Status : Ter Informatie

Versie: 0


Pagina : 9


Lijn nr : 14900

Horizontaal 1:2000

Verticaal 1: 200

 **Boskalis**

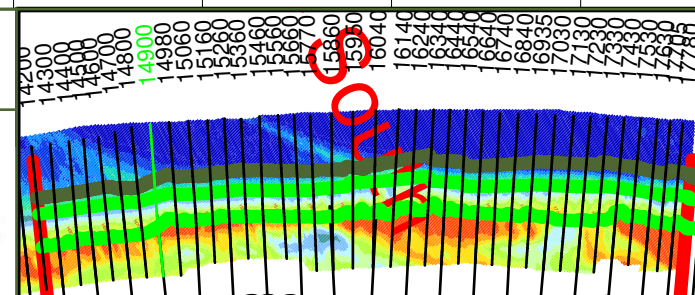

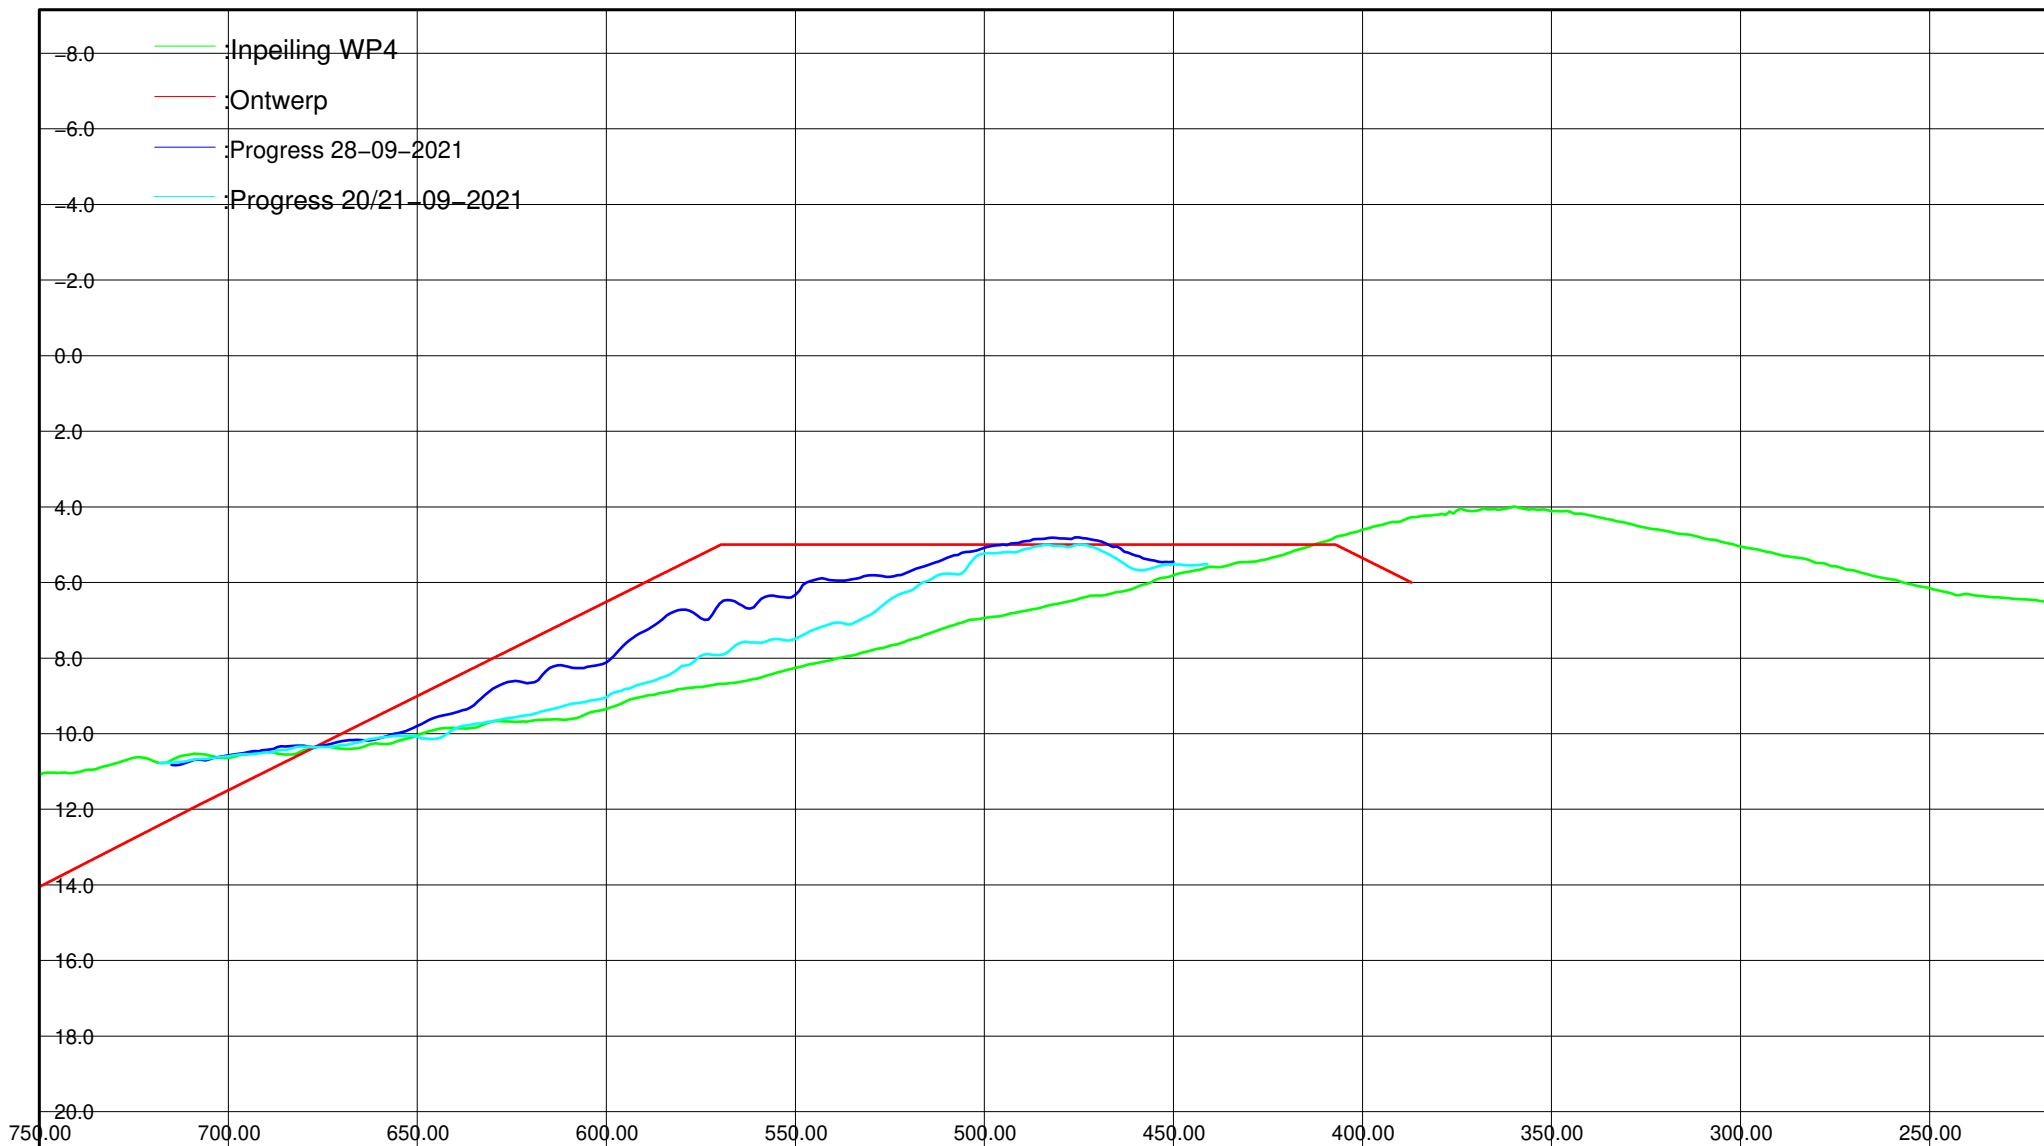

Kustlijnzorg Texel

WP4 – Texel zuid vooroever inpeiling + ontwerp

Getekend	ASCR	par	d.d. 20210928	Project nr Boskalis: 11E040511
Gecontroleerd	PHAF	par	d.d. 20210928	Project nr klant: 311.47.147
Vrijgegeven	LMAS	par	d.d. 20210928	Formaat : A4

Status : Ter Informatie

Versie: 0


Pagina : 10


Lijn nr : 14980

Horizontaal 1:2000

Verticaal 1: 200

 **Boskalis**

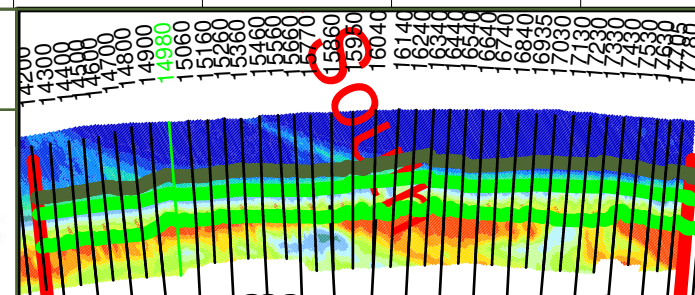

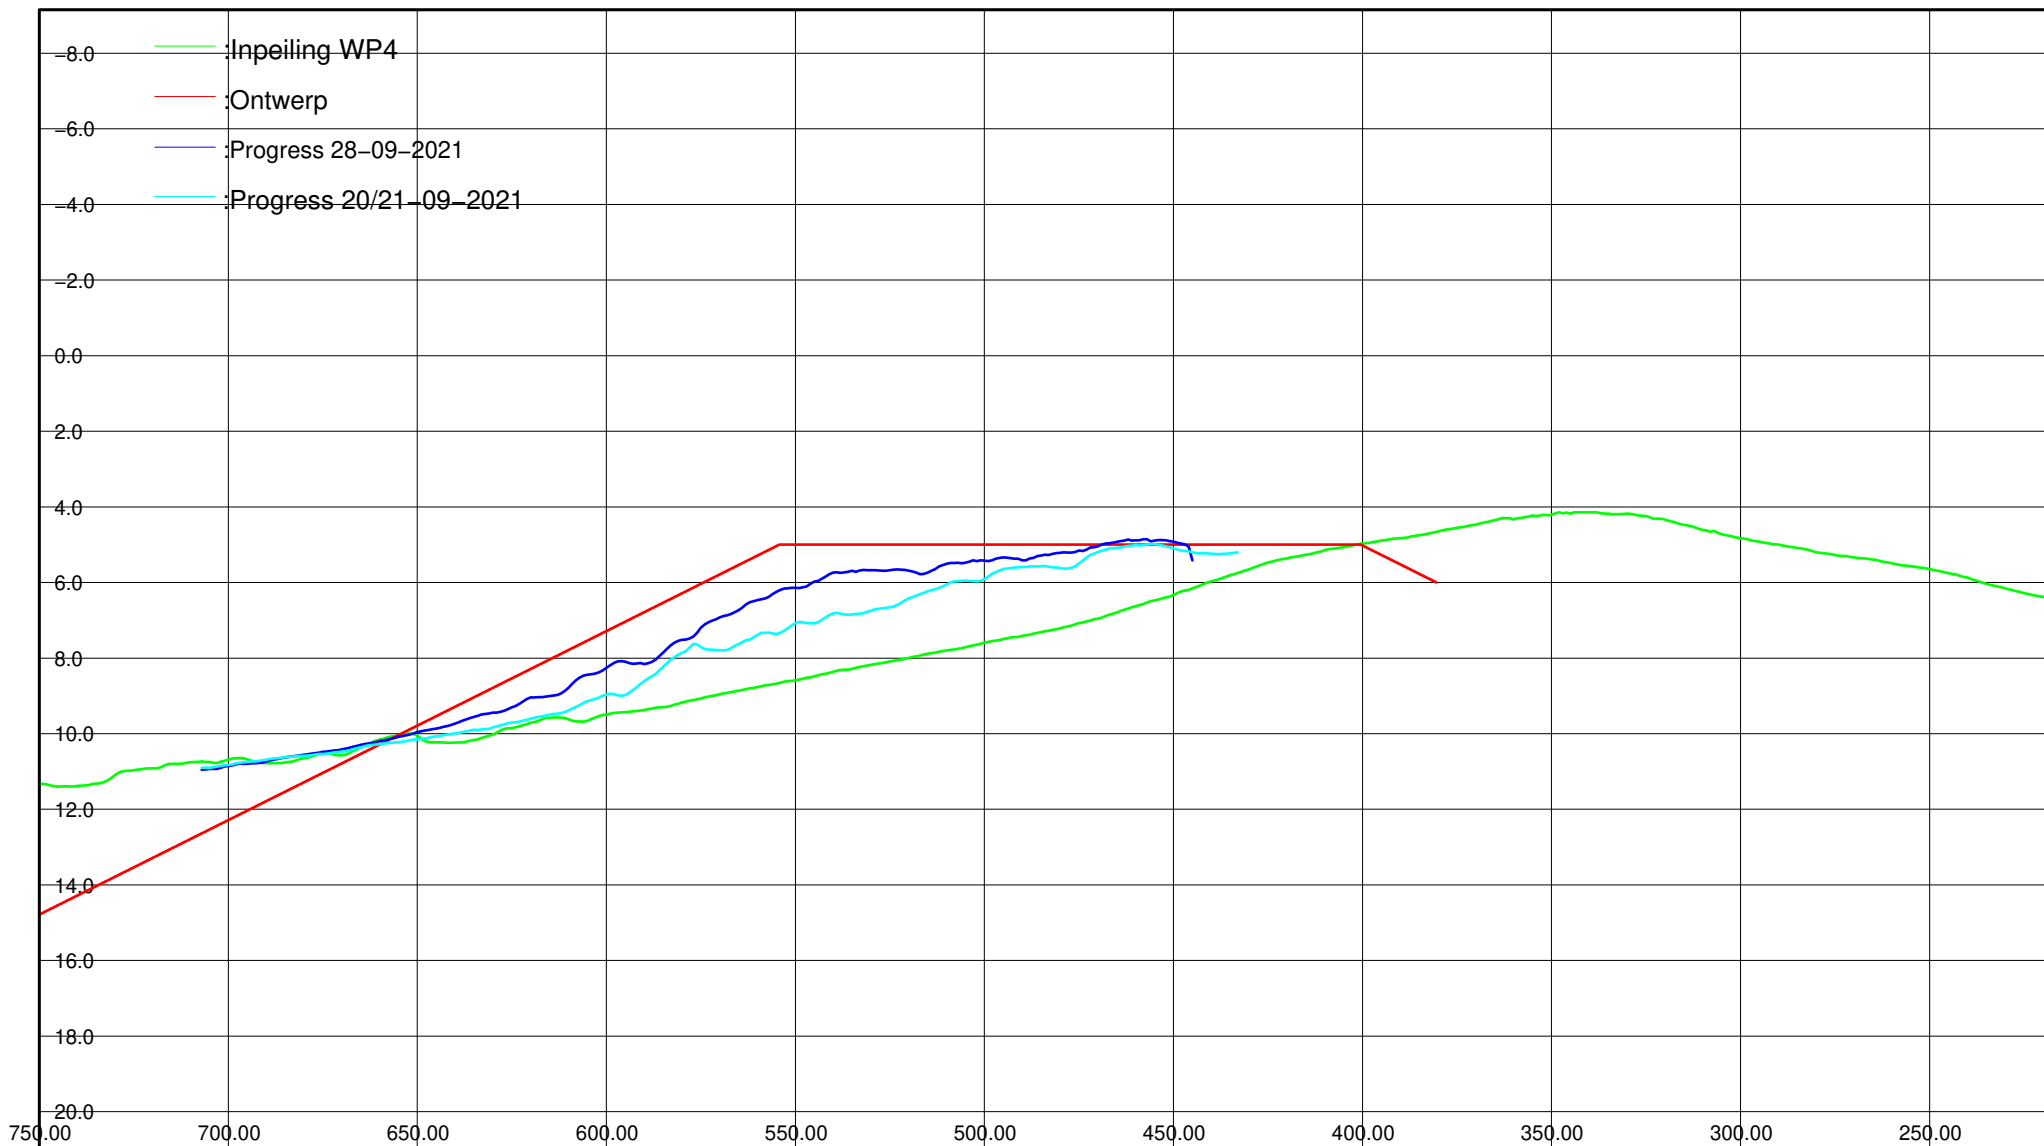

Kustlijnzorg Texel

WP4 – Texel zuid vooroever inpeiling + ontwerp

Getekend	ASCR	par	d.d. 20210928	Project nr Boskalis: 11E040511
Gecontroleerd	PHAF	par	d.d. 20210928	Project nr klant: 311.47.147
Vrijgegeven	LMAS	par	d.d. 20210928	Formaat : A4

Status : Ter Informatie

Versie: 0


Pagina : 11


Lijn nr : 15060

Horizontaal 1:2000

Verticaal 1: 200

 **Boskalis**

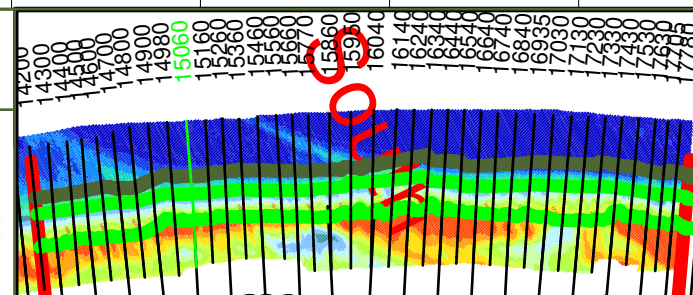

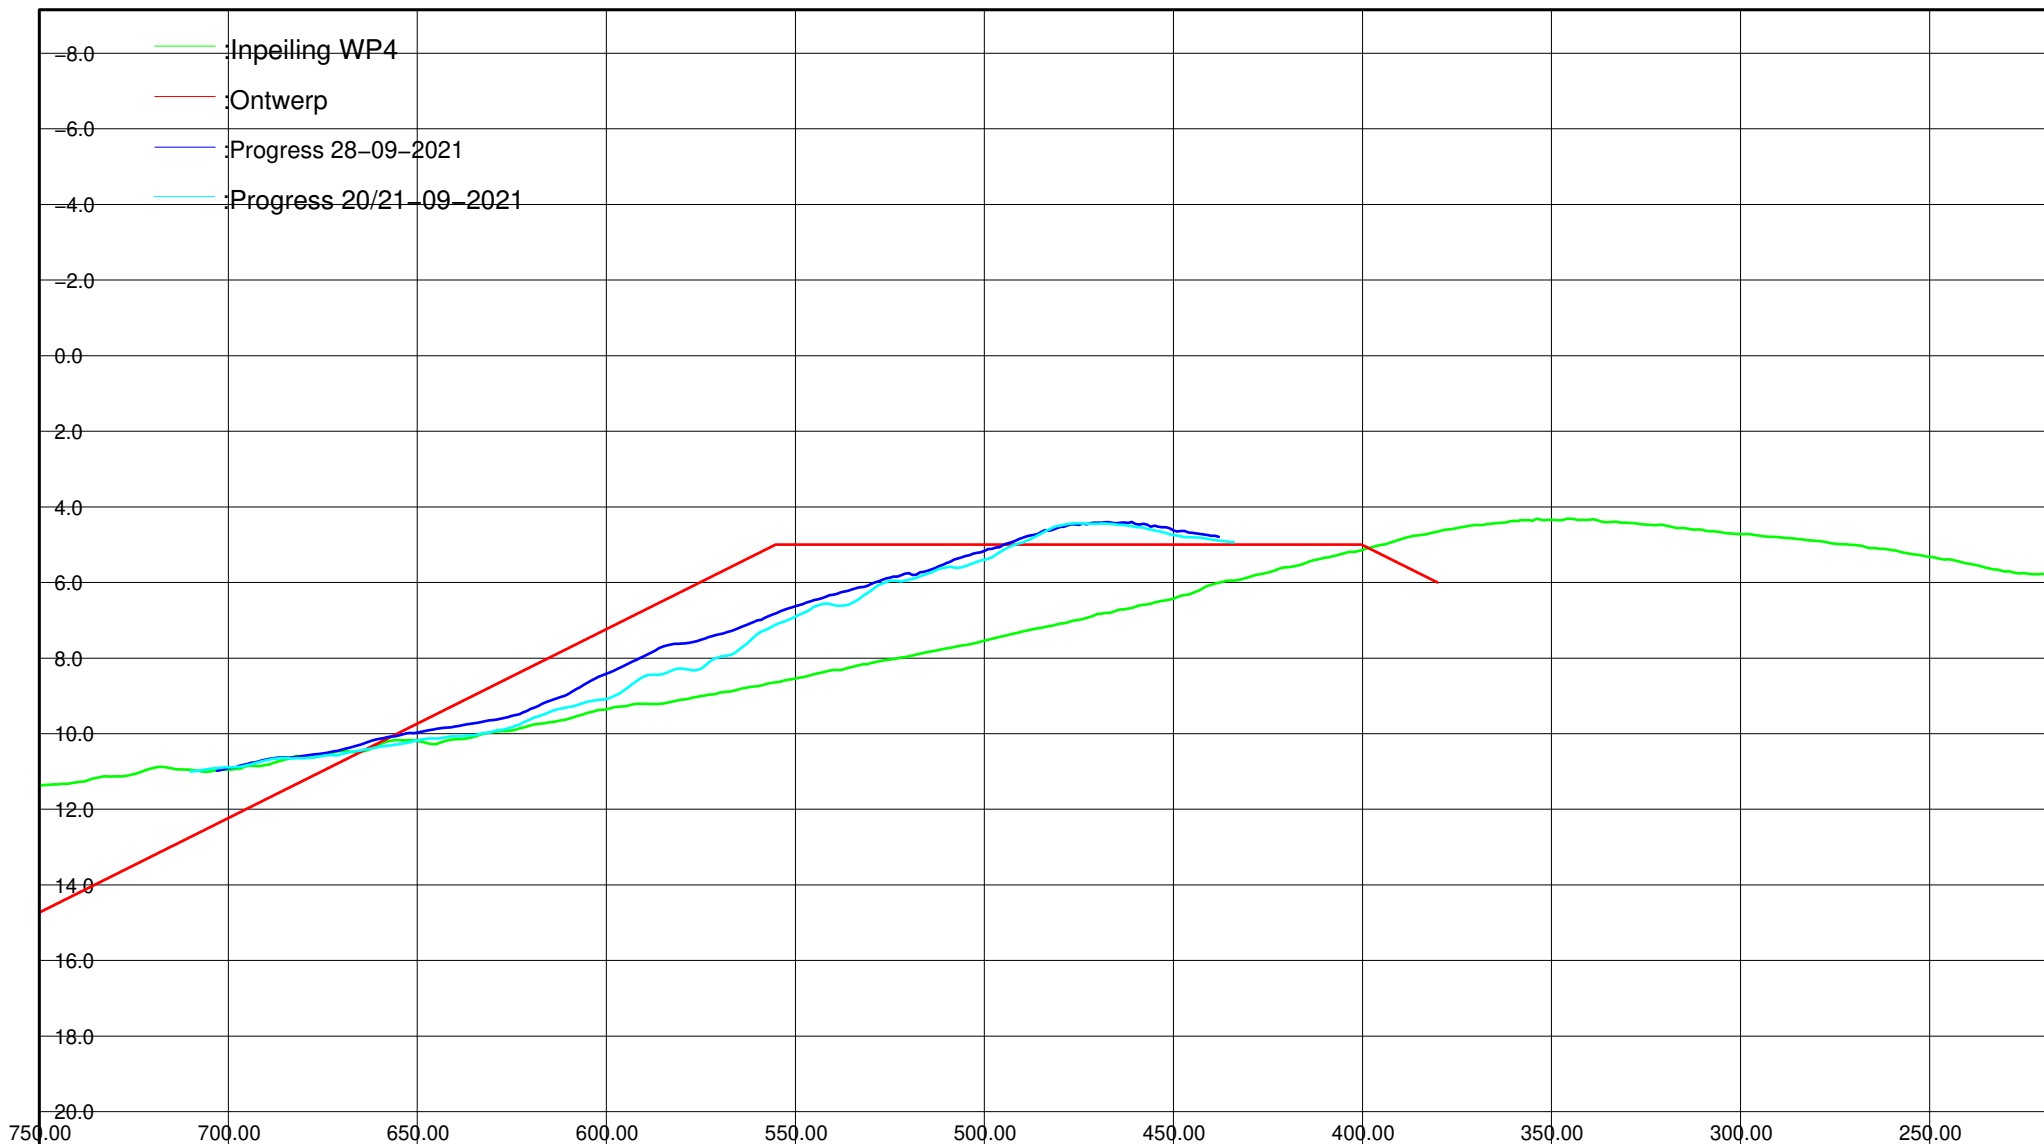

Kustlijnzorg Texel

WP4 – Texel zuid vooroever inpeiling + ontwerp

Getekend	ASCR	par	d.d. 20210928	Project nr Boskalis: 11E040511
Gecontroleerd	PHAF	par	d.d. 20210928	Project nr klant: 311.47.147
Vrijgegeven	LMAS	par	d.d. 20210928	Formaat : A4

Status : Ter Informatie

Versie: 0


Pagina : 12


Lijn nr : 15160

Horizontaal 1:2000

Verticaal 1: 200

 **Boskalis**

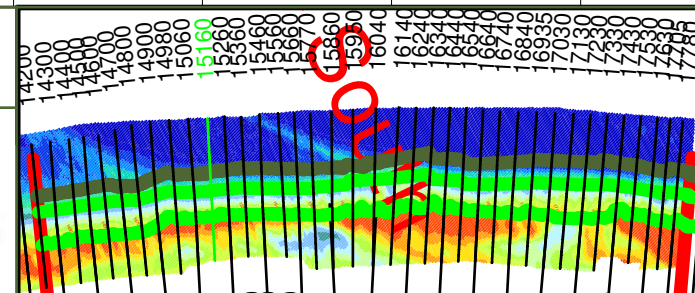

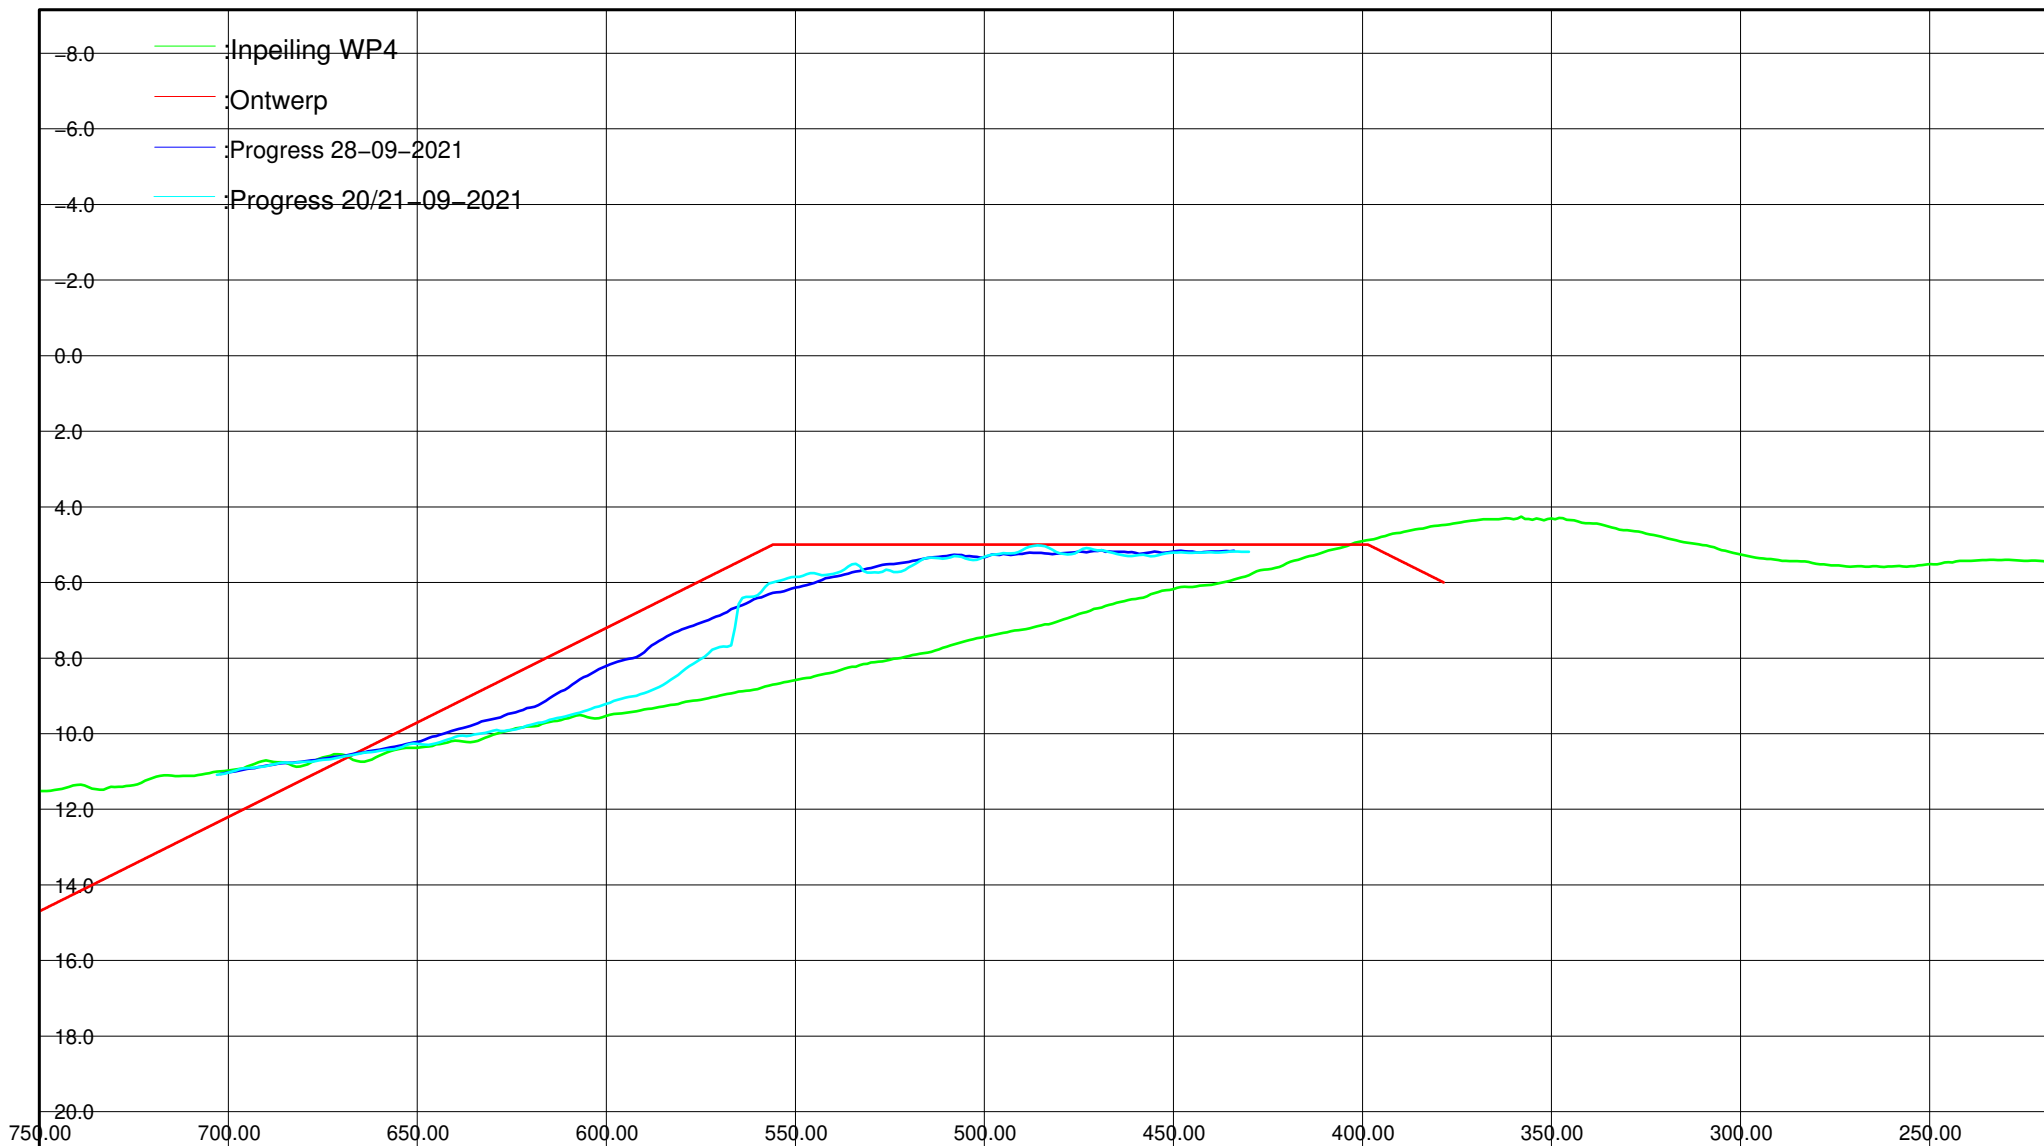

Kustlijnzorg Texel

WP4 – Texel zuid vooroever inpeiling + ontwerp

Getekend	ASCR	par	d.d. 20210928	Project nr Boskalis: 11E040511
Gecontroleerd	PHAF	par	d.d. 20210928	Project nr klant: 311.47.147
Vrijgegeven	LMAS	par	d.d. 20210928	Formaat : A4

Status : Ter Informatie

Versie: 0


Pagina : 13


Lijn nr : 15260

Horizontaal 1:2000

Verticaal 1: 200

 **Boskalis**

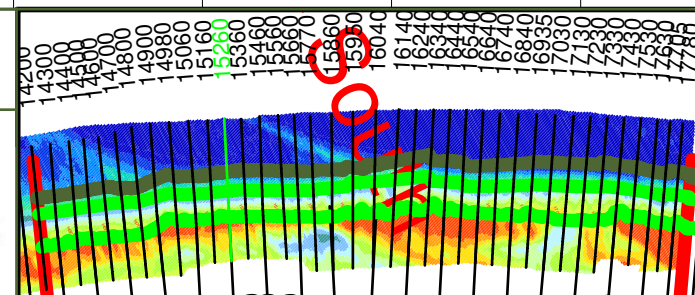

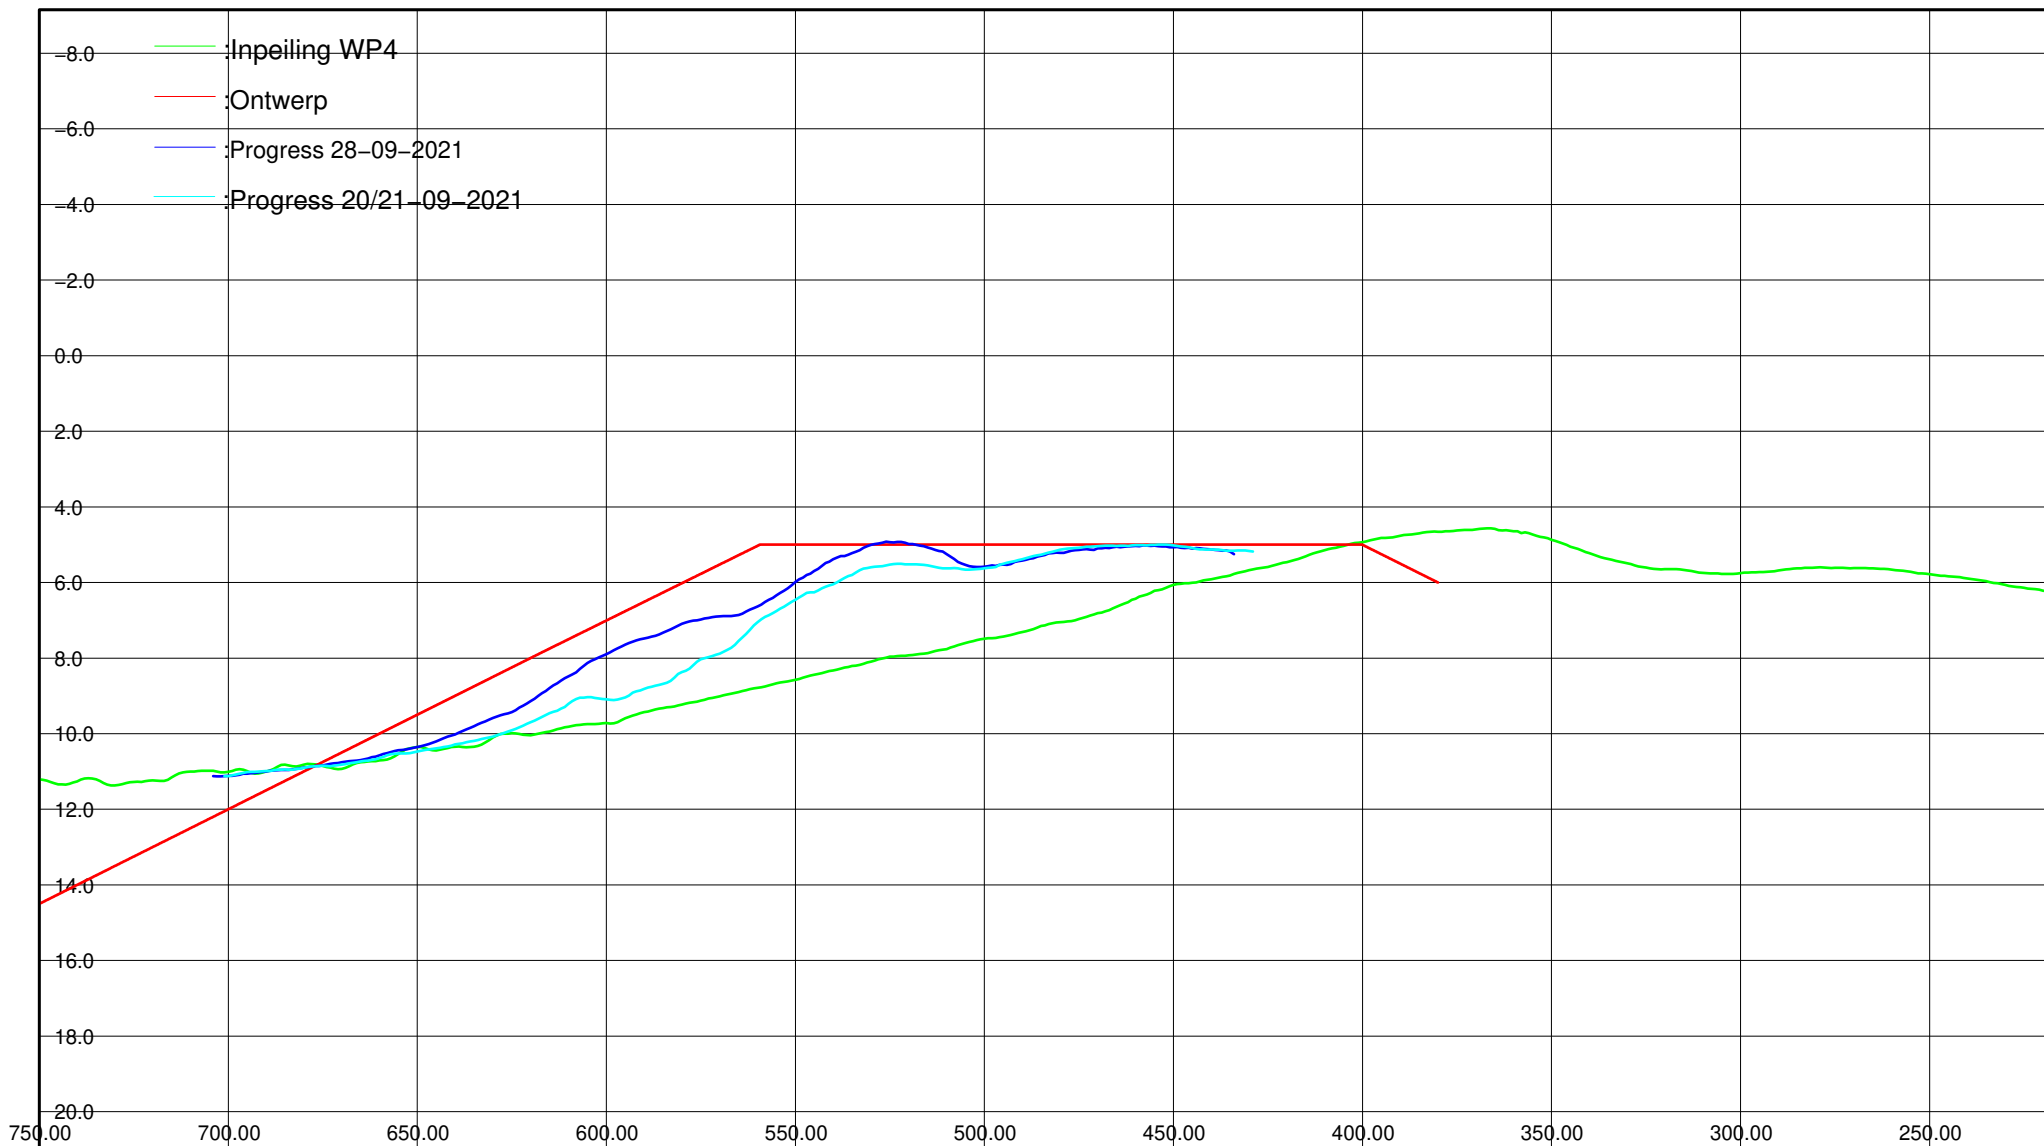

Kustlijnzorg Texel

WP4 – Texel zuid vooroever inpeiling + ontwerp

Getekend	ASCR	par	d.d. 20210928	Project nr Boskalis: 11E040511
Gecontroleerd	PHAF	par	d.d. 20210928	Project nr klant: 311.47.147
Vrijgegeven	LMAS	par	d.d. 20210928	Formaat : A4

Status : Ter Informatie

Versie: 0


Pagina : 14


Lijn nr : 15360

Horizontaal 1:2000

Verticaal 1: 200

 **Boskalis**

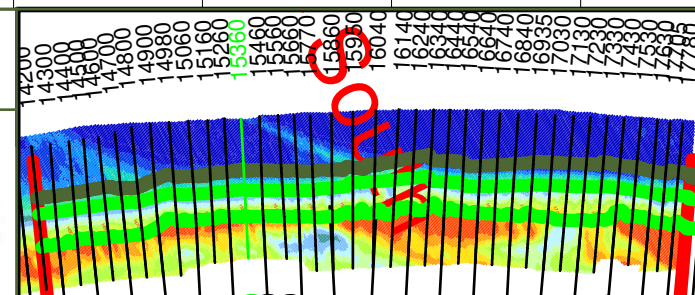

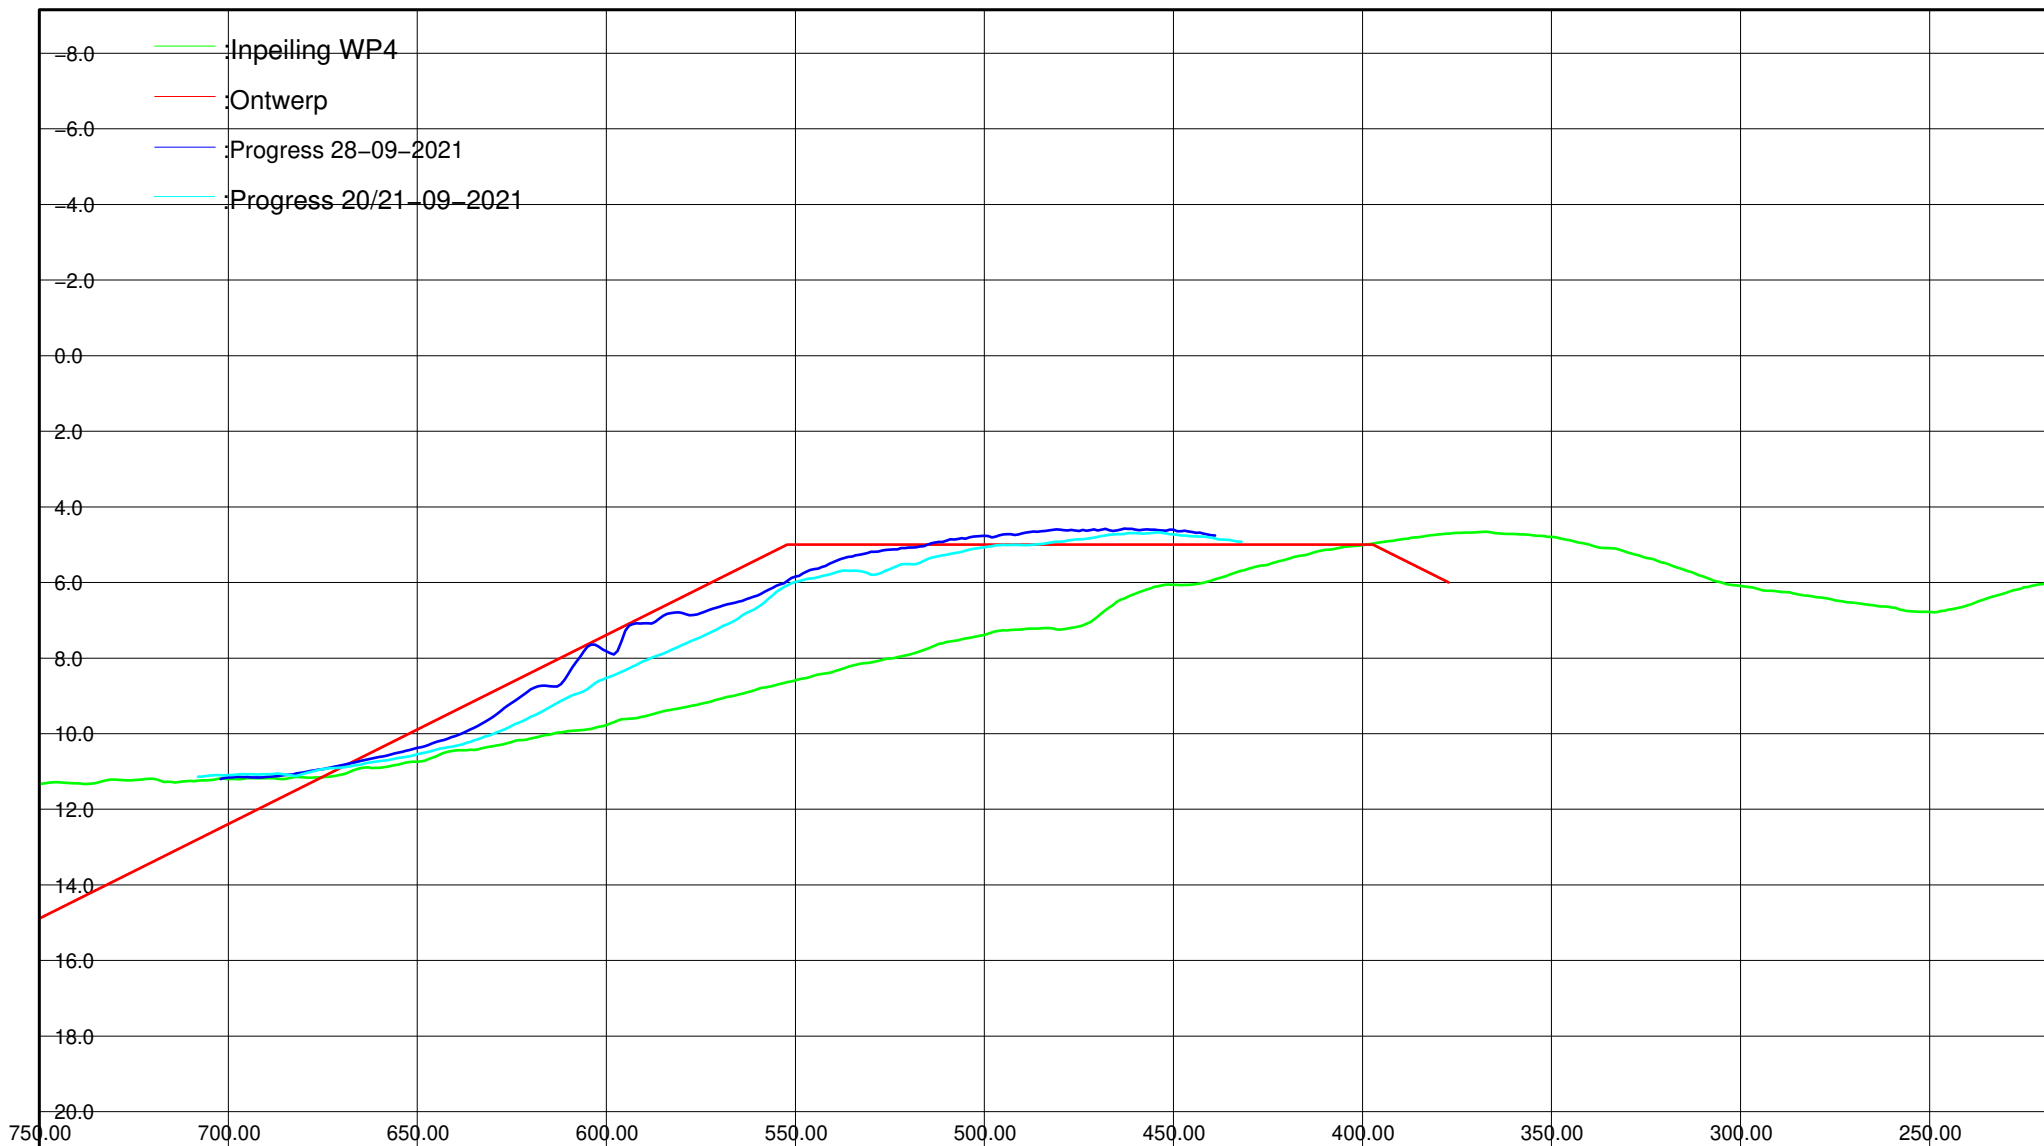

Kustlijnzorg Texel

WP4 – Texel zuid vooroever inpeiling + ontwerp

Getekend	ASCR	par	d.d. 20210928	Project nr Boskalis: 11E040511
Gecontroleerd	PHAF	par	d.d. 20210928	Project nr klant: 311.47.147
Vrijgegeven	LMAS	par	d.d. 20210928	Formaat : A4

Status : Ter Informatie

Versie: 0


Pagina : 15


Lijn nr : 15460

Horizontaal 1:2000

Verticaal 1: 200

 **Boskalis**

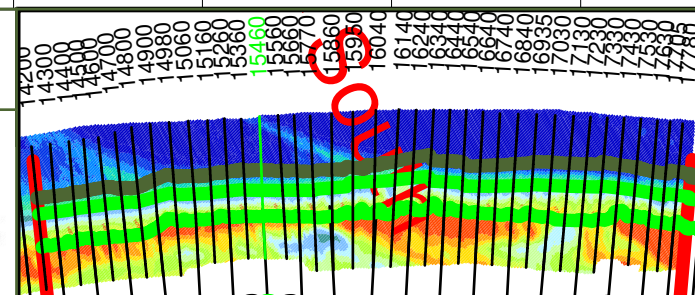

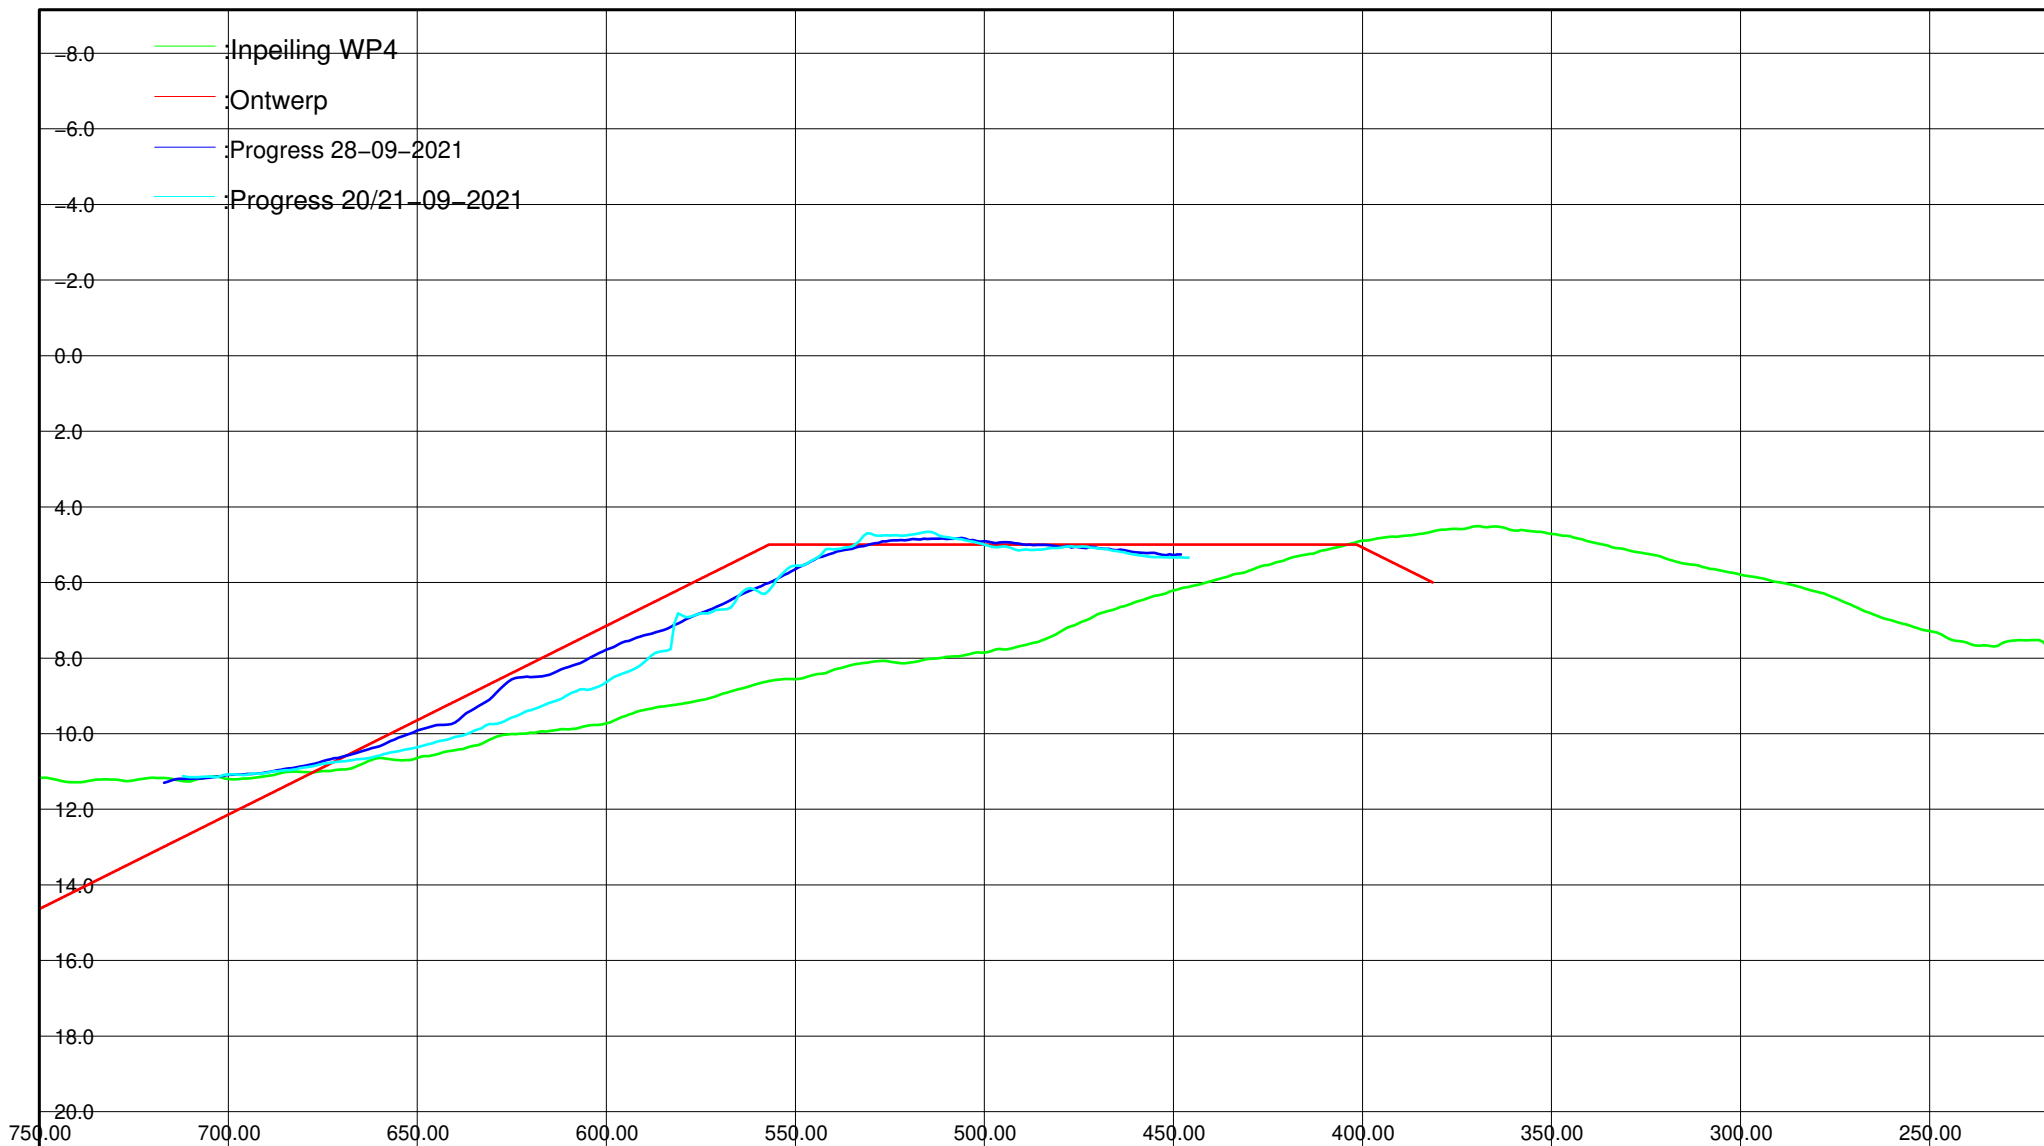

Kustlijnzorg Texel

WP4 – Texel zuid vooroever inpeiling + ontwerp

Getekend	ASCR	par	d.d. 20210928	Project nr Boskalis: 11E040511
Gecontroleerd	PHAF	par	d.d. 20210928	Project nr klant: 311.47.147
Vrijgegeven	LMAS	par	d.d. 20210928	Formaat : A4

Status : Ter Informatie

Versie: 0


Pagina : 16


Lijn nr : 15560

Horizontaal 1:2000

Verticaal 1: 200

 **Boskalis**

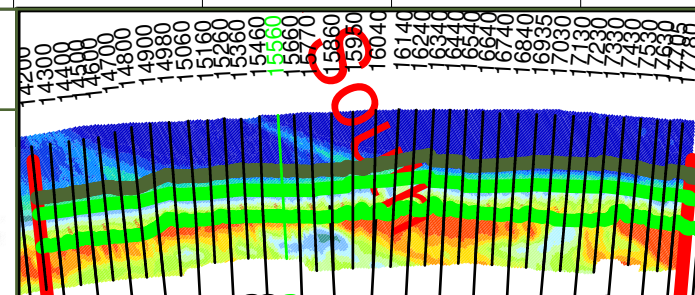

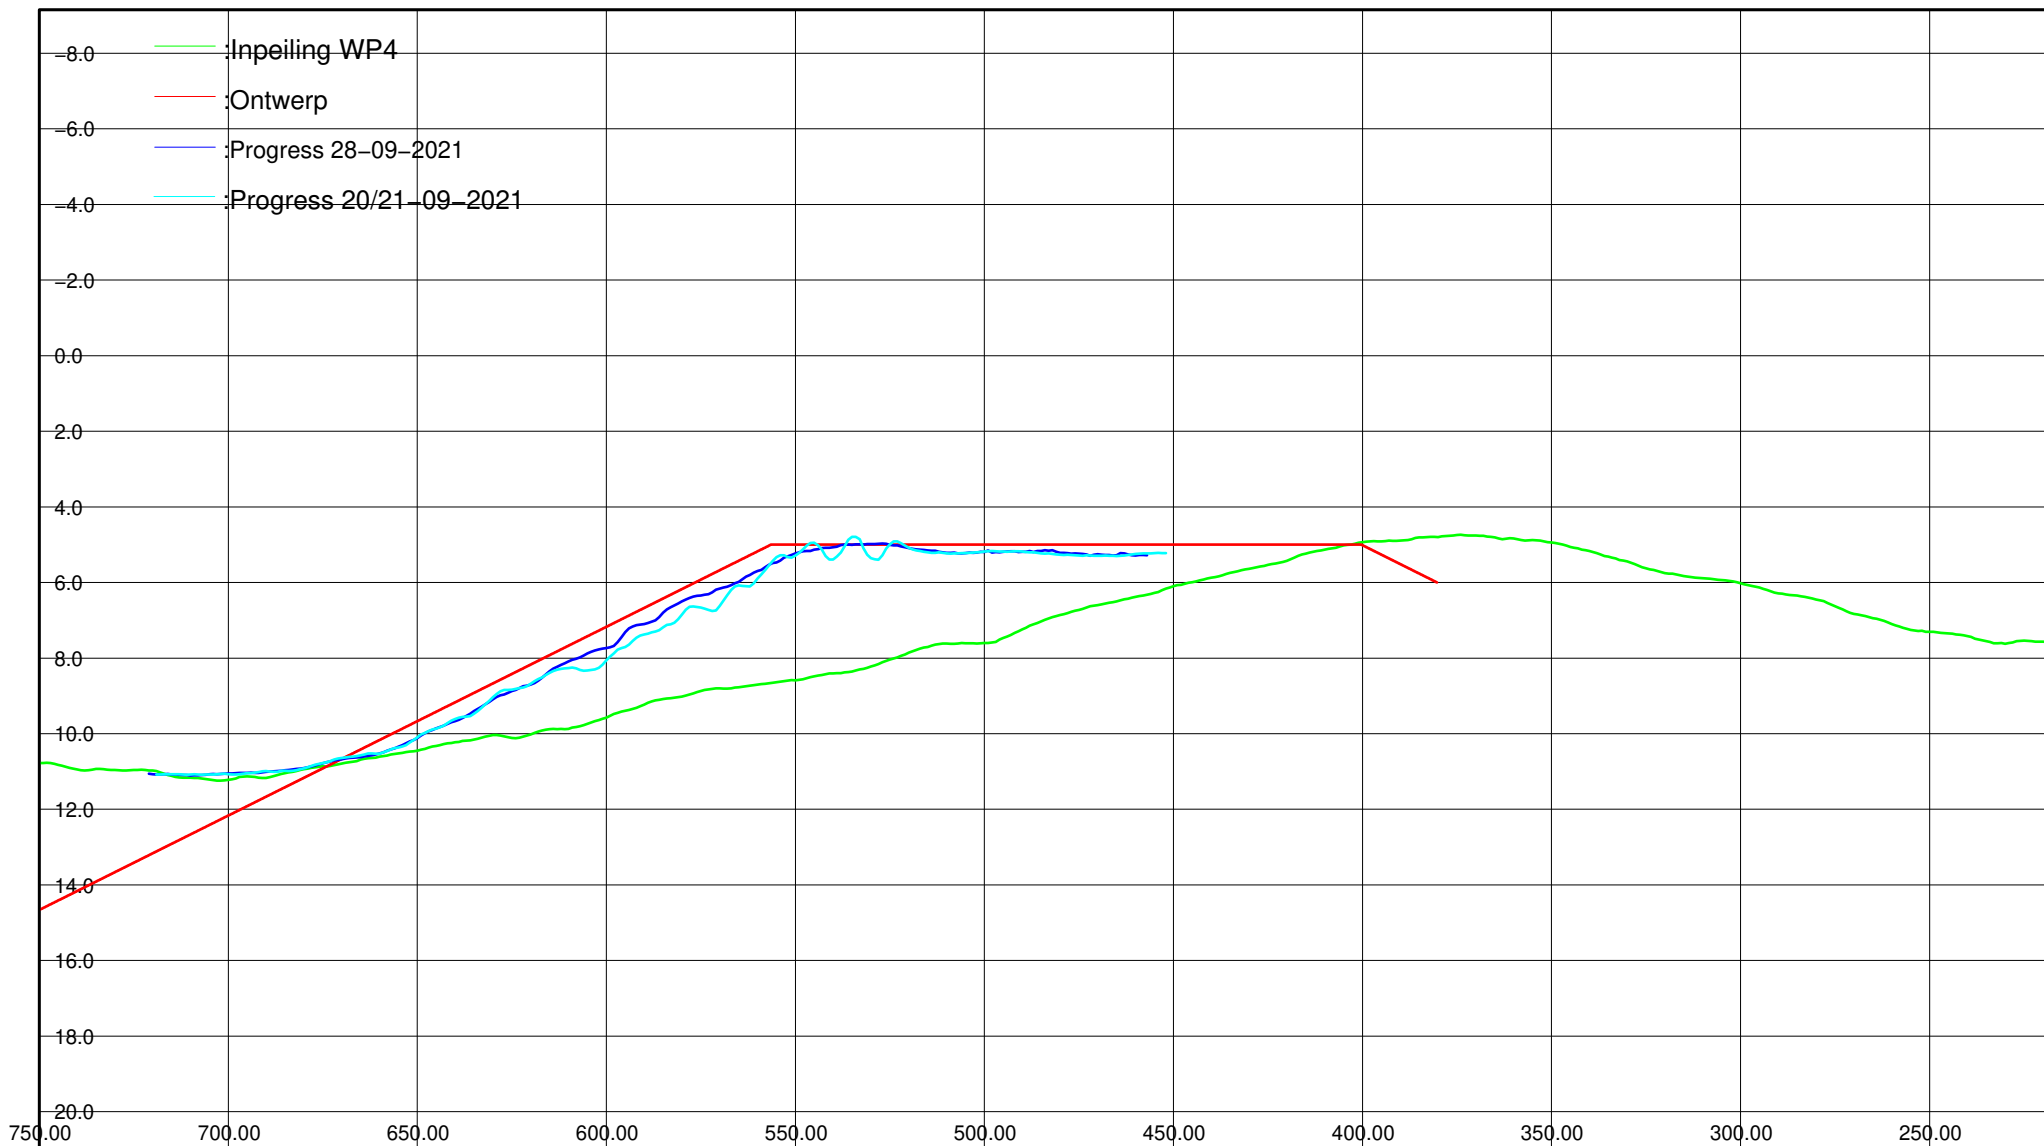

Kustlijnzorg Texel

WP4 – Texel zuid vooroever inpeiling + ontwerp

Getekend	ASCR	par	d.d. 20210928	Project nr Boskalis: 11E040511
Gecontroleerd	PHAF	par	d.d. 20210928	Project nr klant: 311.47.147
Vrijgegeven	LMAS	par	d.d. 20210928	Formaat : A4

Status : Ter Informatie

Versie: 0


Pagina : 17


Lijn nr : 15660

Horizontaal 1:2000

Verticaal 1: 200

 **Boskalis**

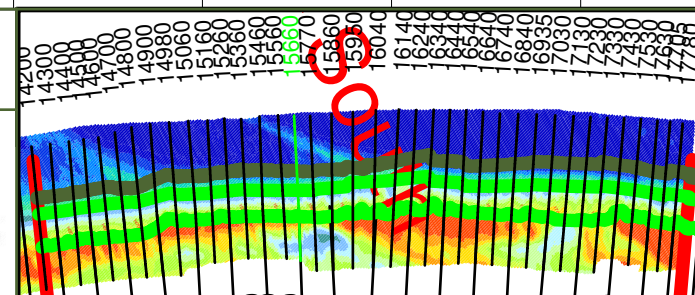

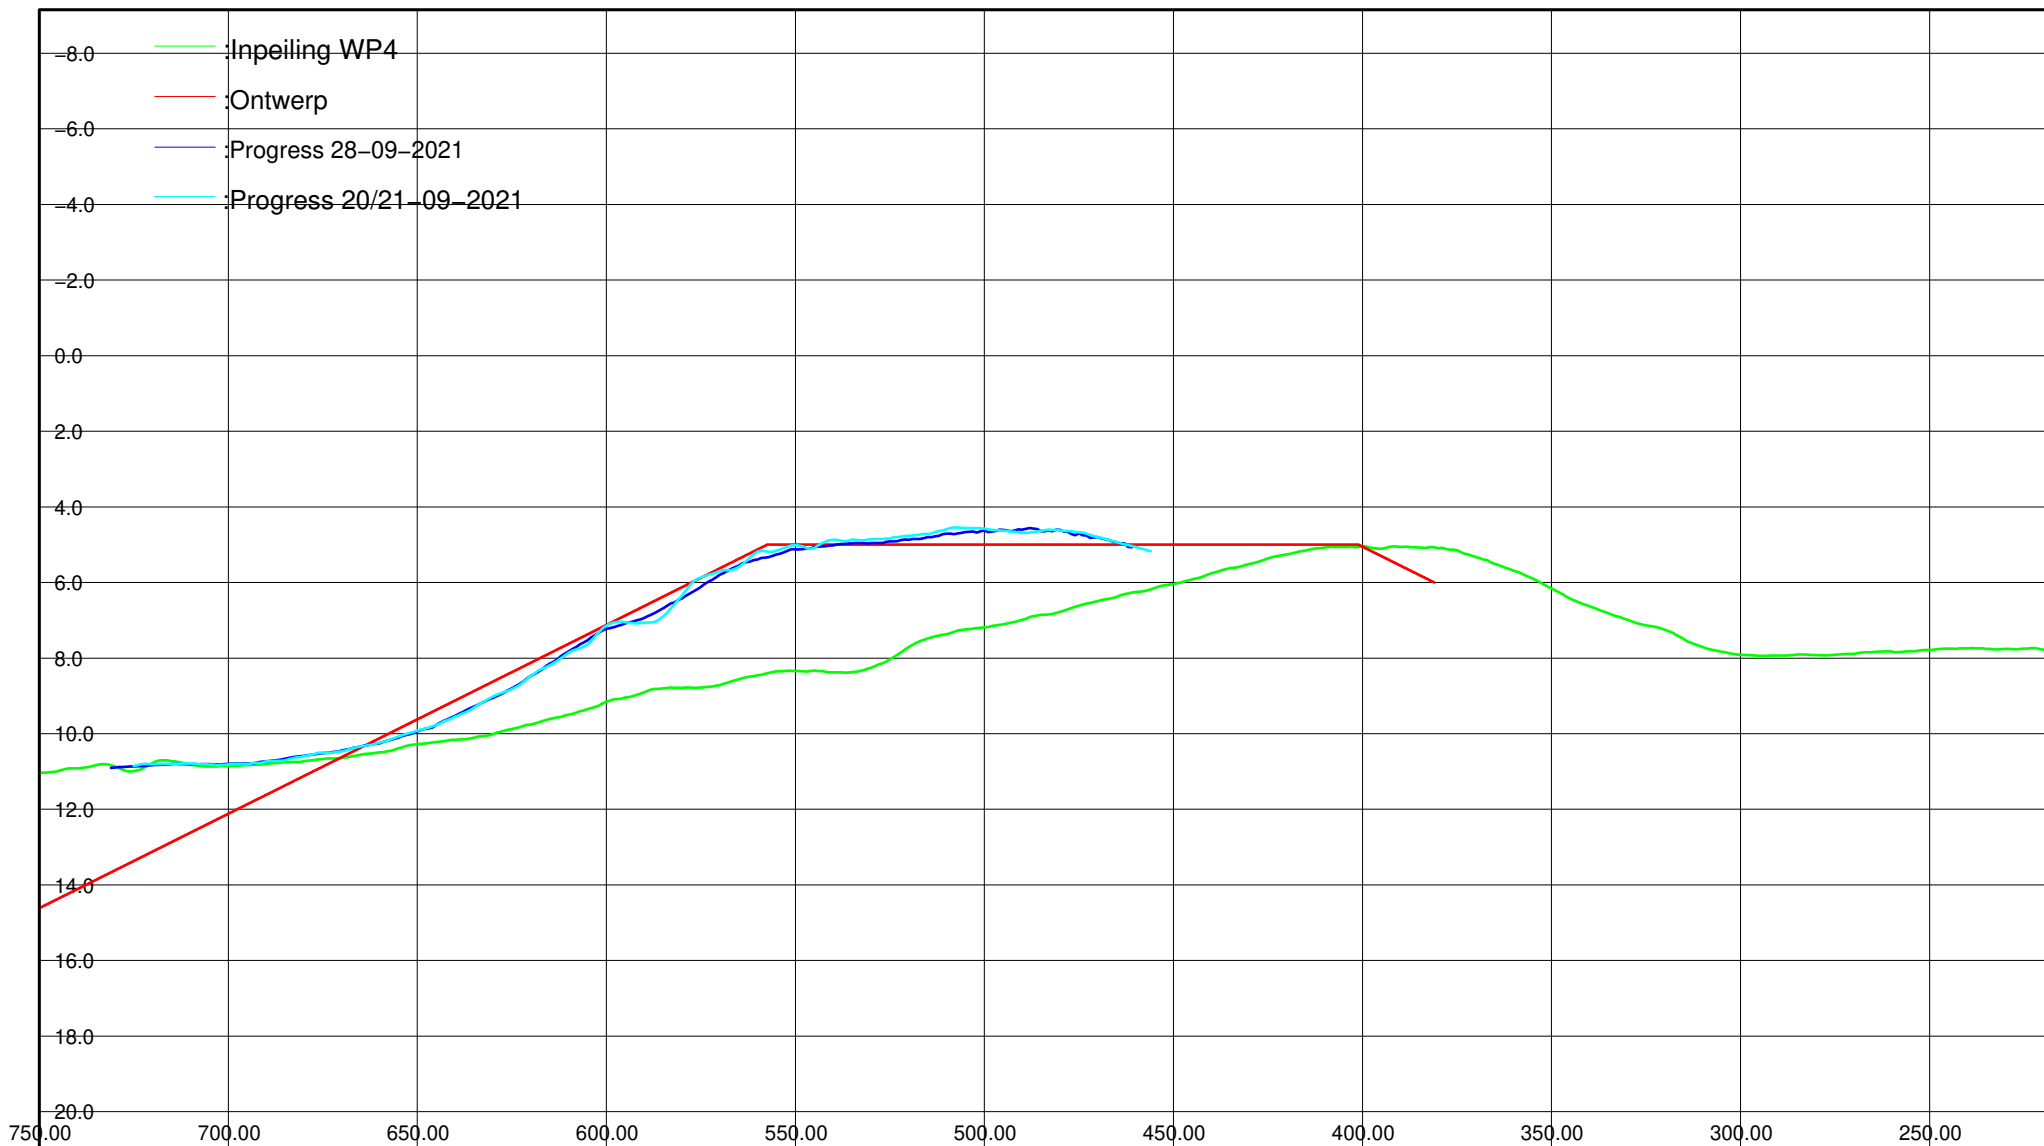

Kustlijnzorg Texel

WP4 – Texel zuid vooroever inpeiling + ontwerp

Getekend	ASCR	par	d.d. 20210928	Project nr Boskalis: 11E040511
Gecontroleerd	PHAF	par	d.d. 20210928	Project nr klant: 311.47.147
Vrijgegeven	LMAS	par	d.d. 20210928	Formaat : A4

Status : Ter Informatie


Versie: 0


Pagina : 18

Lijn nr : 15770

Horizontaal 1:2000

Verticaal 1: 200

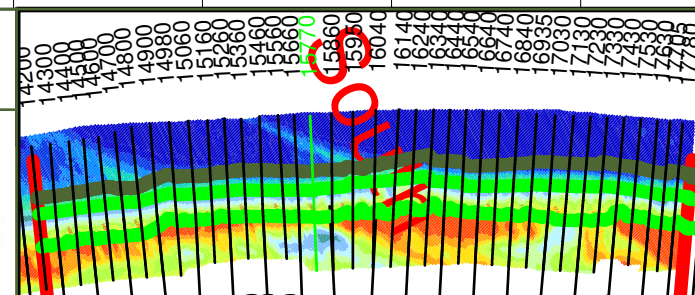

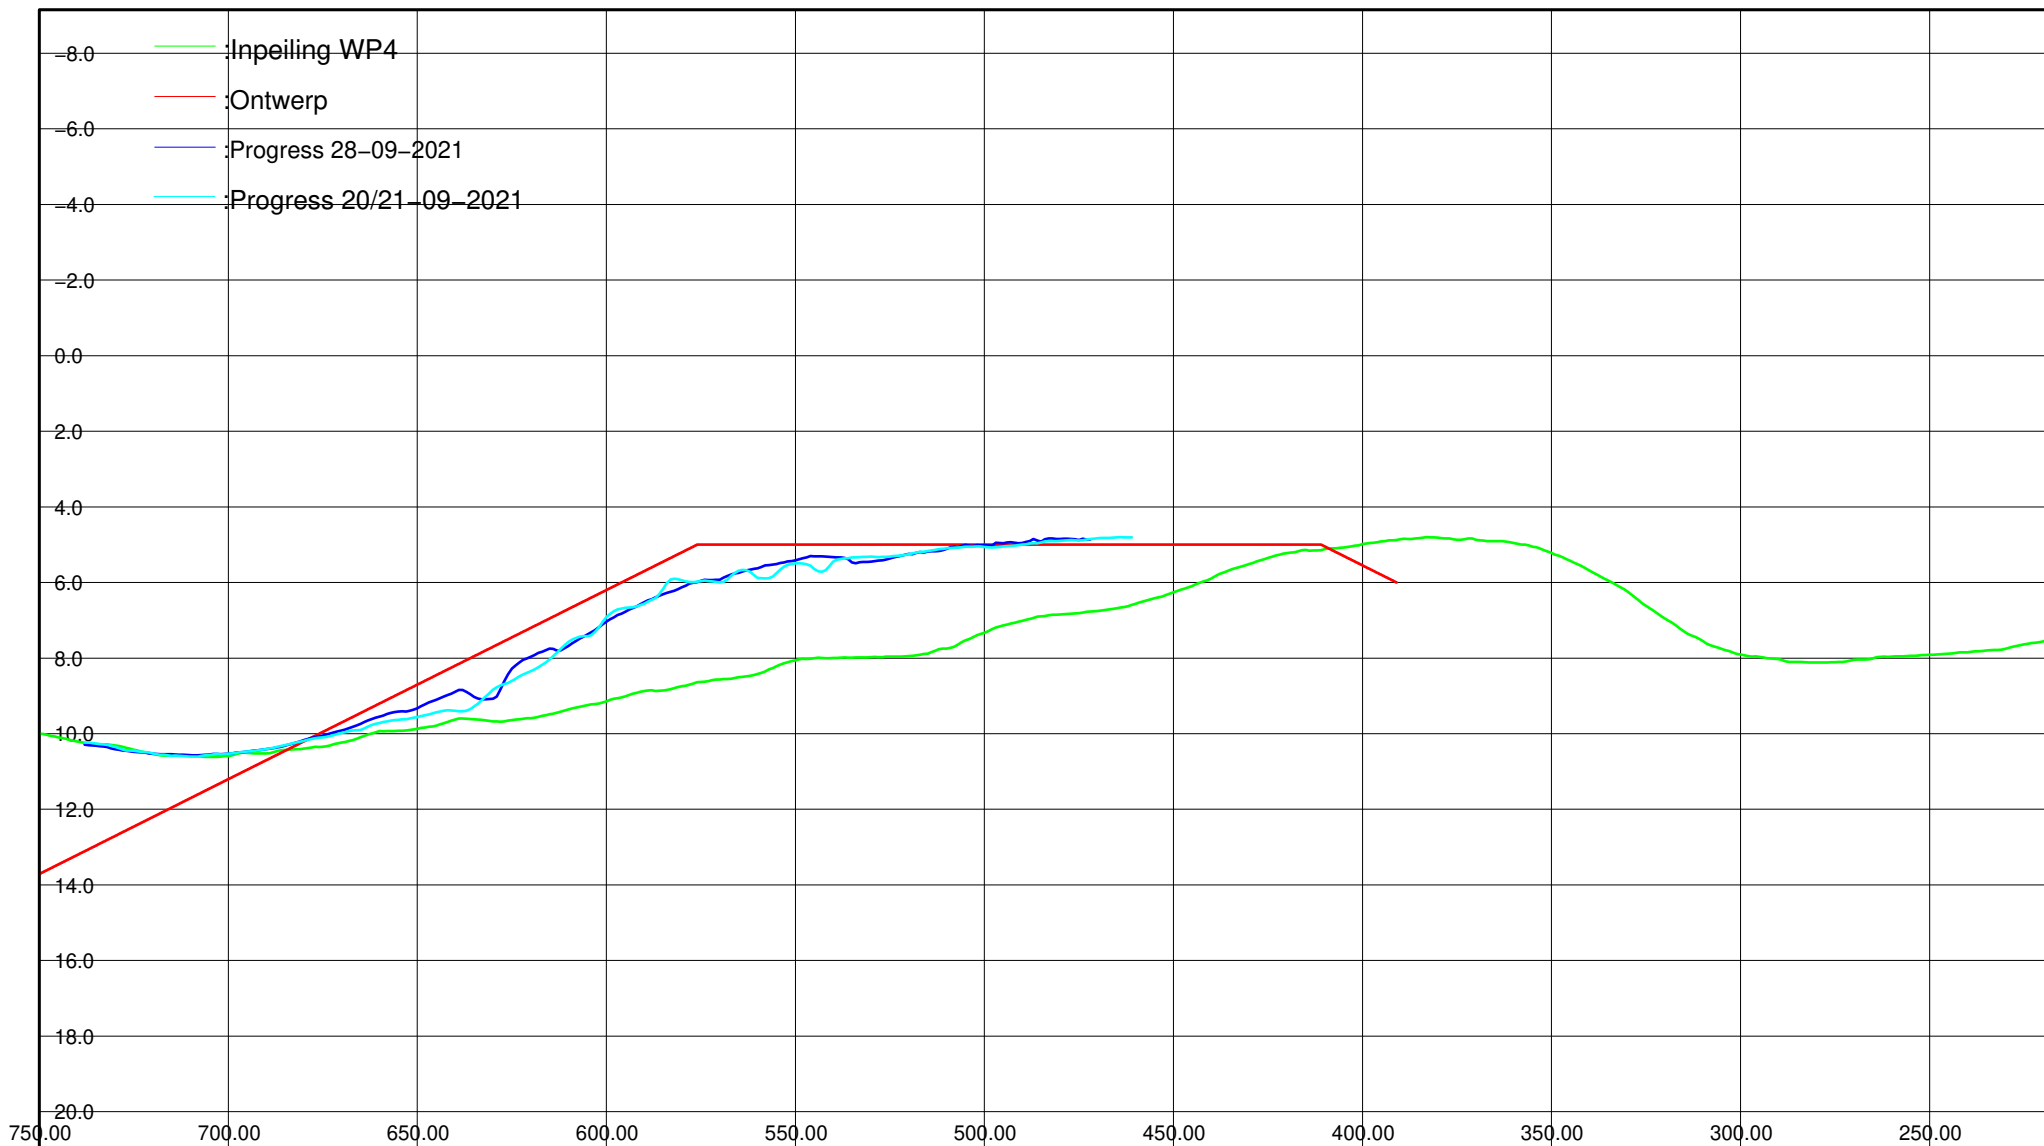

Kustlijnzorg Texel

WP4 – Texel zuid vooroever inpeiling + ontwerp

Getekend	ASCR	par	d.d. 20210928	Project nr Boskalis: 11E040511
Gecontroleerd	PHAF	par	d.d. 20210928	Project nr klant: 311.47.147
Vrijgegeven	LMAS	par	d.d. 20210928	Formaat : A4

Status : Ter Informatie

Versie: 0


Pagina : 19


Lijn nr : 15860

Horizontaal 1:2000

Verticaal 1: 200

 **Boskalis**

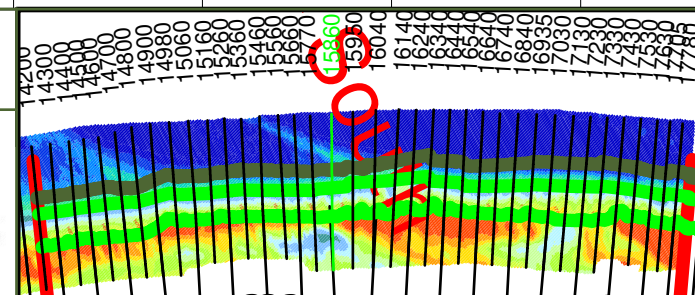

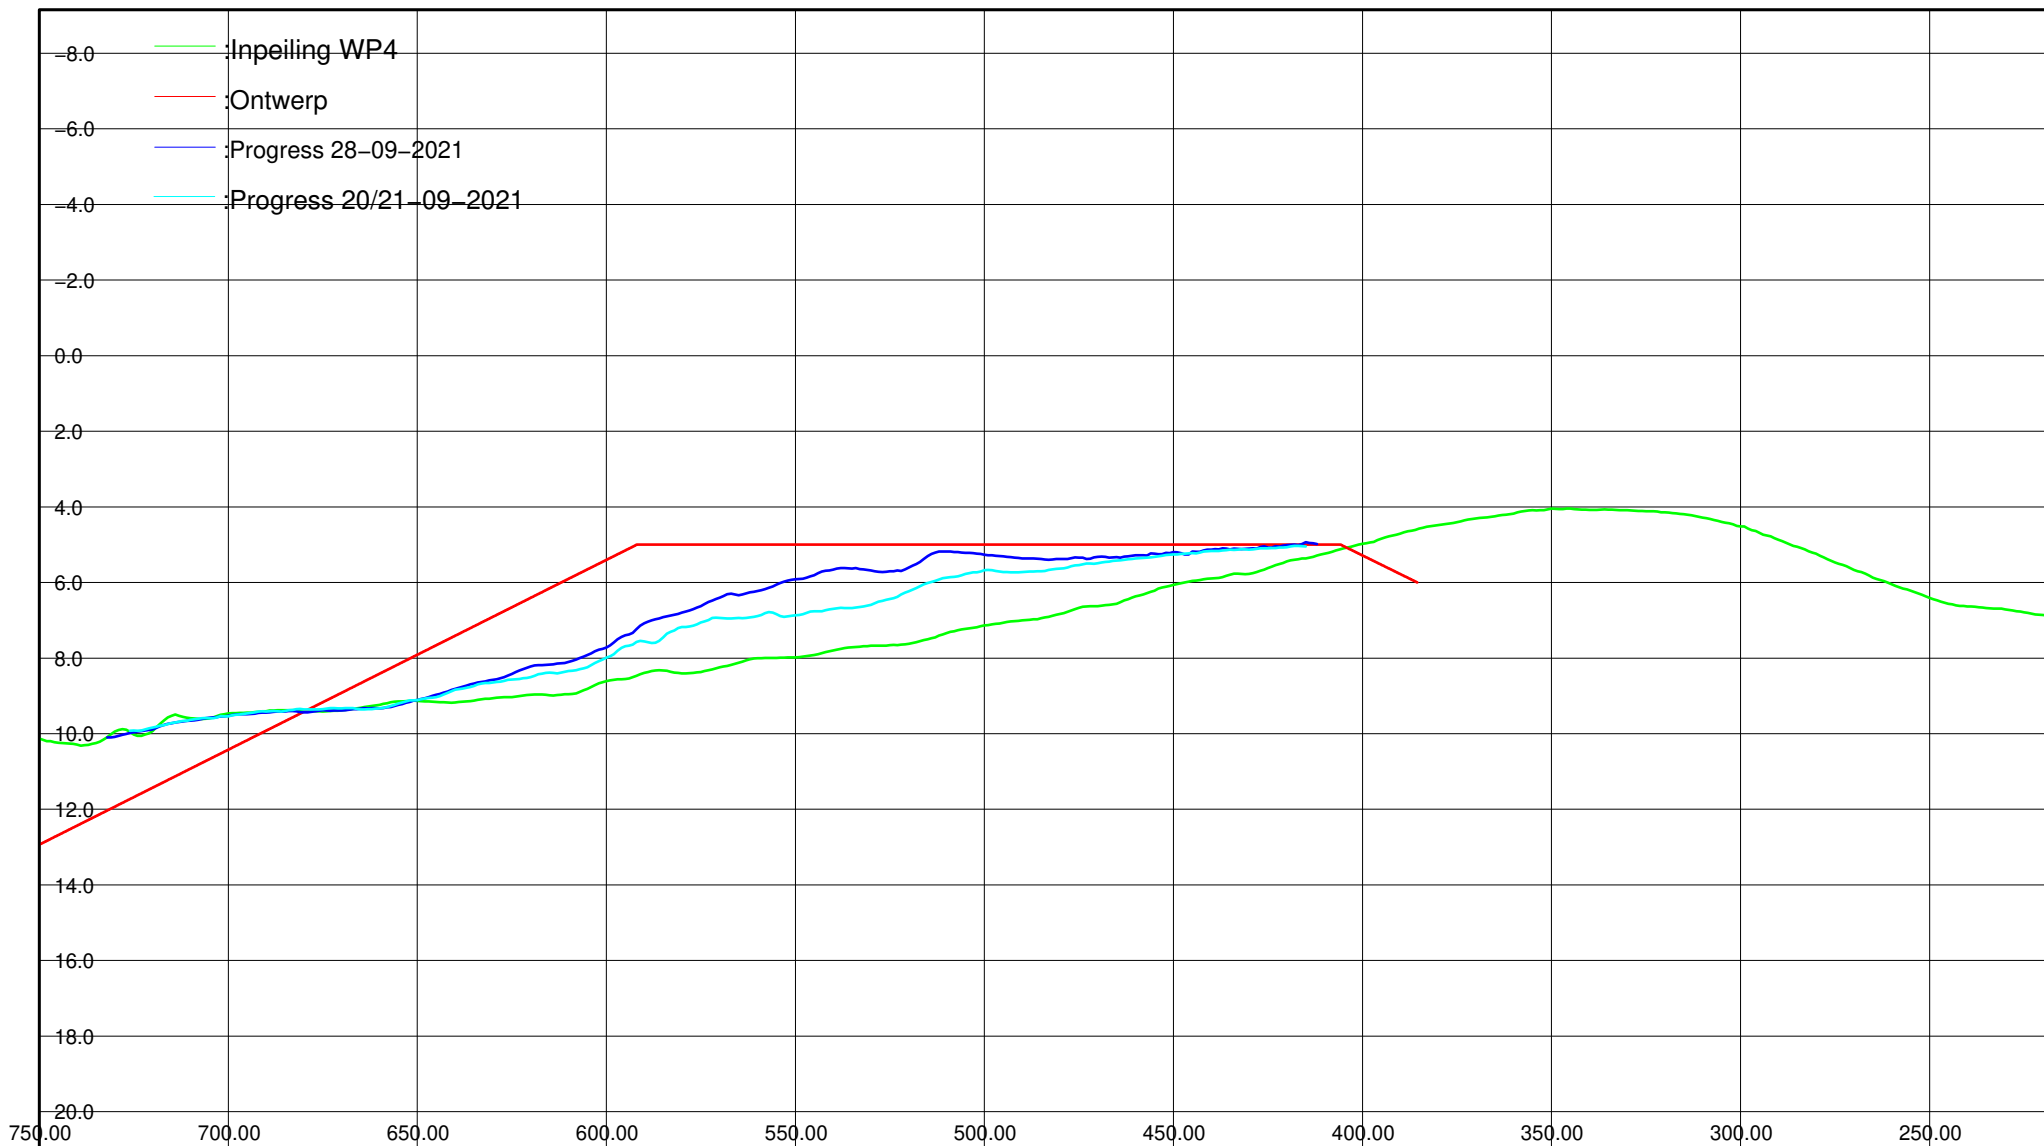

Kustlijnzorg Texel

WP4 – Texel zuid vooroever inpeiling + ontwerp


Getekend	ASCR	par	d.d. 20210928	Project nr Boskalis: 11E040511
Gecontroleerd	PHAF	par	d.d. 20210928	Project nr klant: 311.47.147
Vrijgegeven	LMAS	par	d.d. 20210928	Formaat : A4


Status : Ter Informatie Versie: 0 Pagina : 20 Lijn nr : 15950

Horizontaal 1:2000

Verticaal 1: 200

 **Boskalis**

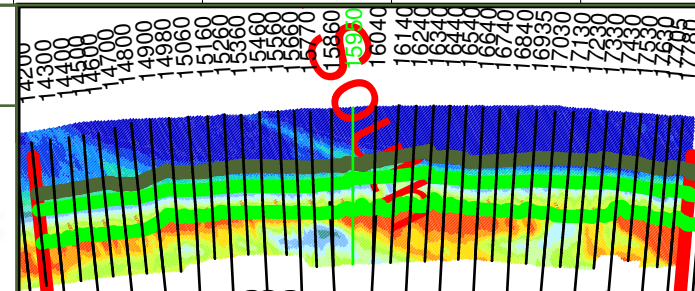

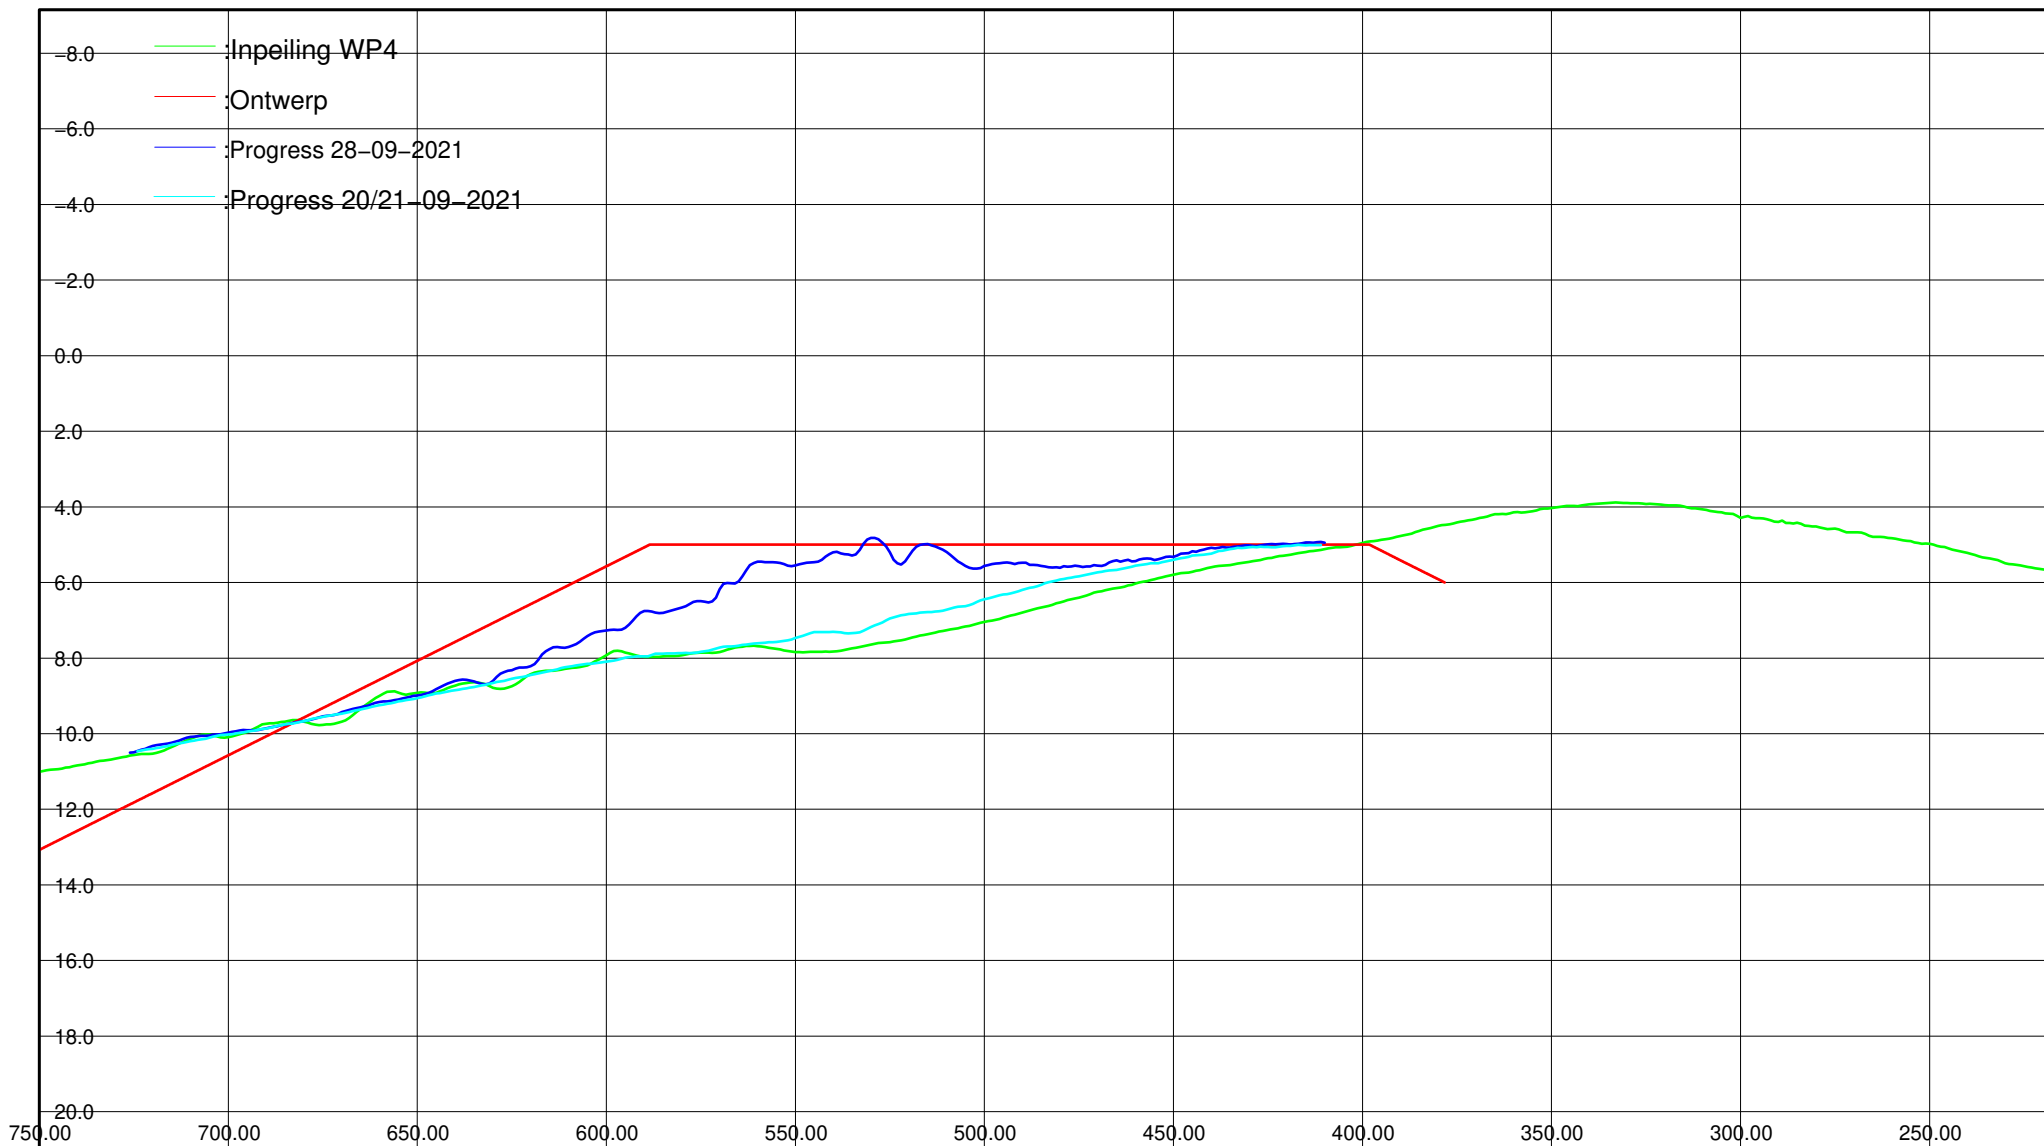

Kustlijnzorg Texel

WP4 – Texel zuid vooroever inpeiling + ontwerp

Getekend	ASCR	par	d.d. 20210928	Project nr Boskalis: 11E040511
Gecontroleerd	PHAF	par	d.d. 20210928	Project nr klant: 311.47.147
Vrijgegeven	LMAS	par	d.d. 20210928	Formaat : A4

Status : Ter Informatie

Versie: 0


Pagina : 21


Lijn nr : 16040

Horizontaal 1:2000

Verticaal 1: 200

 **Boskalis**

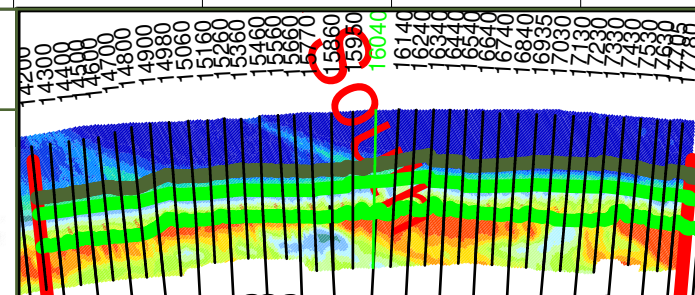

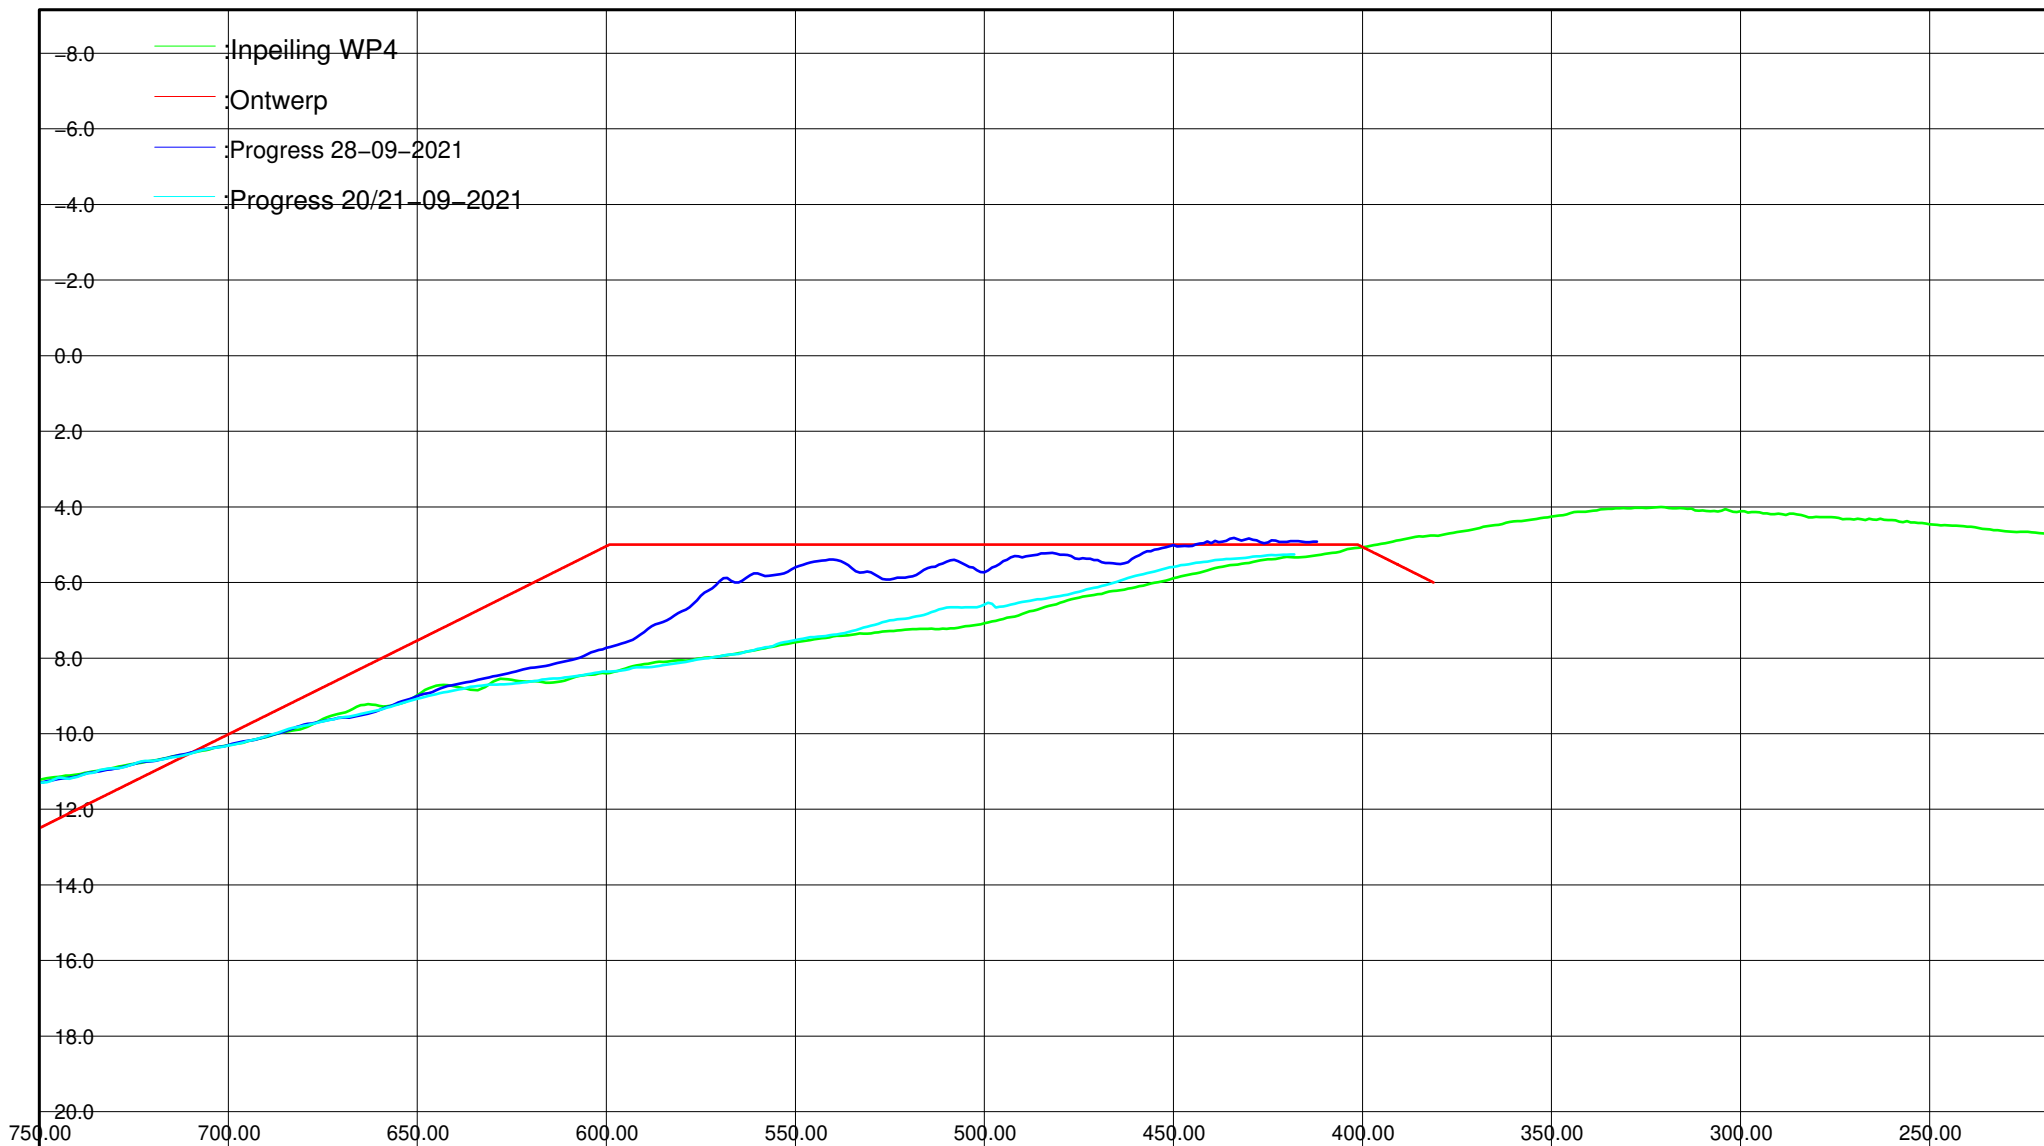

Kustlijnzorg Texel

WP4 – Texel zuid vooroever inpeiling + ontwerp

Getekend	ASCR	par	d.d. 20210928	Project nr Boskalis: 11E040511
Gecontroleerd	PHAF	par	d.d. 20210928	Project nr klant: 311.47.147
Vrijgegeven	LMAS	par	d.d. 20210928	Formaat : A4

Status : Ter Informatie

Versie: 0


Pagina : 22


Lijn nr : 16140

Horizontaal 1:2000

Verticaal 1: 200

 **Boskalis**

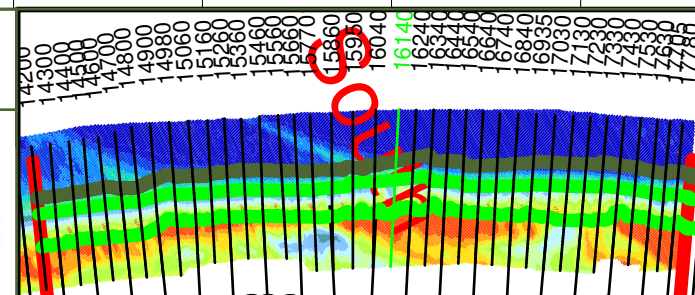

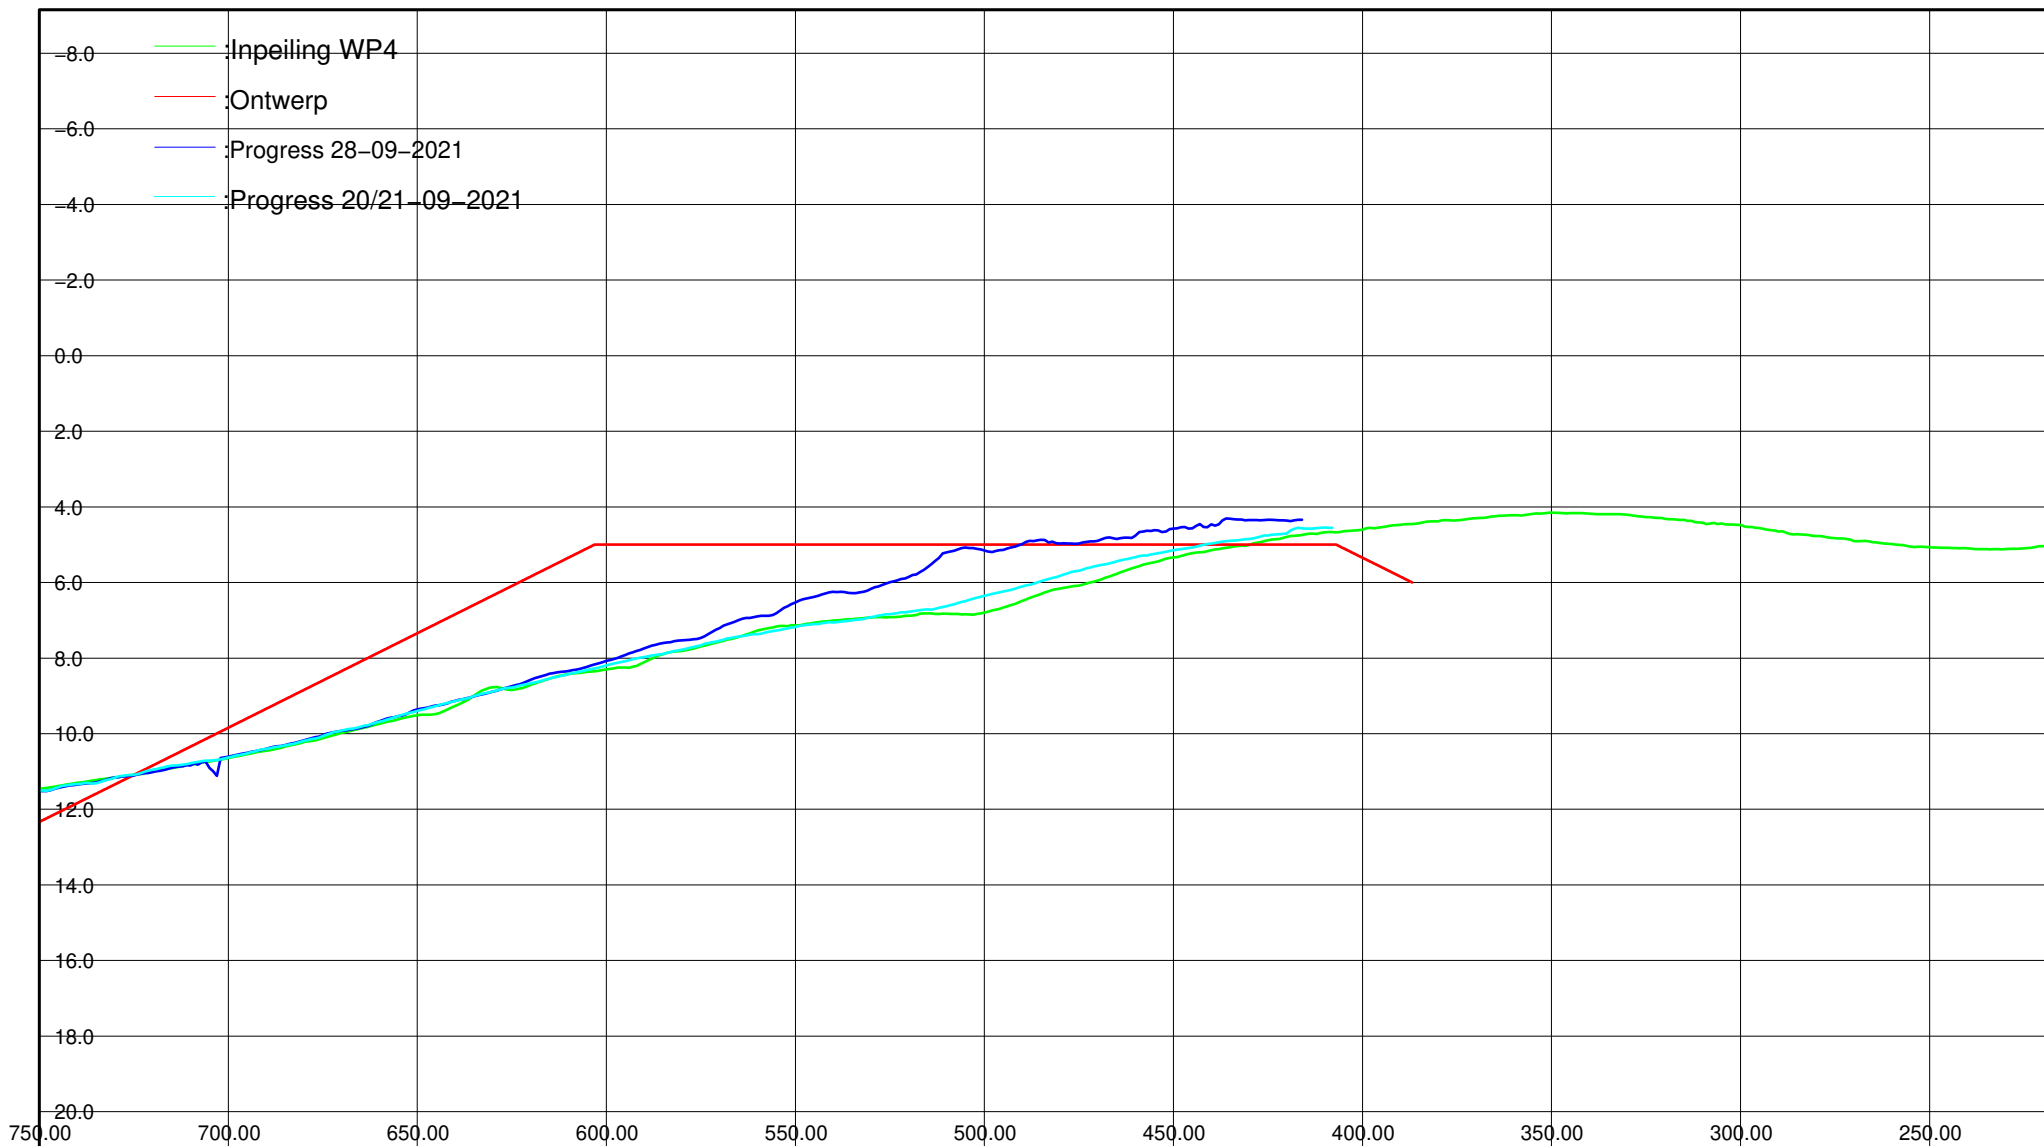

Kustlijnzorg Texel

WP4 – Texel zuid vooroever inpeiling + ontwerp

Getekend	ASCR	par	d.d. 20210928	Project nr Boskalis: 11E040511
Gecontroleerd	PHAF	par	d.d. 20210928	Project nr klant: 311.47.147
Vrijgegeven	LMAS	par	d.d. 20210928	Formaat : A4

Status : Ter Informatie

Versie: 0


Pagina : 23


Lijn nr : 16240

Horizontaal 1:2000

Verticaal 1: 200

 **Boskalis**

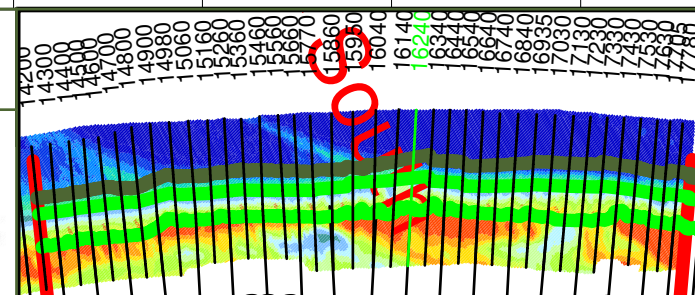

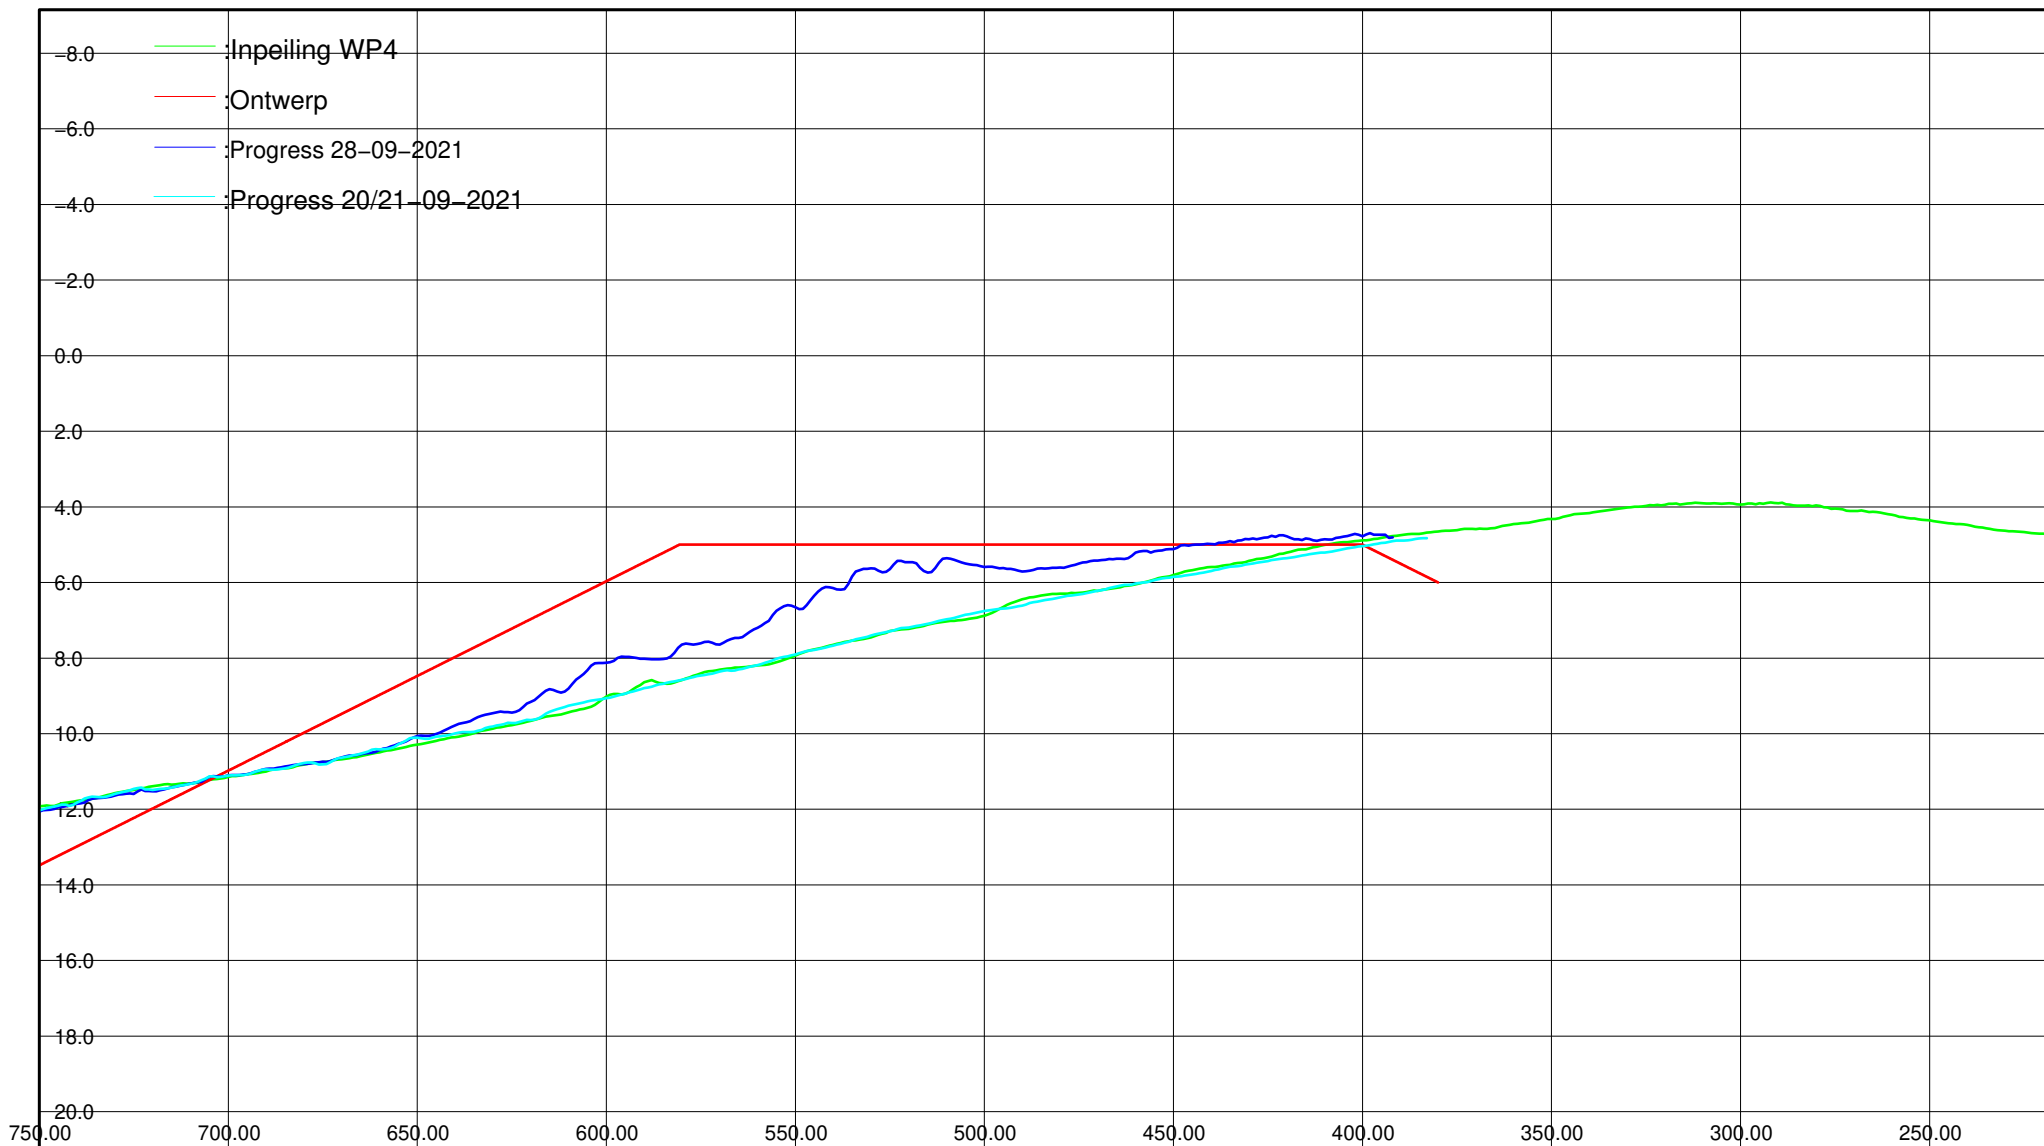

Kustlijnzorg Texel

WP4 – Texel zuid vooroever inpeiling + ontwerp

Getekend	ASCR	par	d.d. 20210928	Project nr Boskalis: 11E040511
Gecontroleerd	PHAF	par	d.d. 20210928	Project nr klant: 311.47.147
Vrijgegeven	LMAS	par	d.d. 20210928	Formaat : A4

Status : Ter Informatie

Versie: 0


Pagina : 24


Lijn nr : 16340

Horizontaal 1:2000

Verticaal 1: 200

 **Boskalis**

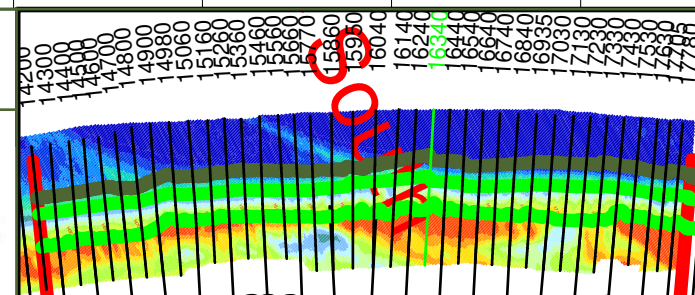

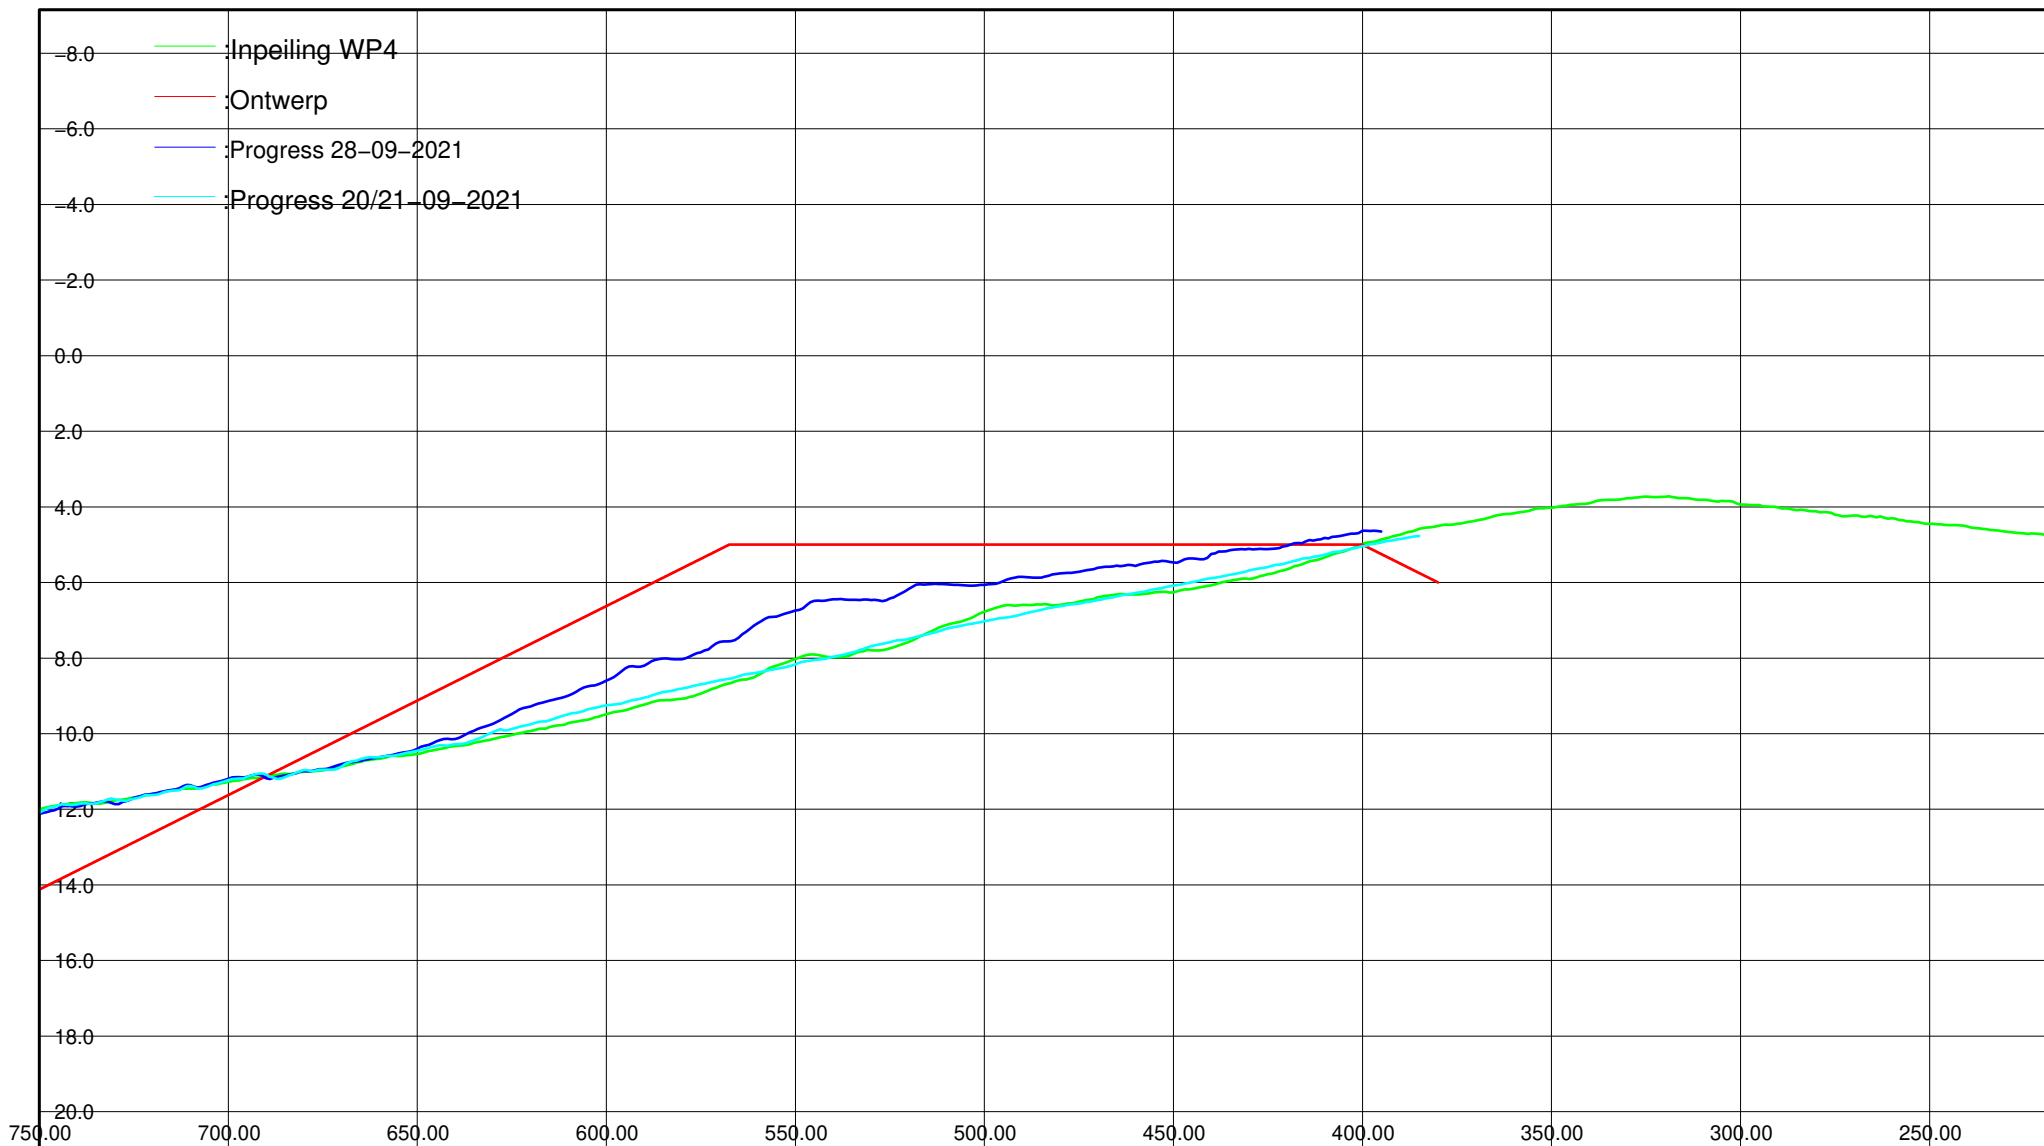

Kustlijnzorg Texel

WP4 – Texel zuid vooroever inpeiling + ontwerp

Getekend	ASCR	par	d.d. 20210928	Project nr Boskalis: 11E040511
Gecontroleerd	PHAF	par	d.d. 20210928	Project nr klant: 311.47.147
Vrijgegeven	LMAS	par	d.d. 20210928	Formaat : A4

Status : Ter Informatie

Versie: 0


Pagina : 25


Lijn nr : 16440

Horizontaal 1:2000

Verticaal 1: 200

 **Boskalis**

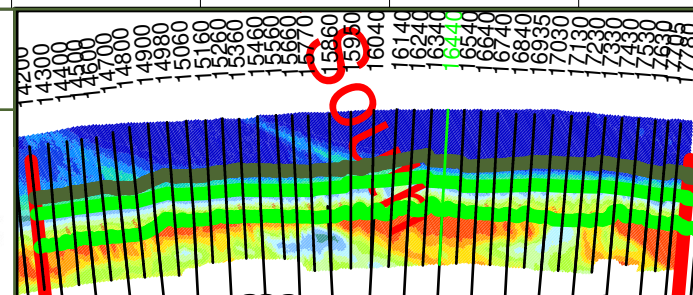

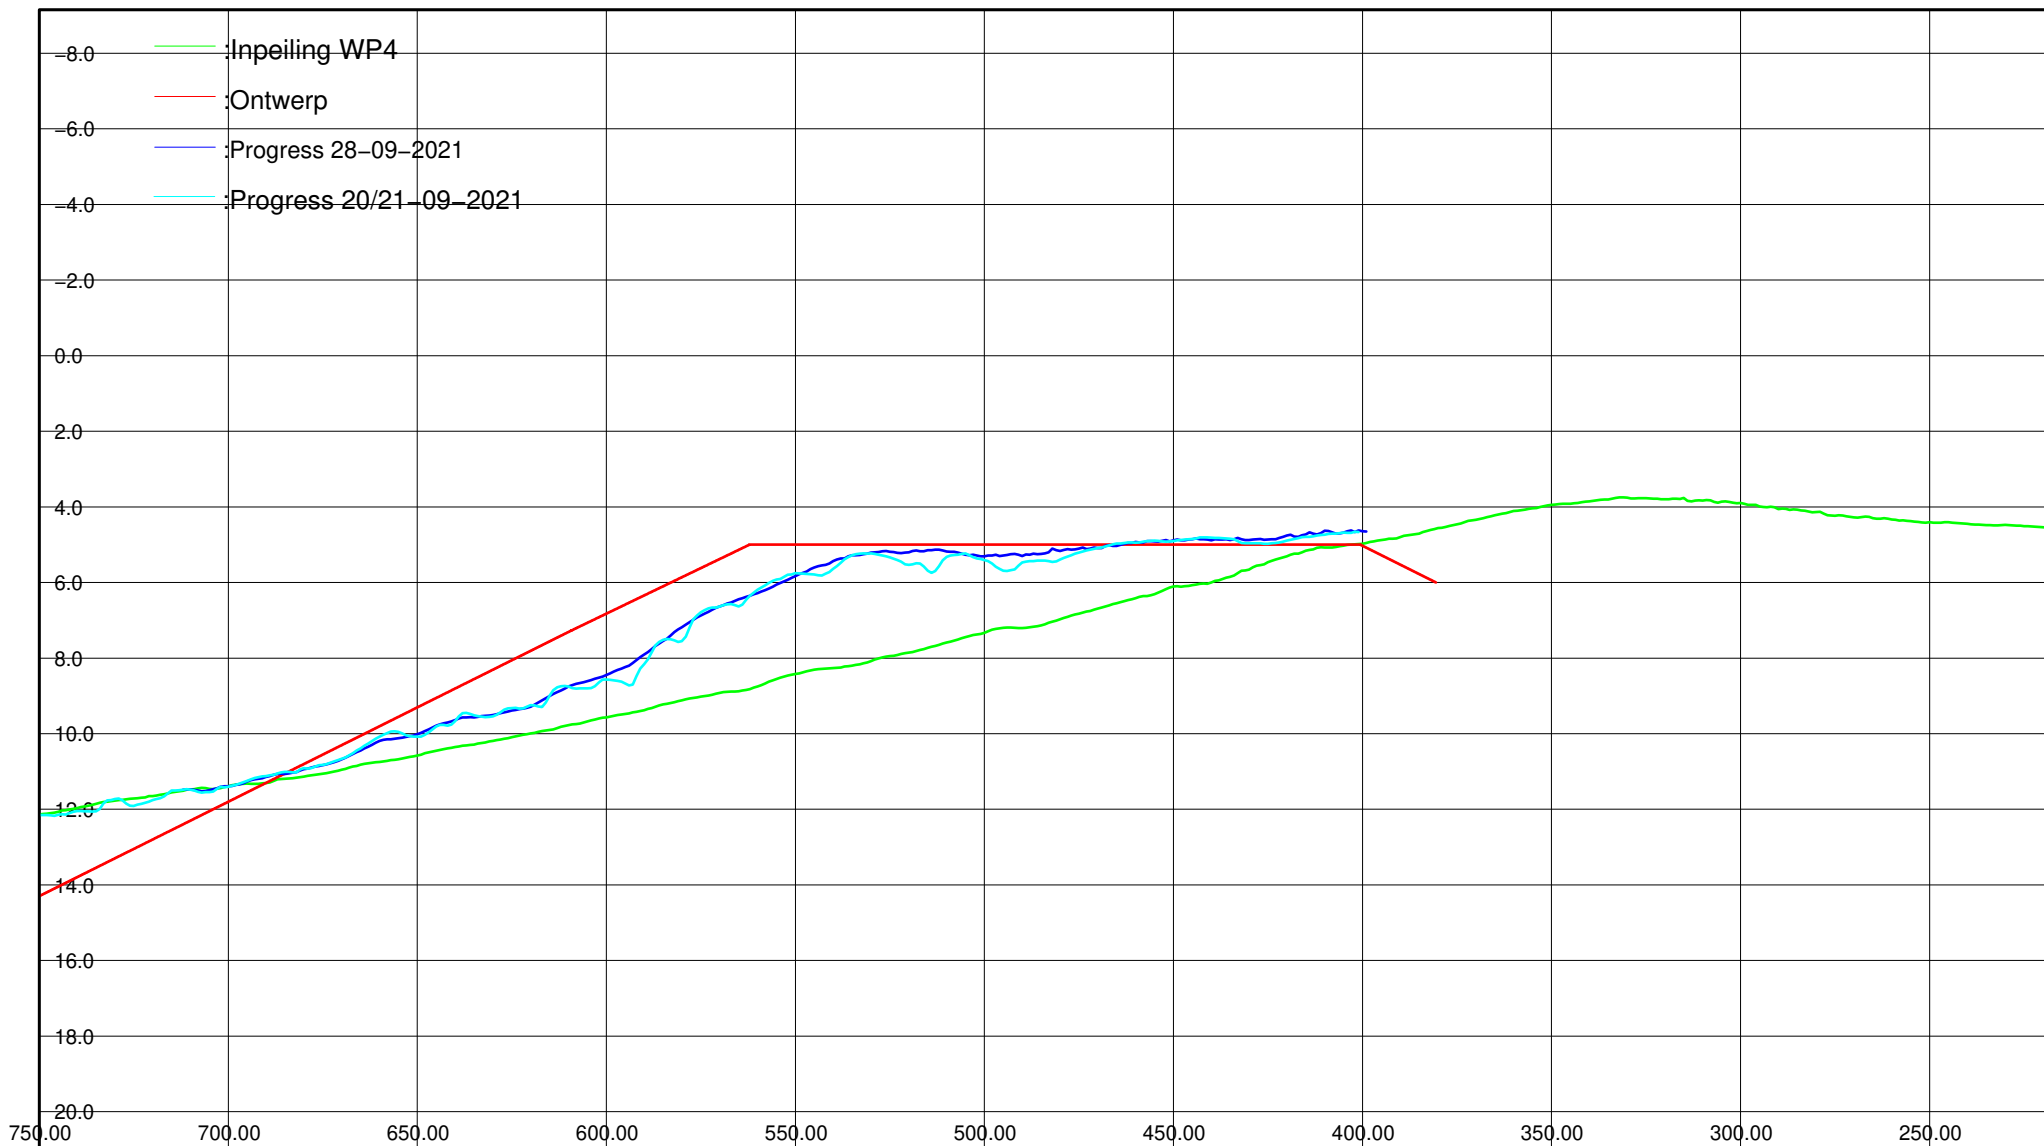

Kustlijnzorg Texel

WP4 – Texel zuid vooroever inpeiling + ontwerp

Getekend	ASCR	par	d.d. 20210928	Project nr Boskalis: 11E040511
Gecontroleerd	PHAF	par	d.d. 20210928	Project nr klant: 311.47.147
Vrijgegeven	LMAS	par	d.d. 20210928	Formaat : A4

Status : Ter Informatie

Versie: 0


Pagina : 26


Lijn nr : 16540

Horizontaal 1:2000

Verticaal 1: 200

 **Boskalis**

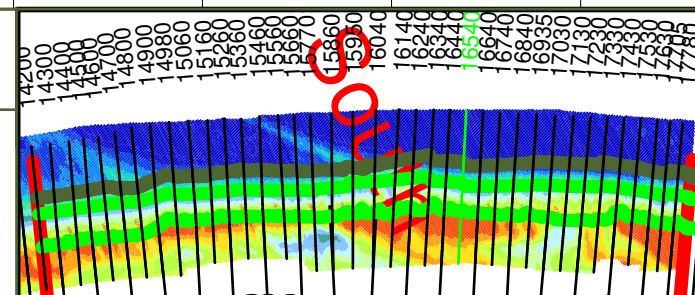

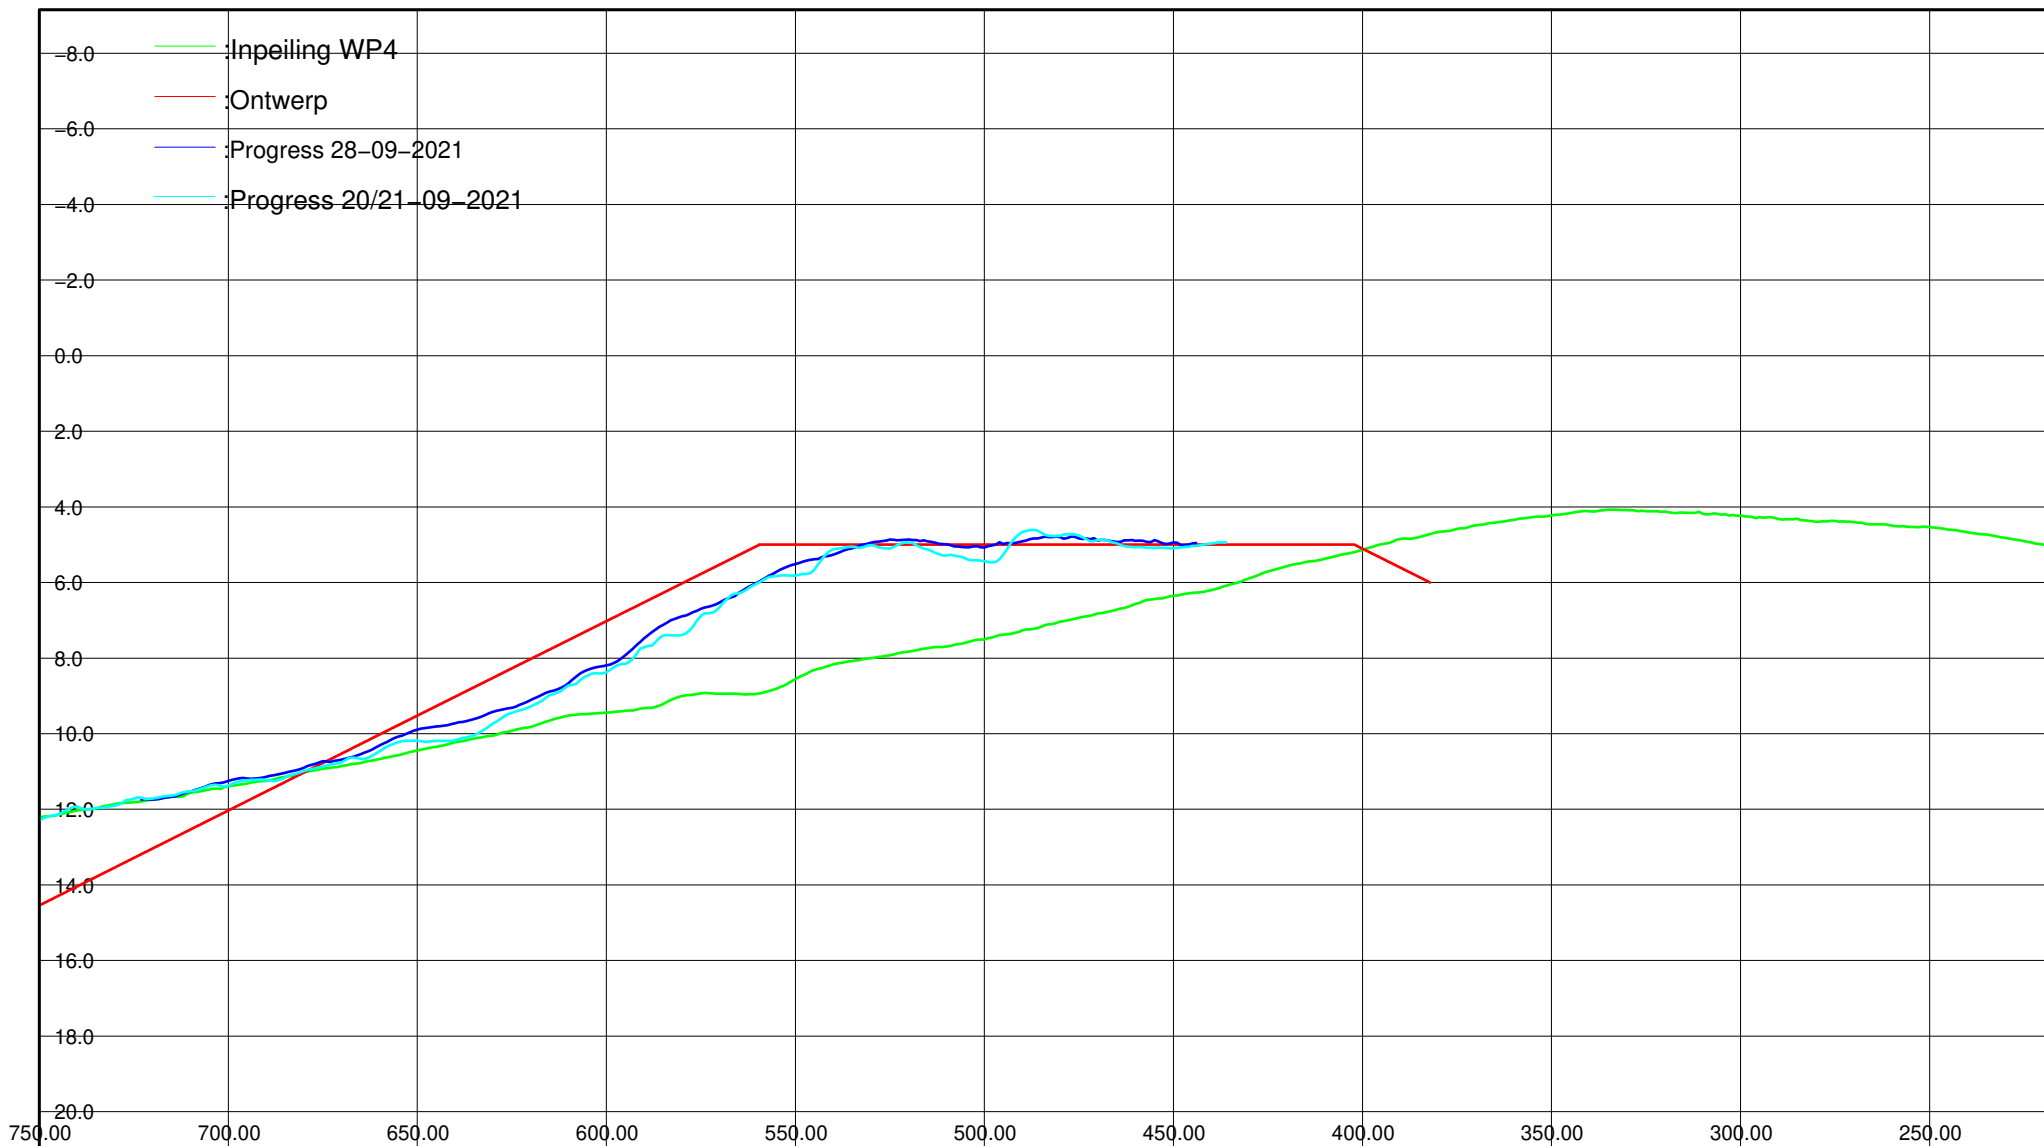

Kustlijnzorg Texel

WP4 – Texel zuid vooroever inpeiling + ontwerp

Getekend	ASCR	par	d.d. 20210928	Project nr Boskalis: 11E040511
Gecontroleerd	PHAF	par	d.d. 20210928	Project nr klant: 311.47.147
Vrijgegeven	LMAS	par	d.d. 20210928	Formaat : A4

Status : Ter Informatie

Versie: 0


Pagina : 27


Lijn nr : 16640

Horizontaal 1:2000

Verticaal 1: 200

 **Boskalis**

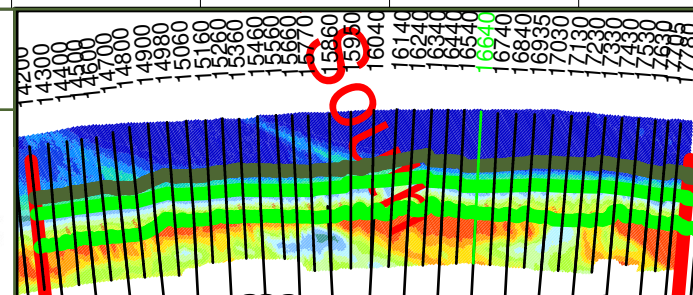

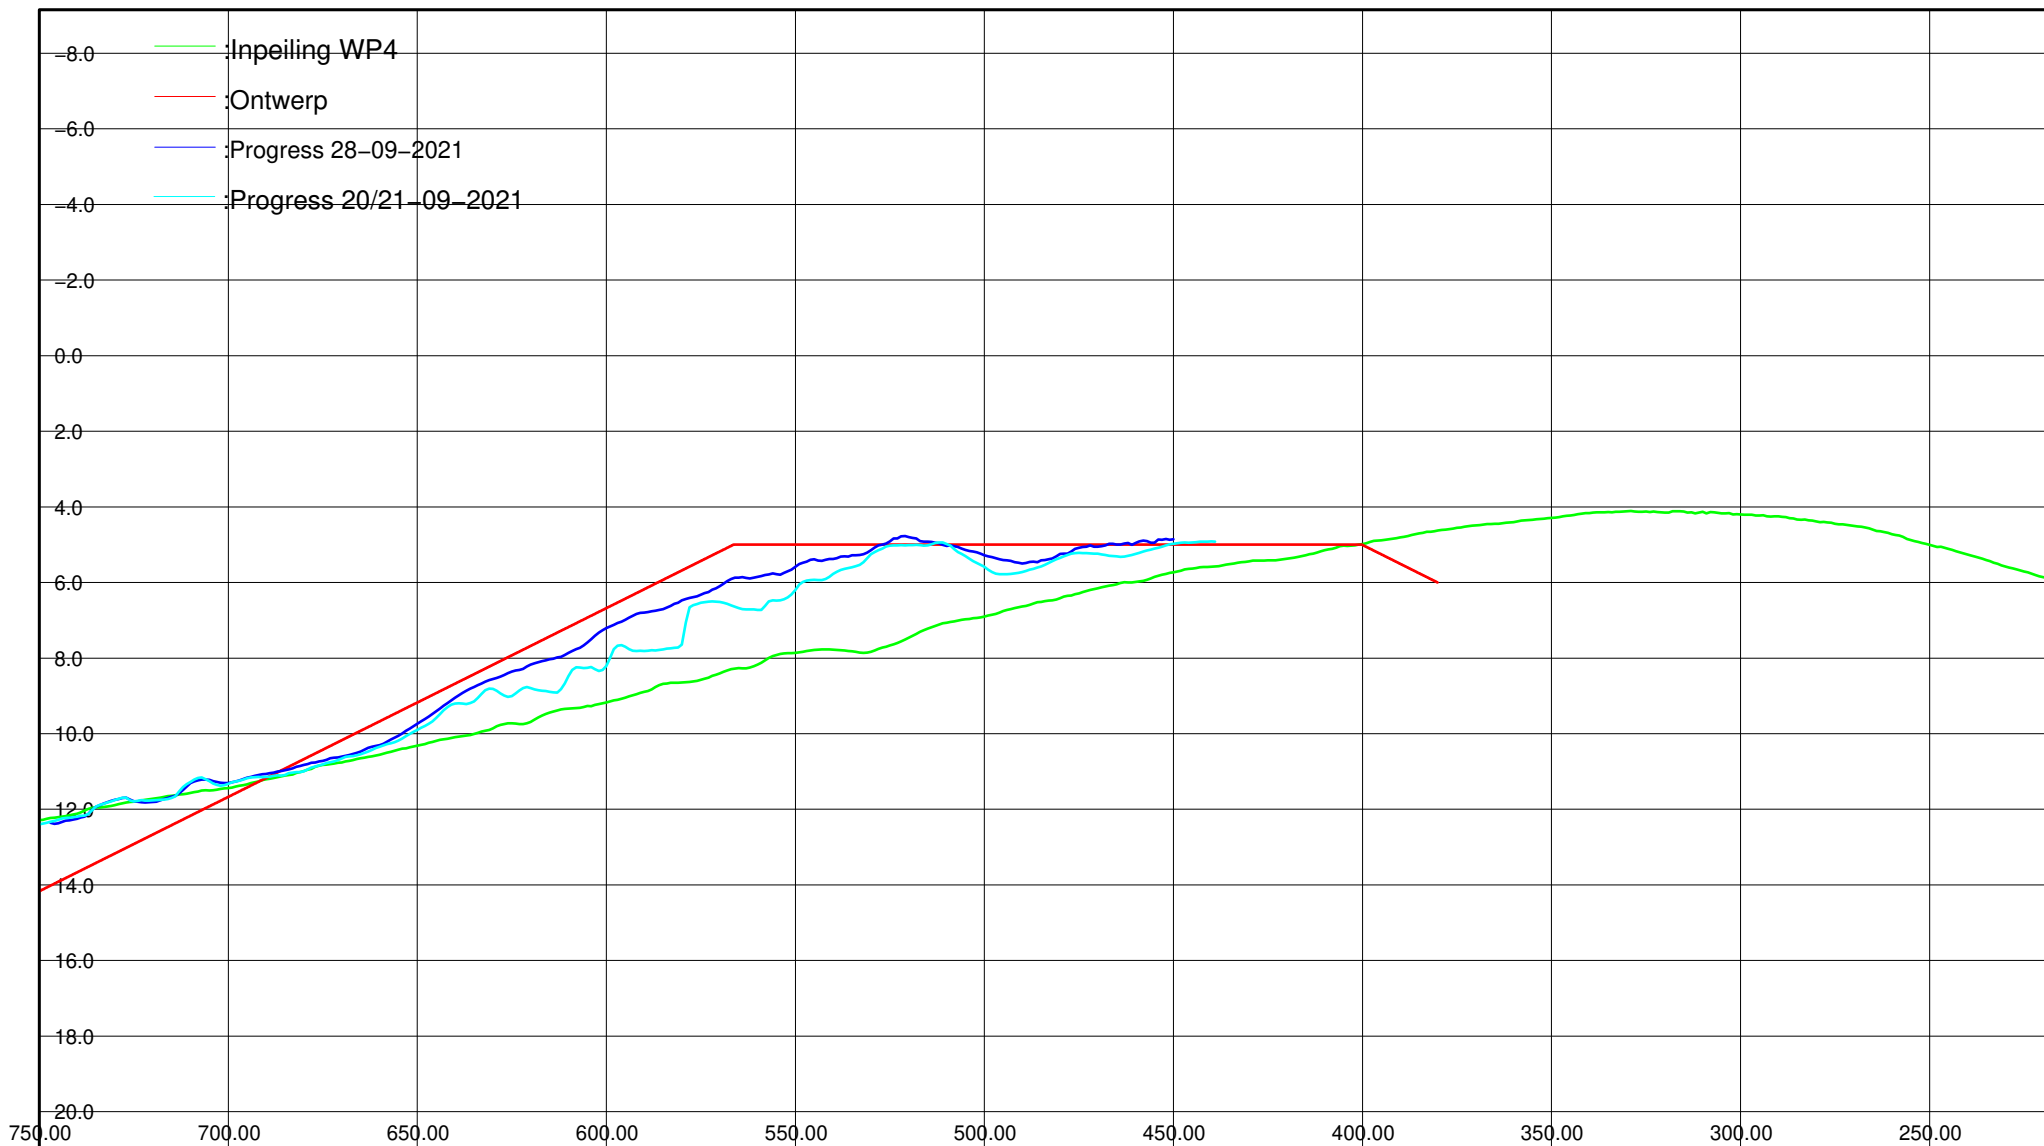

Kustlijnzorg Texel

WP4 – Texel zuid vooroever inpeiling + ontwerp

Getekend	ASCR	par	d.d. 20210928	Project nr Boskalis: 11E040511
Gecontroleerd	PHAF	par	d.d. 20210928	Project nr klant: 311.47.147
Vrijgegeven	LMAS	par	d.d. 20210928	Formaat : A4

Status : Ter Informatie

Versie: 0


Pagina : 28


Lijn nr : 16740

Horizontaal 1:2000

Verticaal 1: 200

 **Boskalis**

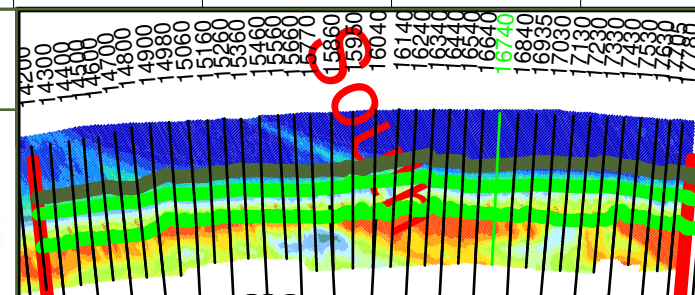

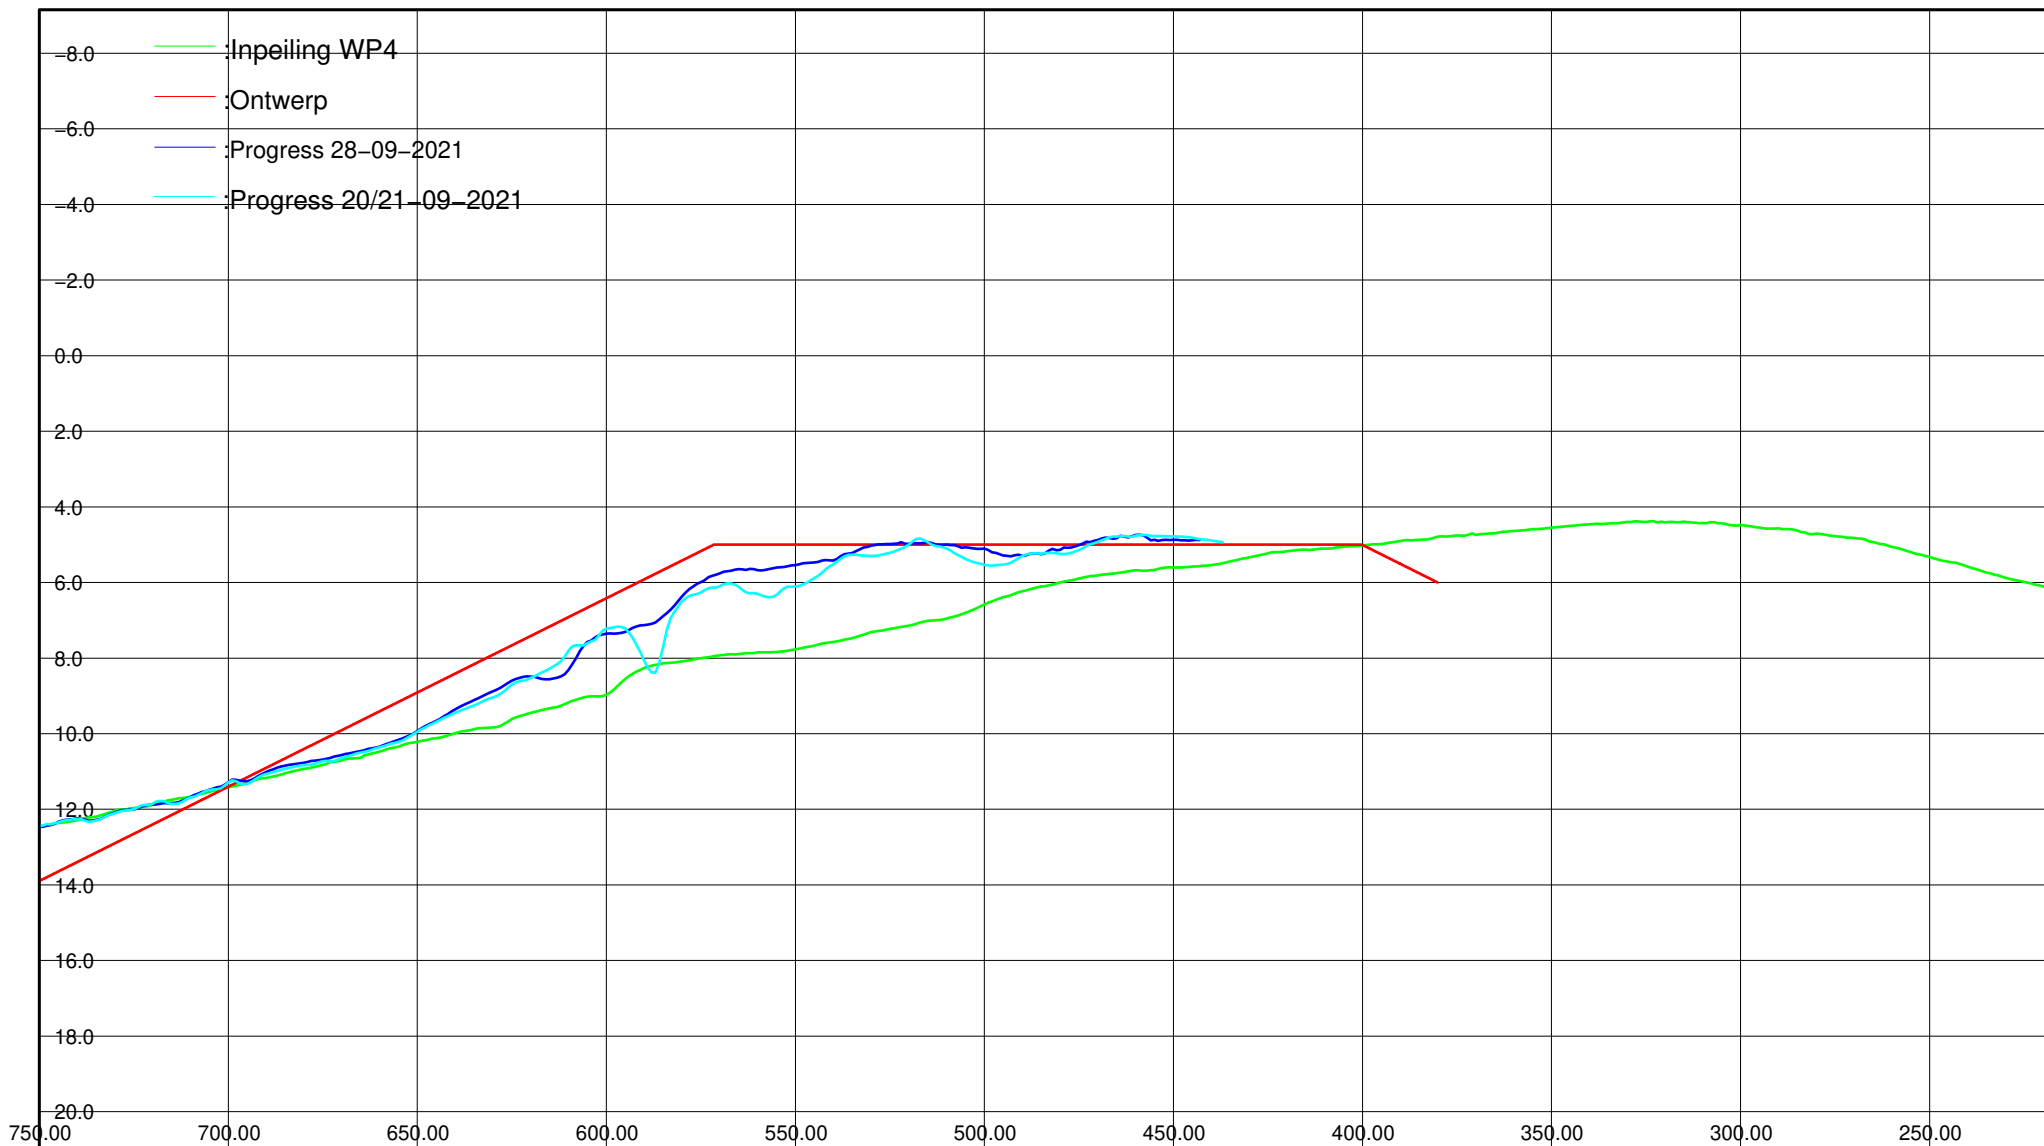

Kustlijnzorg Texel

WP4 – Texel zuid vooroever inpeiling + ontwerp

Getekend	ASCR	par	d.d. 20210928	Project nr Boskalis: 11E040511
Gecontroleerd	PHAF	par	d.d. 20210928	Project nr klant: 311.47.147
Vrijgegeven	LMAS	par	d.d. 20210928	Formaat : A4

Status : Ter Informatie

Versie: 0


Pagina : 29


Lijn nr : 16840

Horizontaal 1:2000

Verticaal 1: 200

 **Boskalis**

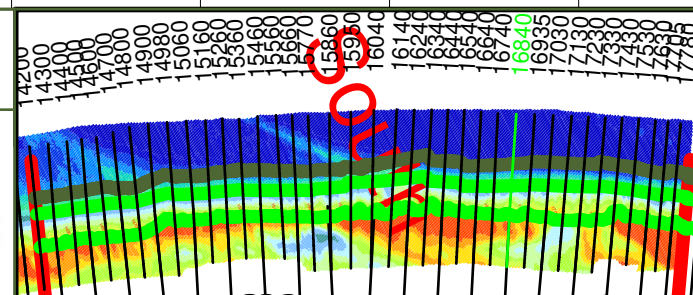

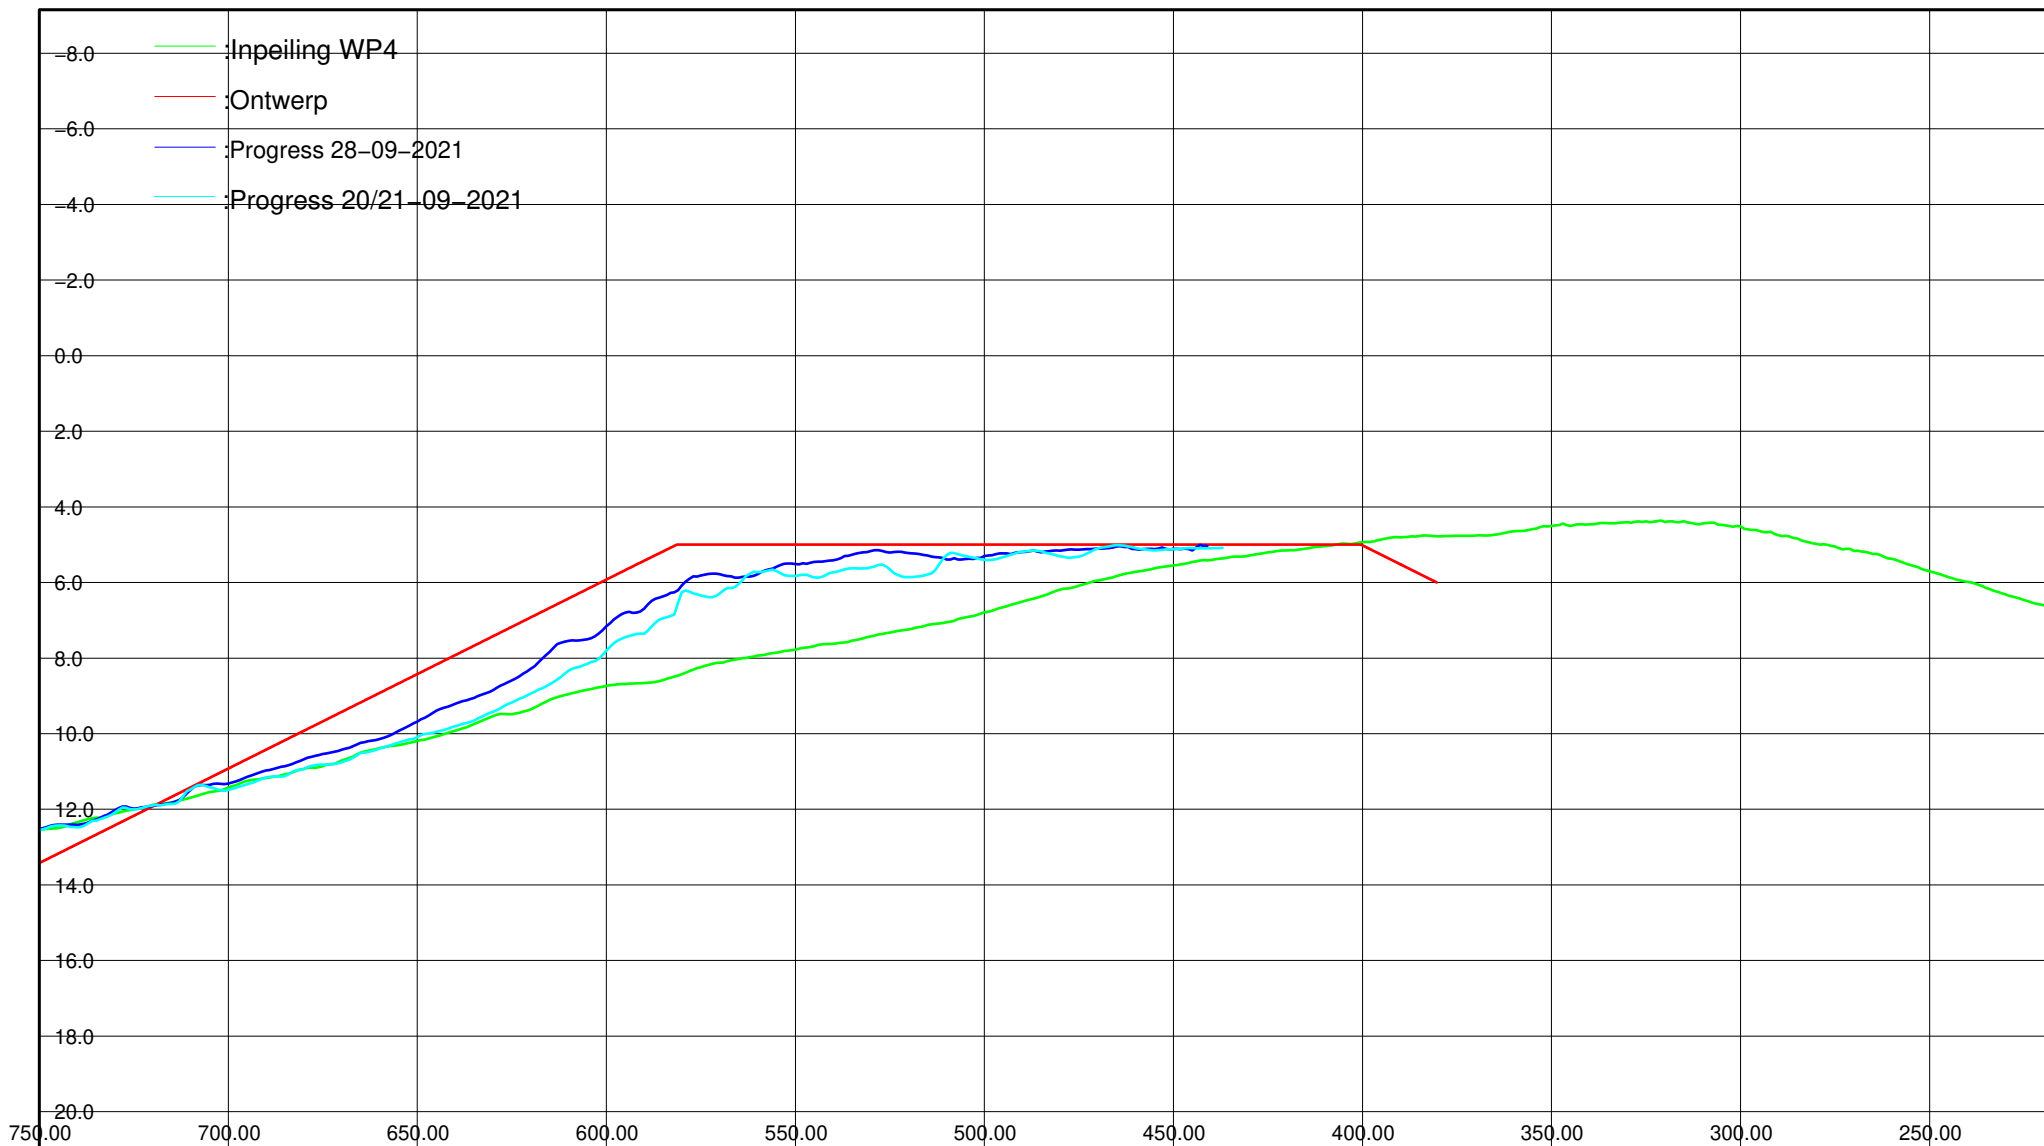

Kustlijnzorg Texel

WP4 – Texel zuid vooroever inpeiling + ontwerp

Getekend	ASCR	par	d.d. 20210928	Project nr Boskalis: 11E040511
Gecontroleerd	PHAF	par	d.d. 20210928	Project nr klant: 311.47.147
Vrijgegeven	LMAS	par	d.d. 20210928	Formaat : A4

Status : Ter Informatie

Versie: 0


Pagina : 30


Lijn nr : 16935

Horizontaal 1:2000

Verticaal 1: 200

 **Boskalis**

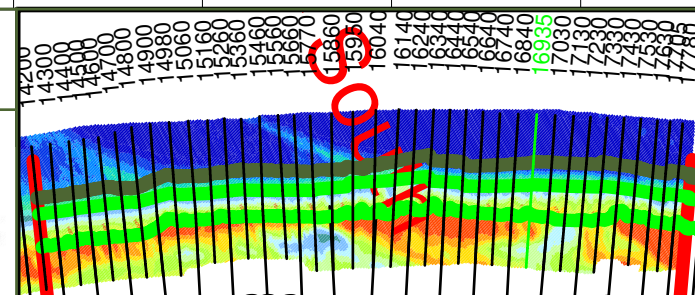

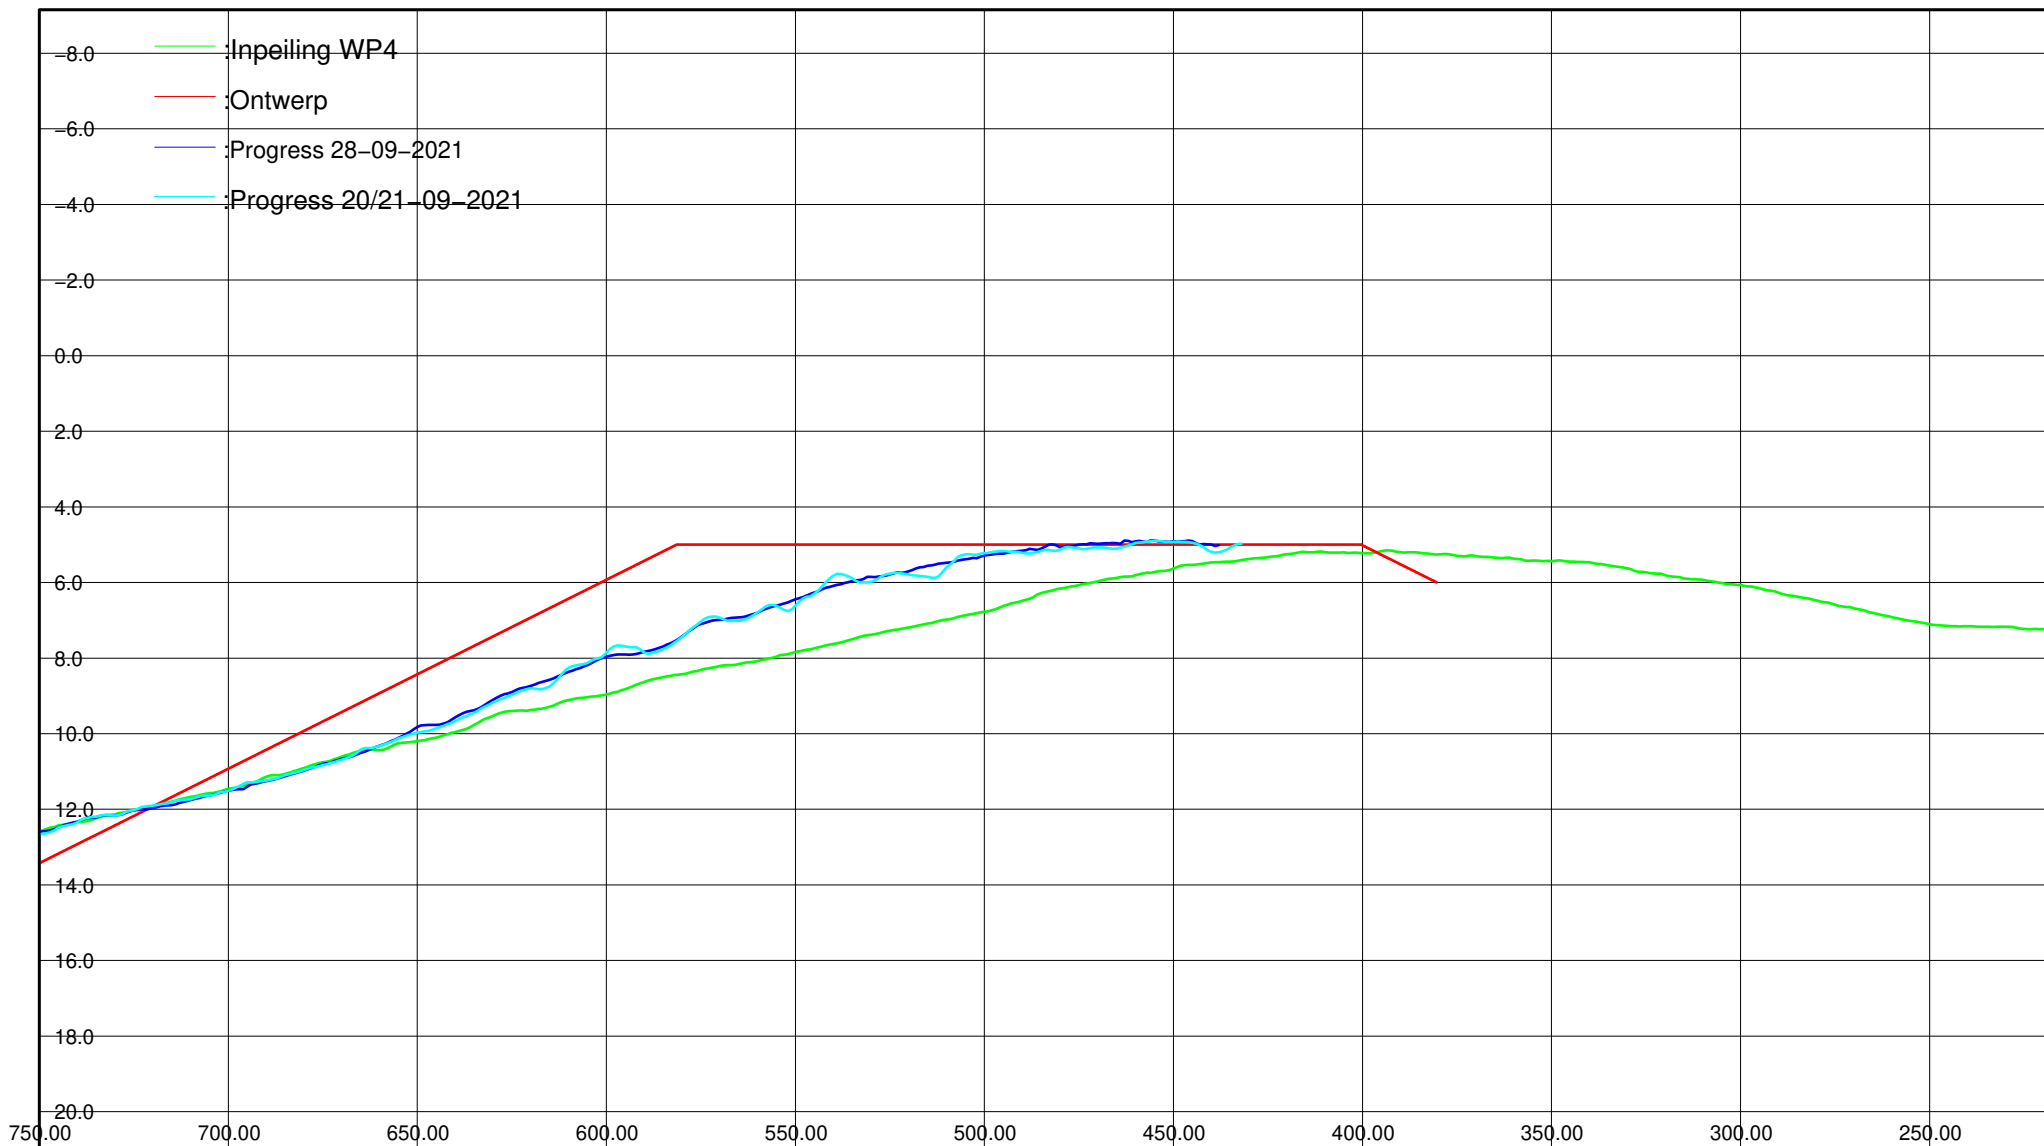

Kustlijnzorg Texel

WP4 – Texel zuid vooroever inpeiling + ontwerp

Getekend	ASCR	par	d.d. 20210928	Project nr Boskalis: 11E040511
Gecontroleerd	PHAF	par	d.d. 20210928	Project nr klant: 311.47.147
Vrijgegeven	LMAS	par	d.d. 20210928	Formaat : A4

Status : Ter Informatie

Versie: 0


Pagina : 31


Lijn nr : 17030

Horizontaal 1:2000

Verticaal 1: 200

 **Boskalis**

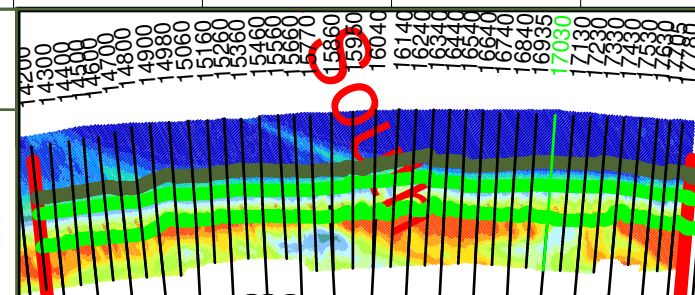

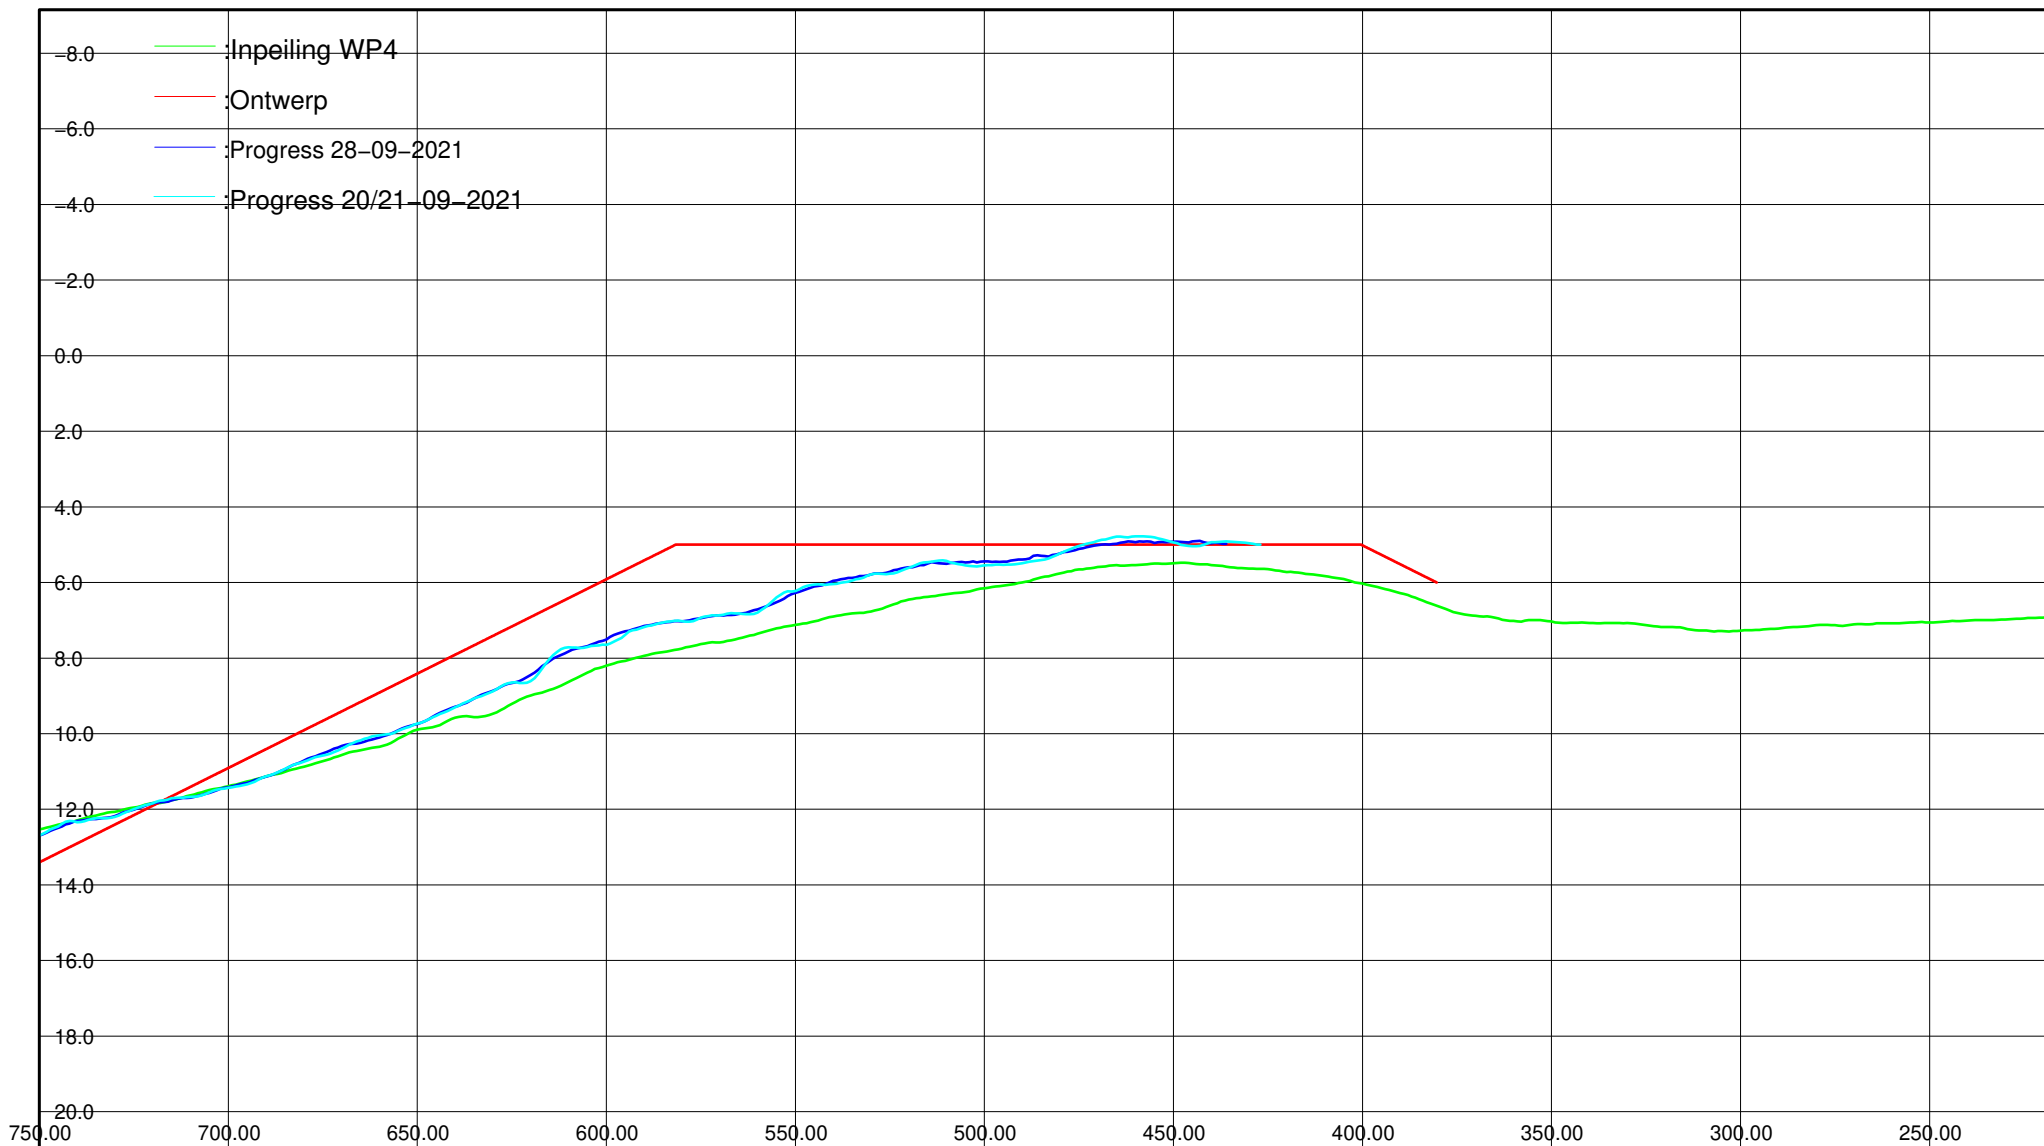

Kustlijnzorg Texel

WP4 – Texel zuid vooroever inpeiling + ontwerp

Getekend	ASCR	par	d.d. 20210928	Project nr Boskalis: 11E040511
Gecontroleerd	PHAF	par	d.d. 20210928	Project nr klant: 311.47.147
Vrijgegeven	LMAS	par	d.d. 20210928	Formaat : A4

Status : Ter Informatie

Versie: 0


Pagina : 32


Lijn nr : 17130

Horizontaal 1:2000

Verticaal 1: 200

 **Boskalis**

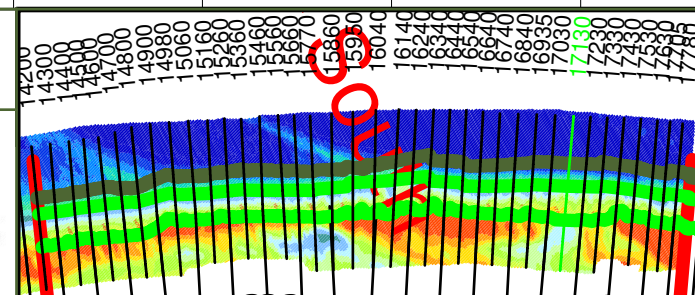

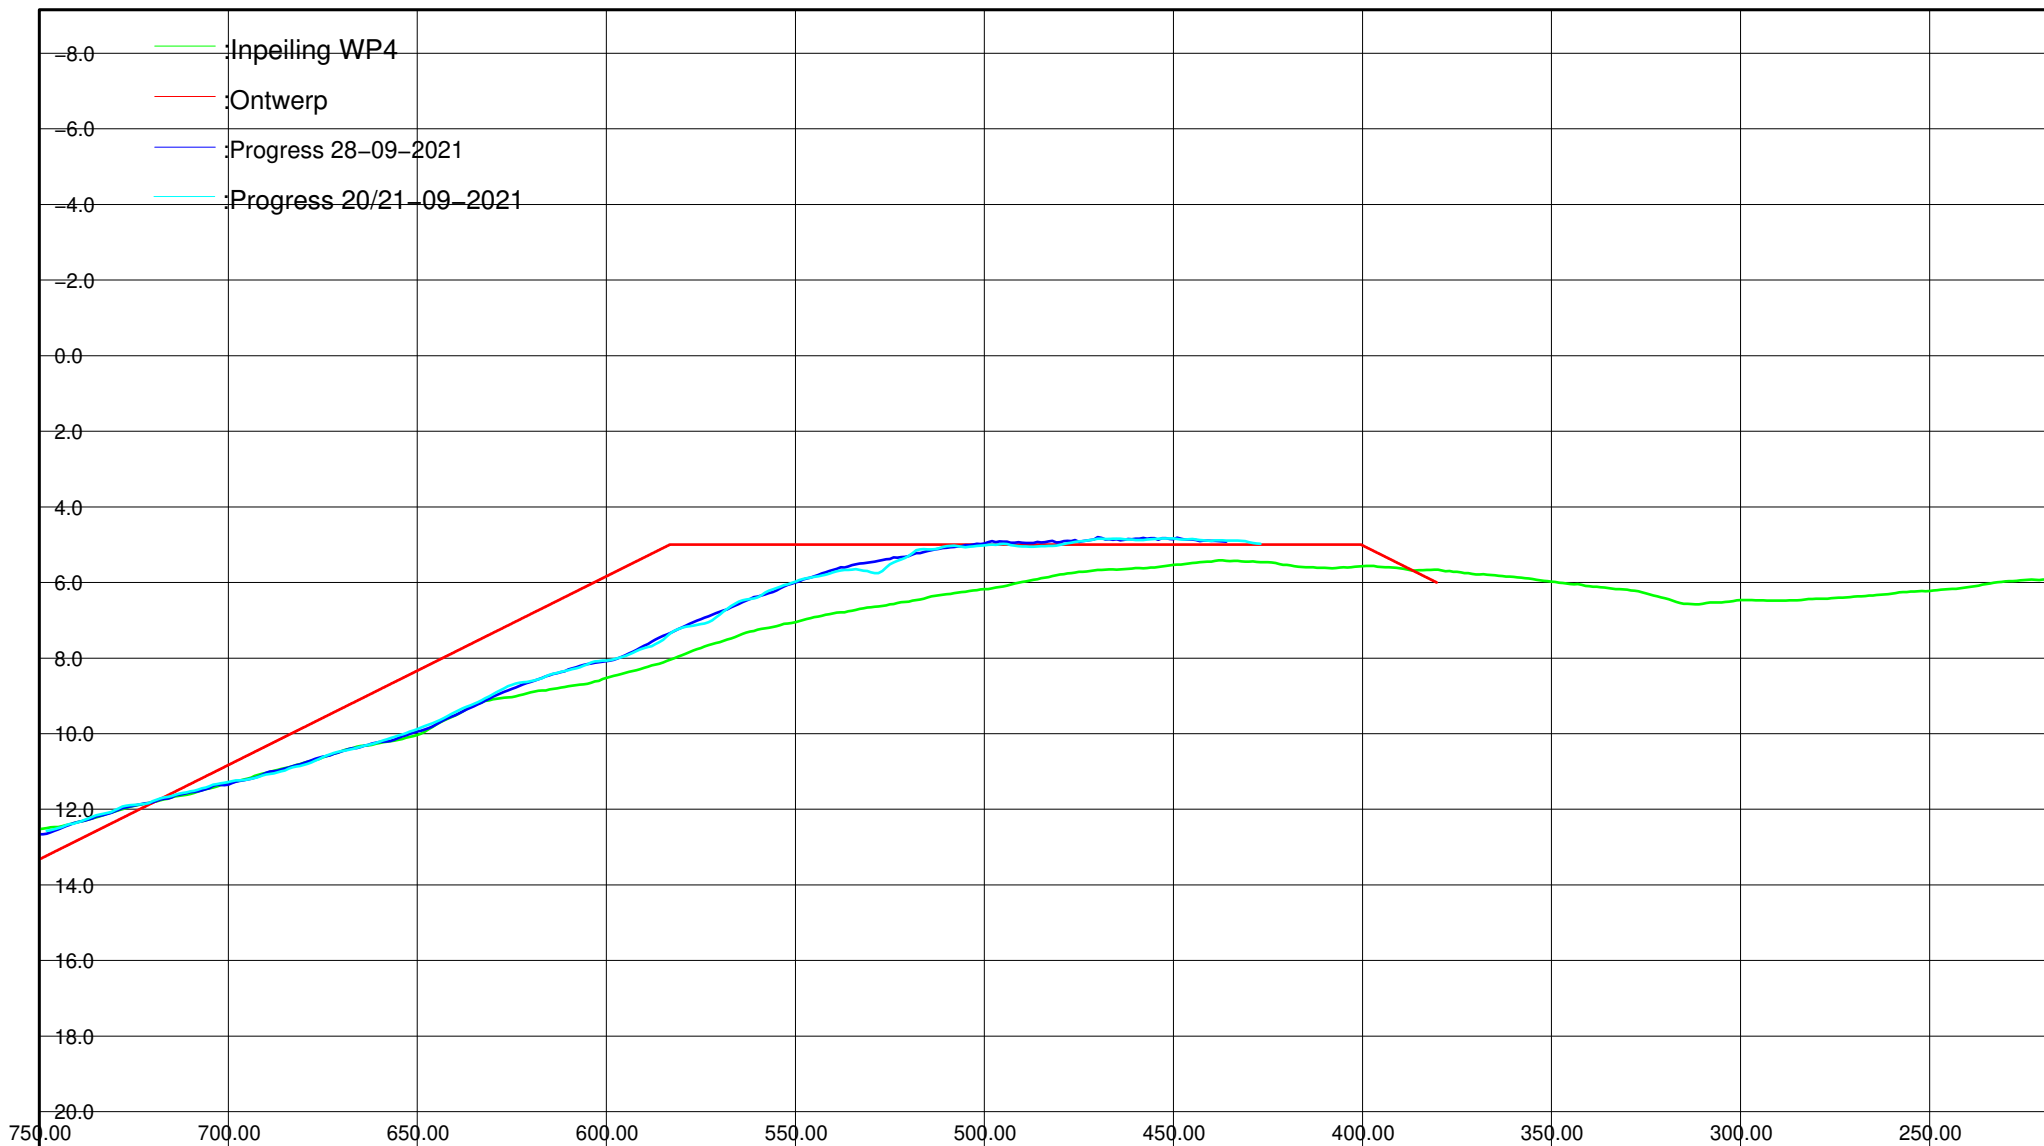

Kustlijnzorg Texel

WP4 – Texel zuid vooroever inpeiling + ontwerp

Getekend	ASCR	par	d.d. 20210928	Project nr Boskalis: 11E040511
Gecontroleerd	PHAF	par	d.d. 20210928	Project nr klant: 311.47.147
Vrijgegeven	LMAS	par	d.d. 20210928	Formaat : A4

Status : Ter Informatie

Versie: 0


Pagina : 33


Lijn nr : 17230

Horizontaal 1:2000

Verticaal 1: 200

 **Boskalis**

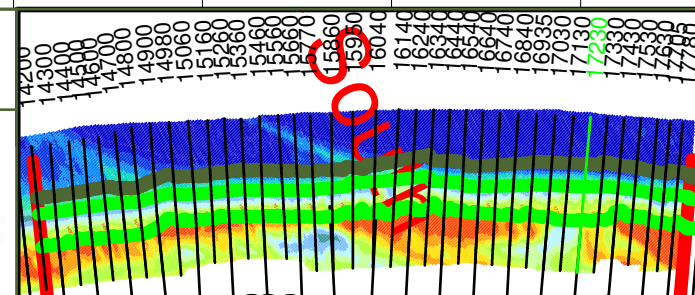

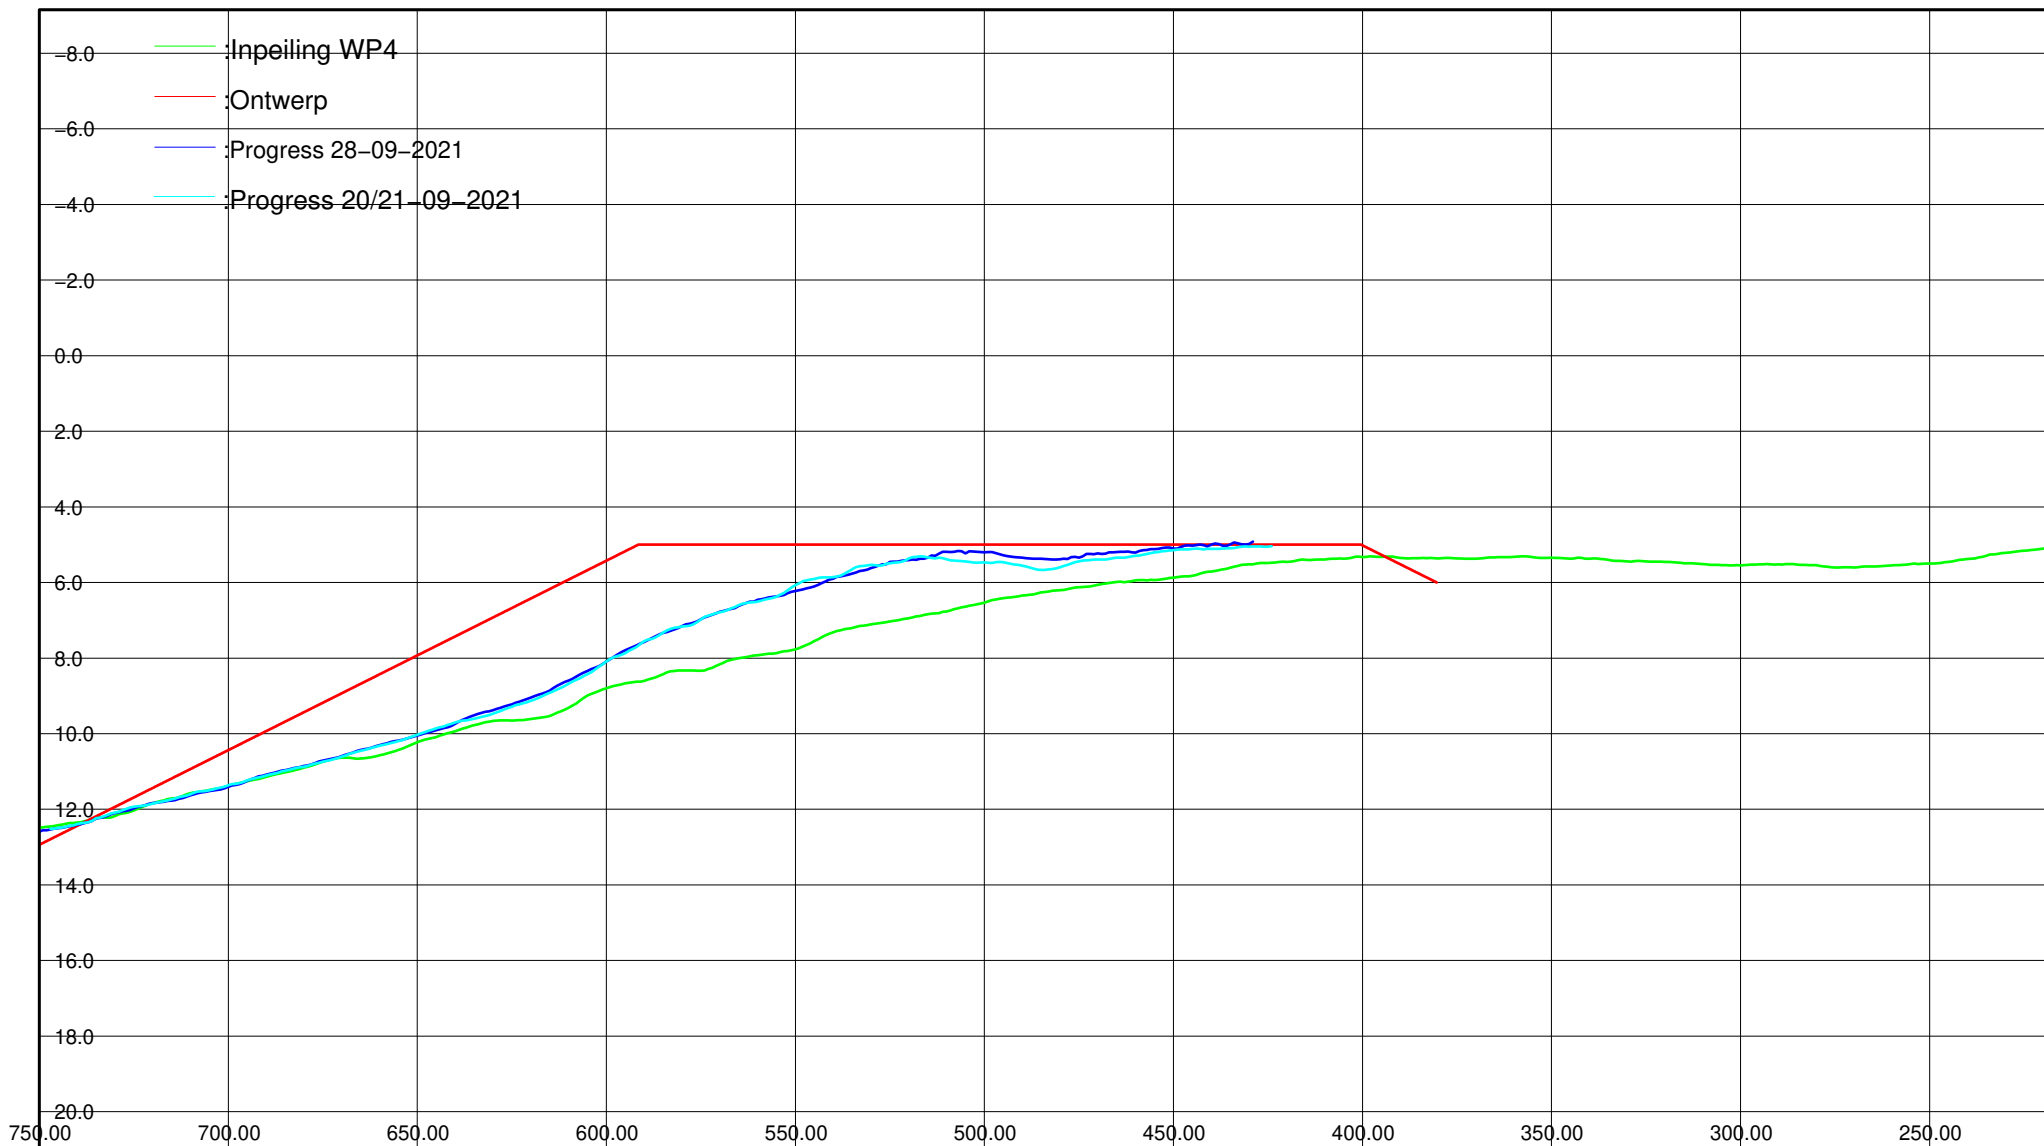

Kustlijnzorg Texel

WP4 – Texel zuid vooroever inpeiling + ontwerp

Getekend	ASCR	par	d.d. 20210928	Project nr Boskalis: 11E040511
Gecontroleerd	PHAF	par	d.d. 20210928	Project nr klant: 311.47.147
Vrijgegeven	LMAS	par	d.d. 20210928	Formaat : A4

Status : Ter Informatie

Versie: 0


Pagina : 34


Lijn nr : 17330

Horizontaal 1:2000

Verticaal 1: 200

 **Boskalis**

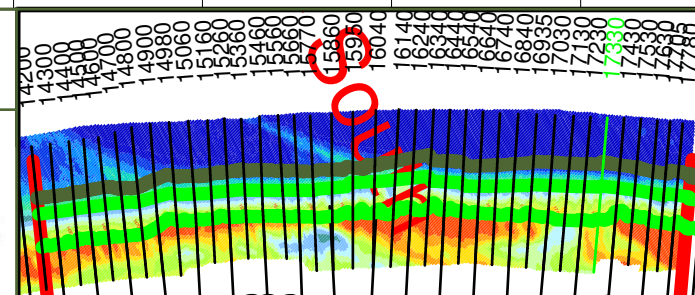

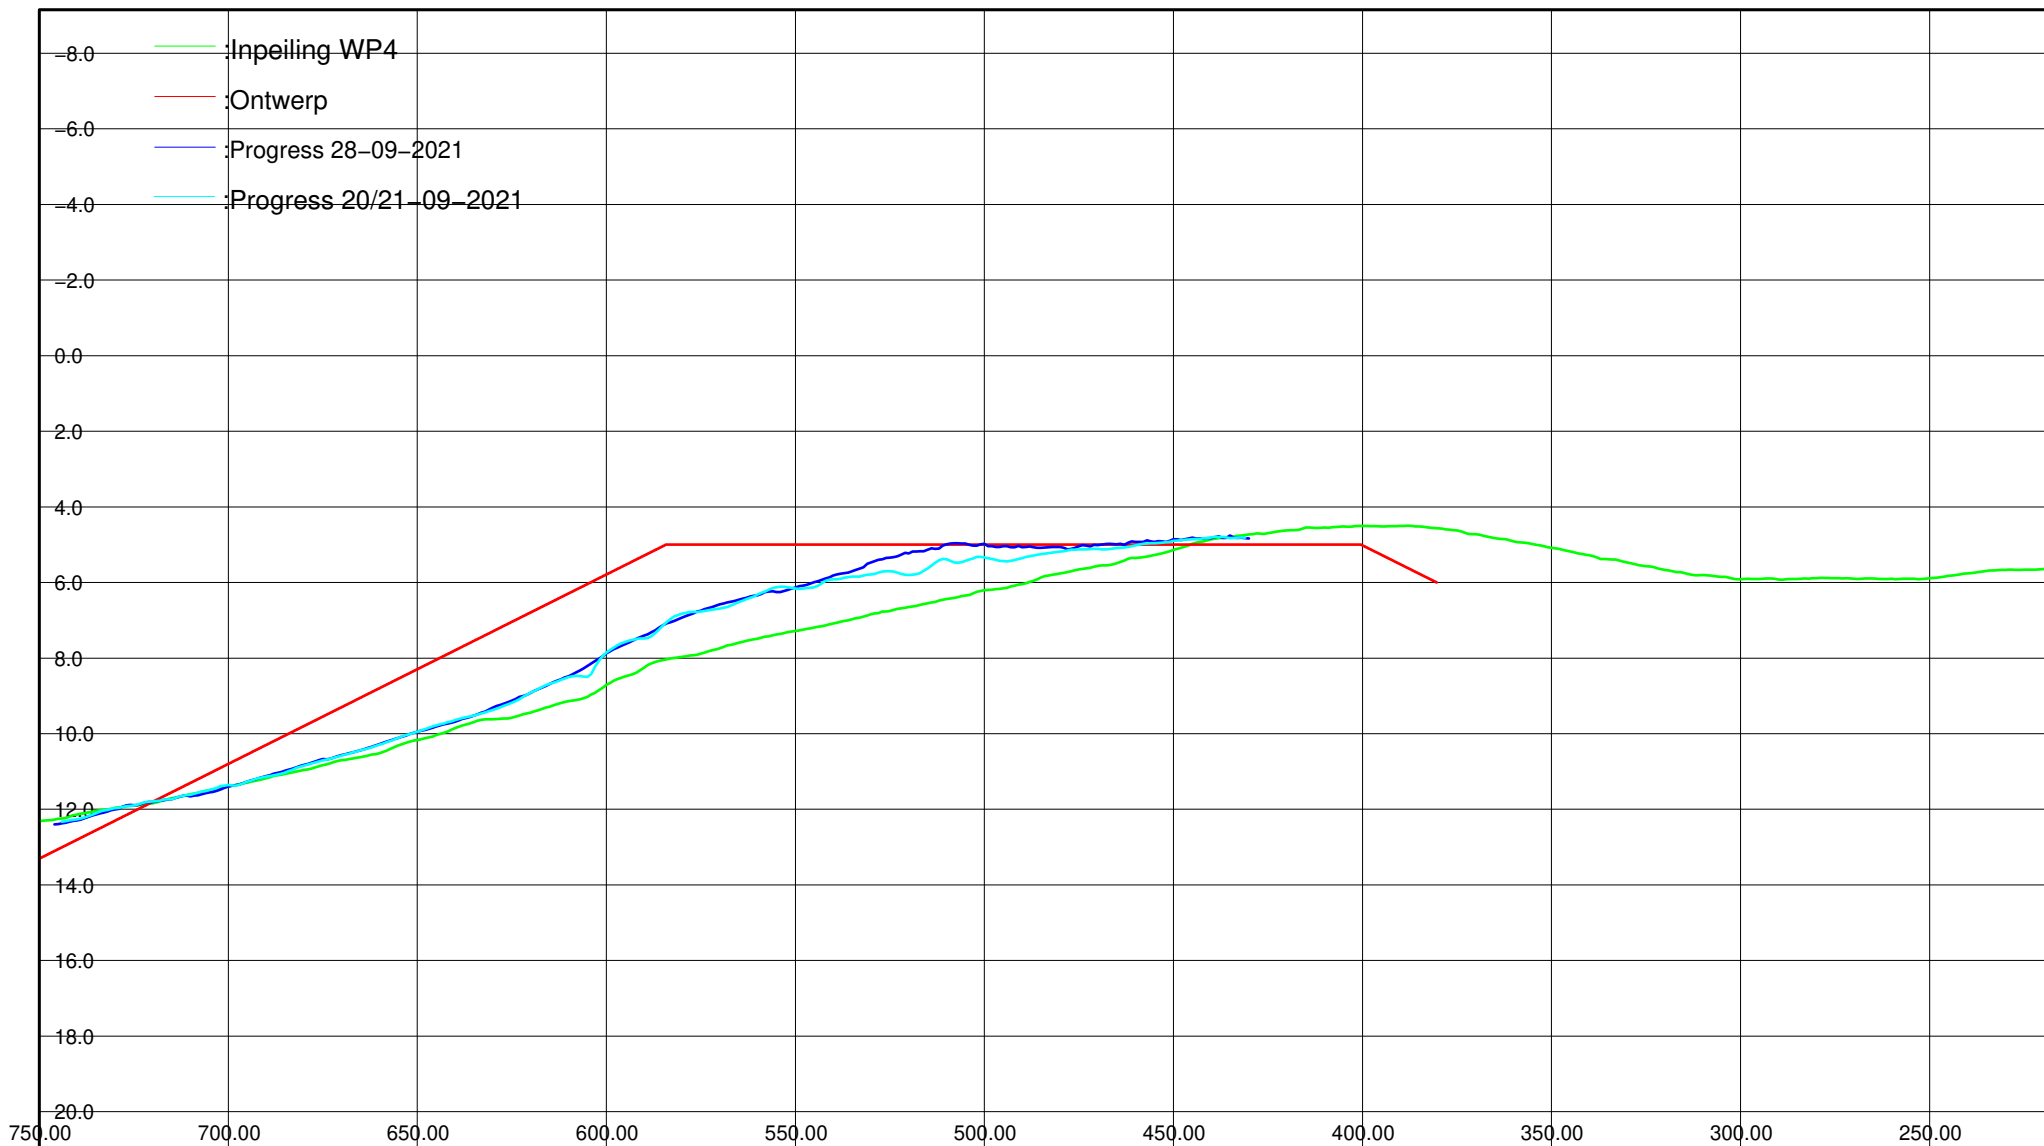

Kustlijnzorg Texel

WP4 – Texel zuid vooroever inpeiling + ontwerp

Getekend	ASCR	par	d.d. 20210928	Project nr Boskalis: 11E040511
Gecontroleerd	PHAF	par	d.d. 20210928	Project nr klant: 311.47.147
Vrijgegeven	LMAS	par	d.d. 20210928	Formaat : A4

Status : Ter Informatie

Versie: 0


Pagina : 35


Lijn nr : 17430

Horizontaal 1:2000

Verticaal 1: 200

 **Boskalis**

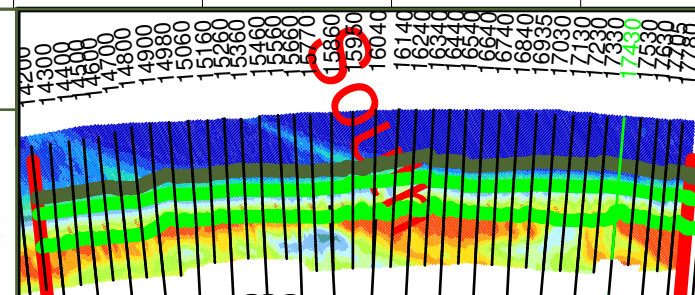

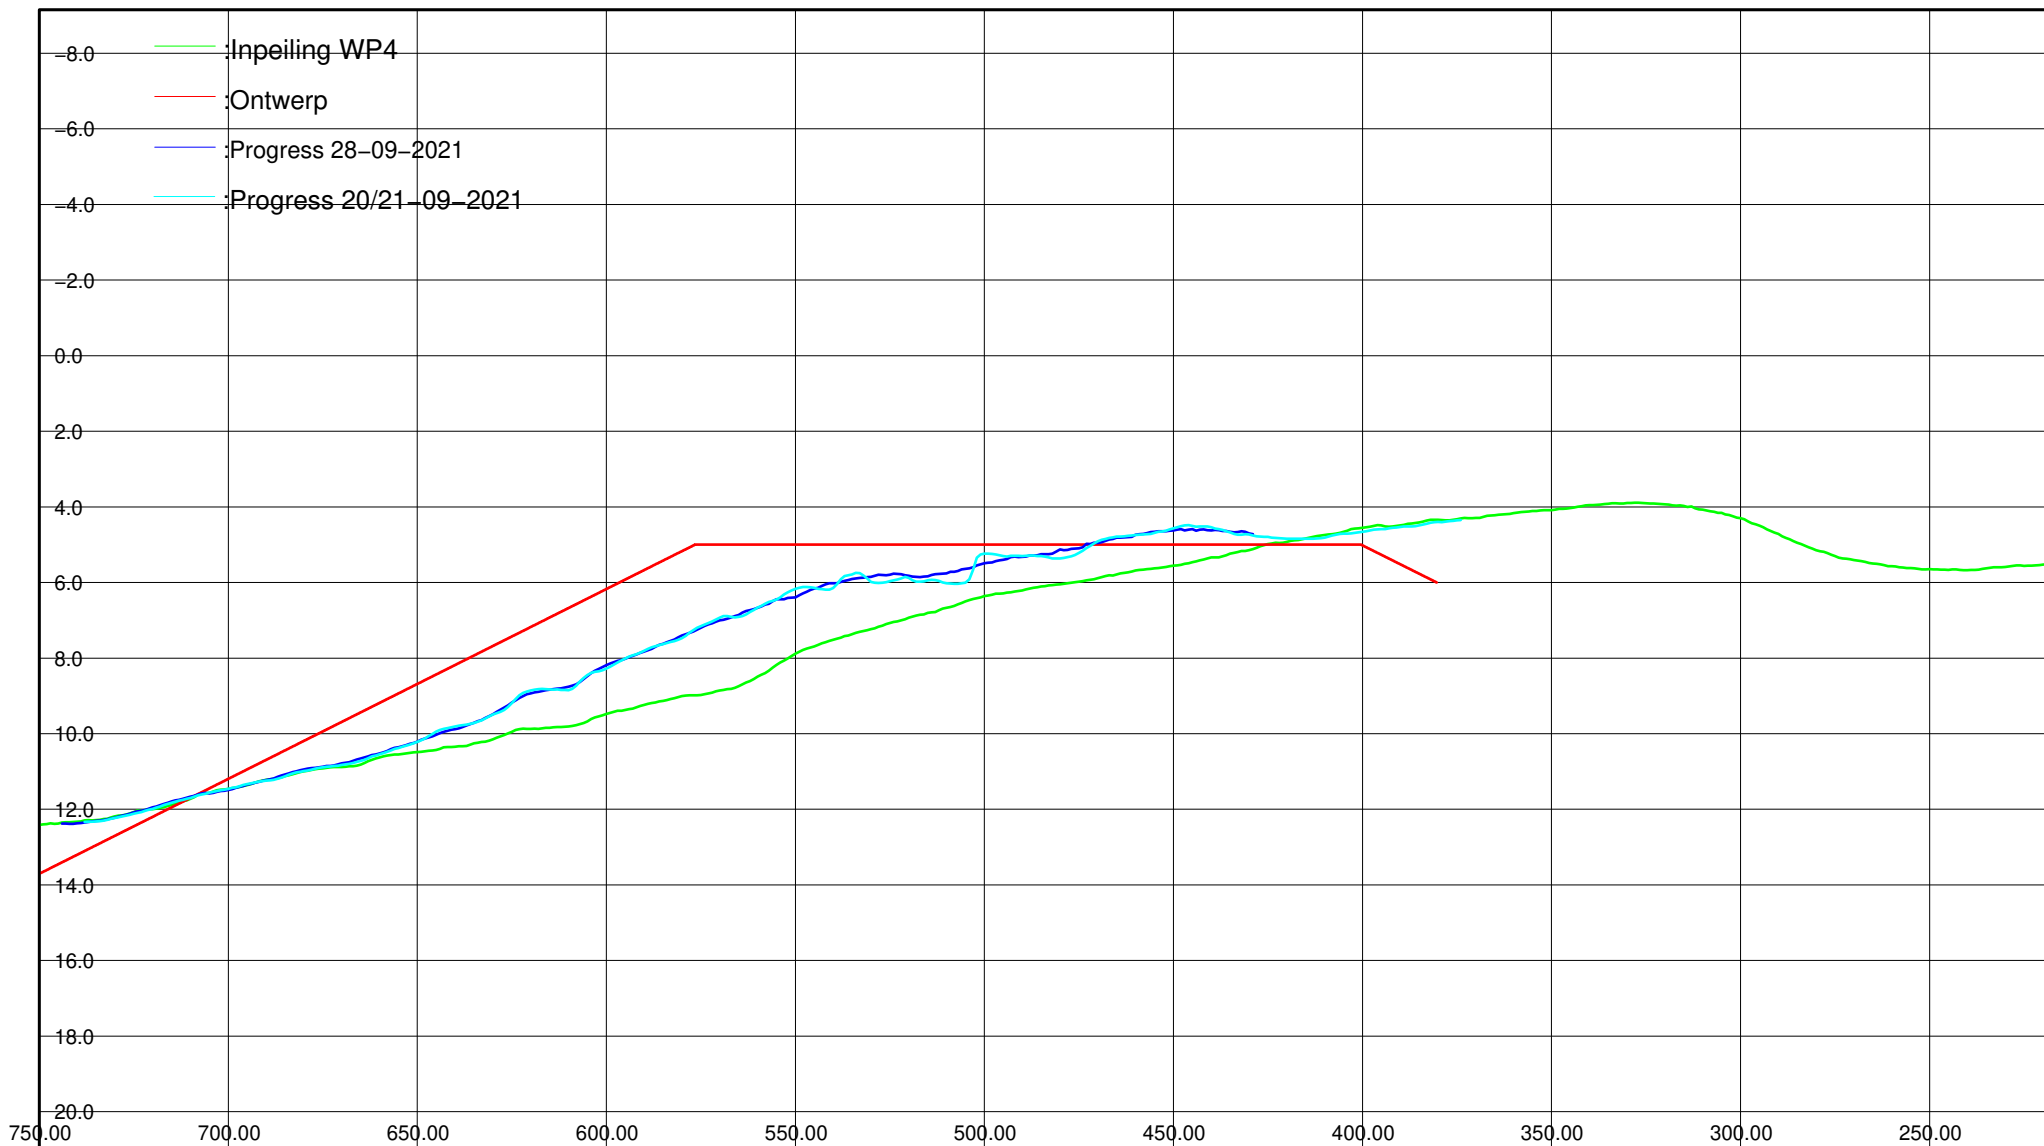

Kustlijnzorg Texel

WP4 – Texel zuid vooroever inpeiling + ontwerp

Getekend	ASCR	par	d.d. 20210928	Project nr Boskalis: 11E040511
Gecontroleerd	PHAF	par	d.d. 20210928	Project nr klant: 311.47.147
Vrijgegeven	LMAS	par	d.d. 20210928	Formaat : A4

Status : Ter Informatie

Versie: 0


Pagina : 36


Lijn nr : 17530

Horizontaal 1:2000

Verticaal 1: 200

 **Boskalis**

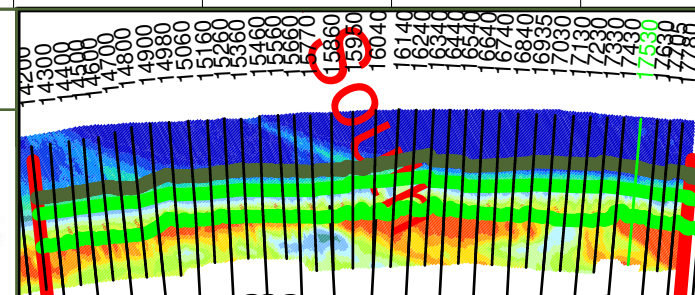

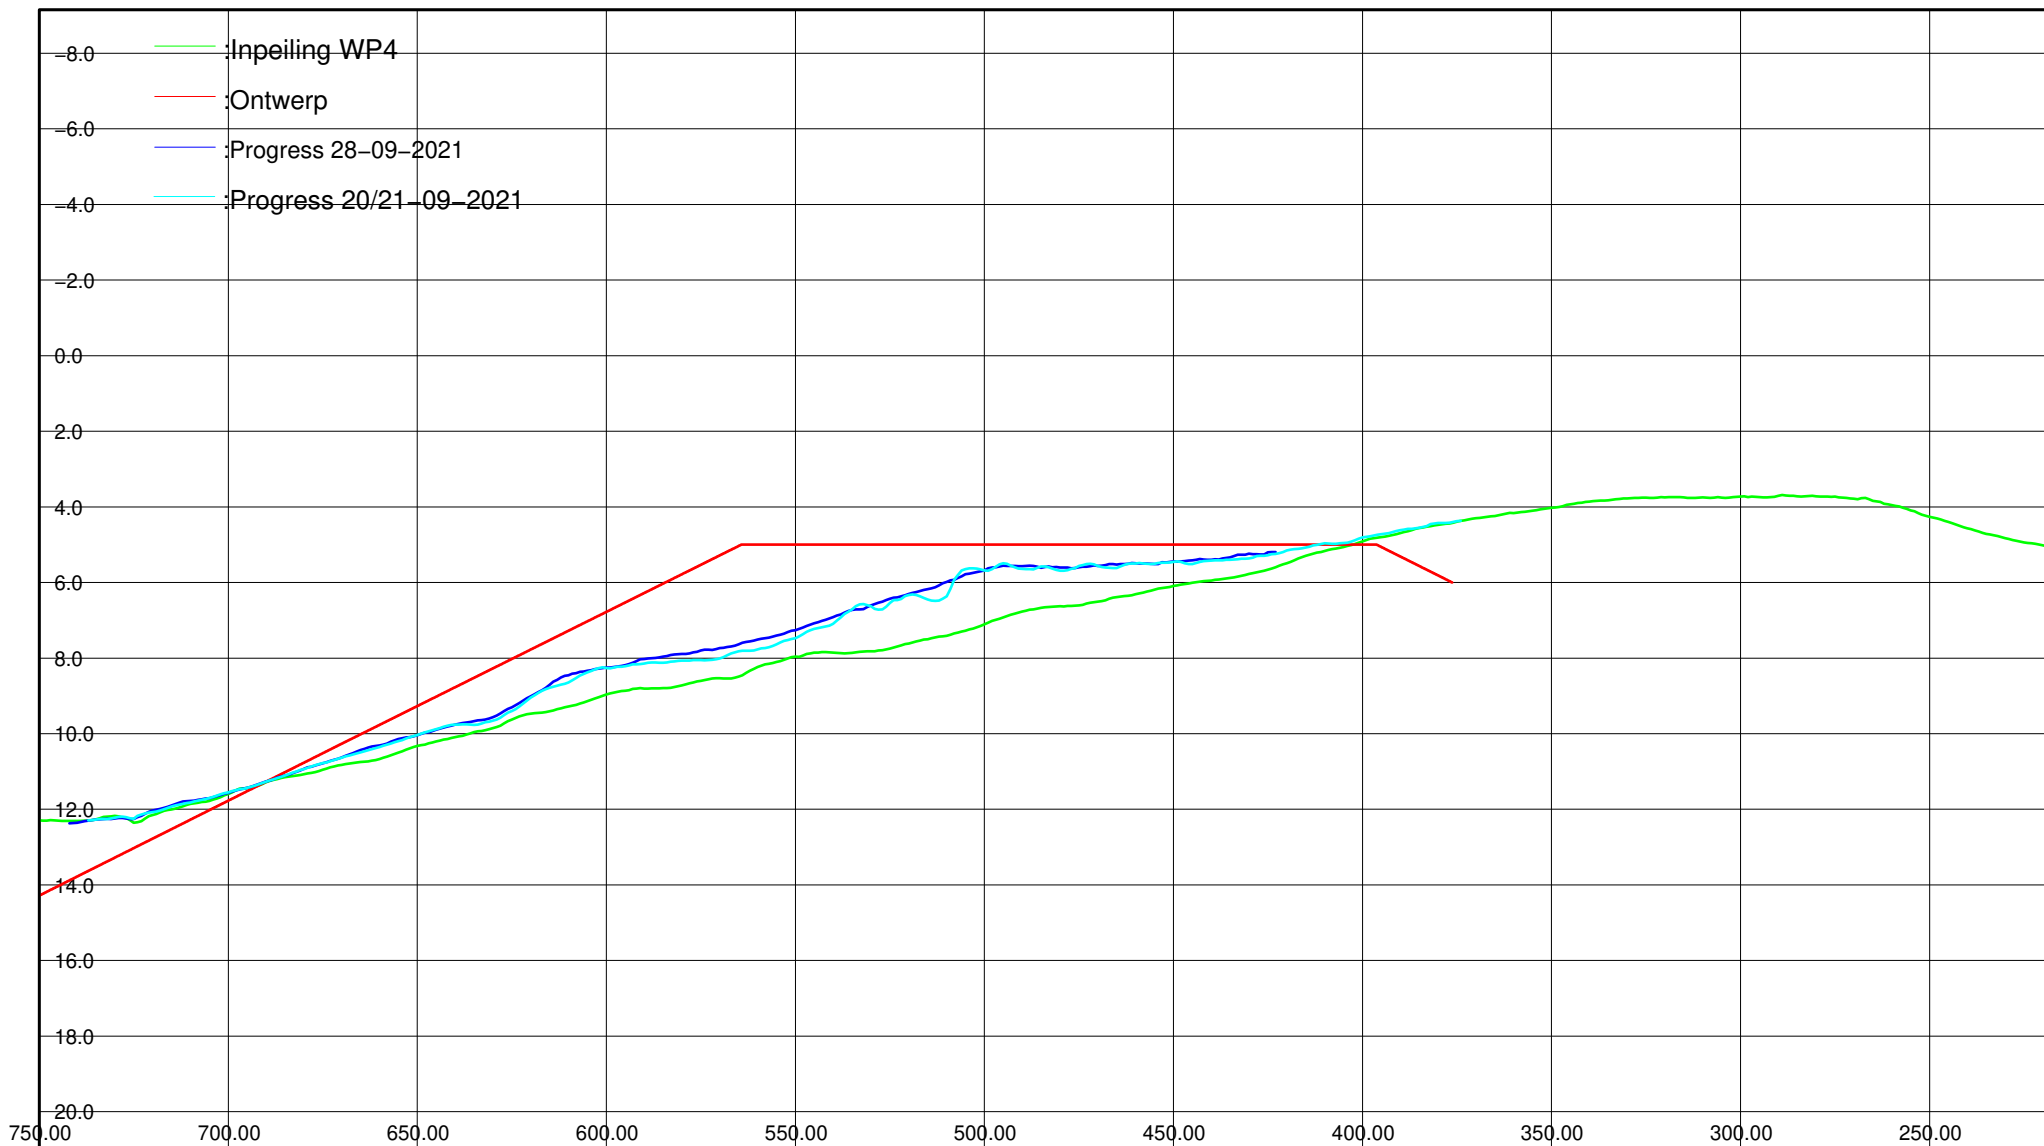

Kustlijnzorg Texel

WP4 – Texel zuid vooroever inpeiling + ontwerp

Getekend	ASCR	par	d.d. 20210928	Project nr Boskalis: 11E040511
Gecontroleerd	PHAF	par	d.d. 20210928	Project nr klant: 311.47.147
Vrijgegeven	LMAS	par	d.d. 20210928	Formaat : A4

Status : Ter Informatie

Versie: 0


Pagina : 37


Lijn nr : 17630

Horizontaal 1:2000

Verticaal 1: 200

 **Boskalis**

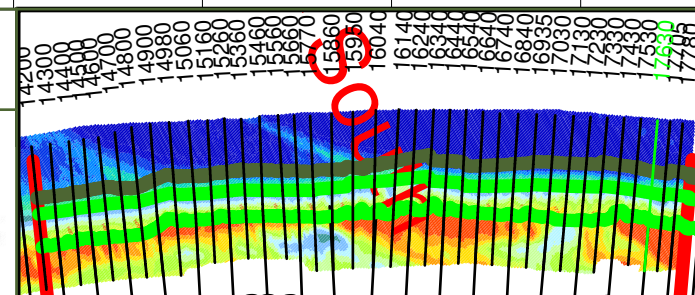

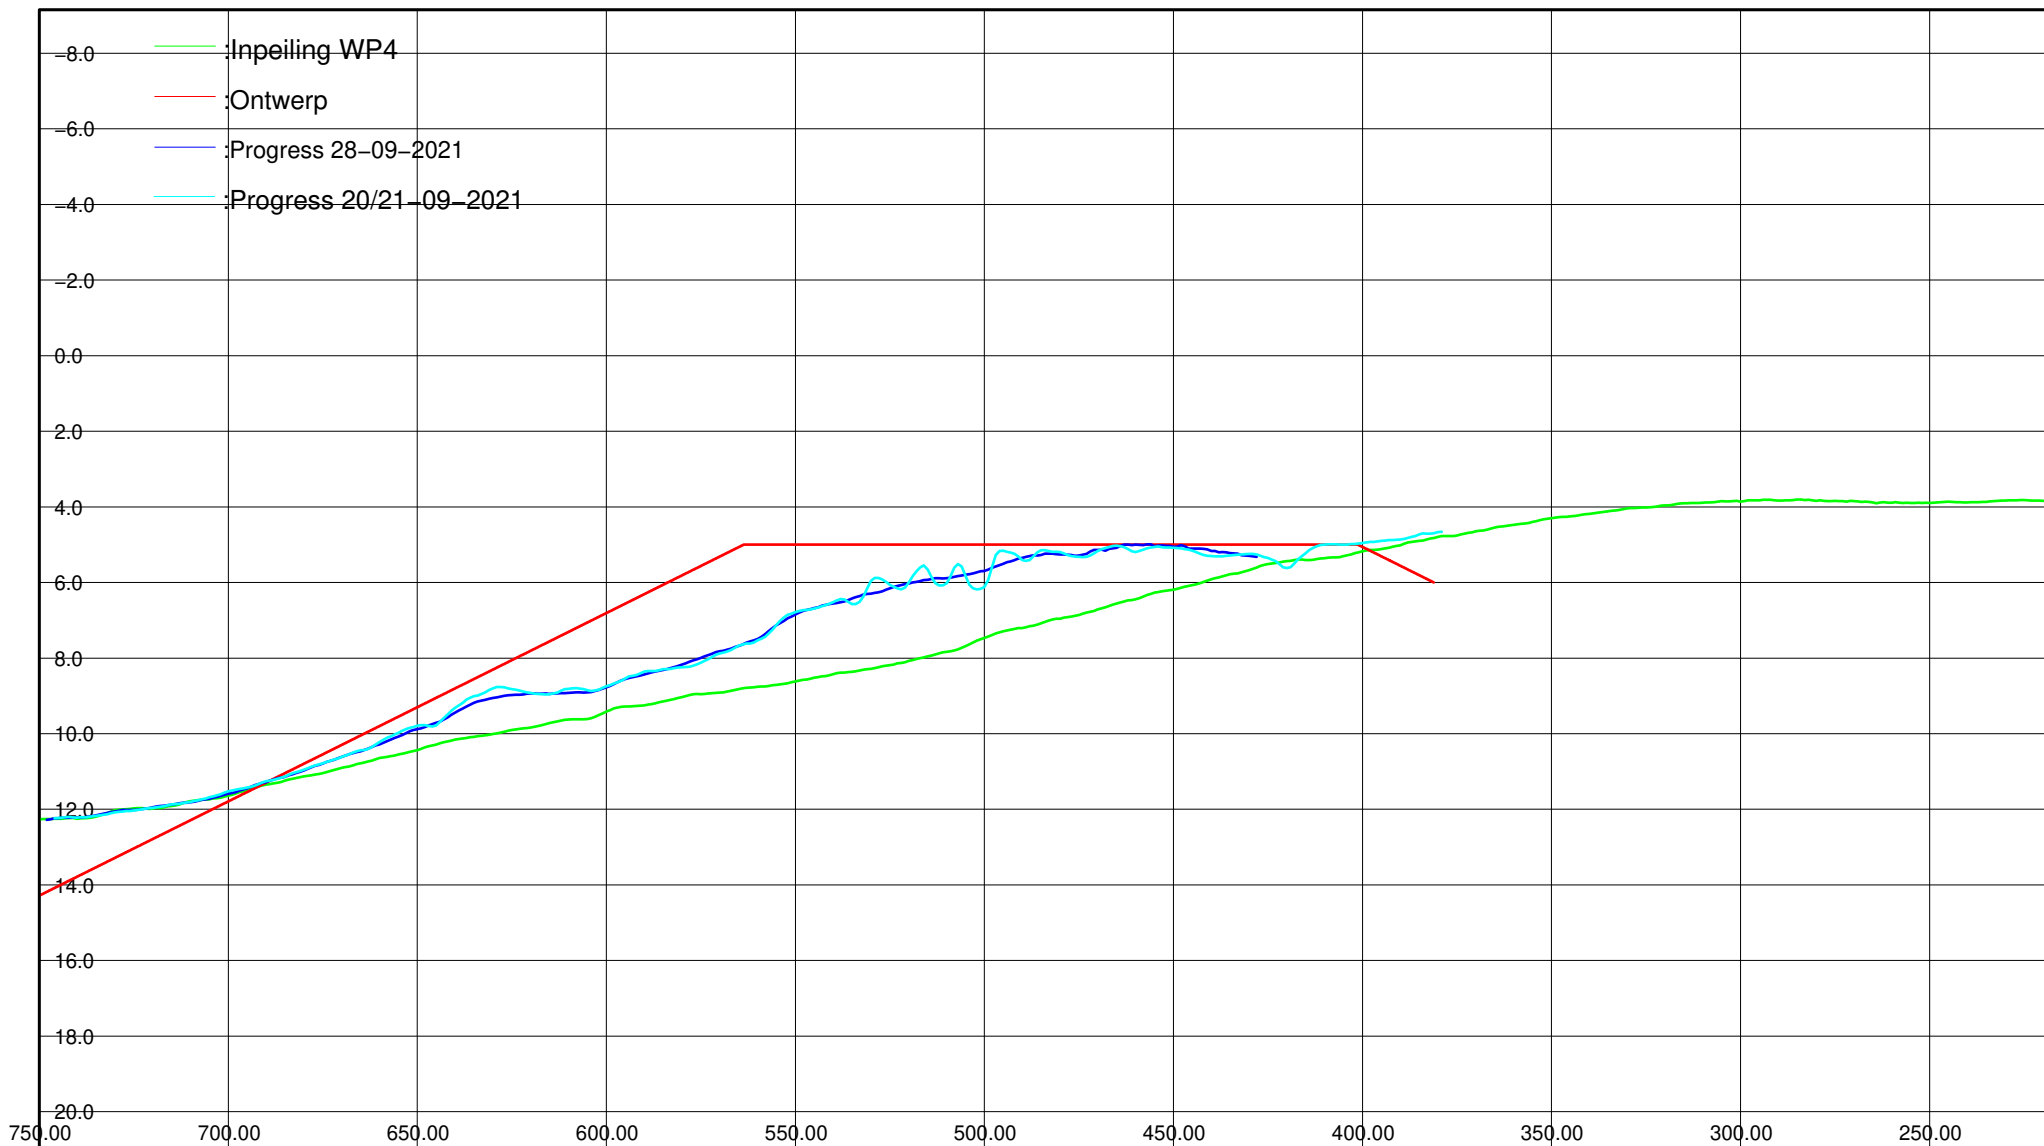

Kustlijnzorg Texel

WP4 – Texel zuid vooroever inpeiling + ontwerp

Getekend	ASCR	par	d.d. 20210928	Project nr Boskalis: 11E040511
Gecontroleerd	PHAF	par	d.d. 20210928	Project nr klant: 311.47.147
Vrijgegeven	LMAS	par	d.d. 20210928	Formaat : A4

Status : Ter Informatie

Versie: 0


Pagina : 38


Lijn nr : 17705

Horizontaal 1:2000

Verticaal 1: 200

 **Boskalis**

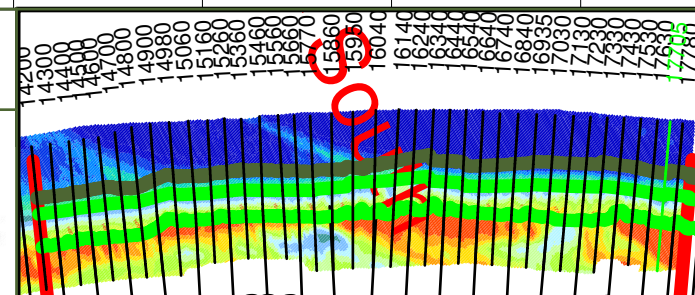

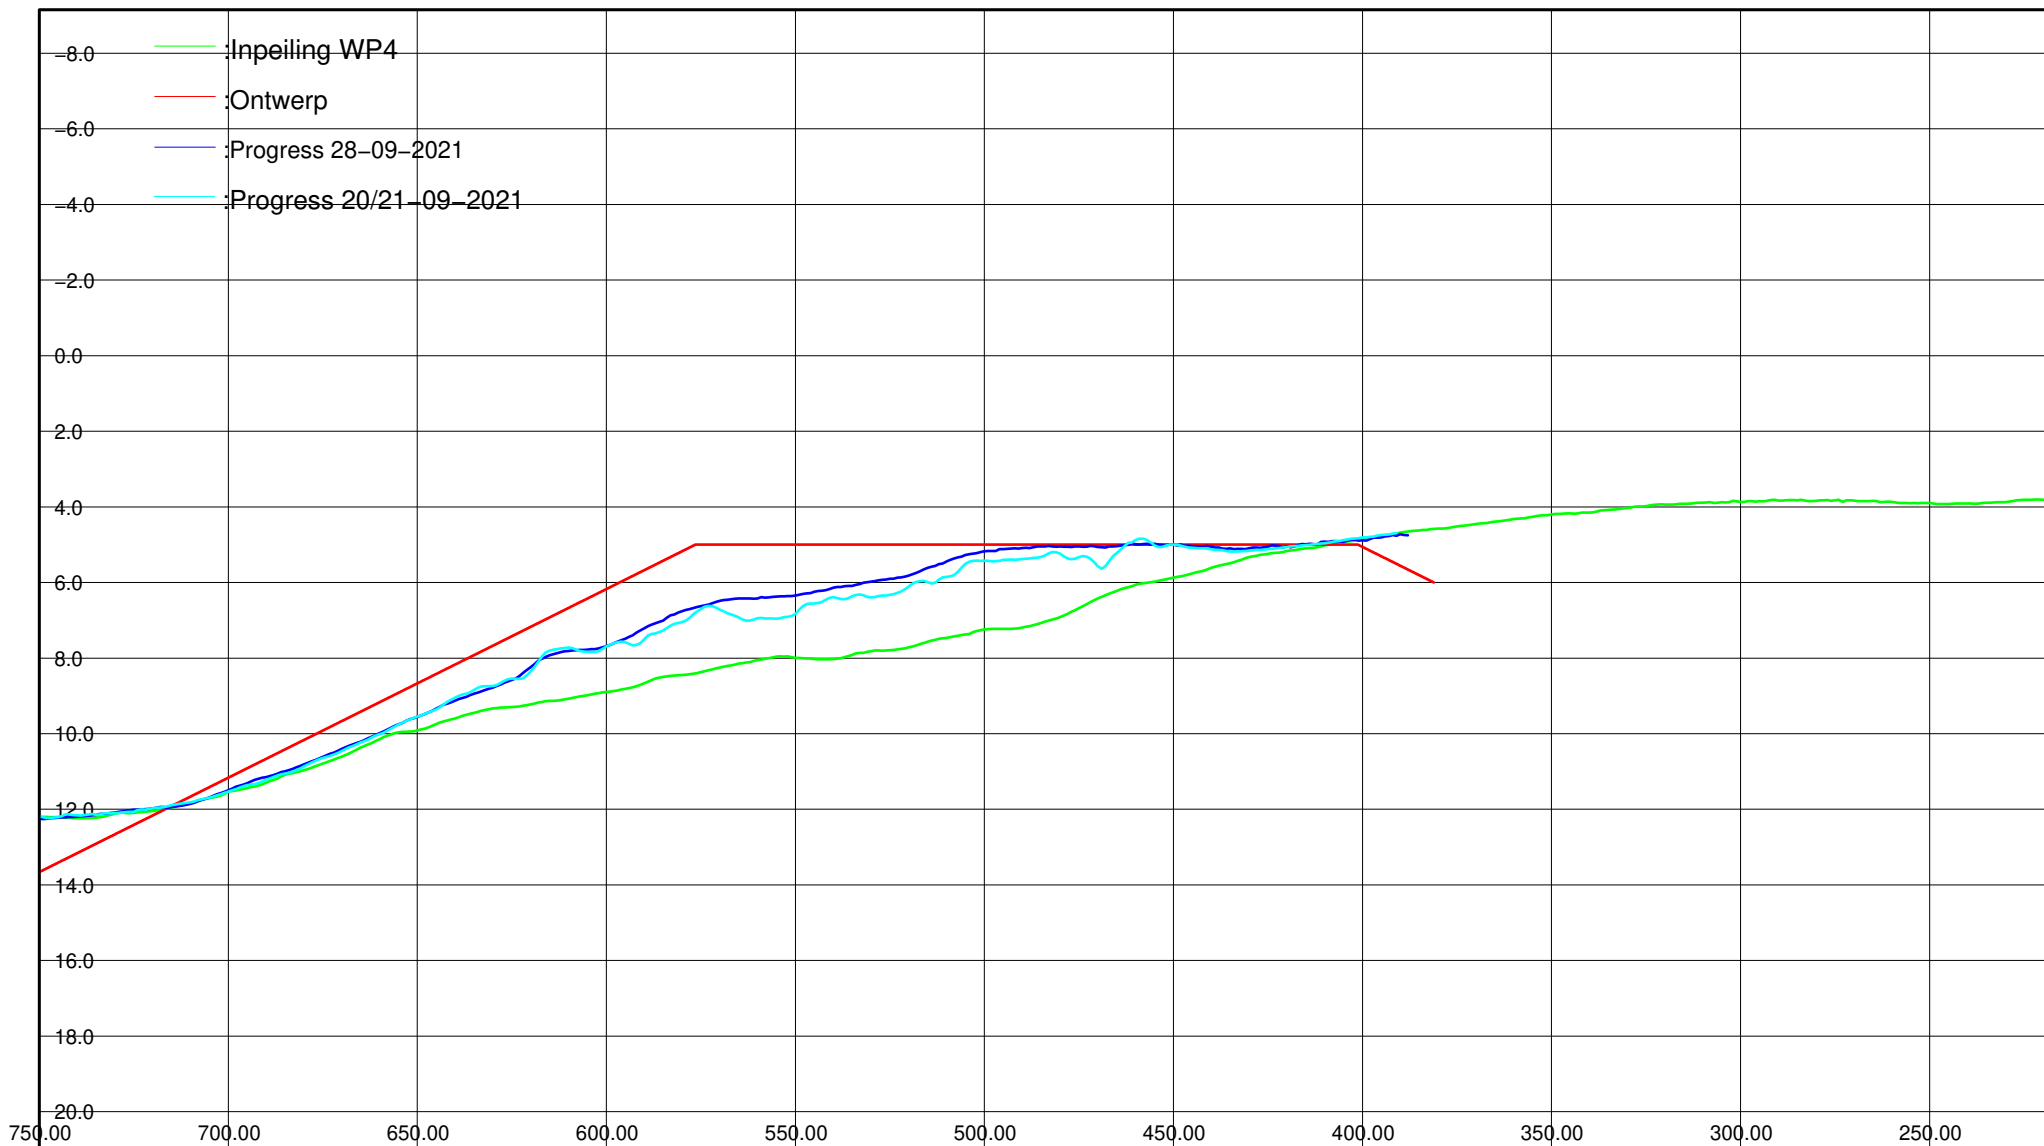

Kustlijnzorg Texel

WP4 – Texel zuid vooroever inpeiling + ontwerp

Getekend	ASCR	par	d.d. 20210928	Project nr Boskalis: 11E040511
Gecontroleerd	PHAF	par	d.d. 20210928	Project nr klant: 311.47.147
Vrijgegeven	LMAS	par	d.d. 20210928	Formaat : A4

Status : Ter Informatie

Versie: 0

Pagina : 39

Lijn nr : 17780

Horizontaal 1:2000

Verticaal 1: 200

 **Boskalis**

