


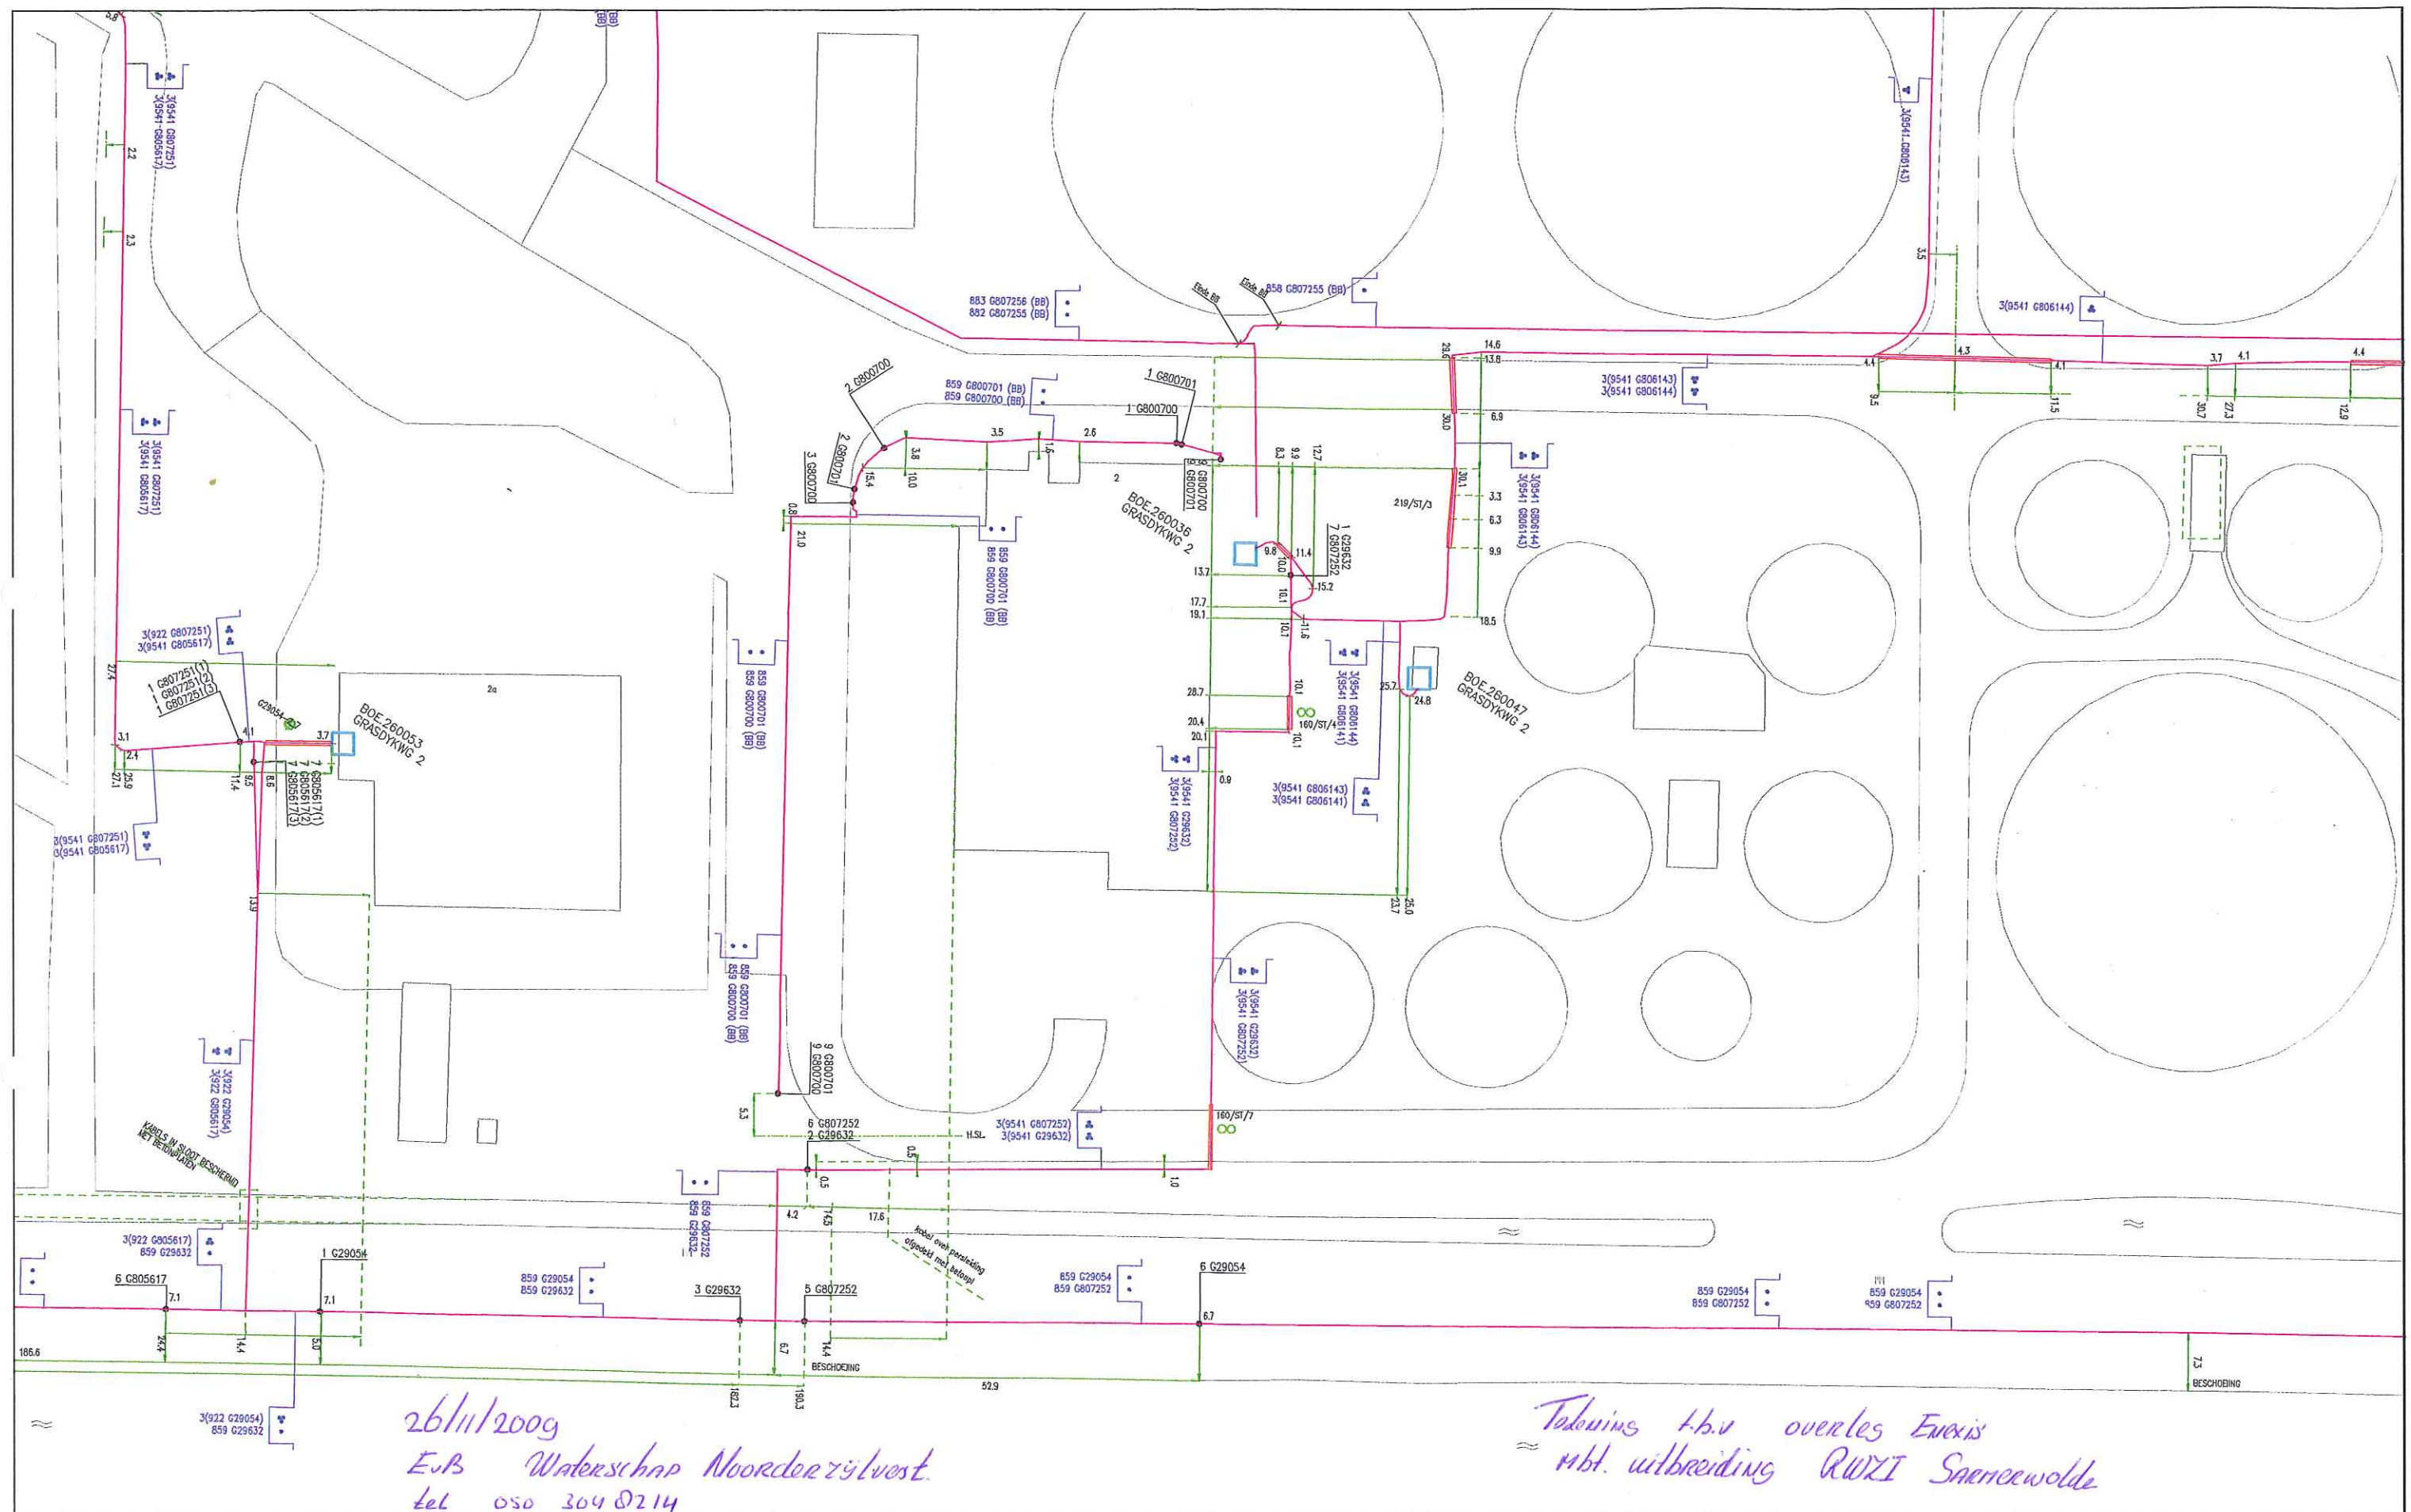

KLIC-Melding: 2009/G*/213400/44604
 Datum: 14-10-2009 10:49:40
 Schaal: 1:750 A3
 RD-linkeronderhoek: (240.603, 585.096)

Betreft: Middenspanning

— = leiding in bedrijf
 --- = leiding buiten bedrijf

-\\-\\- = leiding liggend onbekend

Storingsnummer: 050-8539030

ENEXIS



Geoversum