




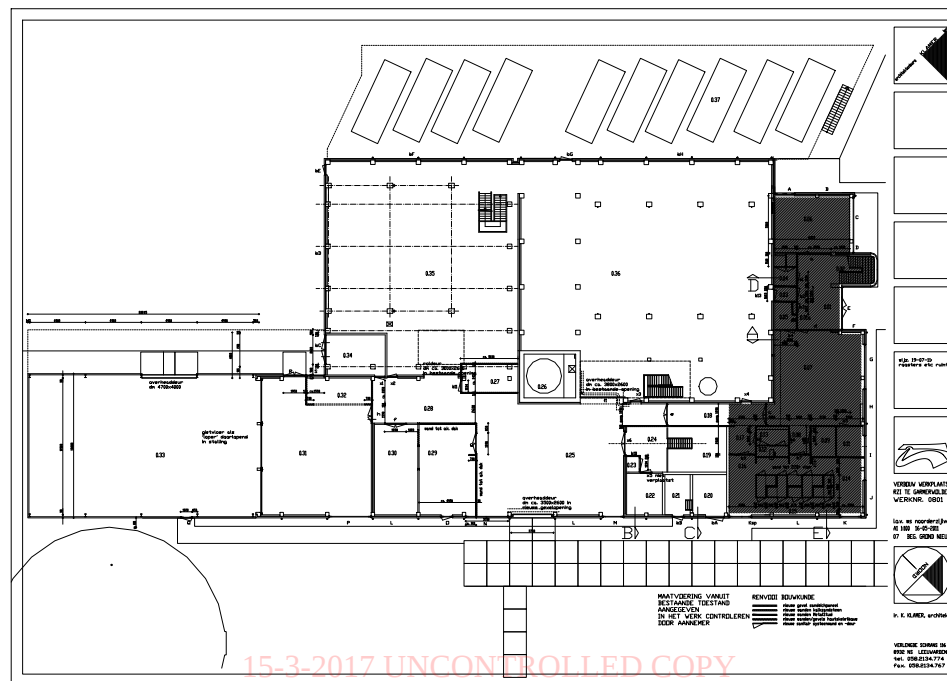

15-3-2017 UNCONTROLLED COPY

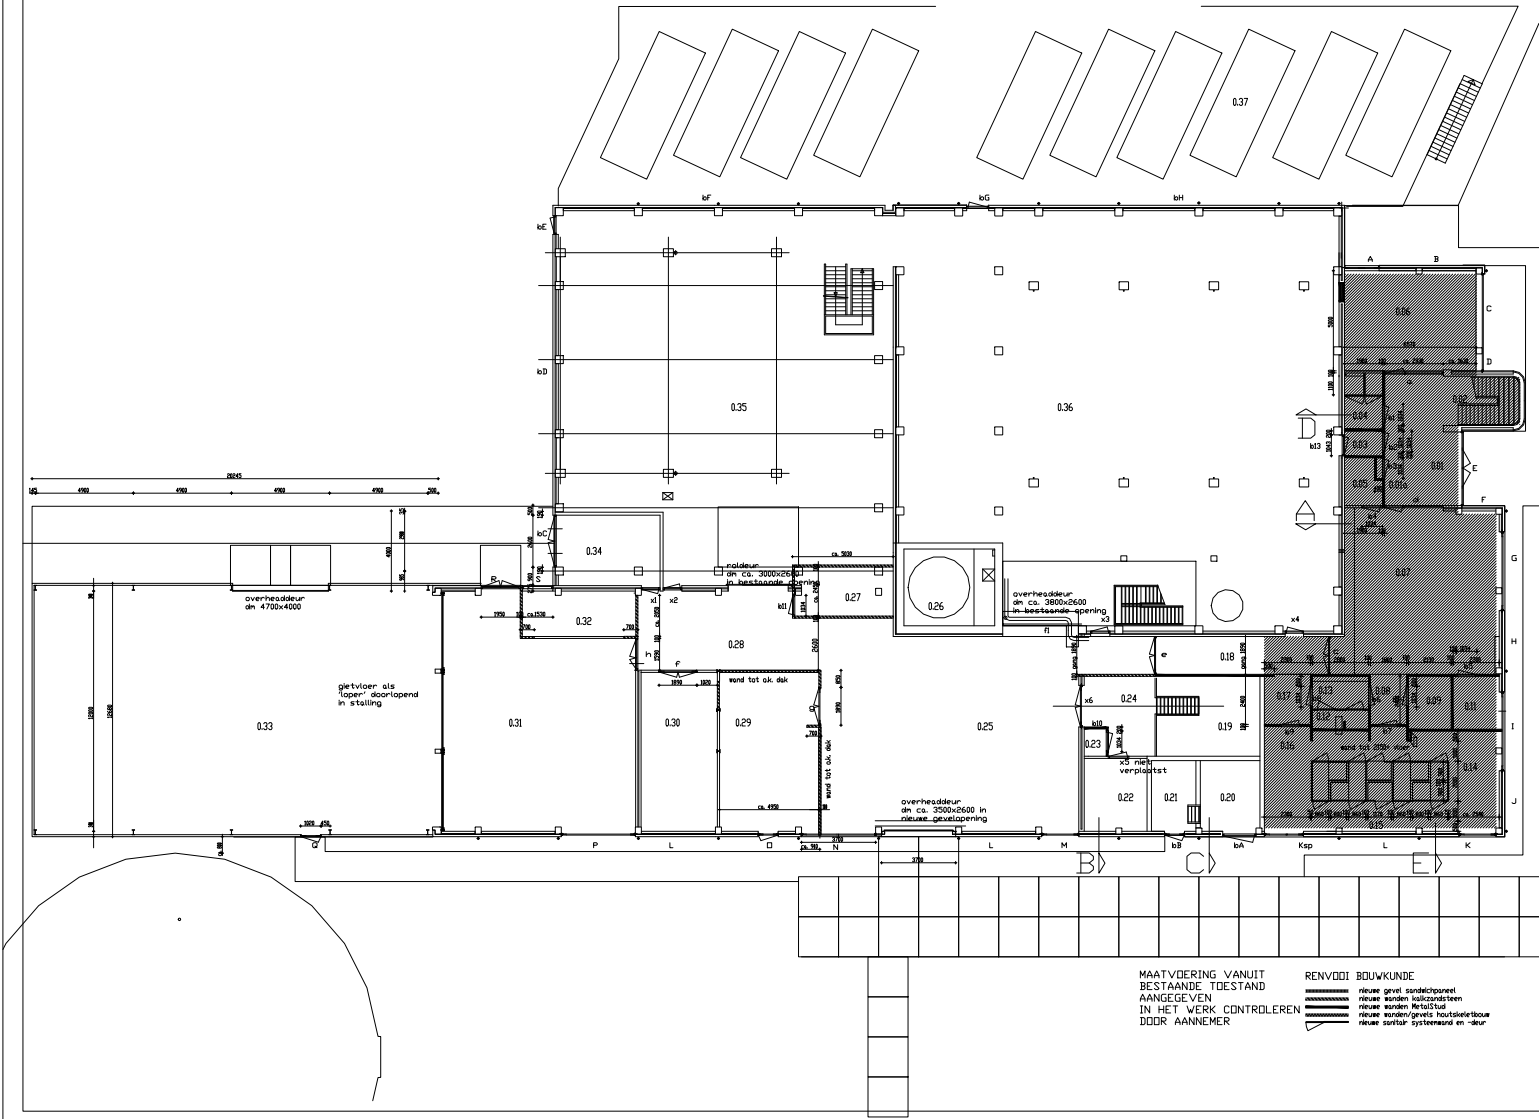


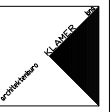

19-07-11
roosters etc ruimte 006

VERBOUW WERKPLAATS
RZI TE GARMERWOLDE
WERKKNR. 0801

Lo.v. w.s noorderzijlvest
AI 1000 16-05-2011
07 BEG. GROND NIEUW

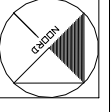

VERLENDE SCHRIJF 116
8932 NS LEEUWARDEN
tel. 058.2134.774
fax. 058.2134.767

MAATVOERING VANUIT
BESTAANDE TOESTAND
AANGEGEVEN
IN HET WERK CONTROLEREN
DOOR AANNEMER


RENVODI BOUWKUNDE


Rev.	Wijziging	Datum	Tekenaar
0	as built		
RWZI 201 GARMERWOLDE BOUWKUNDIGE TEKENING BEDRIJFSGEBOUW PLATTEGRONDEN			
Tekenaar		Schaal	
Datum		Formaat	
Bladnummer		van	
Tekeningsnummer		, 2018035100-001	

Waterschap Noorderzijlvest
Atf. Project & Advies
postbus 10
9700 AA Groningen
t: 050 - 361 89 11
f: 050 - 361 24 46
e: info@noorderzijlvest.nl



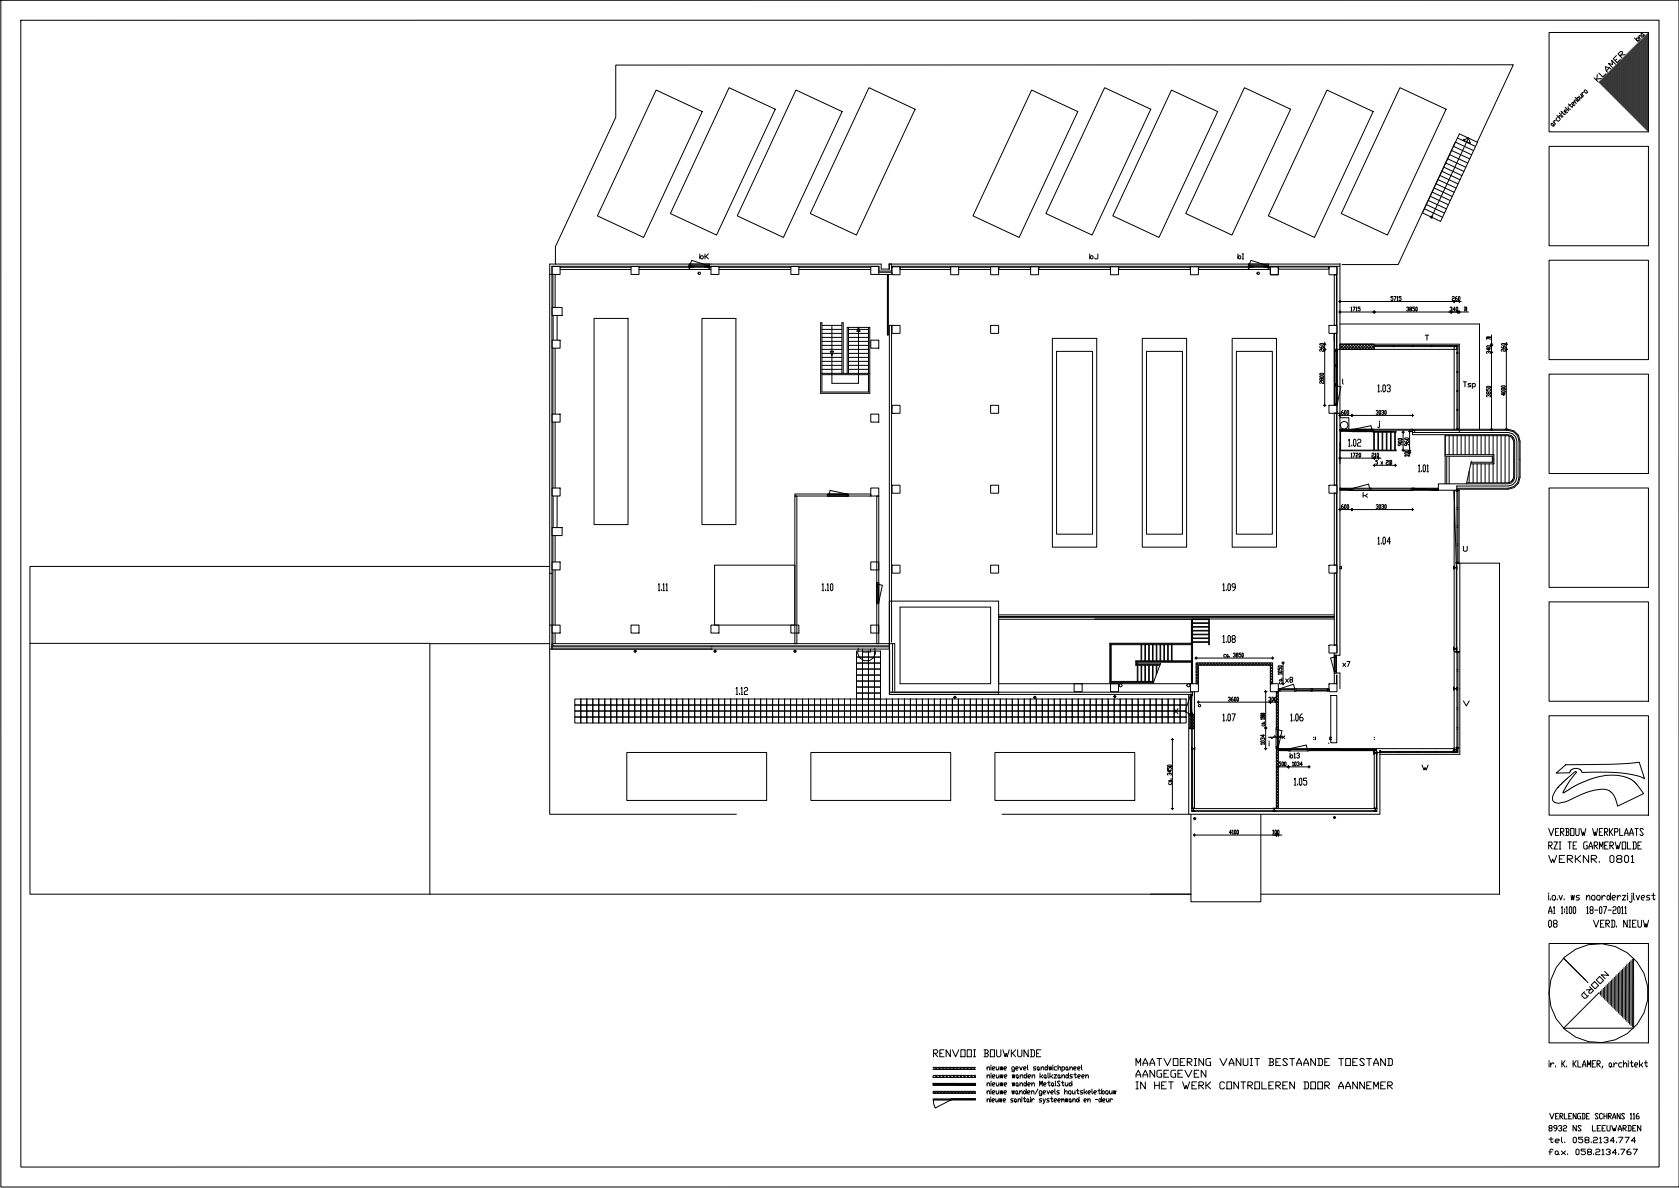

RENVODI BOUWKUNDE
MAATVOERING VANUIT BESTAANDE TOESTAND
AANGEGEVEN
IN HET WERK CONTROLLEREN DOOR AANNEEMER

VERBOUW VERKPLAATS
RZI TE GARMERWOLDE
WERKNR. 0801

l.o.v. w.s noorderzijvest
Al 9100 18-07-2011
08 VERB. NIEUW



Ir. K. KLAMER, architect

VERLENDE SCHWAS 116
8932 NS LEEUWARDEN
tel. 058.2134.774
fax. 058.2134.767

Rev.	Wijziging	Datum	Tekenaar
0	as built		
RWZI 201 GARMERWOLDE BOUWKUNDIGE TEKENING BEDRIJFSGEBOUW PLATTEGRONDEN			
Tekenaar		Schaal	
Datum		Formaat	
Bladnummer		van	
Tekeningsnummer		Bladtitel	