


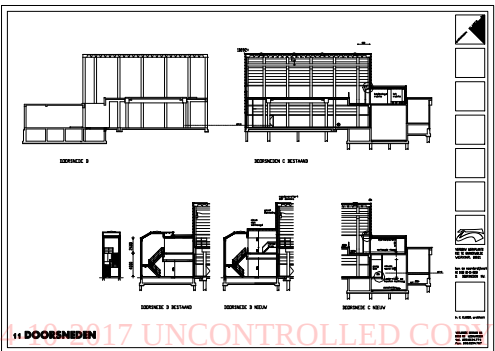
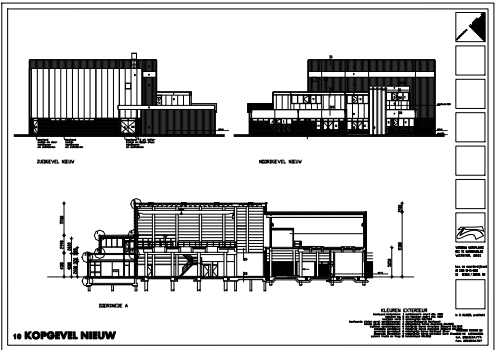


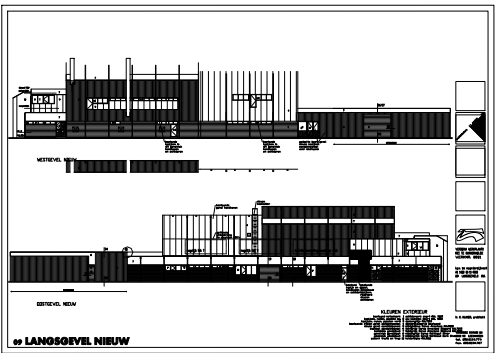

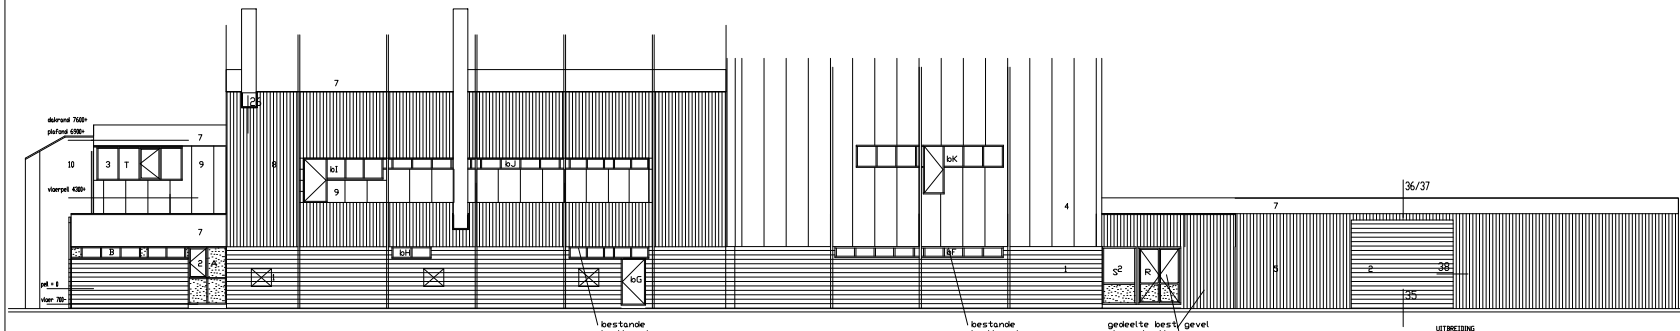

WESTGEVEL NIEUW

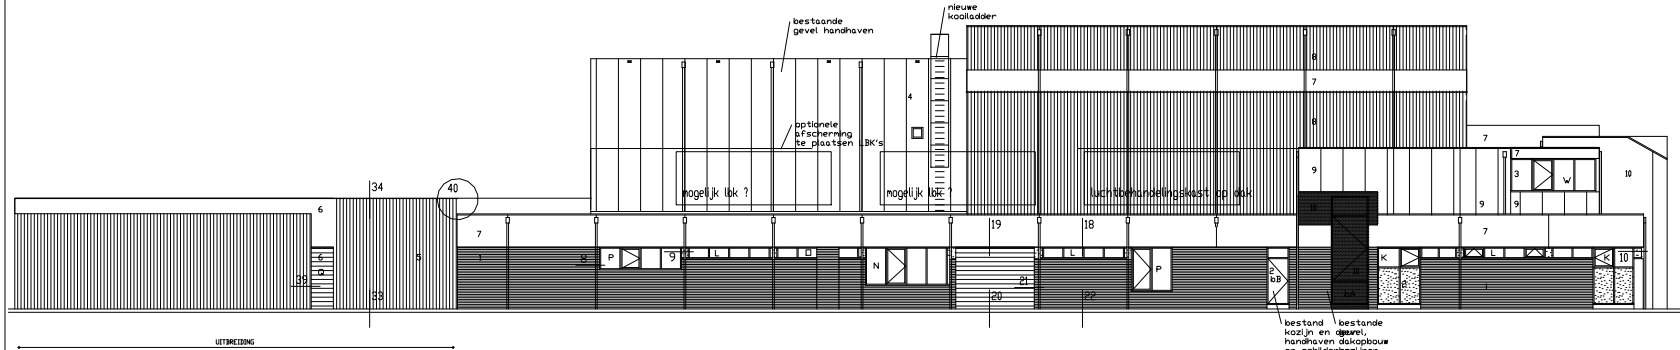

OOSTGEVEL NIEUW

09 LANGSGEVEL NIEUW

KLEUREN EXTERIEUR

- | | |
|--------------------------------------|--|
| bestaand metselwerk | 1 schilderwerk zwart RAL 9005 |
| kozijnen, ramen, panelen bg | 2 alu kozijnen zwart RAL 9005 |
| kozijnen, ramen, panelen verd | 3 donkergrijs RAL7023 |
| bestaand stalen gevel sandwichpaneel | 4 donkerblauwgrijs bestaand |
| nieuwe gevel sandwichpaneel | 5 midnighthelue Corus Armatone RAL5003 |
| boeddeel sandwichpaneel | 6 lichtgrijs Corus Armatone Blizzard RAL7035 |
| boeddelen gevelplaat | 7 lichtgrijs Corus Armatone Blizzard RAL7035 |
| gevelplaat gevelplaat | 8 midnighthelue Corus Multicoat Silver |
| gevelplaat gevelplaat | 9 midnighthelue Corus Multicoat Dark Silver |
| accent trape en trap | 10 heidelveld RAL5010 |

in: K. KLAMER, architect

VERBODEN SCHRIJVEN

tel. 058.2134.774

fax. 058.2134.767

Rev. Wijziging

Datum

Tekenaar

Formaat

van

Bladnr

Tekeningnummer

201035100-002

Waterschap Noorderzijlvest

Afd. Project & Advies


postbus 10

9700 AA Groningen


t: 050 - 361 89 11

f: 050 - 361 26 46


e: info@noorderzijlvest.nl

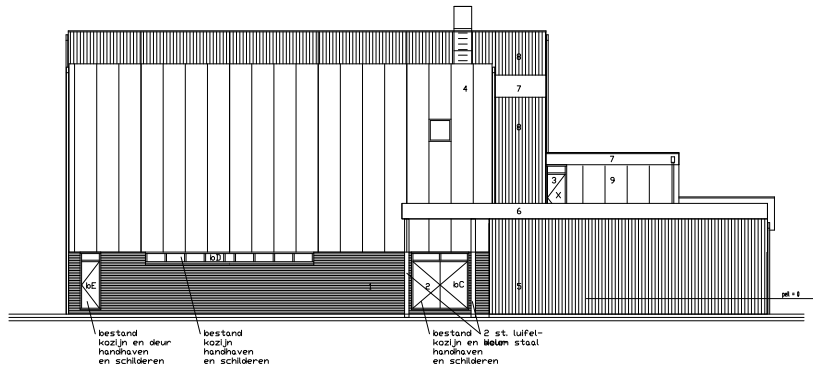

ZUIDGEVEL NIEUW

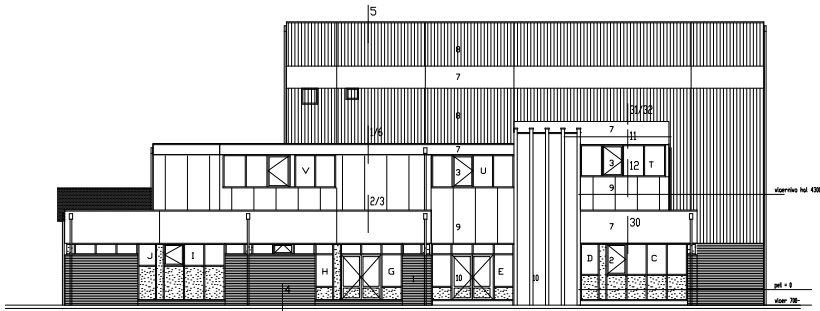

NOORDGEVEL NIEUW

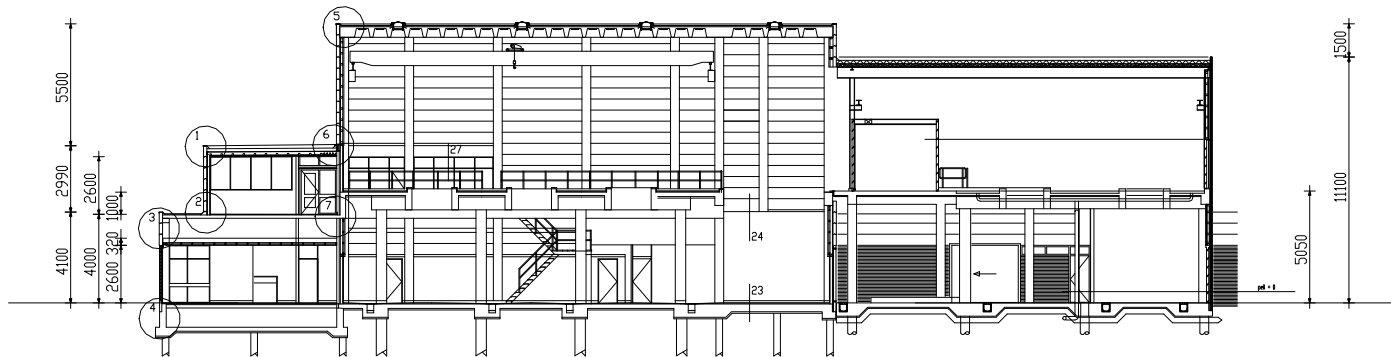

DOORSNEDEN A

10 KOPGEVEL NIEUW

KLEUREN EXTERIEUR


- bestand metselwerk 1 schilderwerk zwart RAL 9005
- kozijnen bg 2 alu kozijnen zwart RAL 9005
- kozijnen vord 3 donkergrijs RAL 7053
- bestaande stalen gevel sandwichpaneel 4 donkerblauwgrijs bestaand
- nieuwe gevel sandwichpaneel 5 midnightblue Corus Armatone RAL 5003
- bestaande stalen gevel sandwichpaneel 6 lichtgrijs Corus Armatone Blizzard RAL 7035
- boordelen gevelplaat 7 lichtgrijs Corus Armatone Blizzard RAL 7035
- gevelvlak gevelplaat 8 middengrijs Corus Multicoat Silver
- gevelvlak gevelplaat 9 middengrijs Corus Multicoat Dark Silver
- accent trafo en trap 10 helderblauw RAL 5010

in. K. KLAMER, architect

10 v. w. noorderzijvest
Al 1000 01-11-2010
10 GEVELS / DOORSN. NW


Rev.	Wijziging	Datum	Tekenaar
1	aanbouw		
2			
3			
4			
5			
6			
7			
8			
9			
10			

RWZI 201 GARMERWOLDE BOUWKUNDIGE TEKENING BEDRIJFSGEBOUW GEVELS EN DOORSNEDEN			
Waterschap Noorderzijlvest		Tekenaar	Schaal
Atc Project & Advies		Datum	Formaat
postbus 8 9700 AA Groningen t: 050 - 361 89 11 f: 050 - 361 26 46 e: info@noorderzijlvest.nl		Bladnummer	van
		Tekeningnummer	Bladtitel

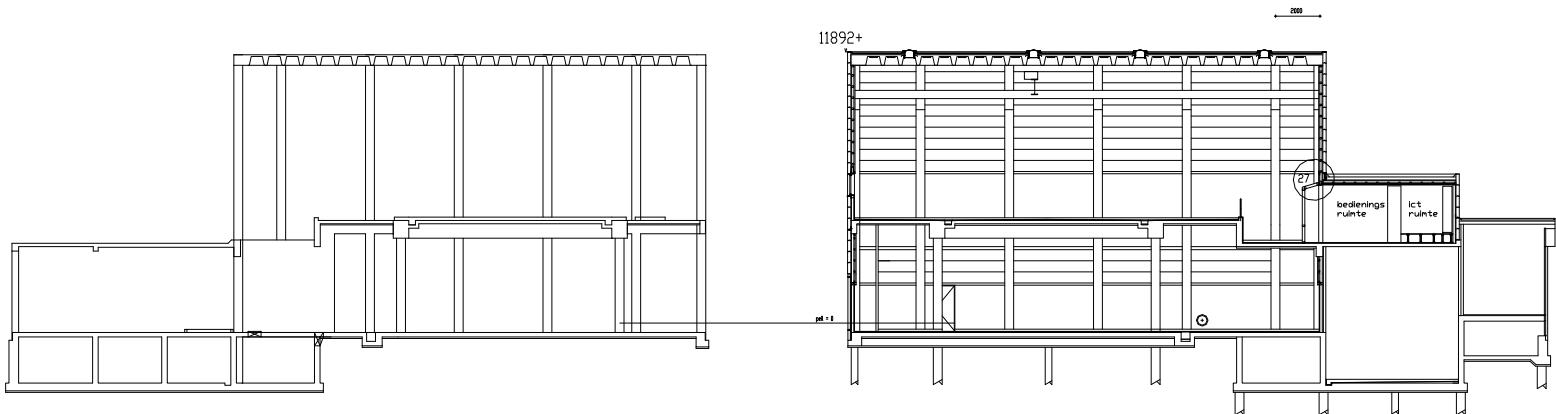

DOORSNEDE B



DOORSNEDEN C BESTAAND

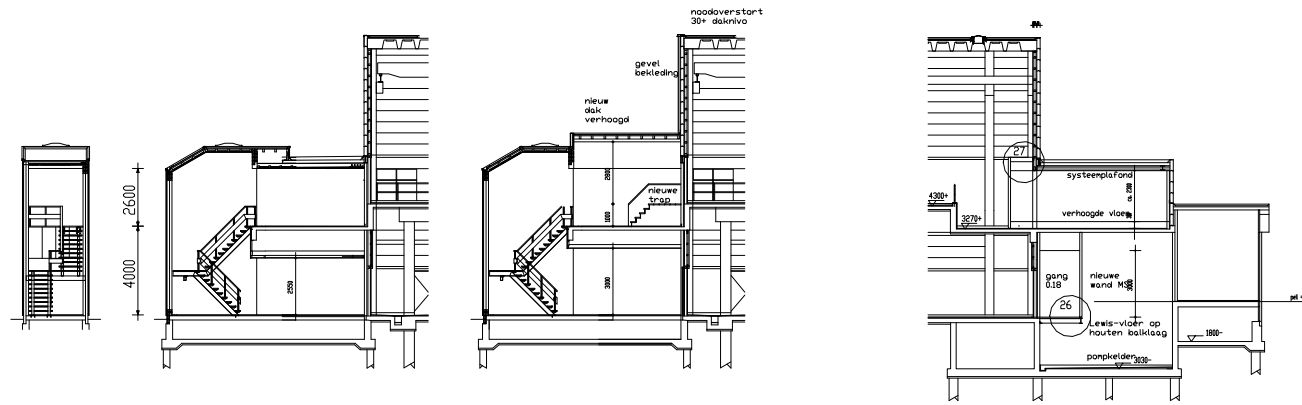

DOORSNEDE D BESTAAND

DOORSNEDE D NIEUW

DOORSNEDE C NIEUW

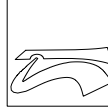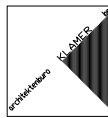

VERBOD VERPLAATS
RZI TE GARMERVOLDE
WERKNR. 0801

o.v. w5 noorderzijvest
A1 1100 01-11-2010
11 DOORSNEDEN NW.



in. K. KLAMMER, architect

11 DOORSNEDEN

VERLENDE SCHANS 116 8932 NS LEEUVARDEN tel. 058.2134.774 Fax: 058.2134.767		...	...
0 as built		...	...
Rev.	Mijning	Datum	Tekenaar
RWZI 201 GARMERWOLDE BOUWKUNDIGE TEKENING BEDRIJFSGEBOUW GEVELS EN DOORSNEDEN			
Waterschap Noorderzijlvest Atf. Project & Advies postbus 10 9700 AA Groningen t: 050 - 361 89 11 f: 050 - 361 26 46 e: info@noorderzijlvest.nl		Tekenaar : .. Datum : .. Badsnummer : 1 Tekeningsnummer : 2018035100-002	Schaal : 1:1 Formaat : .. van : 1 Bladnr