


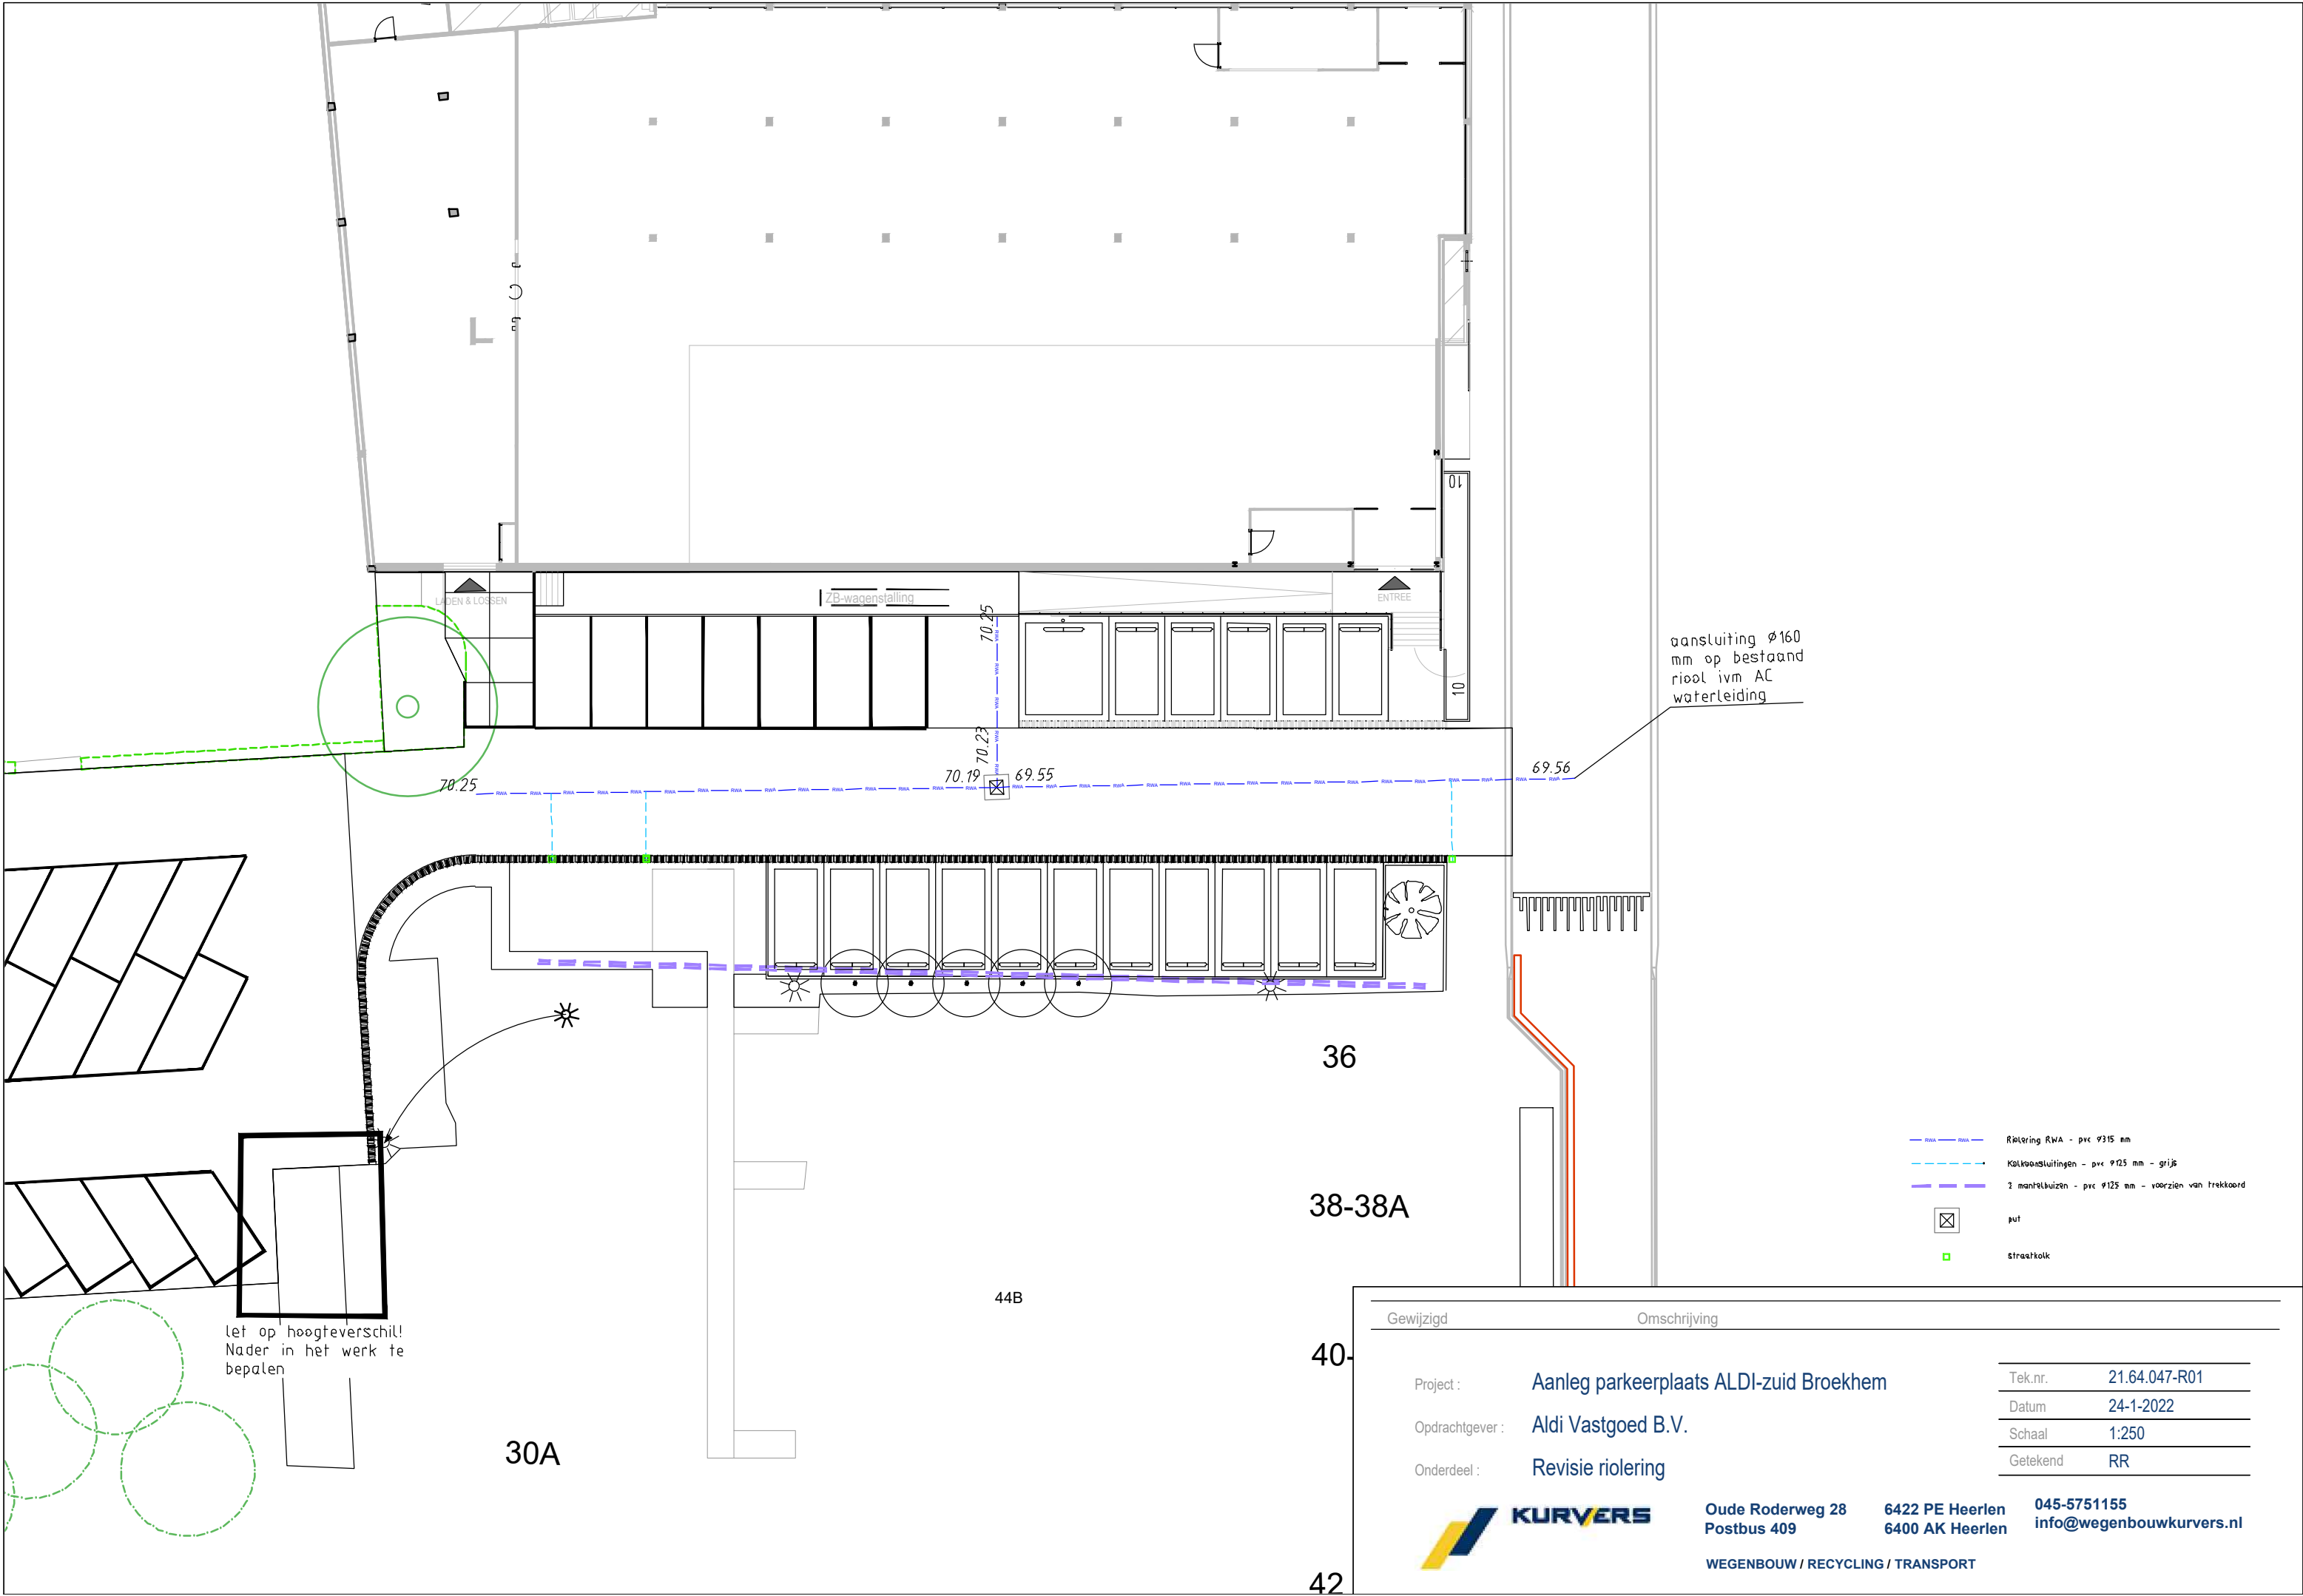

Let op hoogteverschil!
Nader in het werk te
bepalen

aansluiting Ø160
mm op bestaand
riool ivm AC
waterleiding

- RWA RWA - pvc 9315 mm
- Kalkaansluitingen - pvc 9125 mm - grijs
- 2 mantelbuizen - pvc 9125 mm - voorzien van trekkoord
- put

Gewijzigd	Omschrijving
Project :	Aanleg parkeerplaats ALDI-zuid Broekhem
Opdrachtgever :	Aldi Vastgoed B.V.
Onderdeel :	Revisie riolering
Tek.nr.	21.64.047-R01
Datum	24-1-2022
Schaal	1:250
Getekend	RR



Oude Roderweg 28
Postbus 409
6422 PE Heerlen
6400 AK Heerlen
045-5751155
info@wegenbouwkurvers.nl

WEGENBOUW / RECYCLING / TRANSPORT