


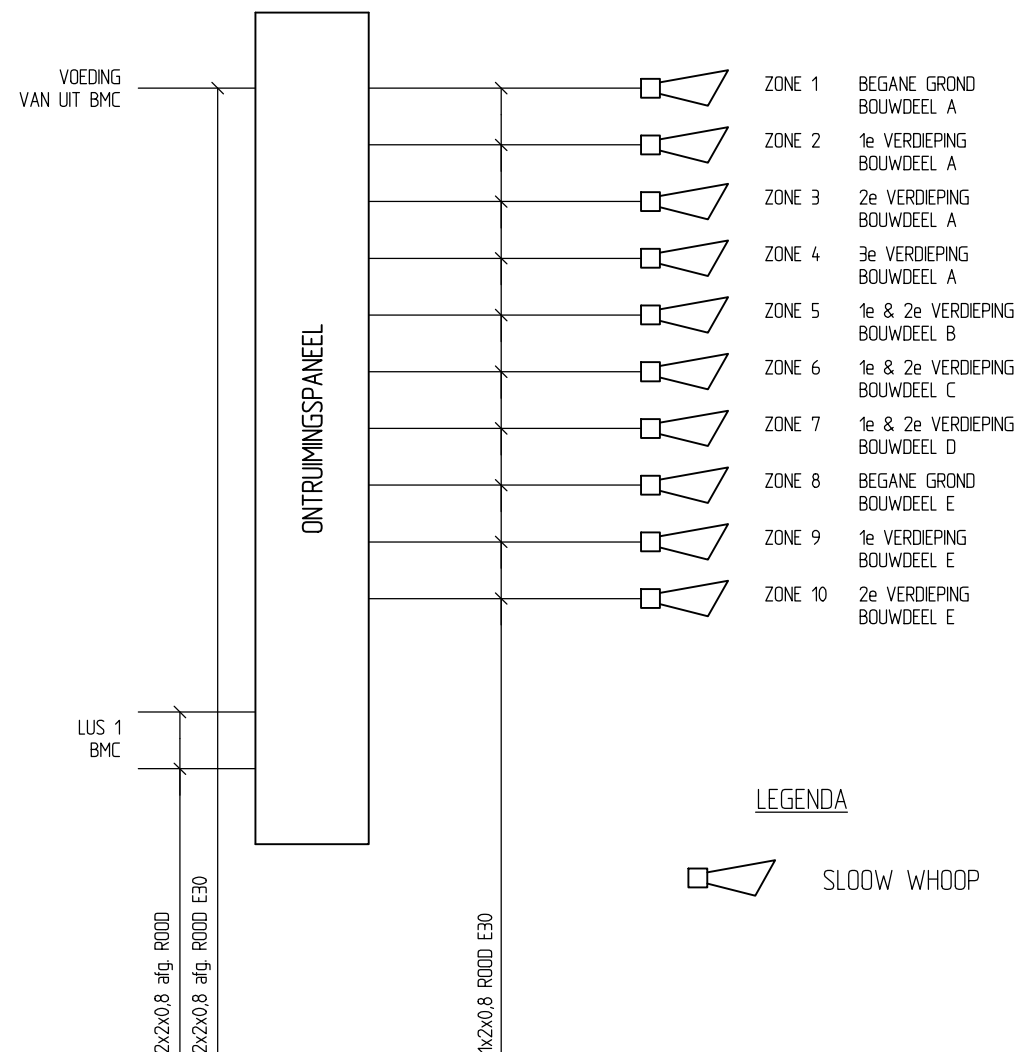

REVISIE



installatietechniek
uw totaalinstallateur

Postbus 345, 6710 BH Ede
tel: 0318 63 73 75
fax: 0318 62 23 46
www.itn.nl

TOEGEPASTE XREF				
Opdrachtgever:	Adviseur:		Architect:	
Projekt:	ROC		F	E
			D	C
			B	A
Opdrachtgever:	Centrale Directie Onderwijsgroep A12		Gewijzigd	
			Werknr.:	Gecontr.:
			Get.: MA	Blad
Werkonderdeel:	Blokschema Ontruimingsinstallatie ROC-ABCD + NVC-E		Datum: 11-04-2008	BS Ontruimingsinstallatie
			Schaal: 1:1	Aantal
			Tek.nr.:BS Ontruimingsinstallatie	1