


Deze tekening blijft de eigendom van ROBERT BOSCH B.V. en mag zonder haar schriftelijke toestemming niet worden gereproduceerd, verspreid of aan derden ter inzage worden gegeven.
Het auteursrecht op deze tekening wordt door ROBERT BOSCH B.V. voorbehouden.
© ROBERT BOSCH B.V. 1999

VOOR AANSLUITING
ZIE TEK.00011301-TC_KI01

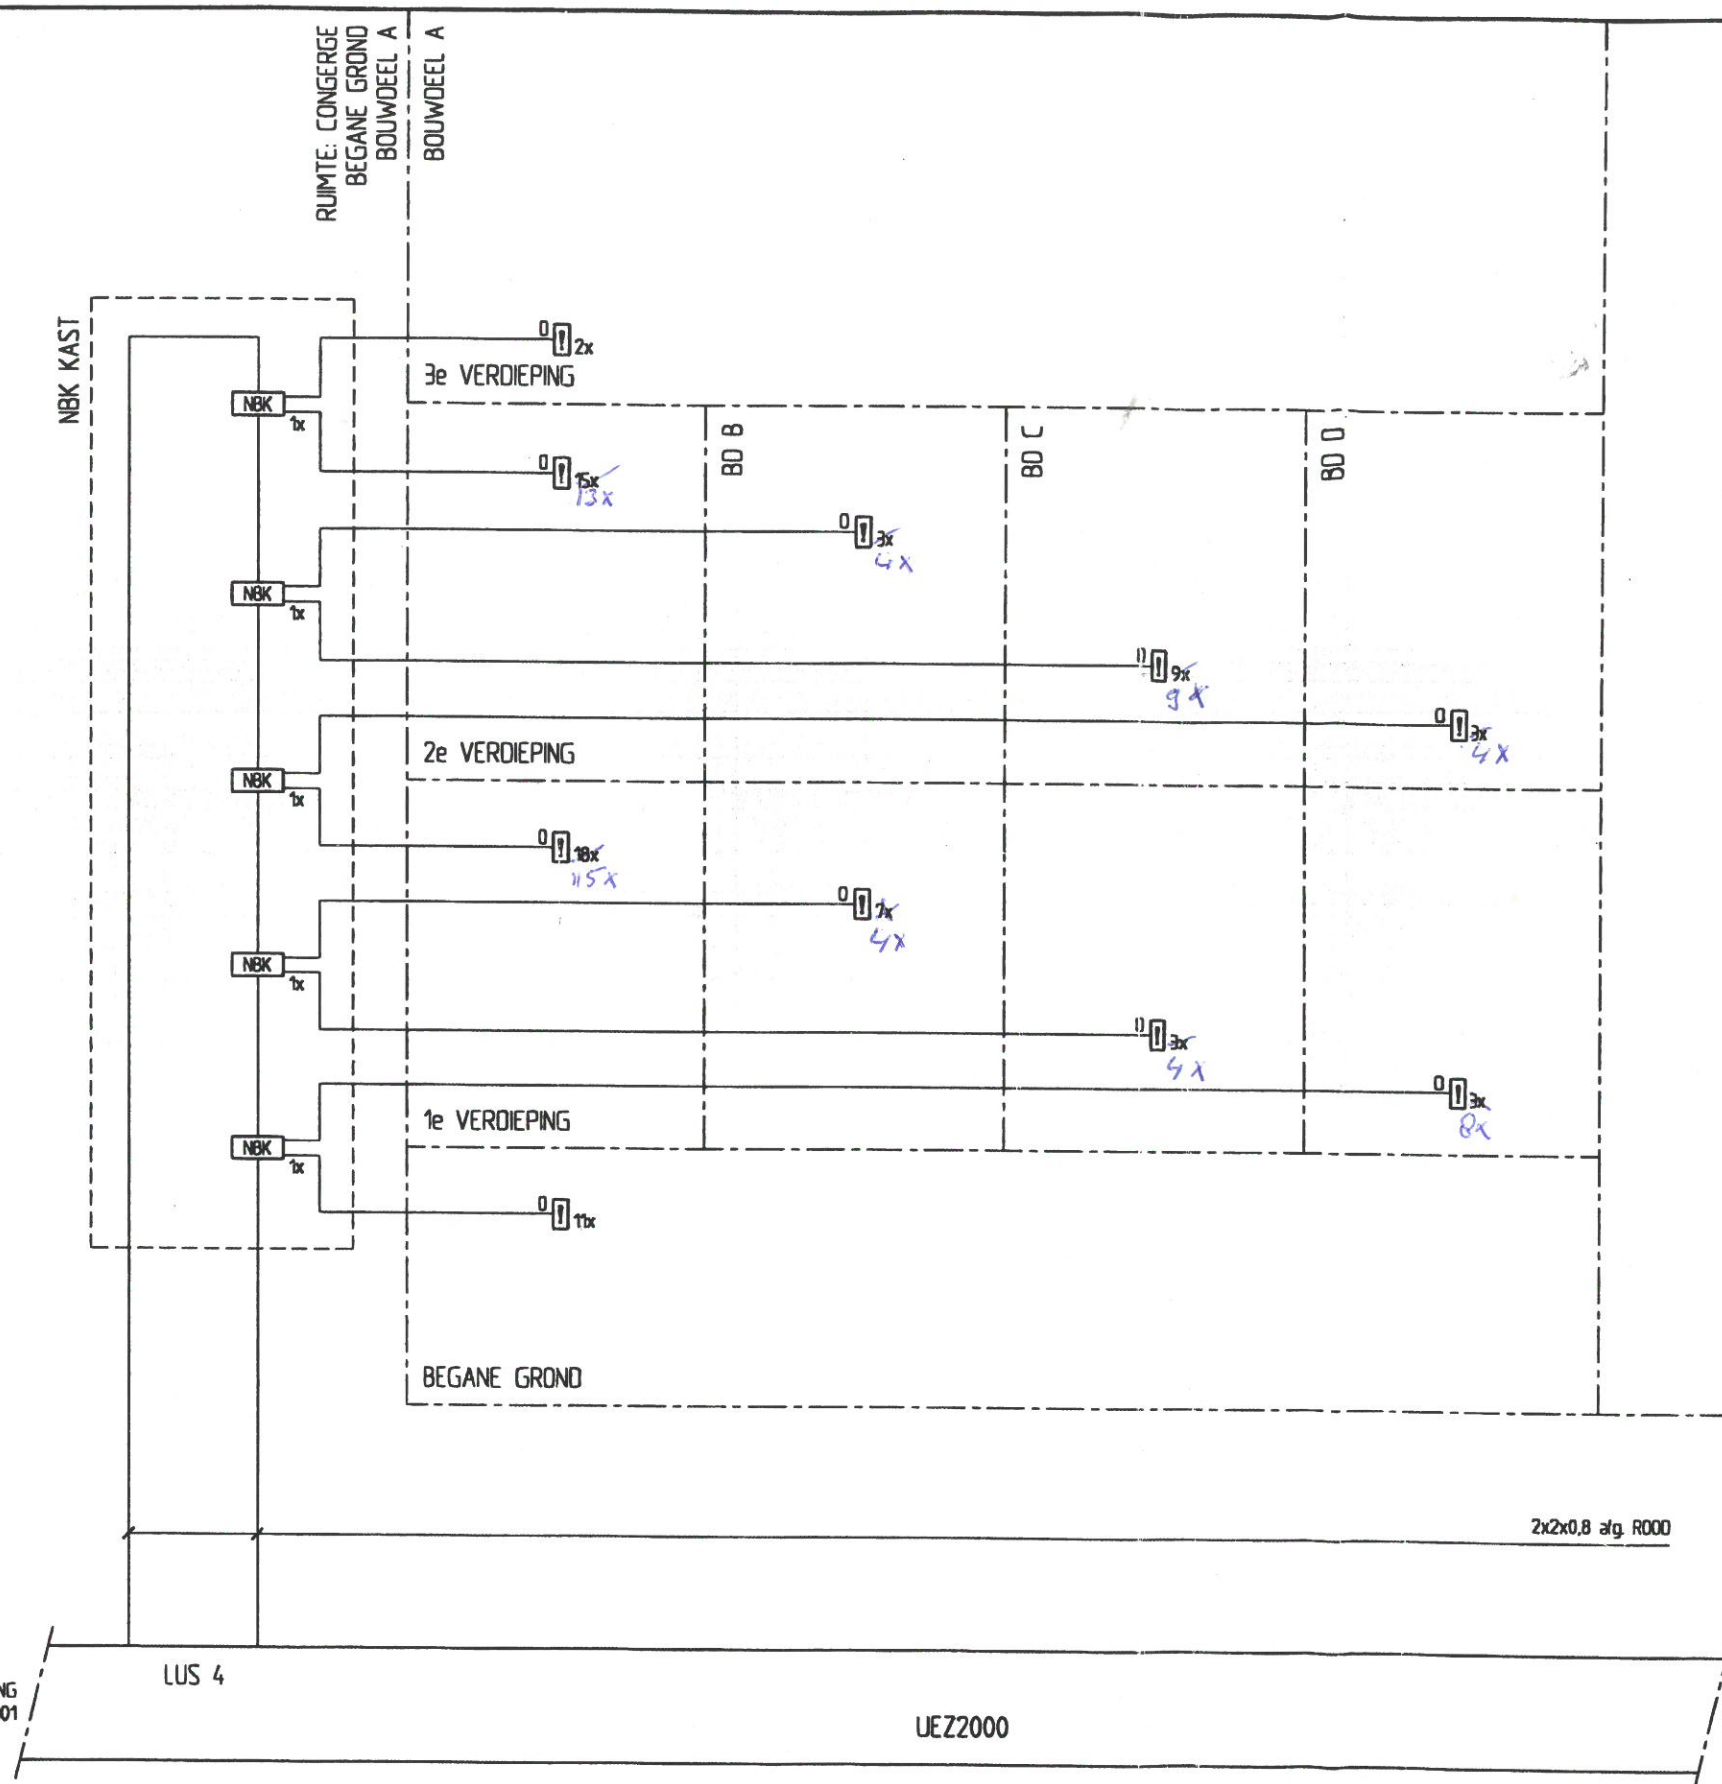

BOSCH Divisie Beveiliging
Definitief

d.d. 20 APR. 2000

GEWIJZIGD	FILENAME (AUTOCAD): Q:\P00011301\TEK\BLOSC\TC_KI02	GETEKEND: JM
A 10.03.2000	BENAMING: BLOKSCHMA BRANDMELDINSTALLATIE	DATUM: 13012000
B 05.04.2000	RING 4	SCHAAL: N.V.T. FORMAAT: A3
C		TEKENINGNUMMER:
D	TECHNISCH COLLEGE EDE	00011301-TC_KI02
E	CLIENT: ITN INSTALLATIE-TECHNIEK BV	
REVISIE	ROBERT BOSCH B.V.	DIVISIE BEVEILIGINGSTECHNIEK
A	BOSCH	Neptunusstraat 71 2132 JP Hoofddorp Tel.: 023 5656500
B		Postbus 502 2130 AM Hoofddorp Fax: 023 5656511