



Deze tekening blijft eigendom van ROBERT BOSCH B.V. en mag zonder haar schriftelijke toestemming niet worden gecopieerd, verspreid of anderszins openbaar gemaakt. Het auteursrecht op deze tekening wordt door ROBERT BOSCH B.V. voorbehouden.
© ROBERT BOSCH B.V. 1999

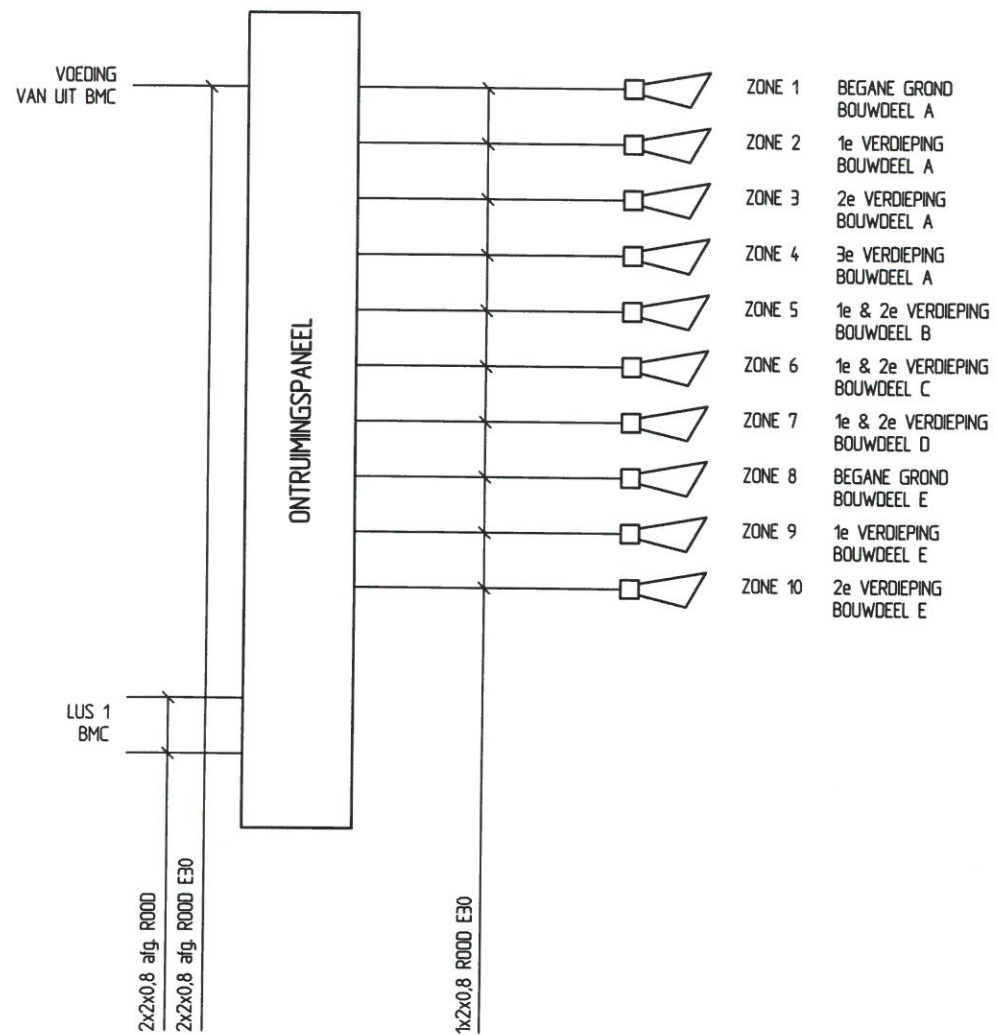

LEGENDA

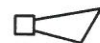

SLOOW WHOOP

GEWIJZIGD	FILENAME (AUTOCAD): O:\P00011301\TEK\BLOSCH\TC__K001	GETEKEND: JM
A 10.03.2000	BENAMING: BLOKSCHEMA ONTRUIMINGSINSTALLATIE	DATUM: 13.01.2000
B 05.04.2000		SCHAAL: N.V.T. FORMAAT: A4
C 28.02.2001		TEKENINGNUMMER:
D	TECHNISCH COLLEGE EDE	00011301-TC__K001
E	CLIENT: ITN INSTALLATIETECHNIEK BV	
REVISIE	ROBERT BOSCH B.V.	DIVISIE BEVEILIGINGSTECHNIEK
A	BOSCH	Neptunusstraat 71 2132 JP Hoofddorp Tel.: 023 5656500
B		Postbus 502 2130 AM Hoofddorp Fax: 023 5656511

Deze tekening blijft de eigendom van ROBERT BOSCH B.V. en mag zonder haar schriftelijke toestemming niet worden gecopieerd, verspreid of aan derden ter inzage worden gegeven.
Het auteursrecht op deze tekening wordt door ROBERT BOSCH B.V. voorbehouden.
© ROBERT BOSCH B.V. 1999

BOUWDEEL E BOUWDEEL A, B, C & D

LEGENDA

-  OPTISCHE BRANDMELDER
-  HANDBRANDMELDER
-  ONTRUIMINGSINSTALLATIE
-  BRANDMELOPANEEL

DOORMELDING: HANDBRANDMELDER RECHTSTREEKS
OPTISCHEMELDER 7:30 - 22:15 UUR VERTRAAGD
OPTISCHEMELDER 22:15 - 7:30 UUR RECHTSTREEKS

OPMERKING: N.N.A. KABEL 2x2x0,8 afg. R000

KORTSTE WEG VAN BRANDMELDCENTRALE NAAR BRANDMELOPANEEL
KABEL 2x2x0,8 afg. R000 E30 (fuctiebehoud)

RUIJITE: CONCIERGE
BEGANE GROND
BOUWDEEL A

VOOR AANSLUITING
ZIE TEK.00011301-TC__K102

UEZ2000


1x2x0,8 afg. R000

DOORMELDING
BRANDWEER
IN 3 ZONES

BOSCH Divisie Beveiliging
Definitief

d.d. 2 0 APR. 2000

GEWIJZIGD	FILENAME (AUTOCAD): D:\P00011301\TEK\BOSCH\TC__K103	GETEKEND: JM
A 10.03.2000	BENAMING: BLOKSCHEMA BRANDMELDINSTALLATIE	DATUM: 13.01.2000
B 05.04.2000	STURINGEN	SCHAAL: N.V.T. FORMAAT: A3
C		TEKENINGNUMMER:
D	TECHNISCH COLLEGE EDE	00011301-TC__K103
E	CLIENT: ITN INSTALLATIE-TECHNIEK BV	
REVISE		
A	BOSCH	ROBERT BOSCH B.V.
B		Neptunusstraat 71 2132 JP Hoofddorp Tel.: 023 5656500
		Postbus 502 2130 AM Hoofddorp Fax: 023 5656511
		DIVISIE BEVEILIGINGSTECHNIEK

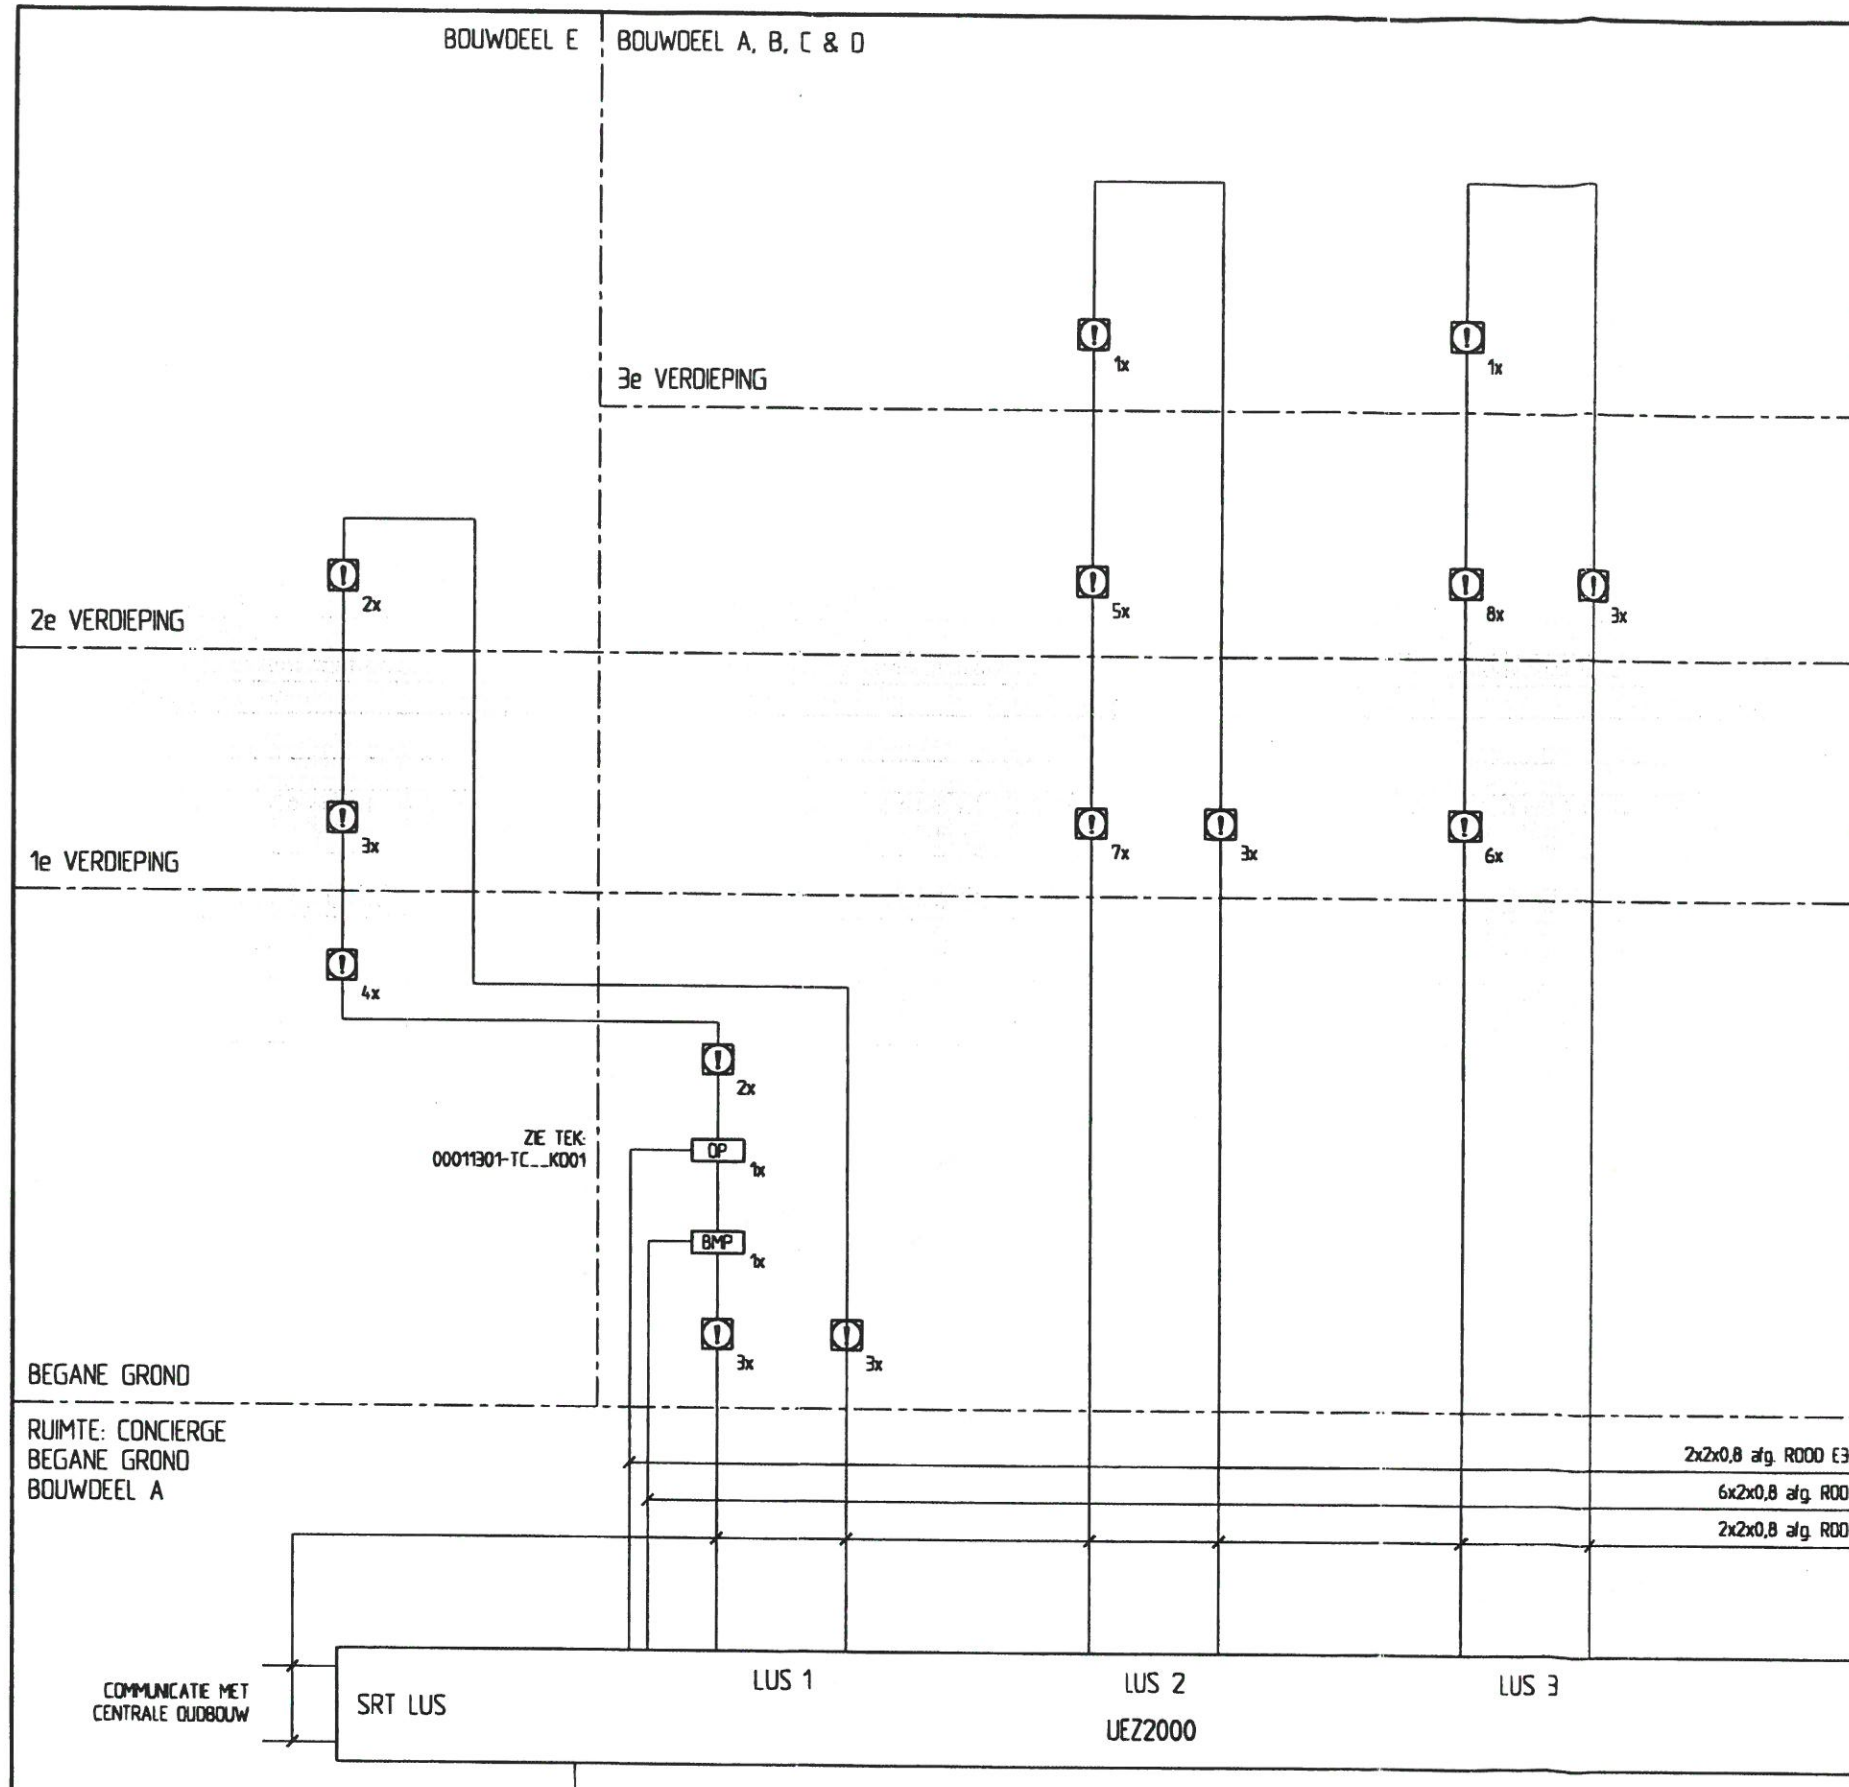

LEGENDA

- OPTISCHE BRANDMELDER
- HANDBRANDMELDER
- ONTRUIMINGSPANEEL
- BRANDMELOPPANEEL

DOORMELDING: HANDBRANDMELDER RECHTSTREEKS
OPTISCHEMELDER 7:30 - 22:15 UUR VERTRAAGD
OPTISCHEMELDER 22:15 - 7:30 UUR RECHTSTREEKS

OPMERKING: N/A. KABEL 2x2x0,8 afg. R000

KORTSTE WEG VAN BRANDMELDCENTRALE NAAR BRANDMELOPPANEEL
KABEL 2x2x0,8 afg. R000 E30 (fuctiebehoud)

BOSCH Divisie Beveiliging
Definitief

d.d. 20 APR. 2000

GEWIJZIGD	FILENAME (AUTOCAD): D:\P00011301\TEK\BLOSC\TC_KI01	GETEKEND: JM
A 10.03.2000	BENAMING: BLOKSCHEMA BRANDMELDINSTALLATIE	DATUM: 13.01.2000
B 05.04.2000	RINGEN 1 t/m 3	SCHAAL: N.V.T. FORMAAT: A3
C		TEKENINGNUMMER:
D	TECHNISCH COLLEGE EDE	00011301-TC_KI01
E	CLIENT: ITN INSTALLATIETECHNIEK BV	
REVISE	ROBERT BOSCH B.V.	
A	BOSCH	Divisie BEVEILIGINGSTECHNIEK
B	Neptunusstraat 71 2132 JP Hoofddorp Tel.: 023 5656500	
	Postbus 502 2130 AM Hoofddorp Fax: 023 5656511	

GEWZIGD	A	10.03.2000	BEWAKING: BLOKSCHEMA BRANDMELDINGSINSTALLATIE
REVISE	B	05.04.2000	RING 4
REVISE	E		TECHNISCH COLLEGE EDE
REVISE	A		CLIENT: ITN INSTALLATIE-TECHNIEK BV

ROBERT BOSCH B.V.	Postbus 502	2132 JP Hoofddorp	Tel: 023 5656500	Fax: 023 5656511
DIVISIE BEVEILIGINGSTECHNIEK				
TEKENINGNUMMER: 00011301-TC-K102				
GETEKEND: JM	DATUM: 13.01.2000	SCHAAL: N.V.T.	FORMAT: A3	

BOSCH Divisie Beveiliging
Definitief
d.d. 20 APR. 2000


VOOR AANSLUITING
ZIE TEK-00011301-TC-K103

UEZ2000

VOOR AANSLUITING
ZIE TEK-00011301-TC-K101

LUS 4

2x2x0,8 afg. R000

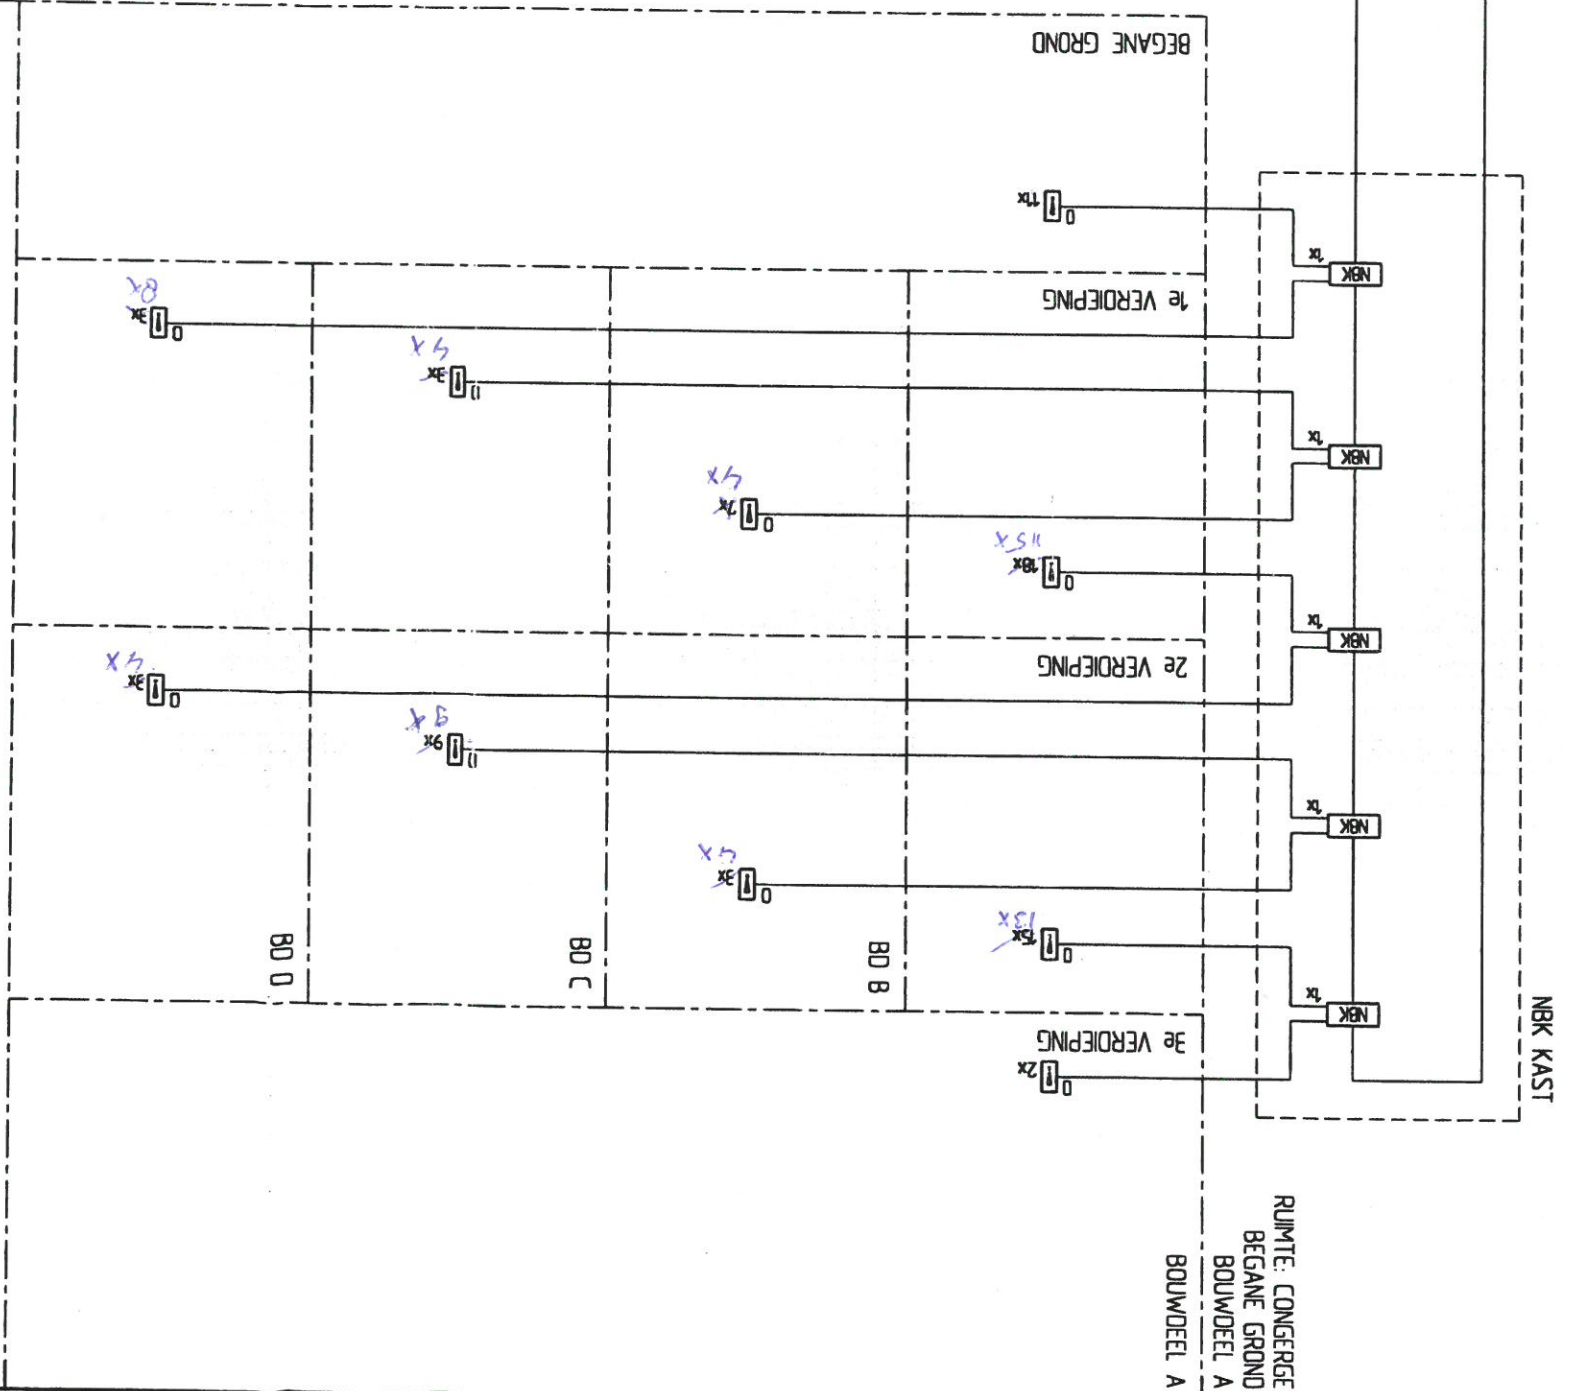

DOORMELDING: HANDBRANDMELDER RECHTSTREEKS
OPTISCHEMELDER 7:30 - 22:15 UUR VERTRAAGD
OPTISCHEMELDER 22:15 - 7:30 UUR RECHTSTREEKS
OPMERKING: N.V.A. KABEL 2x2x0,8 afg. R000
KORTSTE WEG VAN BRANDMELDENCENTRALE NAAR BRANDMELDOPANEEL
KABEL 2x2x0,8 afg. R000 E30 (luchthebehoud)