THEORIE
THEORIE
KANTOOR
KANTOOR
KANTOOR
KANTOOR
KANTOOR
CV-RUIMTE
berging
wassen

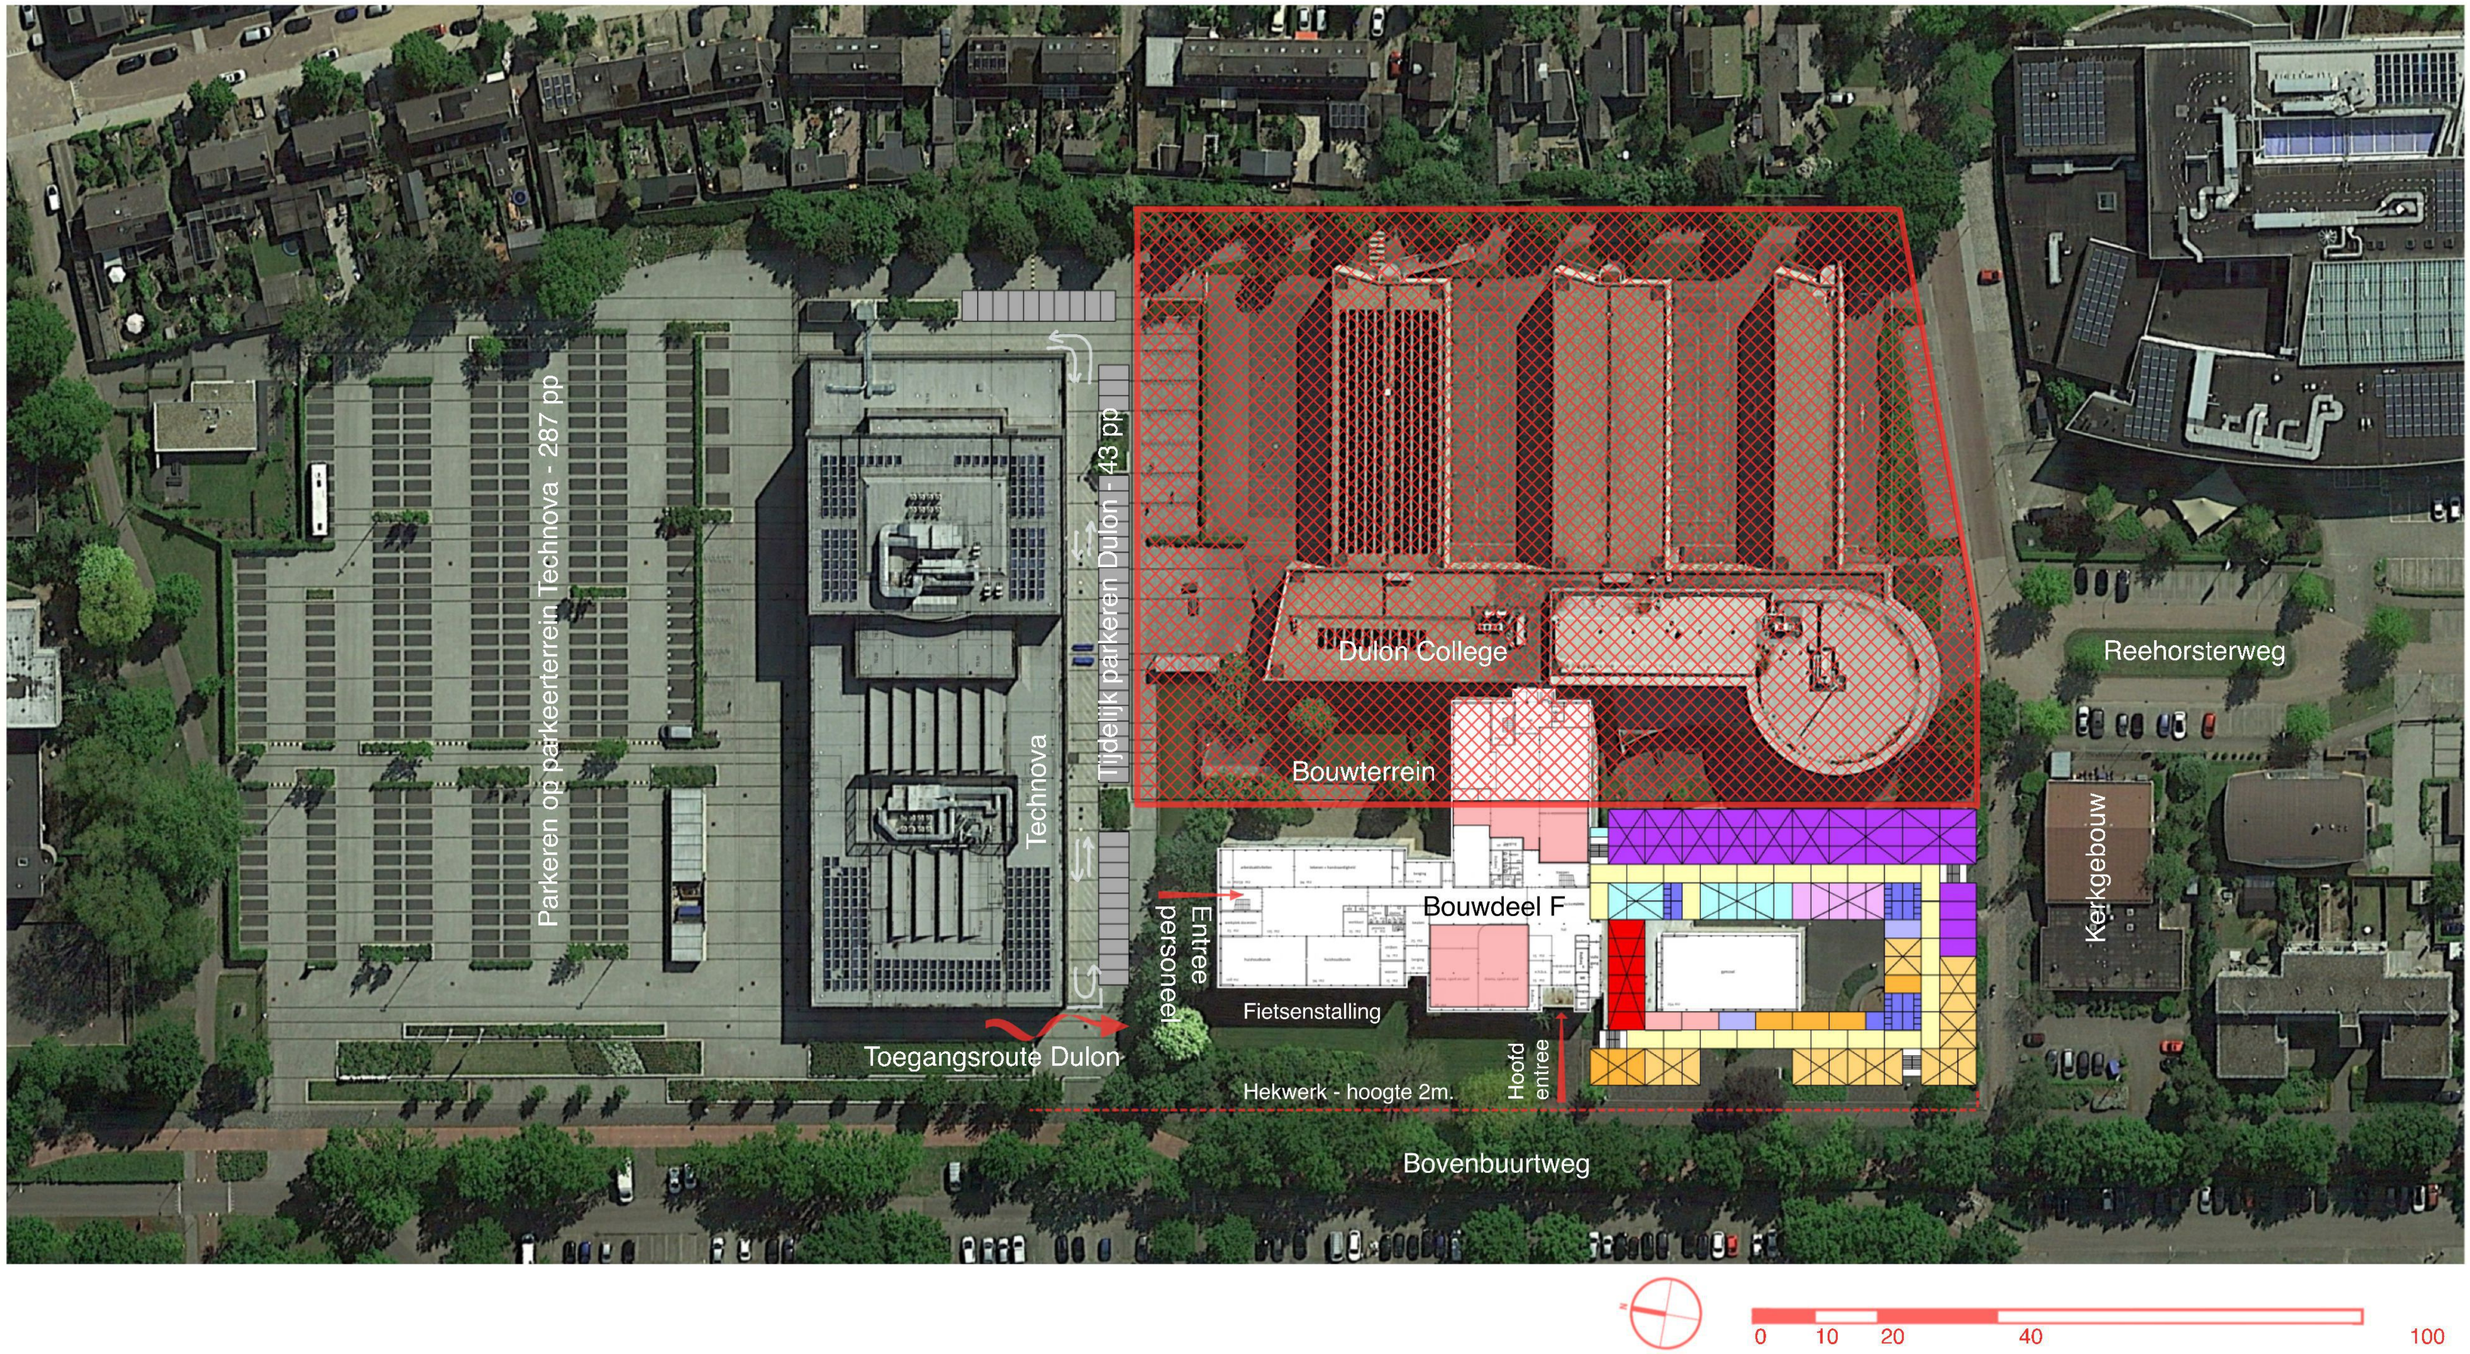

S-24 Situatie - schaal 1: 500

architectuurstudio Kristel
21 Dec 2021

as-K

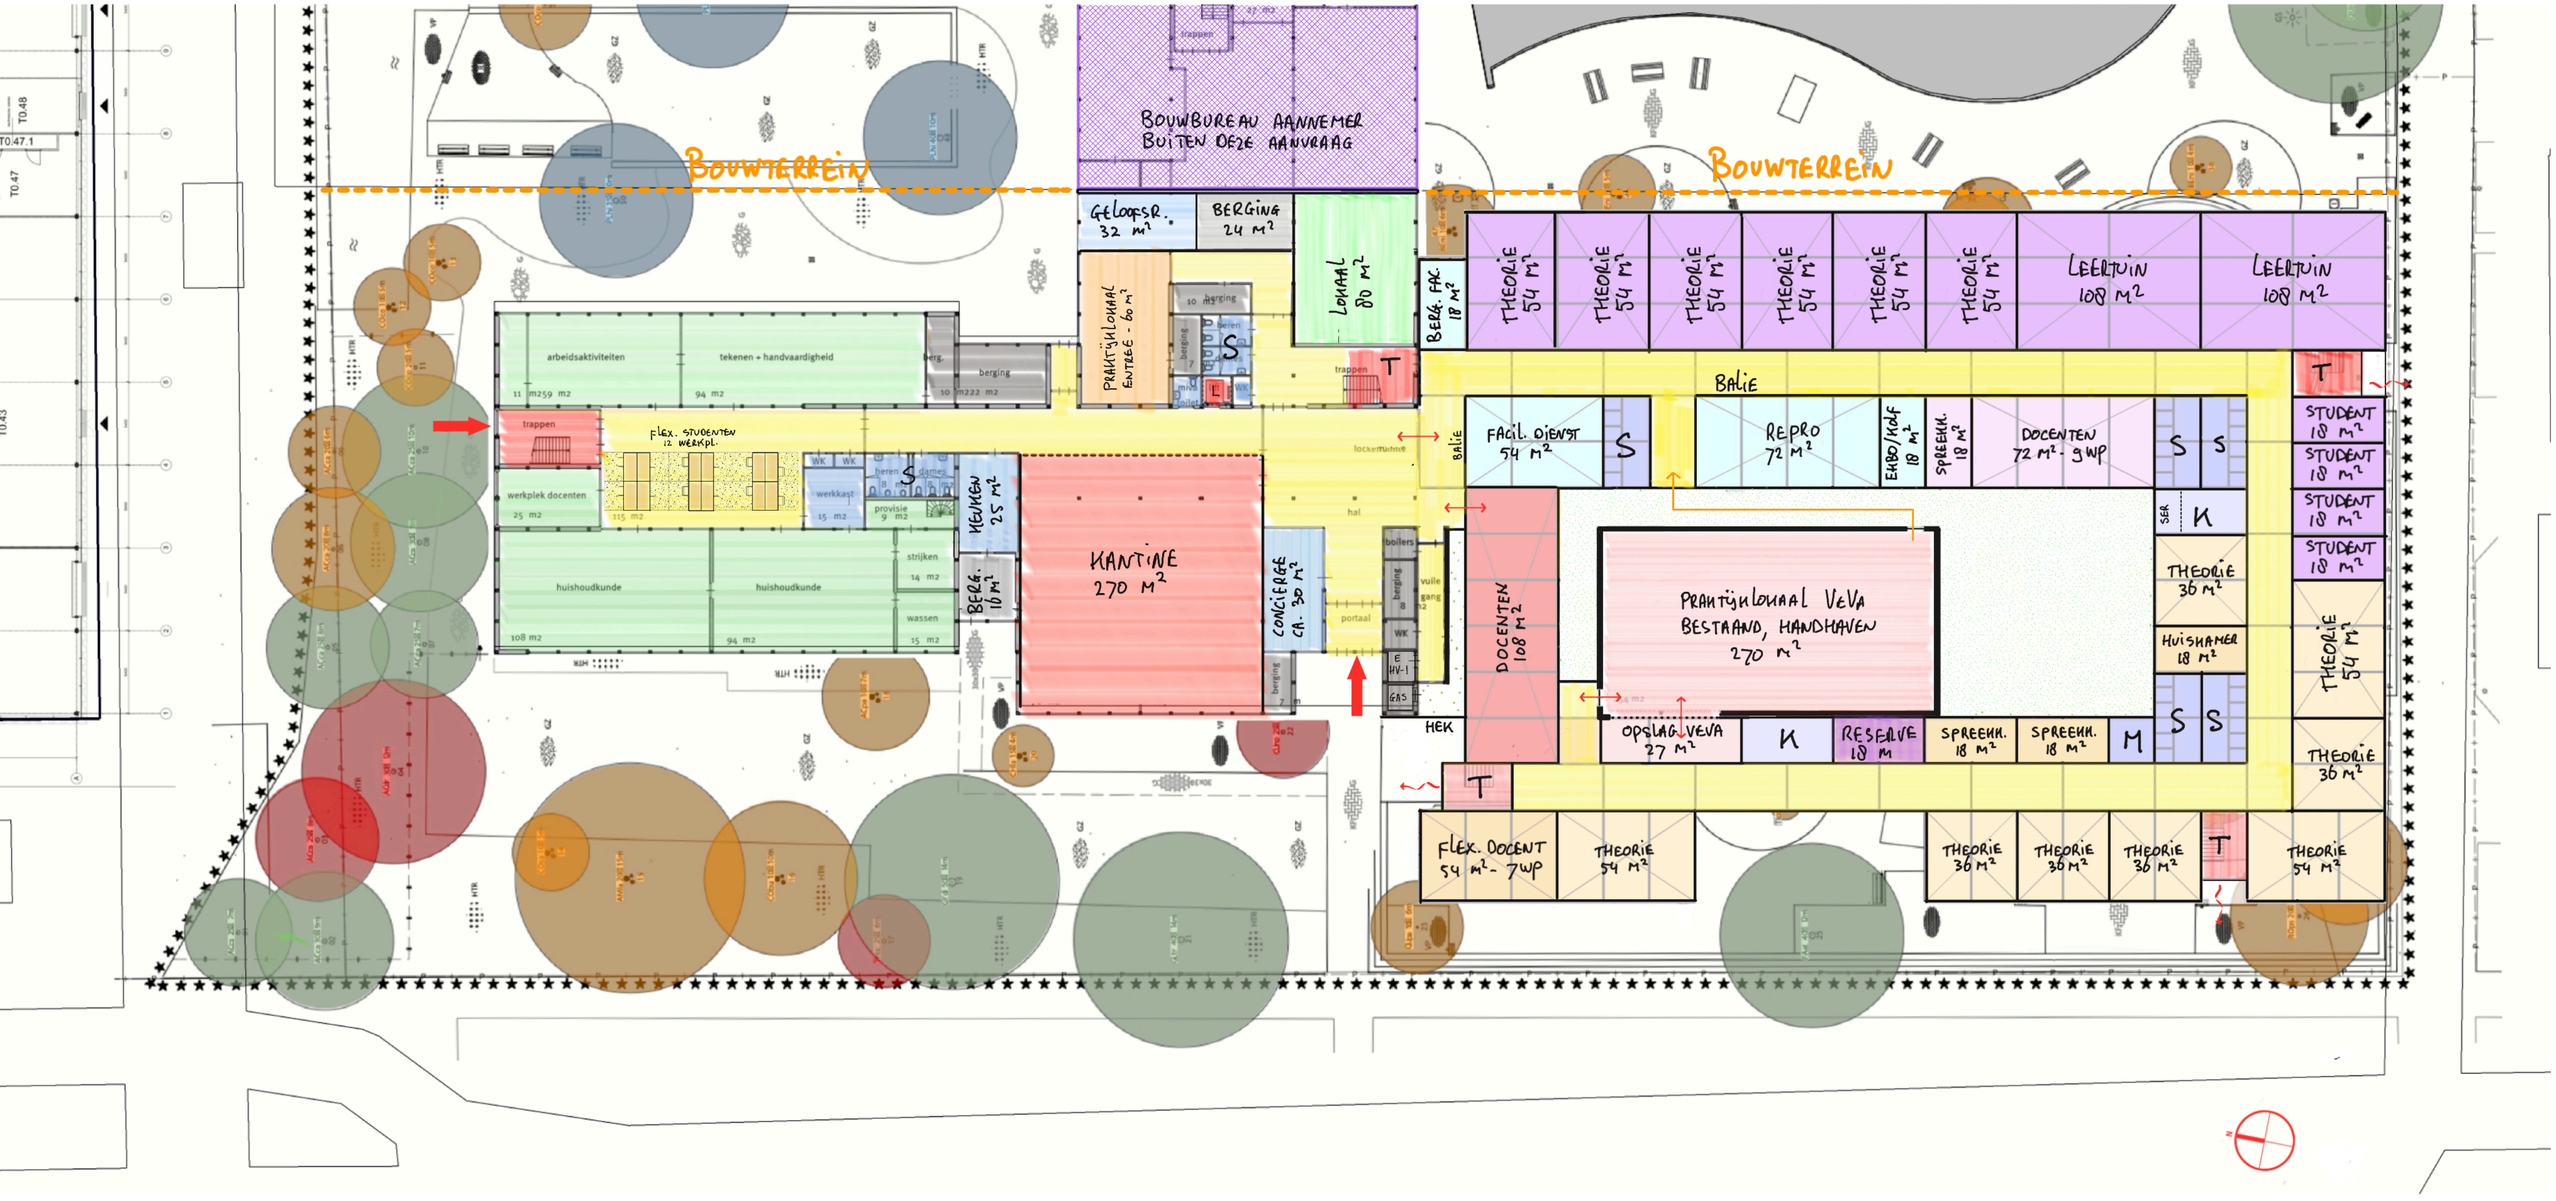

S-24a Begane Grond Scenario-1C - schaal 1: 200

architectuurstudio Kristel
21 Dec 2021

as-K

S-24b 1e Verdieping Scenario-1C - schaal 1: 200

architectuurstudio Kristel
21 Dec 2021

as-K

S-24c 2e Verdieping Scenario-1C - schaal 1: 200

architectuurstudio Kristel
21 Dec 2021

as-K