Bestaande situatie

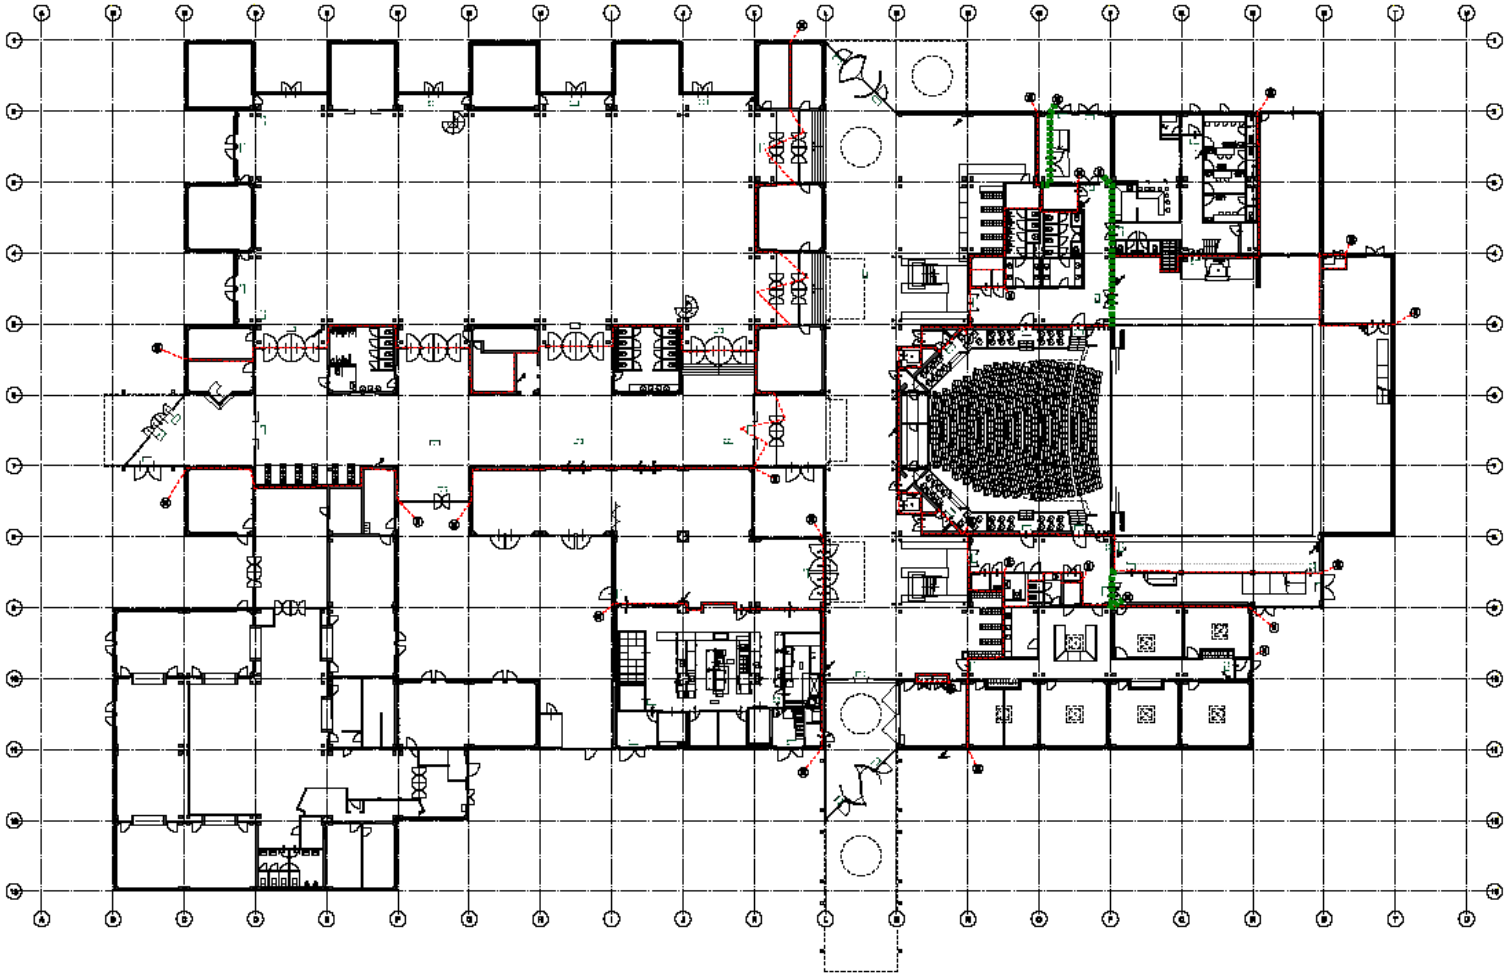

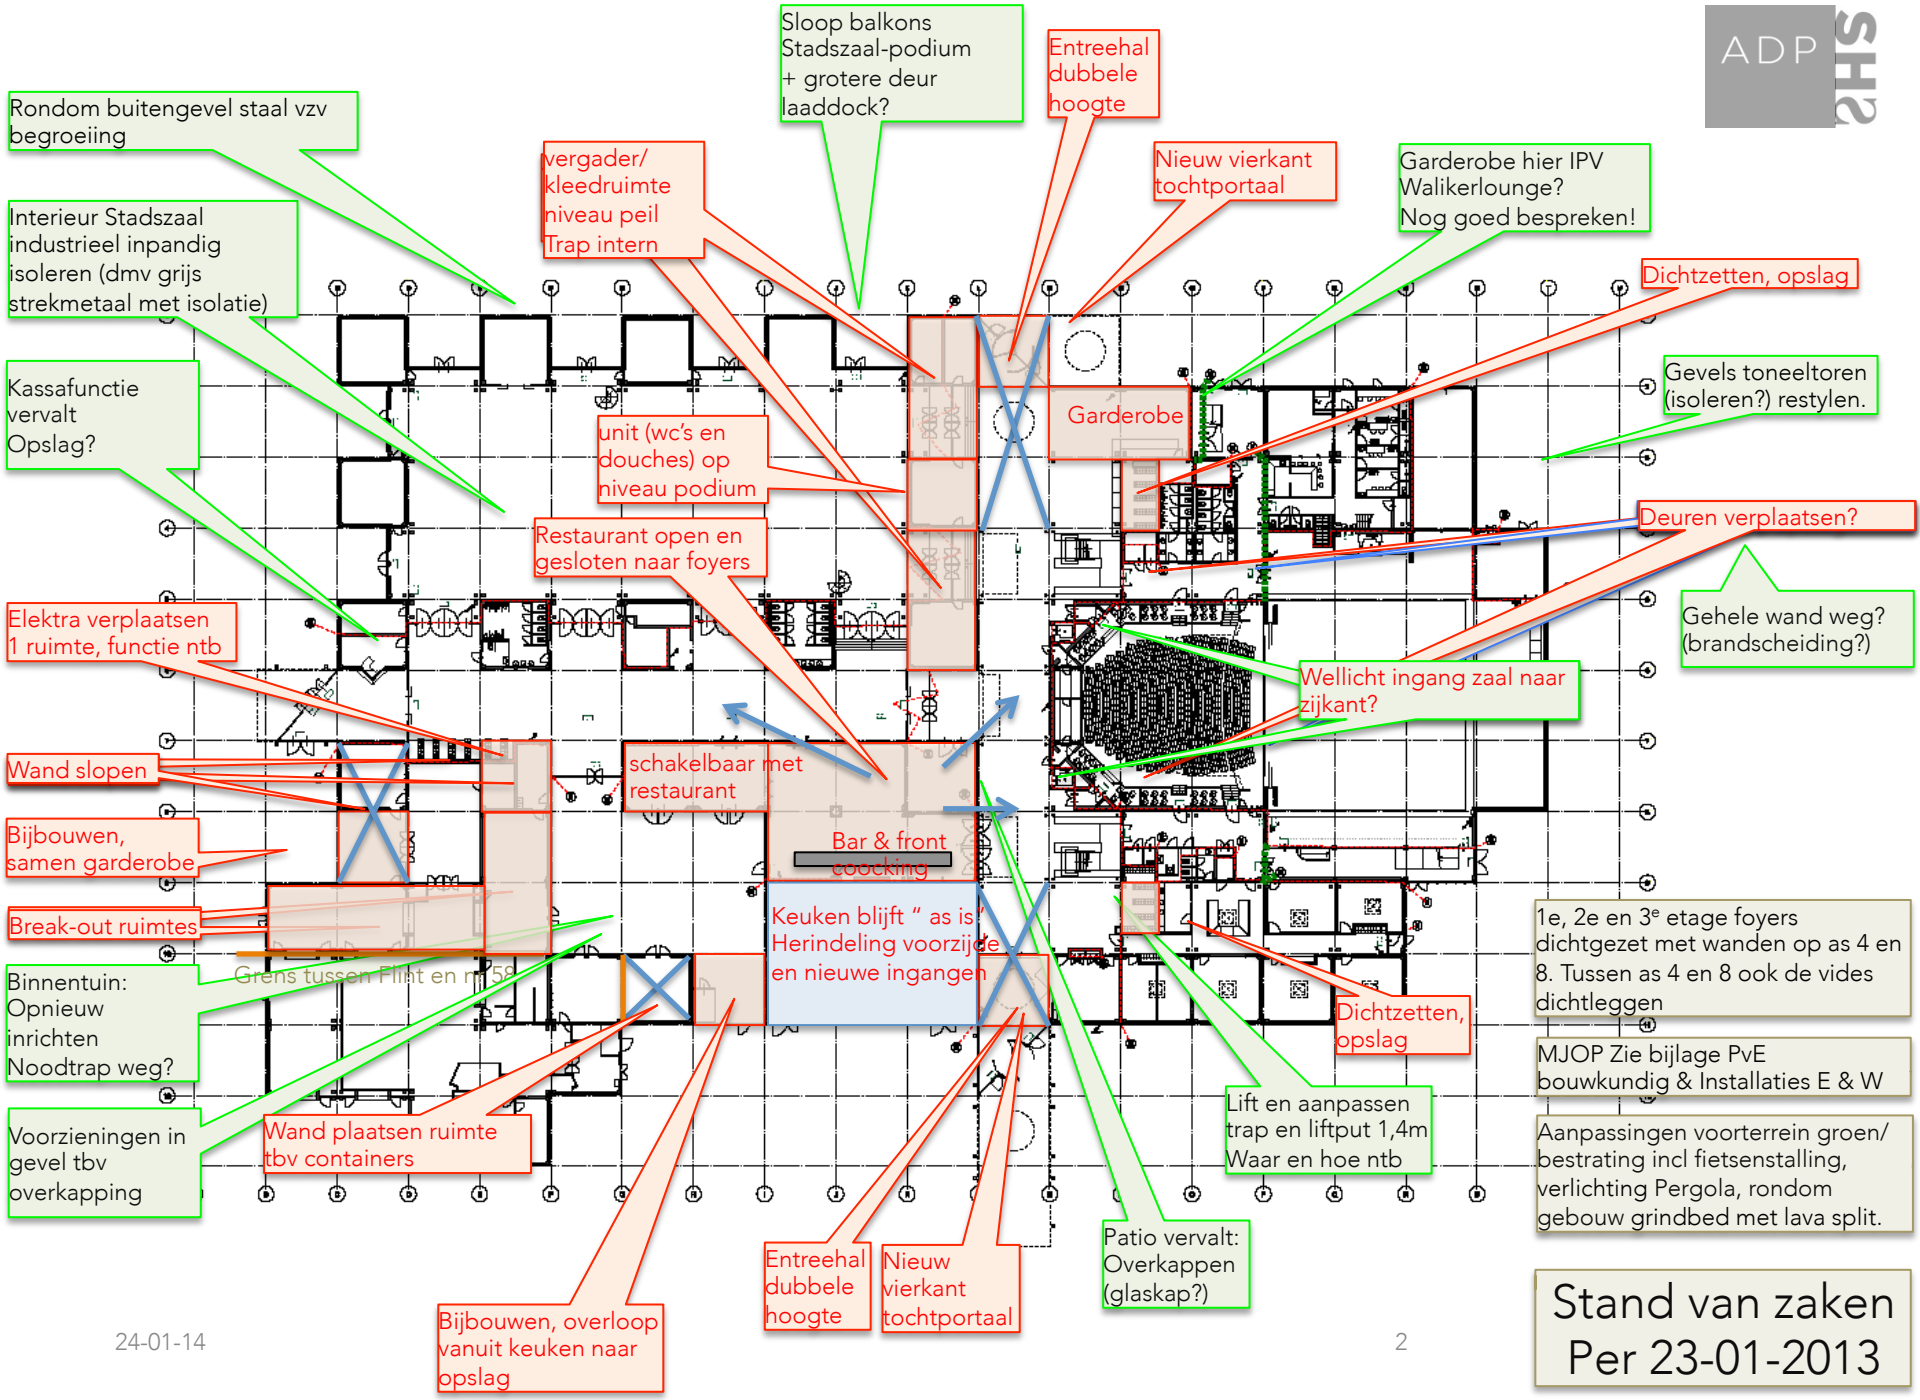
ADP
SH2
Rondom buitengevel staal vzv begroeiing
Interieur Stadszaal industrieel inpandig isoleren (dmv grijs strekmetaal met isolatie)
Kassafunctie vervalt Opslag?
Elektra verplaatsen 1 ruimte, functie ntb
Wand slopen
Bijbouwen, samen garderobe
Break-out ruimtes
Binnentuin: Opnieuw inrichten Noodtrap weg?
Voorzieningen in gevel tbv overkapping
Sloop balkons Stadszaal-podium + grotere deur laaddock?
vergader/ kleedruimte niveau peil Trap intern
unit (wc's en douches) op niveau podium
Restaurant open en gesloten naar foyers
Entreehal dubbele hoogte
Nieuw vierkant tochtportaal
Garderobe
schakelbaar met restaurant
Bar & front coocking
Keuken blijft " as is" Herindeling voorzijde en nieuwe ingangen
Grens tussen Flint en m159
Wand plaatsen ruimte tbv containers
Bijbouwen, overloop vanuit keuken naar opslag
Entreehal dubbele hoogte
Nieuw vierkant tochtportaal
Garderobe hier IPV Walikerlounge? Nog goed bespreken!
Dichtzetten, opslag
Gevels toneeltoren (isoleren?) restylen.
Deuren verplaatsen?
Gehele wand weg? (brandscheiding?)
Wellicht ingang zaal naar zijkant?
Dichtzetten, opslag
Lift en aanpassen trap en liftput 1,4m Waar en hoe ntb
Patio vervalt: Overkappen (glaskap?)
1e, 2e en 3e etage foyers dichtgezet met wanden op as 4 en 8. Tussen as 4 en 8 ook de vides dichtleggen
MJOP Zie bijlage PvE bouwkundig & Installaties E & W
Aanpassingen voorterrein groen/ bestrating incl fietsenstalling, verlichting Pergola, rondom gebouw grindbed met lava split.
Stand van zaken Per 23-01-2013