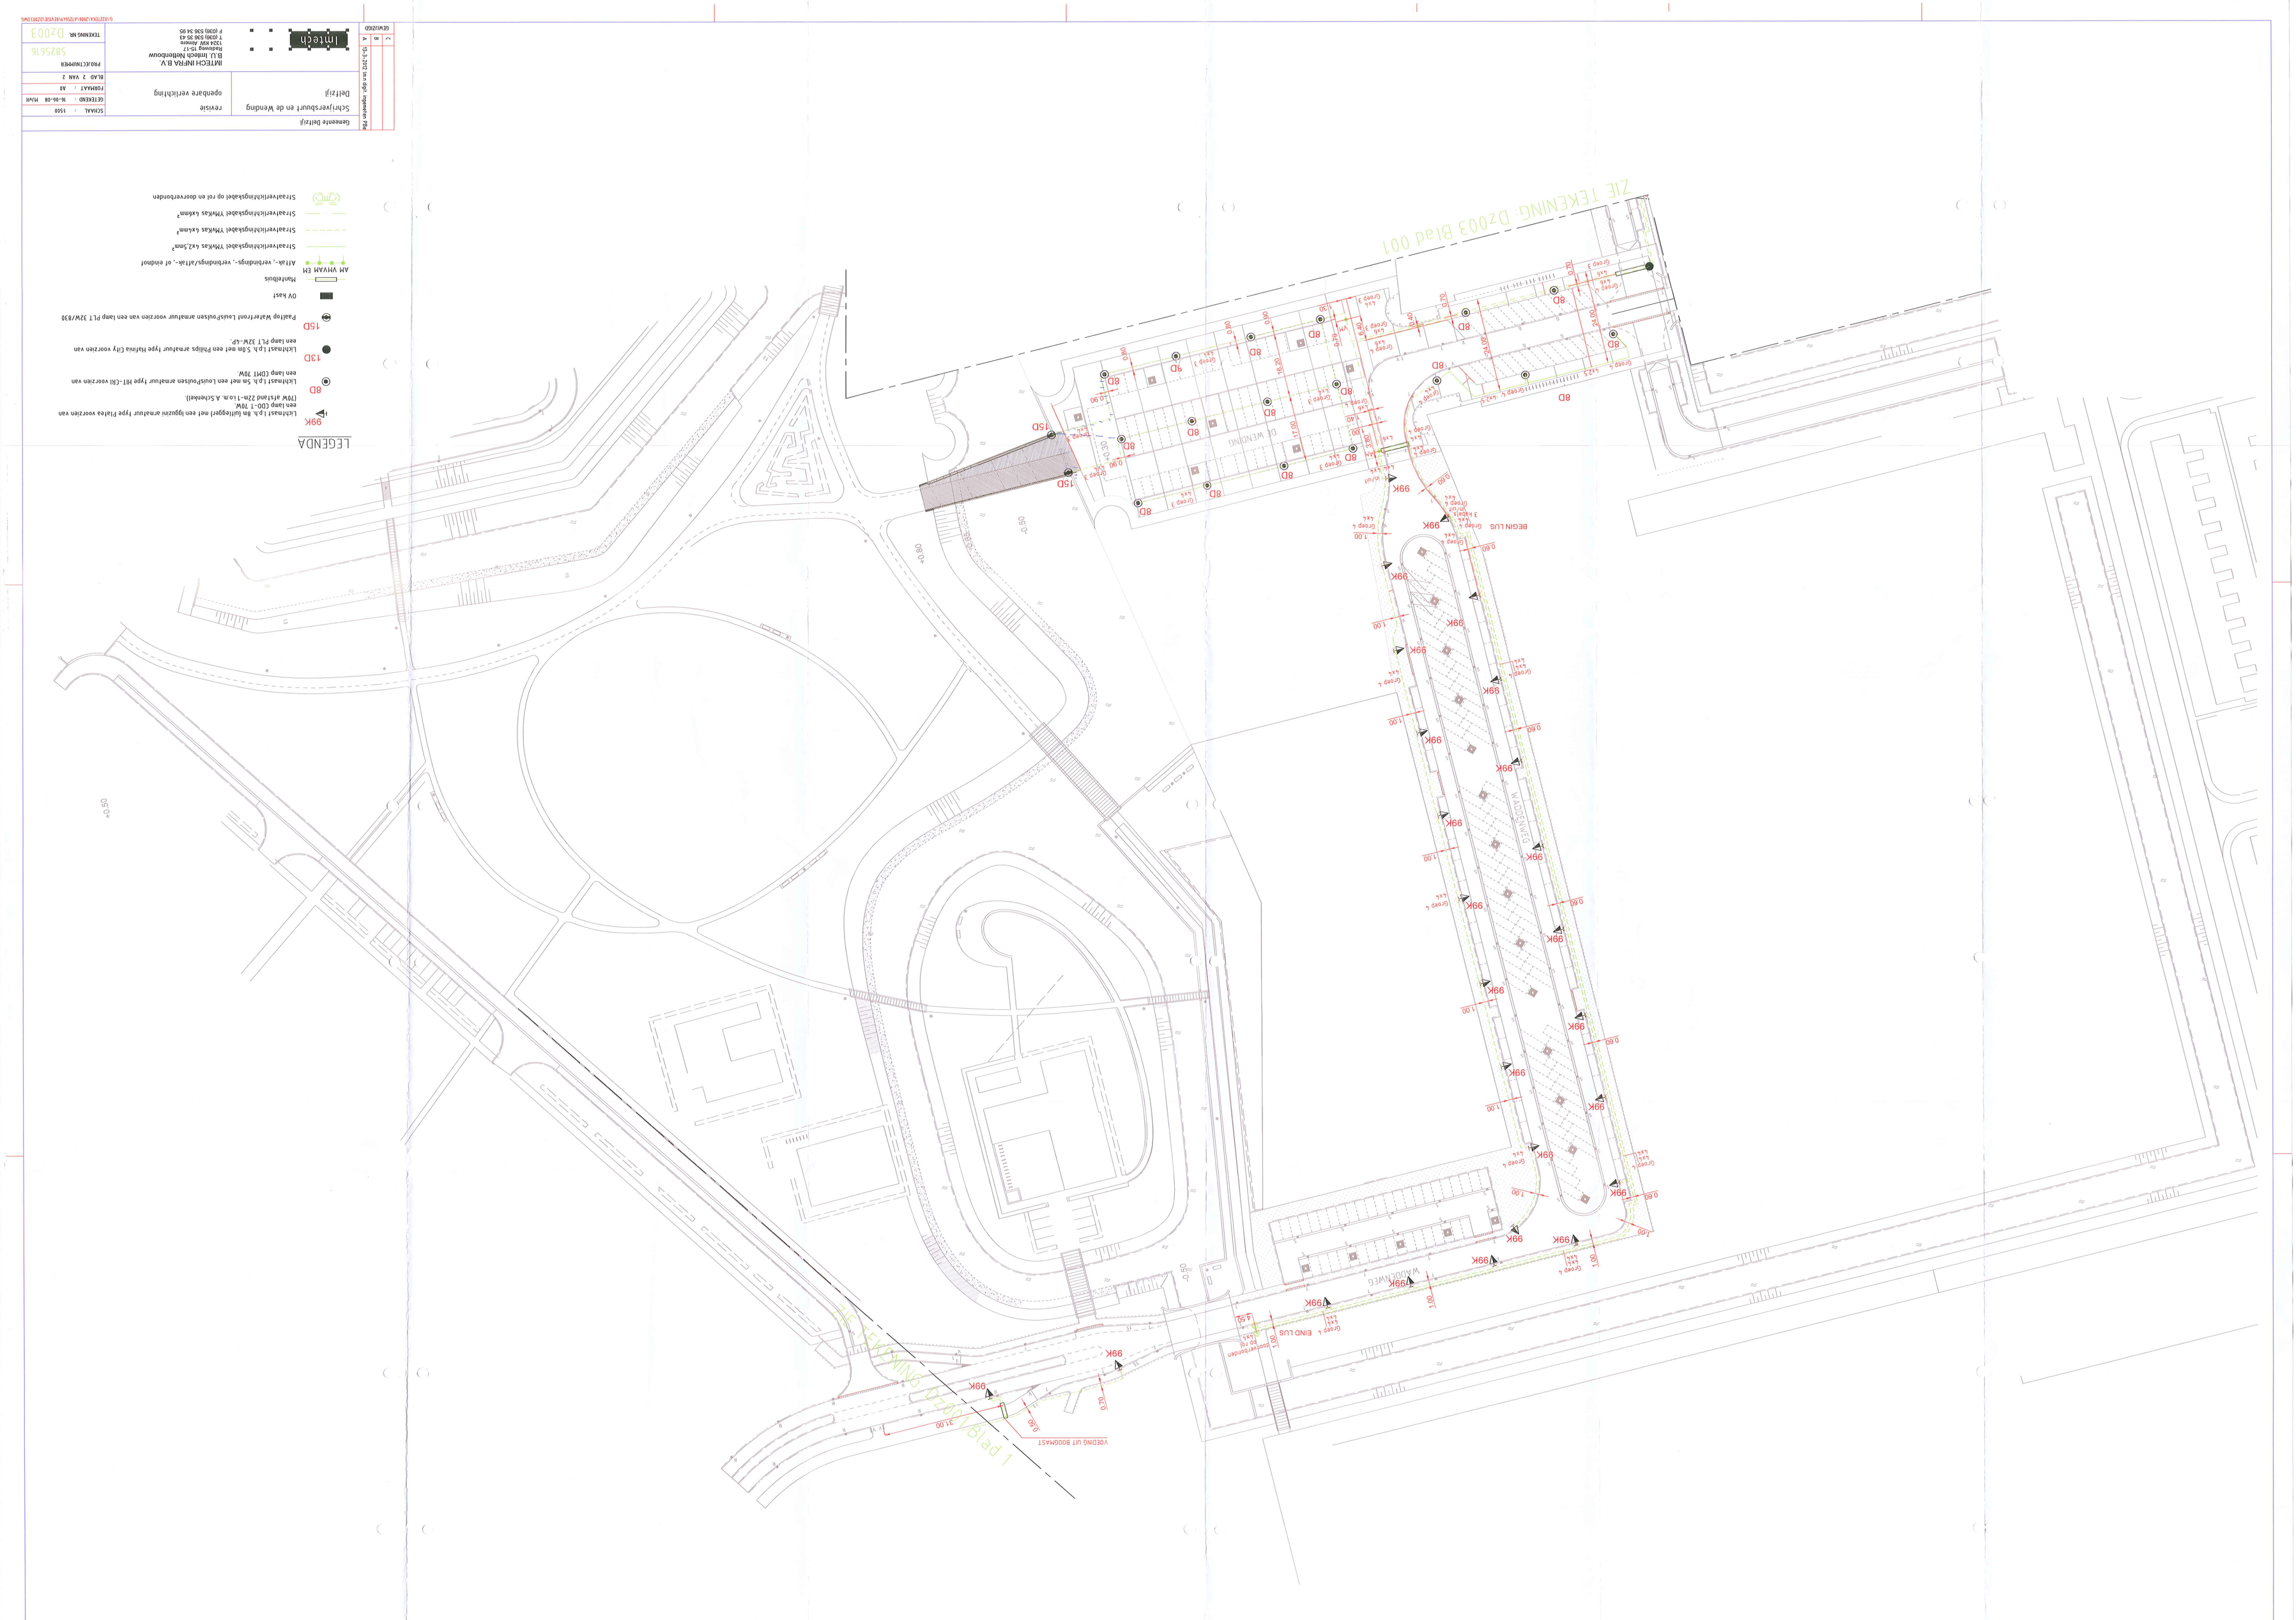


LEGENDA

- 99K — Lichtmast I.p.h. 8m (uitlegger) met een iggyzuiniarmatuur type Platea voorzien van een lamp CDO-T 70W. (70W afstand 22m-1 i.o.m. A.Schenkel).
- 8D — Lichtmast I.p.h. 5m met een LouisPoulsen armatuur type Hill-CRI voorzien van een lamp CDMT 70W.
- 13D — Lichtmast I.p.h. 5.0m met een Philips armatuur type Malinka City voorzien van een lamp PLT 32W-4P.
- 15D — Paaltop Waterfront LouisPoulsen armatuur voorzien van een lamp PLT 32W/830
- OV kast
- Mantelbuis
- AM VMVAM EM — Aftak-, verbindings-, verbindings/aftak-, of eindmof
- Straatverlichtingskabel YMvKas 4x2,5mm²
- Straatverlichtingskabel YMvKas 4x4mm²
- Straatverlichtingskabel YMvKas 4x6mm²
- Straatverlichtingskabel op rol en doorverbonden

Gemeente Delfzijl

Schrijversbuurt en de Wending | revisie | SCHAAL : 1:500
Delfzijl | openbare verlichting | GETEKEND : M-M-08 MJvH
FORMAAT : A0
BLAD 2 VAN 2

IMTECH INFRA B.V.
B.U. Intech Nederlandbouw
Radioweg 15-17
1324 KW Almere
T (036) 536 30 43
F (036) 536 34 66

PROJECTNUMMER 5825616
TEKENING NR. Dz003

GEWIJZIGD
A 13-3-2003 ten dgl. ingezeten Pla