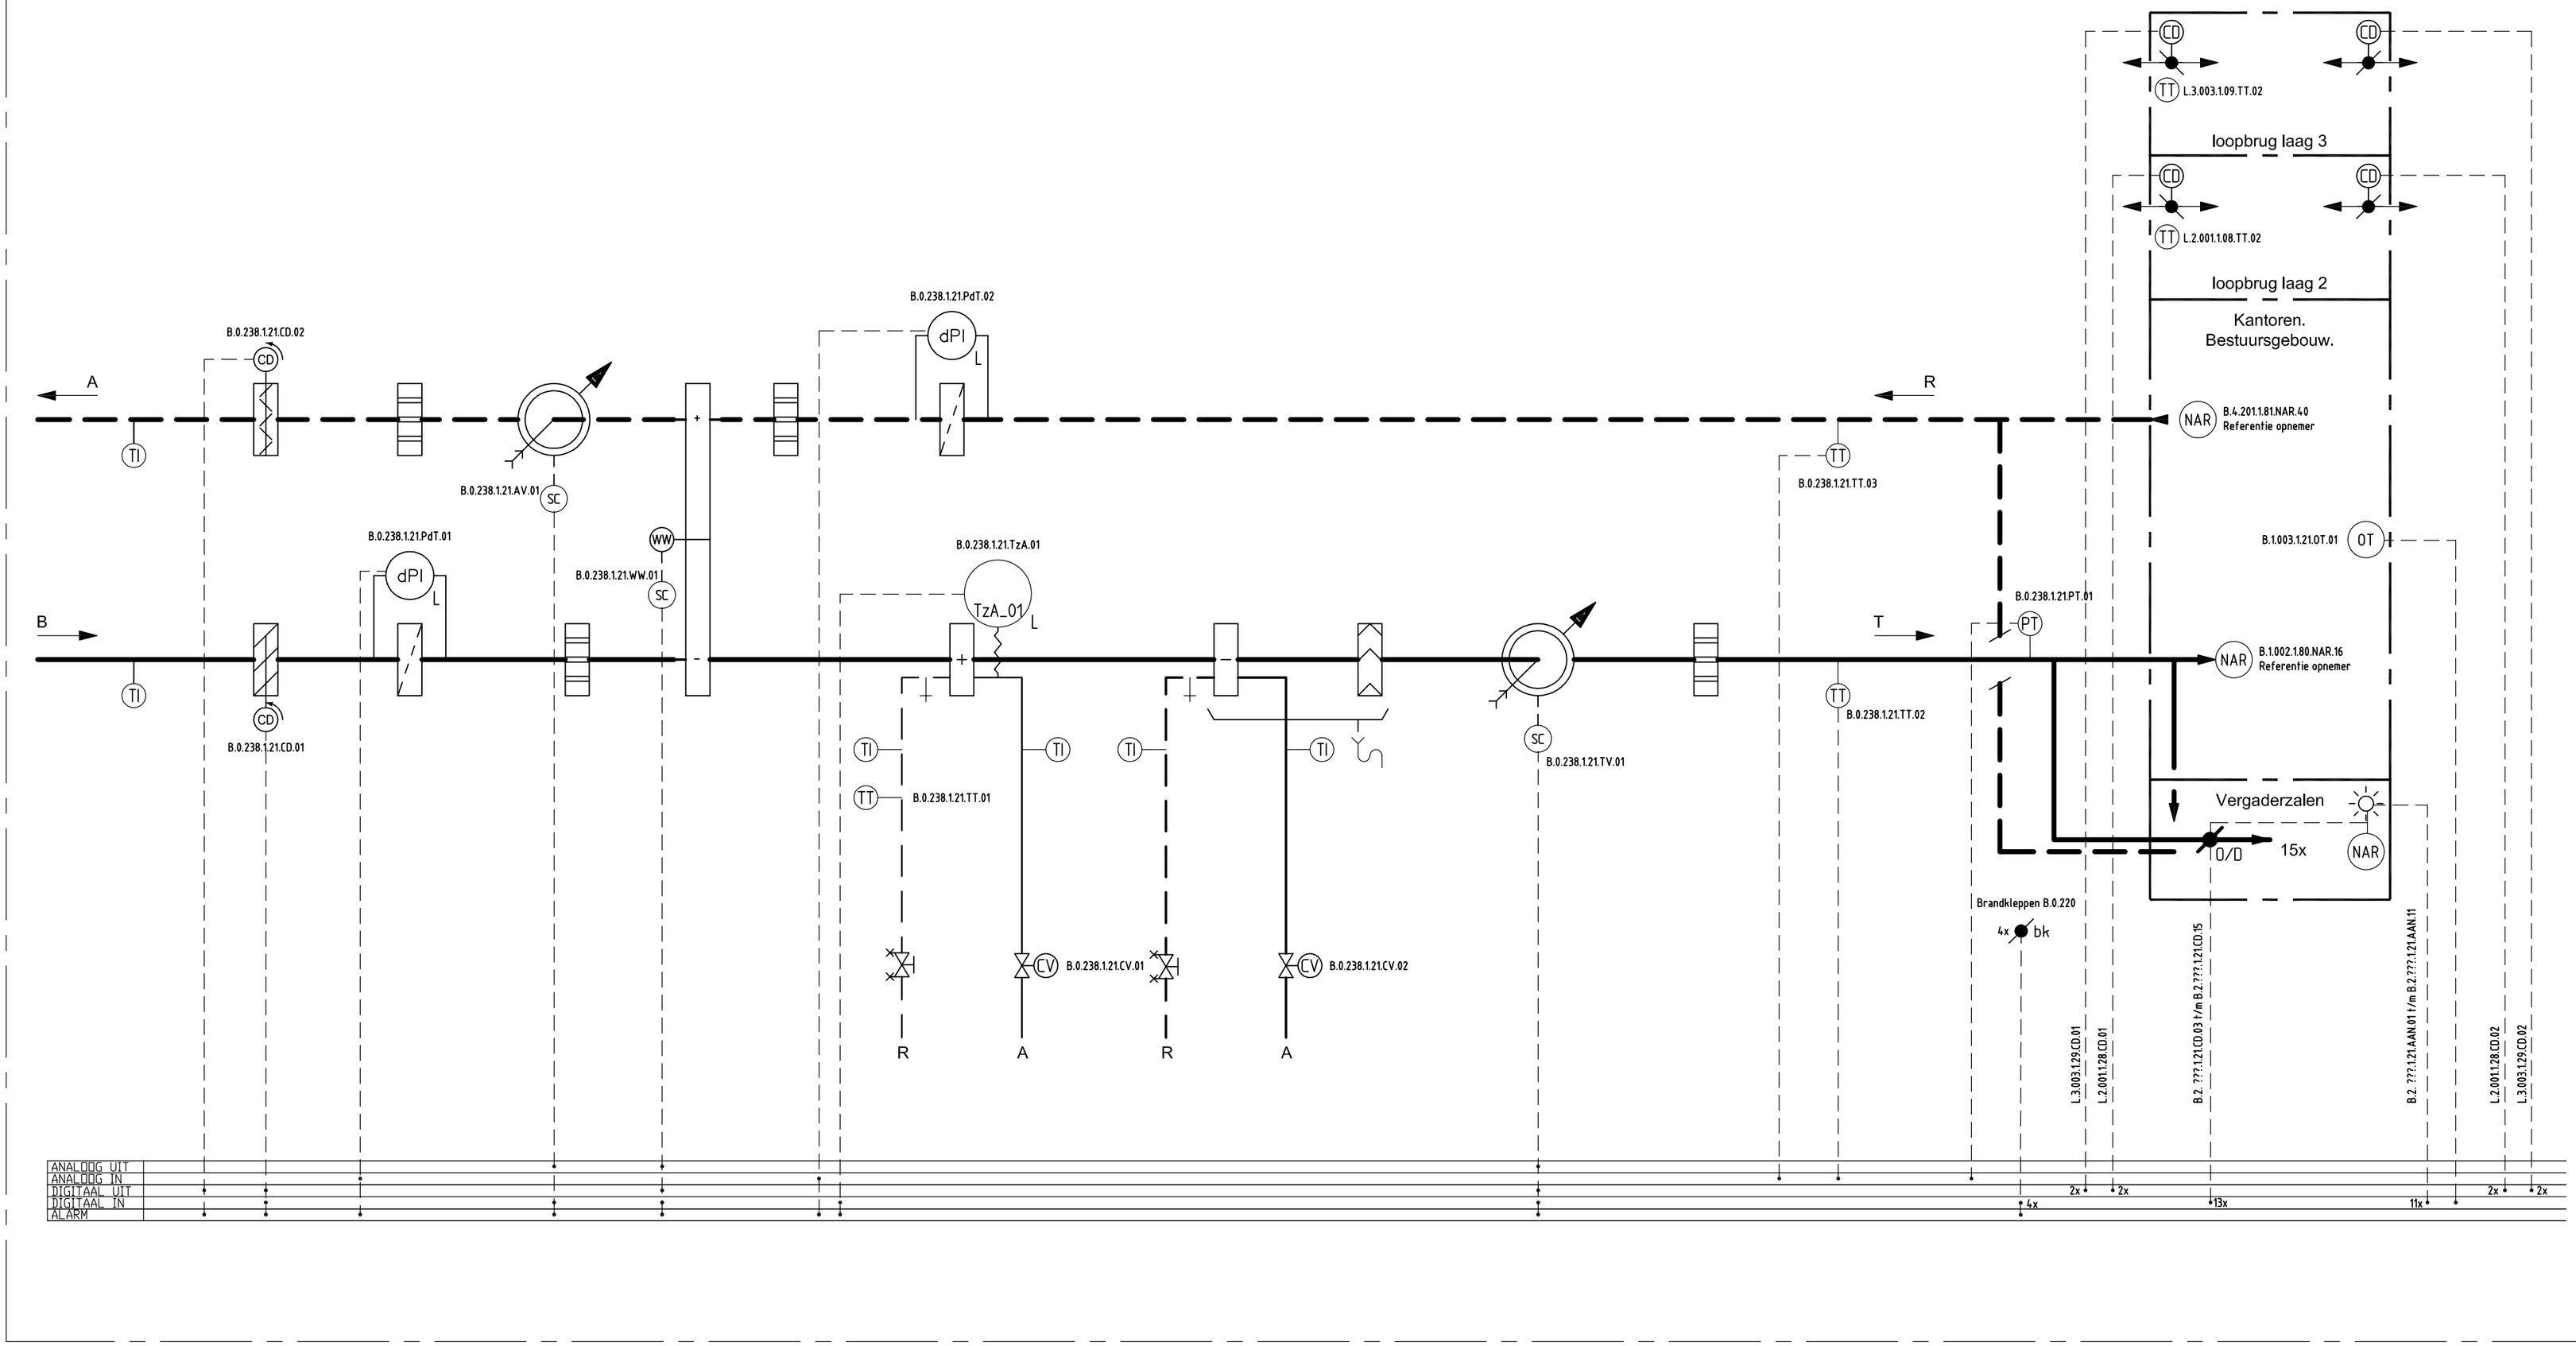

Renvooi

- Filter
- afsluiter
- inregel afsluiter
- motorbediende afsluiter
- overstortventiel
- terugslagklep
- trechter+sifon
- drie-weg regelklep
- luchtverwarmer
- luchtkoeler
- druppelvanger
- stoombevochtiger
- kleppenregister contraroterend
- geluiddemper
- filter
- stoomvormer
- terugslagklep
- warmtewiel
- Ventilator (variable toerental)
- Ventilator (dubbel toerental)
- Ventilator (enkel toerental)
- bk — brandklep
- O/D — open/dichtklep
- CVR — open/dichtklep
- cv — centrale verwarming (aanvoer)
- cv- — centrale verwarming (retour)
- gkw — gekoeld water (aanvoer)
- gkw — gekoeld water (retour)
- f — freon leiding (aanvoer)
- f — freon leiding (retour)
- luchtkanaal (toevoer)
- luchtkanaal (retour)
- standenschakelaar
- lucht regelklep
- VAV-klep
- TT — temperatuurtransmitter
- TI — temperatuurindicator
- PT — drukschakelaar
- HT — vochtopnemer
- TzA — vorstthermostaat
- PdI — drukverschilindicator
- NAR — naregeling
- bewegingsdetector
- CD — servomotor luchtklep
- CD — servomotor luchtklep veerteruggang
- OT — overwerktimer
- LA — niveau alarm

Status : REVISIE

Bouwkundige onderlegger dd : N.V.T.

Project : GEMEENTEHUIS LANSINGERLAND
BERGSCHENHOEK

Installatie : PRINCIPESCHEMA BESTUURSGEBOUW
LBK: KANTOREN

Datum :	Schaal :	Get. :	Gec. :
25-09-2012	N.V.T.		

Nr.	Gewijzigd	Datum

Divisie Utiliteit Utrecht
www.homij.nl

HOMIJ Technische Installaties
een VolkerWessels onderneming

A2

Projectnr. : 160 308

Tekeningnummer : W50-PS-06