ANALOOG UIT
ANALOOG IN
DIGITAAL UIT
DIGITAAL IN
ALARM
DATAKOPPELING

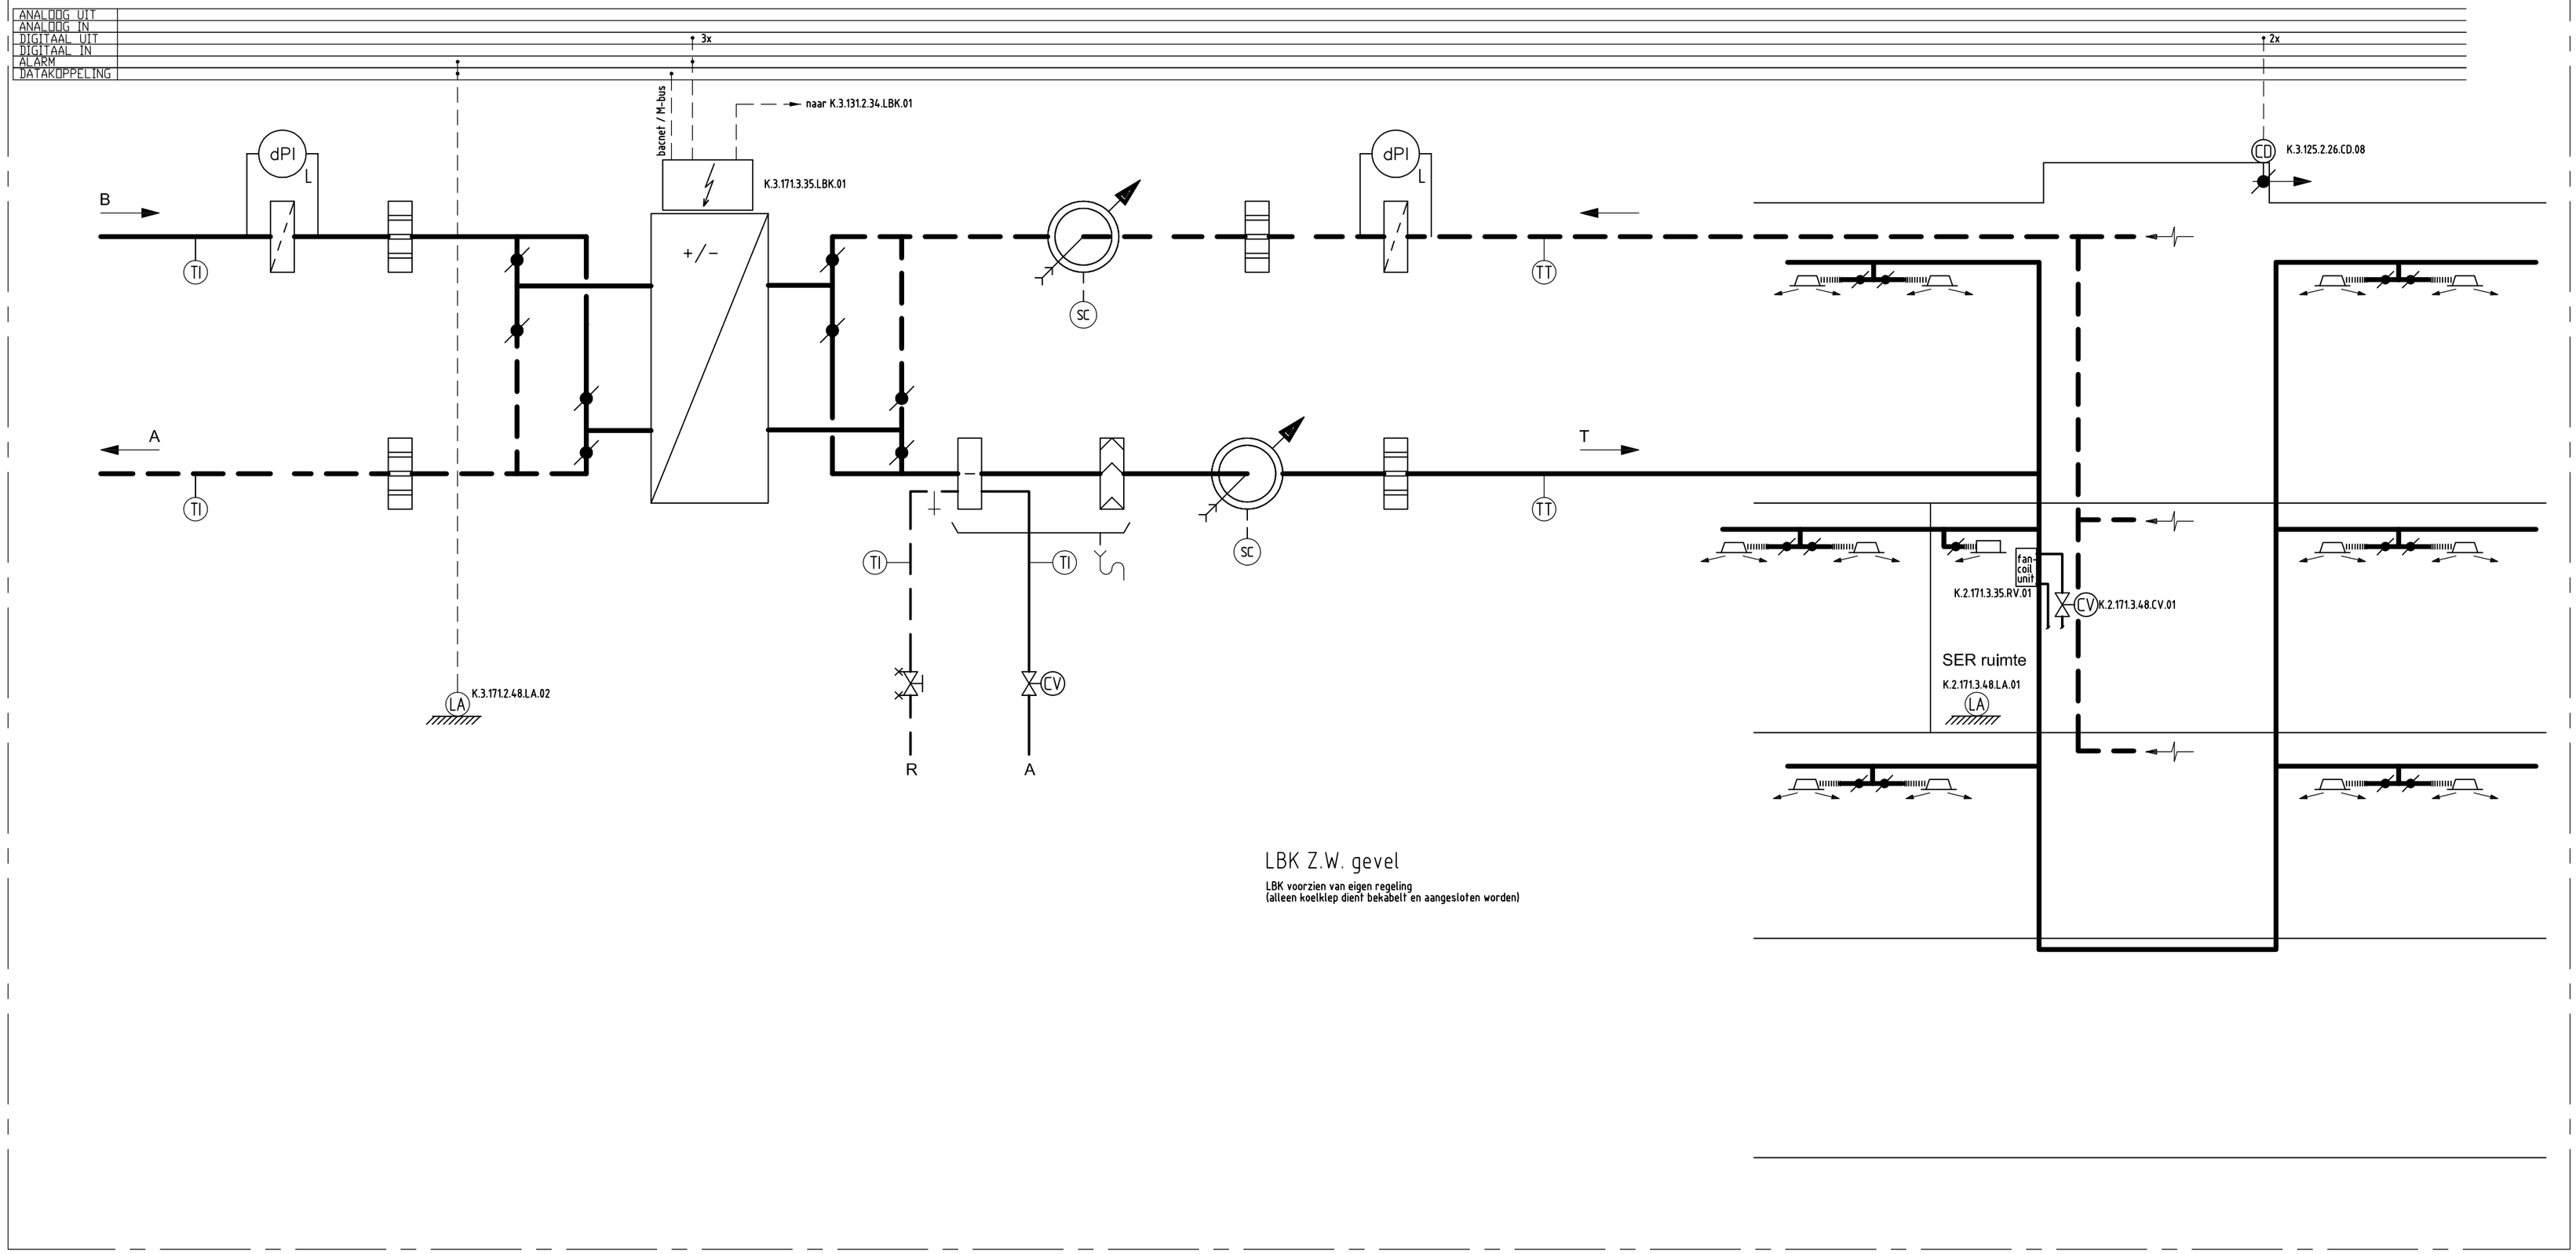

LBK Z.W. gevel

LBK voorzien van eigen regeling
(alleen koelklep dient bekabelt en aangesloten worden)

Renvooi

- Filter
- afsluiter
- inregel afsluiter
- motorbediende afsluiter
- overstortventiel
- terugslagklep
- trechter+sifon
- drie-weg regelklep
- luchtverwarmer
- luchtkoeler
- druppelvanger
- stoombevochtiger
- kleppenregister contraroterend
- geluiddemper
- filter
- stoomvormer
- terugslagklep
- warmtewiel
- Ventilator (variable toerental)
- Ventilator (dubbel toerental)
- Ventilator (enkel toerental)
- bk brandklep
- O/D open/dichtklep
- CVR open/dichtklep
- cv centrale verwarming (aanvoer)
- cv- centrale verwarming (retour)
- gkw gekoeld water (aanvoer)
- gkw gekoeld water (retour)
- f freon leiding (aanvoer)
- f freon leiding (retour)
- luchtkanaal (toevoer)
- luchtkanaal (retour)
- standenschakelaar
- lucht regelklep
- VAV-klep
- TT temperatuurtransmitter
- TI temperatuurindicator
- PT drukschakelaar
- HT vochtopnemer
- TzA vorstthermostaat
- Pdi drukverschilindicator
- NAR naregeling
- bewegingsdetector
- CD servomotor luchtklep
- CD servomotor luchtklep veerteruggang
- OT overwerktimer
- LA niveau alarm

Status : REVISIE
Bouwkundige onderlegger dd : N.V.T.

Project : GEMEENTEHUIS LANSINGERLAND BERGSCHENHOEK

Installatie : PRINCIPESCHEMA KANTOORGEBOUW
LBK: zuid - west

Nr.	Gewijzigd	Datum

Datum : 25-09-2012 | Schaal : N.V.T. | Get. : | Gec. :

Divisie Utiliteit Utrecht
www.homij.nl

HOMIJ Technische Installaties
een VolkerWessels onderneming

A2 Projectnr. : 160 308

Tekeningnummer : W50-PS-07