
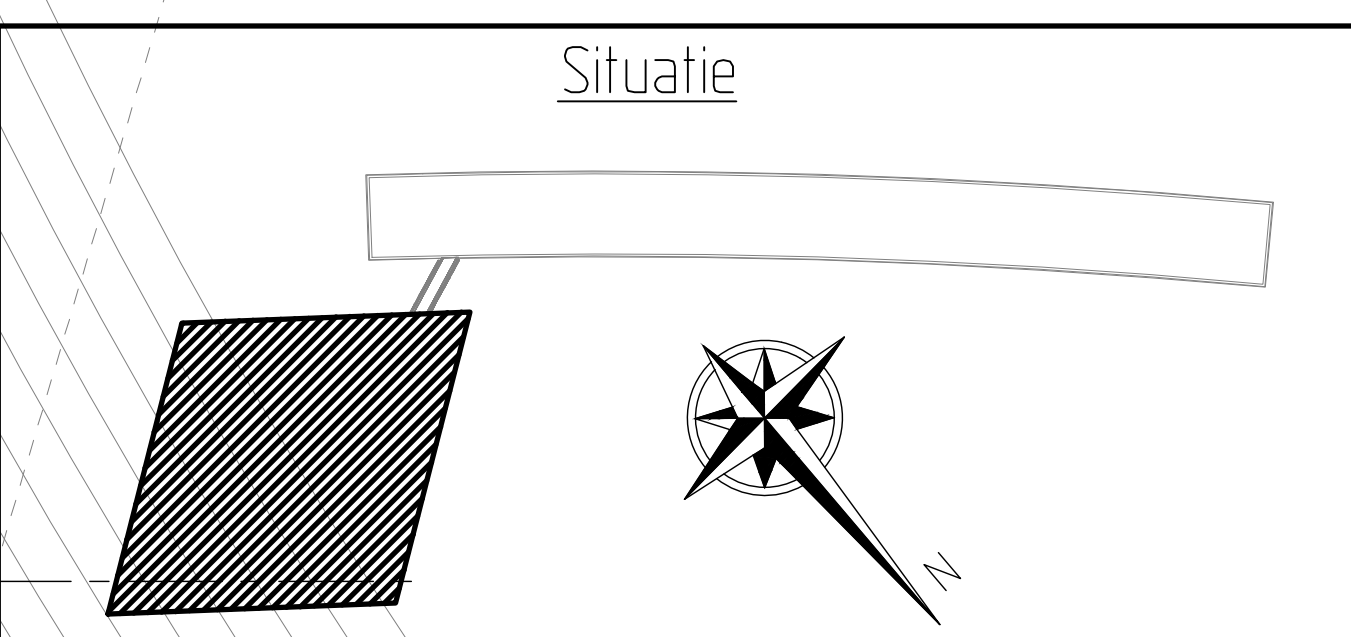
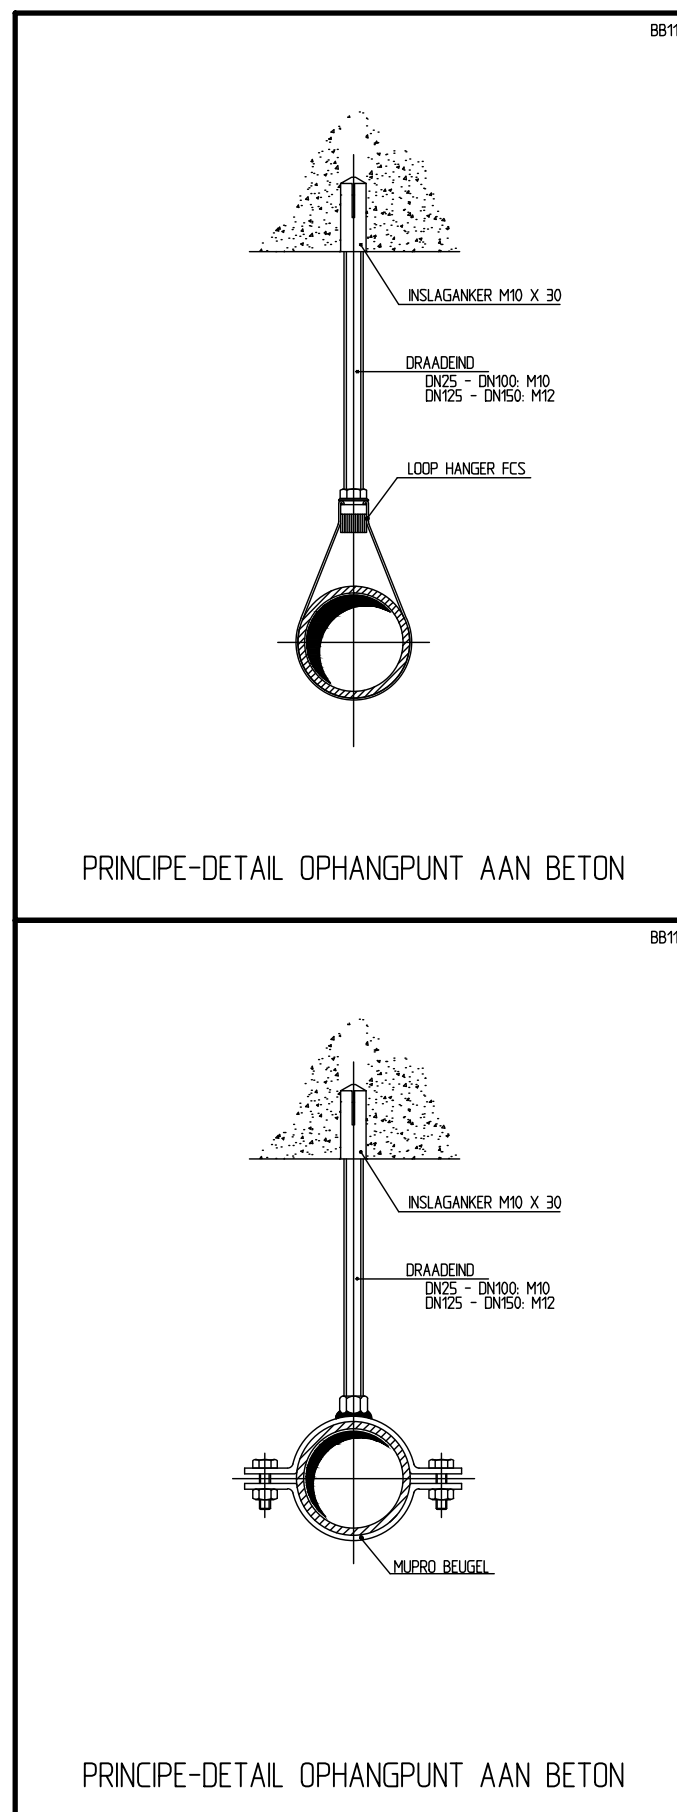


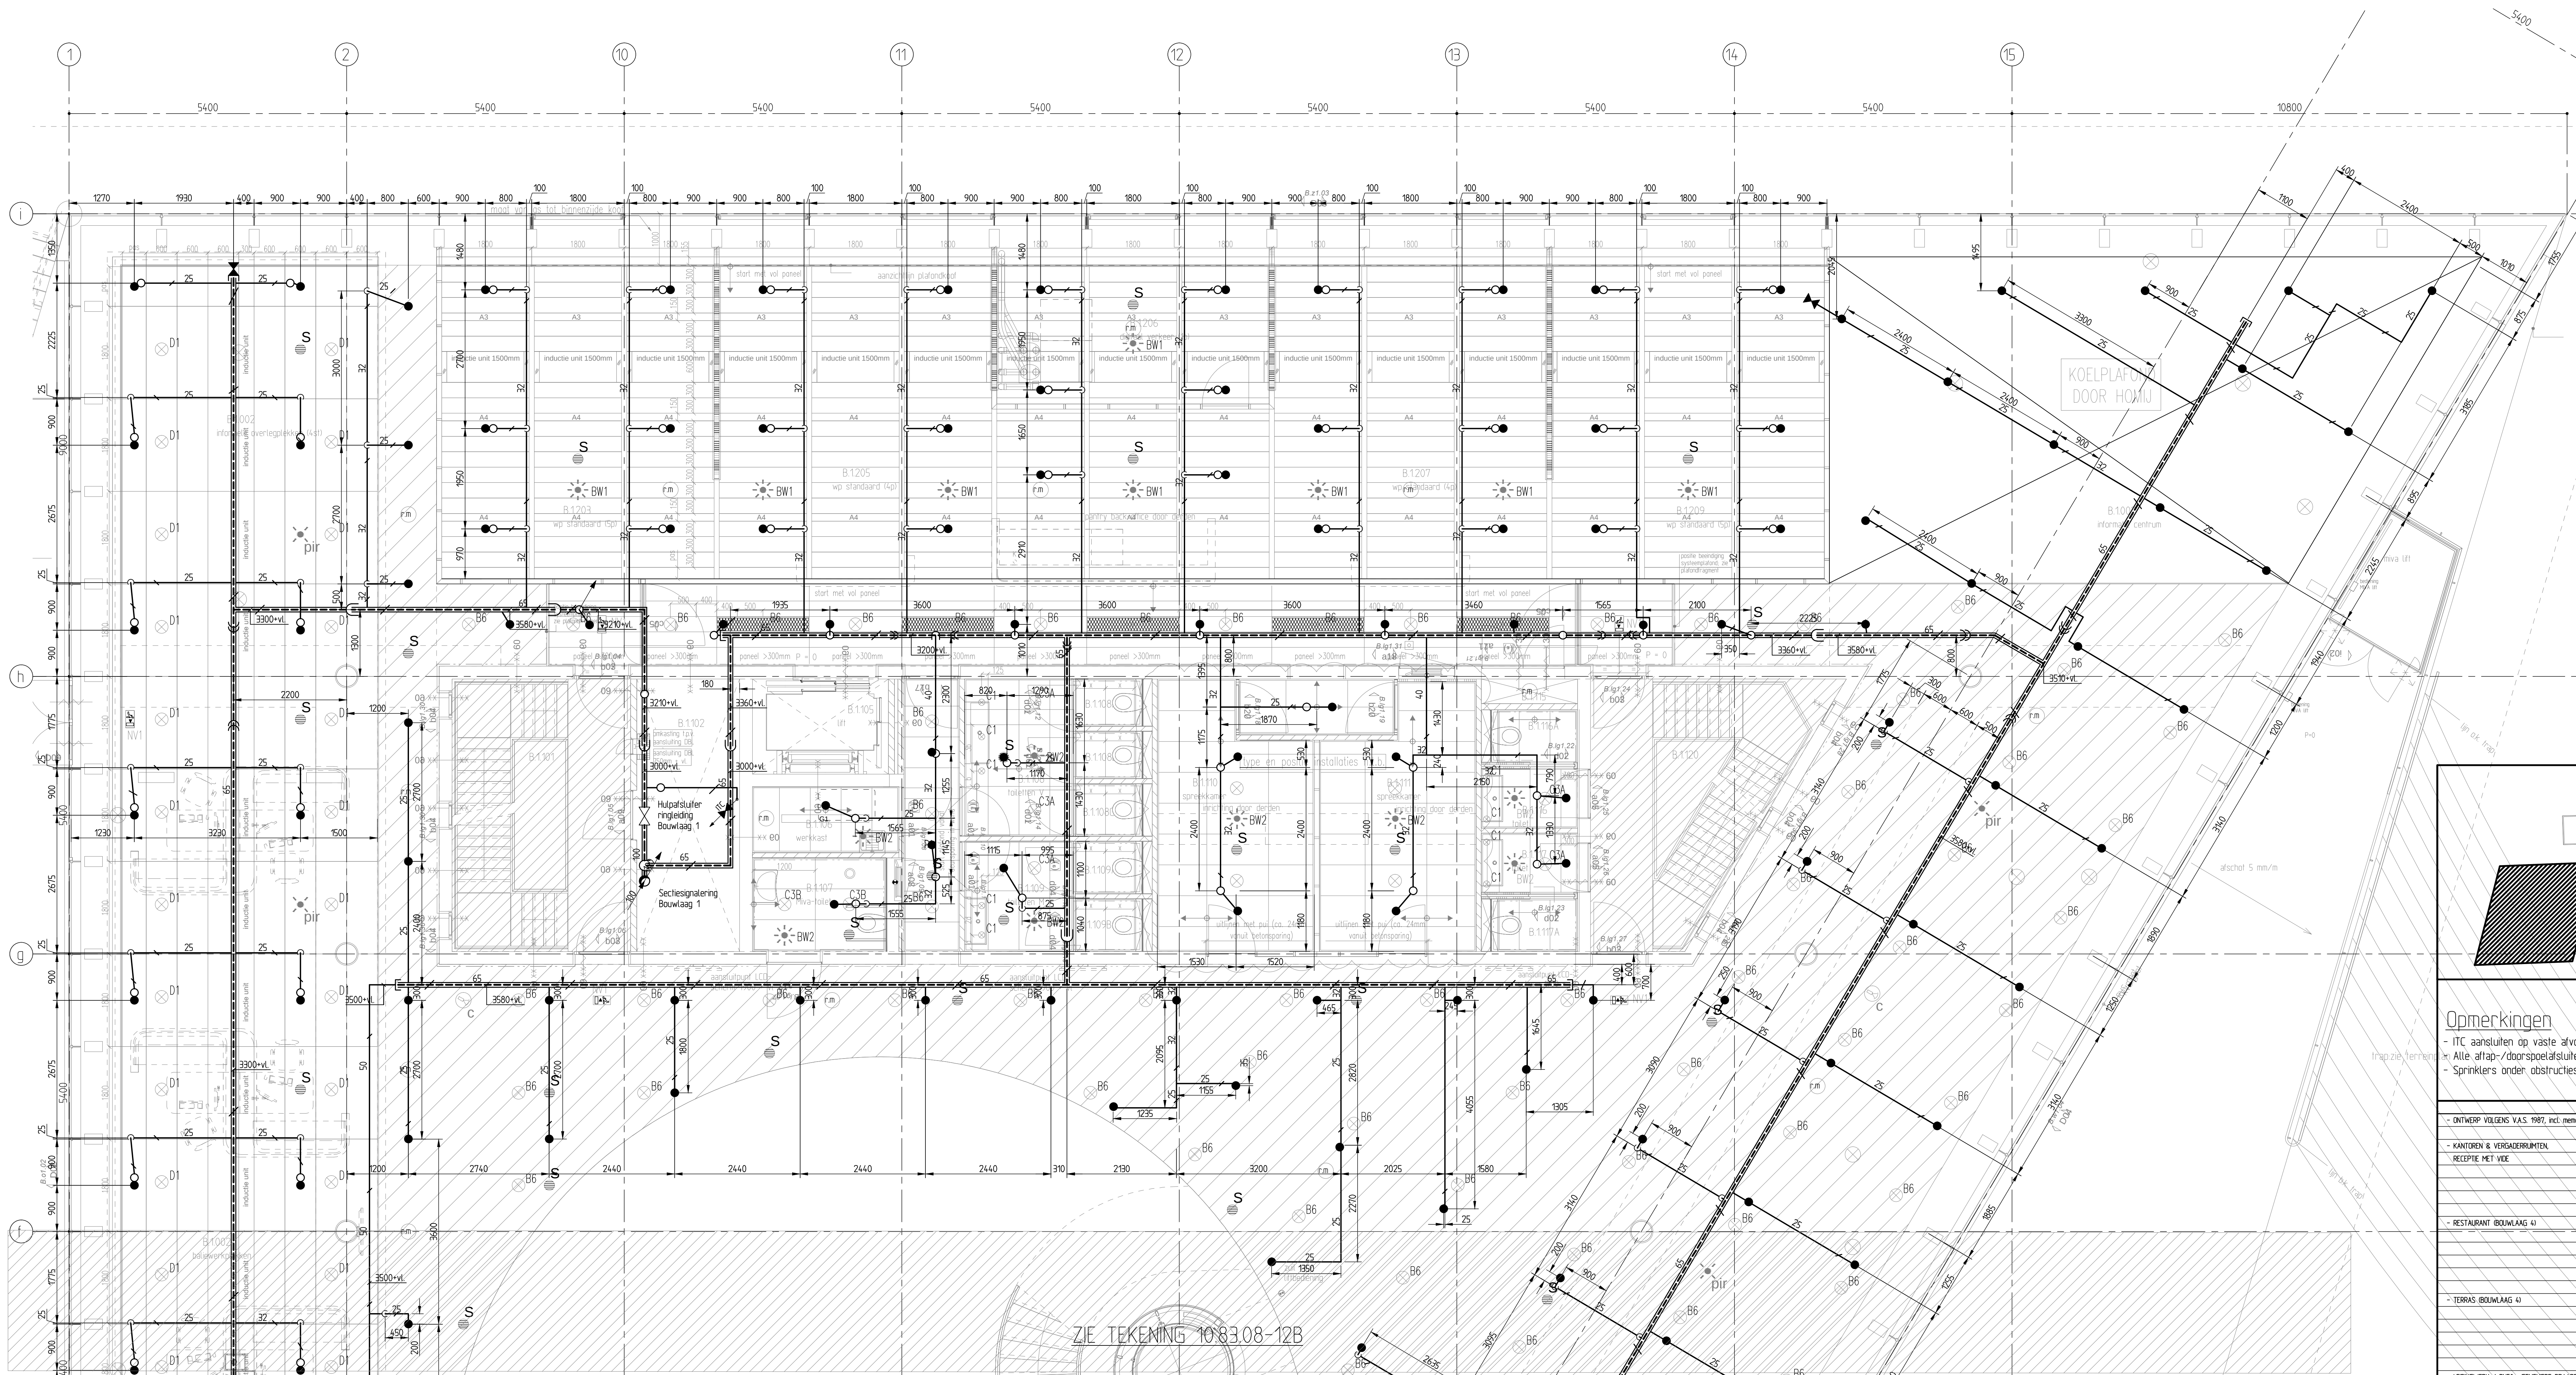

Opmerkingen

- ITC aansluiten op vaste afvoer.
- Alle afloop-/doorspoelafsluiters dienen bereikbaar te blijven.
- Sprinklers onder obstructies in technische ruimten N.T.B.

ONTWERP VOLGENS V.A.S. 1993, incl. amendement, Technische Specificatie nr. 84486/70101 d.d. 07-10-2010		ONTWERP GEEFENS SPRINKLERINSTALLATIE	
- KANTOREN & VERANDERBUNTEN	- GEVAARSKLASSE:	NI	
RECEPIE MET VEE	- MINIMUM SPROEIDECHTHEID	5 m²/m³	
	- MAXIMUM SPROEIDECHTHEID	12 m²	
	- MAXIMUM SPROEIDECHTHEID	25 m²	
	- MAXIMUM SPROEIDECHTHEID	60 m²	
- RESTAURANT (BOUWLAAG 4)	- GEVAARSKLASSE:	NI	
	- MINIMUM SPROEIDECHTHEID	5 m²/m³	
	- MAXIMUM SPROEIDECHTHEID	12 m²	
	- MAXIMUM SPROEIDECHTHEID	25 m²	
	- MAXIMUM SPROEIDECHTHEID	60 m²	
- TERRAS (BOUWLAAG 4)	- GEVAARSKLASSE:	NI	
	- MINIMUM SPROEIDECHTHEID	5 m²/m³	
	- MAXIMUM SPROEIDECHTHEID	12 m²	
	- MAXIMUM SPROEIDECHTHEID	25 m²	
	- MAXIMUM SPROEIDECHTHEID	60 m²	

LEIDINGEN & ONDO: GEMEENDE GRACAP VOLGENS DIN 2440		LEIDINGEN & ONDO: GEMEENDE GRACAP VOLGENS DIN 2440	
- LEIDINGEN & ONDO: GEMEENDE GRACAP VOLGENS DIN 2440	
SPECIFIC SPRINKLERS		SPECIFIC SPRINKLERS	
AANTAL	SYMBOL	DOORLAAT	FAIRWAAT / MODEL / SIN NR.
66x	STANDAARD SPRAYSPRINKLER ISSD	66x	Viking / Model M / VK100
11x	HANGENDE SPRAYSPRINKLER SSPS	66x	Viking / Model M / VK100

SYMBOL		SYMBOL	

KIN Sprinklertechniek

ROYAL HASKONING

PROJECTNUMMER: 912076.A4

Status: **"AS-BUILT"**

Project: GEMEENTHUIS LANSINGERLAND

Installatie: SPRINKLERINSTALLATIE

BOUWLAAG 1 DEEL 1

Datum: 09-07-10 | Schaal: 150 | Get.: BAR | Gec.: -

Technische Installaties bv

Project: 160308

Tekeningnummer: 10.83.08-12A

