




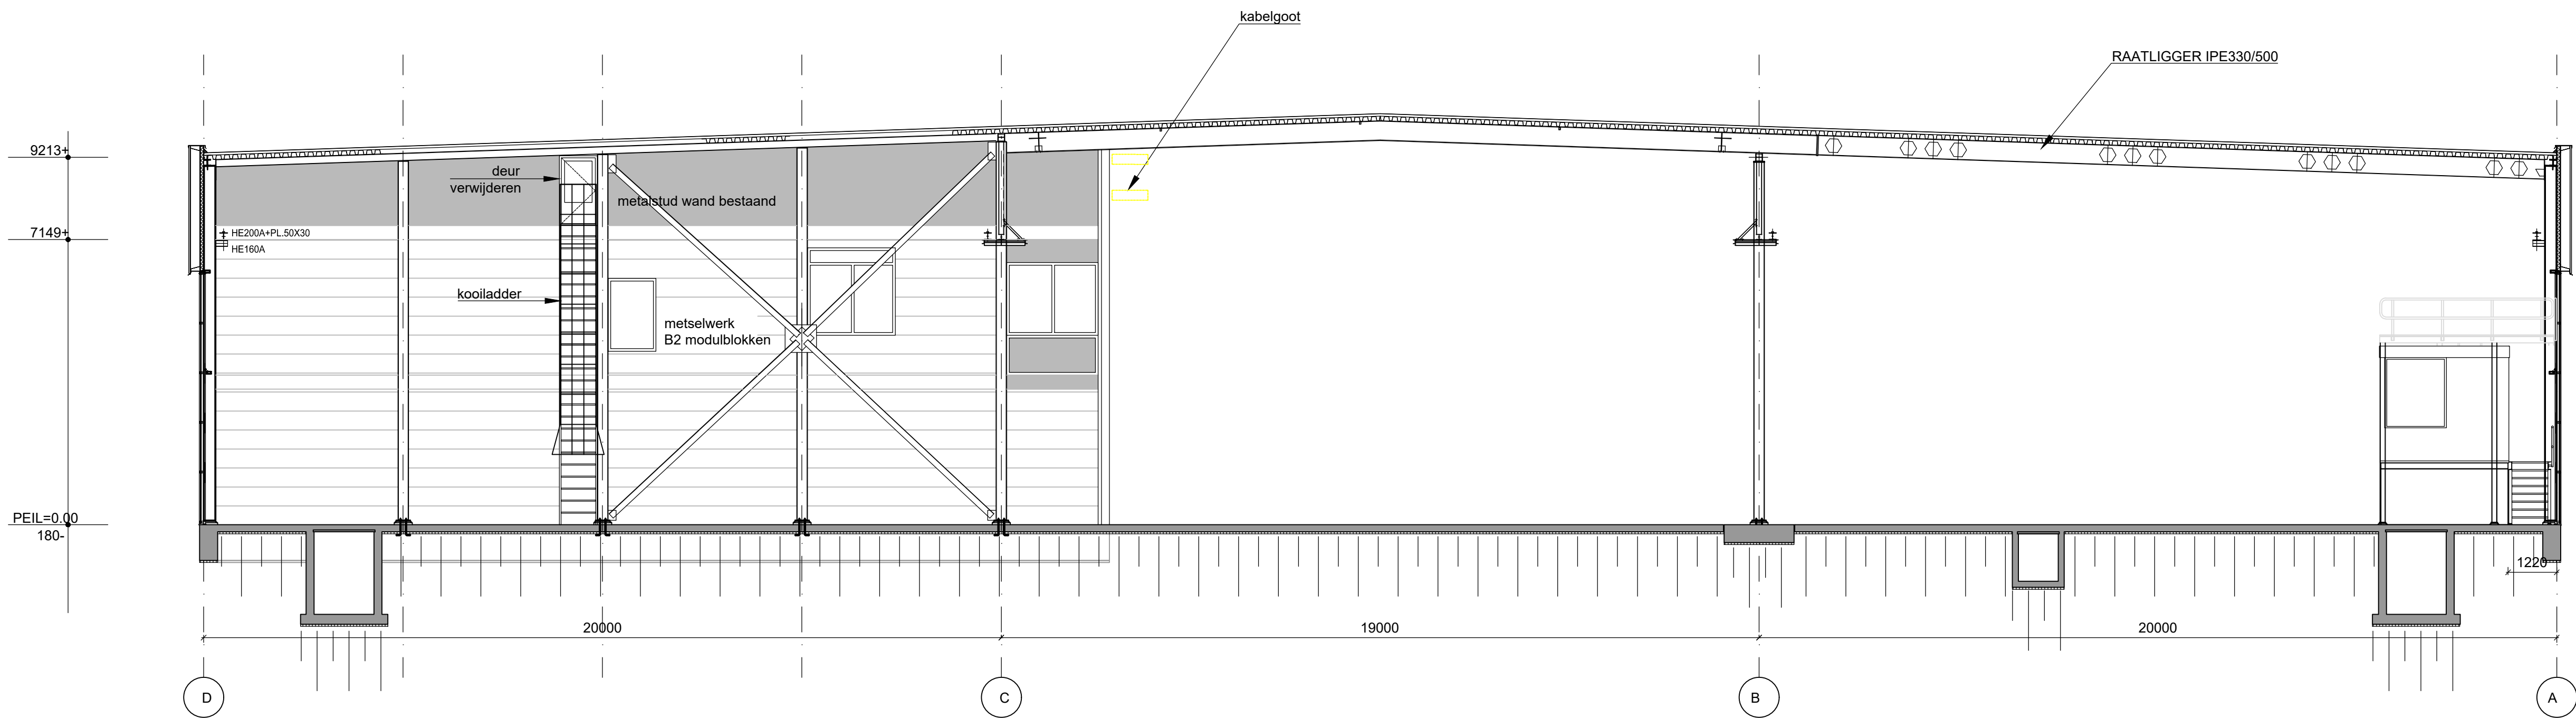

AANZICHT OP STRAMIEN 8 BESTAAND

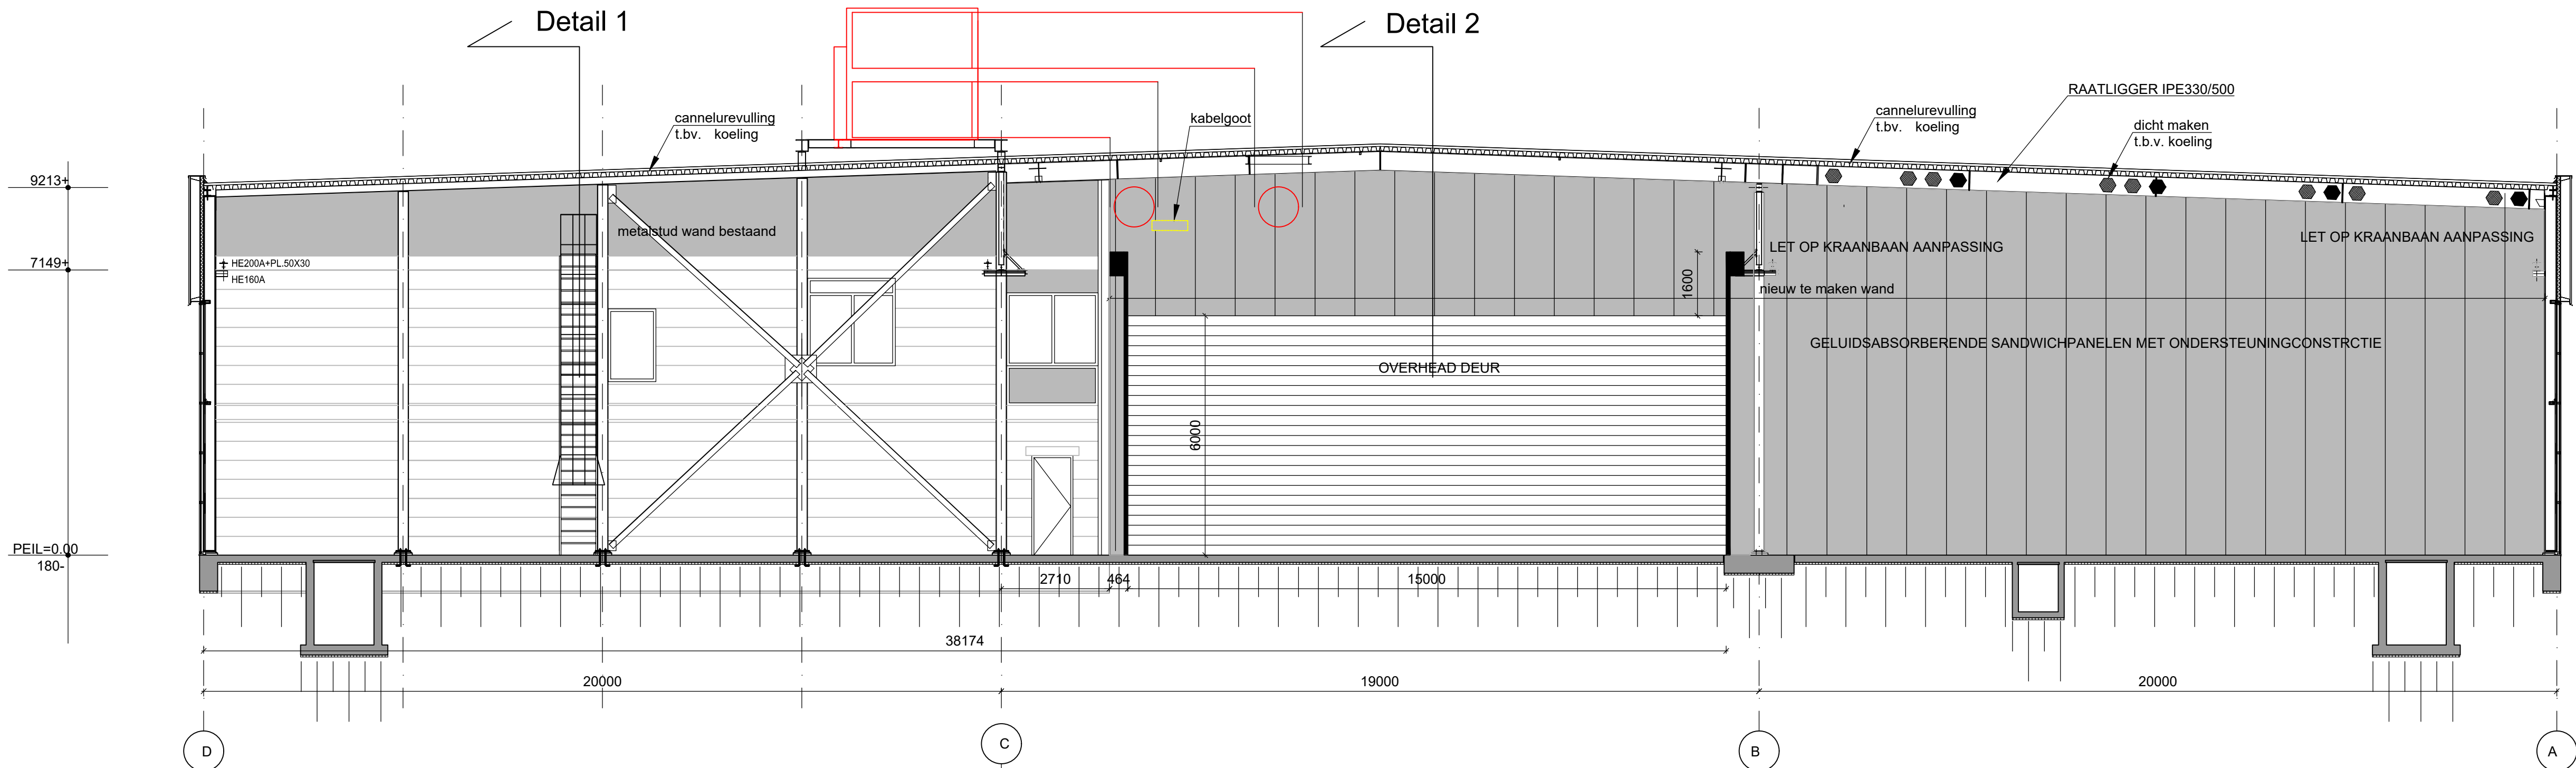

AANZICHT OP STRAMIEN 8 GEWIJZIGD

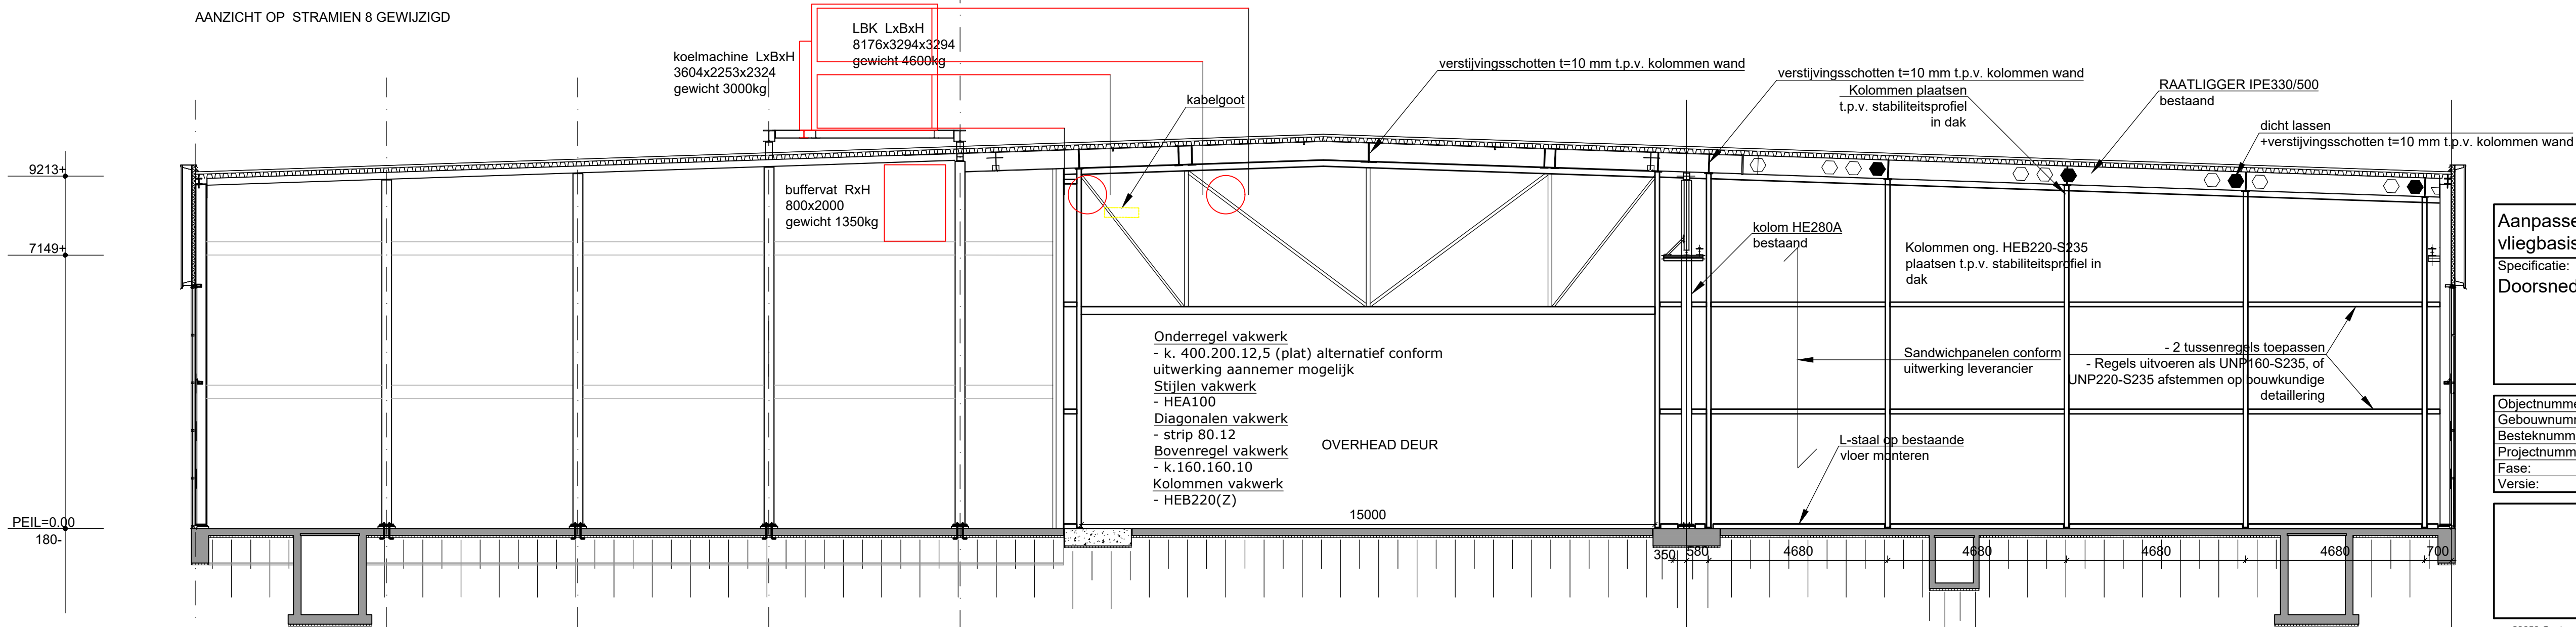

voor detail zie B09
maten in het werk te controleren

Aanpassen gebouw H374 vliegbasis Woensdrecht	
Specificatie: Doorsnede A-A wand op as 8	

Objectnummer: 49G01	Getekend: Visser, P.
Gebouwnummer: 374	Gecontroleerd:
Besteknummer: 23656	Datum: 01-08-2022
Projectnummer: 23656	Schaal: 1 : 100
Fase: Bestek	Formaat: A0
Versie: A	Documentcode: 23656-Contract-BT-001.dwg



Blad:
B05 van 12
Directie - Vastgoedbeheer
www.rijksvastgoedbedrijf.nl
088 115 80 00