


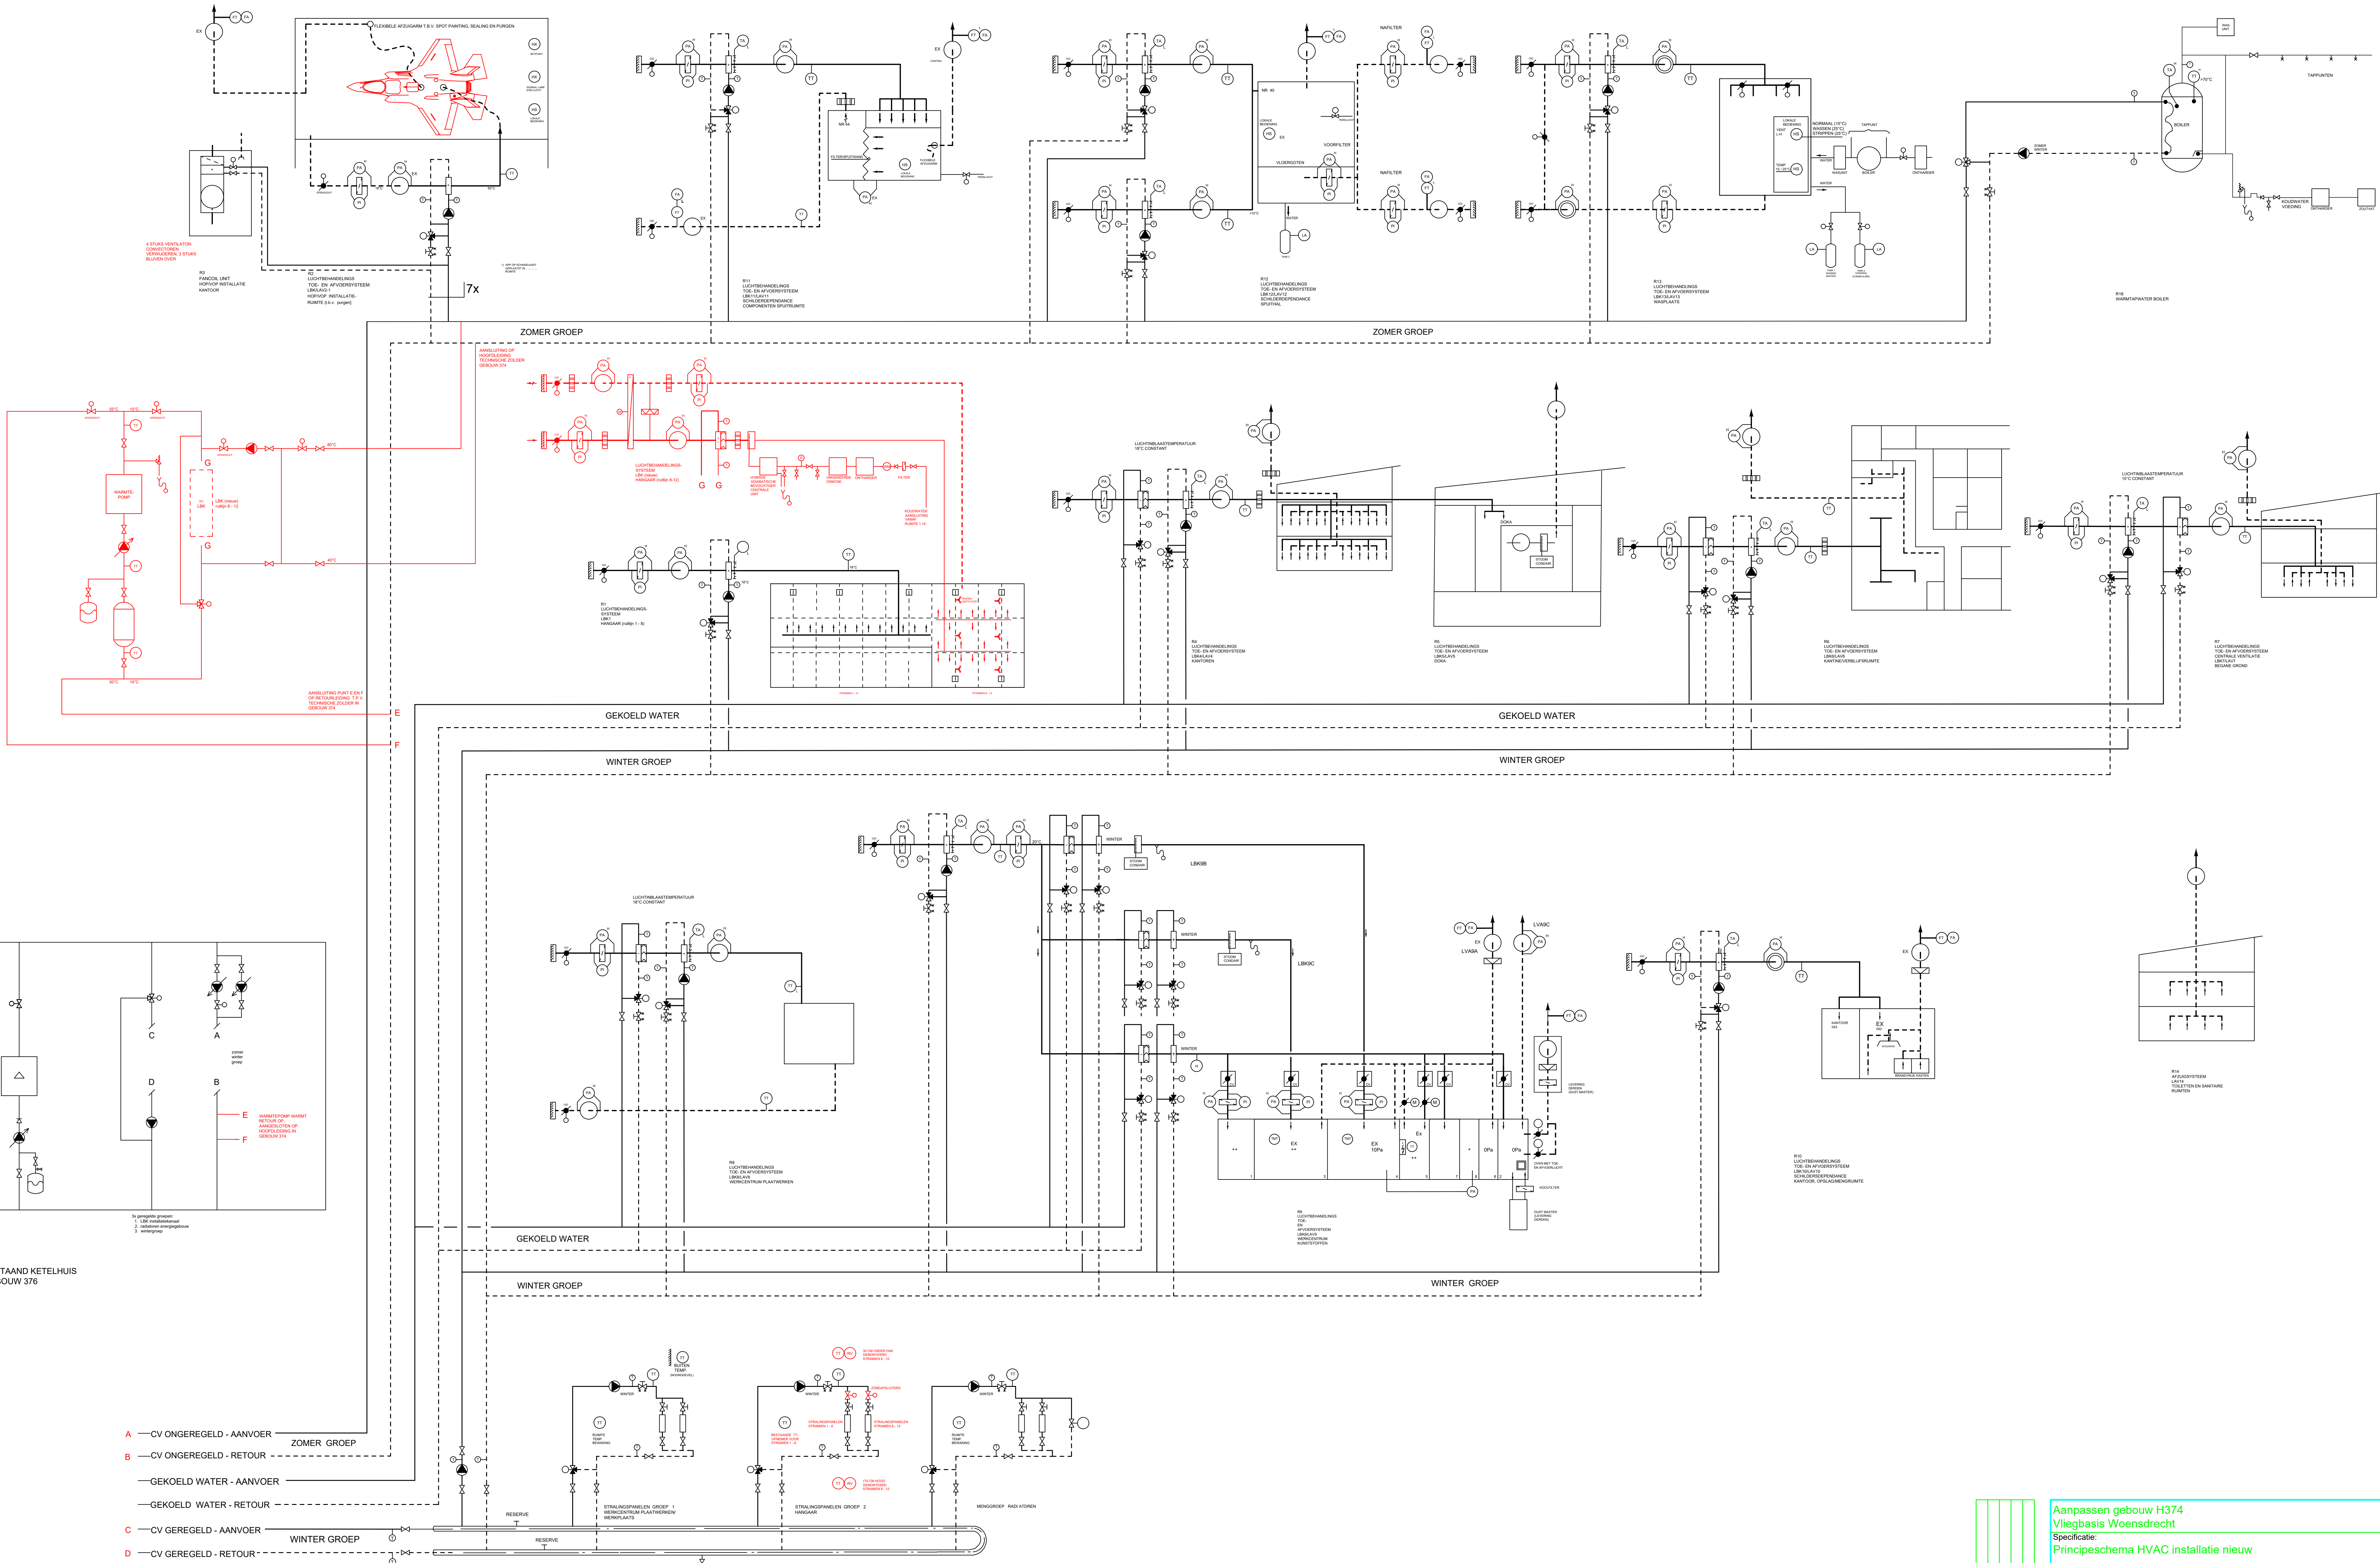

Aanpassen gebouw H374 Vliegbasis Woensdrecht Specificatie: Principeschema HVAC installatie nieuw	
Objectnummer: 49001	Gecontroleerd: J. R. Slaa
Gebouwnummer: 374	Datum: 01-08-2022
Besteknummer: P-23656	Schaal: N.v.t.
Projectnummer: 23656	Formaat: A0
Fase: Bestek	Documentcode: 0000-0000-0000-0000
Versie: A	

Blad: W01	
Directie - Vastgoedbeheer www.dvbeheer.nl 068 115 90 90	
Bijlage 1 Bijlage 2 