
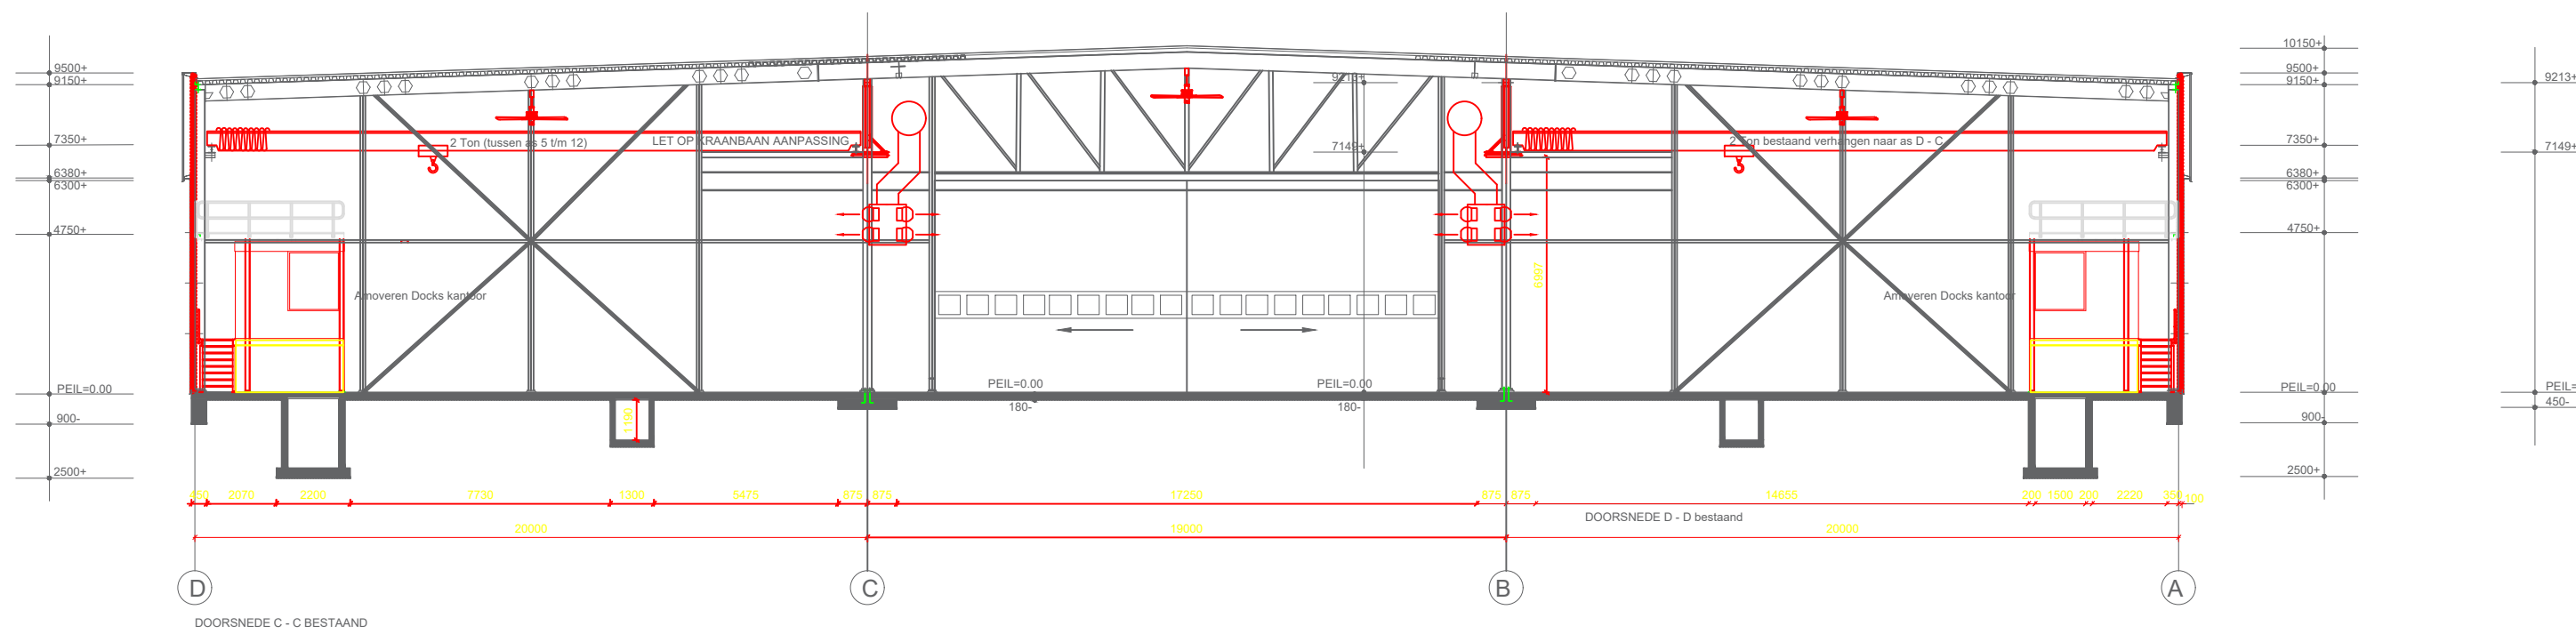


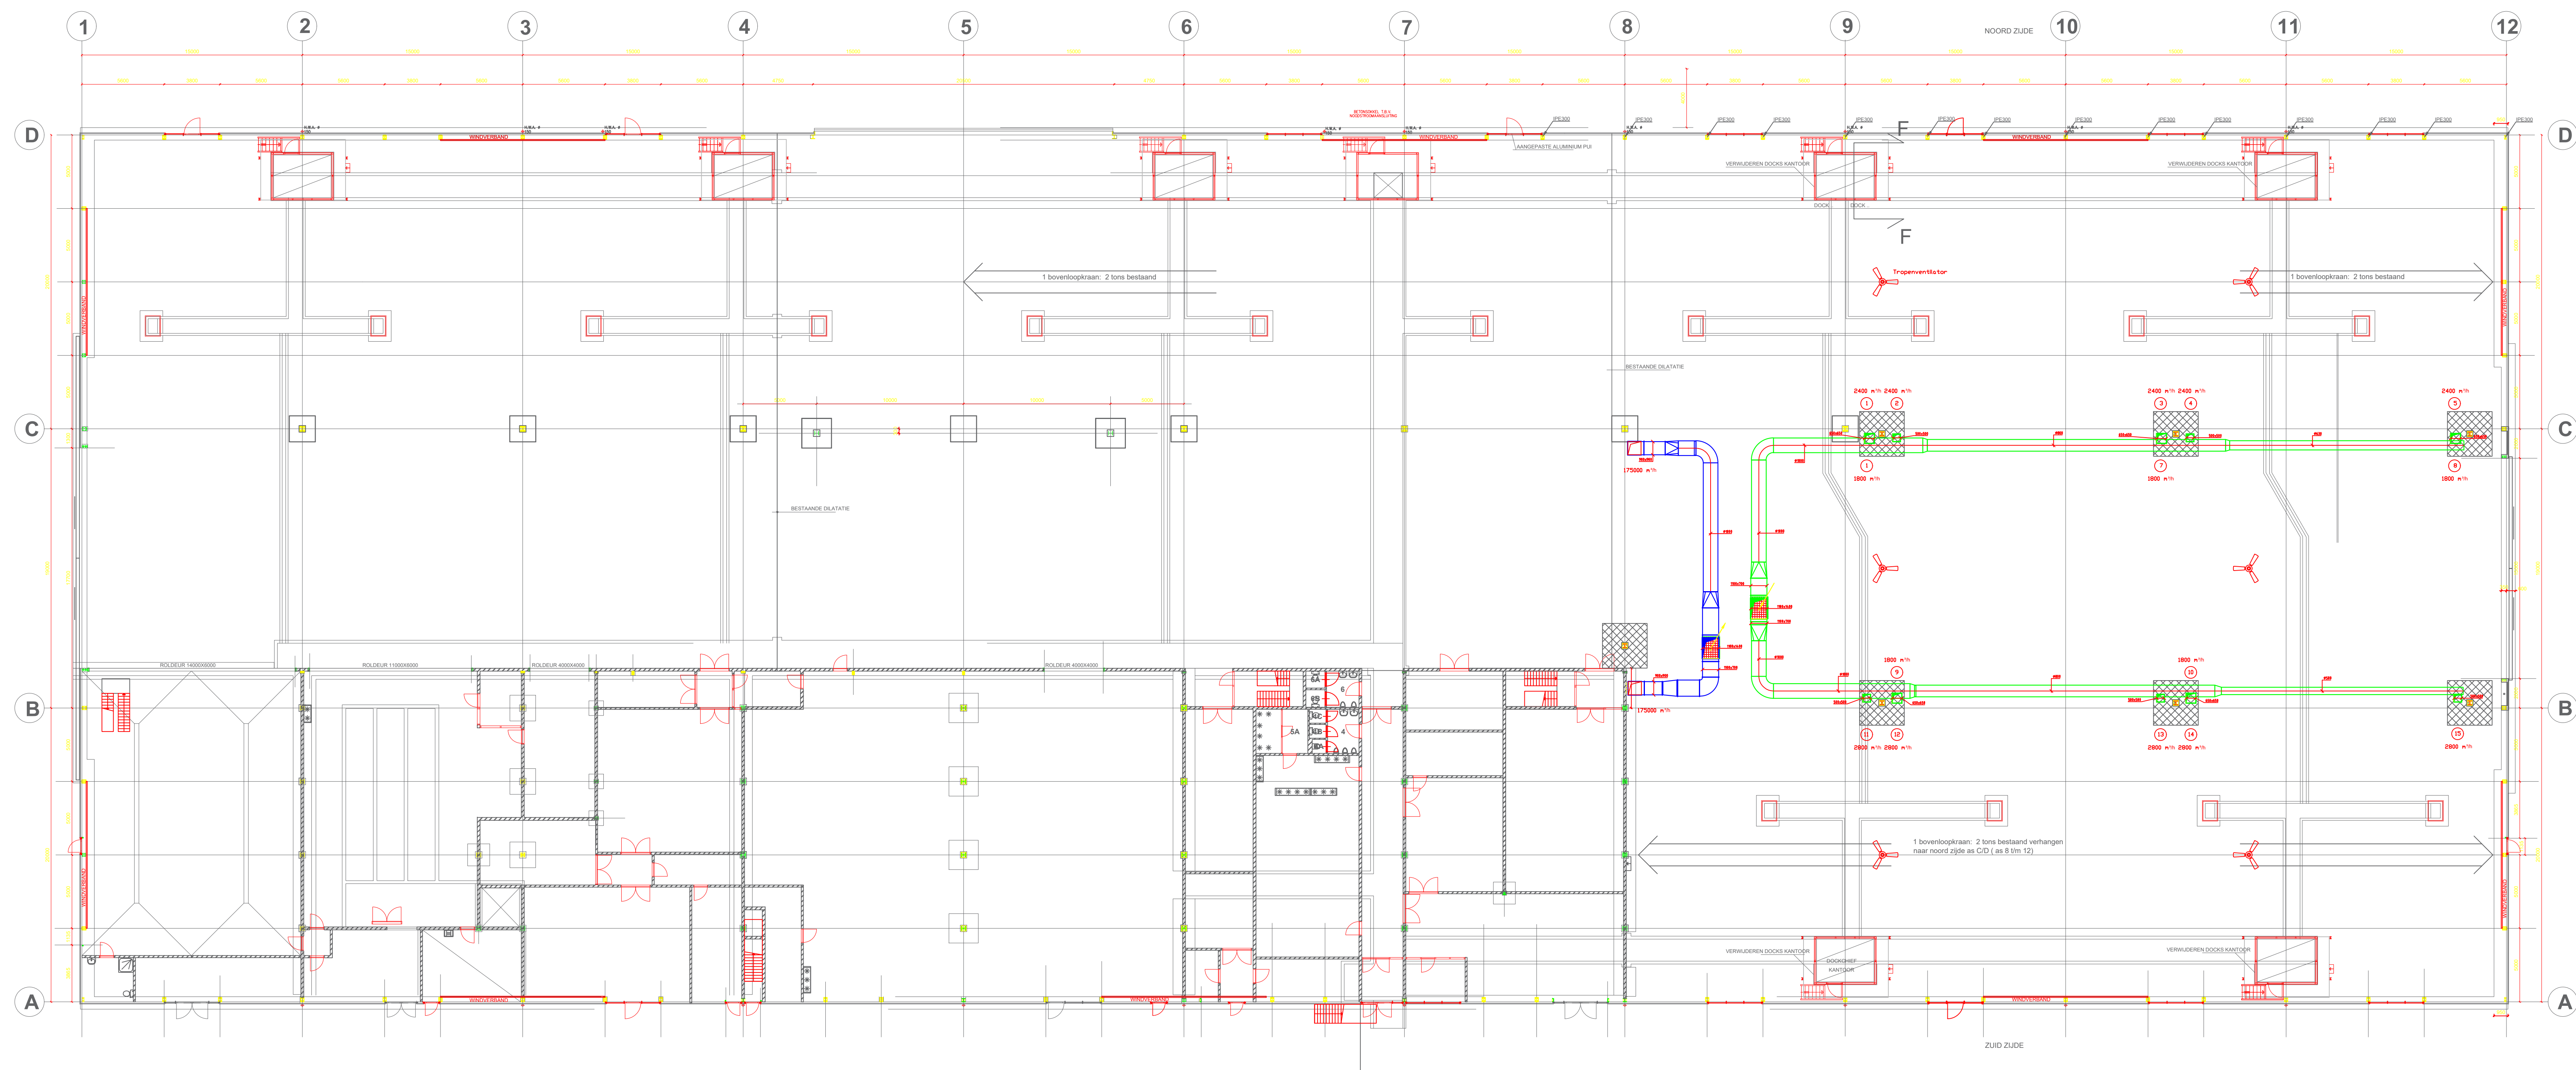

Aanpassen gebouw H374	
Vliegbasis Woensdrecht	
Specificatie:	
Plattegrond hal en doorsnede nieuw	
Objectnummer: 49G01	Gelekd: J R Slaa
Gebruiknummer: 374	Gecontroleerd: S van Kaam
Besteknummer: P-23656	Datum: 01-06-2022
Projectnummer: 23656	Schaal: N.v.t.
Fase: Bestek	Formaat: A0
Blad: W02	
Directie - Vestigingsbeheer	
008 110 80 00	
plaatdatum: 01/06/22	