
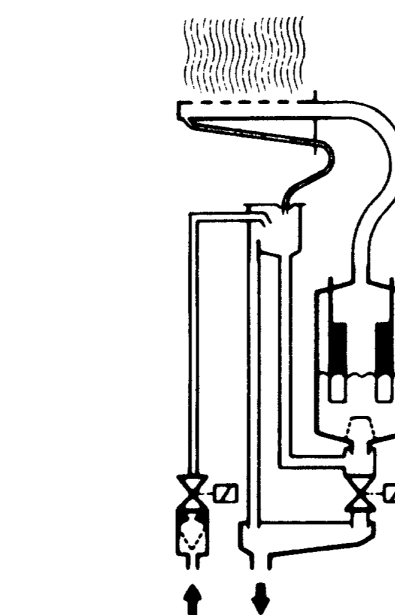


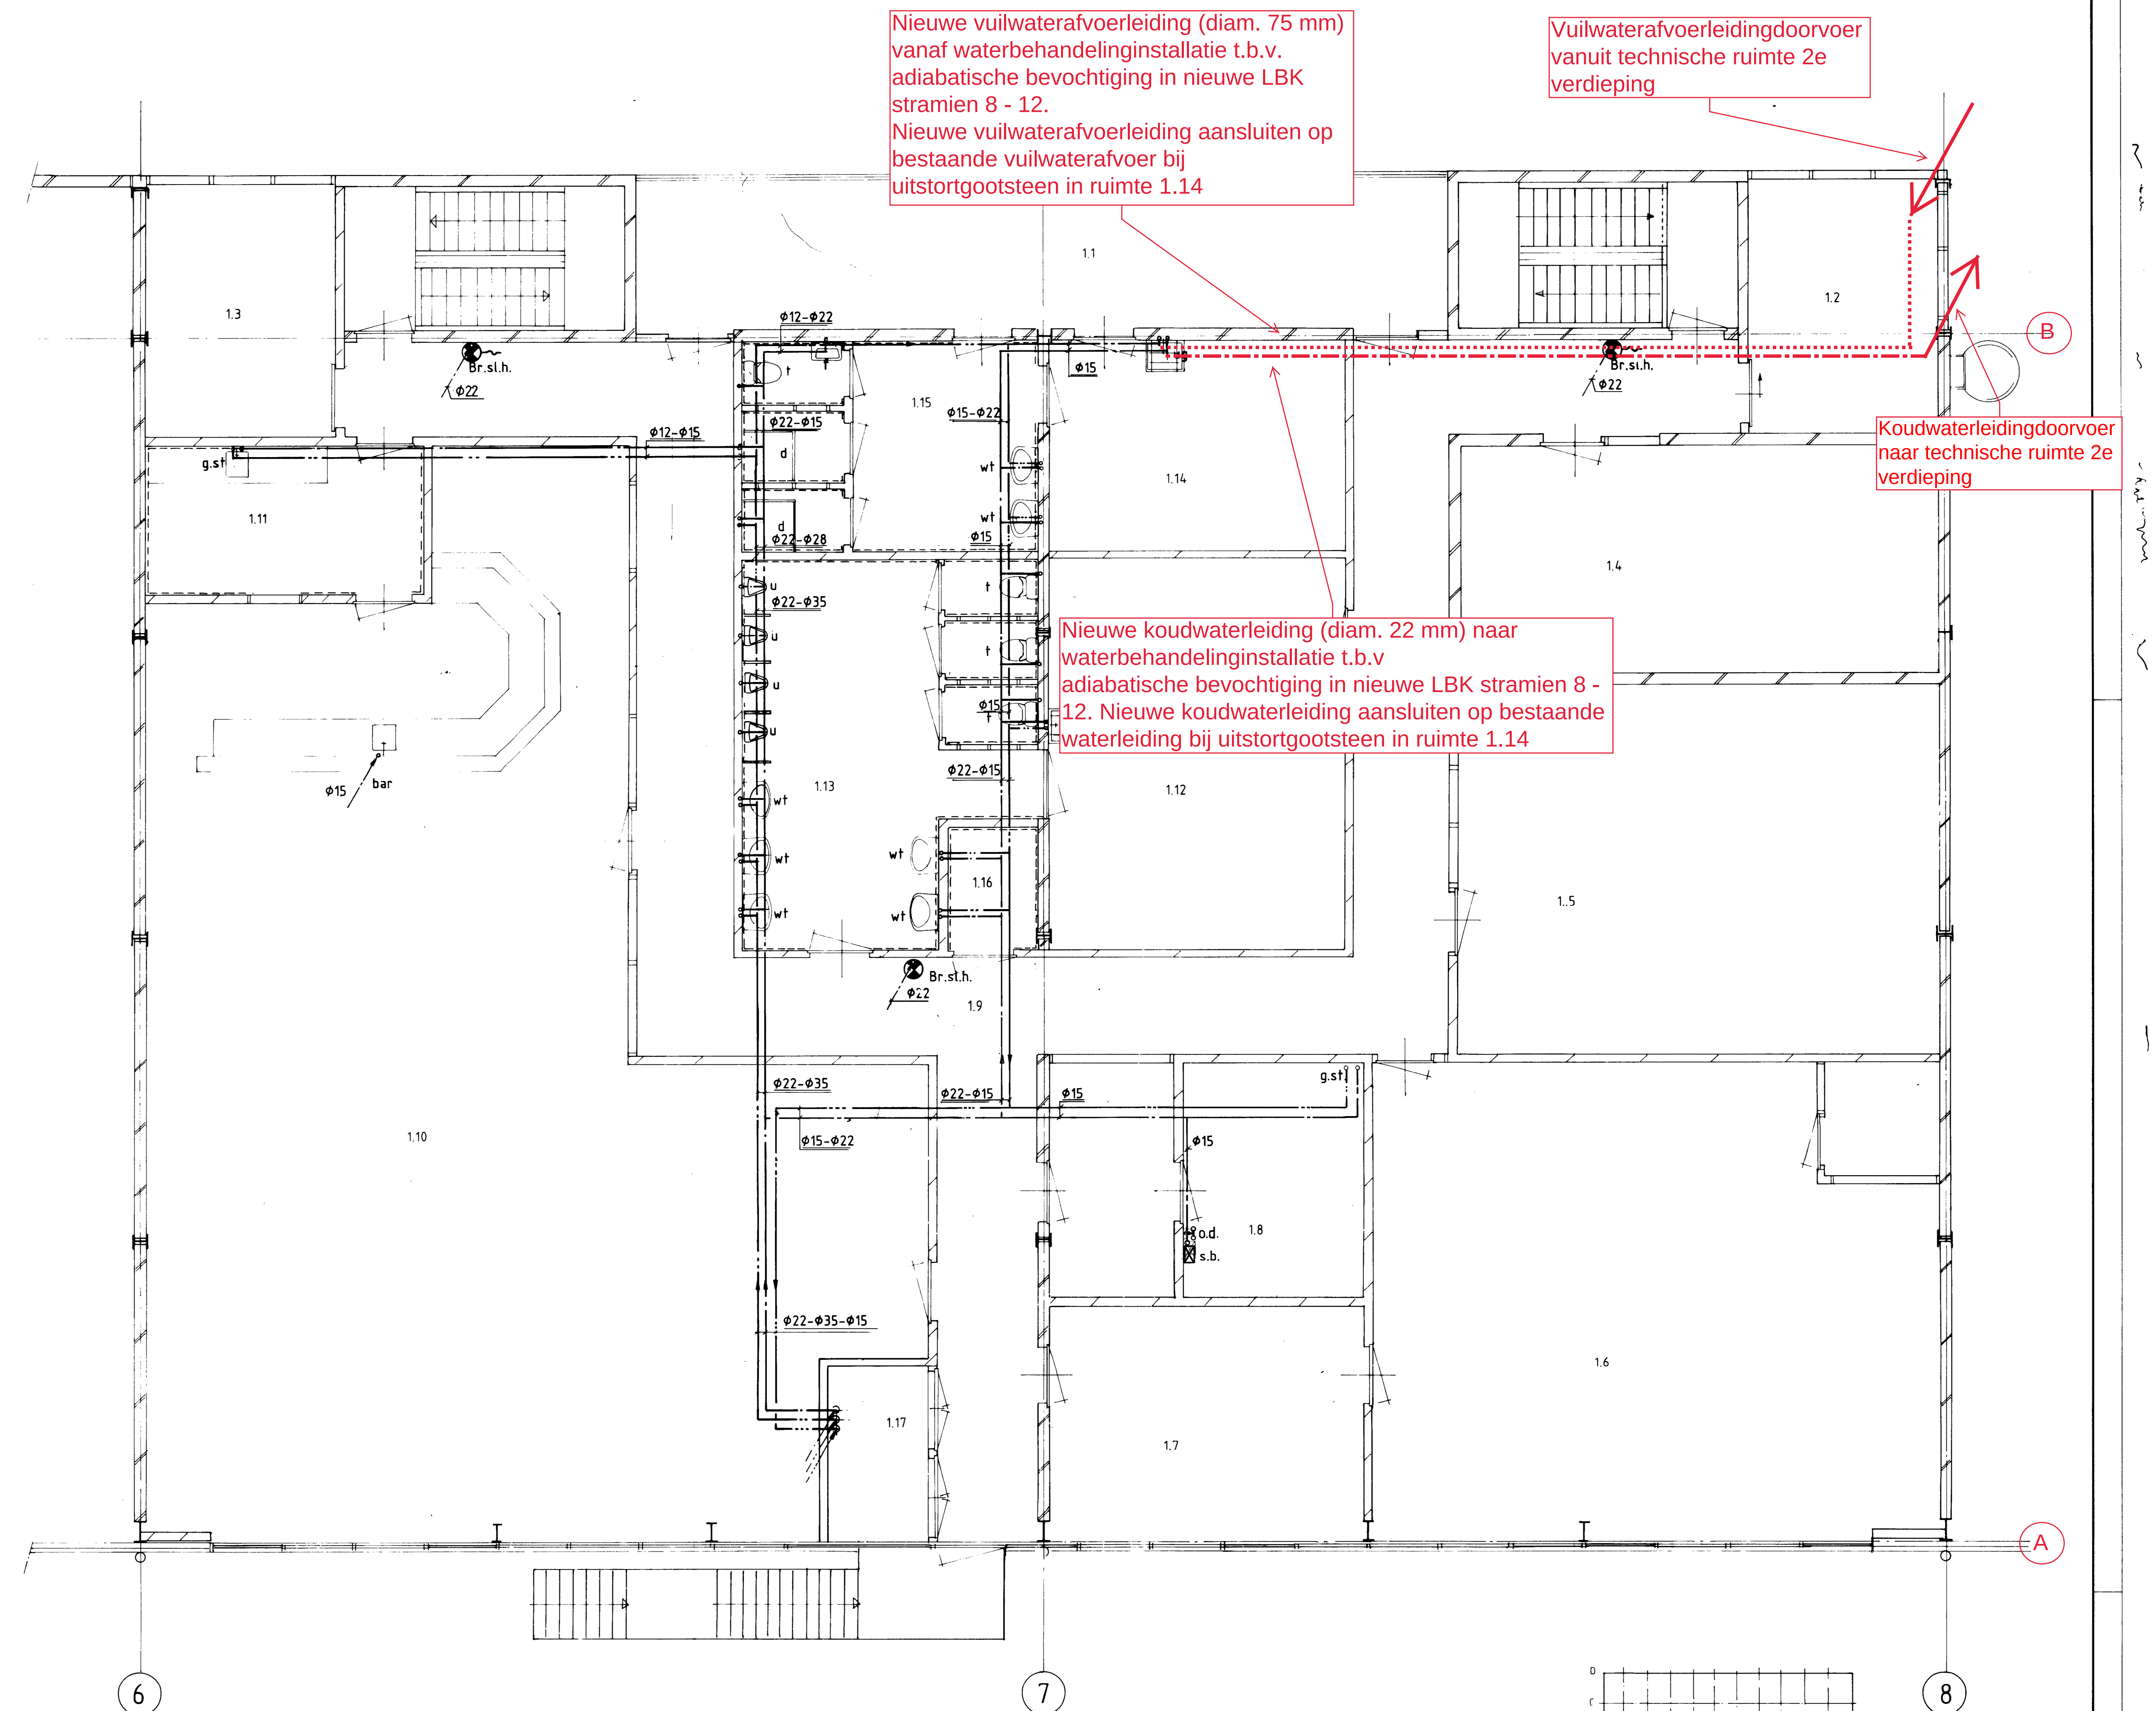

Detail aansluiting stoombevochtiger

Verklaring		
---	Koudwaterleiding	
---	Warmwaterleiding	
---	Warmwaterrecirculatieleiding	
o.d.	Oogdouche	ø15
w.t.	Wastafel	ø12-2x
f.	Fontein	ø12
u.g.	Uitstortgootsteen	ø15-2x
u.	Urinoir	ø22
s.b.	Stoombevochtiger	ø12
d.	Douche	ø15-2x
g.s.f.	Gootsteen	ø15
f.kr.	Tapkraan	ø15-2x
Br.s.l.h.	Brandslanghaspel	ø15
	30mtr.-3/4"-6mm	ø22

Dubbel onderstreepte leidingen isoleren

Aanpassen gebouw H374
Vliegbasis Woensdrecht
Specificatie:
Plattegrond 1e verdieping sanitair nieuw

Objectnummer: 49G01	Getekend: J R Slaa
Gebouwnummer: 374	Gecontroleerd: S van Kaam
Besteknummer: P-23656	Datum: 01-08-2022
Projectnummer: 23656	Schaal: N.v.t.
Fase: Bestek	Formaat: A0
Versie: A	Documentcode: 00000-00000-00000-00000-00000



Rijkvastgoedbedrijf
Ministerie van Binnenlandse Zaken en
Koninkrijksrelaties

Blad:
W07

Directie - Vastgoedbeheer
www.rijkvastgoedbedrijf.nl
088 115 80 00