

BT ENGI												TEKENINGENLIJST			
REGISTERNR. : 80\05382_059 VAKGEBIED : G88034 ARCHIEFCODE : W35				PROJEKT : VliegBASIS GEBOUW 374 PLAATS : WOENSDRECHT				DATUM UITDRAAI : 20-11-2020 (08:47:41) BLADZIJDE : 1 (van 3) AUTORISATIE :							
SCHEMA CODE	BLZ	SCHEMATYPE	OMSCHRIJVING	FORM.	DATUM ORIGINEEL	GET.	WIJZ. LETT.	DATUM WIJZIGING	WIJZ. GET.	STATUS	UITV.				
K001	1	BLOKSCHEMA	FC2060-NA	A3	01-09-2009	RvL	C	31-05-2016	DL		E				
K001	2	BLOKSCHEMA	FC2060-NA	A3	12-01-2010	RvL	C	31-05-2016	DL		E				
K002	1.1	FUNCTIEMATRIX	STURINGEN	A3	01-09-2009	RvL	C	31-05-2016	DL		E				
K002	1.2	FUNCTIEMATRIX	STURINGEN	A3	12-01-2010	RvL	C	31-05-2016	DL		E				
K003	1.1	FUNCTIEMATRIX	BRANDWEERPANEEL	A3	01-09-2009	RvL	A	11-11-2020	JRE	AS BUILT	E				
K003	1.2	FUNCTIEMATRIX	BRANDWEERPANEEL	A3	07-04-2016	DL	A	11-11-2020	JRE	AS BUILT	E				
K003	2.1	FUNCTIEMATRIX	BRANDWEERPANEEL	A3	01-12-2009	RvL	A	11-11-2020	JRE	AS BUILT	E				
K004	1.1	FUNCTIEMATRIX	ONTRUIMING	A3	01-09-2009	RvL	A	11-11-2020	JRE	AS BUILT	E				
L003	1	MATERIAALLIJST	FC2060	A3	01-09-2009	RvL	A	11-11-2020	JRE	AS BUILT	E				
L003	2	MATERIAALLIJST	FC2060 BIJLAGE	A3	01-09-2009	RvL	A	11-11-2020	JRE	AS BUILT	E				
L003	3	MATERIAALLIJST	FDNET COMPONENTEN	A3	01-09-2009	RvL	B	12-01-2010	RvL	AS BUILT	E				
L003	4	MATERIAALLIJST	FT2040	A3	01-09-2009	RvL	A	11-11-2020	JRE	AS BUILT	E				
L003	5	MATERIAALLIJST	FT2040 BIJLAGE	A3	01-09-2009	RvL	A	11-11-2020	JRE	AS BUILT	E				
L003	6	MATERIAALLIJST	OPTIE FCNET	A3	01-09-2009	RvL	A	11-11-2020	JRE	AS BUILT	E				
L003	7	MATERIAALLIJST	VOEDINGSKAST 70W	A3	01-09-2009	RvL	A	11-11-2020	JRE	AS BUILT	E				
L003	8	MATERIAALLIJST	VOEDINGSKAST 150W	A3	01-09-2009	RvL	A	11-11-2020	JRE	AS BUILT	E				
L003	9	MATERIAALLIJST	FDNET FDCIO223	A3	06-01-2016	FZ	A	11-11-2020	JRE	AS BUILT	E				
L003	10	MATERIAALLIJST	VOEDING VIMPEX	A3	07-04-2016	DL	B	29-09-2020	JRE	AS BUILT	E				
M001	1	KASTINDELING	FC2060-AA	A3	01-09-2009	RvL	A	11-11-2020	JRE	AS BUILT	E				
M001	2	KASTINDELING	FT2040-NZ	A3	01-09-2009	RvL	A	11-11-2020	JRE	AS BUILT	E				
M001	3	KASTINDELING	FDCI/O223	A3	01-09-2009	RvL	A	11-11-2020	JRE	AS BUILT	E				
M001	4	KASTINDELING	VOEDINGSKAST 70W	A3	01-09-2009	RvL	A	11-11-2020	JRE	AS BUILT	E				
M001	5	KASTINDELING	VOEDINGSKAST 150W	A3	01-09-2009	RvL	A	11-11-2020	JRE	AS BUILT	E				
M001	6	KASTINDELING ROSE	T.B.V MICROMELDER	A3	12-01-2010	RvL	A	11-11-2020	JRE	AS BUILT	E				
M001	7	KASTINDELING	FDNET FDCIO223	A3	06-01-2016	FZ	A	11-11-2020	JRE	AS BUILT	E				
M001	8	KASTINDELING	VOEDING VIMPEX	A3	07-04-2016	DL	A	11-11-2020	JRE	AS BUILT	E				
R001	1	STROOMBEREKENING	FC2060	A3	01-09-2009	RvL	B	12-01-2010	RvL	AS BUILT	E				
R001	2	STROOMBEREKENING	FT2040	A3	01-09-2009	RvL	A	11-11-2020	JRE	AS BUILT	E				
R001	3	STROOMBEREKENING	VOEDINGSKAST 70W	A3	01-09-2009	RvL	A	11-11-2020	JRE	AS BUILT	E				
R001	4	STROOMBEREKENING	VOEDINGSKAST 150W	A3	01-09-2009	RvL	A	11-11-2020	JRE	AS BUILT	E				

S

BT ENGI					TEKENINGENLIJST						
REGISTERNR. : 80\05382_059 VAKGEBIED : G88034 ARCHIEFCODE : W35			PROJEKT : VliegBASIS GEBOUW 374 PLAATS : WOENSDRECHT			DATUM UITDRAAI : 20-11-2020 (08:47:41) BLADZIJDE : 2 (van 3) AUTORISATIE :					
SCHEMA CODE	BLZ	SCHEMATYPE	OMSCHRIJVING	FORM.	DATUM ORIGINEEL	GET.	WIJZ. LETT.	DATUM WIJZIGING	WIJZ. GET.	STATUS	UITV.
R001	5	STROOMBEREKENING	VOEDING VIMPEX	A3	07-04-2016	DL	A	11-11-2020	JRE	AS BUILT	E
S001	1	AANSLUITSCHEMA	VOEDING 230V	A3	01-09-2009	RvL	A	11-11-2020	JRE	AS BUILT	E
S001	2	AANSLUITSCHEMA	FCI2004	A3	01-09-2009	RvL	A	11-11-2020	JRE	AS BUILT	E
S001	3	AANSLUITSCHEMA	FCM2001 + ONTRUIMING	A3	01-09-2009	RvL	A	11-11-2020	JRE	AS BUILT	E
S001	4	AANSLUITSCHEMA	KLEMMEN X1	A3	01-09-2009	RvL	A	11-11-2020	JRE	AS BUILT	E
S001	5	AANSLUITSCHEMA	FCI2005_NL	A3	01-09-2009	RvL	A	11-11-2020	JRE	AS BUILT	E
S001	6	AANSLUITSCHEMA	KABELSET FCA2014	A3	01-09-2009	RvL	A	11-11-2020	JRE	AS BUILT	E
S001	7	AANSLUITSCHEMA	CARDCAGE FCA2008	A3	01-09-2009	RvL	A	11-11-2020	JRE	AS BUILT	E
S001	8	AANSLUITSCHEMA	FT2040_NZ	A3	01-09-2009	RvL	A	11-11-2020	JRE	AS BUILT	E
S001	9	AANSLUITSCHEMA	VOED. 230V FT2040_NZ	A3	01-09-2009	RvL	A	11-11-2020	JRE	AS BUILT	E
S001	10	AANSLUITSCHEMA	KABELSET FT_FCA2014	A3	01-09-2009	RvL	A	11-11-2020	JRE	AS BUILT	E
S001	11	AANSLUITSCHEMA	BRANDWEERPANEEL	A3	01-09-2009	RvL	B	12-01-2010	RvL	AS BUILT	E
S001	12	AANSLUITSCHEMA	BRANDWEERPANEEL	A3	01-12-2009	RvL	A	11-11-2020	JRE	AS BUILT	E
S001	13	AANSLUITSCHEMA	BRANDWEERPANEEL	A3	01-12-2009	RvL	A	11-11-2020	JRE	AS BUILT	E
S001	14	AANSLUITSCHEMA	FDCI/O223_1	A3	01-09-2009	RvL	A	11-11-2020	JRE	AS BUILT	E
S001	15	AANSLUITSCHEMA	FDCI/O223_3	A3	01-09-2009	RvL	A	11-11-2020	JRE	AS BUILT	E
S001	16	AANSLUITSCHEMA	FDCI/O223_4	A3	01-09-2009	RvL	A	11-11-2020	JRE	AS BUILT	E
S001	17	AANSLUITSCHEMA	EXT. VOEDING 70W	A3	01-09-2009	RvL	A	11-11-2020	JRE	AS BUILT	E
S001	18	AANSLUITSCHEMA	EXT. VOEDING 70W	A3	01-09-2009	RvL	A	11-11-2020	JRE	AS BUILT	E
S001	19	AANSLUITSCHEMA	EXT. VOEDING 150W	A3	01-09-2009	RvL	A	11-11-2020	JRE	AS BUILT	E
S001	20	AANSLUITSCHEMA	EXT. VOEDING 150W	A3	01-09-2009	RvL	A	11-11-2020	JRE	AS BUILT	E
S001	21	AANSLUITSCHEMA	EXT. VOEDING 150W	A3	01-09-2009	RvL	A	11-11-2020	JRE	AS BUILT	E
S001	22	AANSLUITSCHEMA	MICROMELDER	A3	12-01-2010	RvL	A	11-11-2020	JRE	AS BUILT	E
S001	23	AANSLUITSCHEMA	EXT. VOEDING 24V 2A	A3	12-01-2010	RvL	A	11-11-2020	JRE	AS BUILT	E
S001	24	AANSLUITSCHEMA	EXT. VOEDING 24V 2A	A3	12-01-2010	RvL	A	11-11-2020	JRE	AS BUILT	E
S001	25	AANSLUITSCHEMA	EXT. VOEDING 24V 2A	A3	12-01-2010	RvL	A	11-11-2020	JRE	AS BUILT	E
S001	26	AANSLUITSCHEMA	VOEDING VIMPEX 1	A3	07-04-2016	DL	A	11-11-2020	JRE	AS BUILT	E
S001	27	AANSLUITSCHEMA	VOEDING VIMPEX 2	A3	07-04-2016	DL	A	11-11-2020	JRE	AS BUILT	E
S001	28	AANSLUITSCHEMA	VOEDING VIMPEX 3	A3	07-04-2016	DL	A	11-11-2020	JRE	AS BUILT	E
S001	29	AANSLUITSCHEMA	VOEDING VIMPEX 4	A3	07-04-2016	DL	A	11-11-2020	JRE	AS BUILT	E

[illegible]

FC2060

**brandmeld-
centrale**

Bedienings-
eenheid

afm.: hxbxd
796x430x283mm
kabelinvoer: boven

Lokatie:
Begane grond
Ruimte 9

Noodsituatie
12 uur

230V 50Hz
Afzonderlijke groep

Section	Lus	Type	Antal	Plaats	Zone
1	FD103	A		HOP 1/2 + loopstraat (stramen 1 tot 3)	1
2	FD103	H		HOP 1/2 + loopstraat (stramen 1 tot 3)	1
3	FD02/103	A		HOP 3/4 + loopstraat (stramen 3 tot 5)	2
4	FD02/103	H		HOP 3/4 + loopstraat (stramen 3 tot 5)	2
5	FD02/104	A		HOP 5/6 + loopstraat (stramen 5 tot 7)	3
6	FD02/104	H		HOP 5/6 + loopstraat (stramen 5 tot 7)	3
7	FD01/102	A		VOP 1/2 + loopstraat (stramen 7 tot 10)	4
8	FD01/102	H		VOP 1/2 + loopstraat (stramen 7 tot 10)	4
9	FD101	A		VOP 3/4 + loopstraat (stramen 10 tot 12)	5
10	FD101	H		VOP 3/4 + loopstraat (stramen 10 tot 12)	5

Toekomst alleen rode HM

Toekomst alleen rode HM

11	FD00/2/4	A			VOP 5/6 (stramen 8 tot 10)	6
12	FD01/02	H			VOP 5/6 (stramen 8 tot 10)	6
13	FD101	A			VOP 7/8 (stramen 10 tot 12)	7
14	FD101	H			VOP 7/8 (stramen 10 tot 12)	7
15	FD00/2/3	A			Leidingtunnel (kelders)	8
16		H			Leidingtunnel	8
17	FD103	A			400Hz gebouw	9
18		H			400Hz gebouw	9
19	FD003/104	A			Wasplaats (via FDI/0223_4)	10
20	FD104	H			Wasplaats	10

afm.: hxbxd
796x430x283mm
kabelinvoer: boven

Lokatie:
Begane grond
Ruimte 9

Noodstroom

12 uur

21	FD104	A		Ruimte achter wasplaats	11
22	FD104	H		Ruimte achter wasplaats	11 (voorbereid)
23	FD03/105				(via FDCI/0223_2)
24	FD103	H		Spuithal	12 (via FDCI/0223_2)
25	FD104	A		Omliggende ruimte spuithal	13
26	FD104	H		Omliggende ruimte spuithal	13
27	FD105	A		Technische ruimten 1e verdieping	14
28		H		Technische ruimten 1e verdieping	14
29	FD105	A		Technische ruimten 2e verdieping	15
30		H		Technische ruimten 2e verdieping	15

(via FDCI/O223_1)	16
-------------------	----

31	FD03/4/5	A	Werkcentrum	(via FDI/0223_1)	16
32	FD104	H	Werkcentrum		16
33	FD104	A	Kantoren + brandweeringang		17
34	FD104	H	Kantoren + brandweeringang		17
35	FD105	A	Kantoren 1e verdieping		18
36	FD105	H	Kantoren 1e verdieping	(voorbereid)	18
37					
38	FD104	B	Brandalarm sprinklercentrale		
39	FD104	ST	Storing sprinklercentrale		
40	FD104	T	Systeem deel uit sprinklercentrale		

Bekabeling volgens NEN2535

info Siemens CSE ENGI BT

C	31-05-2016	DL	Datum	01-09-2009	VliegBASIS GEBOUW 374 WOENSDRECHT
B	14-04-2016	DL	Get.	RvL	
A	AS BUILT 11-11-2020	JRE	Gec.		
Uitg.	Wijziging	Datum	Naam	Norm	Offertennr.
					Ordernr.

SIEMENS

BLOKSCHEMA
FC2060-NA

Beveiligingsinstallatie Regnr. 80/05382_59	[A3] G88034-W35-K001-A-59	Blad 1
	=A59	
	+1	

Functiematrix

Nr.	Sturingen	Stuur	Section
A	Doormeldalarm via Micromelder (IRAC voorbereid)	Fire	
B	Doormelding storing via Micromelder (IRAC voorbereid)	Fault	
C	Doom. brand/sprinkler via Micromelder(Meldpost Klu) 09		
D	Doormelding storing via Micromelder (Meldpost Klu)	Fault	
E	Vertraagd alarm naar SCS (via Siline) (voorbereid) 02		
F	Doormeldalarm naar SCS (via Siline) (voorbereid)		
G	Syst.deel uit via Micromelder (IRAC voorbereid) 08		
H	Syst.deel uit via Micromelder (Meldpost Klu) 04		
J	Technische melding naar SCS (via Siline) (voorbereid) 05		
K	Hydrazine melding via Micromelder (Meldpost Klu) 06		
L	Brandalarm sprinkler via Micromelder (Meldpost Klu) 07		
1	4x Flitslicht blauw ruimte 33 (via FDCI/0222)		
2	1x Flitslicht rood hoofding. (via FDCI/0222 in brw.pan)		
3	1x Flitslicht blauw hoofding. (via FDCI/0222 in brw.pan)		
4	Ventilatie/luichtbehandeling (via FDCI/0222 in brw.pan)		
5	Kleefmagneten (via FDCI/0222)		
6	1x Flitslicht rood ruimte 33 (via FDCI/0222)		
7			
8			
9			
10			

11	1x Bansksee (Ex) ruimte 22 (voorbereid)
12	2x Bansk./Flitsl. (Ex) rmt 22+25-29 (via FDC/0223_3)
13	1x Flitslicht (Ex) ruimte 25 (voorbereid)
14	2x Bansksee/flitslicht (Ex) ruimte 32 (via FDC/0223_1)
15	
16	
17	
18	
19	
20	

21	Flitslicht Blauw ruimte 32 Vliegt.	FDC
22	Flitslicht Blauw DOK 5-6-7	FDC
23	Alarmbellen DOK 5-6-7	FDC
24	Flitslicht Blauw DOK 1-8-9	FDC
25	Alarmbellen DOK 1-8-9	FDC
26	Flitslicht Blauw ruimte 103 kant.	FDC
27	Flitslicht Blauw ruimte 107 bedr.b	FDC
28	Alarmbel hydrazine buiten	FDC
29		
30		

Verklaring Groepstypen

C		31-05-2016	DL	Datum	12-01-2010	SIEMENS FLIEGBASIS GEBOUW 374 WOENSRECHT	FUNCTIONIEMATRIX STURINGEN	=A59 31-05-2016	[A3] G88034-W35-K002-A-59
B		14-04-2016	DL	Get.	RvL				
A	AS BUILT	11-11-2020	JRE	Gec.					
Uitg.	Wijziging	Datum	Naam	Norm	Ordernr.				

Auteursrechten voorbehouden

[illegible][illegible][illegible]

Functiematrix			Stuurtijl / PLC
Nr. ✓	Sturingen		
A	Doormeldalarm via Micromelder	Fire (IRAC voorbereid)	Fire
B	Doormelding storing via Micromelder	IRAC voorbereid)	Fault
C	Doorm. brand/sprinkler via Micromelder	(Meldpost Klu)	09
D	Doormelding storing via Micromelder	(Meldpost Klu)	Fault
E	Vertraagd alarm naar SCS (via Siline)	(voorbereid)	02
F	Doormeldalarm naar SCS (via Siline)	(voorbereid)	08
G	Syst.deel uit via Micromelder	(IRAC voorbereid)	08
H	Syst.deel uit via Micromelder	(Meldpost Klu)	04
J	Technische melding naar SCS (via Siline)	(voorbereid)	05
K	Hydrazine melding via Micromelder	(Meldpost Klu)	06
L	Brandalarm sprinkler via Micromelder	(Meldpost Klu)	07
1	4x Flitslicht blauw ruimte 33	(via FDCI/0222)	
2	1x Flitslicht rood hoofding.	(via FDCI/0222 in brw.pan)	
3	1x Flitslicht blauw hoofding.	(via FDCI/0222 in brw.pan)	
4	Ventilatie/luchtbehandeling	(via FDCI/0222 in brw.pan)	
5	Kleefmagneten	(via FDCI/0222)	
6	1x Flitslicht rood ruimte 33	(via FDCI/0222)	
7			
8			
9			
10			



11	1x Banshee (Ex) ruimte 22	(voorbereid)
12	2x Bansh./Flitsl. (Ex) rmt 22+25-29	(via FDCI/0223_3)
13	1x Flitslicht (Ex) ruimte 25	(voorbereid)
14	2x Banshee/flitslicht (Ex) ruimte 32	(via FDCI/0223_1)
15		
16		
17		
18		
19		
20		




21	Flitslicht Blauw ruimte 32 Vliegt.	FDC
22	Flitslicht Blauw DOK 5-6-7	FDC
23	Alarmbellen DOK 5-6-7	FDC
24	Flitslicht Blauw DOK 1-8-9	FDC
25	Alarmbellen DOK 1-8-9	FDC
26	Flitslicht Blauw ruimte 103 kant.	FDC
27	Flitslicht Blauw ruimte 107 bedr.b	FDC
28	Alarmbel hydrazine buiten	FDC
29		
30		

Verklaring Groepstypen

C		31-05-2016	DL	Datum	12-01-2010	SIEMENS FLIEGBASIS GEBOUW 374 WOENSRECHT	FUNCTIONIEMATRIX STURINGEN	=A59 31-05-2016	[A3] G88034-W35-K002-A-59 Beveiligingsinstallatie Regnr. 80/05382_59
B		14-04-2016	DL	Get.	RvL				
A	AS BUILT	11-11-2020	JRE	Gec.					
Uitg.	Wijziging	Datum	Naam	Norm	Ordernr.				

Functiematrix

	Nr.	✓	Sturingen		Interf.	Vertr.	Doorm.	Storim.	Syste.	Afstel.	Afstel.	Panel	Spann.	Stuur	Sectie	1	2	3	4	5	6	7	8	9	10
	1001		Zoemer uit (S2)								●	●	X5-1												
	1002		Zoemer (Z1)			●		●	●		●		X5-5												
	1003		Ledtest (S1)										X5-3												
	1004		Led bedrijf										X0-5												
	1005		Led 1 storing					●					X11												
	1006		Led 2 systeemdeel uit					●					X11												
	1007		Led 3 HOP 1/2 + loopstraat aut.										X11												
	1008		Led 4 HOP 1/2 + loopstraat hand										X11												
	1009		Led 5 HOP 3/4 + loopstraat aut.										X11						●						
	1010		Led 6 HOP 3/4 + loopstraat hand										X11						●						

[illegible][illegible][illegible]

Pneuman: 90596 / 902803

Verklaring Groepstypen

VLIEGBASIS GEBOUW 374
WOENSDRECHT

SIEMENS

Offertenr.	Ordernr.
------------	----------

Beveiligingsinstallatie Regnr. 80/05382 59	[A3] G88034-W35-K003-A-59		Blad 1.1
		=A59	
		+1	

[illegible]


○ element niveau
✱ groeps niveau

Beveiligingsinstallatie Regnr. 80/05382 59	[A3] G88034-W35-K003-A-59		Blad 1.1
		=A59	
		+1	

Functiematrix

Nr. ✓		Sturingen	Stuurlijn / PLC	Secitie Type															
				41	ST	42	ST	43	ST	44	ST	45	ST	46	ST	47	ST	48	ST
1001		Zoemer uit (S2)																	
1002		Zoemer (Z1)																	
1003		Ledtest (S1)																	
1004		Led bedrijf																	
1005		Led 1 storing																	
1006		Led 2 systeemdeel uit																	
1007		Led 3 HOP 1/2 + loopstraat	aut.																
1008		Led 4 HOP 1/2 + loopstraat	hand																
1009		Led 5 HOP 3/4 + loopstraat	aut.																
1010		Led 6 HOP 3/4 + loopstraat	hand																
1011		Led 7 HOP 5/6 + loopstraat	aut.																
1012		Led 8 HOP 5/6 + loopstraat	hand																
1013		Led 9 VOP 1/2 + loopstraat	aut.																
1014		Led 10 VOP 1/2 + loopstraat	hand																
1015		Led 11 VOP 3/4 + loopstraat	aut.																
1016		Led 12 VOP 3/4 + loopstraat	hand																
1017		Led 13 VOP 5/6	aut.																
1018		Led 14 VOP 5/6	hand																
1019		Led 15 VOP 7/8	aut.																
1020		Led 16 VOP 7/8	hand																
1021		Led 17 VOP 7/8 Hydrazine melding	hand																
1022		Led 18 Leidingtunnel (Det. zone 1)	aut.																
1023		Led 19 Leidingtunnel (Det. zone 2)	aut.																
1024		Led 20 Leidingtunnel (Det. zone 3a)	aut.																
1025		Led 21 Leidingtunnel (Det. zone 3b)	aut.																
1026		Led 22 Leidingtunnel (Det. zone 4)	aut.																
1027		Led 23 Leidingtunnel (Det. zone 5)	aut.																
1028		Led 24 Leidingtunnel (Det. zone 6)	aut.																
1029		Led 25 Leidingtunnel (Det. zone 7)	aut.																
1030		Led 26 400Hz gebouw	aut.																
1031		Led 27 Wasplaats	aut.																
1032		Led 28 Wasplaats	hand																
1033		Led 29 Wasplaats kanaalmelder 1	aut.																
1034		Led 30 Wasplaats kanaalmelder 2	aut.																
1035		Led 31 Ruimte 15 achter wasplaats	aut.																
1036		Led 32 Ruimte 30 achter wasplaats	aut.																
1037		Led 33 Spuitthal	aut.																
1038		Led 34 Spuitthal	hand																
1039		Led 35 Spuitthal kanaalmelder	aut.																
1040		Led 36 Omliggende ruimte spuitthal	aut.																

Verklaring Zonetypen

(H) Handmelderzone

(A) Automatische melderzone

(Res.) Reserve

SIEMENS

VLIEGBASIS GEBOUW 374

WOENSDRECHT

Offertenr.

Ordernr.

Beveiligingsinstallatie

Regnr. 80/05382_59

[A3] G88034-W35-K003-A-59

=A59

+1

Blad 1.2

Funcțiematrix

[illegible]

	Led 47	Kant. 1e verdieping	hand	x12	●
1051					
1052		Led 48	Brandalarm sprinklercentrale	x12	●
1053		Led 49	Storing sprinklercentrale	x11	●
1054		Led 50	Systeem deel uit sprinklercentrale	x11	●
1055					
1056					
1057					
1058					
1059					
1060					

[illegible][illegible]

Pneuman: 90596 / 902803

Verklaring Groepstypen

○ element niveau
✱ groeps niveau

		Datum	01-12-2009	SIEMENS	FUNCTIEMATRIX		=A59	
		Gef.	RvL					
		Gec.						
A	AS BUILT	11-11-2020	JRE	VliegBasis Gebouw 374 WOENSDRECHT	BRANDWEERPANEEL	[A3] G88034-W35-K003-A-59	+1	Blad 2.1
Uitg.	Wijziging	Datum	Naam	Offtenr.	Ordernr.	Beveiligingsinstallatie Regnr. 80/05382_59		

[illegible][illegible][illegible]

Verklaring Groepstypen

○ element niveau
✱ groeps niveau

		Datum	01-12-2009	SIEMENS	FUNCTIEMATRIX		=A59	
		Gef.	RvL					
		Gec.						
A	AS BUILT	11-11-2020	JRE	VliegBasis Gebouw 374 WOENSDRECHT	BRANDWEERPANEEL	[A3] G88034-W35-K003-A-59	+1	Blad 2.1
Uitg.	Wijziging	Datum	Naam	Offtenr.	Ordernr.	Beveiligingsinstallatie Regnr. 80/05382_59		

Func tiematrix

Nr. V Sturingen										Lokatie Sectie									
										Aut.melders Handmelders Sprinkler									
Paneladres										Zone 6 Zone 7 Zone 8 Zone 9 Zone 10									
Kanaal										Zoemer uit Ledtest									
Contacttype uit BMC										Start Stop									
Spanning uit bmc										Schakelaar									
Stuurlijn / PLC										Zone 1 Zone 2 Zone 3 Zone 4 Zone 5									
9001	Zoemer																		
9002	Ontruiming zone 1 Lus FD101	1	1																
9003	Ontruiming zone 2 Lus FD102	1	2																
9004	Ontruiming zone 3 Lus FD103	1	3																
9005	Ontruiming zone 4 Lus FD104	1	4																
9006	Ontruiming zone 5 Lus FD105	1	5																
9007	Ontruiming zone 6	1	6																
9008	Ontruiming zone 7	1	7																
9009	Ontruiming zone 8	1	8																
9010	Ontruiming zone 9	1	9																
9011	Ontruiming zone 10	1	10																
9012																			
9013																			
Aktivering via ontruimingspaneel : Eerst selectie maken (... zone of totaal)
Daarna op Start drukken
Herstellen via ontruimingspaneel : 2x op Stop drukken

VliegBasis Gebouw 374				SIEMENS				FUNCTIEMATRIX				=A59 +1			
WOENS DRECHT				ONTRUIMING				Beveiligingsinstallatie				[A3] G88034-W35-K004-A-59			
Offerte nr.				Order nr.				Regnr. 80/05382_59				Blad 1.1			
Uitg. Wijziging				Datum				Naam				Norm			
A AS BUILT				11-11-2020				JRE				Gec.			
				Datum				Naam				RvL			
				01-09-2009											

Pos.	Aant.	SAP BOM	Type-nr.	Artikel/omschrijving	Fabrikant	SAP OND.	Aant.	Opmerking
1	1	100345230	BOM	FC2060-AA met doormeldprint	Siemens BT			
2			FC2060-AA	FC2060-AA (4-loops)	Cerberus	A5000023048	1	Samenstel
3			PBQ 28-12	PBQ 28-12 accu 12V-28Ah	PBQ	NL2.PBQ28-12	2	
4			FC2005-N1	Doormeldprint NL	Siemens	A5000026302	1	
5			FHA2007-A1	Montageplaat (f.b.v. b.v. doormeldprint)	Siemens	A5000010151	1	
6			FT02006-B1	Sleutelschakelaar (Nordic)	Siemens	A5000010129	1	
7			FS20-NLKIT	Kabelset met klemmen en zekeringautomaat	Werkplaats	NL2.FS20-NLKIT	1	
8								
9		100345231	BOM	FC2060-AA	Siemens BT			
10			FC2060-AA	FC2060-AA (4-loops)	Cerberus	A5000023048	1	Samenstel
11			PBQ 28-12	PBQ 28-12 accu 12V-28Ah	PBQ	NL2.PBQ28-12	2	
12			FT02006-B1	Sleutelschakelaar (Nordic)	Siemens	A5000010129	1	
13			FS20-NLKIT	Kabelset met klemmen en zekeringautomaat	Werkplaats	NL2.FS20-NLKIT	1	
14								
15								
--	--	

Pos.	Aant.	SAP BOM	Type-nr.	Artikel/omschrijving	Fabrikant	SAP OND.	Aant.	Opmerking
1			FC2060-AA	FC2060-AA (4 loops)	Siemens	A5000016100		Samenstel: bestaat uit:
2			FP2004-A1	Voeding 150W	Siemens	A5000020825	1	
3			FCM2001-A2	Bedieneenheid	Siemens	A50000	1	
4			FCM2005-A2	Blindplaat	Siemens	A50000	1	
5			FCI2004	4-loops printkaart / stuureenheid	Siemens	A50000	1	
6			FH2003-A1	Comfort behuizing	Siemens	A5000009906	1	
7			FHA-2011-A1	Afdekkap (zonder logo)	Siemens	A5000021774	1	
8			FHA-2011-A2	Afdekkap (met logo)	Siemens	A5000021773	1	
9			FCA2008-A1	Cardcage (5 slots)	Siemens		1	
10			FCA2006-A1	Interface Cardcage	Siemens	A5000025980	1	
11			FHA2007-A1	Montageplaat	Siemens	A5000010151	1	
12								
13								
Auteursrechten voorbehouden

Bijlage in ENGl pakket

				Datum	01-09-2009	VliegBasis Gebouw 374		SIEMENS		MateriaalLijst				=A59	
				Get.	RvL	WOENSDRECHT				FC2060 BIJLAGE		Beveiligingsinstallatie		+1	
A	AS BUILT	11-11-2020	JRE	Get.								[A3] G88034-W35-L003-A-59		Blad 2	
Uitg. Wijziging		Datum	Naam	Norm		Offertennr.		Ordernr.							

Pos.	Aant.	SAP BOM	Type-nr.	Artikel/omschrijving	Fabrikant	SAP OND.	Aant.	Opmerking
1			FT2010-A1	FRT Verdiepingtableau uitlezen/bedienen	Siemens	A5000014.104		
2			FT2011-A1	FRD Verdiepingtableau uitlezen	Siemens	A5000017706		
3			FDCI221	Input module 1 ingang	Siemens	S54312-F1-A1		
4			FDCIO221	In- / outputmodule voor 1 ingang + 1 uitgang	Siemens	S54312-F2-A1		
5			FDCI222	Input module 4 ingangen	Siemens	A5000001984		
6	4		FDCIO222	In-/output module 4 ingangen + 4 uitgangen	Siemens	A5000002369		
7			FDCIO223	Bewaakte lijn inkoppel/stuureenheid 2 in-/uitg.	Siemens	S24218-B102-A1		
8			FDCI221	Behuizing voor FDCIxxxx IP65	Siemens	S54312-F3-A1		
9			FDCL221	Lusscheider	Siemens	A5000004011		
10	2		FT2001-A1	Mimic display driver	Siemens	A5000014417		
11	2		DC/DC converter	DC/DC converter t.b.v. Mimic/FRD/FRT	Pneuman	NL2.800061		
12			FDV241	Video Fire Controller	Siemens	S54335-F1-A1		
13								
14								
15								
16	5		FDCIO223 - SET	FDCIO223 incl. behuizing t.b.v. sturingen	Siemens			
17			33.15.20.08 A/M	33.15.25.08 A/M kast kunststof	Rose			
18			FDCIO223	Bewaakte lijn inkoppel/stuureenheid 2 in-/uitg.	Siemens	S24218-B102-A1	1	
19			8WA1011-15F12	Zekeringklem	Werkplaats		2	
20			Glaszekering 1A	Glaszekering 1,6A 20x5mm	Werkplaats		2	
21			DINRAIL	4 cm DIN-rails voor zekeringen	Werkplaats		1	
22			1.209.1200.50	1.209.1200.50 wartel M12x1,5 3-6,5	Rittal	NL2.1.209.1200.50	4	los meeleveren
23			1.262.1200.50	1.262.1200.50 contraoer M12x1,5	Rittal	NL2.1.262.1200.50	4	los meeleveren
24								
25								
44				* = LEVERING DOOR ACTEMIUM				
					MATERIAALLIJST		=A59	
					FDNET COMPONENTEN		+1	
B	AS BUILT	12-01-2010		VLIEGBASIS GEBOUW 374	[A3] G88034-W35-L003-A-59			
A	AS BUILT	11-11-2020		WOENSDRECHT	Beveiligingsinstallatie			
Uitg. Wijziging		Datum		Offertenr.	Regnr. 80/05382_59		Blad 3	

Pos.	Aant.	SAP BOM	Type-nr.	Artikel/omschrijving	Fabrikant	SAP OND.	Aant.	Opmerking
1		100231712	BOM	FT2040-AZ netwerk (standaard)	Siemens BT			
2			FT2040-AZ	FT2040-AZ (Standaard)	Siemens	A5000016702	1	Samenstel
3			FN2001-A1	Netwerkmodule FCnet (SAFEDLINK)	Siemens	A5000012851	1	
4			FT02006-B1	Sleutelschakelaar (Nordic)	Siemens	A5000010129	1	
5			FCA2014-A1	Kabelset voor communicatie FCnet	Siemens	A5000023027	1	
6								
7		100231713	BOM	FT2040-NZ netwerk (met 10 zone ontruiming)	Siemens			
8			FT2040-NZ	FT2040-NZ (met 10 zone ontruiming)	Siemens	A5000023057	1	Samenstel
9			FN2001-A1	Netwerkmodule FCnet (SAFEDLINK)	Siemens	A5000012851	1	
10			FCA2014-A1	Kabelset voor communicatie FCnet	Siemens	A5000023027	1	
11								
12		100231740	BOM	FT2040-AZ netwerk met eigen voeding	Siemens BT			
13			FT2040-AZ	FT2040-AZ (Standaard)	Siemens	A5000016702	1	Samenstel
14			FP2003-A1	Voeding set 70W	Siemens	A5000016005	1	
15			PBQ 7-12	PBQ 7-12 accu 12V-7Ah	PBQ	NL2:PBQ7-12	2	
16			FN2001-A1	Netwerkmodule FCnet (SAFEDLINK)	Siemens	A5000012851	1	
17			FT02006-B1	Sleutelschakelaar (Nordic)	Siemens	A5000010129	1	
18			FCA2014-A1	Kabelset voor communicatie FCnet	Siemens	A5000023027	1	
19								
20	1	100231741	BOM	FT2040-NZ netwerk met eigen voeding (ontruim.)	Siemens BT			
21			FT2040-NZ	FT2040-NZ (met 10 zone ontruiming)	Siemens	A5000023057	1	Samenstel
22			FP2003-A1	Voeding set 70W	Siemens	A5000016005	1	
23			PBQ 7-12	PBQ 7-12 accu 12V-7Ah	PBQ	NL2:PBQ7-12	2	
24			FN2001-A1	Netwerkmodule FCnet (SAFEDLINK)	Siemens	A5000012851	1	
25			FCA2014-A1	Kabelset voor communicatie FCnet	Siemens	A5000023027	1	
26								
27								
28								
29								
30								

--	--	

Pos.	Aant.	SAP BOM	Type-nr.	Artikel/omschrijving	Fabrikant	SAP OND.	Aant.	Opmerking
1			FT2040-AZ	FT2040-AZ (Standaard)	Siemens	A5000016702		Samenstel: bestaat uit:
2			FCM2001-A2	Bedieneenheid	Siemens	A50000	1	
3			FTI2001-A1	Voedingverzorgingsprint	Siemens	A50000	1	
4			FH2001-A1	Behuizing Eco	Siemens	A5000016865	1	
5			FHA-2011-A2	Afdekkap (met logo)	Siemens	A5000021773	1	
6								
7								
8			FT2040-NZ	FT2040-NZ (incl. 10 zone ontruiming)	Siemens	A5000023057		Samenstel: bestaat uit:
9			FCM2003-N2	Bedieneenheid + ontruiming + sleutel (nordic)	Siemens	A50000	1	
10			FTI2001-A1	Voedingverzorgingsprint	Siemens	A50000	1	
11			FH2001-A1	Behuizing Eco	Siemens	A5000016865	1	
12			FHA-2011-A2	Afdekkap (met logo)	Siemens	A5000021773	1	
13								
14								
Auteursrechten voorbehouden

Bijlage in ENGI pakket

			Datum	01-09-2009	VLIEGBASIS GEBOUW 374		SIEMENS		MATERIAALLIJST				=A59	
				RvL	WOENSDRECHT				FT2040 BIJLAGE		Beveiligingsinstallatie		+1	
A	AS BUILT	11-11-2020	JRE	Gec.							[A3] G88034-W35-L003-A-59		Blad 5	
Uitg. Wijziging		Datum	Naam	Norm	Offertennr.									

Pos.	Aant.	SAP BOM	Type-nr.	Artikel/omschrijving	Fabrikant	SAP OND.	Aant.	Opmerking
1				T.b.v. Centrale				
2			FCA2001-A1	RS232 module	Siemens	A500005327		
3			FCA2002-A1	RS485 module	Siemens	A5000009923		
4			FCA2005-A1	Alarmgevermodule	Siemens	A5000014866		
5			FCA2009-A1	Deurkontakt set	Siemens	A5000012317		
6			FCA2012-A1	Licentie key (L1)	Siemens	A5000018856		(Visualizer)
7			FCA2013-A1	Licentie key (L2)	Siemens	A5000018857		(BACnet,Visualizer)
8	2		FCA2014-A1	Kabelset voor communicatie FCnet	Siemens	A5000023027		
9			FCI2003-A1	Loop extentie FDnet	Siemens	A5000010136		
10			FCI2005-N1	Doormeldprint NL	Siemens	A5000026302		
11			FHA2007-A1	Montageplaat (t.b.v. b.v. doormeldprint)	Siemens	A5000010151		Bij standaard behuizing FC2020
12	2		FN2001-A1	Netwerkmodule FCnet (SAFEDLINK)	Siemens	A5000012851		
13			FN2002-A1	Netwerk repeater FCnet (SAFEDLINK)	Siemens	S24236-B2503-A1		
14			FP2003-A1	Voeding set 70W	Siemens	A5000016005		
15			FP2004-A1	Voeding set 150W A standaard	Siemens	A5000020825		
16			FP2005-A1	Voeding set 150W B t.b.v. uitbreiding (slave)	Siemens	A5000018779		
17			FCM2006-A1	Led uitlezing set (2x 24 groepen) intern	Siemens	A5000021771		
18			FCM2007-A1	Led uitlezing set (4x 24 groepen) intern	Siemens	A5000021772		
19	1		FCL2001-A1	Luskaart (FDnet) t.b.v. cardcage	Siemens	A5000009875		
20			FCL2002-A1	Luskaart (collectief) t.b.v. cardcage	Siemens	A5000010502		
21			FCL2003-A1	Luskaart (MS9i) t.b.v. cardcage	Siemens	A5000010044		
22			FCI2008-A1	I/O-kaart t.b.v. cardcage	Siemens	S54400-A6-A1		
23			PBQ 7-12	PBQ 7-12 accu 12V-7Ah	PBQ	NL2,PBQ7-12		
24			PBQ 12-12	PBQ 12-12 accu 12V-12Ah	PBQ	NL2,PBQ12-12		
25			PBQ 28-12	PBQ 28-12 accu 12V-28Ah	PBQ	NL2,PBQ28-12		
26			FS20-NLKIT	Kabelset met klemmen en zekeringautomaat	Werkplaats	NL2: FS20-NLKIT		Bestelling via Erdal Buke
27			FT0-2002	Gele led uitlezing set (24 groepen) intern SMC	Siemens			
28			8WA1011-1SF12	Zekeringklem	Werkplaats			
29			Glaszekering 1A	Glaszekering 1A 20x5mm	Werkplaats			
30		100055074	Z3B17	Z3B17 relaiseenh. 2 cont. 5A/250VAC	Finder	NL2.Z3B17		48.52.7.024.0050
31								
32								
33								
34								
35								
36				T.b.v. Bediening				
37			FT02001-A1	Protocolprinter	Siemens	A5000010126		
38			FT02005-C1	Sleutelschakelaar (Kaba)	Siemens	A5000010113		
39			FT02006-B1	Sleutelschakelaar (Nordic)	Siemens	A5000010129		
40			FCM2003-N2	Bedienseenheid + 10z. ontruiming + sleutel (nordic)	Siemens	A50000		
41			FCM2008-N1	Bediening 20 zone ontruiming	Siemens	A5000022046		
42								
43								
44								
VLIEGBASIS GEBOUW 374					MATERIAALLIJST			=A59
WOENSDRECHT					OPTIE FCNET			+1
A	AS BUILT	11-11-2020	JRE	Geç.	Beveiligingsinstallatie			[A3] G88034-W35-L003-A-59
Uitg. Wijziging		Datum	Naam	Norm	Regnr. 80/05362_59			Blad 6

Pos.	Aant.	SAP BOM	Type-nr.	Artikel/omschrijving	Fabrikant	SAP OND.	Aant.	Opmerking
1		10.....	VOEDINGSKAST 70W	Voeding extern 70W (Eco behuizing)				
2			FH2001-A1	Behuizing Eco (incl. afdekkap)	Siemens	A5000016865		bxhxd 430x398x103
3	1		FP2003-A1	Voeding set 70W	Siemens	A5000016005		
4	2		PBQ 7-12	PBQ 7-12 accu 12V-7Ah	PBQ	NL2:PBQ7-12		
5	1		UT 4 -HESI	Zekeringklem	Phoenix	NL2:UT4-HESI		
6	1		Glaszekering 2A	Glaszekering 2A 20x5mm	Werkplaats			
7	1		DINRAILS	25 cm DIN-rails voor relais e.d.	Werkplaats			
8	1		D-UKK3/5	D-UKK-3/5 eindplaat tbv UKK-3	Phoenix	NL2:D-UKK3/5		
9	2		E/UK	E/UK eindklem tbv UKK-3	Phoenix	NL2:E/UK		
10	2		SBS5:1-259/242-500	SBS5:1-500 nr.strook vert. UKK-3	Phoenix	NL2:SBS5		
11	10		UKK-3	UKK-3 2-etage klem	Phoenix	NL2:KLEMUUKK-3		
12	2		EBL 10-5	Inlegbrug t.b.v. UKK-3 (10 verbindingen)	Werkplaats			
13	4		DEK-REL-G24/21	DEK-REL-G24/21 enkelpolig 24Vdc max. 5A wc	Phoenix	NL2:2964500DEK		breedte 6mm
14								
15								
16								
17	1		FDCI0222	In-/output module 4 ingangen + 4 uitgangen	Siemens	A5000002369		
18								
19								
				MATERIAALLIJST		=A59		
				VOEDINGSKAST 70W		+1		
A	AS BUILT	11-11-2020	JRE	WOENSDRECHT		Beveiligingsinstallatie		Blad 7
Uitg.		Wijziging	Datum	Naam		Regnr. 80/05382_59		[A3] G88034-W35-L003-A-59
				Ordernr.				

Pos.	Aant.	SAP BOM	Type-nr.	Artikel/omschrijving	Fabrikant	SAP OND.	Aant.	Opmerking
1		10.....	VOEDINGSKAST 150W	Voeding extern 150W (standaard behuizing)				
2			FH2002-A1	Behuizing Standaard (incl. afdekkap)	Siemens	A5000018931		bxhxd 430x398x183
3	1		FP2004-A1	Voeding 150W	Siemens	A5000020825		
4	2		PBQ 28-12	PBQ 28-12 accu 12V-28Ah	PBQ	NL2.PBQ28-12		
5	3		UT 4 -HESI	Zekeringklem	Phoenix	NL2.UT4-HESI		
6	3		Glaszekering 4A	Glaszekering 4A 20x5mm	Werkplaats			
7	1		DINRAILS	25 cm DIN-rails voor relais e.d.	Werkplaats			
8	1		D-UKK3/5	D-UKK-3/5 eindplaat tbv UKK-3	Phoenix	NL2.D-UKK3/5		
9	2		E/UK	E/UK eindklem tbv UKK-3	Phoenix	NL2.E/UK		
10	2		SBS5:1-259/242-500	SBS5:1-500 nr.strook vert. UKK-3	Phoenix	NL2.SBS5		
11	10		UKK-3	UKK-3 2-etage klem	Phoenix	NL2.KLEMUUKK-3		
12	2		EBL 10-5	Inlegbrug t.b.v. UKK-3 (10 verbindingen)	Werkplaats			
13	5		DEK-REL-G24/21	DEK-REL-G24/21 enkelpolig 24Vdc max. 5A wc	Phoenix	NL2.2964500DEK		breedte 6mm
14								
15								
16								
17	1		FDCI0222	In-/output module 4 ingangen + 4 uitgangen	Siemens	A5000002369		
18								
19								
				MATERIAALLIJST		=A59		
				VOEDINGSKAST 150W		+1		
A	AS BUILT	11-11-2020	JRE	WOENSDRECHT		Beveiligingsinstallatie		[A3] G88034-W35-L003-A-59
Uitg.		Wijziging	Datum	Naam		Regnr. 80/05382_59		Blad 8


Pos.	Aant.	SAP BOM	Type-nr.	Artikel/omschrijving	Fabrikant	SAP OND.	Aant.	Opmerking
1	1		FDCI0223 - SET	FDCI0223 incl. behuizing t.b.v. sturingen	Siemens			
2			03.20.36.15 A/M	03.20.36.15 A/M kast kunststof	Rose	*	1	100054818
3			FDCI0223	Bewaakte lijn inkoppel/stuureenheid 2 in-/uitg.	Siemens	S24218-B102-A1	1	
4			8WA1011-1SF12	Zekeringklem	Werkplaats		2	
5			Glaszekering 1A	Glaszekering 1,6A 20x5mm	Werkplaats		2	
6			DINRAIL	4 cm DIN-rails voor zekeringen	Werkplaats		1	
7			1.209.1200.50	1.209.1200.50 wartel M12x1,5 3-6,5	Rittal	NL2:1.209.1200.50	4	los meeleveren
8			1.262.1200.50	1.262.1200.50 contraoer M12x1,5	Rittal	NL2:1.262.1200.50	4	los meeleveren
9								
10								
44				* = LEVERING DOOR ACTEMIUM				
					MATERIAALLIJST			=A59
					FDNET FDCI0223			+1
A	AS BUILT	11-11-2020	JRE	VliegBasis Gebouw 374	SIEMENS			[A3] G88034-W35-L003-A-59
Uitg. Wijziging		Datum	Naam	Offertent.	Ordernr.			Blad 9
					Beveiligingsinstallatie			
					Regnr. 80/05382_59			

Pos.	Aant.	SAP BOM	Type-nr.	Artikel/omschrijving	Fabrikant	SAP OND.	Aant.	Opmerking
1	4+5		VIMPEX K25400M3	EN54-4 voeding 5,25A incl. 17Ah accu	Vimpex			
2			K25400M3	EN54-4 goedgekeurde voeding 4A incl. beh.	Vimpex	NL2.K25400M3	1	
3			FA2005-A1	Accu 12V-17Ah	Siemens	A5000019677	2	
4								
5								
Auteursrechten voorbehouden

					Datum	07-04-2016	VLIEGBASIS GEBOUW 374		SIEMENS		MATERIAALIJS VOEDING VIMPEX				=A59	
B	AS BUILT	29-09-2020	JRE	Get.	DL	WOENSDRECHT									+1	
A	AS BUILT	11-11-2020	JRE	Gec.				Offertenr.		Ordernr.		Beveiligingsinstallatie Regnr. 80/05382_59		[A3] G88034-W35-L003-A-59		
Uitg. Wijziging		Datum	Naam	Norm												
													Blad 10			






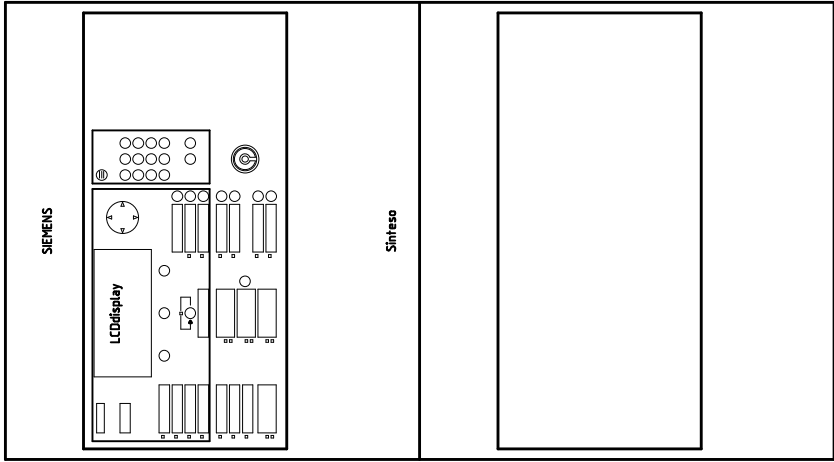

Vooraanzicht

				Datum	01-09-2009
					RvL
A	AS BUILT	11-11-2020	JRE	Gec.	
Uitg.	Wijziging	Datum	Naam	Norm	Offertent.

buitenmaat kast 398x430x103 (hxbxd)

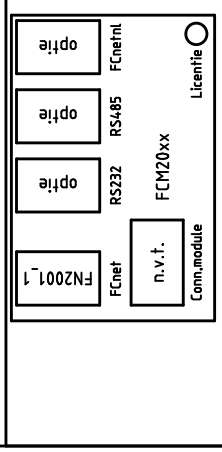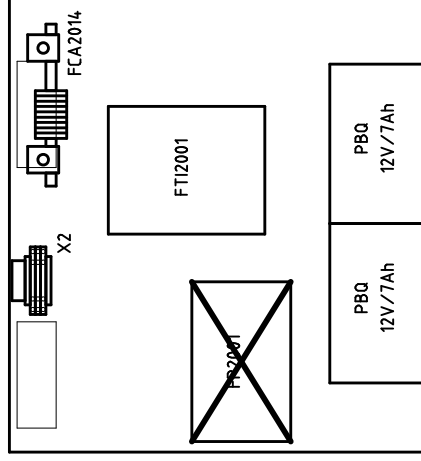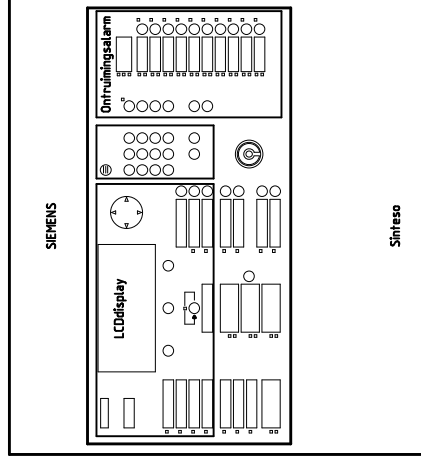



Vooraanzicht

Achterwand aanzicht

Drairaam aanzicht

[illegible]

 
[illegible]

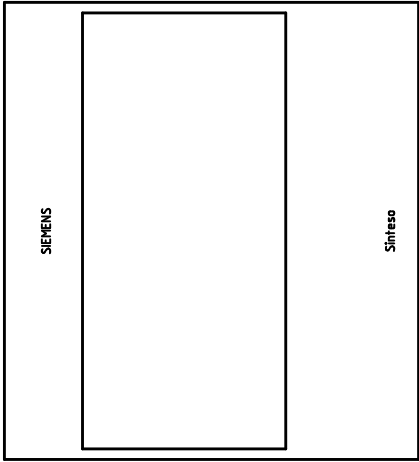

SIEMENS

Sintesi

Vooraanzicht

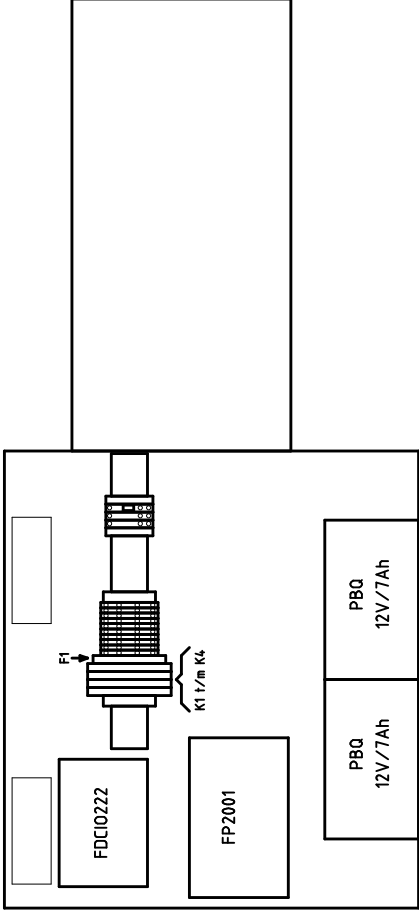

E1

1

PBQ	PBQ
-----	-----

12V/7A6


Achterwand aanzicht

Drairaam aanzicht


- 1x ECO-behuizing
1x Voedingset FP2003
1x FDCI0222
4x DEK-relais
10x klemmen UKK3
1x Zekeringkleem
2x PBQ 12/7A

			Datum	01-09-2009	VliegBasis Gebouw 374 WOENSDRECHT	KASTINDELING	=A59
			Gef.	RvL			+1
A	AS BUILT	11-11-2020	JRE	Gec.			[A3] G88034-W35-M001-A-59
Uitg.	Wijziging	Datum	Naam	Norm	Offtenr.	Beveiligingsinstallatie Regnr.: 80/05382_59	Blad 4

buitenmaat kast 398x430x183 (hxbxd)

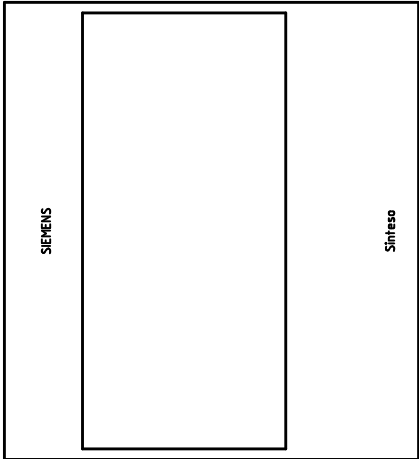

Vooraanzicht

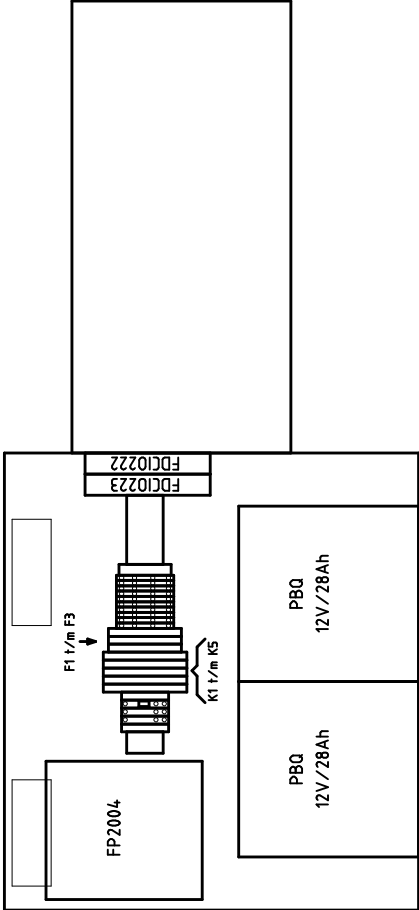


Achterwand aanzicht

Draairaam aanzicht

- 1x STANDARD-behuizing
- 1x Voedingssset FP2005
- 1x FDCIO222
- 5x DEK-relais
- 10x klemmen UKK3
- 3x Zekeringklein
- 2x PBQ 12/28A

				Datum	01-09-2009	VLIEGBASIS GEBOUW 374		SIEMENS		KASTINDELING				=A59	
				Get.	RvL									+1	
A	AS BUILT	11-11-2020	JRE	Gec.								Beveiligingsinstallatie		[A3] G88034-W35-M001-A-59	
Uitg. / Wijziging		Datum	Naam	Norm	Offertent.		Ordernr.						Regnr. 80/05362_59		Blad 5

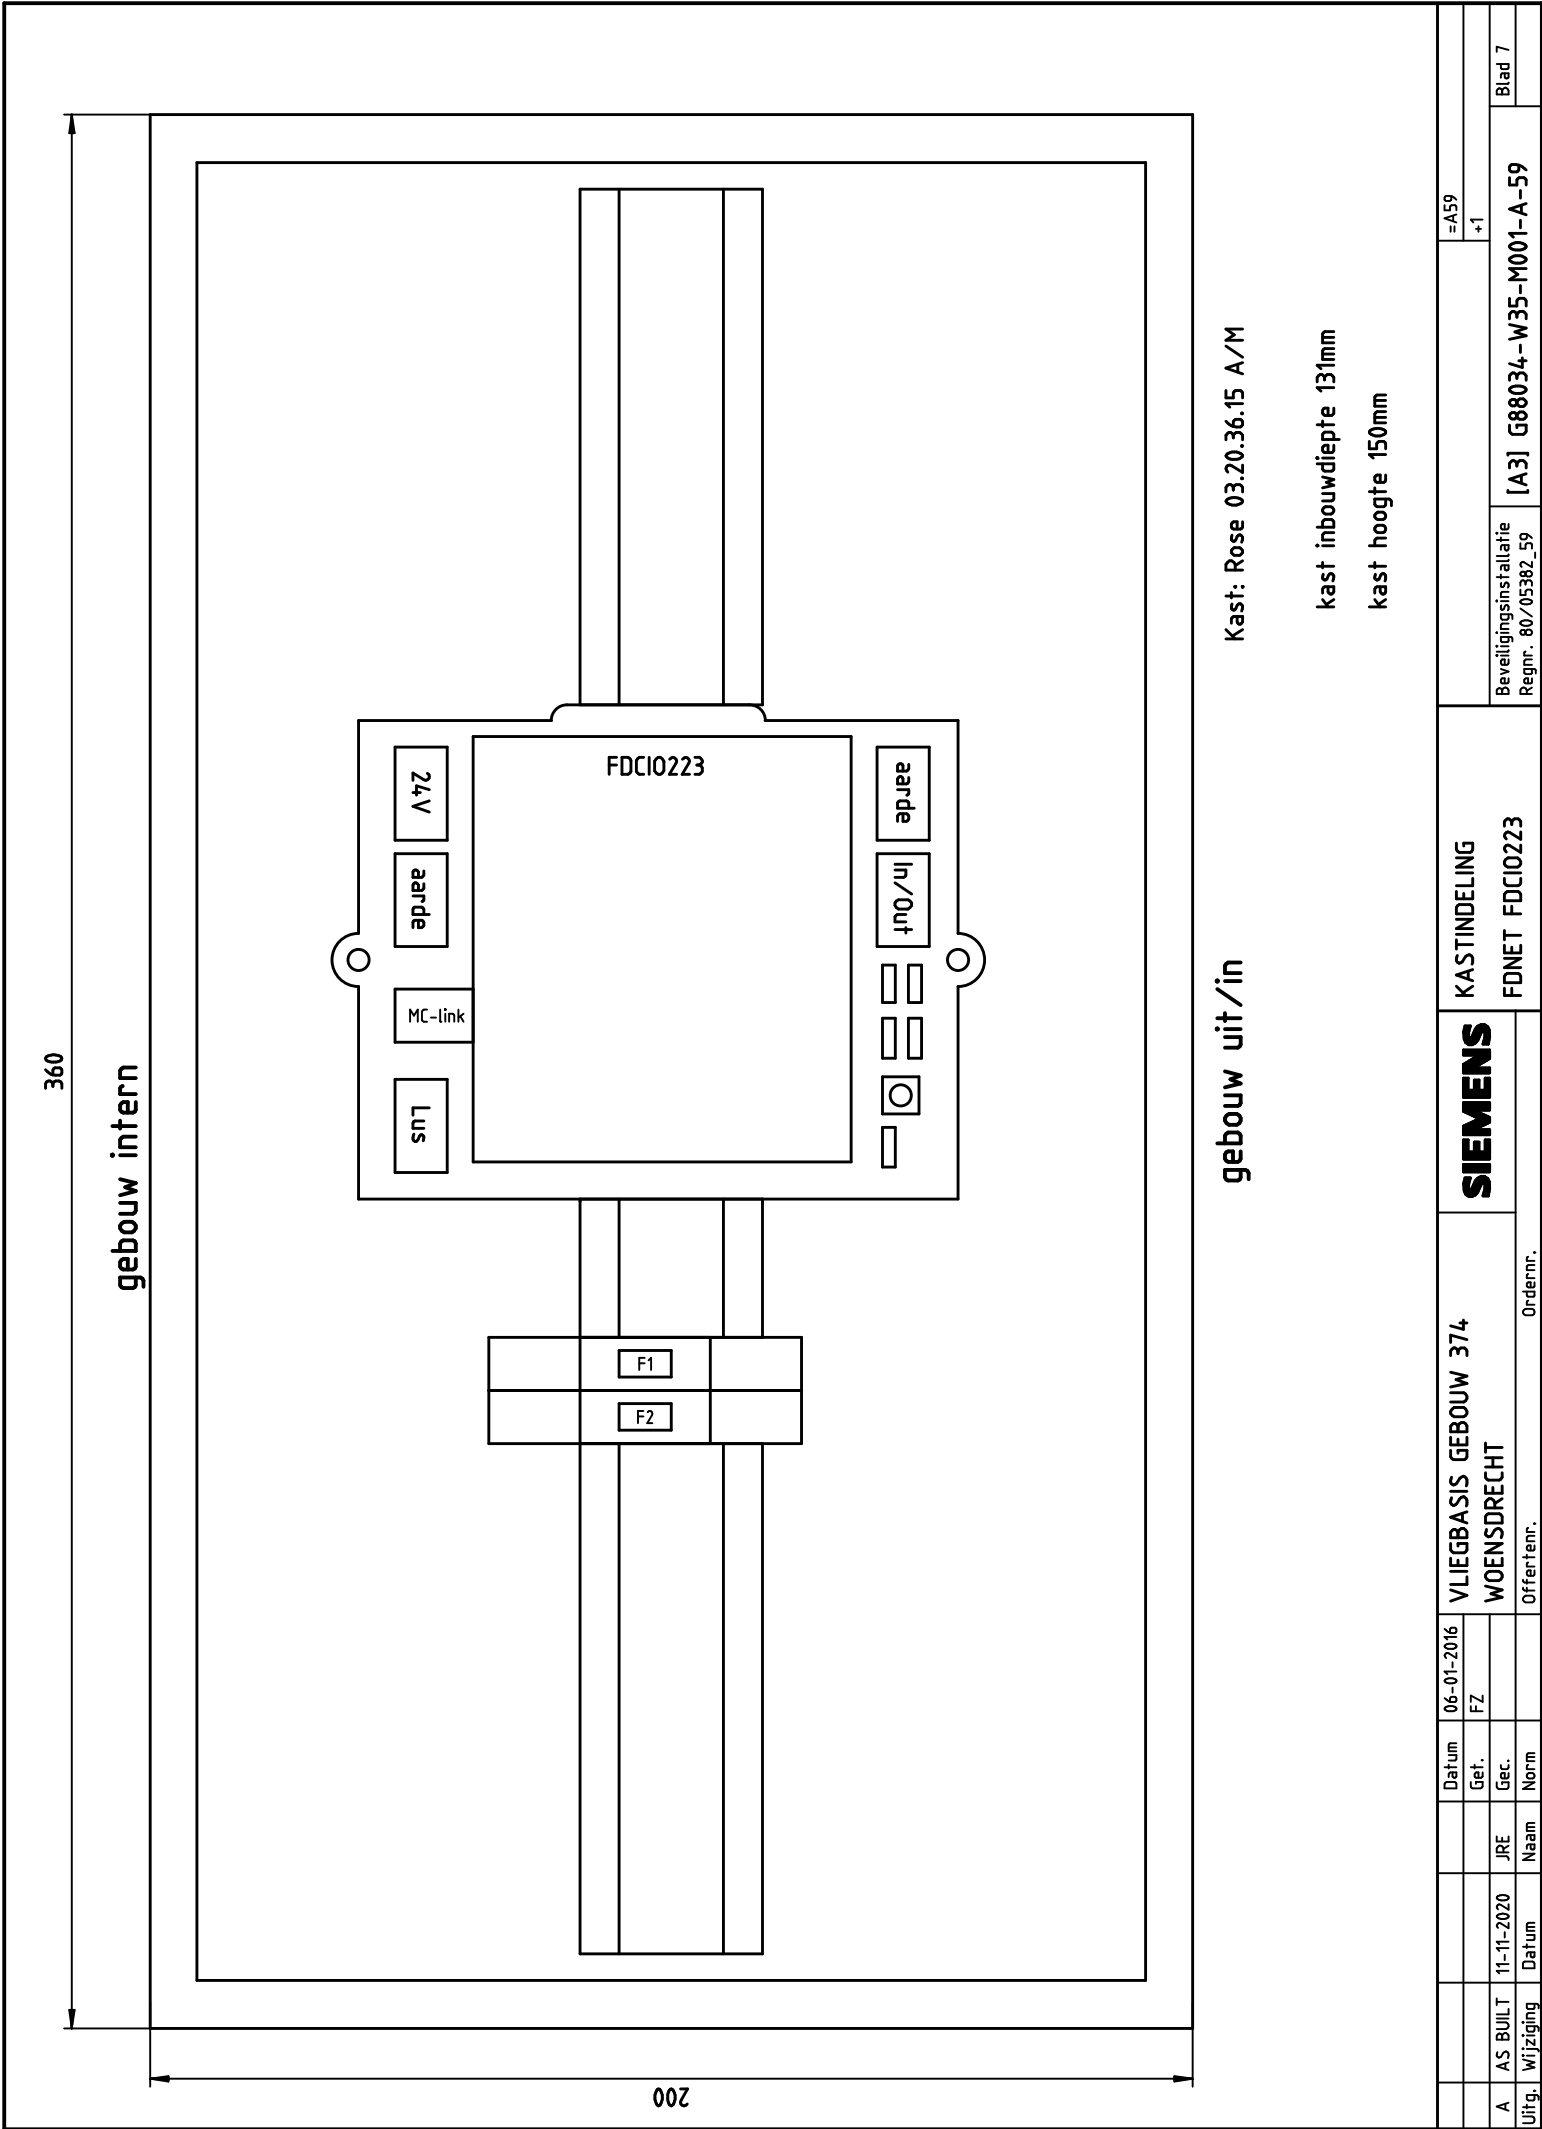

Kast: Rose 03.20.36.15 A/M

kast inbouwdiepte 131mm

kast hoogte 150mm

gebouw uit/in

KASTINDELING

FDC10223

SIEMENS

VLIEGBASIS GEBOUW 374

WOENSDRECHT

06-01-2016

FZ

JRE

11-11-2020

Datum

Naam

Norm

Gepl.

Gec.

Offertent.

Ordernr.













[illegible]

				Datum	06-01-2016	VliegBASIS GEBOUW 374	SIEMENS	KASTINDELING		=A59	
				Get.	FZ	WOENSDRECHT		FDNET FDCI0223		+1	
A	AS BUILT	11-11-2020	JRE	Gec.					Beveiligingsinstallatie Regnr.: 80/05382_59	[A3] G88034-W35-M001-A-59	Blad 7
Uitg.	Wijziging	Datum	Naam	Norm	Ordernmr.	Offertenr.					

verbruikers stromen

[illegible]

Totale rustroom (1) = 681 mA Alarmmeerstroom (2) = 1080 mA

				Datum	01-09-2009	VliegBasis Gebouw 374	SIEMENS	STROOMBEREKENING			
B	AS BUILT	12-01-2010	RvL	Get.	RvL	WOENSDRECHT		FC2060	Beveiligingsinstallatie Regnr. 80/05382_59	[A3] G88034-W35-R001-A-59	=A59
A	AS BUILT	11-11-2020	JRE	Gec.							+1
Uitg.	Wijziging	Datum	Naam	Norm	Offertenr.	Ordernr.					
								Blad 1			

verbruikers stromen

[illegible]

Totale ruststroom (1) = mA Alarmeerstroom (2) = mA

--	--	

verbruikers stromen

[illegible]

Totale ruststroom (1) = 255 mA Alarmmeerstroom (2) = 1010 mA

			Datum	01-09-2009	VliegBasis Gebouw 374	SIEMENS	STROOMBEREKENING		=A59
			Get.	RvL	WOENSDRECHT				
A	AS BUILT	11-11-2020	JRE	Gec.			VOEDINGSKAST 70W		+1
Uitg.	Wijziging	Datum	Naam	Norm	Offertenr.	Ordernr.		Beveiligingsinstallatie Regnr. 80/05382_59	[A3] G88034-W35-R001-A-59
									Blad 3

verbruikers stromen

[illegible]

Totale ruststroom (1) = 575 mA Alarmmeerstroom (2) = 1080 mA

			Datum	01-09-2009	VliegBasis Gebouw 374	SIEMENS	STROOMBEREKENING		=A59
			Get.	RvL	WOENSDRECHT				
A	AS BUILT	11-11-2020	JRE	Gec.			VOEDINGSKAST 150W		+1
Uitg.	Wijziging	Datum	Naam	Norm	Offertenr.	Ordernr.		Beveiligingsinstallatie Regnr. 80/05382_59	[A3] G88034-W35-R001-A-59
									Blad 4

verbruikers stromen

[illegible]

Totale ruststroom (1) = mA Alarmeerstroom (2) = mA

			Datum	07-04-2016	VliegBasis Gebouw 374	SIEMENS	STROOMBEREKENING		=A59
			Get.	DL	WOENSDRECHT				
A	AS BUILT	11-11-2020	JRE	Gec.			VOEDING VIMPEX	[A3] G88034-W35-R001-A-59	Blad 5
Uitg.	Wijziging	Datum	Naam	Norm	Offertenr.	Ordernr.	Beveiligingsinstallatie Regnr. 80/05382_59		+1

4x UITVOEREN

Maximum stromen:

Maximale ruststroom (1)+(3): mA

Maximale alarmstroom (1)+(2): mA


Maximaal ter beschikking: 4000 mA

Herlaadstroom 17Ah (3): 652 mA


A

A	B	C	D	E
---	---	---	---	---

A	B	C	D	E
---	---	---	---	---

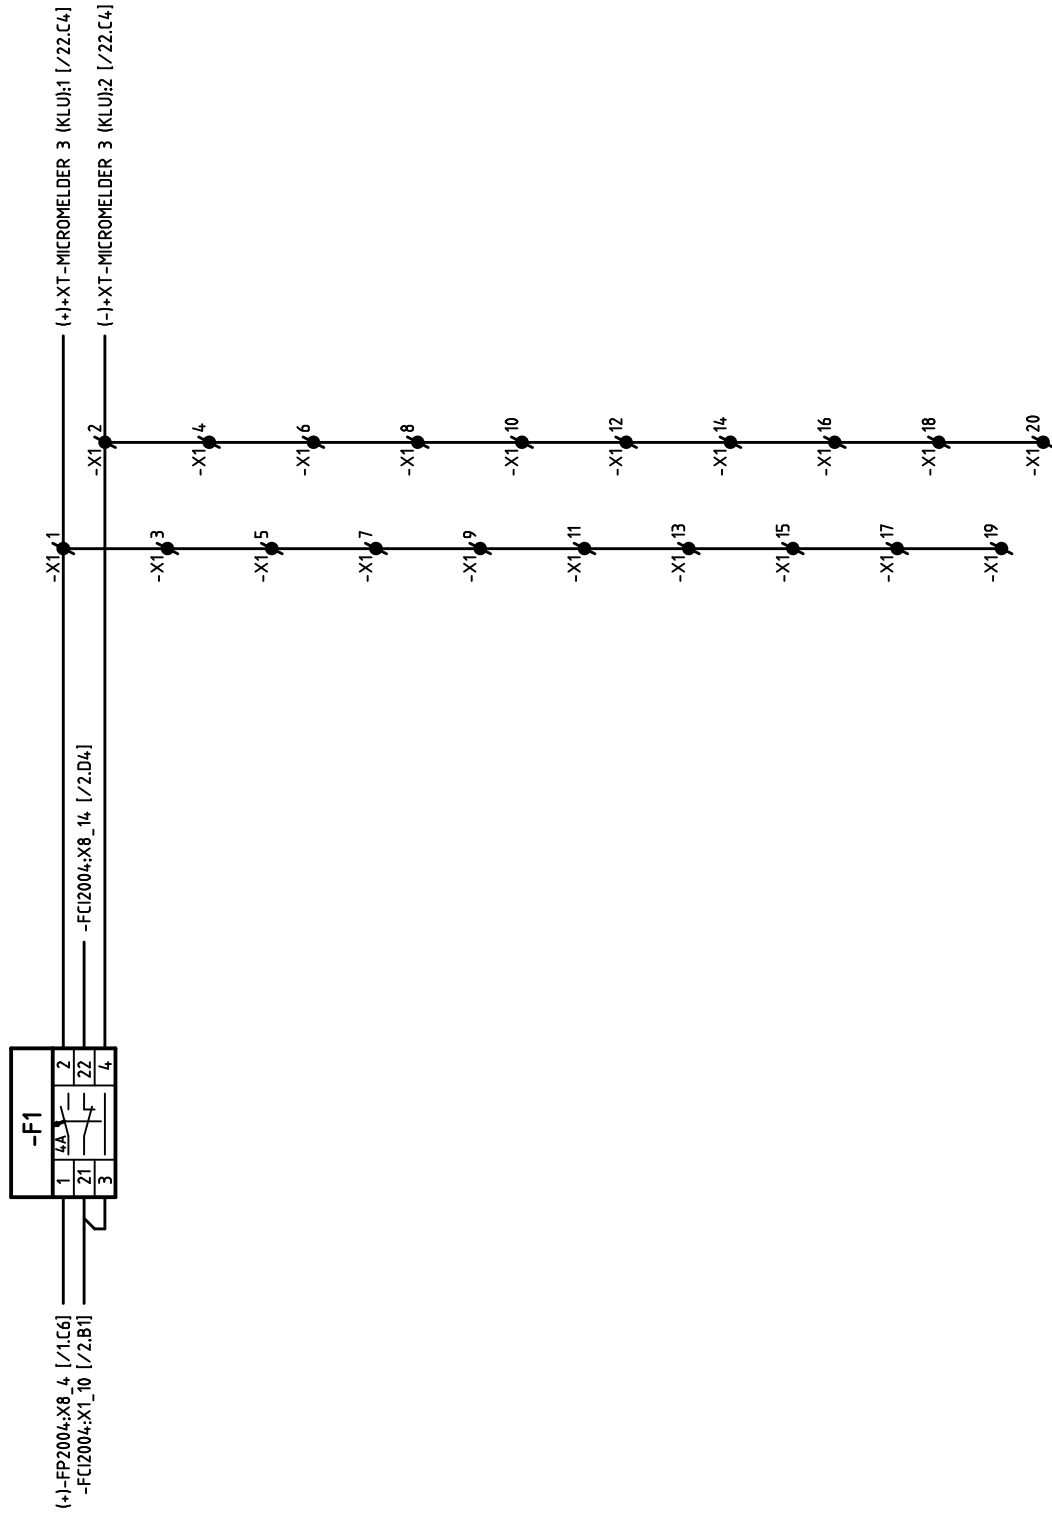

			Datum	01-09-2009	SIEMENS	VLIEGBASIS GEBOUW 374 WOENSDRECHT	AANSLUITSCHEMA		=A59	+1	Blad 4
			Gef.	RvL							
A	AS BUILT	11-11-2020	JRE	Gec.					[A3] G88034-W35-S001-A-59		
Uitg.	Wijziging	Datum	Naam	Norm	Offertenr.		KLEMMEN X1	Bewilligingsinstallatie Regnr. 80/05382_59			

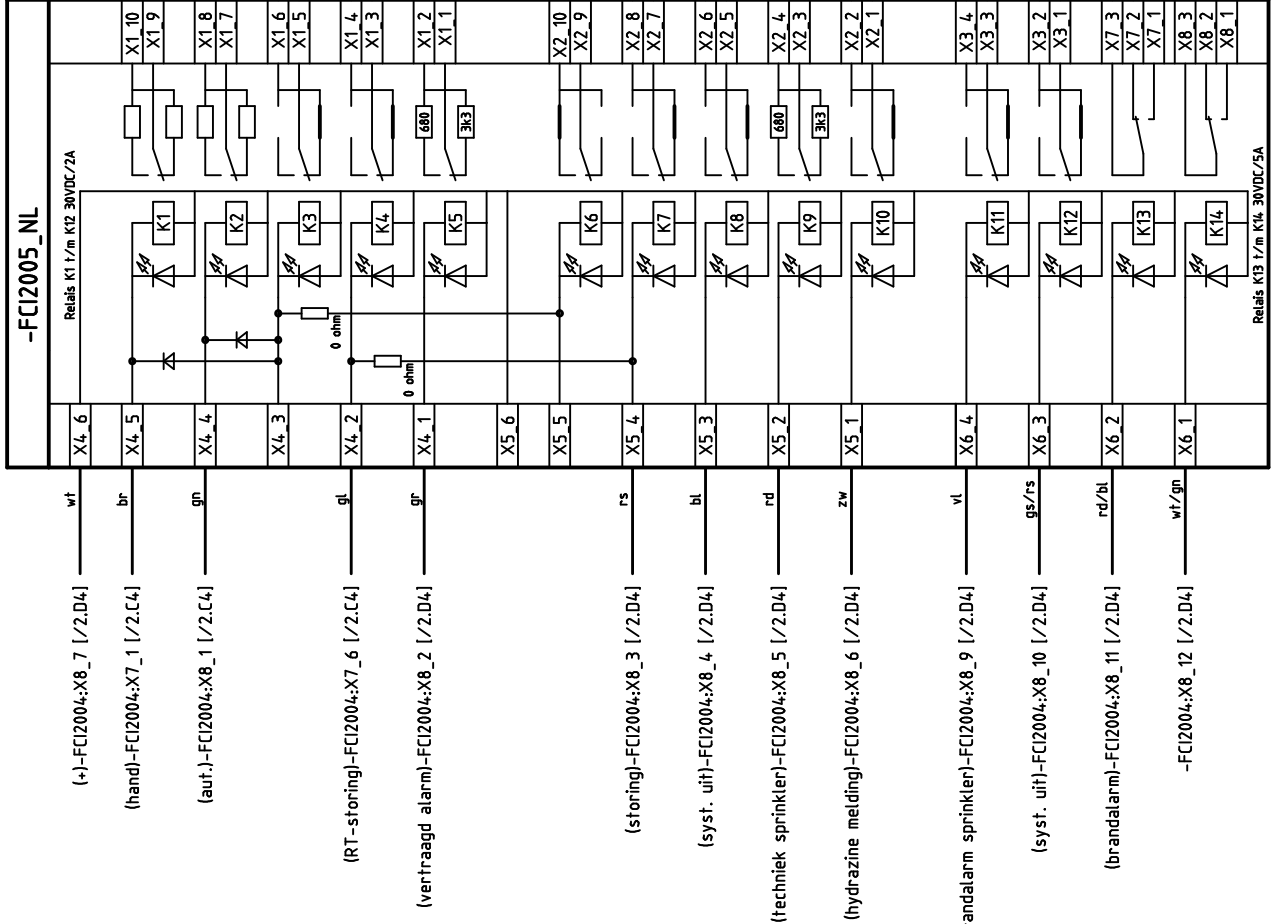

Weerstanden bij K5 t/m K8 voorbereid t.b.v. Siiline.
Overige weerstanden zijn getekend t.b.v. Siiline
Voor doormeldingen naar de RAC (K1 t/m K4)
die niet via de Siiline gaan de weerstanden aanpassen.


A

			Datum	01-09-2009	VliegBasis Gebouw 374	SIEMENS	AansluitSchema		=A59	
			Get.	RvL	WOENSDRECHT				+1	
A	AS BUILT	11-11-2020	JRE	Gec.				Beveiligingsinstallatie Regnr.: 80/05382_59	[A3] G880334-W35-S001-A-59	Blad 9
Uitg.	Wijziging	Datum	Naam	Norm	Offertenr.					


A

+PAN-FDCI0222_1					
ID-code:		Lus : FD104			
		contact		type	
A1	Stuurcontact A	M	M	Meldcontact 1	L1
A2					M1
B1	Stuurcontact B	M	M	Meldcontact 2	L2
B2					M2
C1	Stuurcontact C	M	M	Meldcontact 3	L3
C2					M3
D1					L4
D2	Stuurcontact D	M	...	Meldcontact 4	M4

--	--

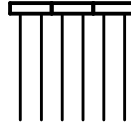

			A	Unit
--	--	--	---	------

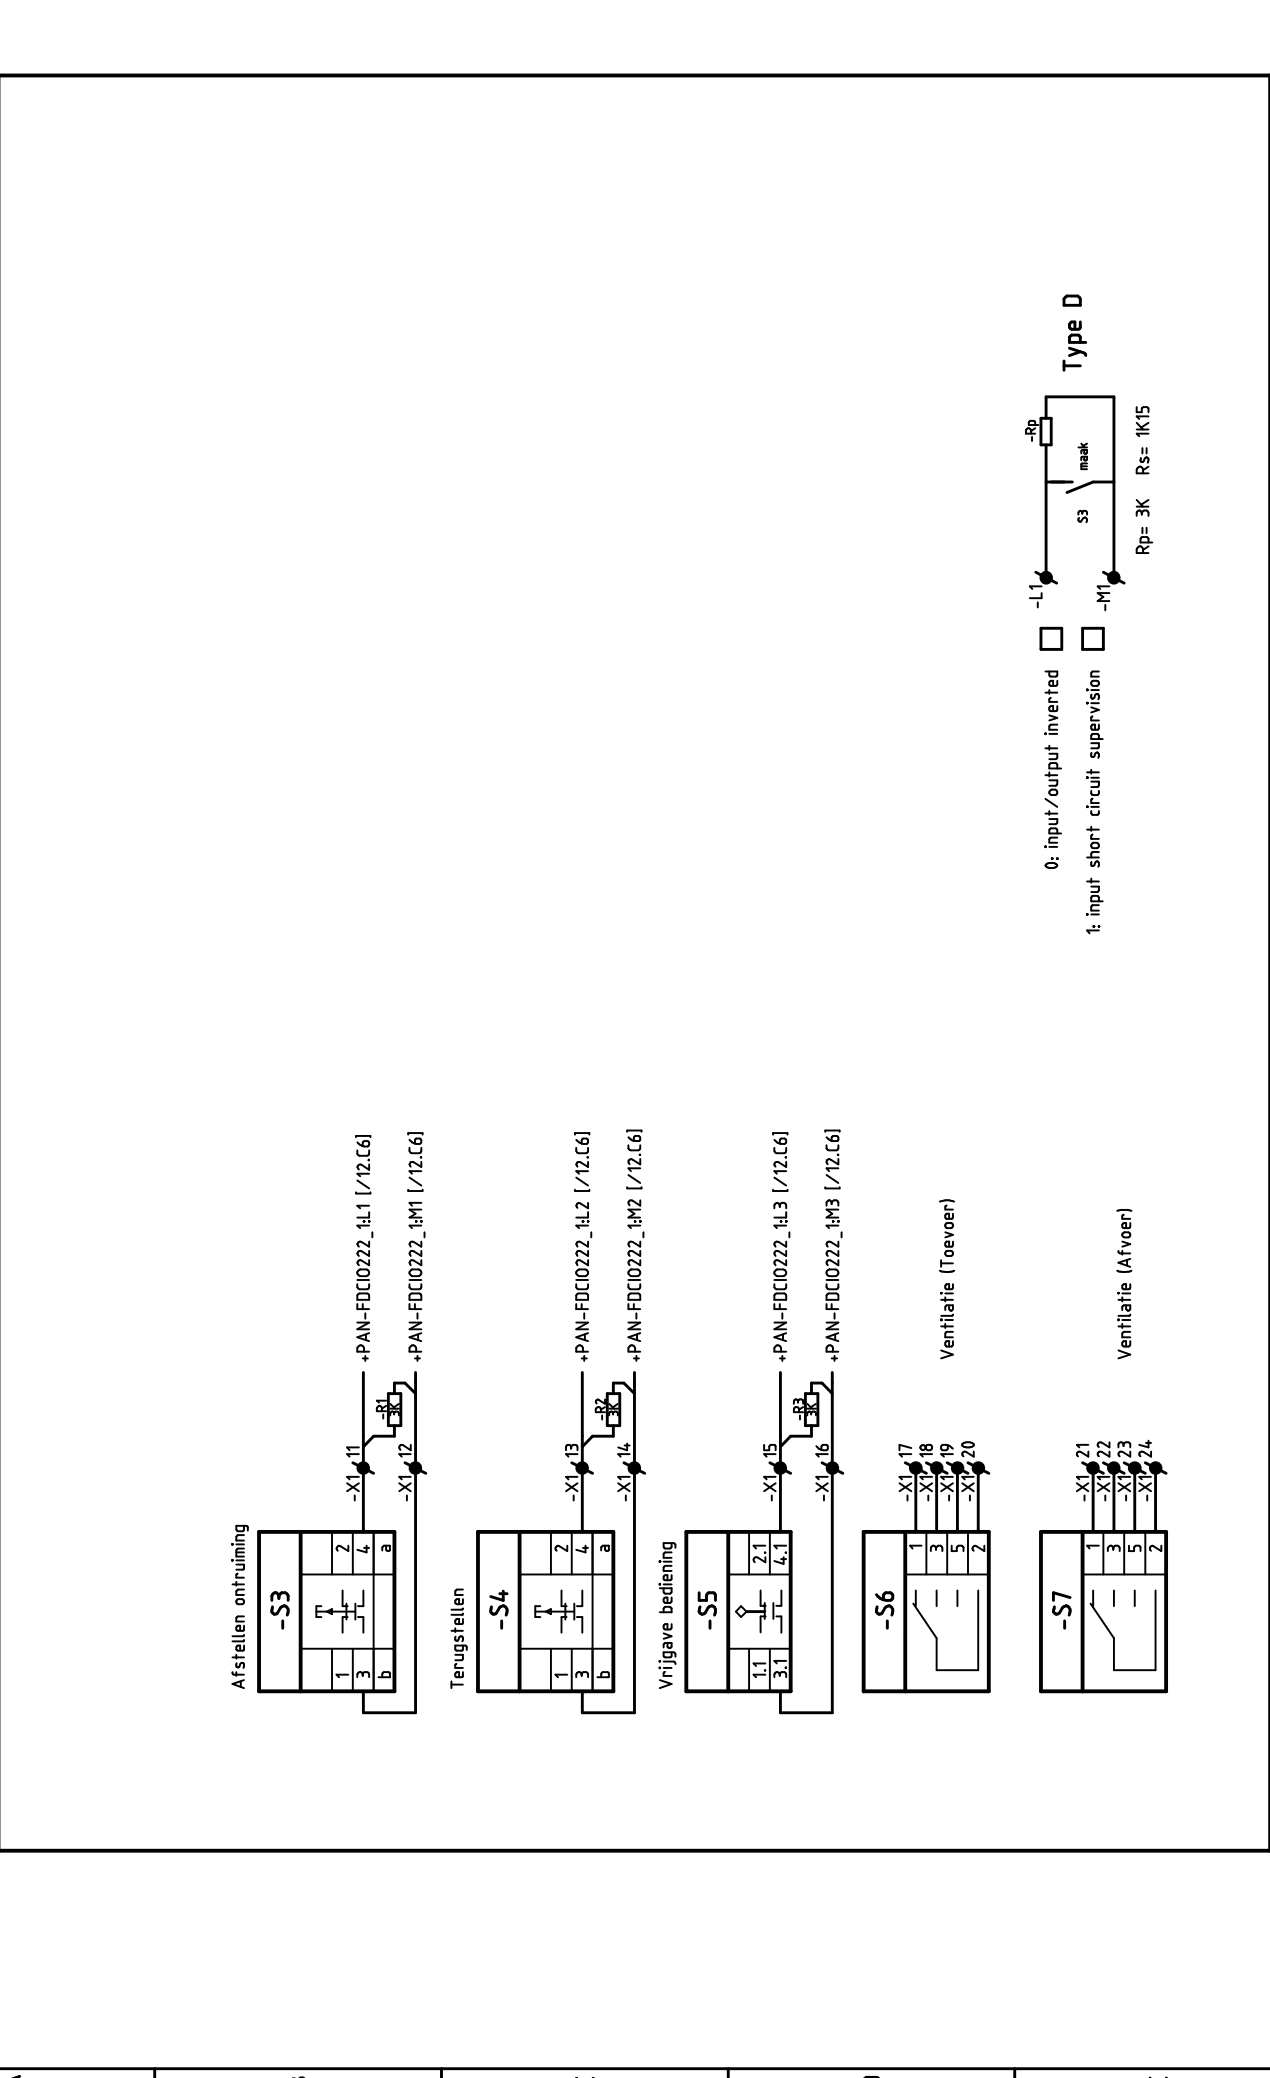



  

A	B	C	D	E
Aufsichtsrechten vorbehalten				




Algemeen

- AK = 1
- MK = 3
- bemating (130x90x20mm)

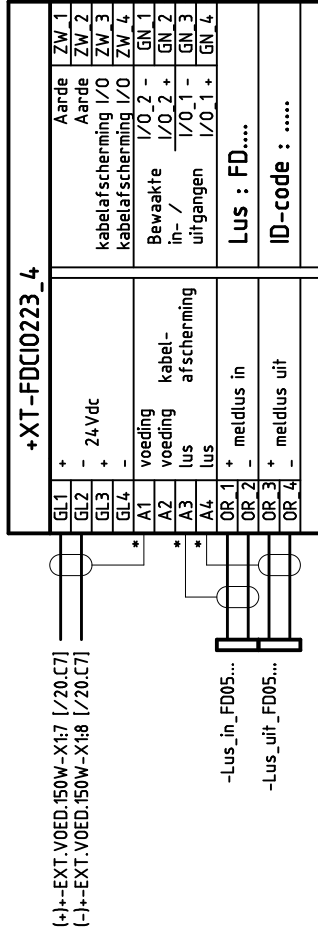

ten behoeve van collectieve inqanq

installing software : Siemens/Cerberus/ transzorb 20V

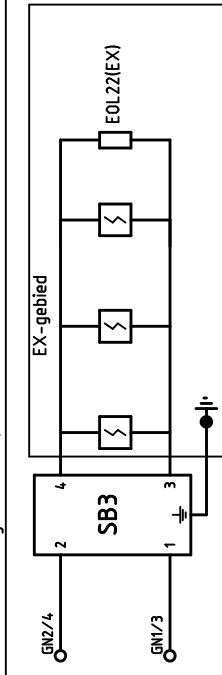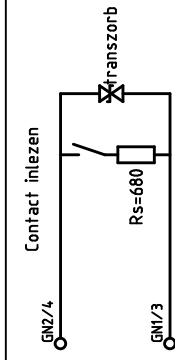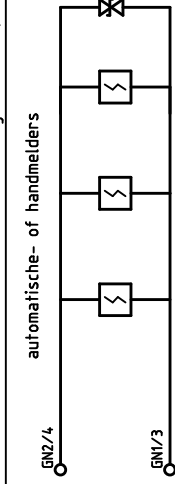


ten behoeve van bewaakte stuurlijn: Max. 2A

Aansluitprincipe


Type bewaking	installing software	installing op FDC0223	Aansluitprincipe
Ruststroom bewaking	auto cabilbrate	inverted normal	Sprinkler scctie * = spoel of pre_actionklep flitslicht alarmgever (MT)
Omgekeerde polariteit bewaking	3300 Ohm	inverted normal	Sprinkler scctie * = spoel of pre_actionklep flitslicht diode 1N4004 apart bestellen alarmgever (MT)

[illegible]

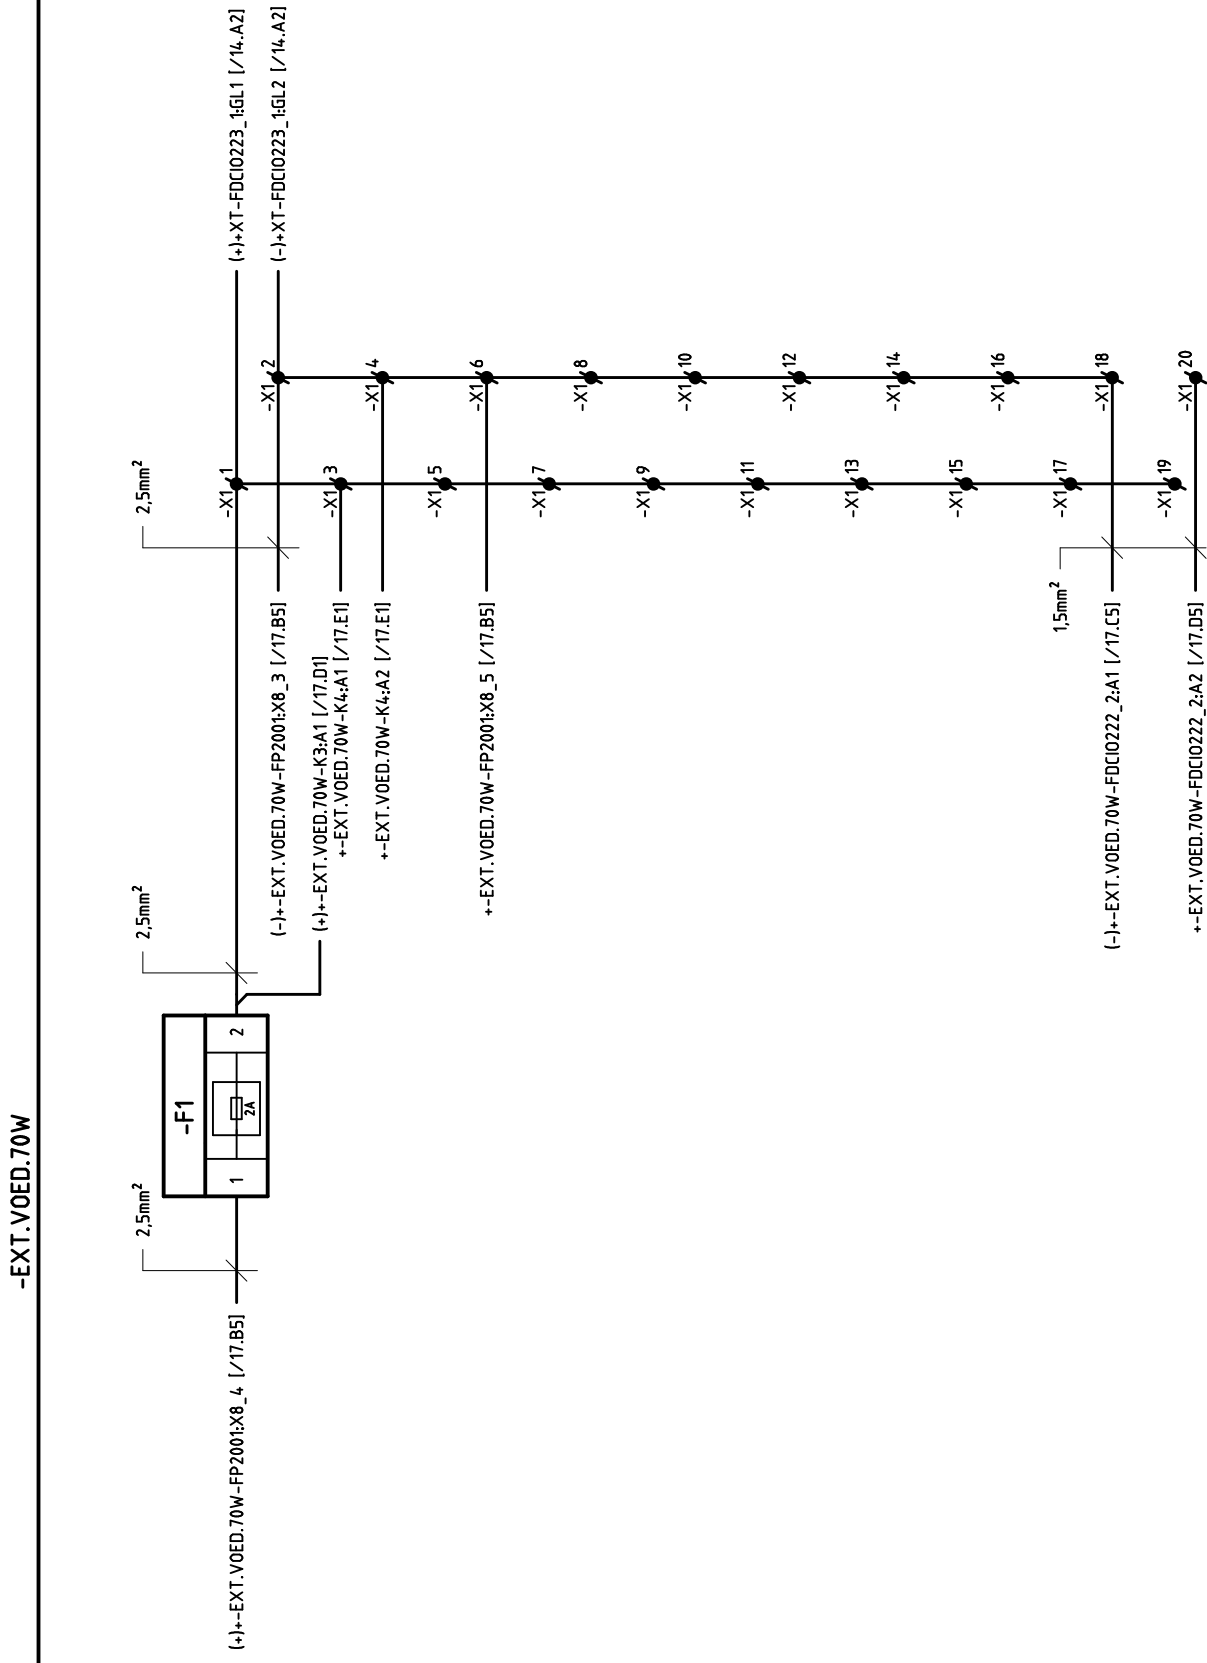

				Datum	01-09-2009	SIEMENS	VLIEGBASIS GEBOUW 374 WOENSDRECHT	AANSLUITSCHEMA EXT. VOEDING 70W	Beveiligingsinstallatie Regnr. 80/05382_59	=A59 +1	Blad 18
				Get.	RvL						
A	AS BUILT	11-11-2020	JRE	Gec.							
Uitg.	Wijziging	Datum	Naam	Norm	Offertenr.						



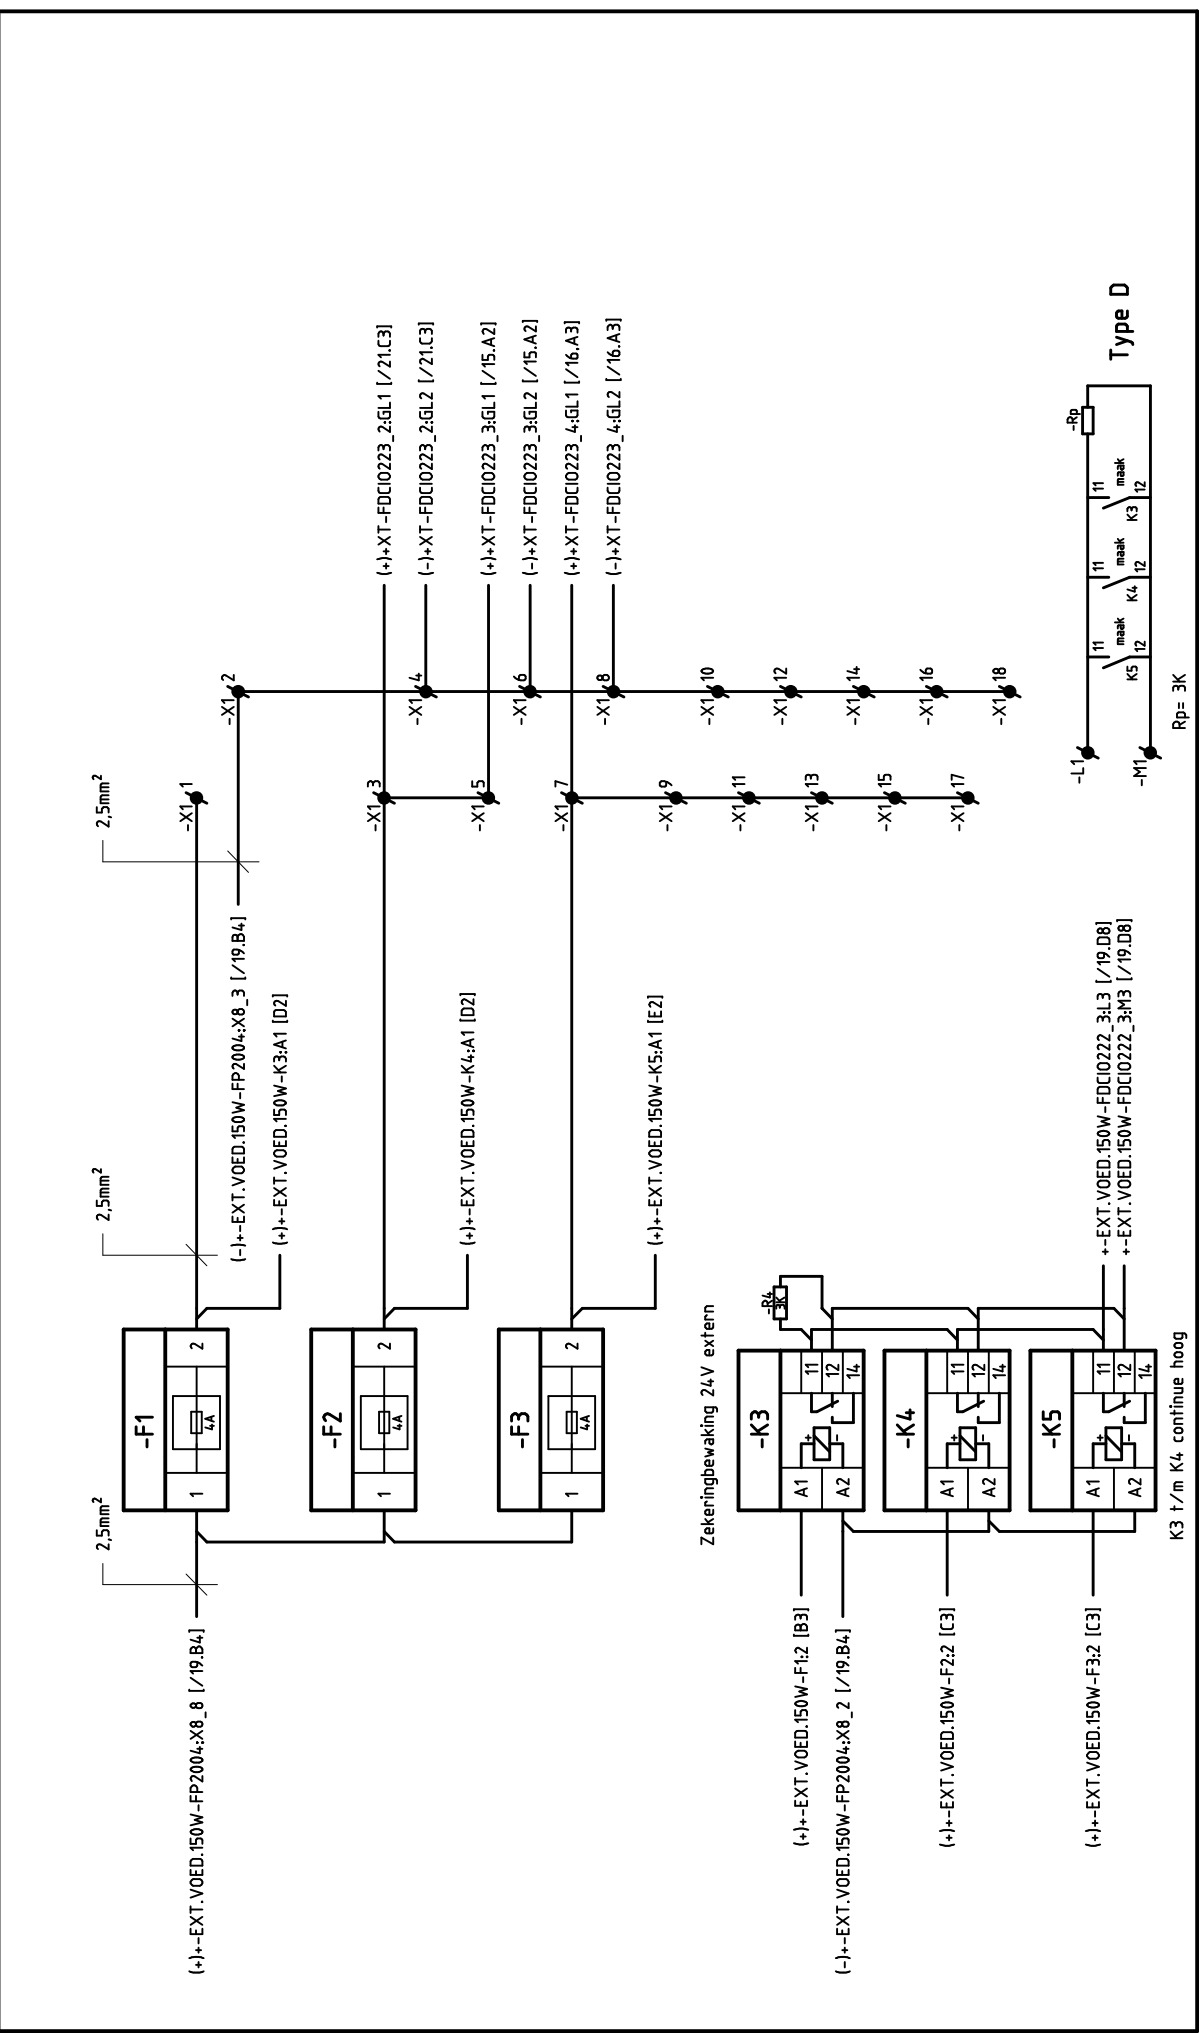

				Datum	01-09-2009	VliegBasis Gebouw 374 Woensdrecht		SIEMENS		AANSLUITSCHEMA	=A59	
				Gef.	RvL						+1	
A	AS BUILT	11-11-2020	JRE	Gec.								
Uitg.	Wijziging	Datum	Naam	Norm	Offertenr.					EXT. VOEDING 150W	Beveiligingsinstallatie Regnr. 80/05382_59	[A3] G88034-W35-S001-A-59
												Blad 20

33


[illegible]

- | | | | | | | | | | | |
|---|---|---|---|---|---|---|---|---|-----|-----|
| 1 | 2 |
|---|---|---|---|---|---|---|---|---|-----|-----|

1	2	
---	---	---	---	---	---	---	---	---	----	----	-----	-----	

- | | | | | | | | | | | |
|--------|--------------------|--------------|--------------|--------------|------|-------|------|-------|--|------|
| ontaan | act: 130x90x90Vdc, | erted vision | erted vision | erted vision | open | losed | open | losed | | [A3] |
|--------|--------------------|--------------|--------------|--------------|------|-------|------|-------|--|------|

	7	
ut contacten		
een		
1		
3		
ing (130x90x20mm)		
contact:		
eewaakt		
c / 30Vdc, 4A		
gen		
kt kortsluiting (zie		
kt draadbreek (zie		
soires		
91 t.b.v. Din-rail m		
91 behuizing IP54		
92 behuizing P65		
it inverted	☒	-
supervision	☒	-
c / 30Vdc, 4A		
it inverted	☒	-
supervision	☐	-
it inverted	☐	-
supervision	☒	-
it inverted	☐	-
supervision	☐	-
ition open	☐	-
tion closed	☒	-
ition open	☒	-
tion closed	☐	-
alfe	[A3]	G80
59		

- | | |
|---------------------|---|
| ing input c | 7 |
| Algemeen | |
| - AK = 1 | |
| - MK = 3 | |
| - bemating (1 | |
| Stuurcon | |
| - niet bewa | |
| - 230Vac / | |
| Ingangen | |
| - bewaakt k | |
| - bewaakt dr | |
| Accessoir | |
| - FDCM291 t | |
| - FDCM291 be | |
| - FDCM292 b | |
| ut/output inv | |
| circuit super | |
| ut/output inv | |
| circuit super | |
| ut/output inv | |
| circuit super | |
| ut/output inv | |
| circuit super | |
| act | |
| safe position | |
| safe position c | |
| safe position | |
| safe position c | |
| ginstallatie | |
| /05382_59 | |

ontacten	
(30x90x20mm)	
act:	
kt	
80Vdc, 4A	
artsluiting (zie aadbreuk (zie	
es	
b.v. Din-rail m huizing IP54 huizing IP65	- ☒ inserted - ☒ vision - ☒ inserted - ☐ vision - ☐ inserted - ☒ vision - ☐ inserted - ☐ vision
open	☐
losed	☒
open	☒
losed	☐
[A3] G88	


[illegible][illegible][illegible]

- [illegible]

[illegible]

0222_	contatti
M/V	M/V
M/V	M/V
M/V	M/V
M/V	M/V
24V	
ing 24V	
ing 230V	
ing akku	
. sensori	
Batterie	
FAN	
4	
EGBA	
ENSD	
ntent.	

		VLL
		W00
		Offe

+XT	
Code:	
Tuurton	
Tuurton	
Tuurton	
Tuurton	
XT-V	
Ex	
-01-2010	
L	

[illegible]

	Dafu	Gec.	Gec.	Norm

JIRE
Naam


	[B3]
/:-	Stu.1
	Anite 38
V:-	[C3]

[illegible]


0


	A	B	C	D	E
(+)+					
(-)+					

[illegible]

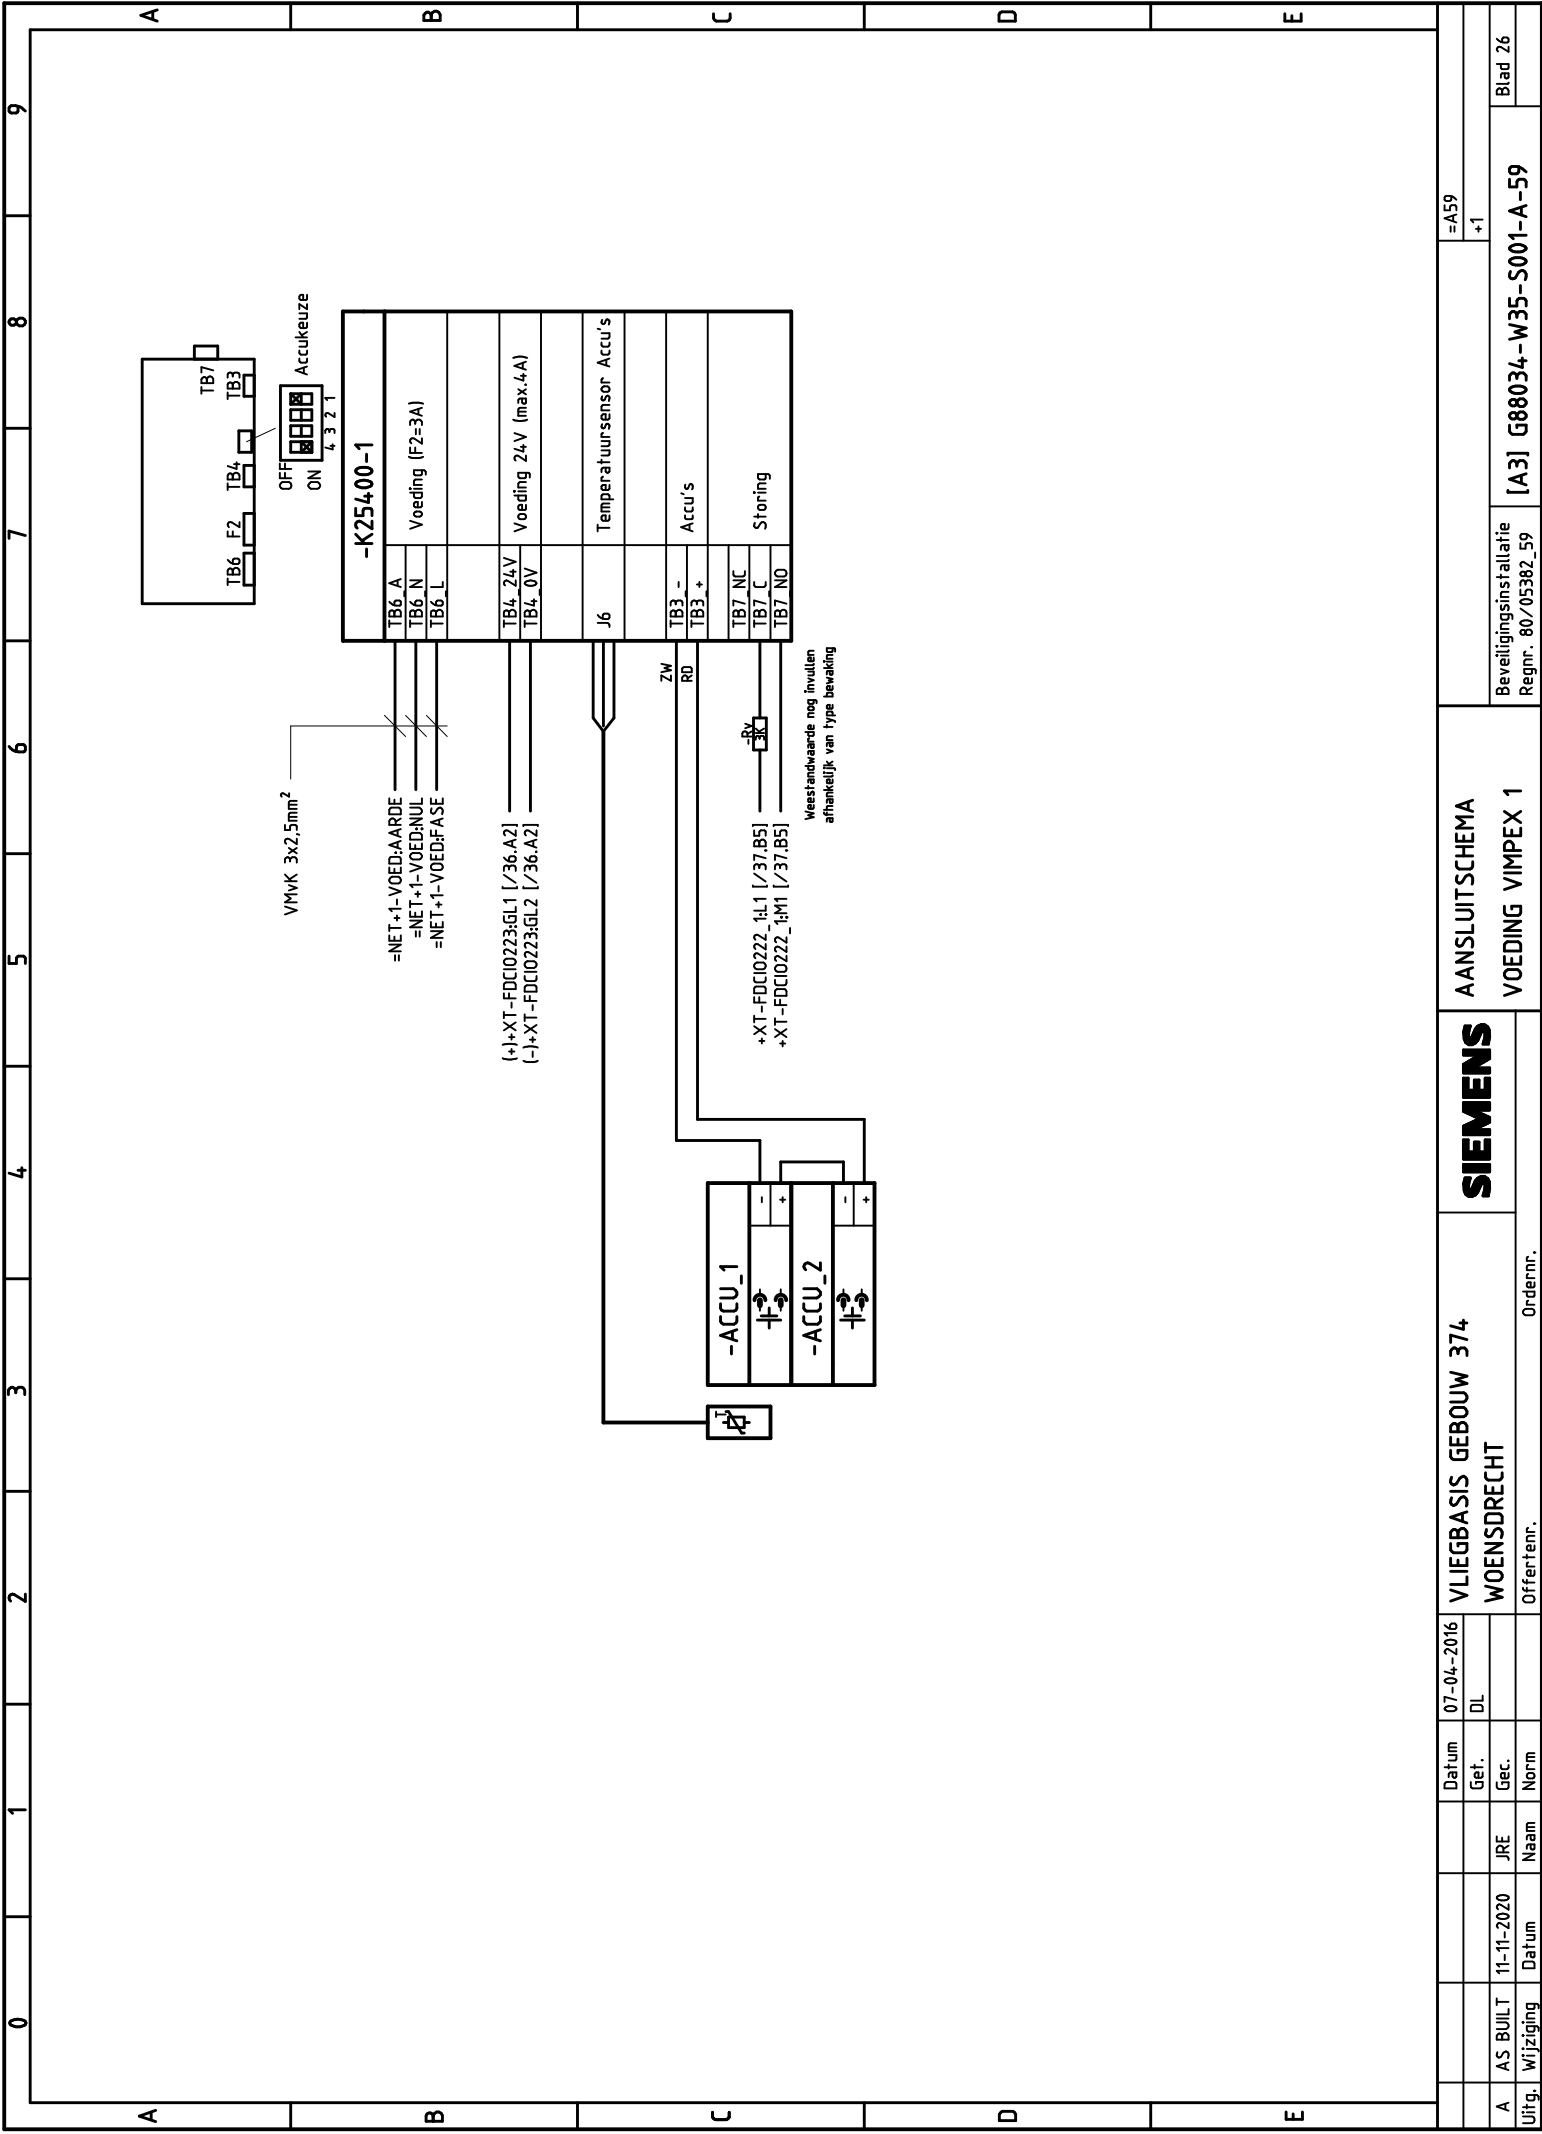


=A59		+1		Blad 26	
Beveiligingsinstallatie		[A3] G88034-W35-S001-A-59			
Regnr. 80/05382_59					
AANSLUITSHEMA		VOEDING VIMPEX 1			
SIEMENS		VliegBasis Gebouw 374		WOENSDRECHT	
07-04-2016		DL		Offertent.	
Datum		Gef.		Norm	
JRE		11-11-2020		Datum	
Naam		Gec.		Wijziging	
A		AS BUILT		Uitg.	

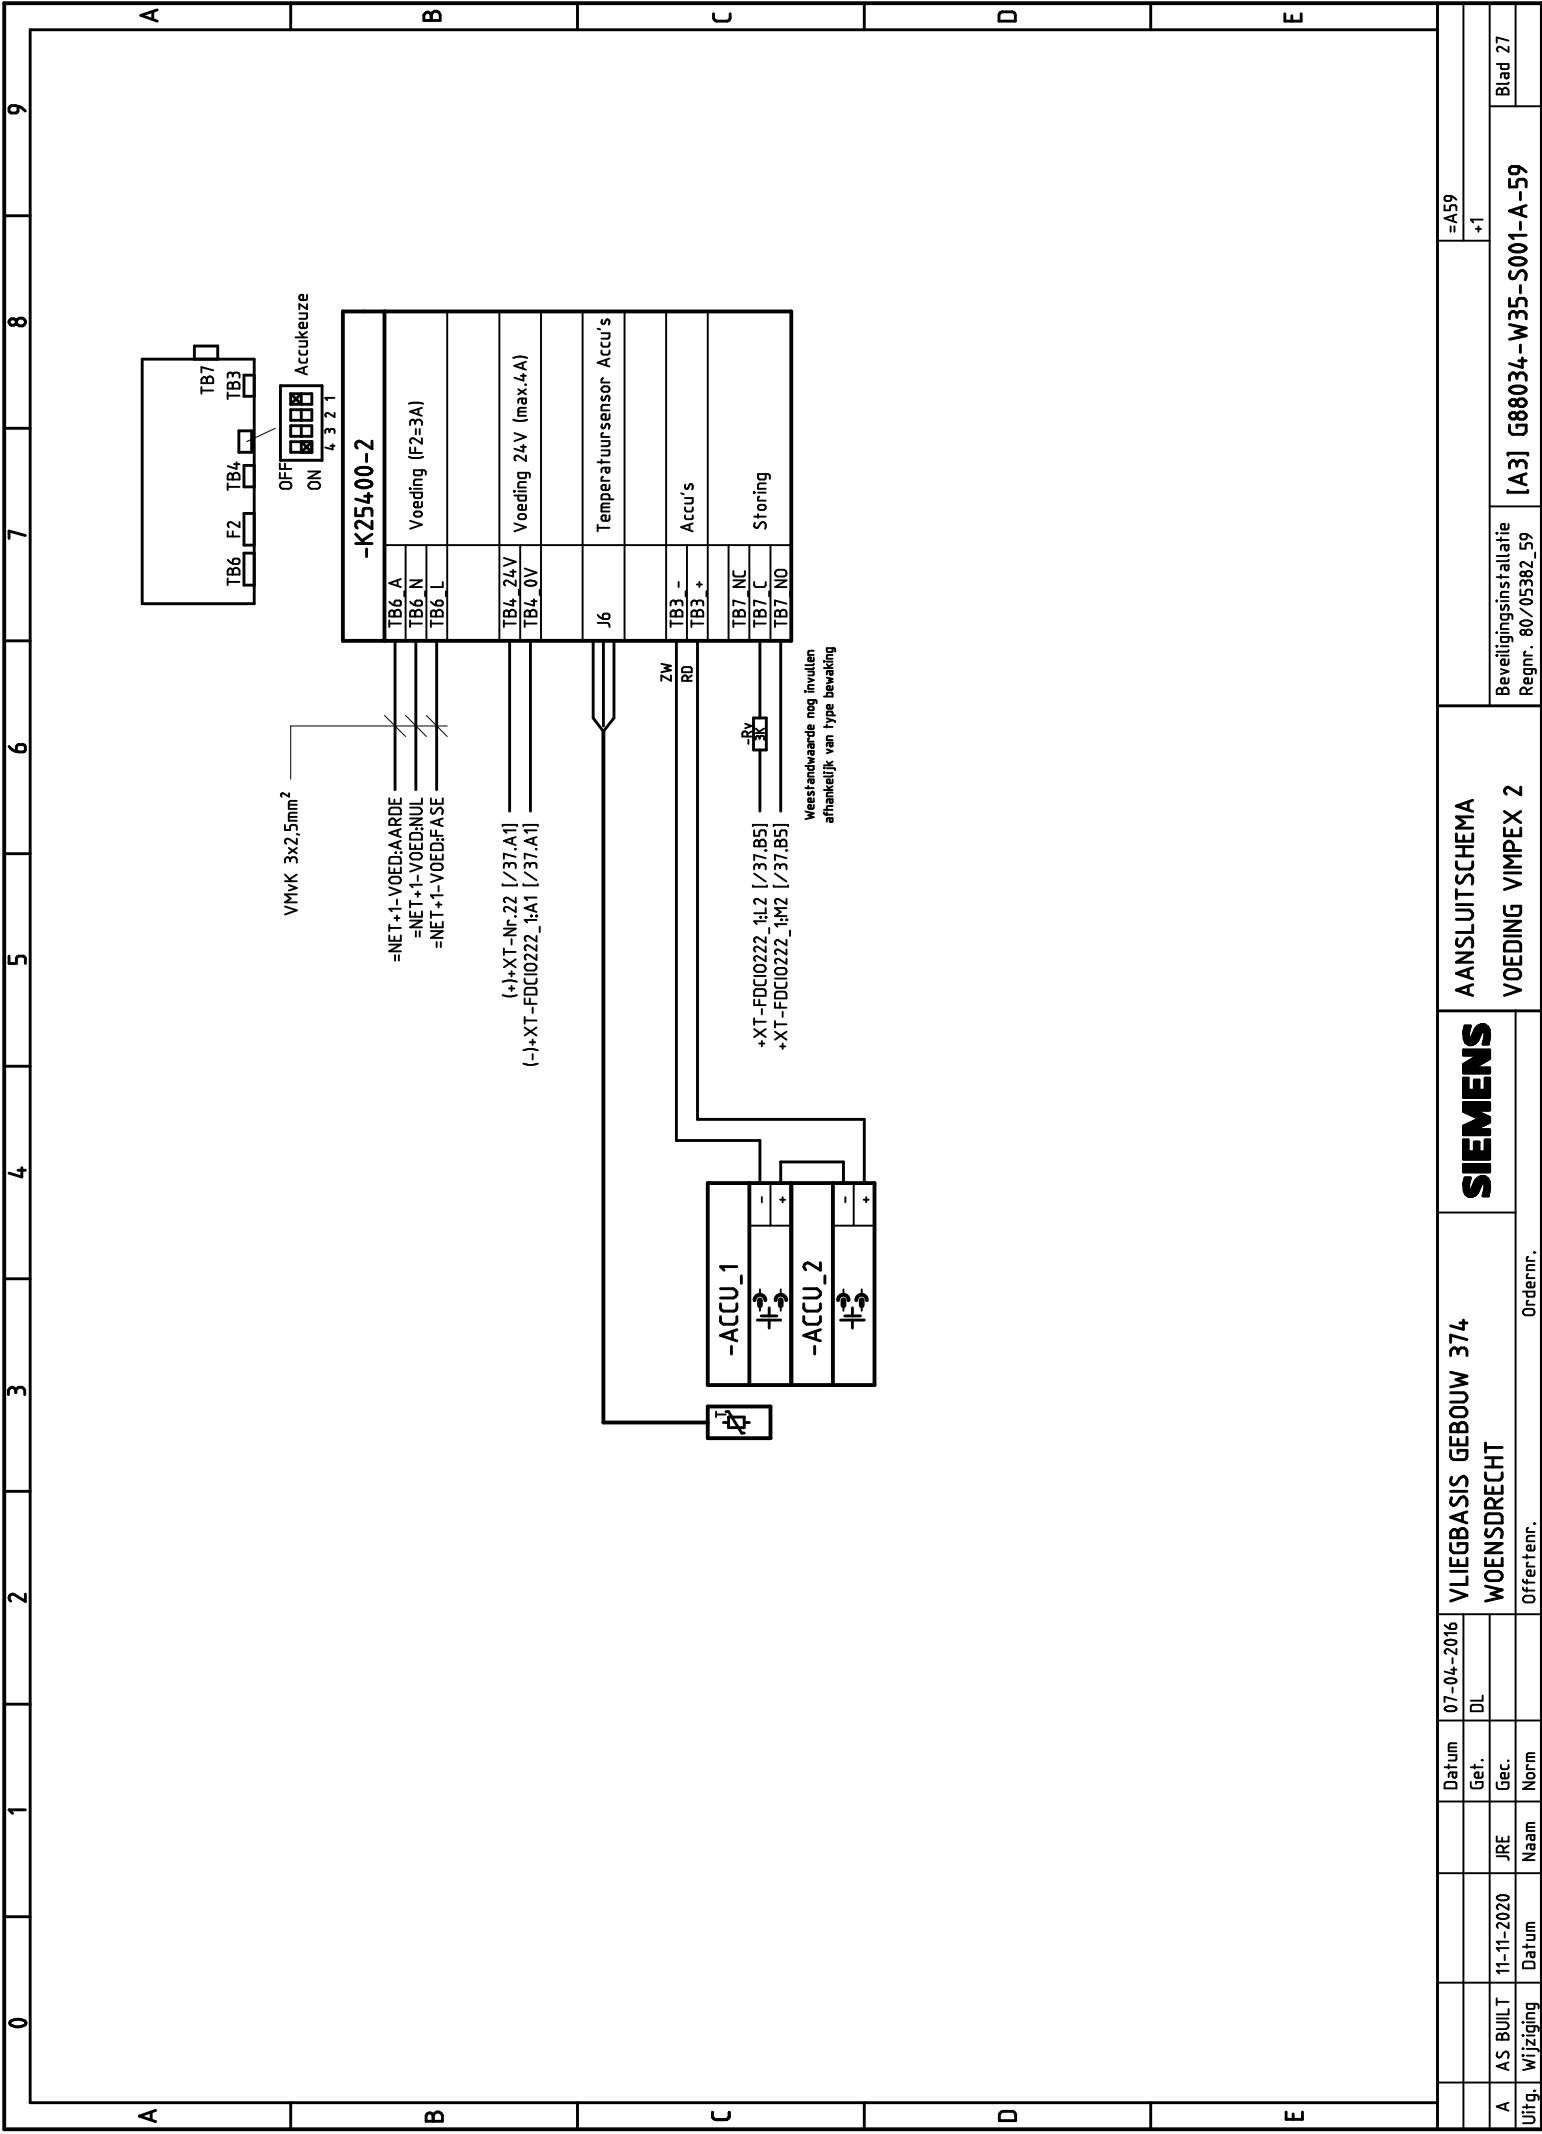


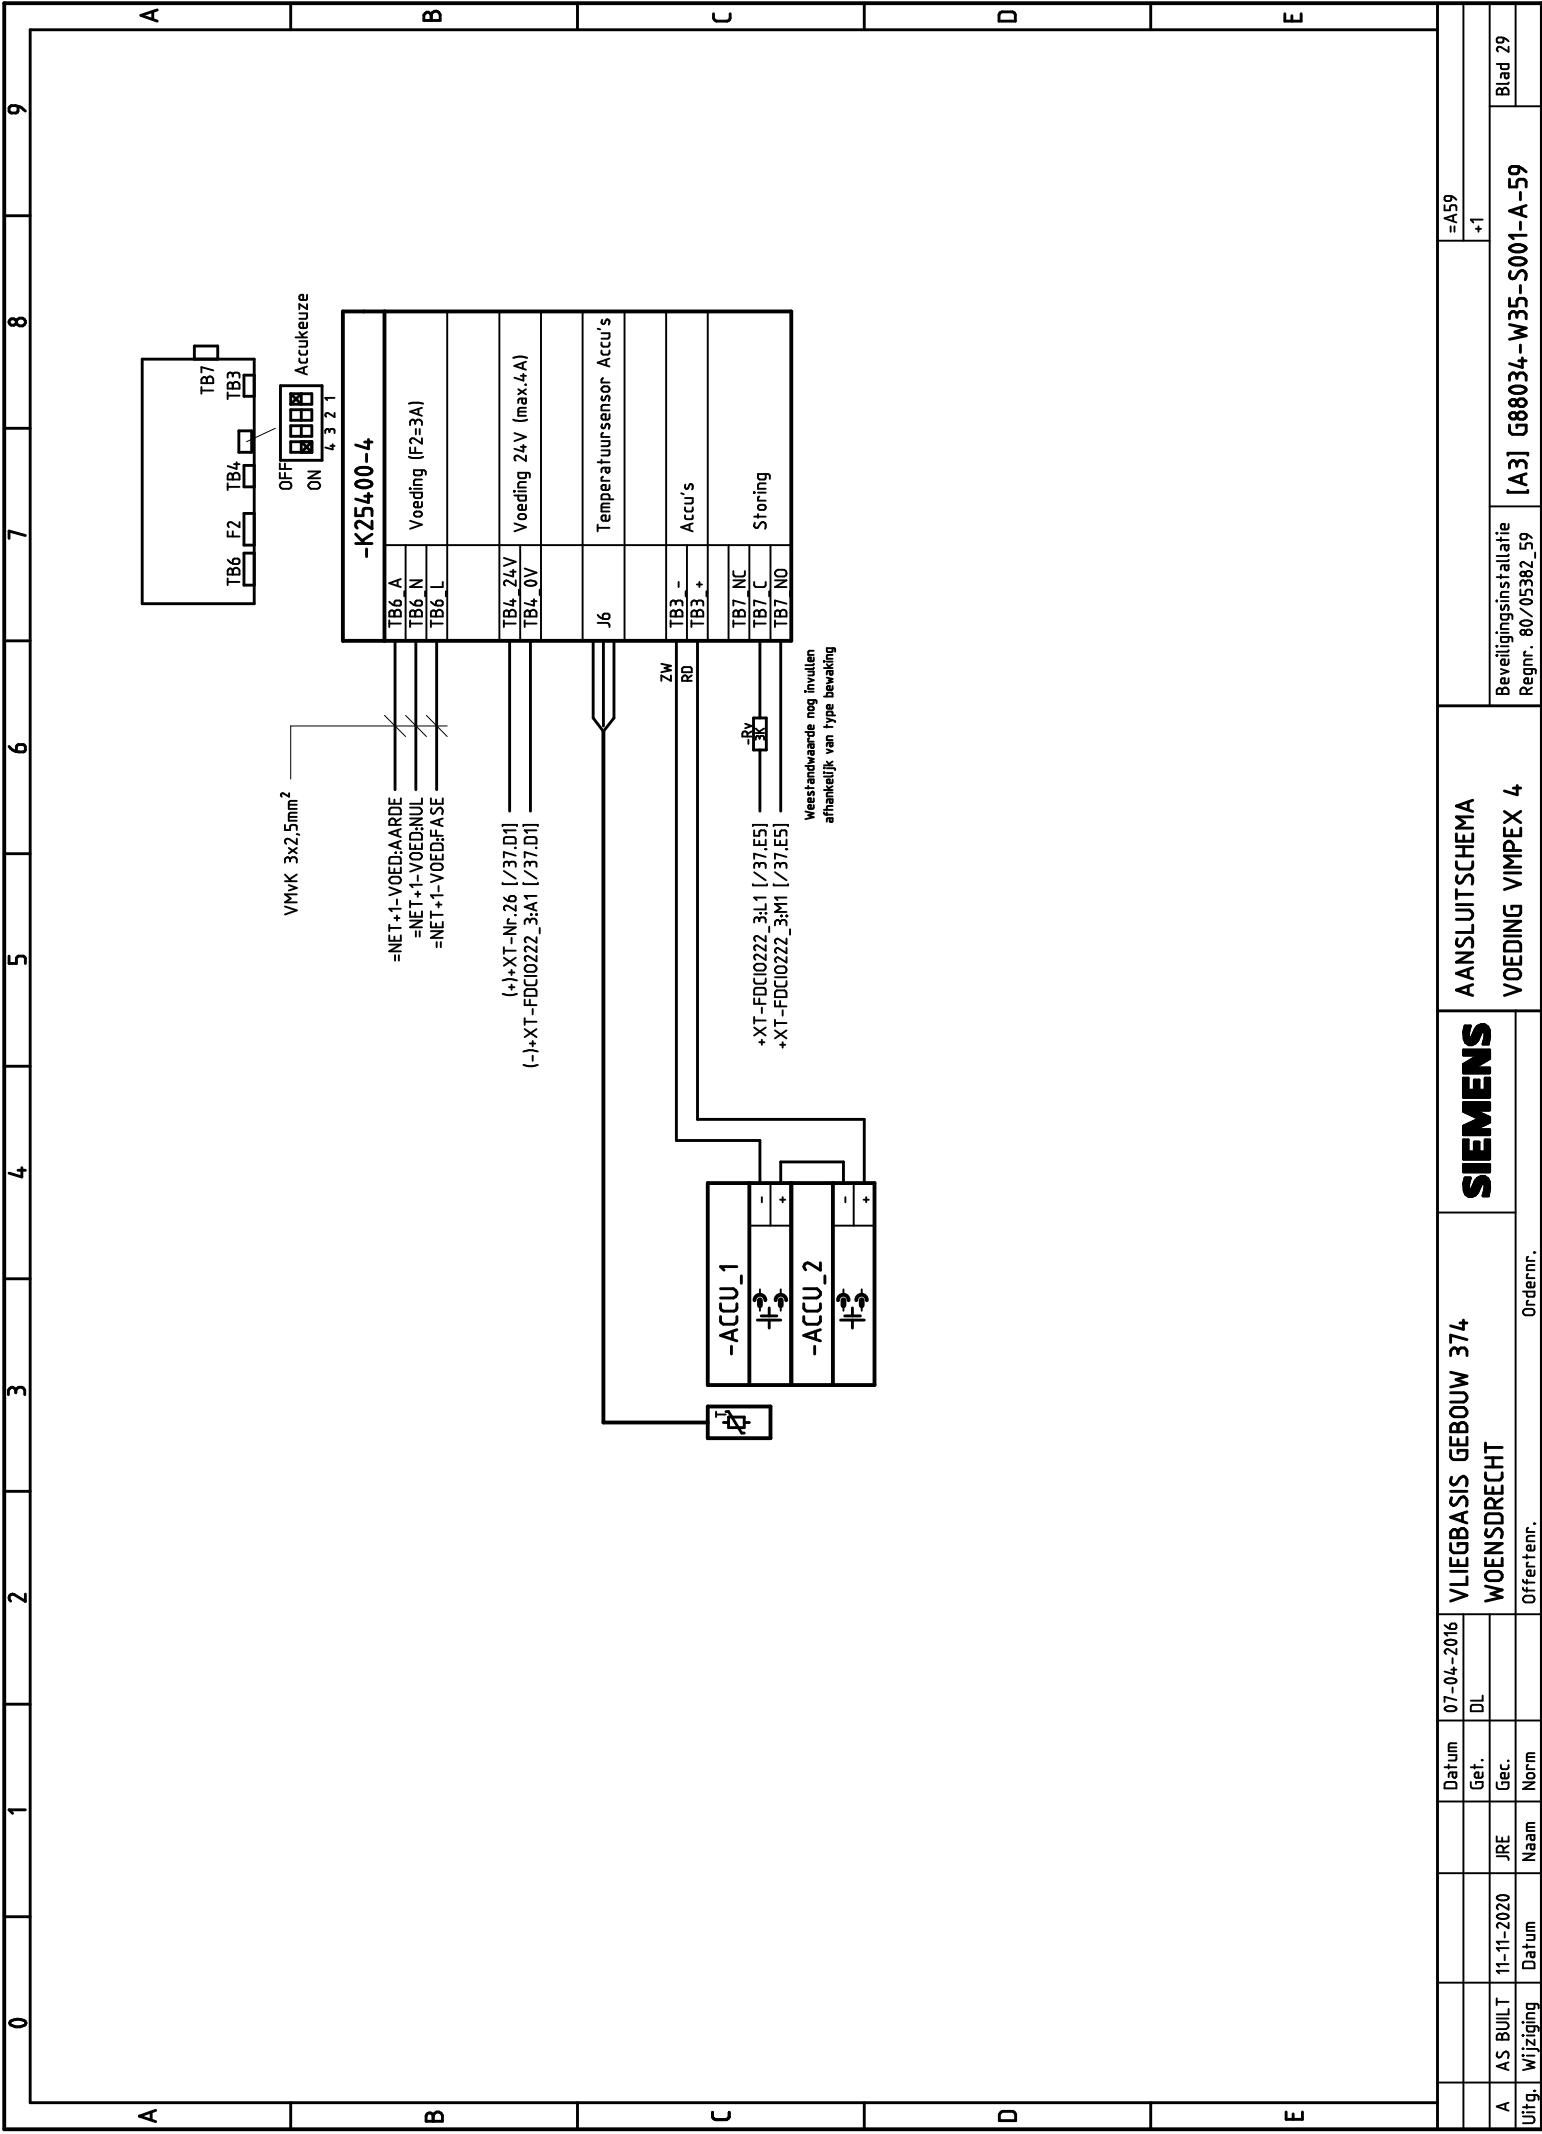



A		B		C		D		E	
0		1		2		3		4	
5		6		7		8		9	
A		B		C		D		E	

		07-04-2016		VLIEGBASIS GEBOUW 374		SIEMENS		AANSLUITSHEMA				=A59	
		DL		WOENSDRECHT				VOEDING VIMPEX 4				+1	
A		JRE								Beveiligingsinstallatie		[A3] G88034-W35-S001-A-59	
Uitg. Wijziging		Datum		Offertent.		Ordernr.				Regnr. 80/05382_59		Blad 29	

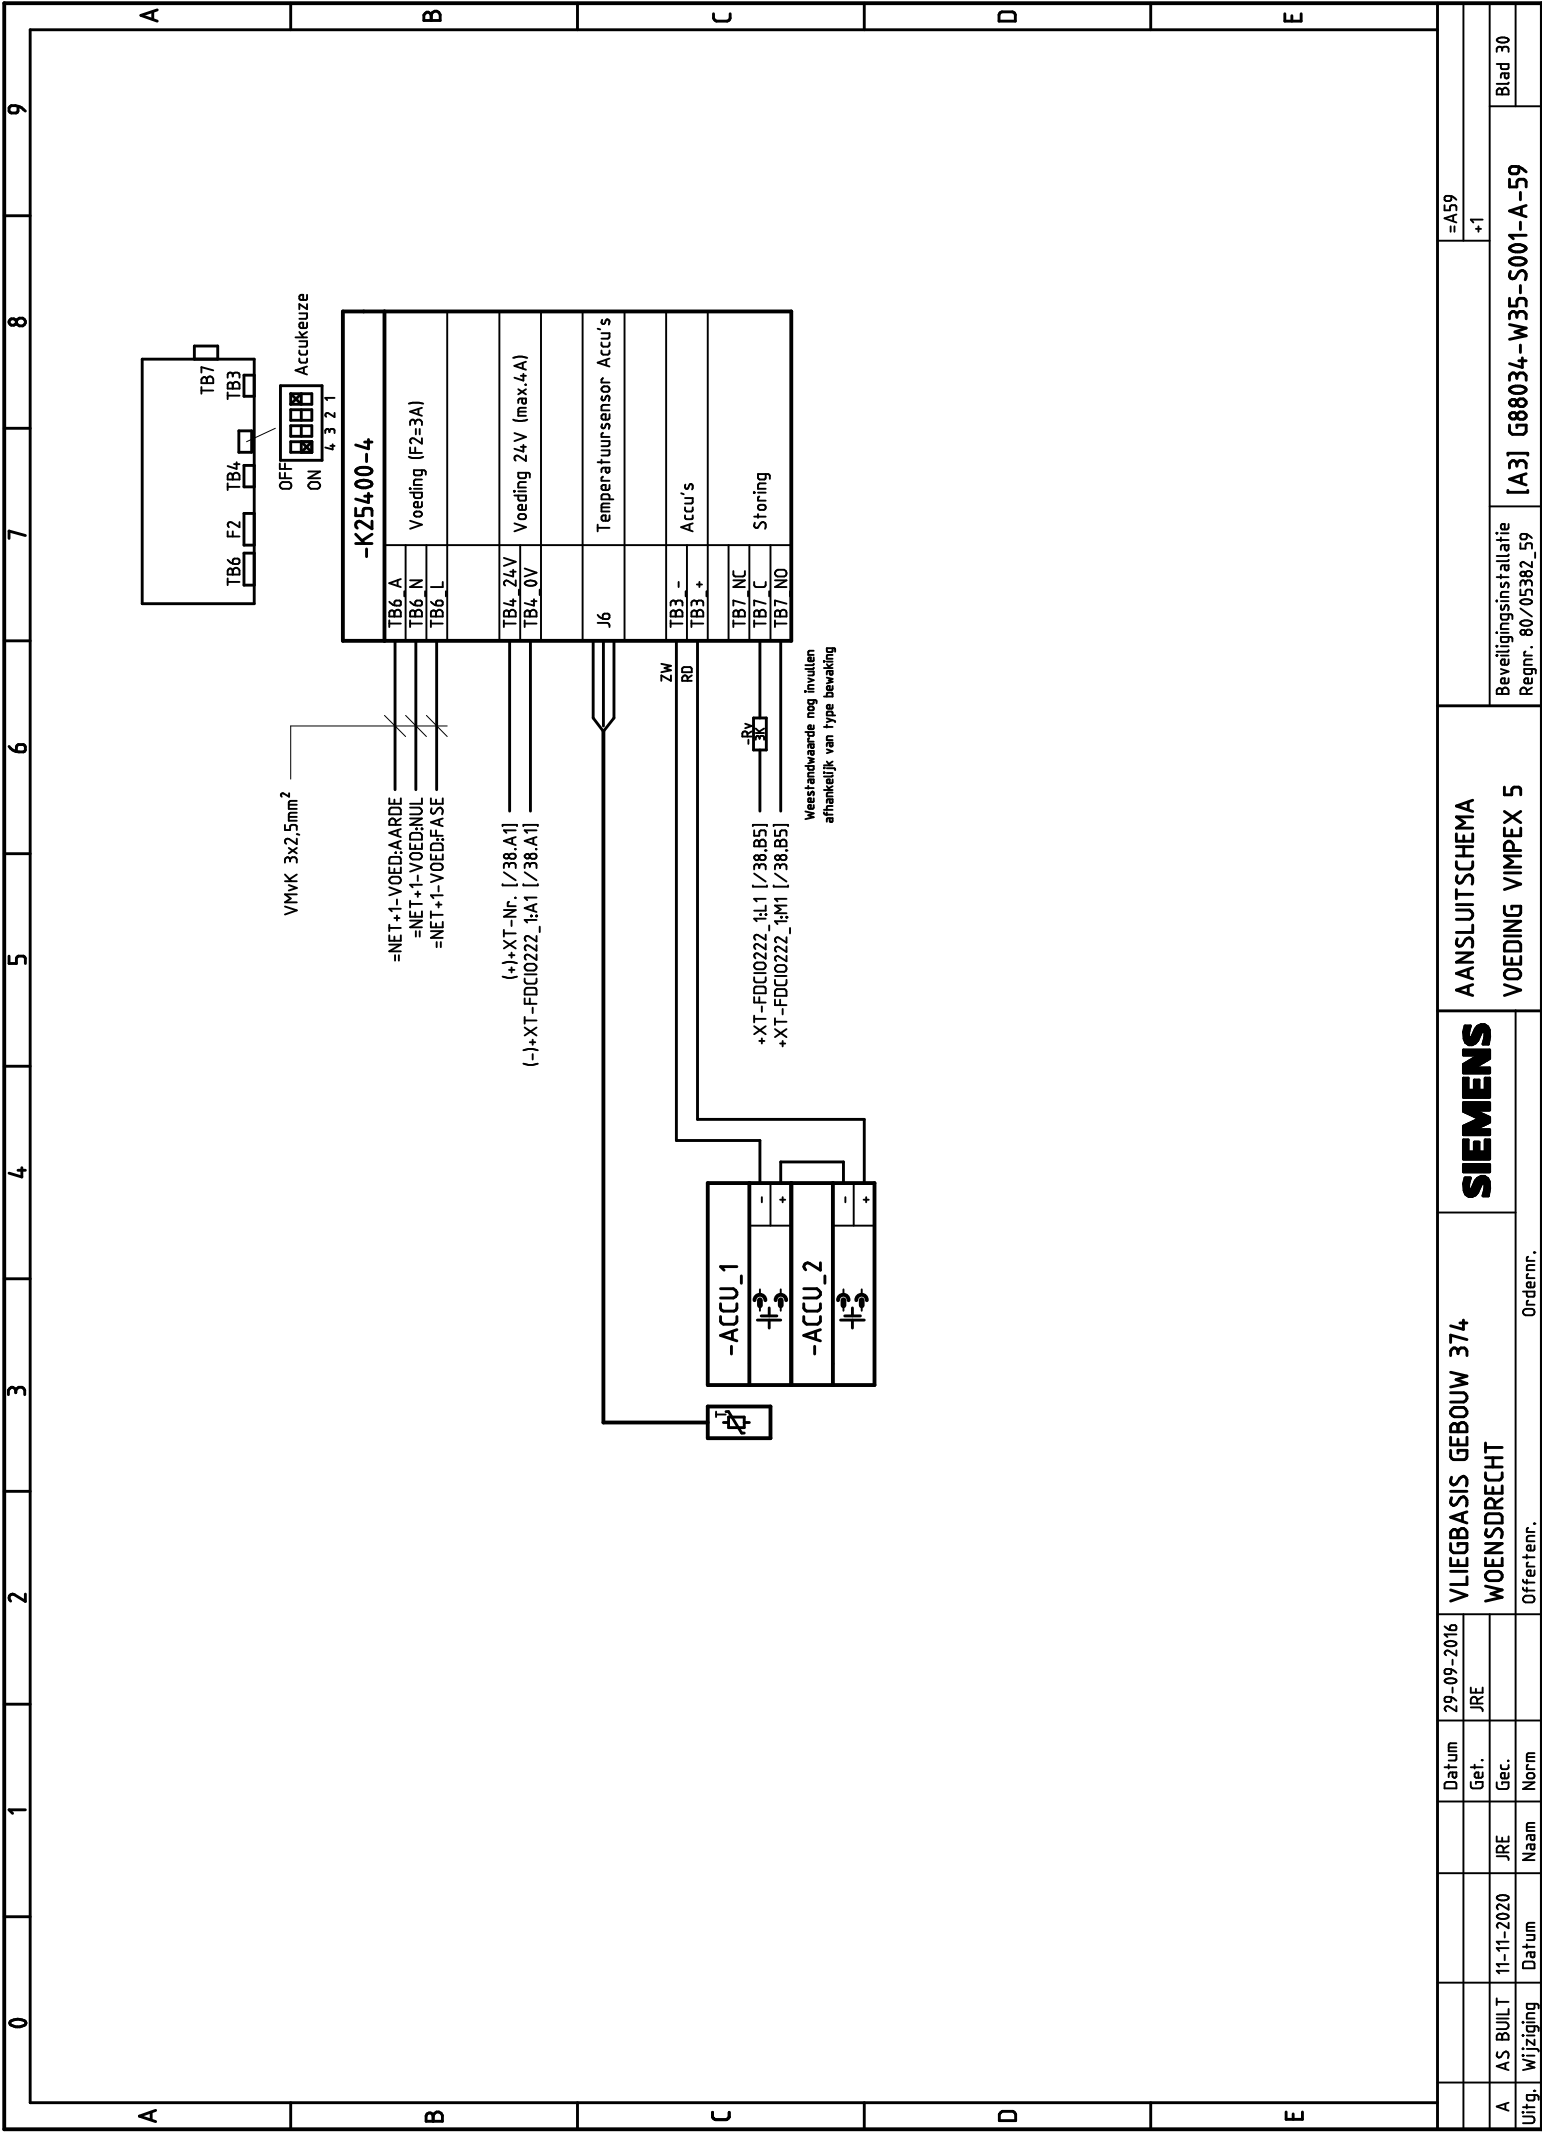

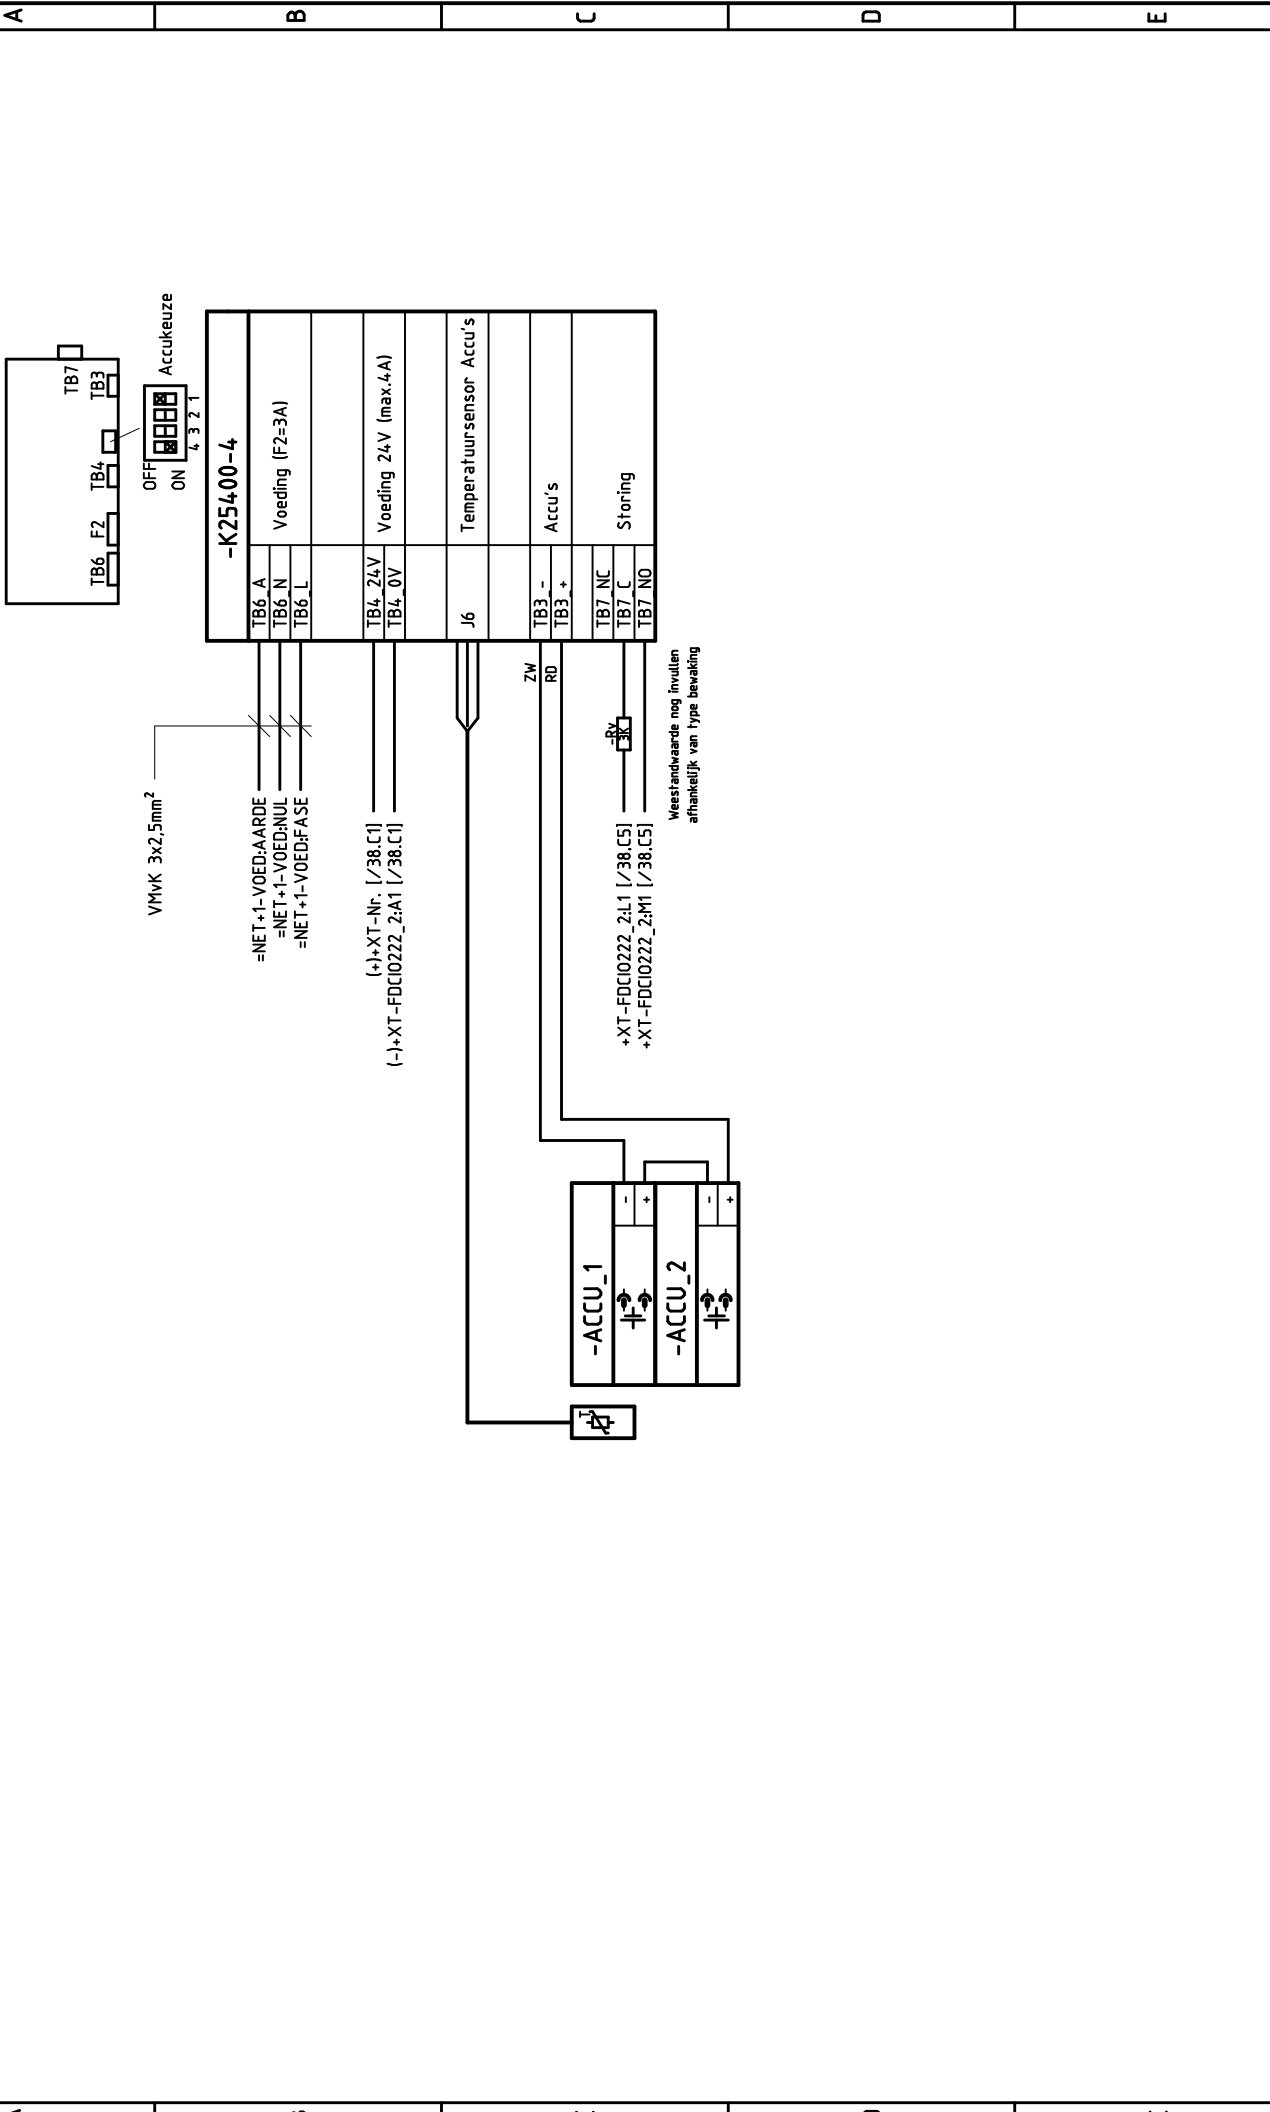
[illegible]

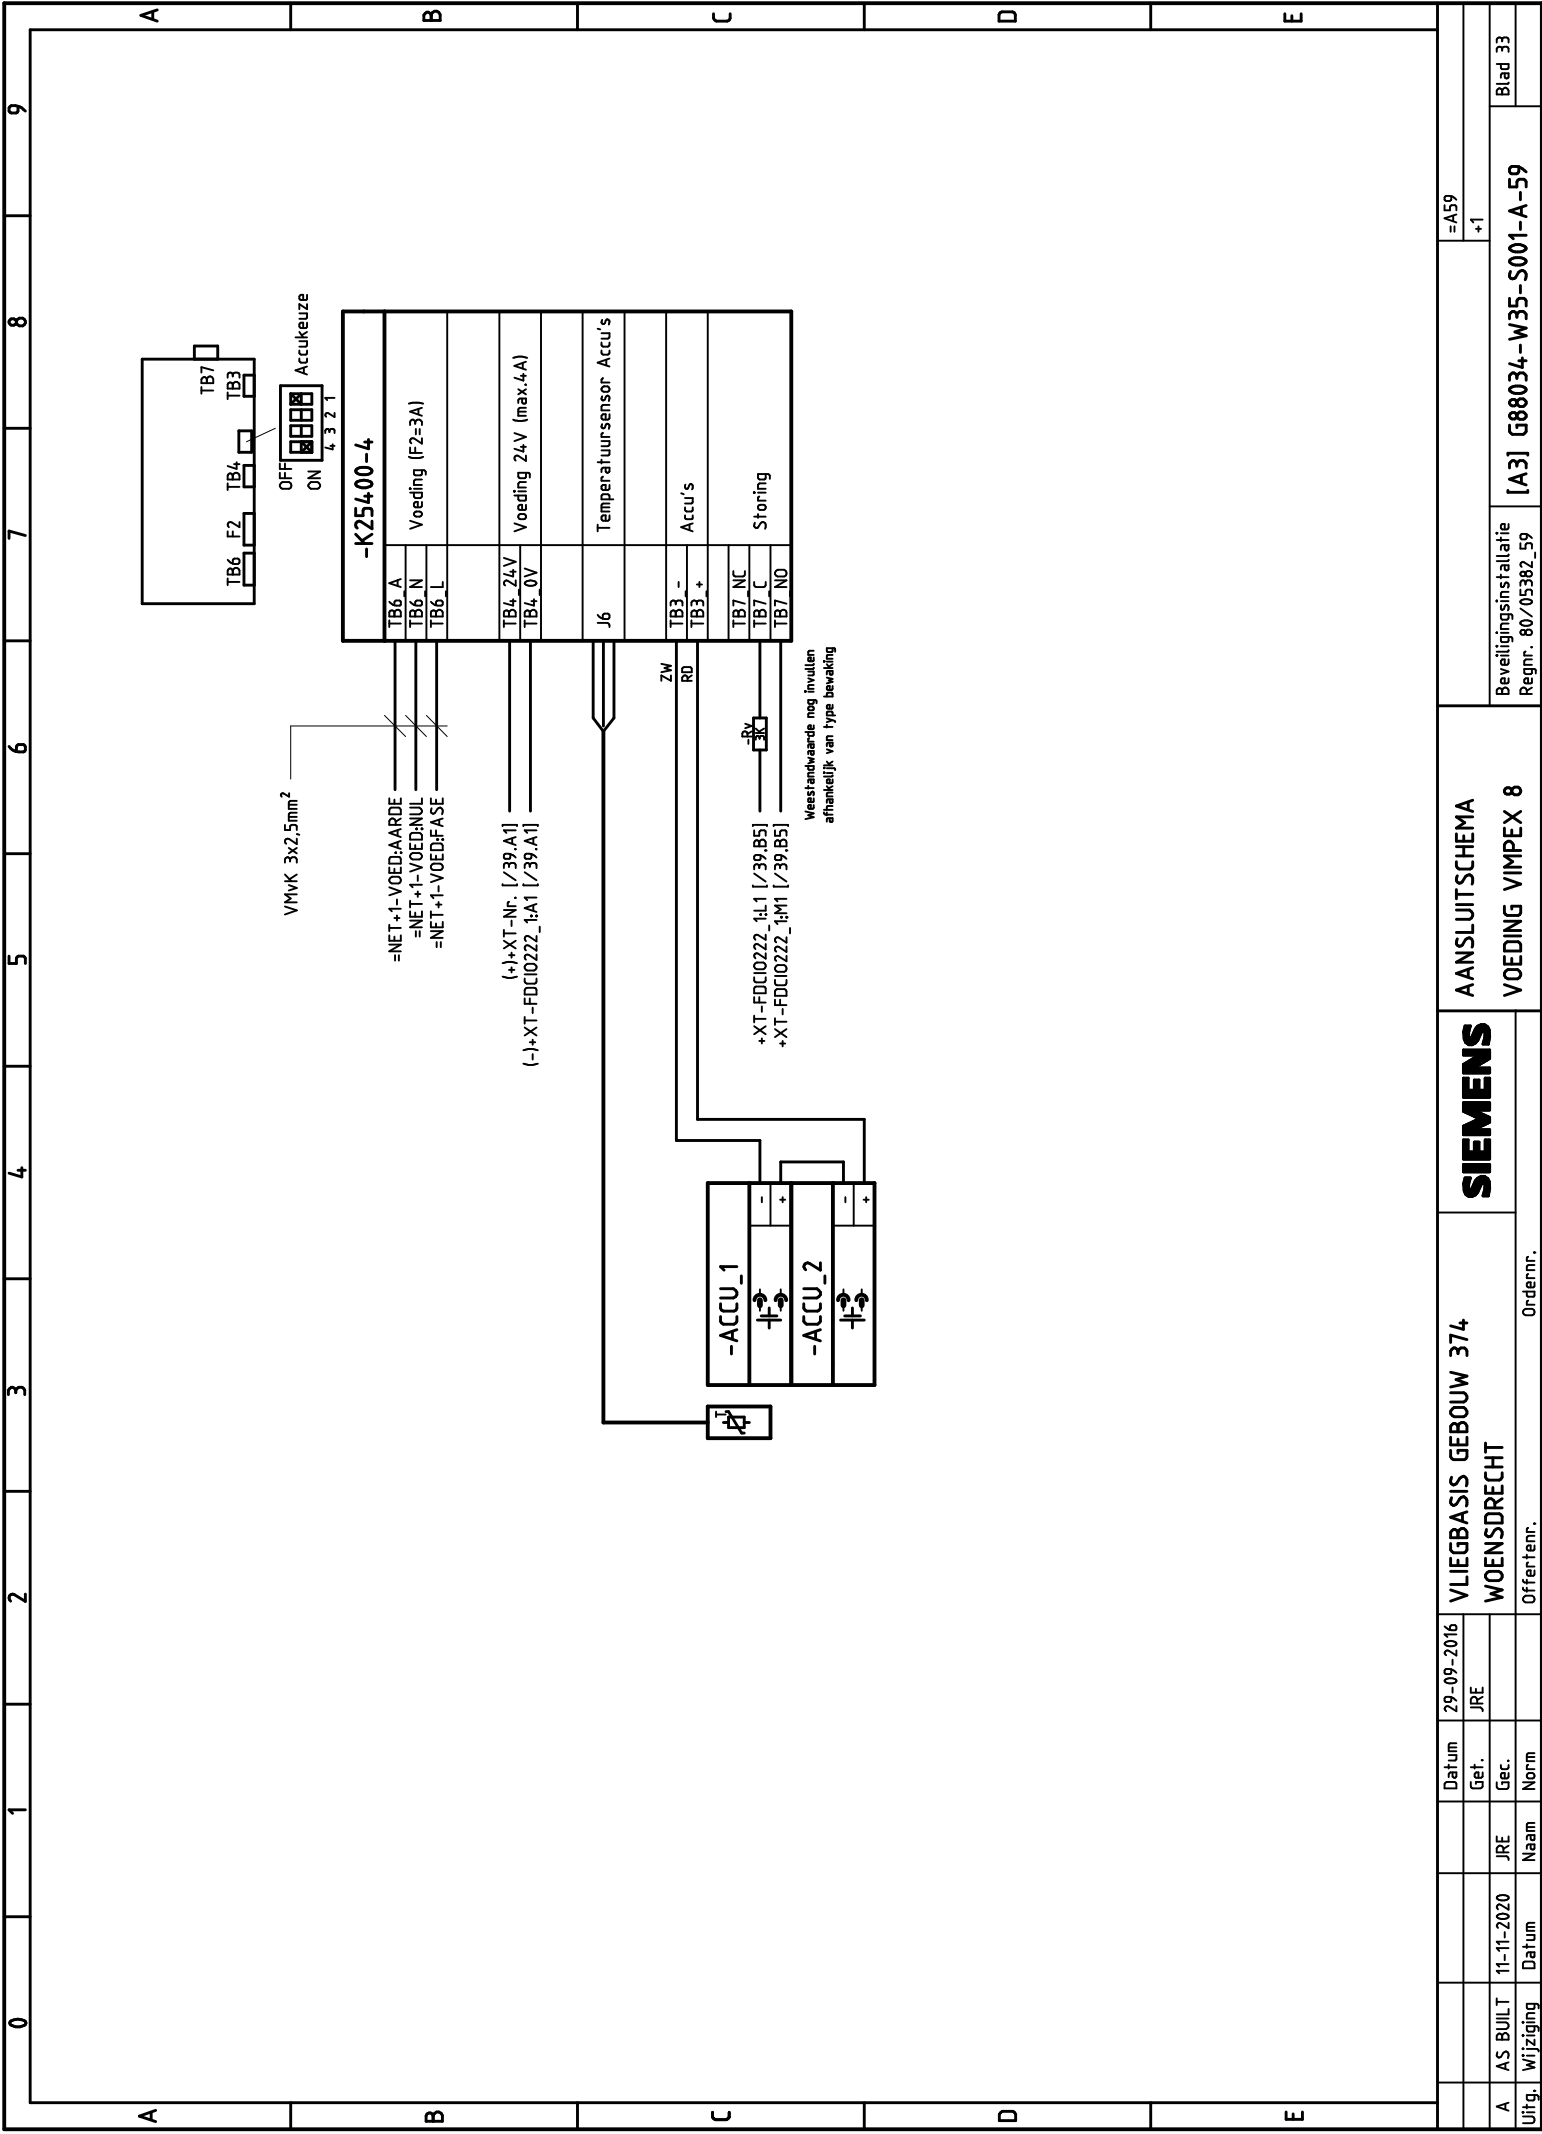

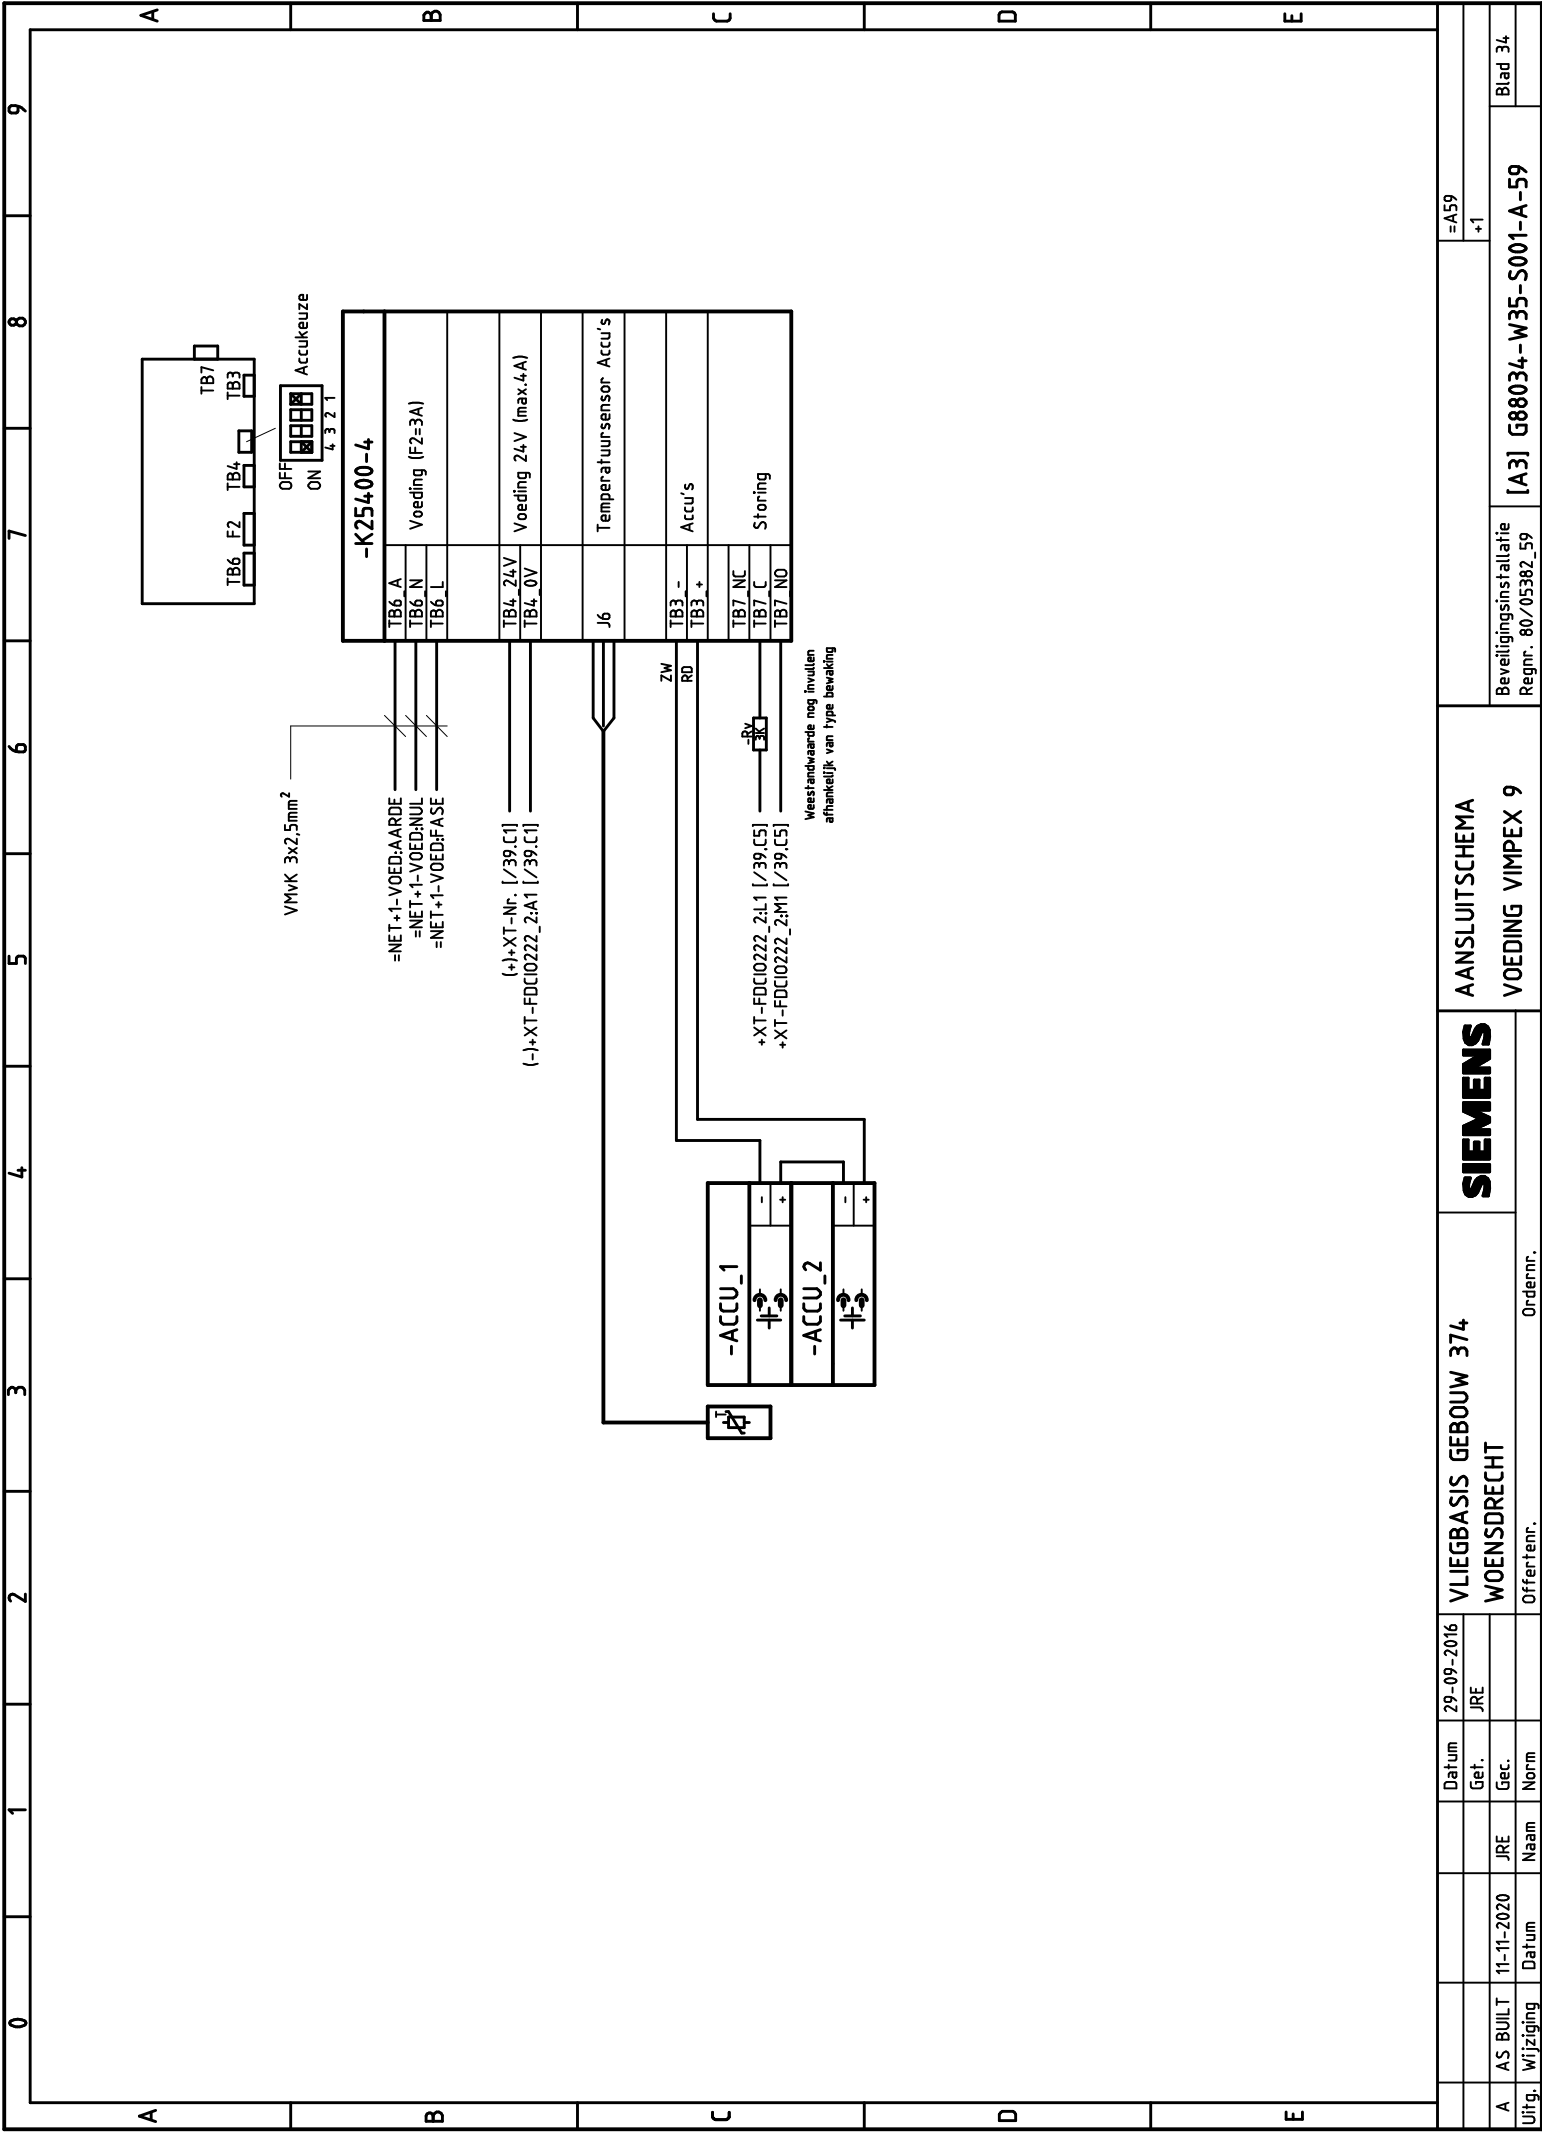

=A59		+1	
Beveiligingsinstallatie		[A3] G88034-W35-S001-A-59	
Regnr. 80/05382_59		Blad 34	

AANSLUITSHEMA		VOEDING VIMPEX 9	
SIEMENS		WOENSDRECHT	
VliegBasis Gebouw 374		Offertent.	
29-09-2016		JRE	
Datum		JRE	
11-11-2020		JRE	
Datum		JRE	
AS BUILT		JRE	
Uitg. Wijziging		JRE	

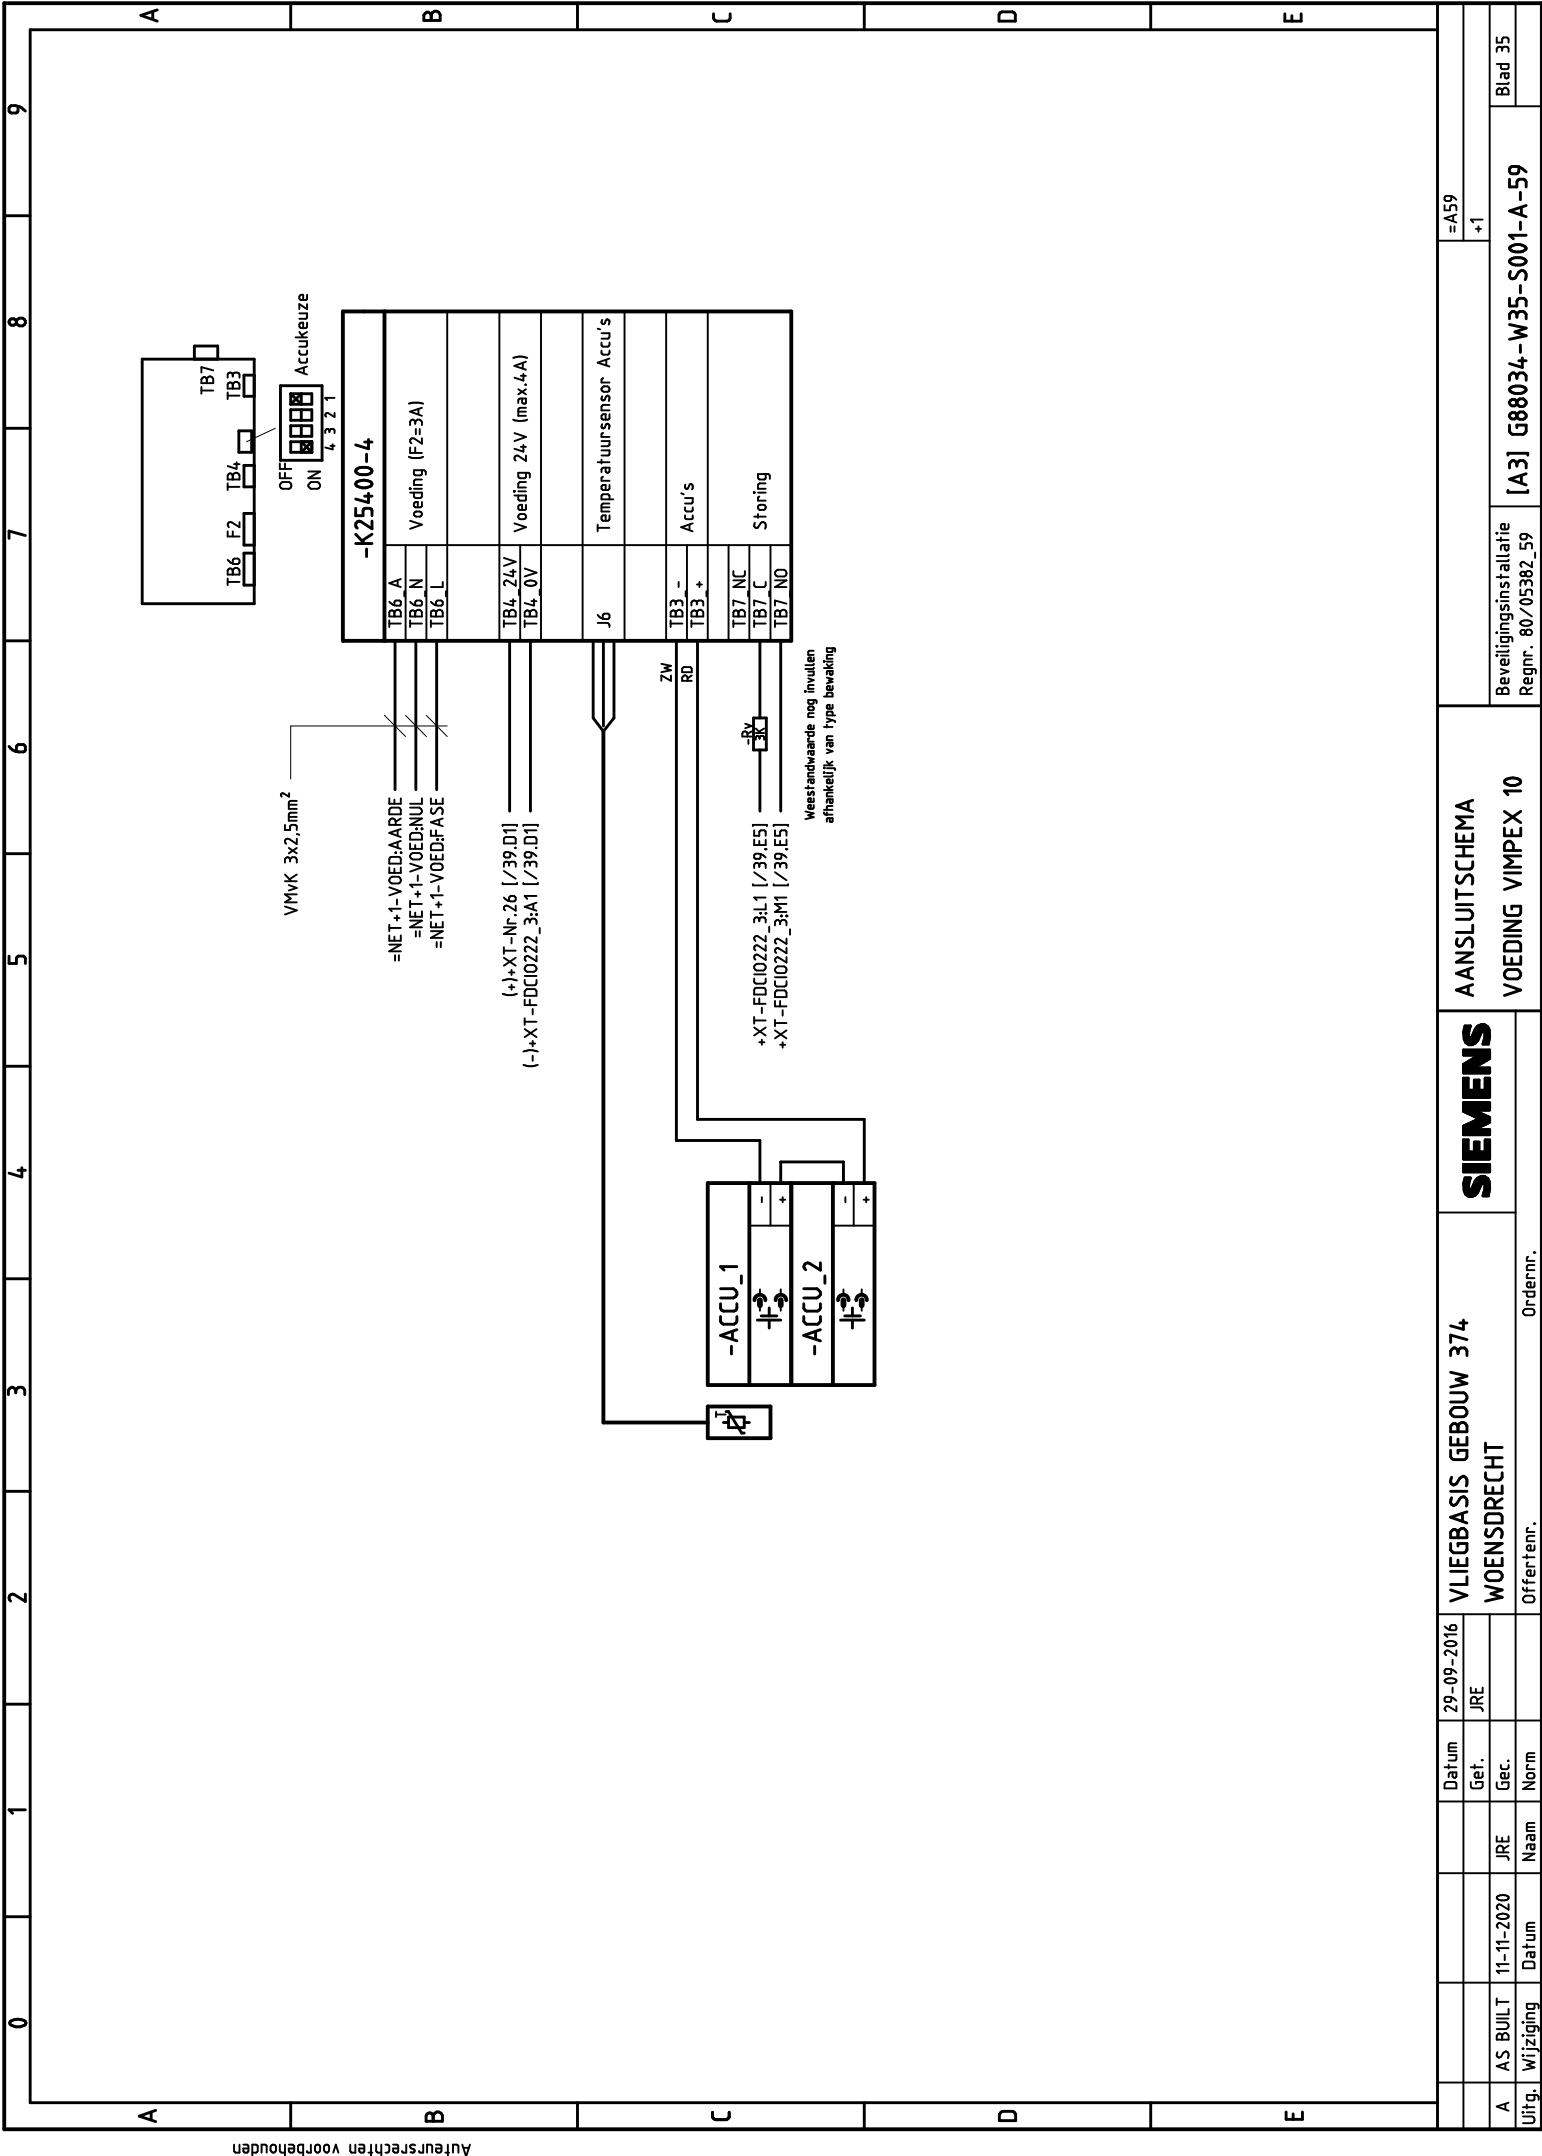

=A59		+1	
Blad 35		[A3] G88034-W35-S001-A-59	
Beveiligingsinstallatie		Regnr. 80/05382_59	
AANSLUITSHEMA		VOEDING VIMPEX 10	
VliegBasis Gebouw 374		SIEMENS	
WOENSDRECHT		Ordernr.	
Datum		29-09-2016	
Get.		JRE	
JRE		Gec.	
11-11-2020		Norm	
Uitg. Wijziging		Datum	
AS BUILT		JRE	
A		WOENSDRECHT	

BMC01 FC2060		FT02 FT2040					
FCnet		in B2 X13 (X3-1) in A2 X13 (X3-2) uit B1 X13 (X3-3) uit A1 X13 (X3-4) -FCA2014_1 -FCA2014_2 -FCA2014_3 -FCA2014_4 kabel 1 kabel 1 kabel 2 kabel 2 -FT FCA2014_3 -FT FCA2014_4 -FT FCA2014_1 -FT FCA2014_2 uit B1 X13 (X3-3) uit A1 X13 (X3-4) in B2 X13 (X3-1) in A2 X13 (X3-2) noodloop in B2 X12 (X3-1) in A2 X12 (X3-2) uit B1 X12 (X3-3) uit A1 X12 (X3-4)		PRINCIPESHEMA FCNET		=A59 +1	
A		AS BUILT		Beveiligingsinstallatie			
Uitg. Wijziging		Datum		Regnr. 80/05382_59			
		11-11-2020		[A3] G88034-W35-S002-A-59			
		JRE		Blad 1			
		Naam					
		Get.					
		Datum					
		01-09-2009					
		RvL					
		VLIEGBASIS GEBOUW 374					
		WOENSDRECHT					
		Offertennr.					
		Ordernr.					
		SIEMENS					

