


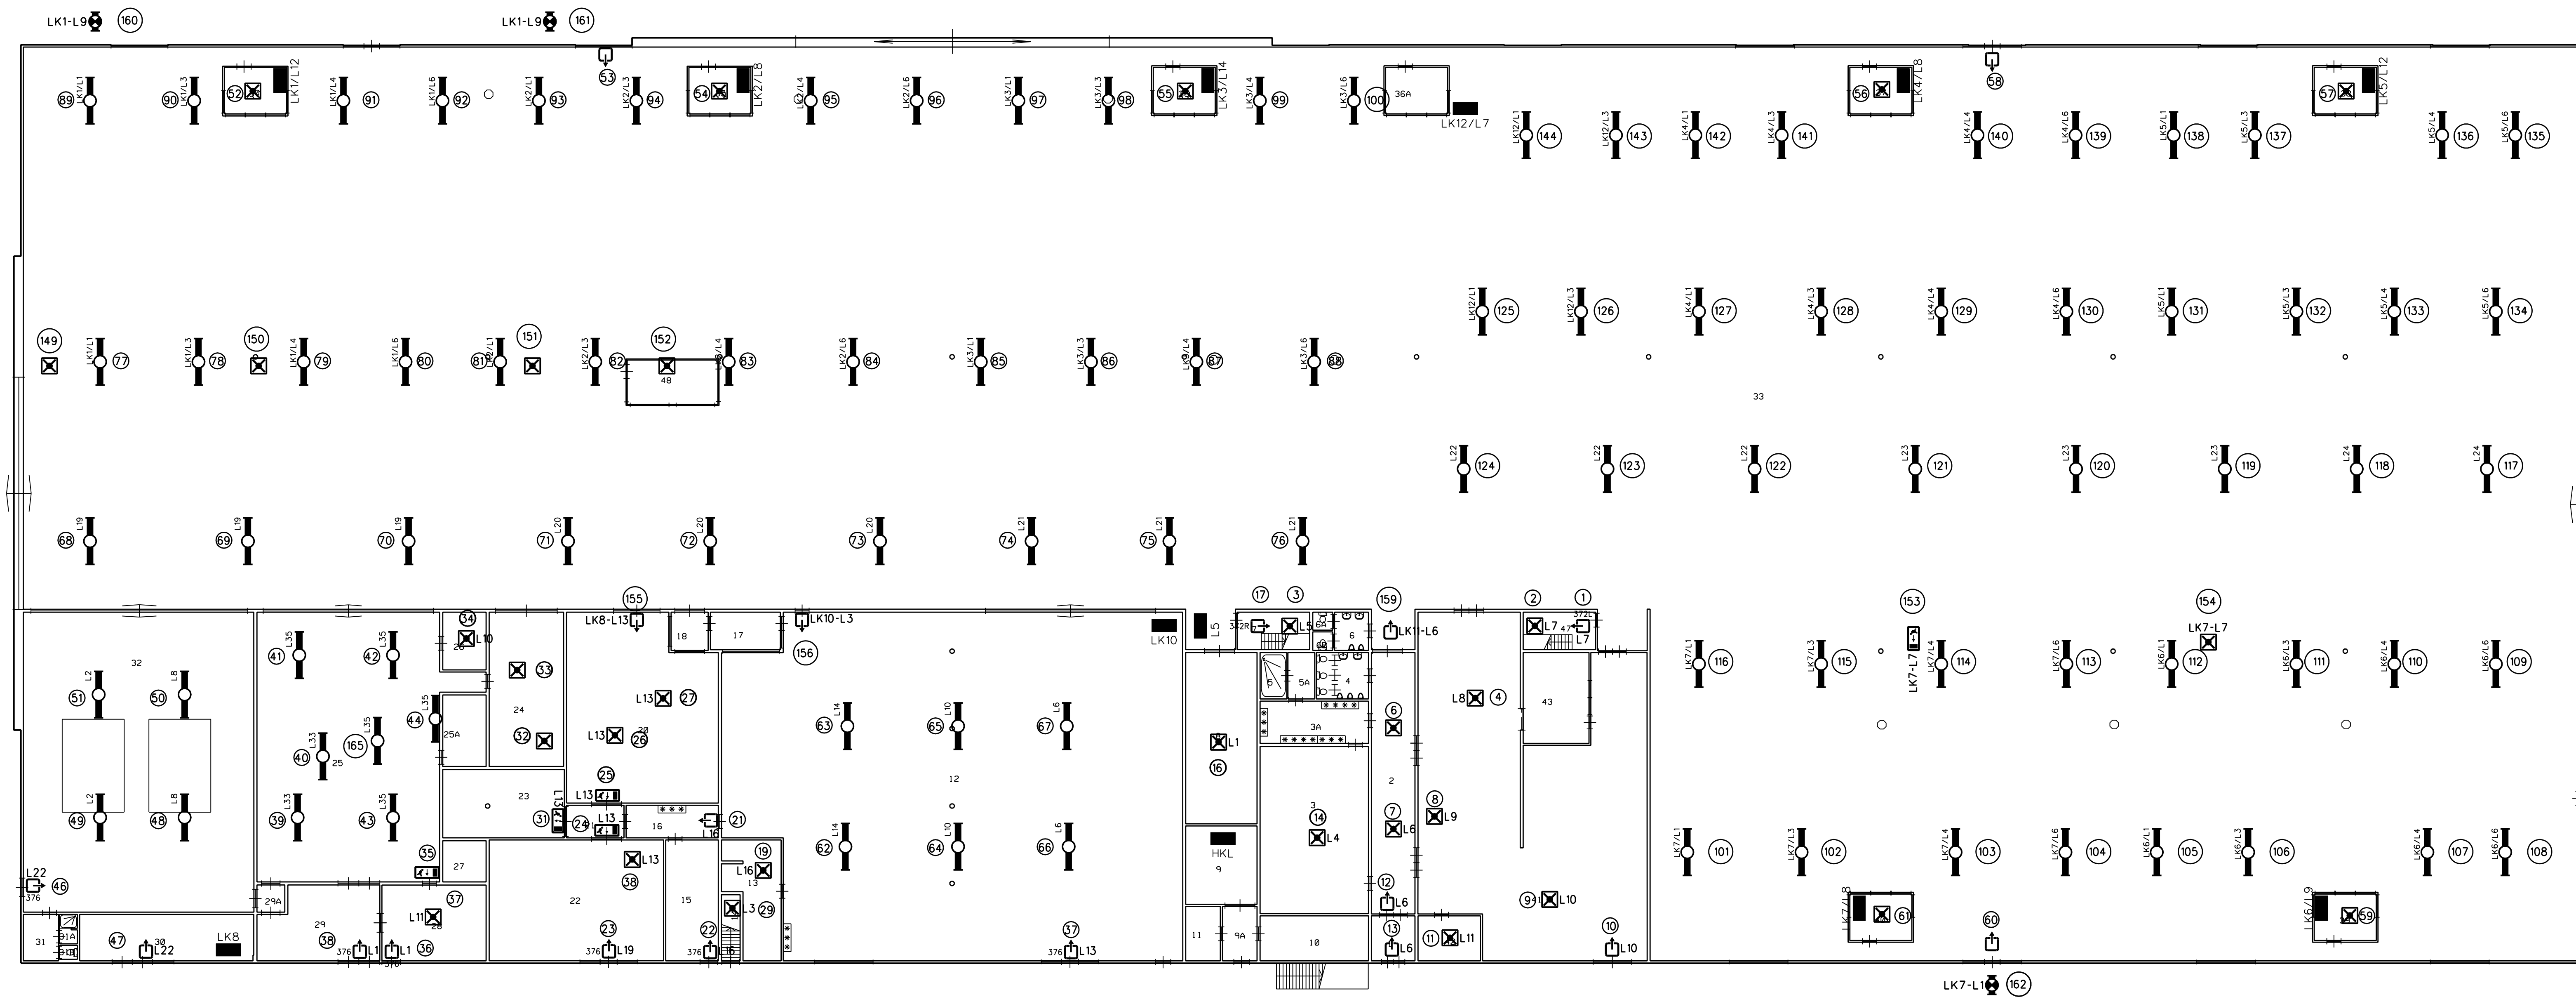

RUIMTE FUNCTIE		OPP.	RUIMTE FUNCTIE		OPP.	RUIMTE FUNCTIE		OPP.
1	HAL	8,2	26	BUREAU RUIMTE	18,4	34	BUREAU RUIMTE	12,8
10	TECHNISCHE RUIMTE	28,4	27	LEIDINGSCHACHT	7,5	35	WASRUIMTE	19,1
11	TELEMATICRUIMTE	7,8	28	BERGING CHEMICALIEN	33,0	4	TOILETRUIMTE HEREN	18,1
12	DIVERSE BEVERKINDEN	628,6	29	BERGING ONDERDELEN	35,1	48	BUREAU RUIMTE	12,0
13	BERGING GEREEDSCHAPPEN	23,6	29A	HAL	3,2	41	BERGING ONDERDELEN	271,8
14	TRAPPENHUIS	5,2	3	BERGING ALGEMEEN	75,7	42	BUREAU RUIMTE	11,7
15	BERGING CHEMICALIEN	26,5	30	TECHNISCHE RUIMTE	33,9	43	BERGING ONDERDELEN	24,9
16	VERKRUIMTE MECHANISCH	12,5	31	HAL	6,8	47	TRAPPENHUIS	11,3
17	BUREAU RUIMTE	18,9	31A	DOUCHERUIMTE	2,1	48	BUREAU RUIMTE	16,8
18	HAL	5,9	31B	TOILETRUIMTE	1,8	5	DOUCHERUIMTE HEREN	5,2
2	GANG	47,4	32	VERKRUIMTE SCHILDER	288,5	5A	WASRUIMTE	6,2
20	VERKRUIMTE SCHILDER	112,6	33	DIVERSE BEVERKINDEN	7246,1	6	TOILETRUIMTE HEREN	5,4
21	HAL	7,8	34	BUREAU RUIMTE	12,0	6A	TOILETRUIMTE HEREN	1,5
22	VERKRUIMTE SCHILDER	87,8	35	BUREAU RUIMTE	12,0	6B	TOILETRUIMTE	1,6
23	VERKRUIMTE SCHILDER	34,7	36	BUREAU RUIMTE	12,0	7	TRAPPENHUIS	11,3
24	VERKRUIMTE SCHILDER	47,9	36A	BUREAU RUIMTE	12,0	8	BUREAU RUIMTE	51,8
25	VERKRUIMTE SCHILDER	289,6	37	BUREAU RUIMTE	12,0	9	TECHNISCHE RUIMTE	23,3
25A	BERGING ALGEMEEN	13,8	38	BUREAU RUIMTE	12,0	9A	HAL	7,8

B	16-04-10	REVISIE NEN 3140 INSPECTIE 2009	A,R		
A	28-11-02	WIJZIGINGEN	PdD		
WUZ.	DATUM	VAK.	OMSCHRIJVING	GETEKEND	GEZ.
WERK: Vliegbasis Woensdrecht - Gebouw 374 NEN 3140 LAAGSPANNING 2009					
BESTEKNR: 198.03.4032.50			TEKENING IN 78 BLADEN, BLAD E 19/77		
ONDERWERP: NOODVERLICHTINGS- INSTALLATIE BEGANE GROND					
Commando Diensten Centra		Ministerie van Defensie Dienst Vastgoed Defensie		Schaal: 1:1200	DATUM: 24-02-2003
Postbus 412 5000 AK Tilburg Telefoon: 013-537800		Gez. v. d. D.O.L.		Gecontroleerd: A. PRINSEN	14-11-2001
TEKENING ARCHIEF		DIS.		OBJECTNR.	SYSNR.
FORMAAT		CAT.		JAAR	VOLGNR.
REPRODUCEREN ZONDER TOESTEMMING VOORAF IS NIET TOEGESTAAN					
FILE:49001374E19		REF:FILE:49001374X08P		RANGNUMMER:	
REF-FILE:		.DGN		.DGN	