


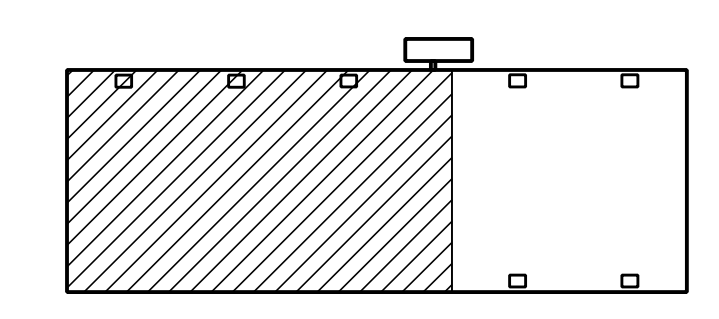

	A	B	C	D	E	F	G	H	I	J	K	L	M	N	O	P	Q	R	S	T	U	V	W	X	Y	Z	
	16-04-10	REVISIE NEN 3140 INSPECTIE 2009																		A.R.	
WLZ:	DATUM	VAK:	OMSCHRIJVING																		GETEKEND							GEC. GEZ.	
WERK: Vliegbasis Woensdrecht – Gebouw 374 Nen 3140 Laagspanning 2009	
BESTEKNR.: 198.03.4032.50														TEKENING IN 7B BLADEN, BLAD E01/77	
ONDERWERP: ELEKTRISE INSTALLATIE KELDER LINKS	
Commando Diensten Centraal														Schaal: 1:100														DATUM: 17-07-2003	
Postbus 412 5000 AB Tilburg Telefoon 016-5178760														Ministerie van Defensie OGD Dienst Vastgoed Defensie														Getekend: PRIMATECH Decontroleerd: STORK Gezien: DGWT	
Tekenings- formaat: Nrft:														Directie Zuid	
AO														0	4	x	9	0	0	1	3	7	4											2	0	0	3	
DIS														OBJECTNR.														SYSNR.														CAT.														JAAR														VOLGNR.													
REFILENOMER: ZONDER TOESTEMMING VOORAF IS NIET TOEGestaan	
REF:RG001374REDI														JDN REF:RG01374XABIR														JDN RANGNUMMER:	
REF.FILE1														JDN REF.FILE1														JDN PLOTSCHAAL: 100%														PLOTDIAGRAM: %PLOTDIAGRAM	