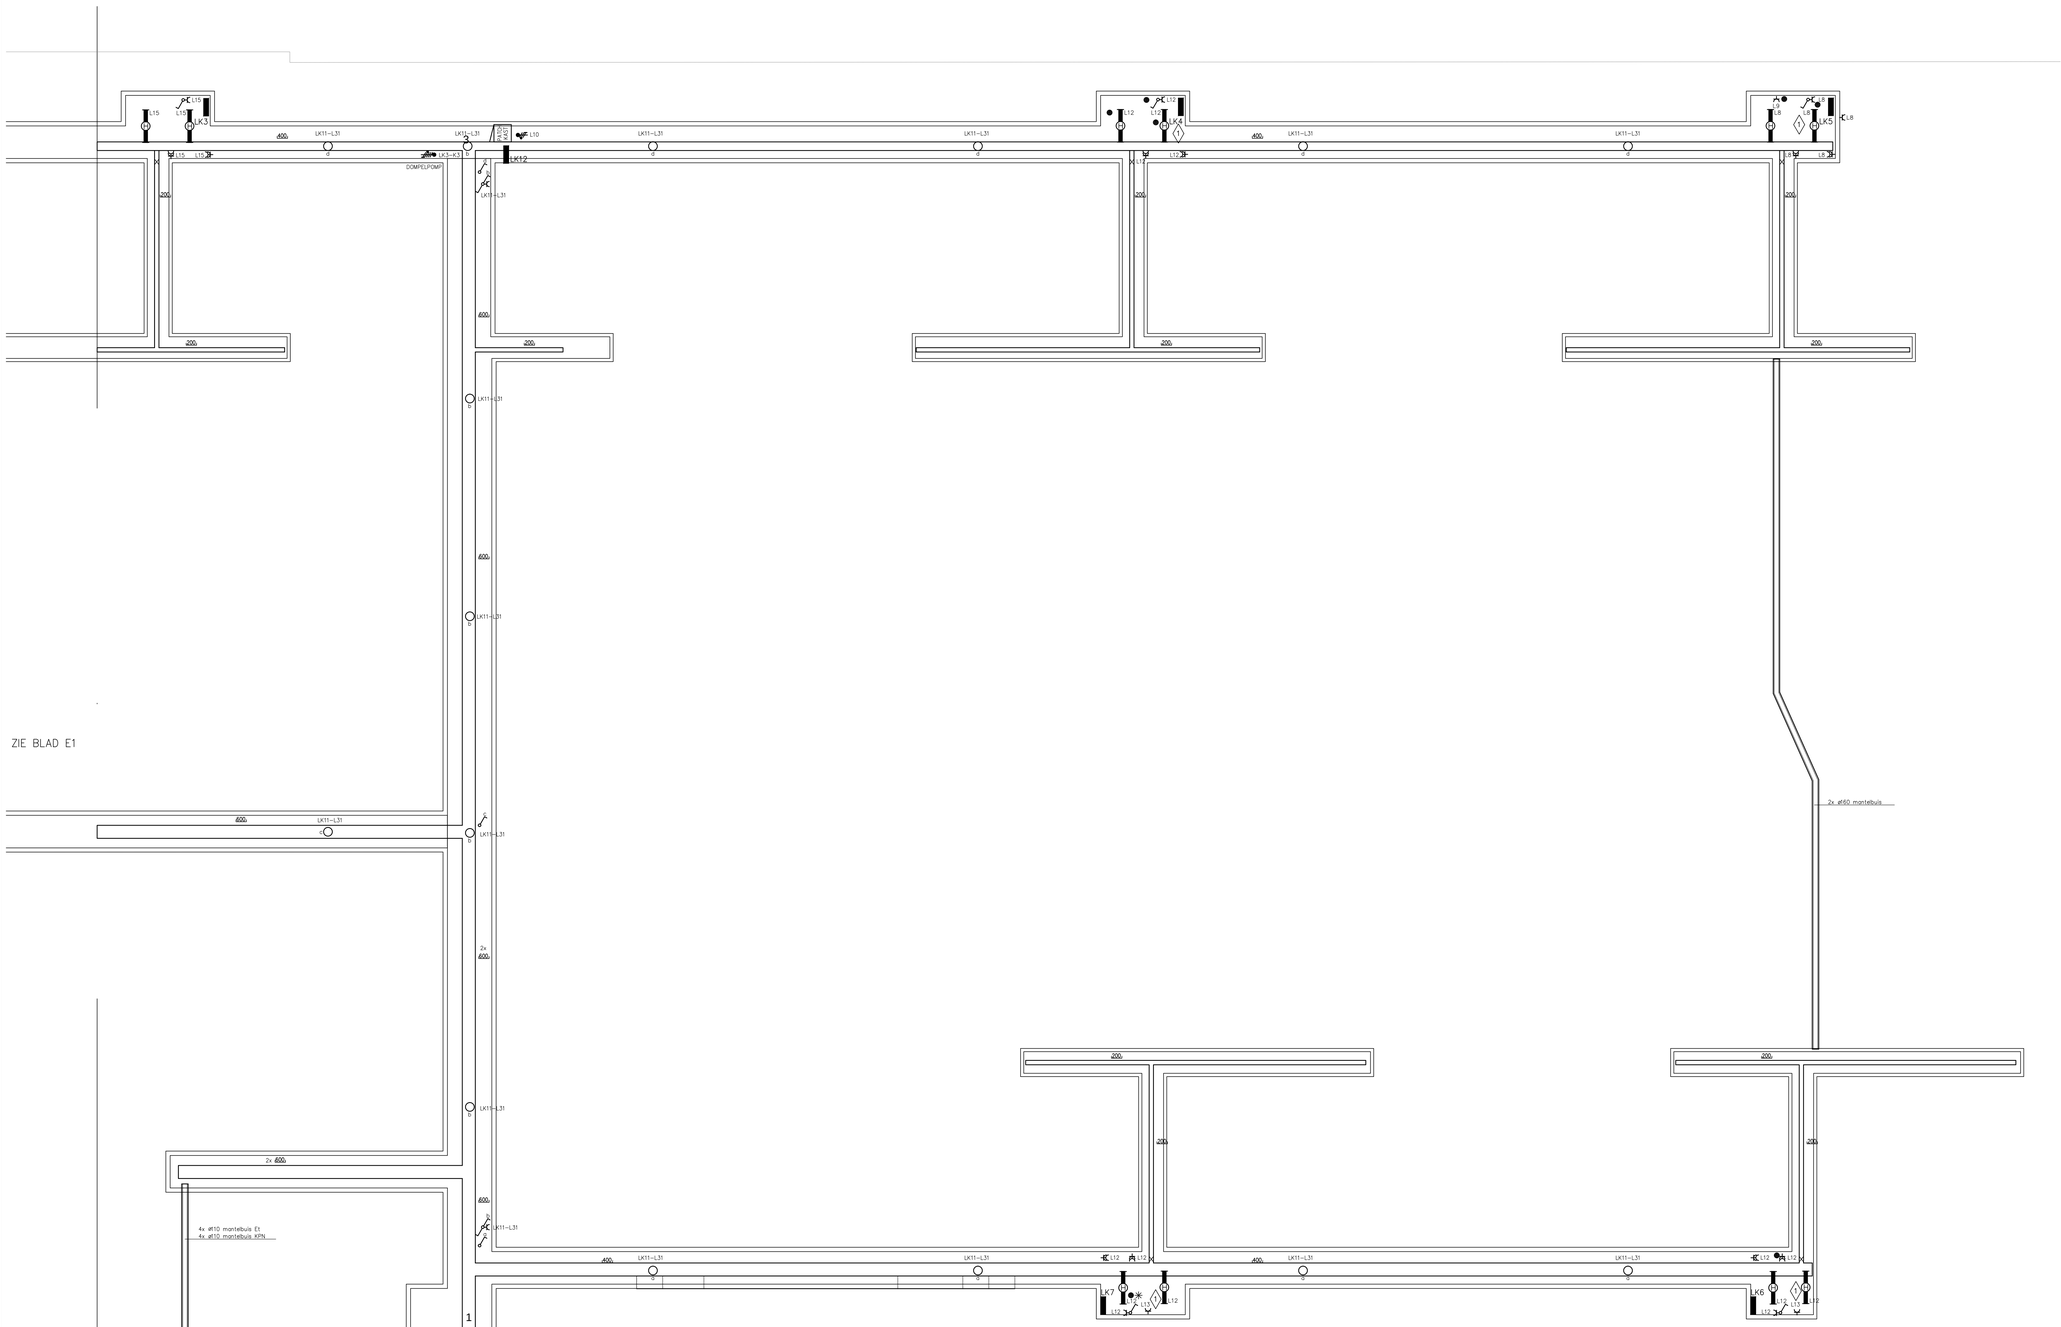

ZIE BLAD E1

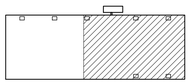

A	16-04-10		REVSIE NEN 3140 INSPECTIE 2009	AR		
WIJZ.	DATUM	VAK.	OMSCHRIJVING	GETEKEND	GEC.	GEZ.

WERK: VLIEGBASIS WOENSDRECHT – GEBOUW 374
NEN 3140 LAAGSPANNING 2009

BESTEKNR: 198.03.4032.50 | TEKENING IN 78 BLADEN, BLAD E02/77

ONDERWERP: ELEKTRISCHE INSTALLATIE
KELDER RECHTS

Commando Diensten Centra
Ministerie van Defensie
DVD
Dienst Vastgoed Defensie
Directie Zuid
Postbus 412
5000 AK Tilburg
Telefoon 013-5117800

Schaal:	1:100
Getekend:	PROMATECH
Gecontroleerd:	STORK
Gezien:	DGW&T
DATUM	17-07-2003

TEKENING FORMAAT	ARCHIEF NR:	DIS.	OBJECTNR.	SYSNR.	CAT.	JAAR	VOLGNR.
A0	04	49G01	374			2003	

REPRODUCEREN ZONDER TOESTEMMING VOORAF IS NIET TOEGESTAAN

FILE: 49G01374E02 .DGN REF.FILE: 49G01374K1BP .DGN

RANGNUMMER: