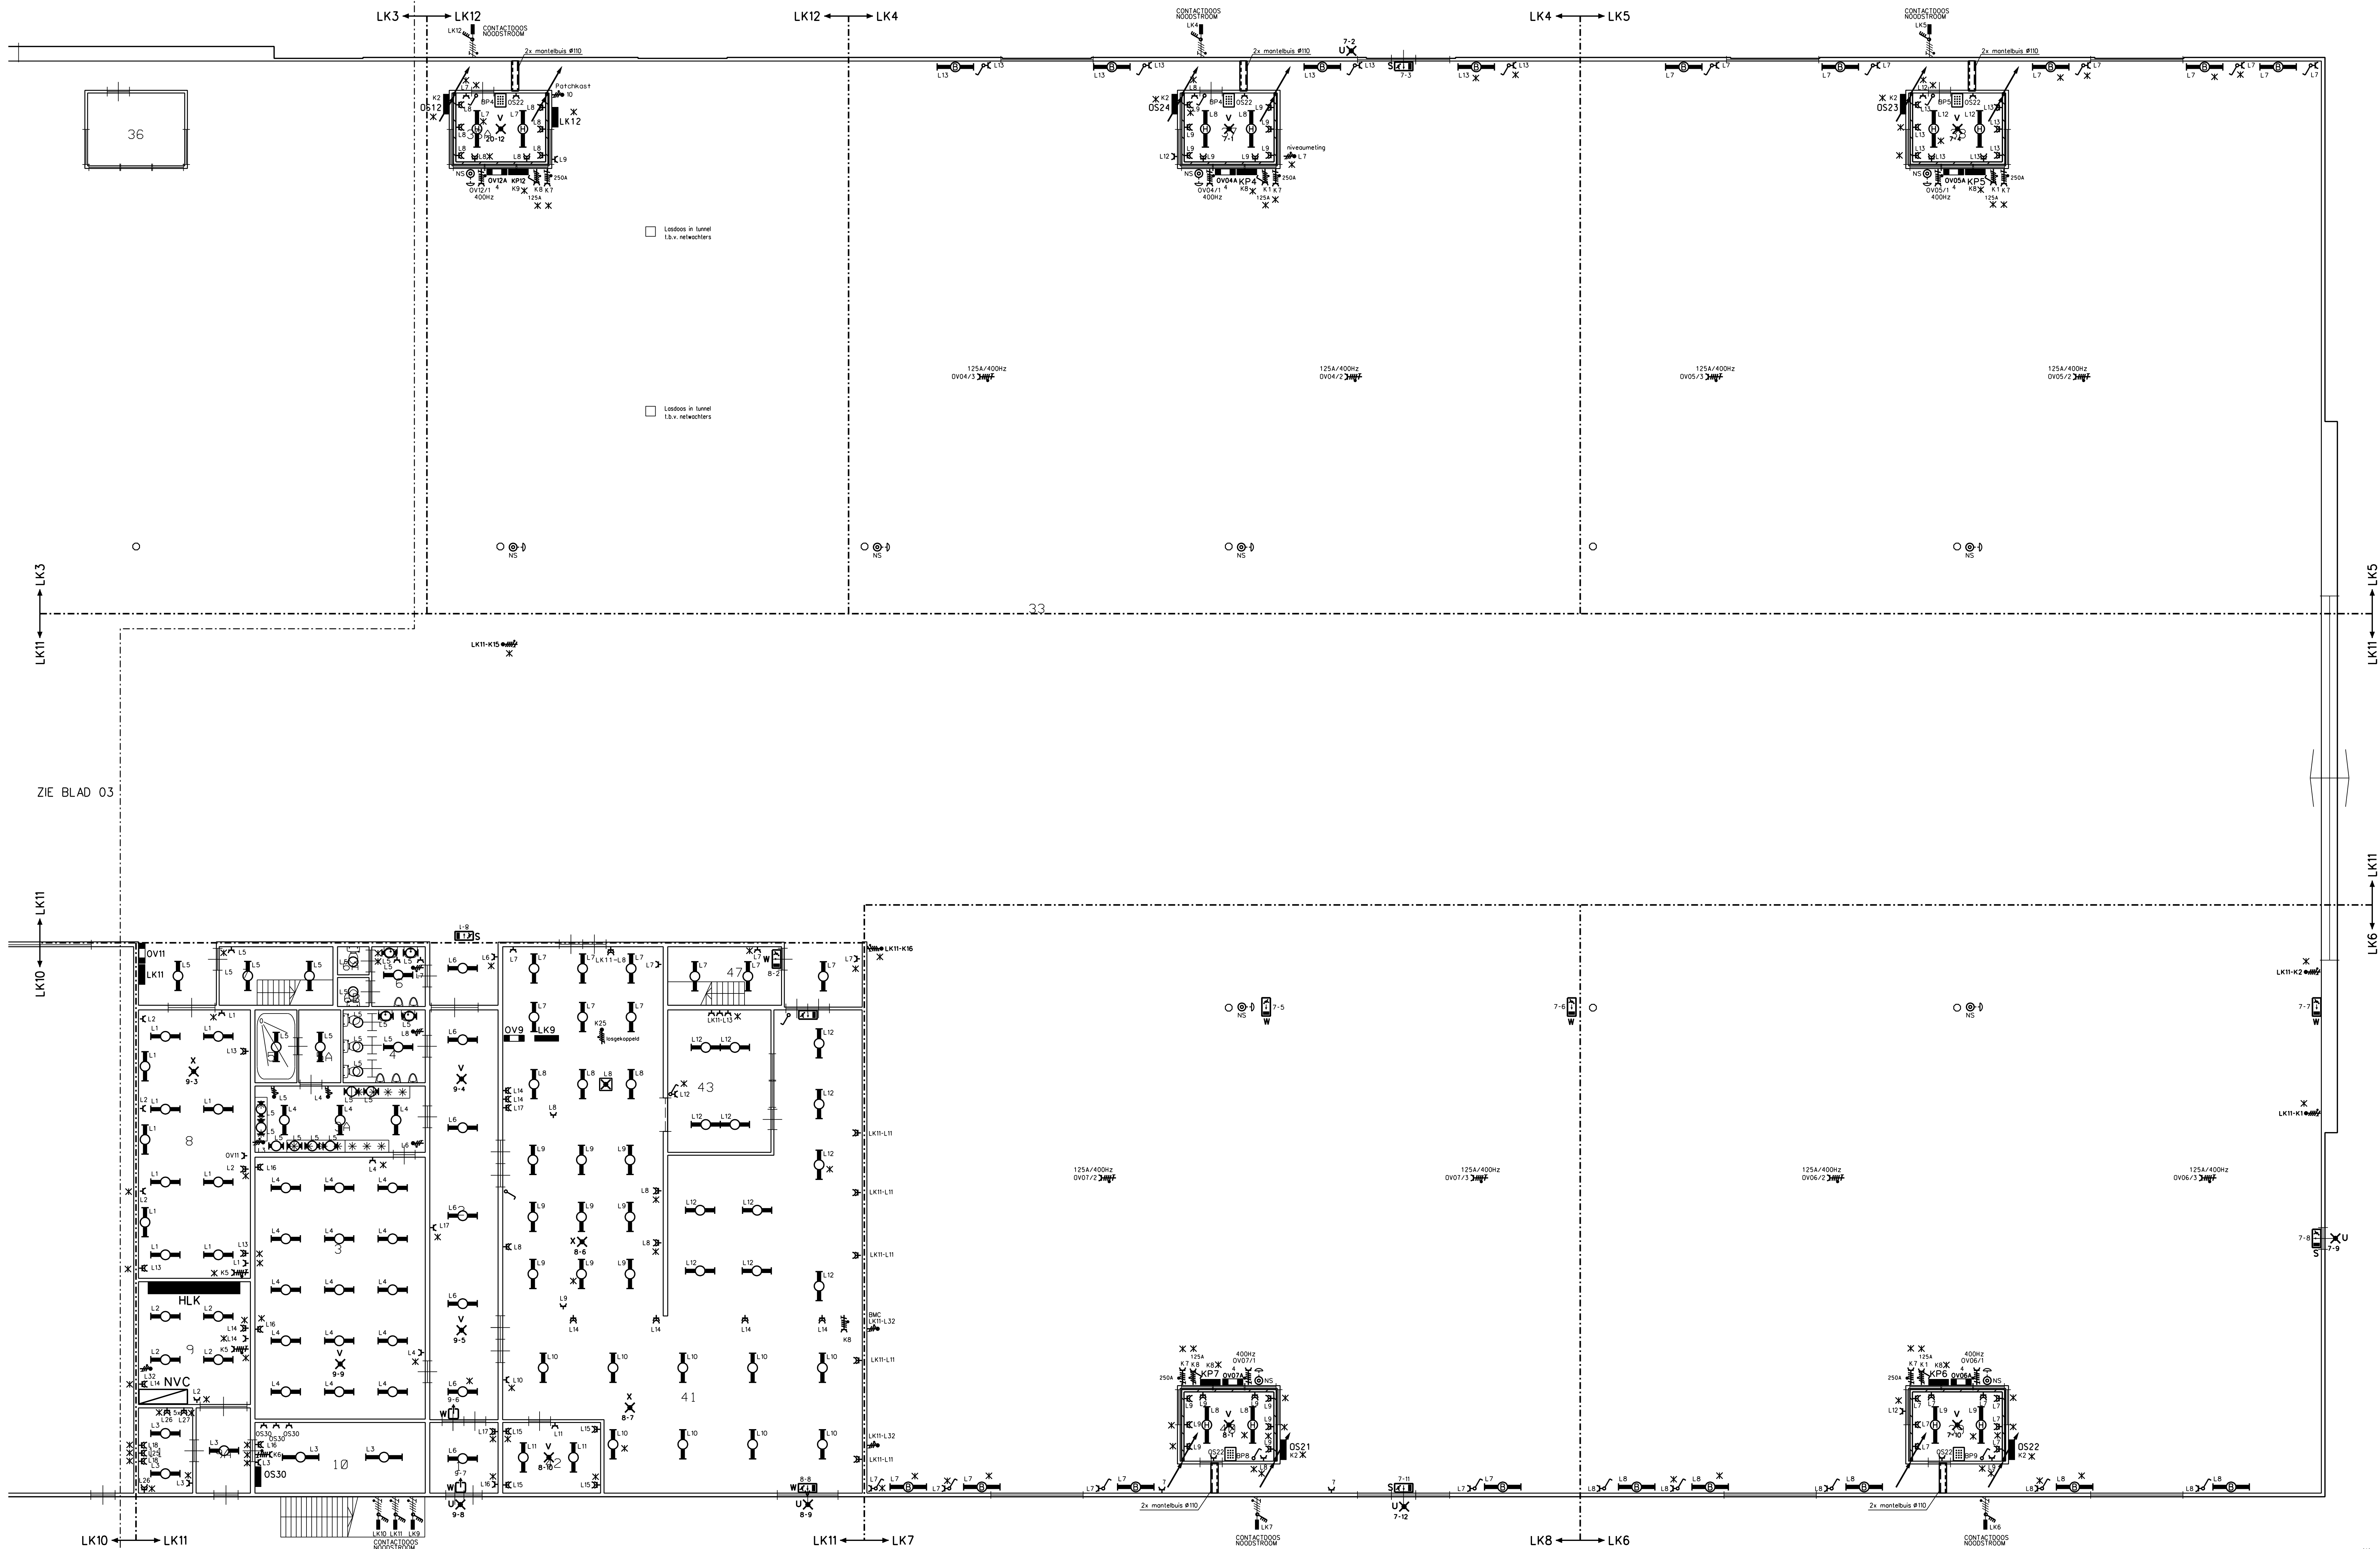


X MEETPUNT INSPECTIE 2009

C	16-04-10	REVISIE NEN 3140 INSPECTIE 2009	A.R.	
B	14-04-09	REVISIE	F.N.	D.V.E.
A	22-05-05	CENTRALE NOODVERLICHTINGSINSTALLATIE	EDWIN EHERS	
WIJZ.	DATUM	VAK.	OMSCHRIJVING	GETEKEND GEC. GEZ.

WERK: Vliegbasis Woensdrecht - Gebouw 374
NEN 3140 LAAGSPANNING 2009

BESTEKNR: 198.03.4032.50 TEKENING IN 78 BLADEN. BLAD E04/77

ONDERWERP: ELEKTRISCHE INSTALLATIE
BEGANE GROND RECHTS

Commando Diensten Centra	Ministerie van Defensie DVO Dienst Vastgoed Defensie	Schaal: 1:1100	DATUM
Postbus 412 5000 AA Tielburg Telefoon 013-5177800	Directie Zuid	Getekend: PRIMATECH	17-07-2003
TEKENING FORMAAT	ARCHIEF	Gezien: DGMET	

TEKENING FORMAAT	ARCHIEF	DIS.	OBJECTNR.	SYSNR.	CAT.	JAAR	VOLGNR.
A0	NR1					2003	

REPRODUCEREN ZONDER TOESTEMMING VOORAF IS NIET TOEGestaan
FILE:49G01374E04.DGN REF:FILE:49G01374E08.DGN
REF:FILE: .DGN REF:FILE: .DGN PLOTSCHAAL: 1:1001:1 PLOTDATUM: ##PLOTDATUM