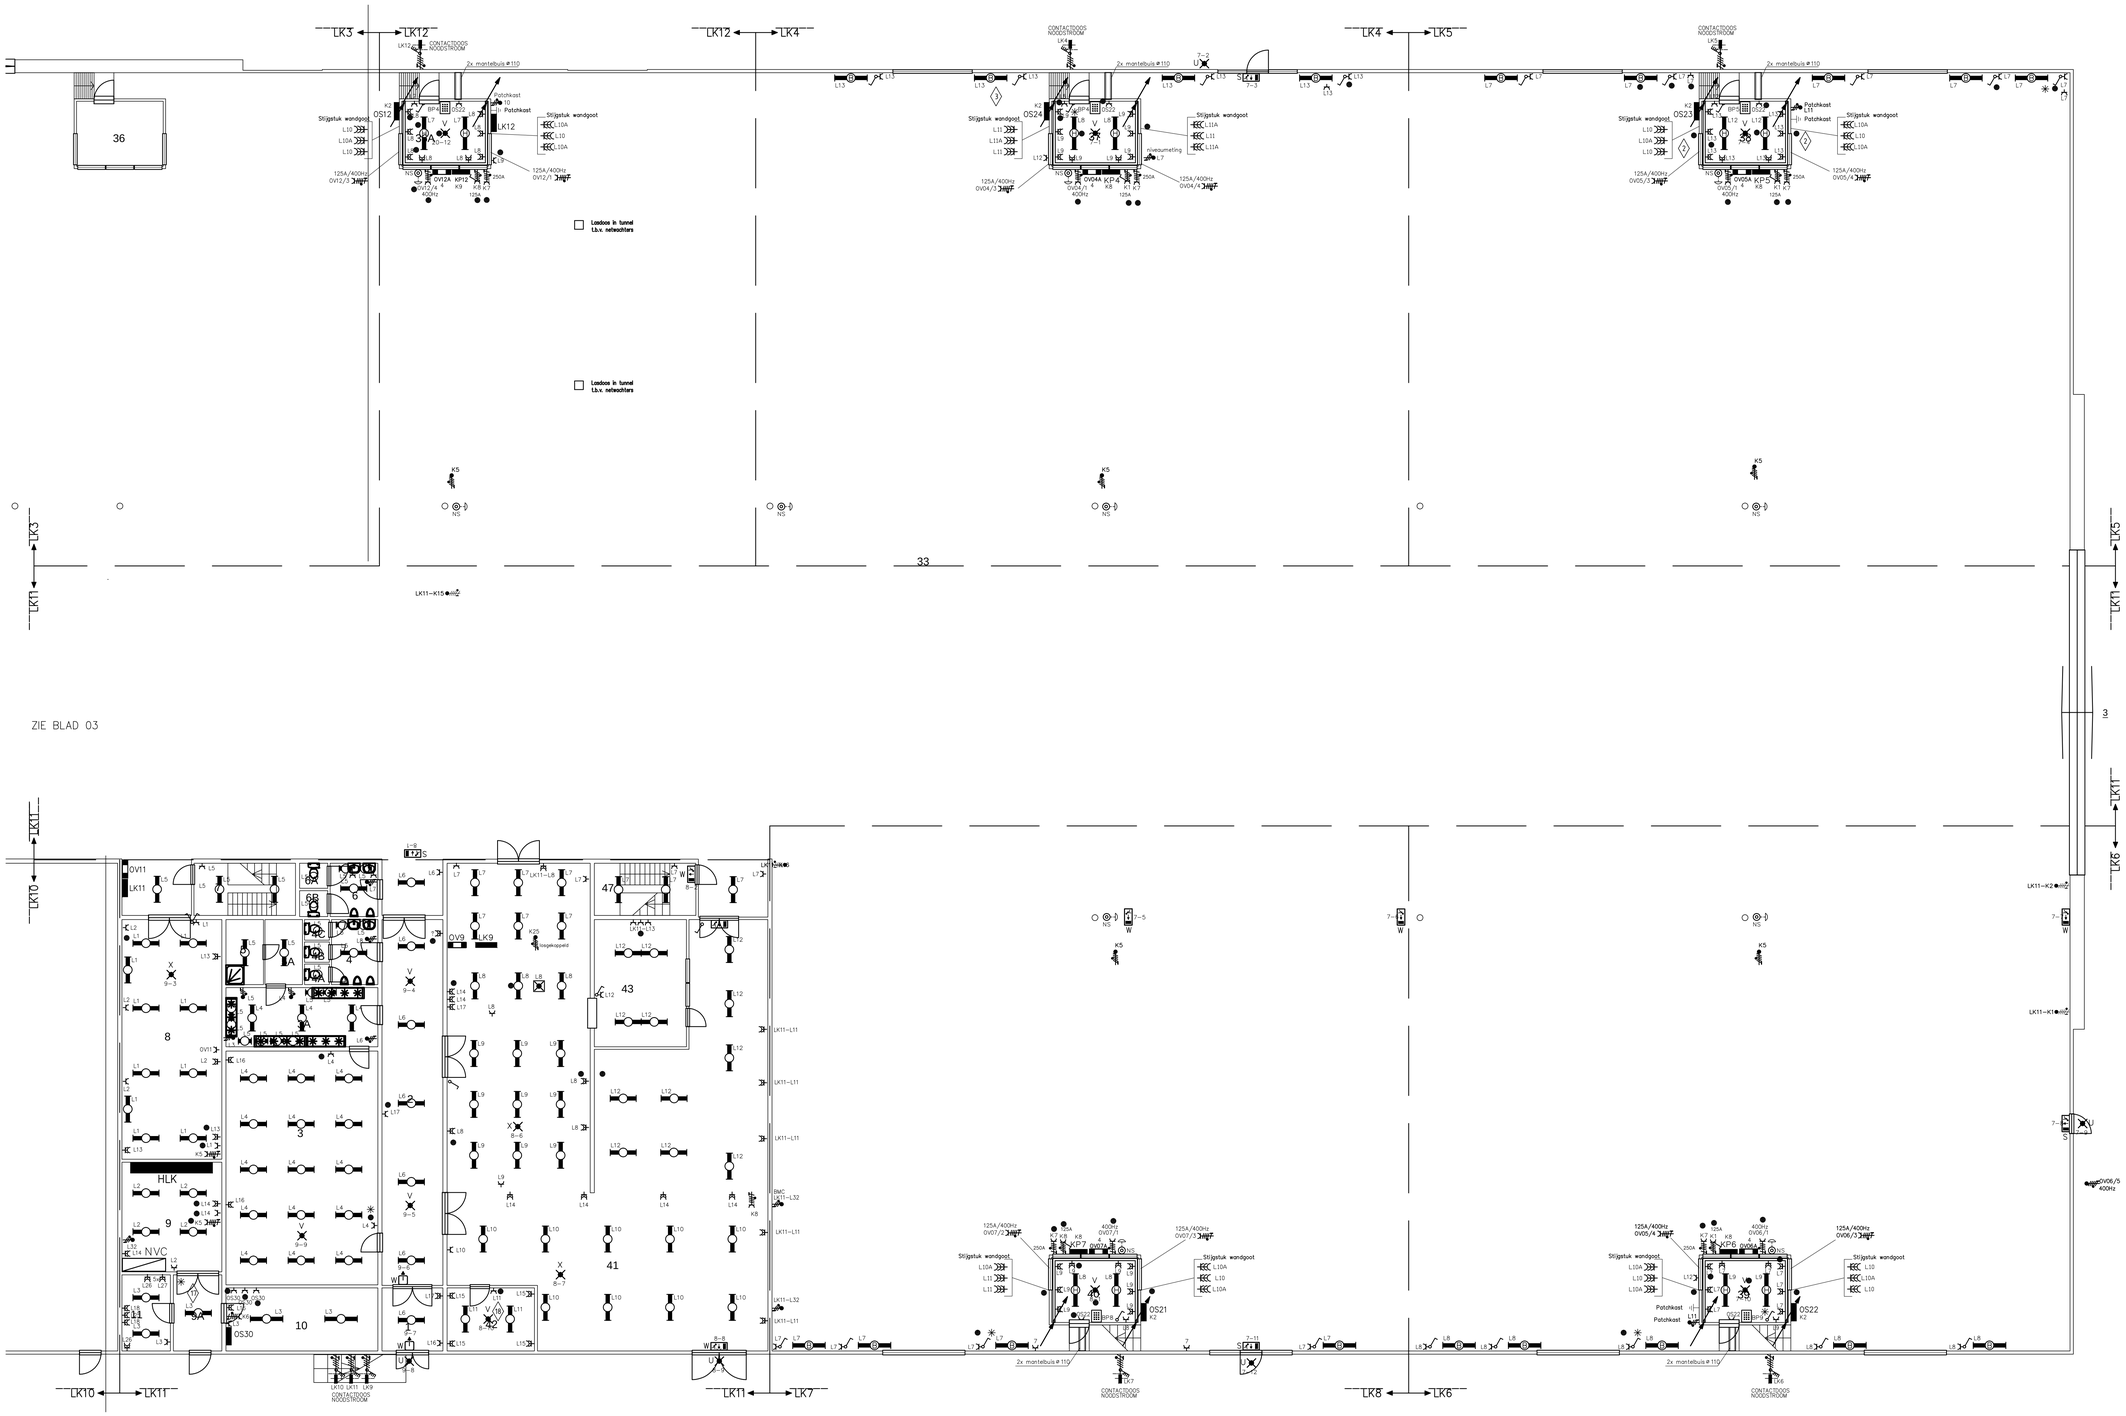

E	06-10-2015	KVO	Revisie NEN3140 inspectie 2015
D	29-09-2014	PG	Revisie installatie Dock
C	14-04-2009	AR	Revisie NEN 3140 inspectie 2009
B	17-07-2003	PG	Revisie - eisjong
Rev.	Datum	Door	Aanleiding

Gebouw 374
Vliegbasis Woensdrecht

Specificatie:
NEN3140 Laagspanning 2009
Elektrische installatie
Begane grond rechts

Objectnummer:	49G01	*Eigenaar:*	Dienst Vastgoed Defensie
Gebouwnummer:	374	*Directie:*	Zuid
Bestek nummer:		*Auteur:*	Promatech
Projectnummer:		*Gecontroleerd:*	Stork
Fase:	Revisie	*Datum:*	17-07-2003
Versie:		*Schaal:*	1:100
Blad:	E04 van 78	*Formaat:*	A0
Tekeningnummer:	04-49G01- -374-2003-E04		

Commando DienstenCentra
Ministerie van Defensie