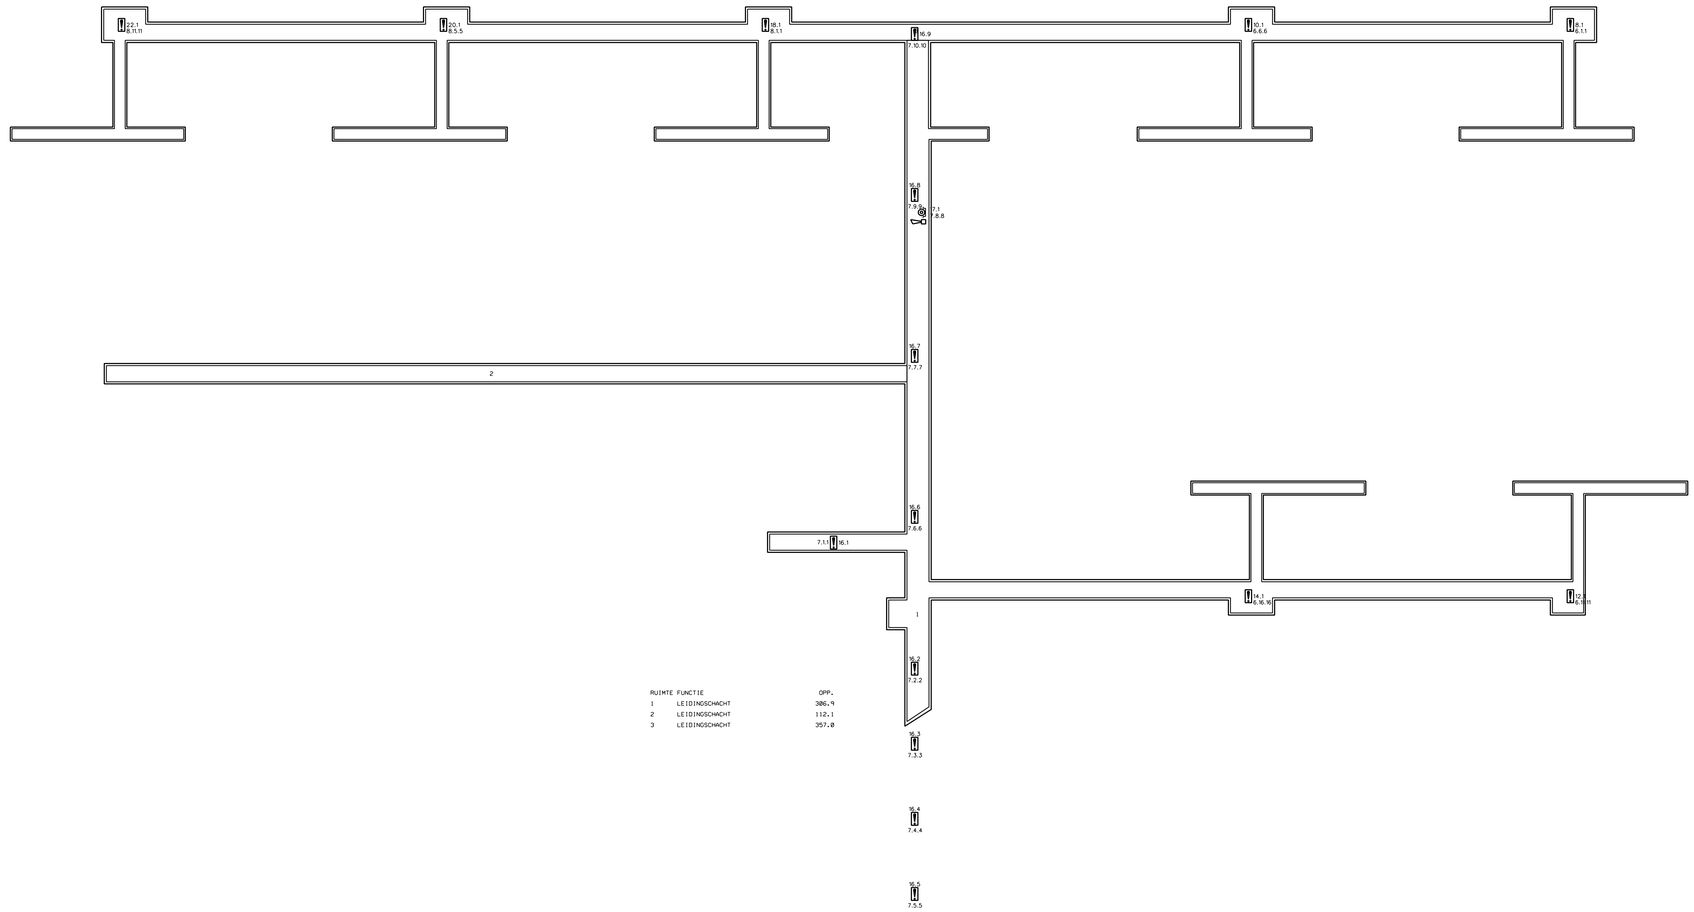

RUIMTE	FUNCTIE	OPP.
1	LEIDINGSCHACHT	386.9
2	LEIDINGSCHACHT	112.1
3	LEIDINGSCHACHT	357.8

WIJZ.	DATUM	VAK.	OMSCHRIJVING	GETEKEND	GEC.	GEZ.
A	16-04-10		REVISIE NEN 3140 INSPECTIE 2009	A.R		

WERK: VLIEGBASIS WOENSDRECHT - GEBOUW 374
NEN 3140 LAAGSPANNING 2009

BESTEKNR: 198.03.4032.50 | TEKENING IN 78 BLADEN. BLAD E08/77

ONDERWERP: BRANDMELD INSTALLATIE
KELDER

Commando Diensten Centra
Postbus 412
5000 AK Tilburg
Telefoon 013-5117800

Ministerie van Defensie
DVD
Dienst Vastgoed Defensie
Directie Zuid

Schaal:	1:200
Getekend:	PROMATECH
Gecontroleerd:	STORK
Gezien:	DG&ST
DATUM	17-07-2003

TEKENING FORMAAT	ARCHIEF NR:	DIS.	OBJECTNR.	SYSNR.	CAT.	JAAR	VOLGNR.
A0	04 49G01374					2003	

REPRODUCEREN ZONDER TOESTEMMING VOORAF IS NIET TOEGESTAAN

RANGNUMMER:

FILE:49G01374E08 .DGN REF.FILE:49G01374K1BP .DGN REF.FILE: .DGN REF.FILE: .DGN PLOTSCHAAL: 100:1 PLOTDATUM: $$PLOTDATUM