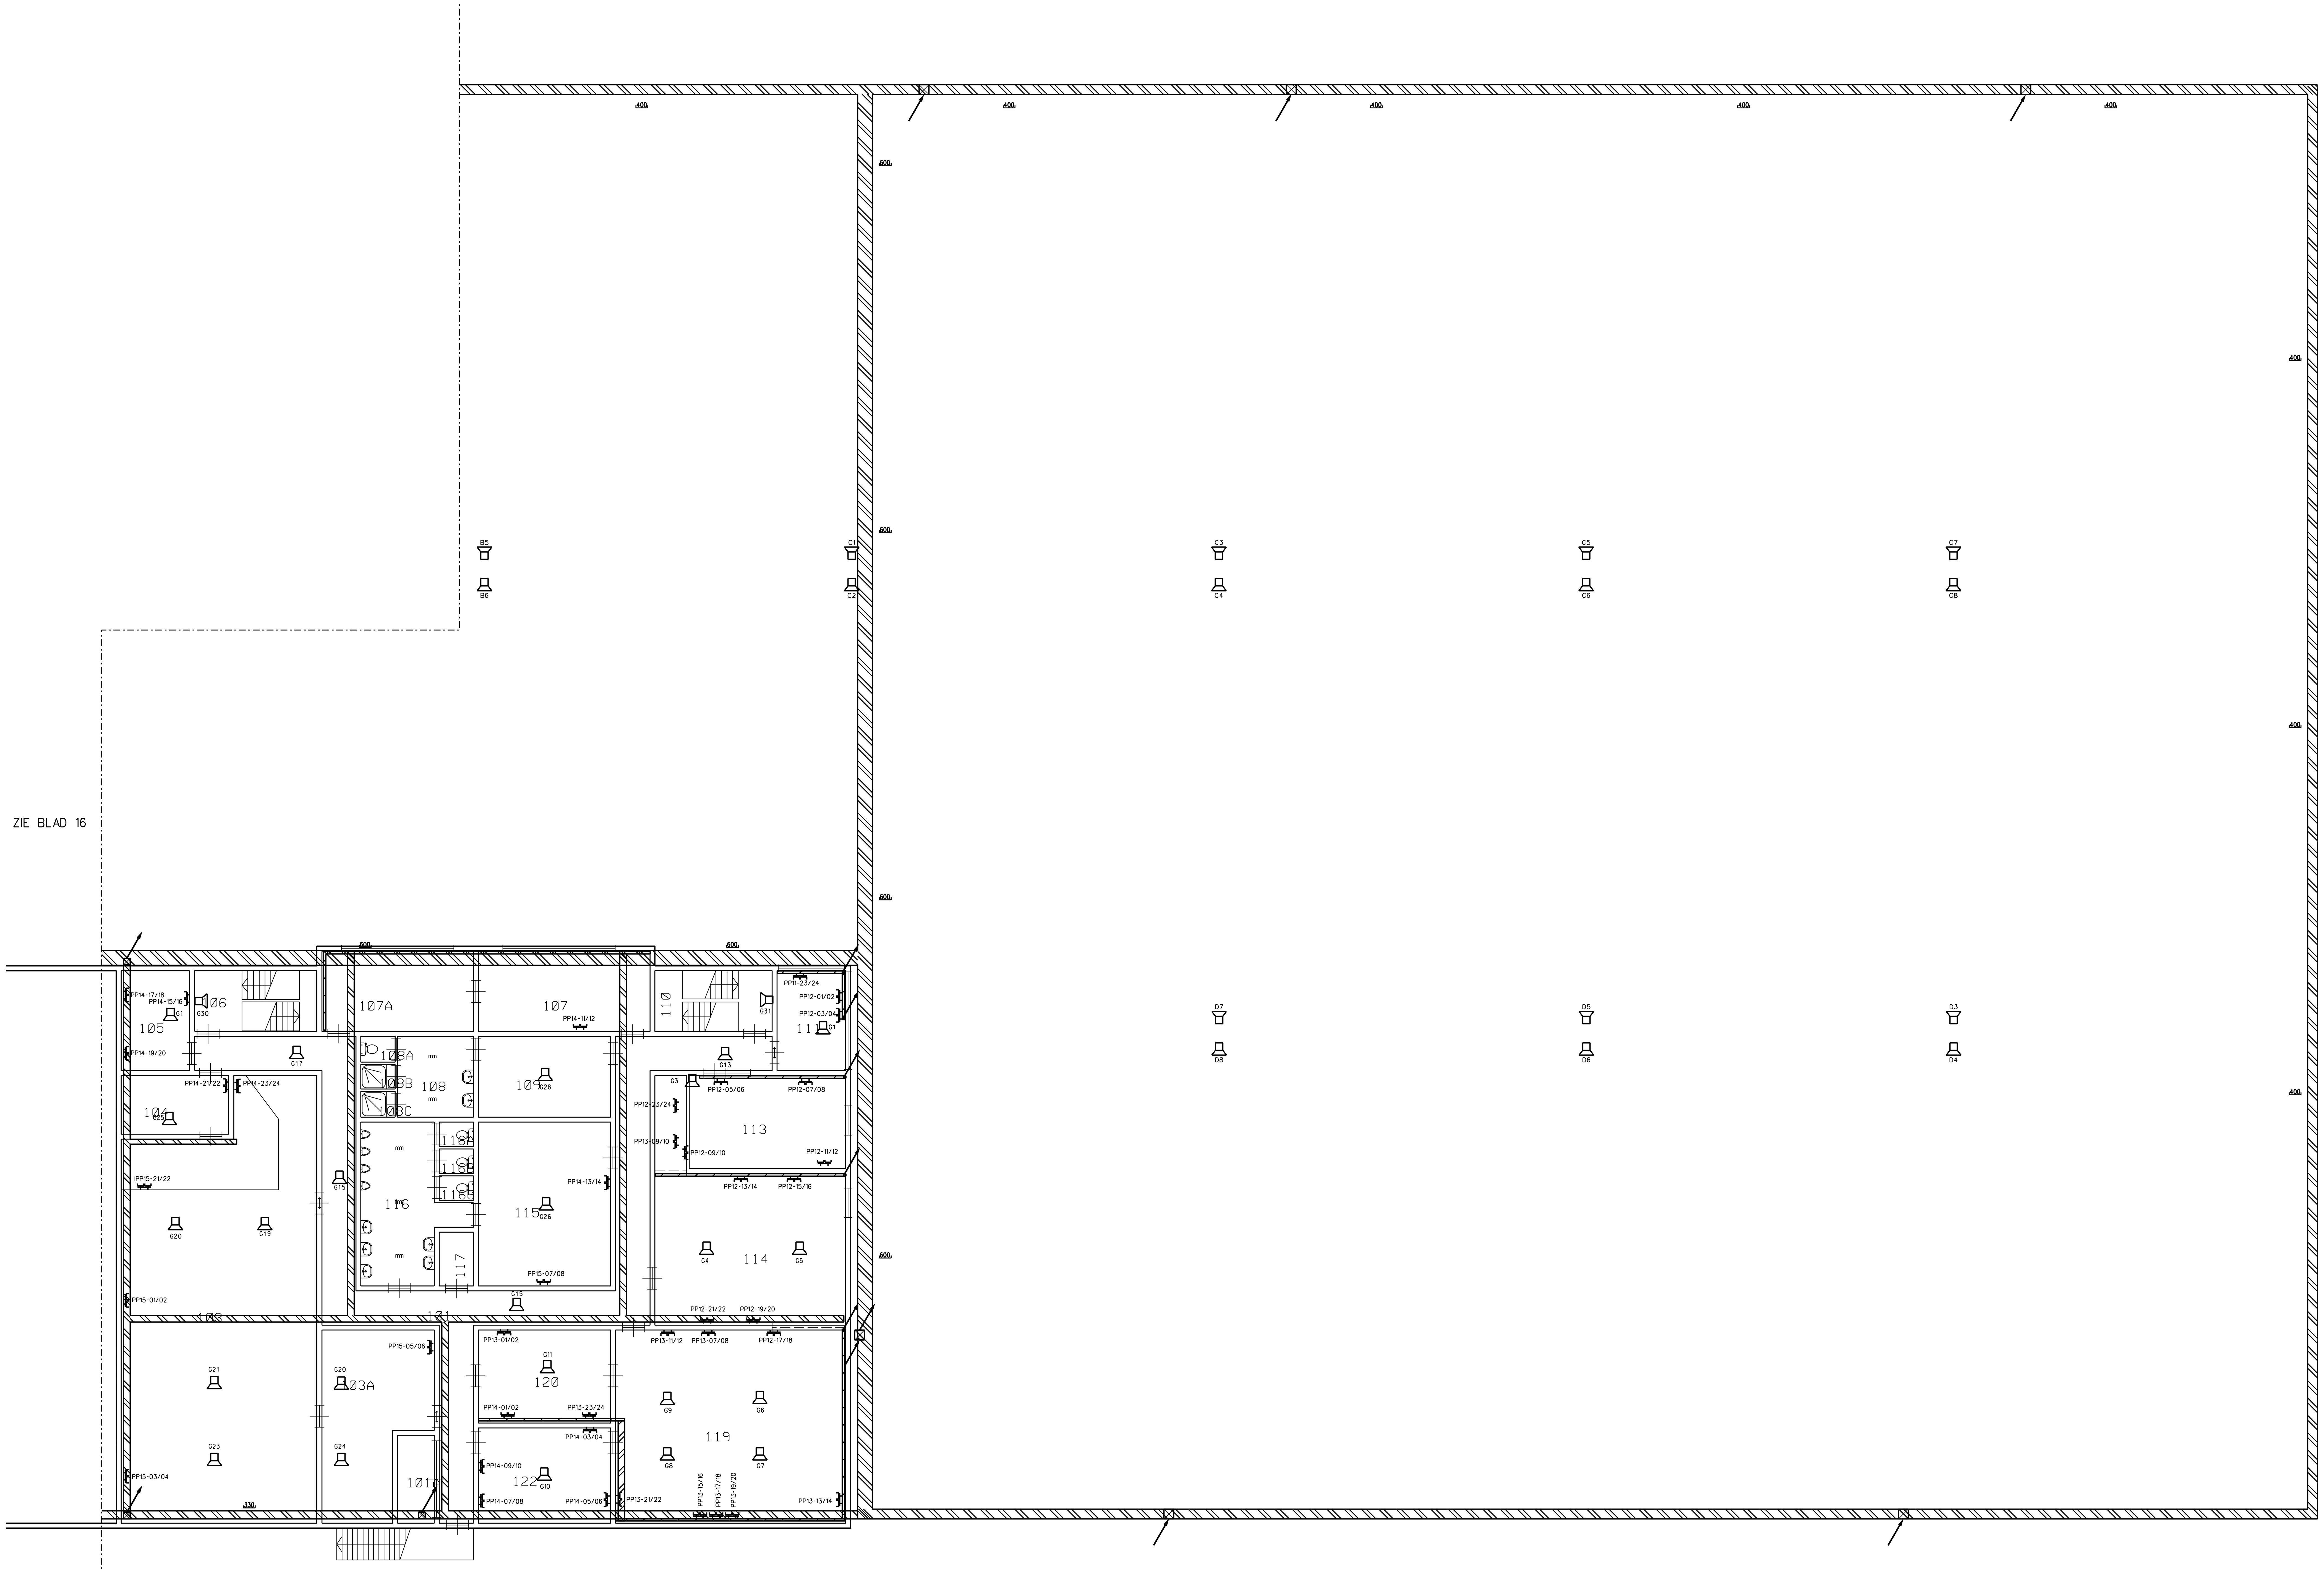

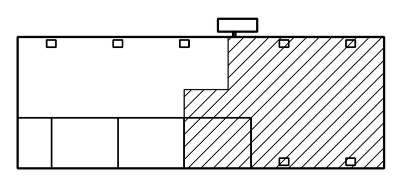

WIJZ.	DATUM	VAK.	OMSCHRIJVING	GETEKEND	GEC.	GEZ.
A	16-04-10		REVISIE NEN 3140 INSPECTIE 2009	A.R		

WERK: VLIEGBASIS WOENSDRECHT - GEBOUW 374
NEN 3140 LAAGSPANNING 2009

BESTEKNR: 198.03.4032.50 | TEKENING IN 78 BLADEN. BLAD E17/77

ONDERWERP: KANALISATIE. DATA EN BASISOMROEP
VERDIEPING/DAKNIVEAU RECHTS

Commando Diensten Centra
Postbus 412
5000 AK Tilburg
Telefoon 013-5117800

Ministerie van Defensie
DVD
Dienst Vastgoed Defensie
Directie Zuid

		DATUM
Schaal:	1:100	
Getekend:	PROMATECH	17-07-2003
Gecontroleerd:	STORK	
Gezien:	DGW&T	

TEKENING FORMAAT	ARCHIEF NR:	DIS.	OBJECTNR.	SYSNR.	CAT.	JAAR	VOLGNR.
A0		04	49G01374			2003	

REPRODUCEREN ZONDER TOESTEMMING VOORAF IS NIET TOEGESTAAN

RANGNUMMER:

FILE:49G01374E17 .DGN REF.FILE:49G01374K1BP .DGN

REF.FILE: .DGN REF.FILE: .DGN PLOTSCHAAL: 100:1 PLOTDATUM: $$PLOTDATUM