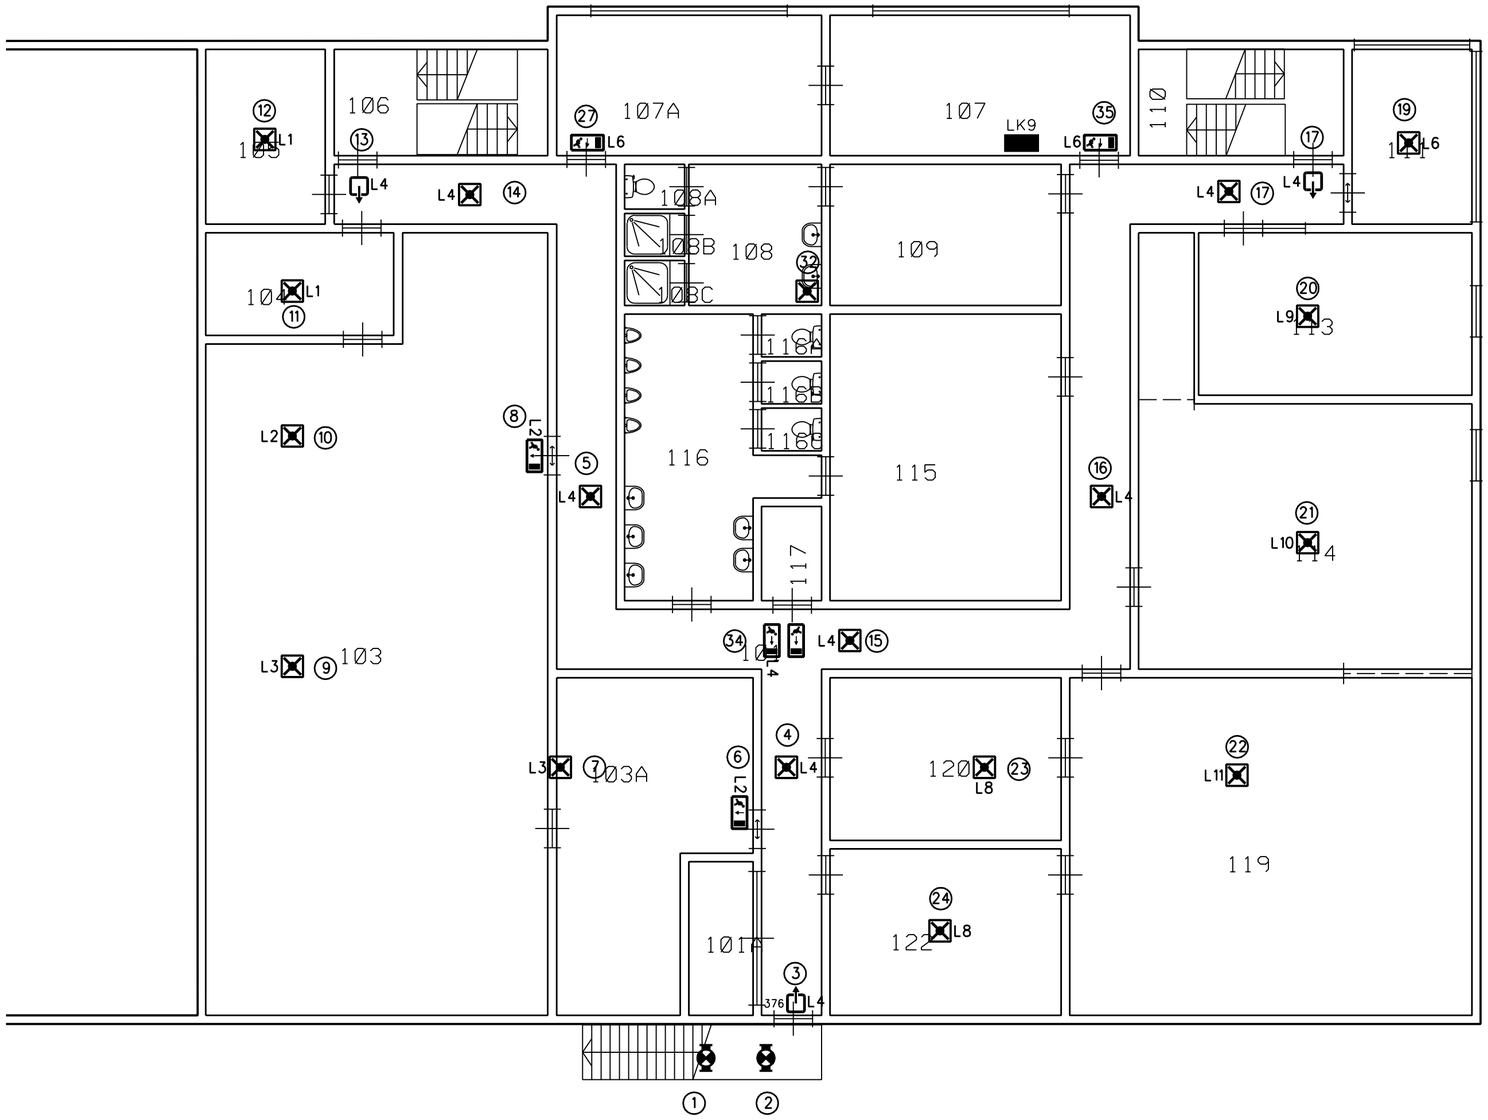

B	16-04-10		REVISIE NEN 3140 INSPECTIE 2009	A.R		
A	28-11-02		WIJZIGINGEN	PdO		
WIJZ.	DATUM	VAK.	OMSCHRIJVING	GETEKEND	GEC.	GEZ.

WERK: VLIEGBASIS WOENSDRECHT - GEBOUW 374
NEN 3140 LAAGSPANNING 2009

BESTEKNR: 98.03.4032.50

TEKENING IN 78 BLADEN, BLAD E20/77

ONDERWERP: NOODVERLICHTINGS- INSTALLATIE
1e VERDIEPING

Commando Diensten Centra
Postbus 412
5000 AK Tilburg
Telefoon 013-5117800

Ministerie van Defensie
DVD
Dienst Vastgoed Defensie
Directie Zuid

Schaal:	1:100	DATUM
Getekend:	PdO	24-02-03
Gecontroleerd:	R.v.d.DOOL	14-11-2001
Gezien:	A.PRINSEN	14-11-2001

TEKENING FORMAAT	ARCHIEF NR:	DIS.	OBJECTNR.	SYSNR.	CAT.	JAAR	VOLGNR.
A2		04	49G01374	37		2003	

REPRODUCEREN ZONDER TOESTEMMING VOORAF IS NIET TOEGESTAAN

RANGNUMMER:

FILE:49G01374E20 .DGN REF.FILE:49G013741BP .DGN

REF.FILE: .DGN REF.FILE: .DGN PLOTSCHAAL: 100:1 PLOTDATUM: $$PLOTDATUM