


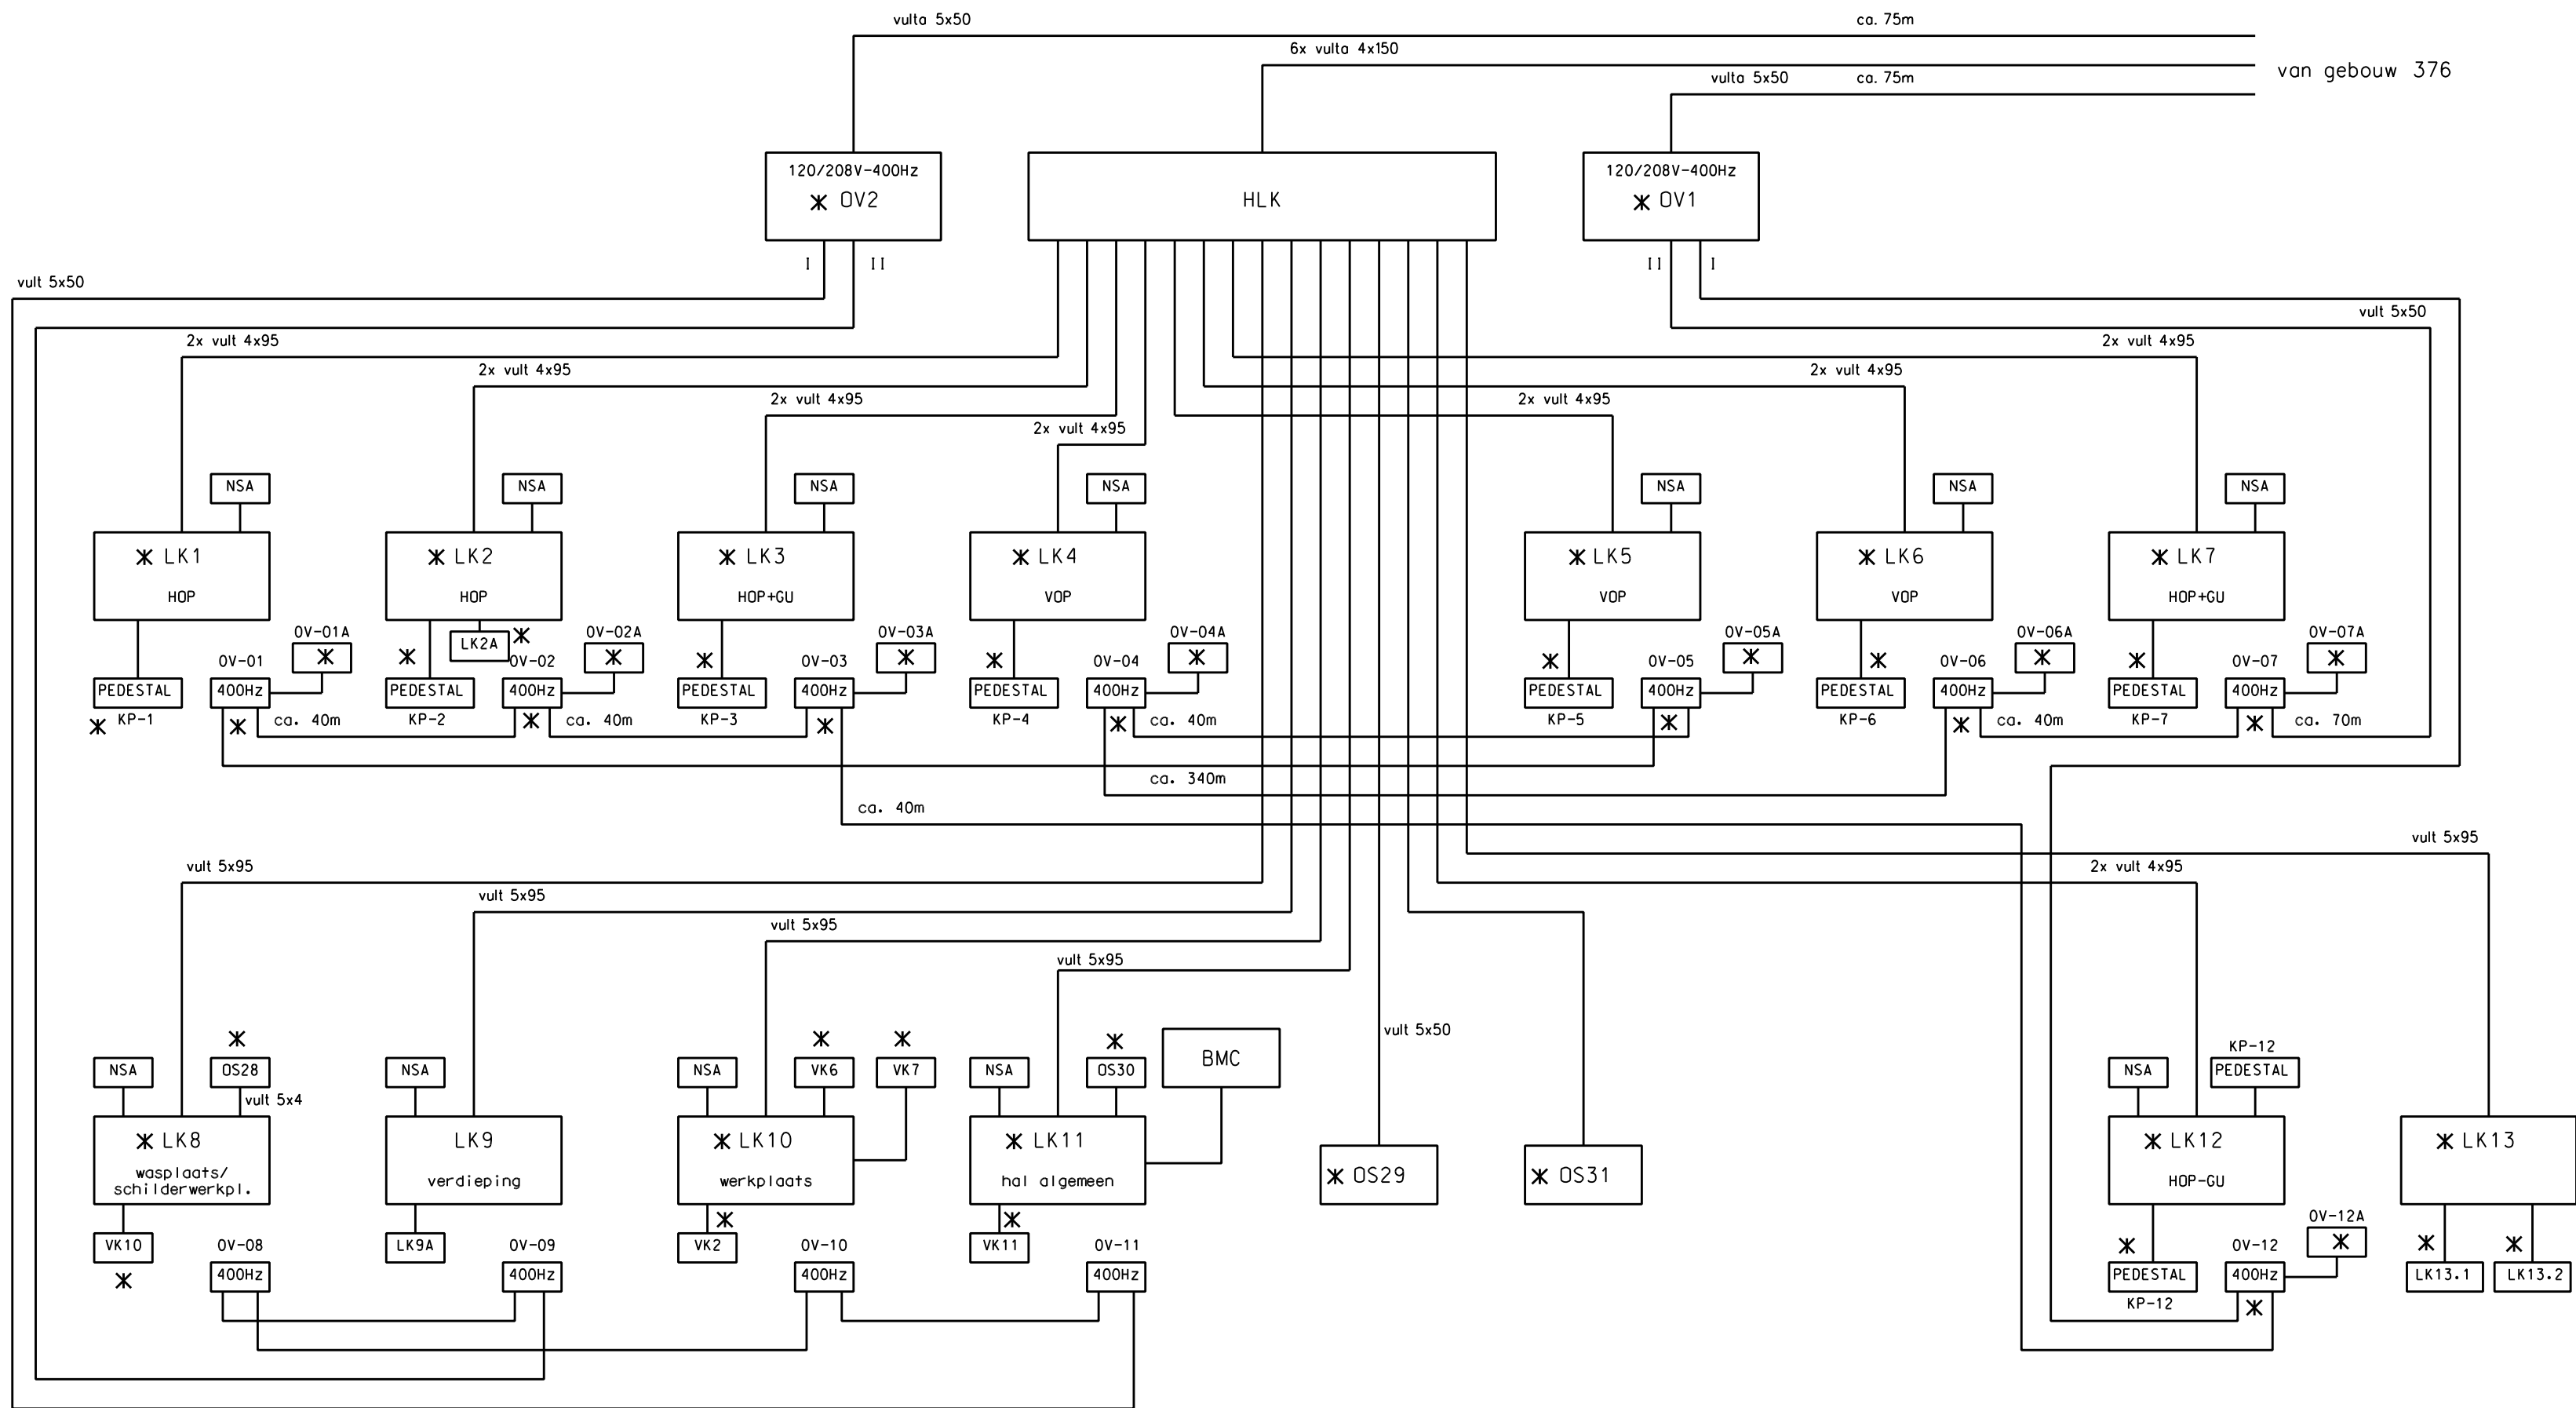

✱ MEETPUNT INSPECTIE 2009

|   |          |                     |                                    |           |           |             |
|---|----------|---------------------|------------------------------------|-----------|-----------|-------------|
|   |          |                     |                                    |           |           |             |
| A   | 16-04-10 |                     | REVISIE NEN 3140 INSPECTIE 2009    | A.R       |           |             |
| WIJZ.                                                                                                   | DATUM    | VAK.                | OMSCHRIJVING                       | GETEKEND  | GEC.      | GEZ.        |
| <b>WERK: Vliegbasis Woensdrecht - Gebouw 374</b><br><b>NEN 3140 Laagspanning 2009</b>                   |          |                     |                                    |           |           |             |
| BESTEKNR: 98.03.4032.50                                                                                 |          |                     | TEKENING IN 78 BLADEN, BLAD E25/77 |           |           |             |
| <b>ONDERWERP: BLOKSCHEMA ENERGIE VOORZIENING</b>                                                        |          |                     |                                    |           |           |             |
| <div>Commando Diensten Centra</div> <div>Postbus 412<br/>5000 AK Tilburg<br/>Telefoon 013-5117800</div> |          |                     | Schaal:                            |           | N.V.T.    | DATUM       |
|   |          |                     | Getekend:                          |           | PROMATECH | 17-07-2003  |
|   |          |                     | Gecontroleerd:                     |           | STORK     |             |
|   |          |                     | Gezien:                            |           | DGW&T     |             |
| TEKENING<br>FORMAAT                                                                                     | ARCHIEF  | 0 4 4 9 G 0 1 3 7 4 |                                    |           |           |             |
| A2   | NR:      | DIS.                | OBJECTNR.                          | SYSNR.    | CAT.      | VOLGNR.     |
| REPRODUCEREN ZONDER TOESTEMMING VOORAF IS NIET TOEGESTAAN                                               |          |                     |                                    |           |           | RANGNUMMER: |
| FILE:49G01374E25                                                                                        |          | .DGN                |                                    | REF.FILE: |           | .DGN        |