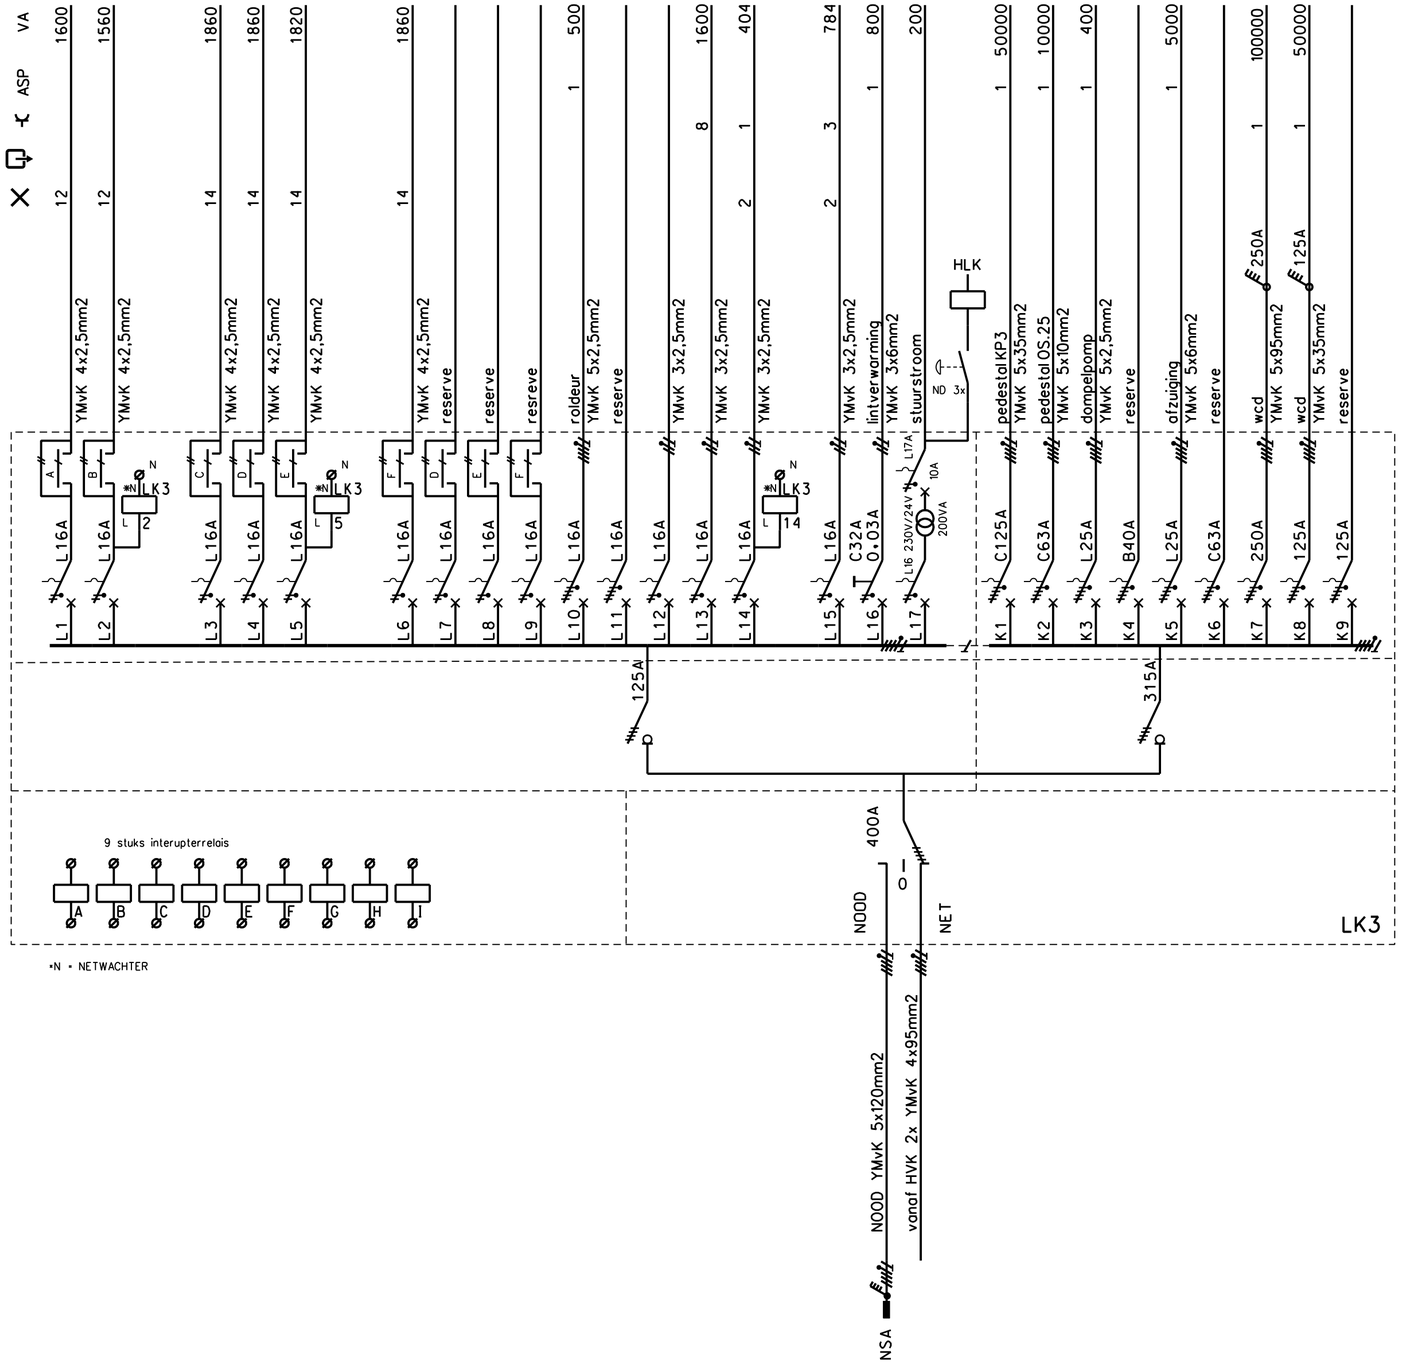

TOTAAL AANGESLOTEN VERMOGEN 229748
GELIJKTIJDIG VERMOGEN 137848

WIJZ.	DATUM	VAK.	OMSCHRIJVING	GETEKEND	GEC.	GEZ.
B	16-04-10		REVISIE NEN 3140 INSPECTIE 2009	A.R		
A	22-02-05		CENTRALE NOODVERLICHTINGSINSTALLATIE	EDWIN EVERS		

WERK: VLIEGBASIS WOENSDRECHT - GEBOUW 374
NEN 3140 LAAGSPANNING 2009

BESTEKNR: 98.03.4032.50 | TEKENING IN 78 BLADEN, BLAD E29/77

ONDERWERP: SCHEMA VERDEELINRICHTING LK3

Commando Diensten Centra
Postbus 412
5000 AK Tilburg
Telefoon 013-5117800

Ministerie van Defensie
DVD
Dienst Vastgoed Defensie
Directie Zuid

Schaal:	-	DATUM
Getekend:	PROMATECH	17-03-2003
Gecontroleerd:	STORK	
Gezien:	DGW&T	

TEKENING FORMAAT	ARCHIEF NR:	DIS.	OBJECTNR.	SYSNR.	CAT.	JAAR	VOLGNR.
A2	04 49G01374					2003	

REPRODUCEREN ZONDER TOESTEMMING VOORAF IS NIET TOEGESTAAN

RANGNUMMER:

FILE:49G01374E29 .DGN REF.FILE: .DGN

REF.FILE: .DGN REF.FILE: .DGN PLOTSCHAAL: 1:1 PLOTDATUM: $$PLOTDATUM