


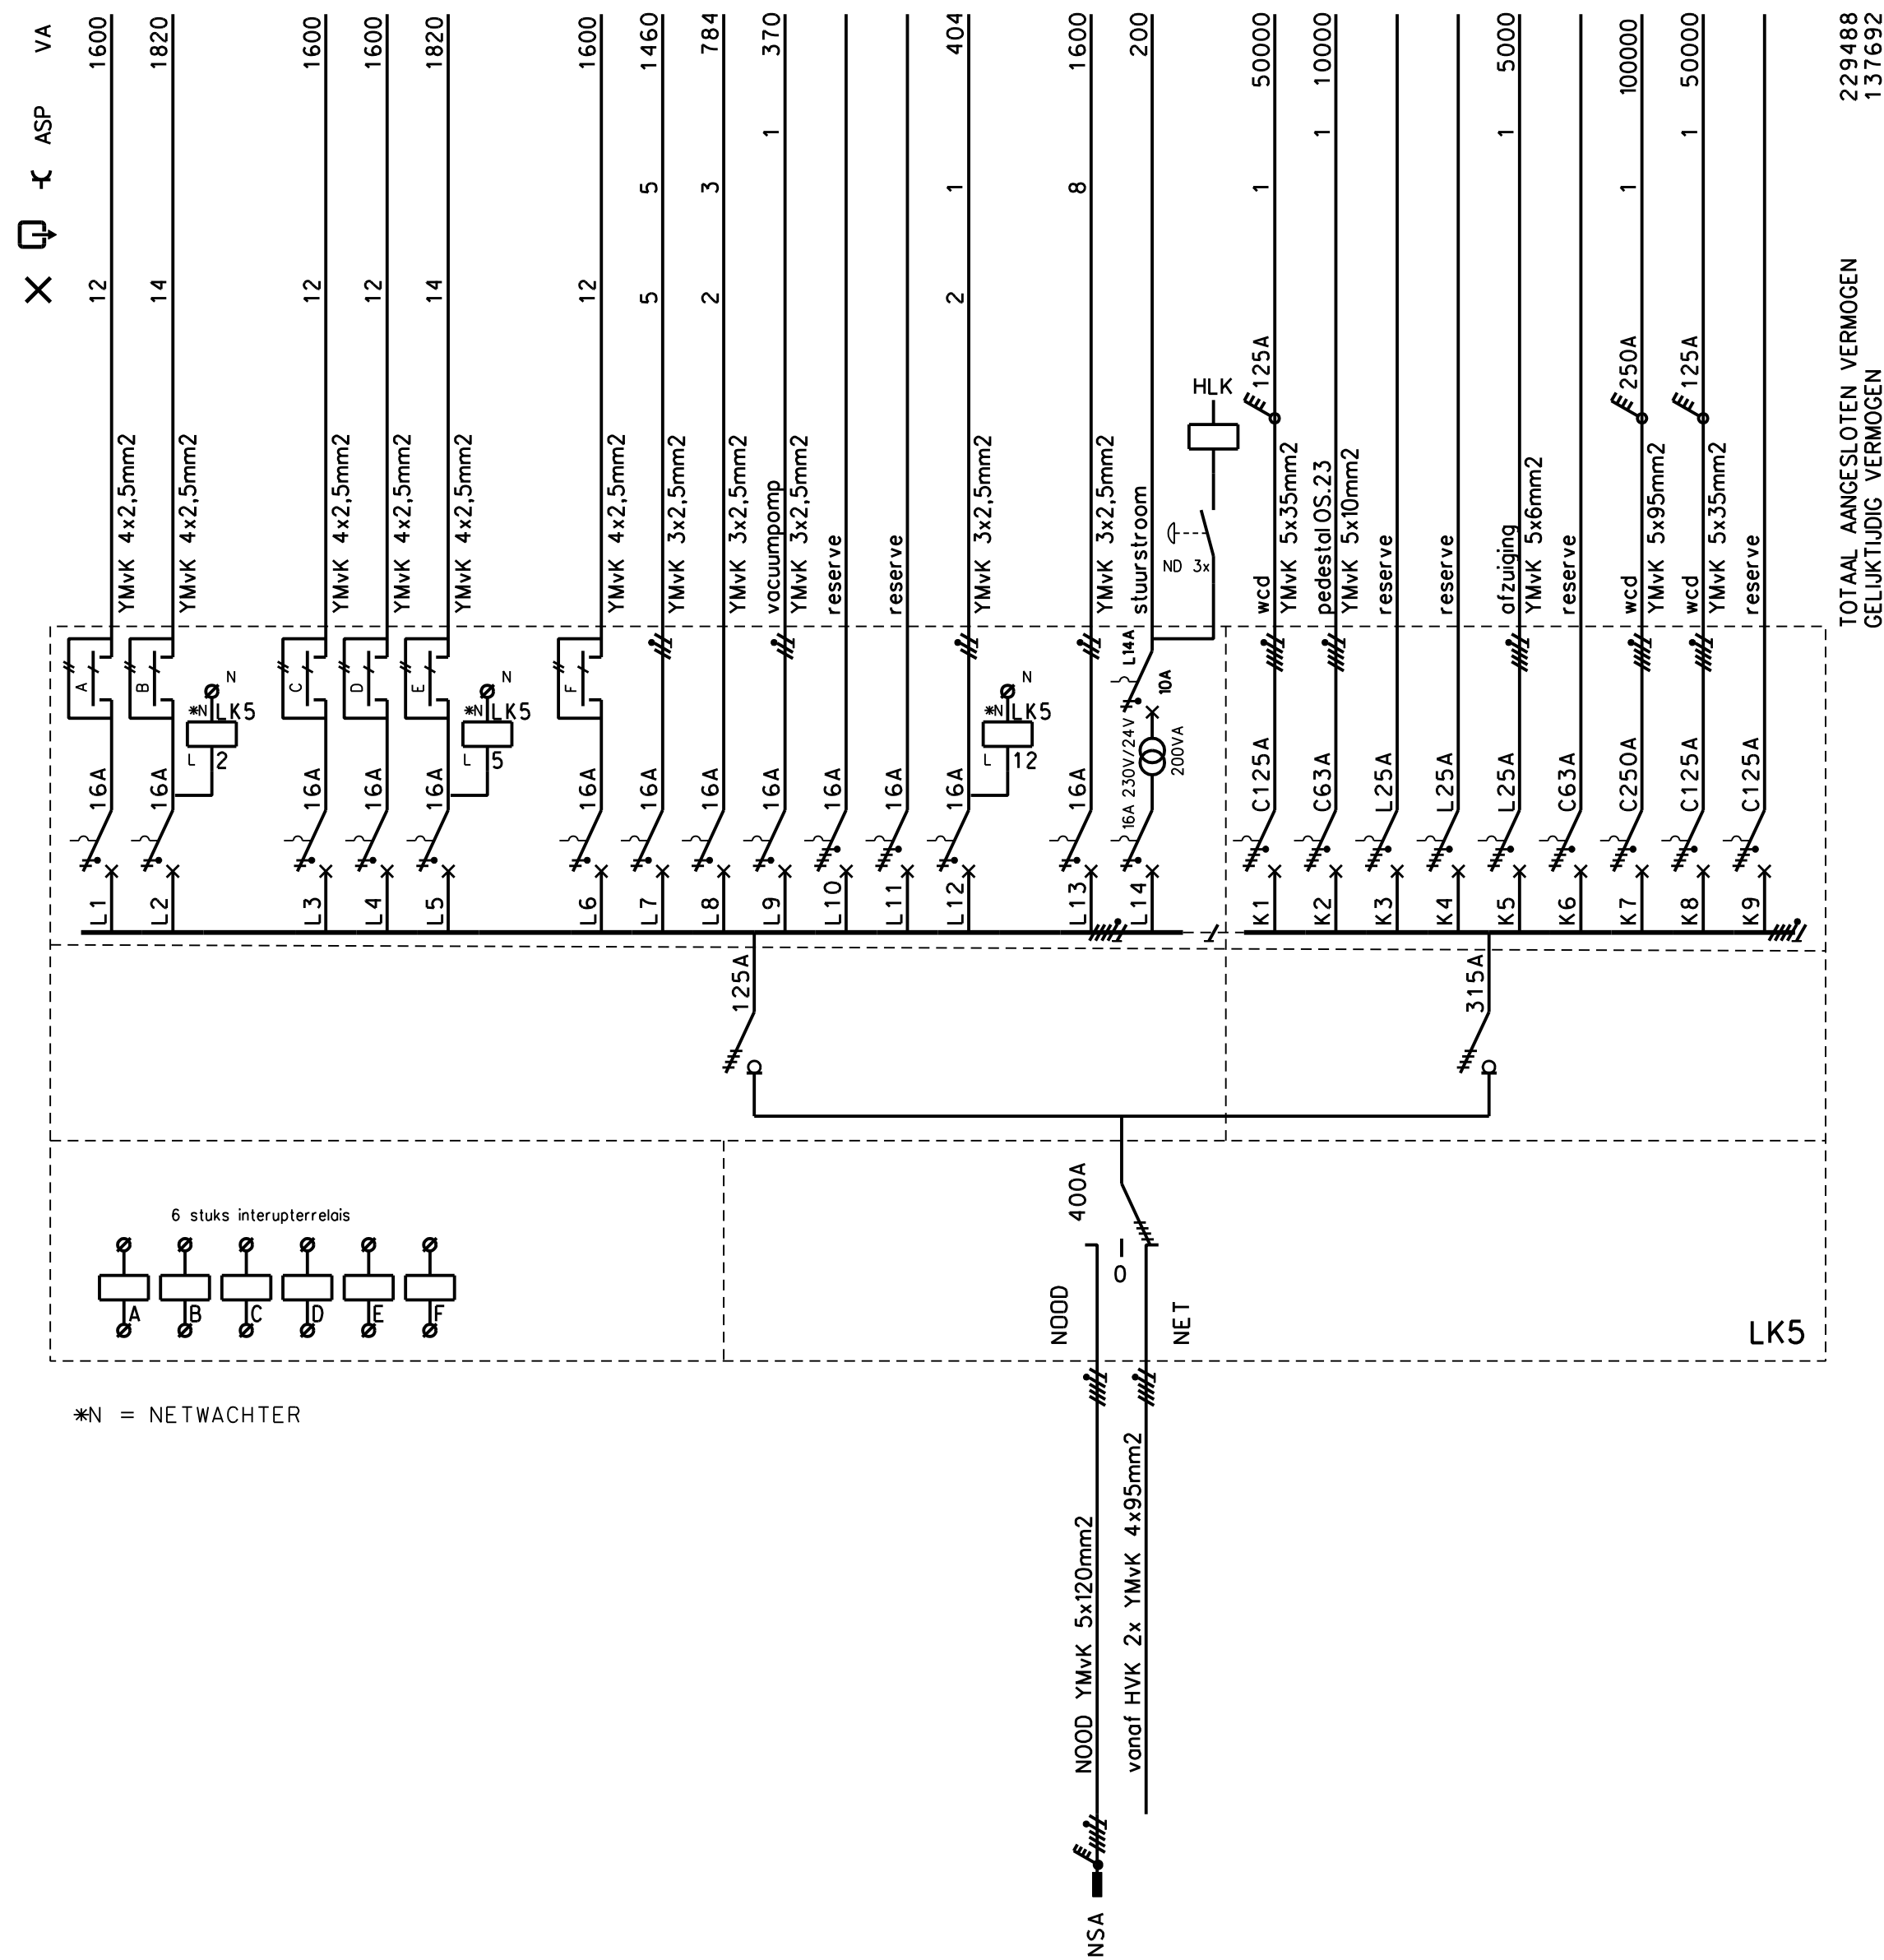

*N = NETWACHTER

B	16-04-10		REVISIE NEN 3140 INSPECTIE 2009	A.R																					
A	22-02-05		CENTRALE NOODVERLICHTINGSINSTALLATIE	EDWIN EVERS																					
WIJZ.	DATUM	VAK.	OMSCHRIJVING	GETEKEND	GEC.	GEZ.																			
WERK: VliegBASIS WOENSdRECHT - GEBOUW 374 NEN 3140 LAAGSPANNING 2009																									
BESTEKNR: 98.03.4032.50			TEKENING IN 78 BLADEN, BLAD E31/77																						
ONDERWERP: SCHEMA VERDEELINRICHTING LK5																									
Commando Diensten Centra Postbus 412 5000 AK Tilburg Telefoon 013-5117800			 Ministerie van Defensie DVD Dienst Vastgoed Defensie Directie Zuid		Schoal: -		DATUM																		
					Getekend: PROMATECH		17-03-2003																		
					Gecontroleerd: STORK																				
					Gezien: DGW&T																				
TEKENING FORMAAT	ARCHIEF	0	4	4	9	G	0	1	3	7	4							2	0	0	3				
A2	NR:	DIS.		OBJECTNR.			SYSNR.			CAT.			JAAR			VOLGNR.									
REPRODUCEREN ZONDER TOESTEMMING VOORAF IS NIET TOEGESTAAN																		RANGNUMMER:							
FILE:49G01374E31 .DGN REF.FILE: .DGN																									