


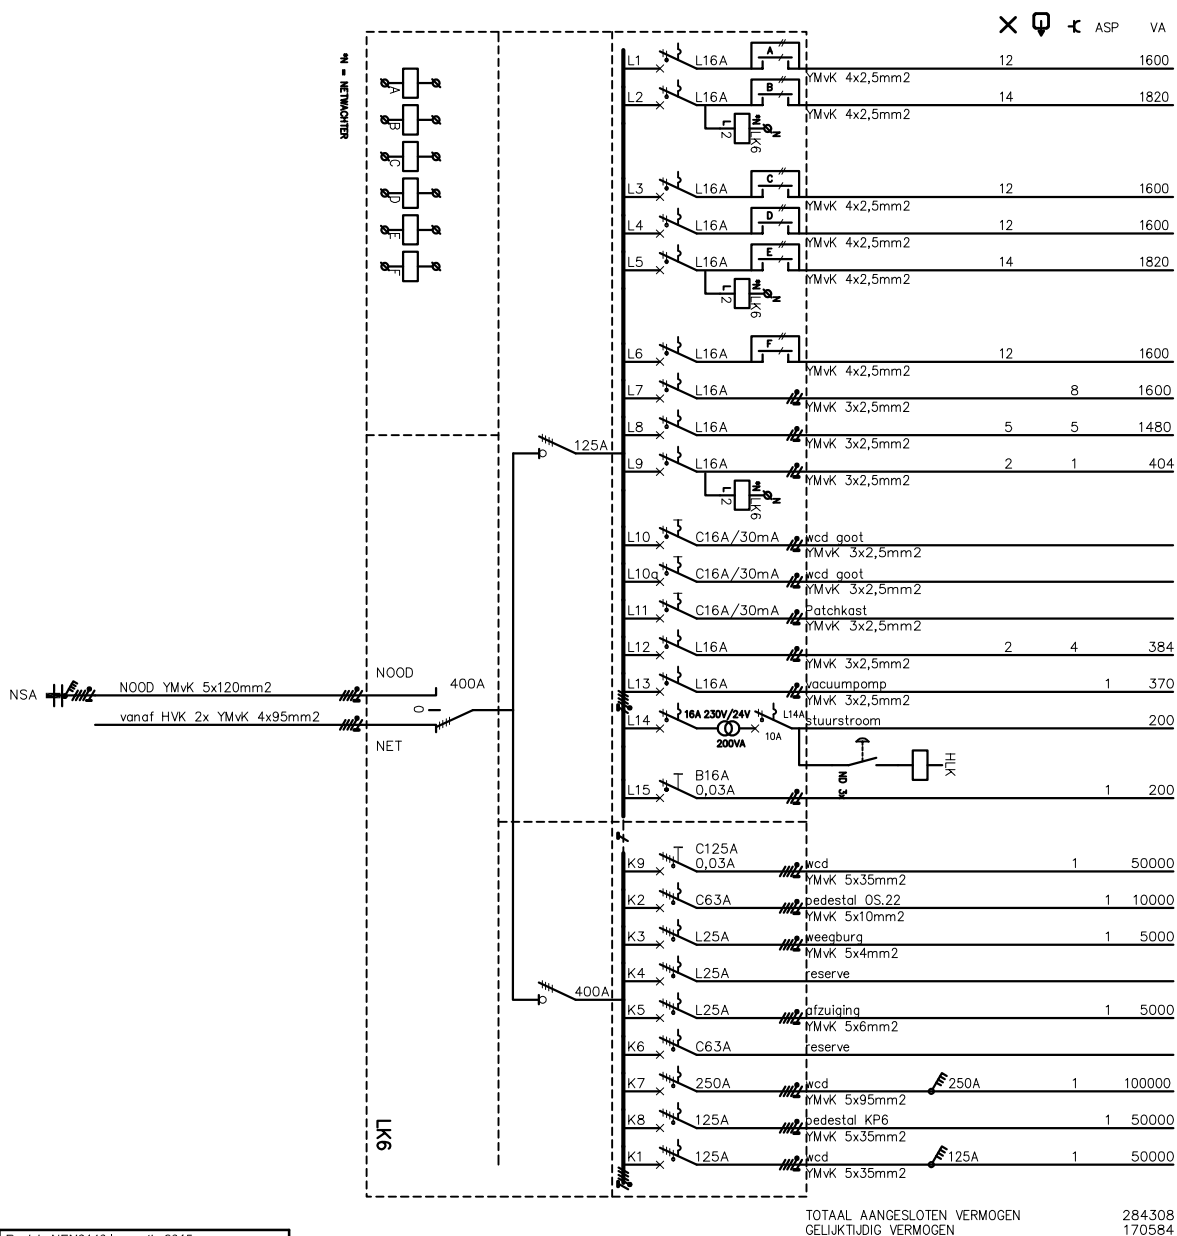

D	05-10-2015	KVO	Revisie NEN3140 inspectie 2015
C	29-09-2014	PG	Revisie Installatie Dock
B	16-04-2010	AR	Revisie NEN3140 inspectie 2009
A	22-05-2005	EE	Centrale noodverlichtingsinstallatie

Wijz.	Datum	naam	Aard van de wijziging
-------	-------	------	-----------------------

Gebouw 374
Vliegbasis Woensdrecht
NEN3140 Laagspanning 2009
Schema Verdeelinstallatie LK6

Opdrachtnummer:	49G01	Eigenaar:	Dienst Vastgoed Dierse
Gebouwnummer:	374	Directie:	Zuid
Besteknummer:		Auteur:	Fromaach
Projectnummer:		Gecontroleerd:	Stork
Fase:	Revisie	Datum:	17-03-2003
Blad:	E32 van 78	Schaal:	A2
Tekeningnummer:	04-49G01-374-2003-E32		

