


VA ASP

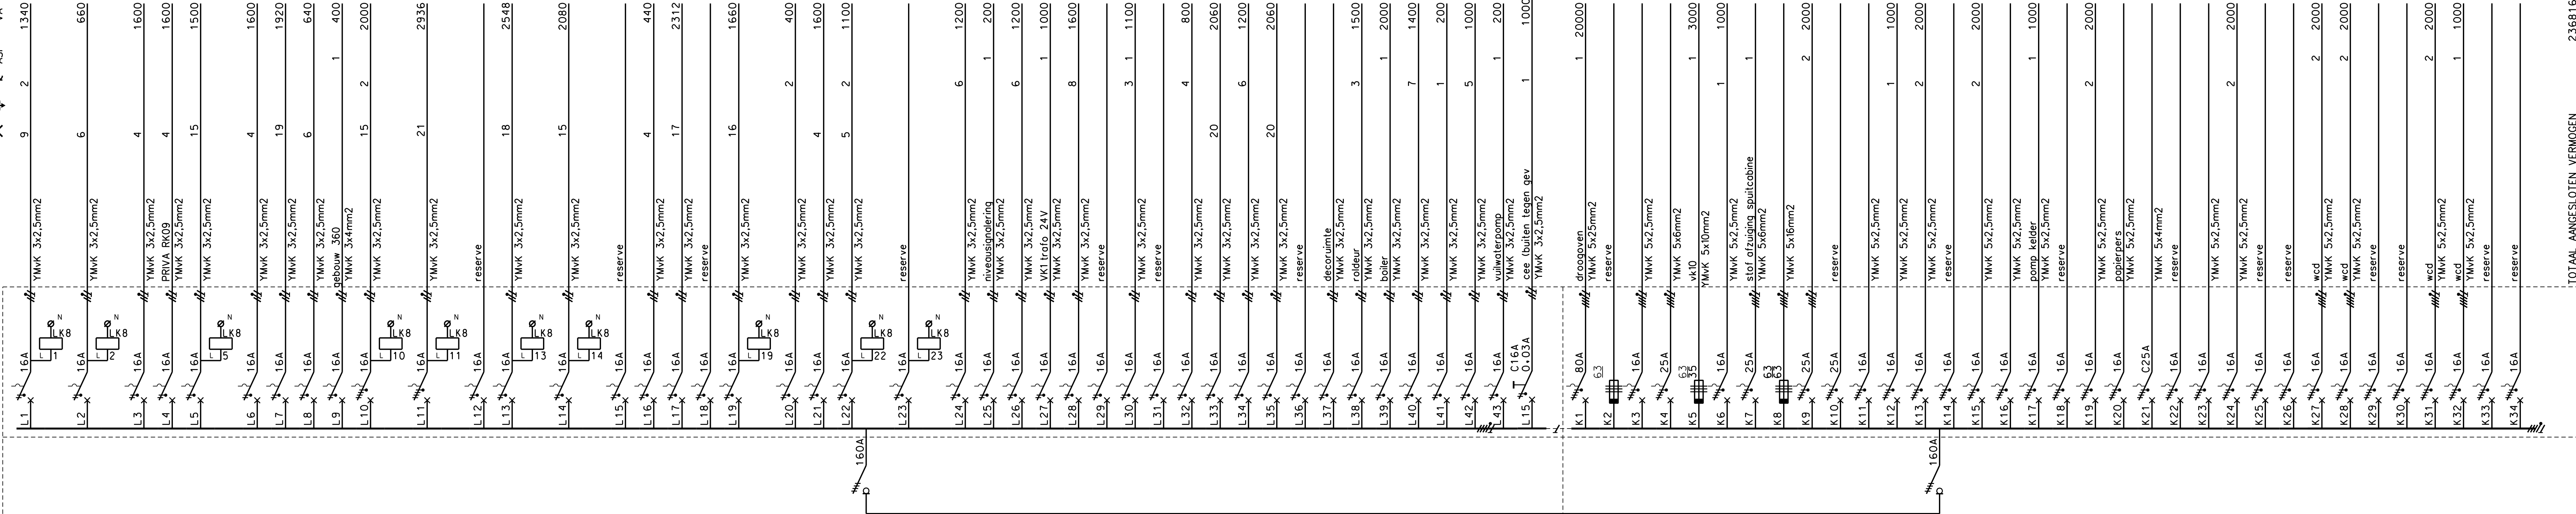

releeschakelaars op groep:
1,2,5,10,11,13,14,19,22,23



B	16-04-10	REVISIE NEN 3140 INSPECTIE 2009	A.R		
A	22-02-05	CENTRALE NOODVERLICHTINGSINSTALLATIE	EDWIN EYERS		
WIJZ.	DATUM	VAK.	OMSCHRIJVING	GETEKEND	GECC. GEZ.
WERK: VliegBASIS WOENSdRECHT - GEBOUW 374 NEN 3140 LAAGSPANNING 2009					
BESTEKNR: 198.03.4032.50			TEKENING IN 78 BLADEN. BLAD E34/77		
ONDERWERP: SCHEMA VERDEELINRICHTING LK8					
Commando Diensten Centra			Ministerie van Defensie Dienst Vastgoed Defensie		DATUM
Postbus 412 5000 AK Tilburg Telefoon 013-5117800			 Directie Zuid		17-07-2003
TEKENING FORMAAT			Schaal: 1:1		
ARCHIEF			Getekend: PROMATECH		
0 4			Gecontroleerd: STORK		
0 4			Gezien: DOW&T		
0 4			2 0 0 3		
AO			CAT.		
NR:			JAAR		
DIS.			VOLGNR.		
OBJECTNR.					
SYSNR.					
CAT.					
JAAR					
VOLGNR.					
REPRODUCEREN ZONDER TOESTEMMING VOORAF IS NIET TOEGESTAAN					RANGNUMMER:
FILE:49001374E34 .DGN REF.FILE: .DGN					

REF.FILE: .DGN REF.FILE: .DGN PLOTSCHAAL: 1:1 PLOTDATUM: ##PLOTDATUM

TOTAAL AANGESLOTEN VERMOGEN
236816
GEELUIGD VERMOGEN
142090