

	1	2	3	4	5	6	7	8	9	10	11	12	13	14	15	16	17	18	19	20
	RIJMTE 33 BESTAAND YMWK 3X2.5MW2 MB	RIJMTE 33 BESTAAND YMWK 3X2.5MW2 MB	RIJMTE 33 BESTAAND YMWK 3X2.5MW2 MB	RIJMTE 33 BESTAAND YMWK 3X2.5MW2 MB	RIJMTE 33 BESTAAND YMWK 3X2.5MW2 MB	RESERVE	YMWK 3X2.5MW2 MB	YMWK 3X2.5MW2 MB	YMWK 3X2.5MW2 MB	YMWK 3X2.5MW2 MB	YMWK 3X2.5MW2 MB	YMWK 3X2.5MW2 MB	YMWK 3X2.5MW2 MB	YMWK 3X2.5MW2 MB	YMWK 3X2.5MW2 MB	YMWK 3X2.5MW2 MB	YMWK 3X2.5MW2 MB	YMWK 3X2.5MW2 MB	YMWK 3X2.5MW2 MB	YMWK 3X2.5MW2 MB
1X58W/72.5VA	9	9	9	6	8					5	5				5					
1X 36W/38VA							2	2												1
1X 16W/32VA								2	1			1								
1X 11W/24VA							3	1	1		1	2		3					1	2
1X 7W/16VA							7	5	7		2	1	9	11	7		6	11	12	10
																				8

TOTAAL GEINSTALLEERD VERMOGEN VOOR NOODBEDRIJF: 6253 VA

PROGRAMMERING ARMATUREN:

- ALLE ARMATUREN MET PICTOGRAM : CONTINU
- ALLE ARMATUREN ZONDER PICTOGRAM : ALLEEN BIJ NOODBEDRIJF (UITGEZONDERD ARMATUREN AA EN HH)
- ALLE ARMATUREN AANGEDUID MET AA EN HH : CONTINU EN SCHAKELBAAR

UITGANGSPUNTEN GROEPSINDELING:

- MAXIMAAL VERMOGEN PER GROEP 3A: 660W
- MAXIMAAL AANTAL ADRESSEN (ARMATUREN) PER GROEP: 12.


NAAR NETWACHTERS IN VERDEELINRICHTINGEN ZIE FIGUUR 1

SIGNAALKABEL GRIJS 2X0.8MM
SIGNAALKABEL GRIJS 2X0.8MM

NOODVOEDINGSKAST NVC
VAN LIEN CPS 220
ACCUBATTERIJ 3X6 ACCU'S VAN 12V

VOEDING 400V

FIGUUR 2
BESTAANDE NOODVOEDINGSKAST NVC

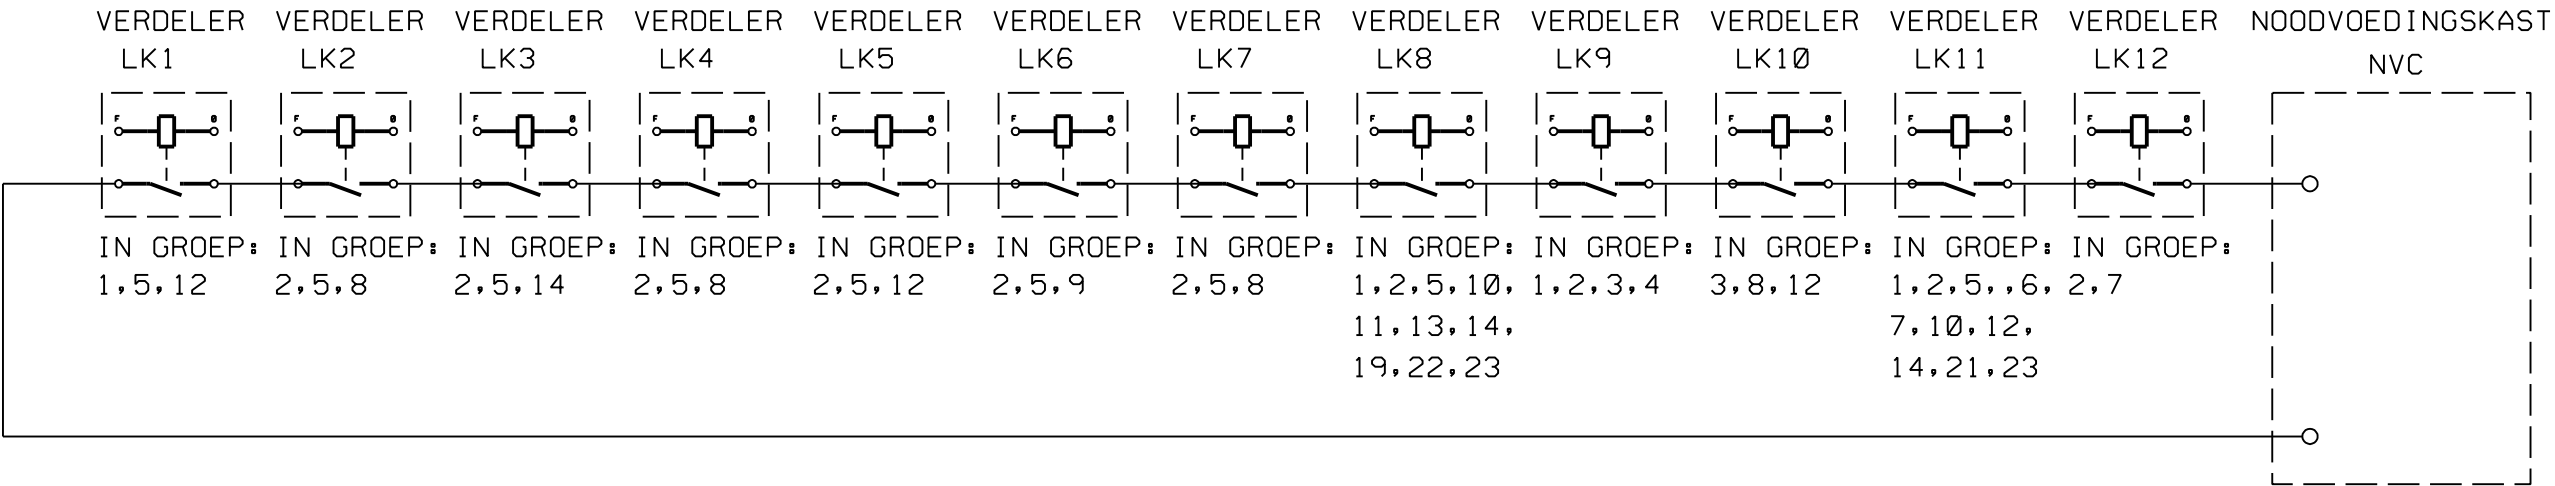

FIGUUR 1
PRINCIPESCHMA NETWACHTERS

B	16-04-10		REVISIE NEN 3140 INSPECTIE 2009	A.R		
A	22-0205		WIJZIGINGEN	EDWIN EVERS		
WIJZ.	DATUM	VAK.	OMSCHRIJVING	GETEKEND	GEC.	GEZ.
WERK: Vliegbasis Woensdrecht - Gebouw 374 NEN 3140 Laagspanning 2009						
BESTEKNR: 98.03.4032.50			TEKENING IN 78 BLADEN, BLAD E39/77			
ONDERWERP: NOODVOEDINGSKAST NVC						
COMANDO DIENSTEN CENTRA 5000 AK TILBURG TELEFOON 013-5117800			MINISTERIE VAN DEFENSIE DVO DIENST VASTGOED DEFENSIE		DIRECTIE ZUID	
SCHAAL: 1:1			DATUM			
GETEKEND: PROMATECH			24-02-2003			
GECONTROLEERD:						
GEZIEN:						
TEKENING FORMAAT	ARCHIEF NR:	0 4 4 9 G 0 1 3 7 4	2 0 0 3			
A2		DIS.	OBJECTNR.	SYSNR.	CAT.	VOLGNR.
REPRODUCEREN ZONDER TOESTEMMING VOORAF IS NIET TOEGESTAAN						RANGNUMMER:
FILE:49G01374E39 .DGN						REF.FILE: .DGN