



kast volgorde OV03-OV02-OV01-OV05-OV04-OV06-OV07-OV12

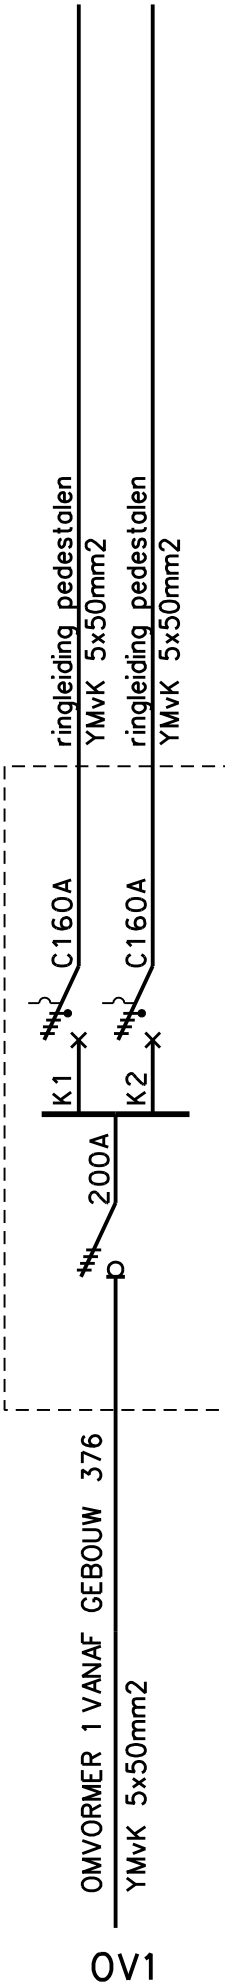

kast volgorde OV11-OV10-OV08-OV09

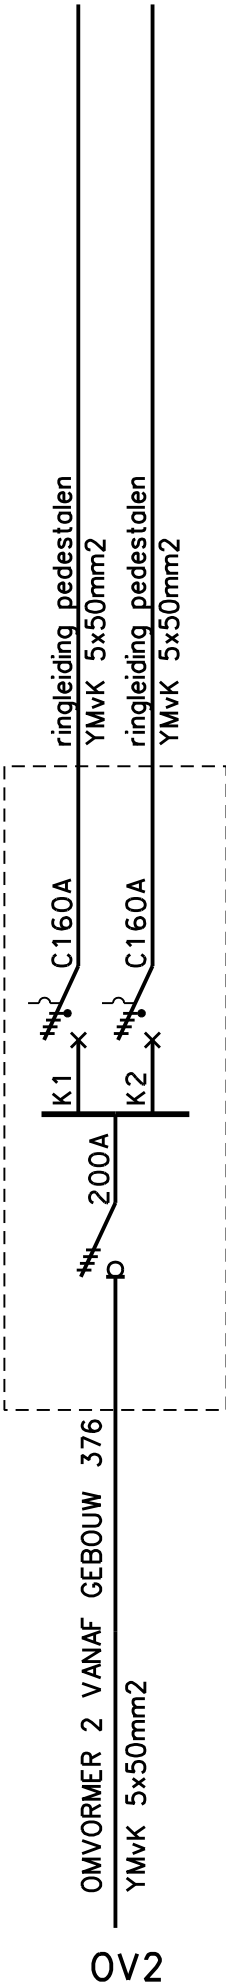

A	16-04-10		REVISIE NEN 3140 INSPECTIE 2009	A.R		
WIJZ.	DATUM	VAK.	OMSCHRIJVING	GETEKEND	GEC.	GEZ.
WERK: VliegBasis Woensdrecht - Gebouw 374						
ONDERWERP: Schema Verdeelkast OV1 en OV2						
Commando Diensten Centra Postbus 412 5000AK Tilburg Telefoon 013 - 5117800 Ministerie van Defensie DVD Dienst Vastgoed Defensie Directie Zuid				TEKENING IN 78 BLADEN, BLAD E40/77		
				BESTEKNR: 198.03.4032.50		
				Schaal: 1:1		DATUM
				Getekend: PROMATECH		17-07-2003
Gecontroleerd: STORK						
Gezien: DGW&T						
ARCHIEF	0 4	4 9 G 0 1	3 7 4	2 0 0 6	RANGNUMMER:	
NR:	DIS.	OBJECTNR.	SYSNR.	CAT.	JAAR	VDI GNR.