
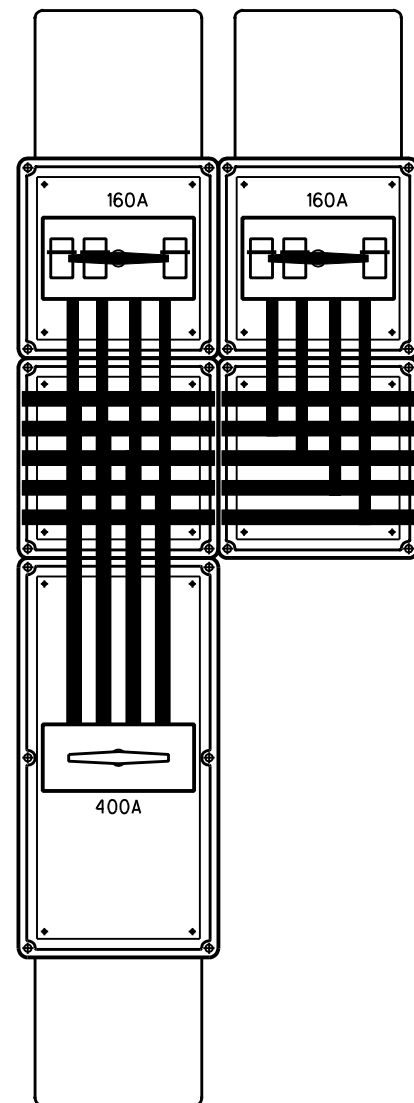


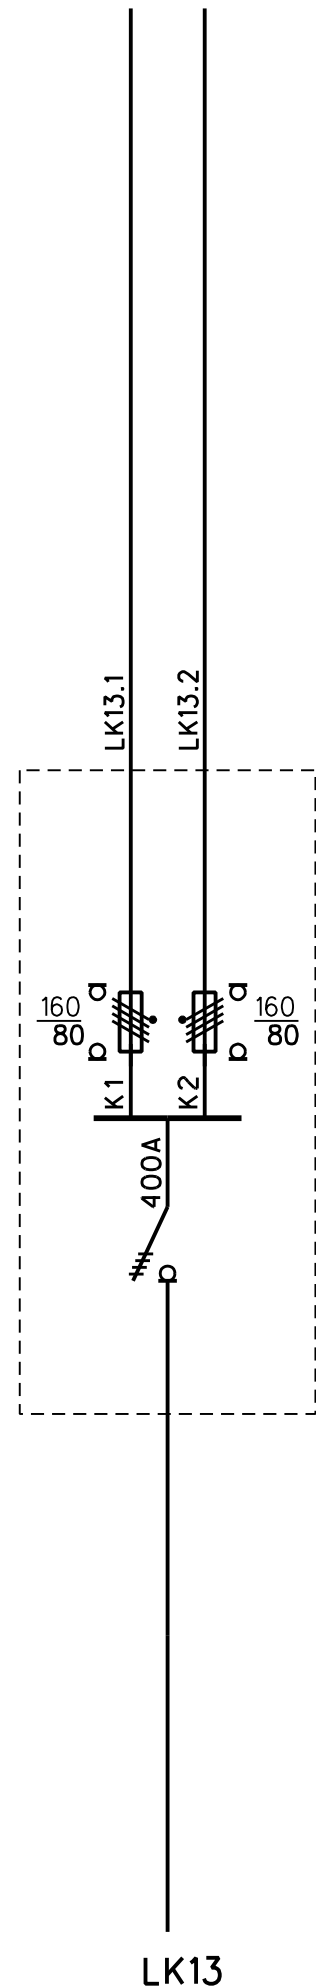

A	16-04-10		REVISIE NEN 3140 INSPECTIE 2009	A.R		
WIJZ.	DATUM	VAK.	OMSCHRIJVING	GETEKEND	GEC.	GEZ.
WERK: Vliegbasis Woensdrecht - Gebouw 374						
ONDERWERP: Schema Verdeelkast LK13						
Commando Diensten Centra Postbus 412 5000AK Tilburg Telefoon 013 - 5117800 Ministerie van Defensie DVD Dienst Vastgoed Defensie Directie Zuid				TEKENING IN 78 BLADEN, BLAD E43/77		
				BESTEKNR: 198.03.4032.50		
				Schaal: 1:1	DATUM	
				Getekend: PROMATECH	17-07-2003	
Gecontroleerd: STORK						
Gezien: DGW&T						
ARCHIEF	0 4	4 9 G 0 1	3 7 4	2 0 0 6		
NR:	DIS.	OBJECTNR.	SYSNR.	CAT.	JAAR	VOLGNR.
RANGNUMMER:						

FILE: 49G01374E43 .DGN REF. FILE: .DGN PLOTSCHAAL: 1:1 PLOTDATUM: \$\$PLOTDATUM