


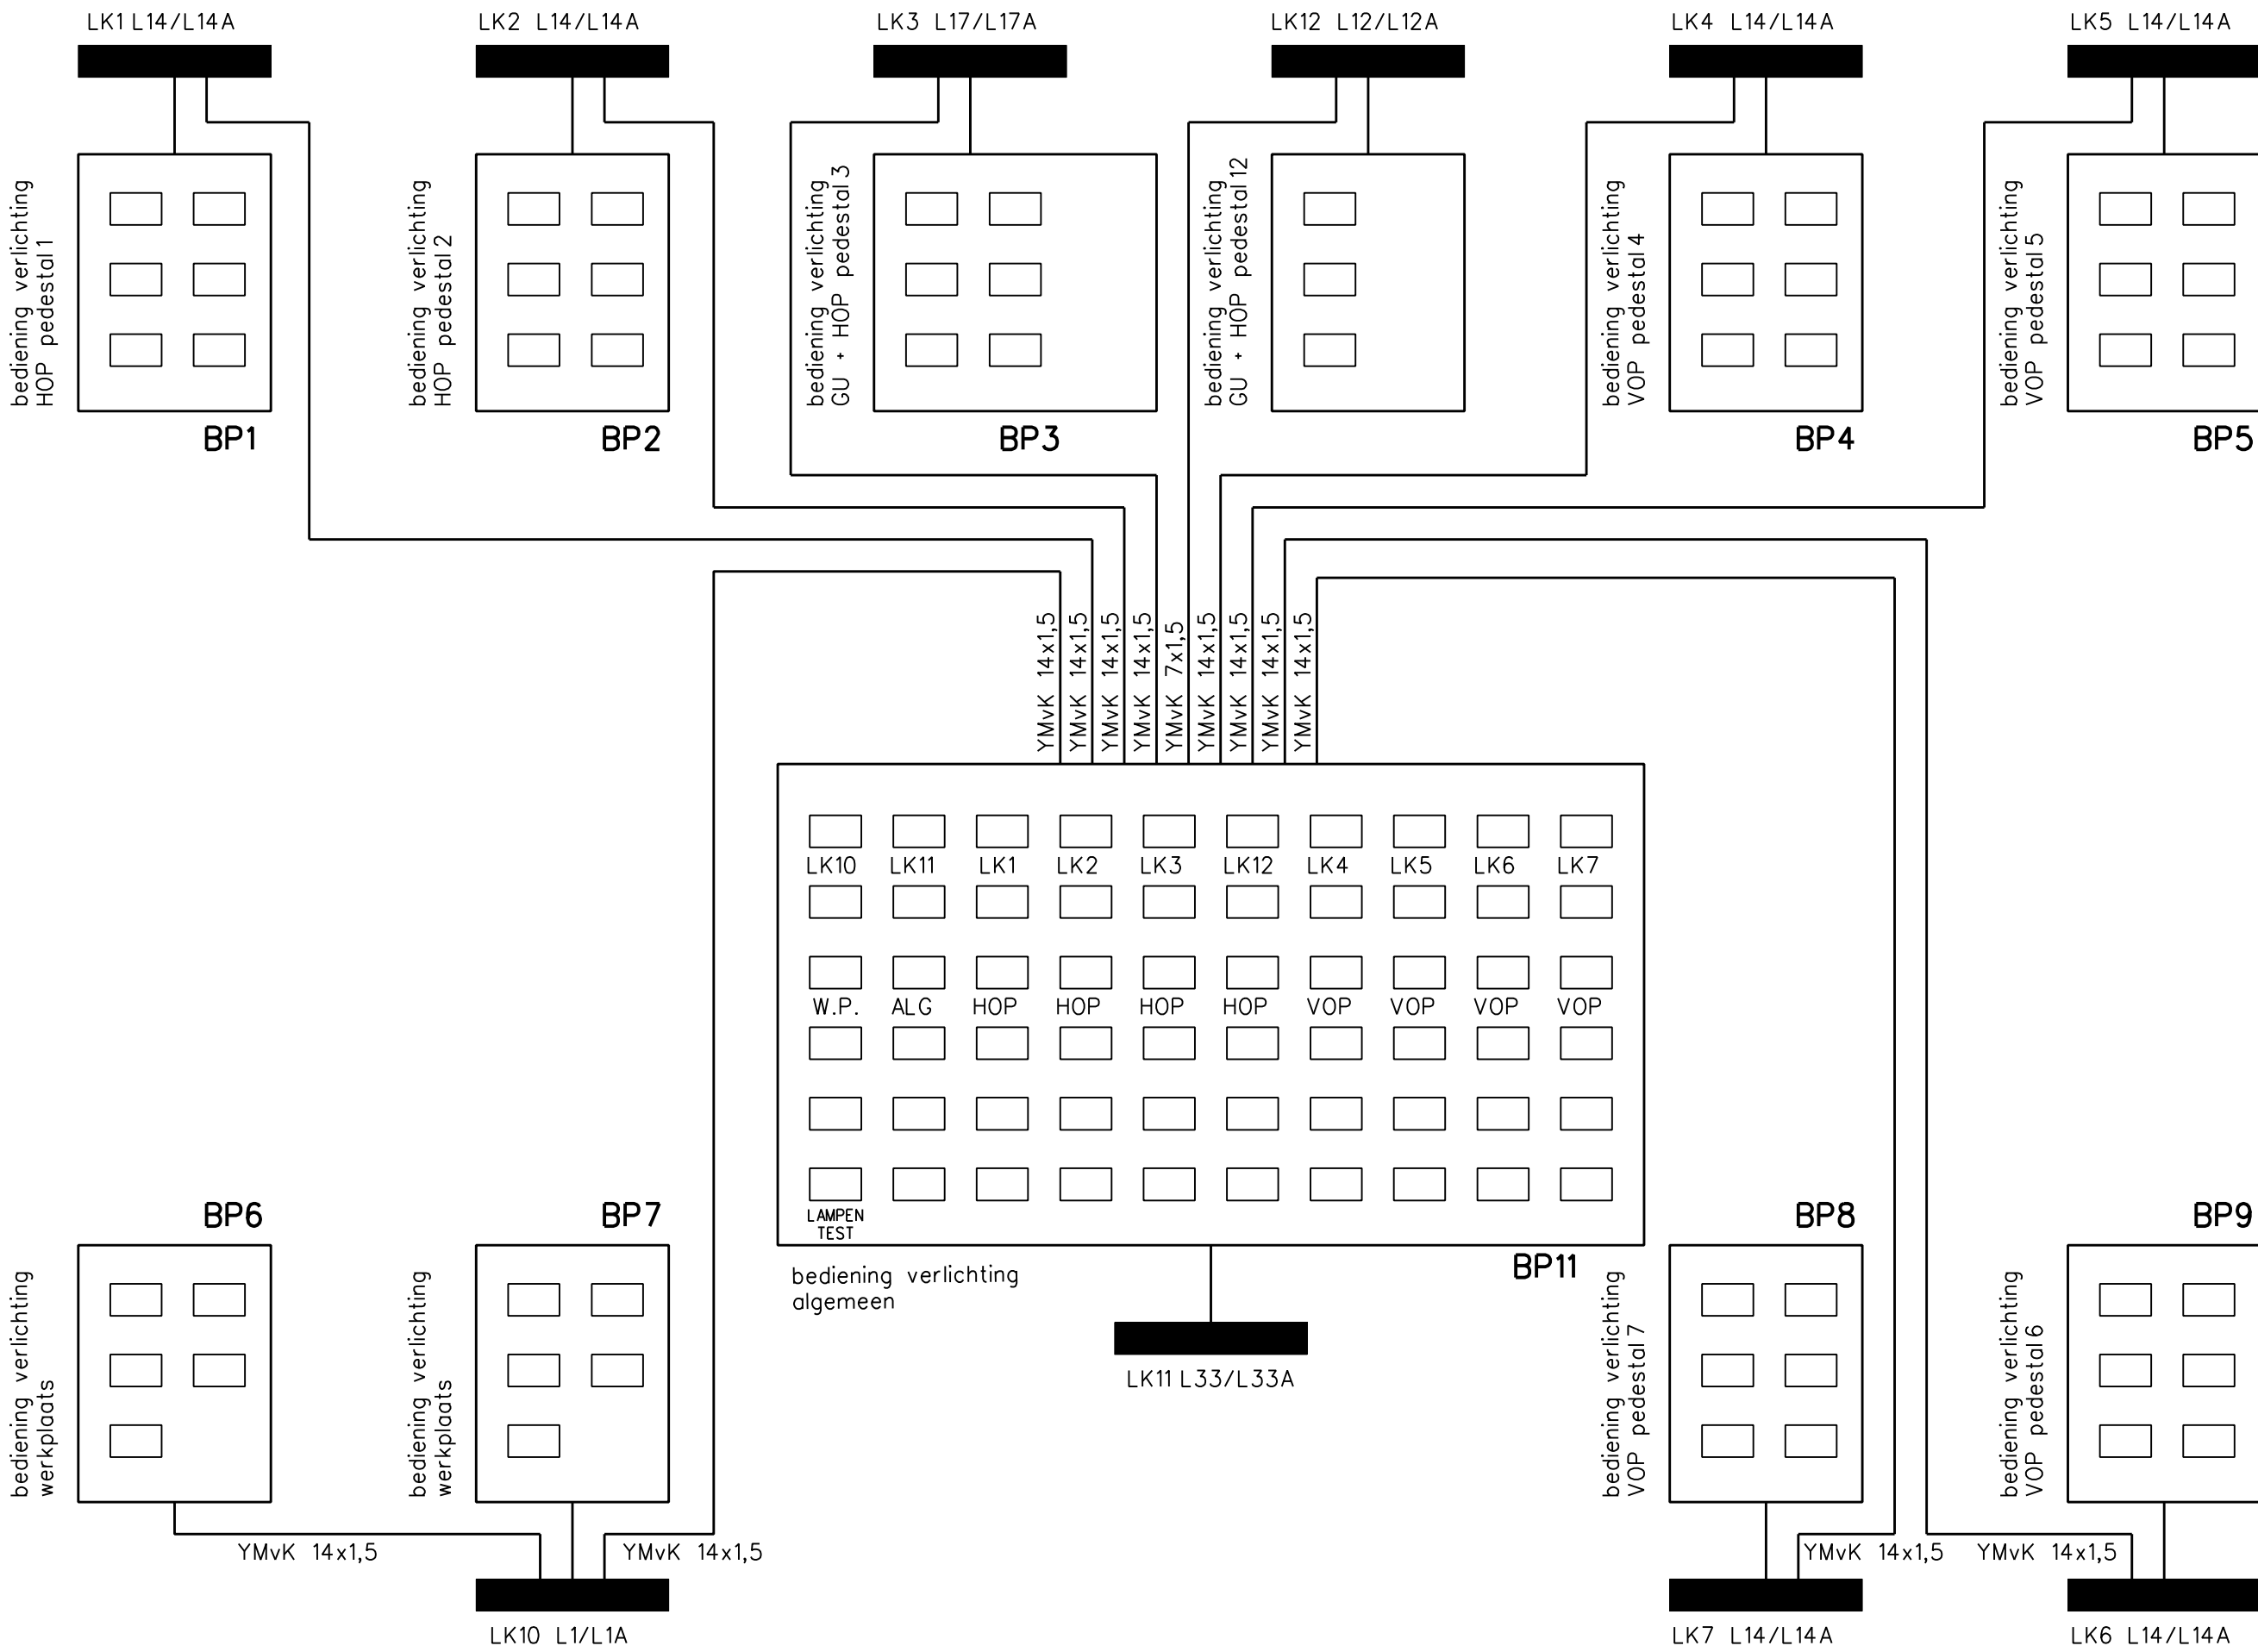

|   |          |      |                                    |           |                     |                |
|---|----------|------|------------------------------------|-----------|---------------------|----------------|
|   |          |      |                                    |           |                     |                |
| A   | 16-04-10 |      | REVISIE NEN 3140 INSPECTIE 2009    | A.R       |                     |                |
| WIJZ.   | DATUM    | VAK. | OMSCHRIJVING                       | GETEKEND  | GEC.                | GEZ.           |
| WERK: Vliegbasis Woensdrecht - Gebouw 374<br>NEN 3140 Laagspanning 2009   |          |      |                                    |           |                     |                |
| BESTEKNR: 98.03.4032.50   |          |      | TEKENING IN 78 BLADEN, BLAD E45/77 |           |                     |                |
| ONDERWERP: BLOKSCHEMA BEDIENPANELEN   |          |      |                                    |           |                     |                |
| <div>Commando Diensten Centra</div> <div>Postbus 412<br/>5000 AK Tilburg<br/>Telefoon 013-5117800</div> <div>Ministerie van Defensie<br/>DVD<br/>Dienst Vastgoed Defensie</div> <div>Directie Zuid</div> |          |      | Schaal:                            | 1:100     | DATUM               |                |
|   |          |      | Getekend:                          | PROMATECH | 17-03-2003          |                |
|   |          |      | Gecontroleerd:                     | STORK     |                     |                |
| TEKENING<br>FORMAAT   |          |      | Gezien:                            |           | DGW&T               |                |
| A2   |          |      | NR:                                |           | 0 4 4 9 G 0 1 3 7 4 |                |
| DIS.   |          |      | OBJECTNR.                          |           | SYSNR.              |                |
| CAT.   |          |      | JAAR                               |           | VOLG NR.            |                |
| REPRODUCEREN ZONDER TOESTEMMING VOORAF IS NIET TOEGESTAAN   |          |      |                                    |           |                     | RANGNUMMER:    |
| FILE:49G01374E45 .DGN   |          |      |                                    |           |                     | REF.FILE: .DGN |

REF.FILE: .DGN REF.FILE: .DGN PLOTSCHAAL: 100:1 PLOTDATUM: \$\$PLOTDATUM