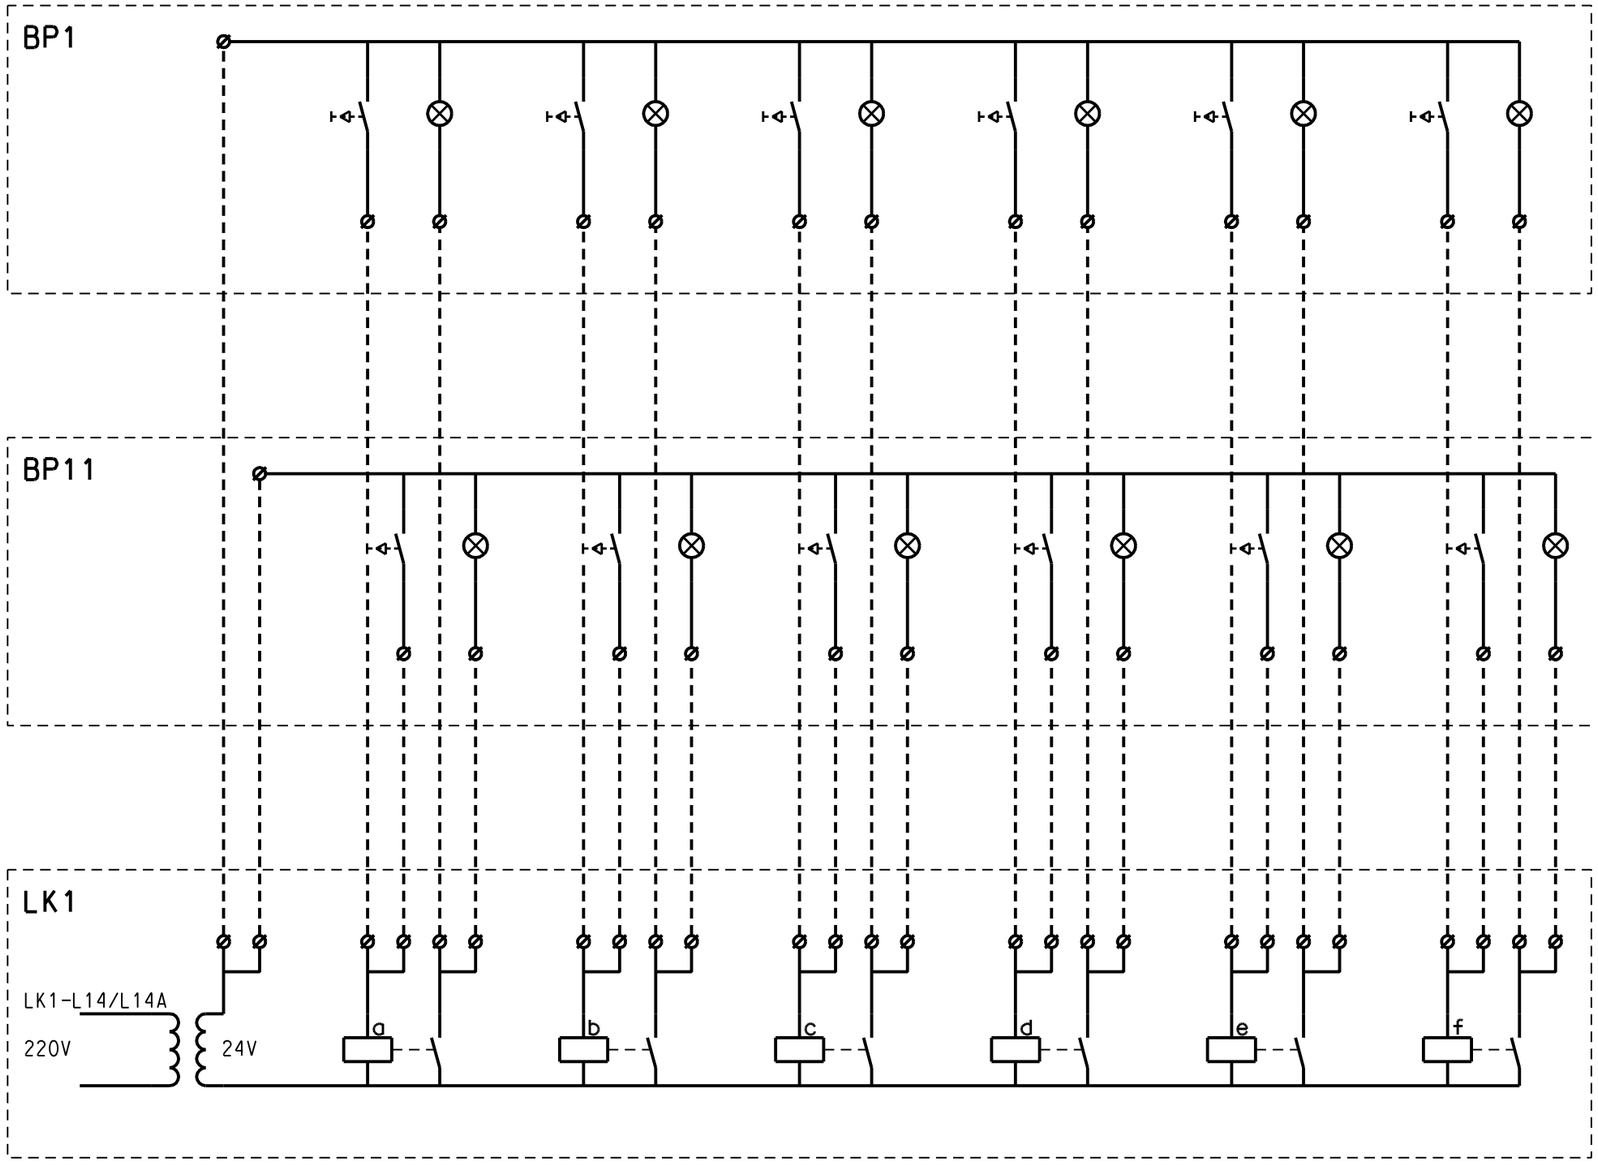

WIJZ.	DATUM	VAK.	OMSCHRIJVING	GETEKEND	GEC.	GEZ.
A	16-04-10		REVISIE NEN 3140 INSPECTIE 2009	A.R		

WERK: VLIEGBASIS WOENSDRECHT - GEBOUW 374

ONDERWERP: BESTURINGSSCHEMA BEDIENPANEEL BP1 EN BP11

Commando Diensten Centra

Postbus 412
5000AK Tilburg
Telefoon 013 - 5117800

Ministerie van Defensie
DVD
Dienst Vastgoed Defensie

Directie Zuid

TEKENING IN 78 BLADEN, BLAD E46/77

BESTEKNR: 198.03.4032.50

		DATUM
Schaal:	1:1	
Getekend:	PROMATECH	17-07-2003
Gecontroleerd:	STORK	
Gezien:	DGW&T	

ARCHIEF NR: 04 49G01 374 2003

DIS. OBJECTNR. SYSNR. CAT. JAAR VOLGNR.

RANGNUMMER:

FILE:49G01374E46 .DGN REF.FILE: .DGN PLOTSCHAAL:1:1 PLOTDATUM:$$PLOTDATUM