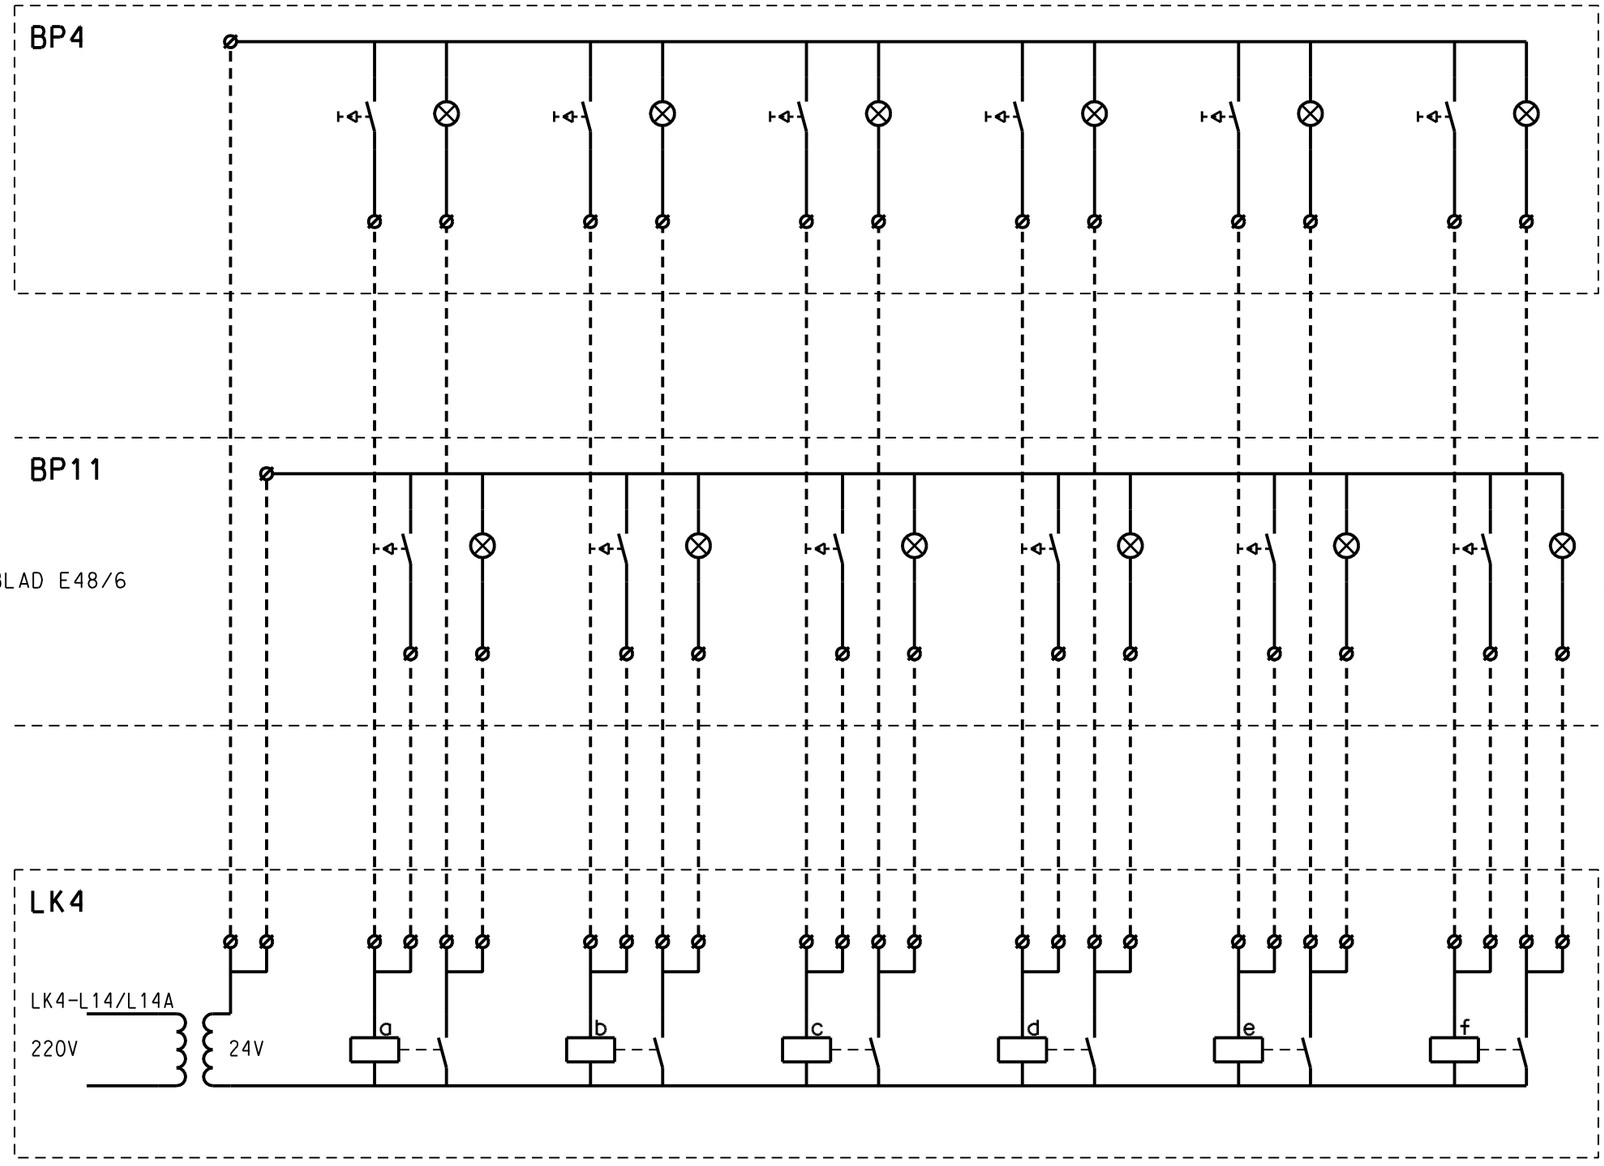

A	16-04-10		REVISIE NEN 3140 INSPECTIE 2009	A.R		
WIJZ.	DATUM	VAK.	OMSCHRIJVING	GETEKEND	GEC.	GEZ.

WERK: VLIEGBASIS WOENSDRECHT - GEBOUW 374

ONDERWERP: BESTURINGSSCHEMA BEDIENPANEEL BP4 EN BP11

Commando Diensten Centra

Postbus 412
5000AK Tilburg
Telefoon 013 - 5117800

Ministerie van Defensie
DVD
Dienst Vastgoed Defensie

Directie Zuid

TEKENING IN 78 BLADEN. BLAD E50/77

BESTEKNR: 198.03.4032.50

Schaal:	1:1	DATUM
Getekend:	PROMATECH	17-07-2003
Gecontroleerd:	STORK	
Gezien:	DGW&T	

ARCHIEF NR:	04	49G01	374	2003		RANGNUMMER:
	D.I.S.	OBJECTNR.	SYSNR.	CAT.	JAAR	VOLGNR.

FILE:49G01374E50 .DGN REF.FILE: .DGN PLOTSCHAAL:1:1 PLOTDATUM:$$PLOTDATUM