


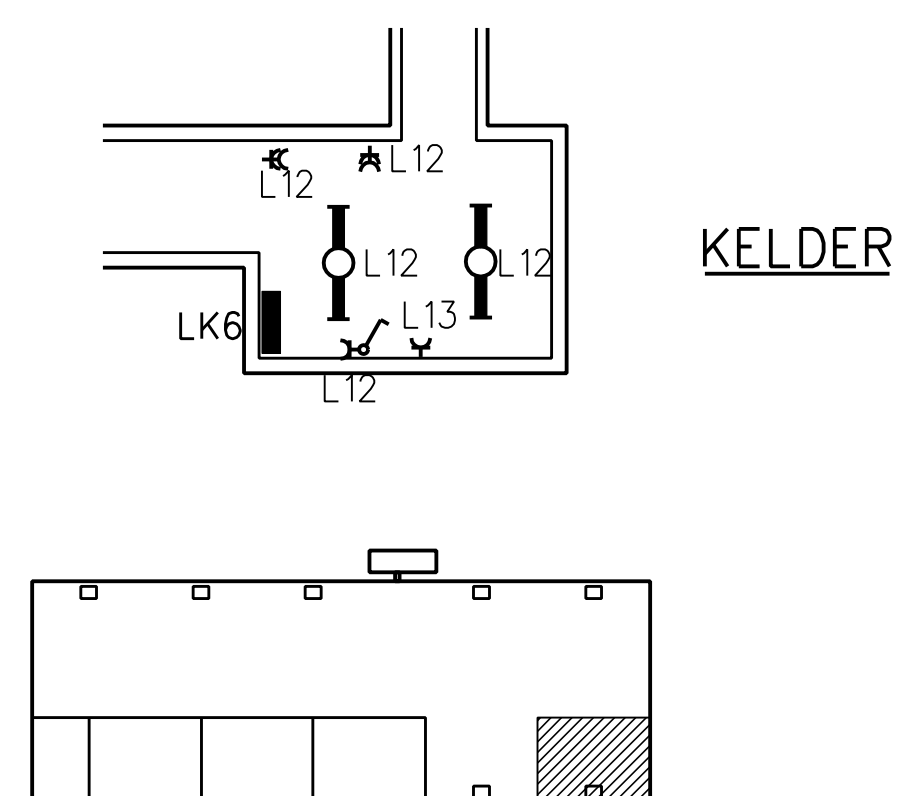

A		16-04-10		REVISIE NEN 3140 INSPECTIE 2009										A.R							
WIJZ.		DATUM		VAK.		OMSCHRIJVING										GETEKEND		GEC.		GEZ.	
WERK: VliegBASIS WOENSDRECHT – GEBOUW 374																					
ONDERWERP: GROEPENVERKLARING LK6																					
Commando Diensten Centra Postbus 412 5000AK Tilburg Telefoon 013 - 5117800 Ministerie van Defensie DVD Dienst Vastgoed Defensie Directie Zuid														TEKENING IN 78 BLADEN, BLAD E67/77							
														BESTEKNR: 198.03.4032.50							
														Schaal:		1:200		DATUM			
														Getekend:		PROMATECH		17-07-2003			
														Gecontroleerd:		STORK					
Gezien:		DGW&T																			
ARCHIEF		0 4		4 9		G 0 1		3 7 4		2 0 0 6		RANGNUMMER:									
NR:		DIS.		OBJECTNR.		SYSNR.		CAT.		JAAR								VOLGNR.			
FILE:49G01374E67.DGN REF.FILE: 49G013740BP.DGN PLOTSCHAAL:1:200 PLOTDATUM:\$\$PLOTDATUM																					