

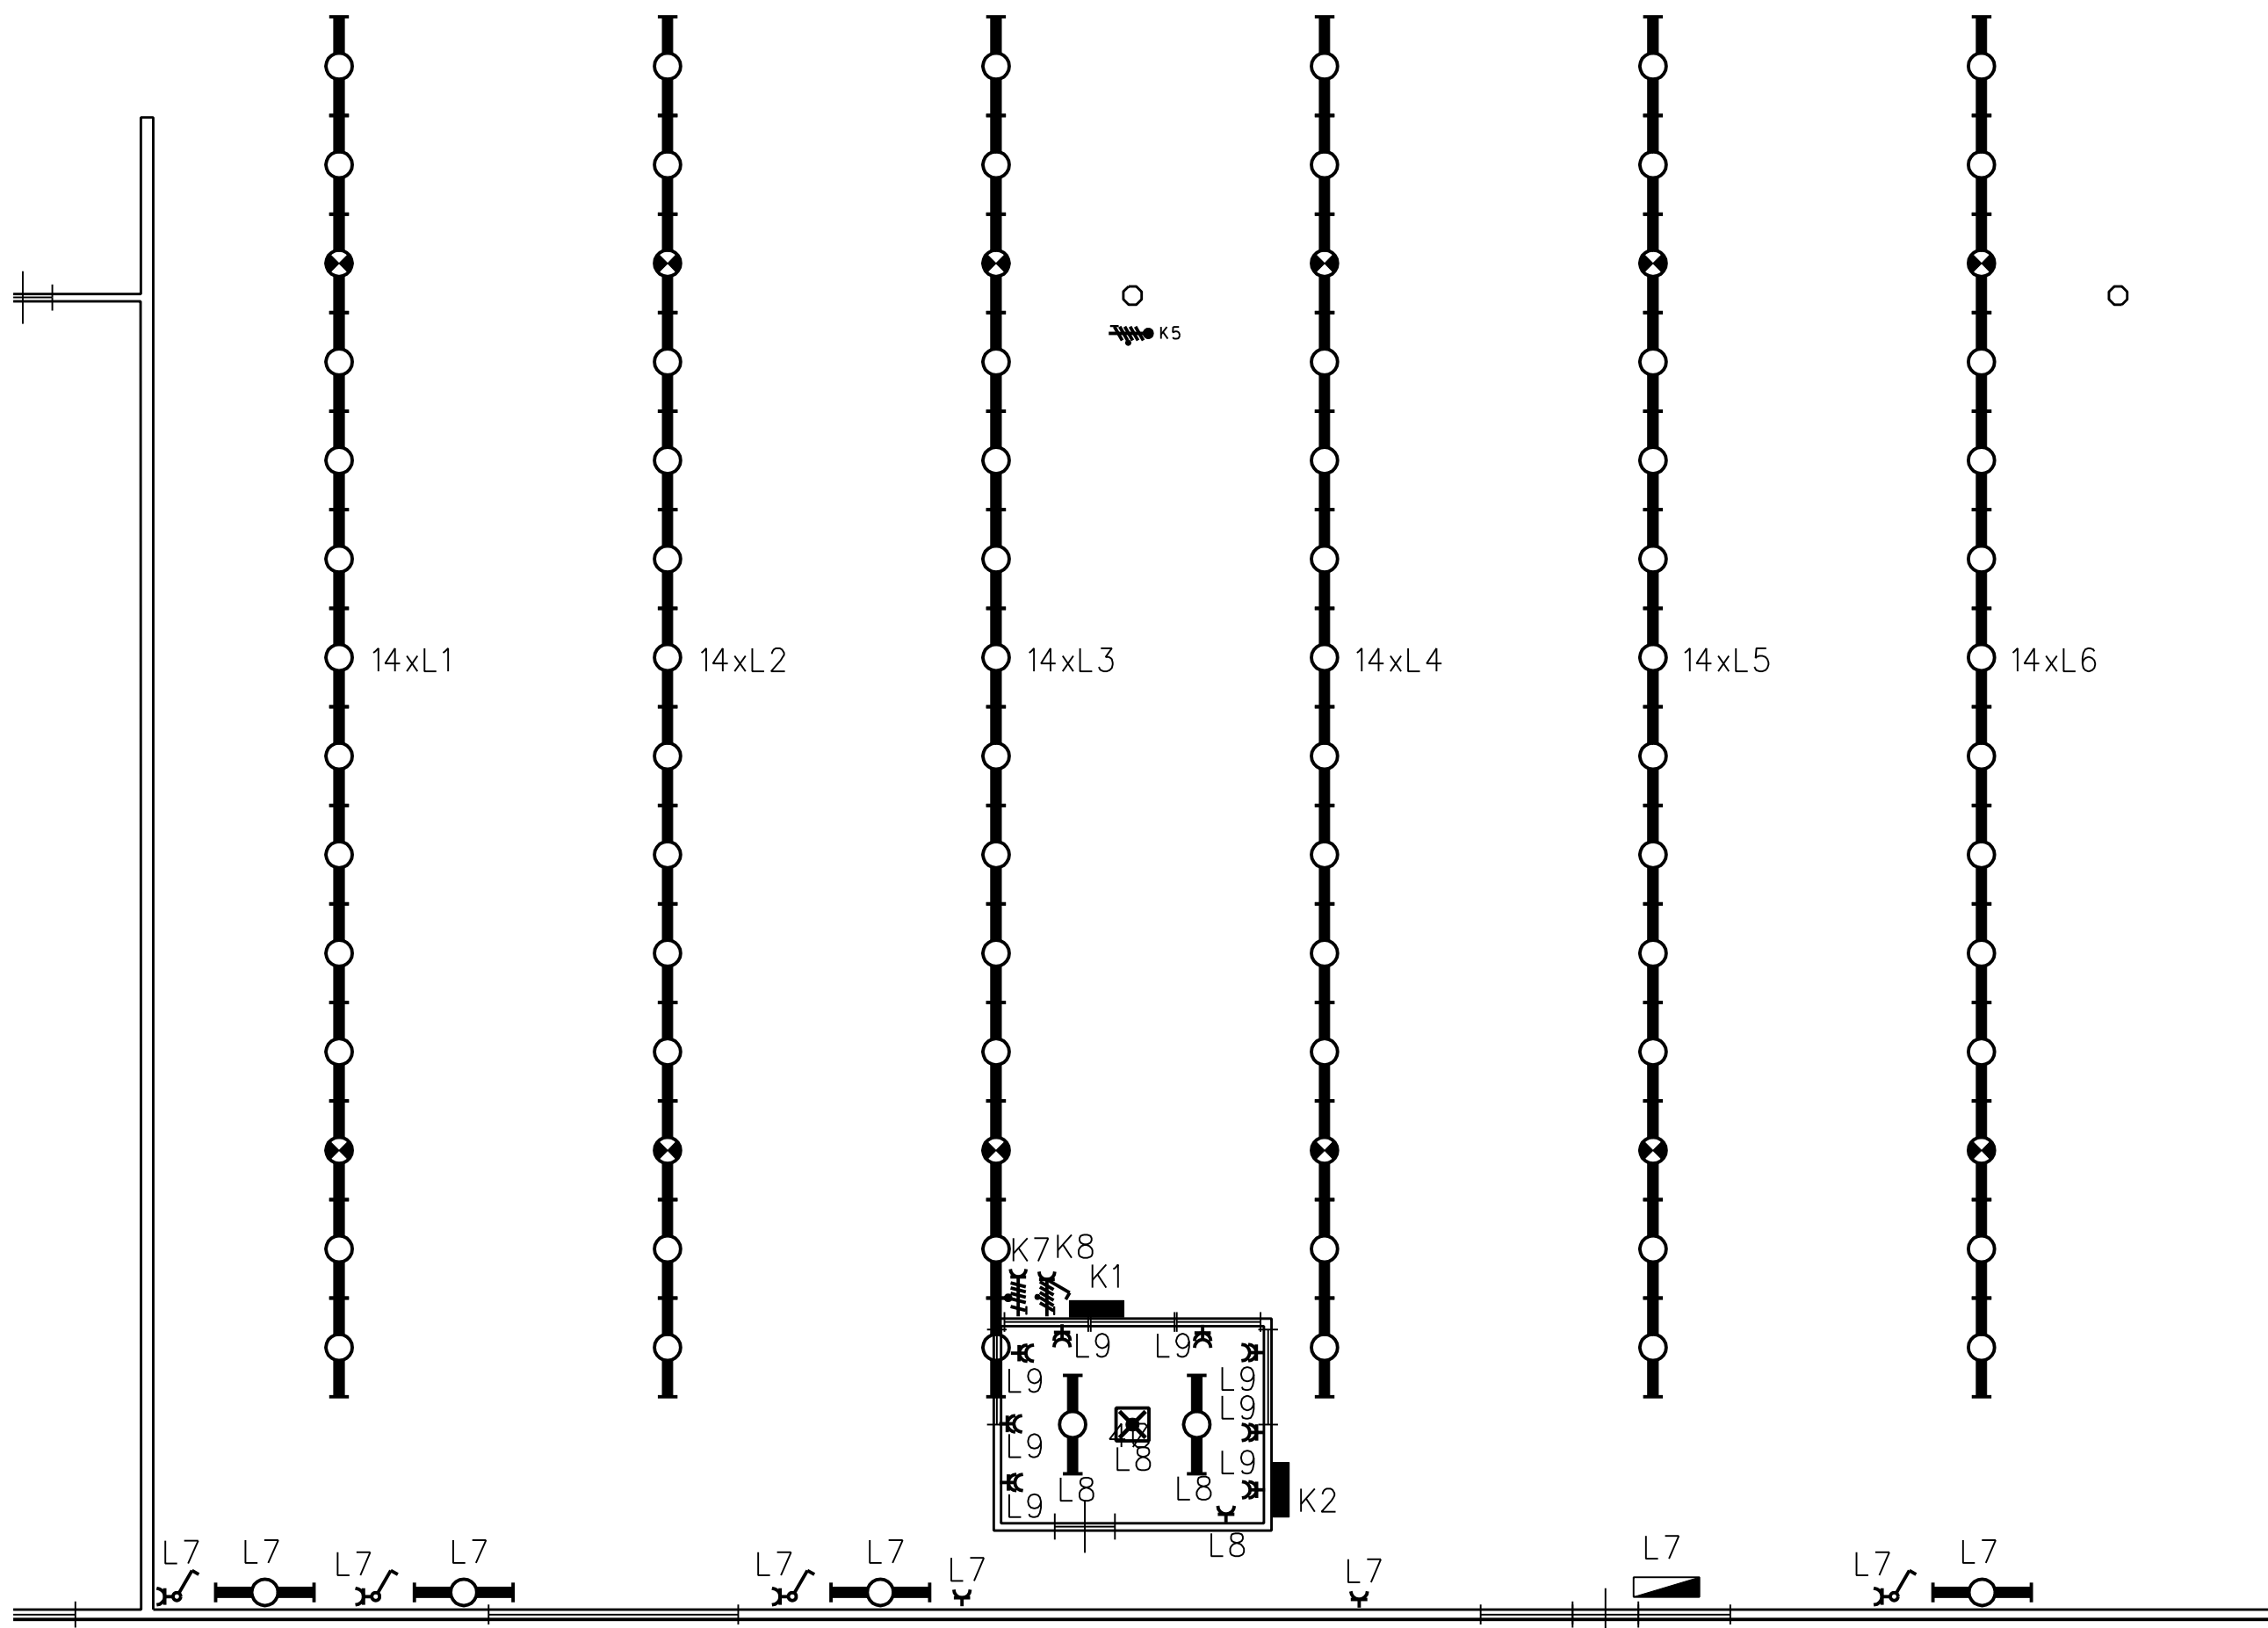


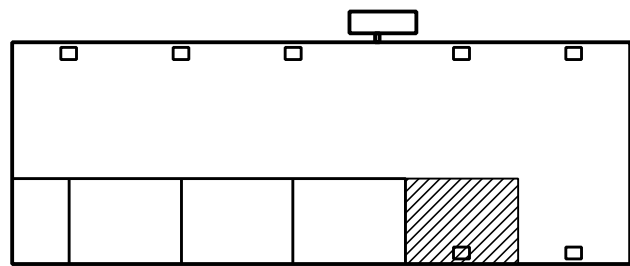

BEGANE GROND

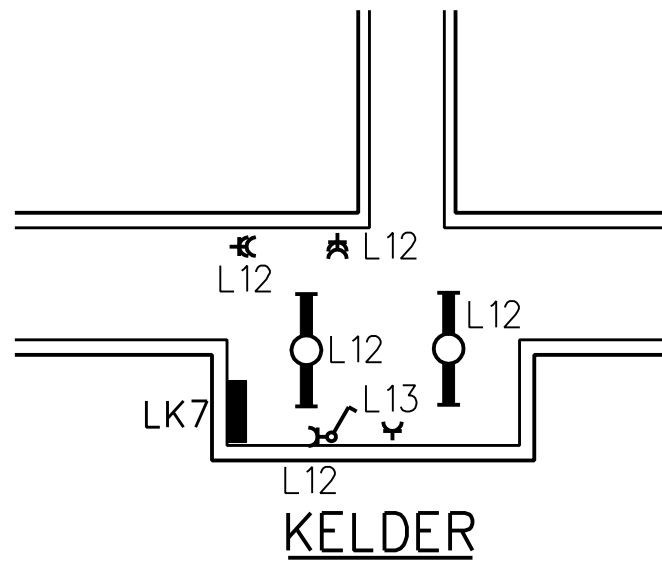

A	16-04-10		REVISIE NEN 3140 INSPECTIE 2009	A.R		
WIJZ.	DATUM	VAK.	OMSCHRIJVING	GETEKEND	GEC.	GEZ.
WERK: Vliegbasis Woensdrecht – Gebouw 374						
ONDERWERP: Groepenverklaring LK7						
Commando Diensten Centra Postbus 412 5000AK Tilburg Telefoon 013 - 5117800 Ministerie van Defensie DVD Dienst Vastgoed Defensie Directie Zuid				TEKENING IN 78 BLADEN, BLAD E68/77		
				BESTEKNR: 198.03.4032.50		
				Schaal:	1:200	DATUM
				Getekend:	PROMATECH	17-07-2003
				Gecontroleerd:	STORK	
ARCHIEF				Gezien:	DGW&T	
NR:	04	49G01	374	2006	RANGNUMMER:	
	DIS.	OBJECTNR.	SYSNR.	CAT.	JAAR	VOI GNR.